


○ 立会協議先に持参するもの

【受付証】

福岡市水道局 受付証	
お客様よりご申請頂いた情報に基づき、 地下埋設物確認調査を実施した結果をお知らせいたします。	
Web申請番号	8621-0801-7015-8115314
受付 閲覧番号	第 1 号
申請年月日・受付者	令和5年12月9日 受付者 原田
受付年月日・担当部署	令和5年12月19日 水道局配水部整備推進課管理情報係
工事名称	博多区博多駅前1丁目地内他1配水管布設工事
工事(設計)概要	種別 その他 概要 水道 工法 開閉
工事(申請)場所	① 博多区博多駅前1丁目2番 ⑥ ② 東区唐原1丁目5番 ⑦ ③ ⑧ ④ ⑨ ⑤ ⑩
埋設物有無	有り 石製 管径 配水管 - -
発注担当部署	水道局整備推進課
監査(責任)者	
甲請業者	原田建設
現場代理人(責任者)	原田 一哉
連絡先	092-483-3185
連絡先	博多区博多駅前1丁目2番
連絡事項	【申請場所1】 ・工事(申請)箇所には水道管有り施工の際は掘削と協議すること。 立会協議先案内 保安課 - - 【その他特記事項】 ※立会協議の際には、写真撮影、竣工図、立会協議確認書を印刷し、工事現場持参しご提出ください。 ※立会協議の際には、必ず「竣工図」を提出し、写真撮影も必要となります。必ずお持ちください。

立会協議先に印刷持参し協議する

【配水管管理図・完工図 (A3判)】

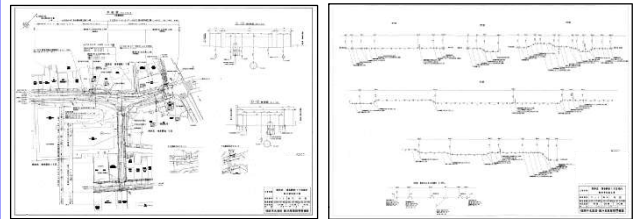

- ① 管理図・完工図はすべて **A3判**で印刷
- ② 立会協議先に**印刷持参**し協議する

【立会協議確認書】

立会協議確認書 (兼相手方控)		【一般遵守事項】

① **保安課**立会協議

立会協議確認書は保安課**窓口**で記入します。

② **浄水部** (各浄水場、水管理課、設備課等)

- 1) 立会協議確認書 (兼相手方控) を **A3** で印刷
- 2) 印刷した協議書の網掛け (グレー) 部分を記入
- 3) **事前に連絡**し日程調整を行い協議先に提出
- 4) 立会協議先と確認協議後、写しを受け取る

【工事内容がわかる資料】

- ① **工事個所位置図**
- ② **設計図書**
- ③ **仕様書**
- ④ **工事図面 (仮設図など) A3判**
- ⑤ **工事内容がわかる方が来庁**