

# 福岡都市計画下水道の変更（福岡市決定）

福岡都市計画下水道 福岡公共下水道「2. 排水区域」を次のように変更する。

## 2. 排水区域

注) 朱書きは変更前を示す。

名 称	備 考
福岡公共下水道	約 17, 314 ha 約 17, 350 ha

「排水区域は計画図表示のとおり」

### 理由

生活環境の改善、浸水の防除、公共用水域の水質保全に資するため、本案のとおり変更するものである。

## [参考]


### 総括表

項 目	前 回	今 回	増 減
排水区域	71排水区 約 17, 314 ha	71排水区 約 17, 350 ha	約 36 ha 増
下水管渠	11幹線	11幹線	増減なし
その他の施設	59箇所	59箇所	増減なし

### 排水区域の内訳

種 别	処理区	排水区	地区名	面積 (ha)	土地利用
公共下水道	和 白	アイランドシティ	アイランドシティ	約 36	市街化区域

# 福岡都市計画

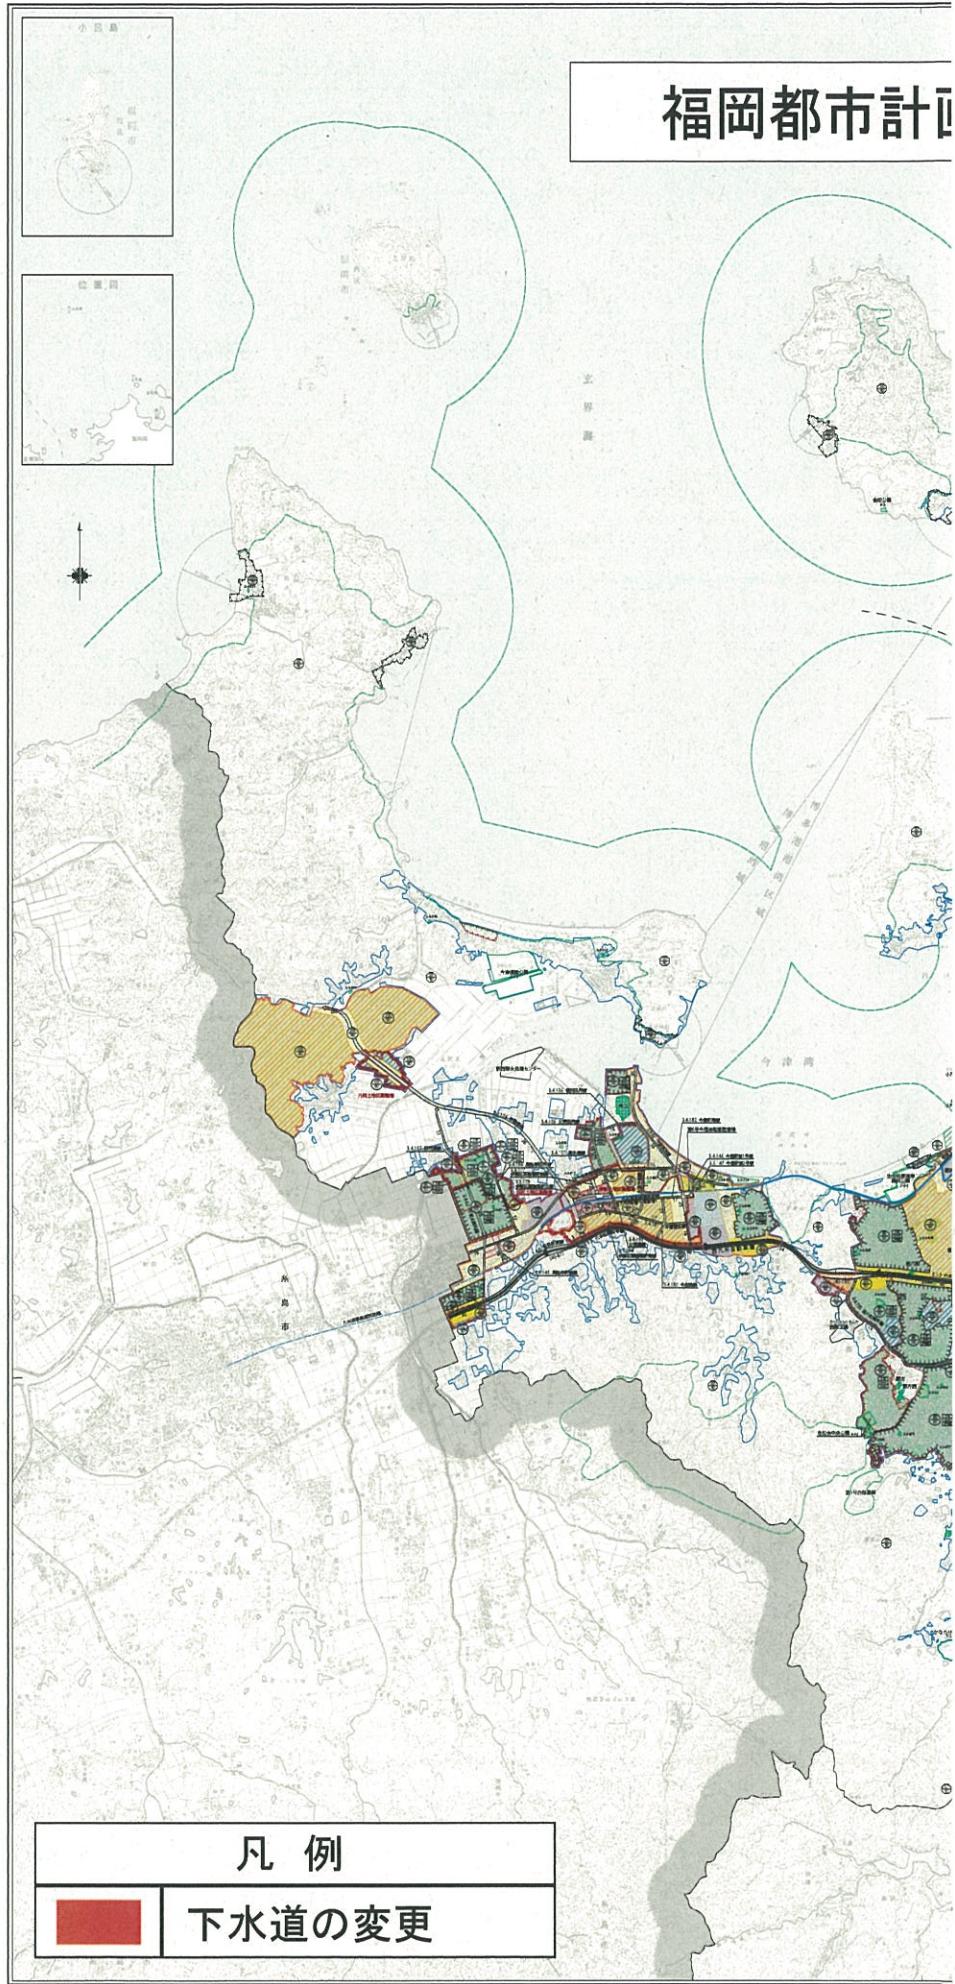


## 凡例

下水道の変更


## ・画 下水道の変更 位置図

今回追加  
約36ha


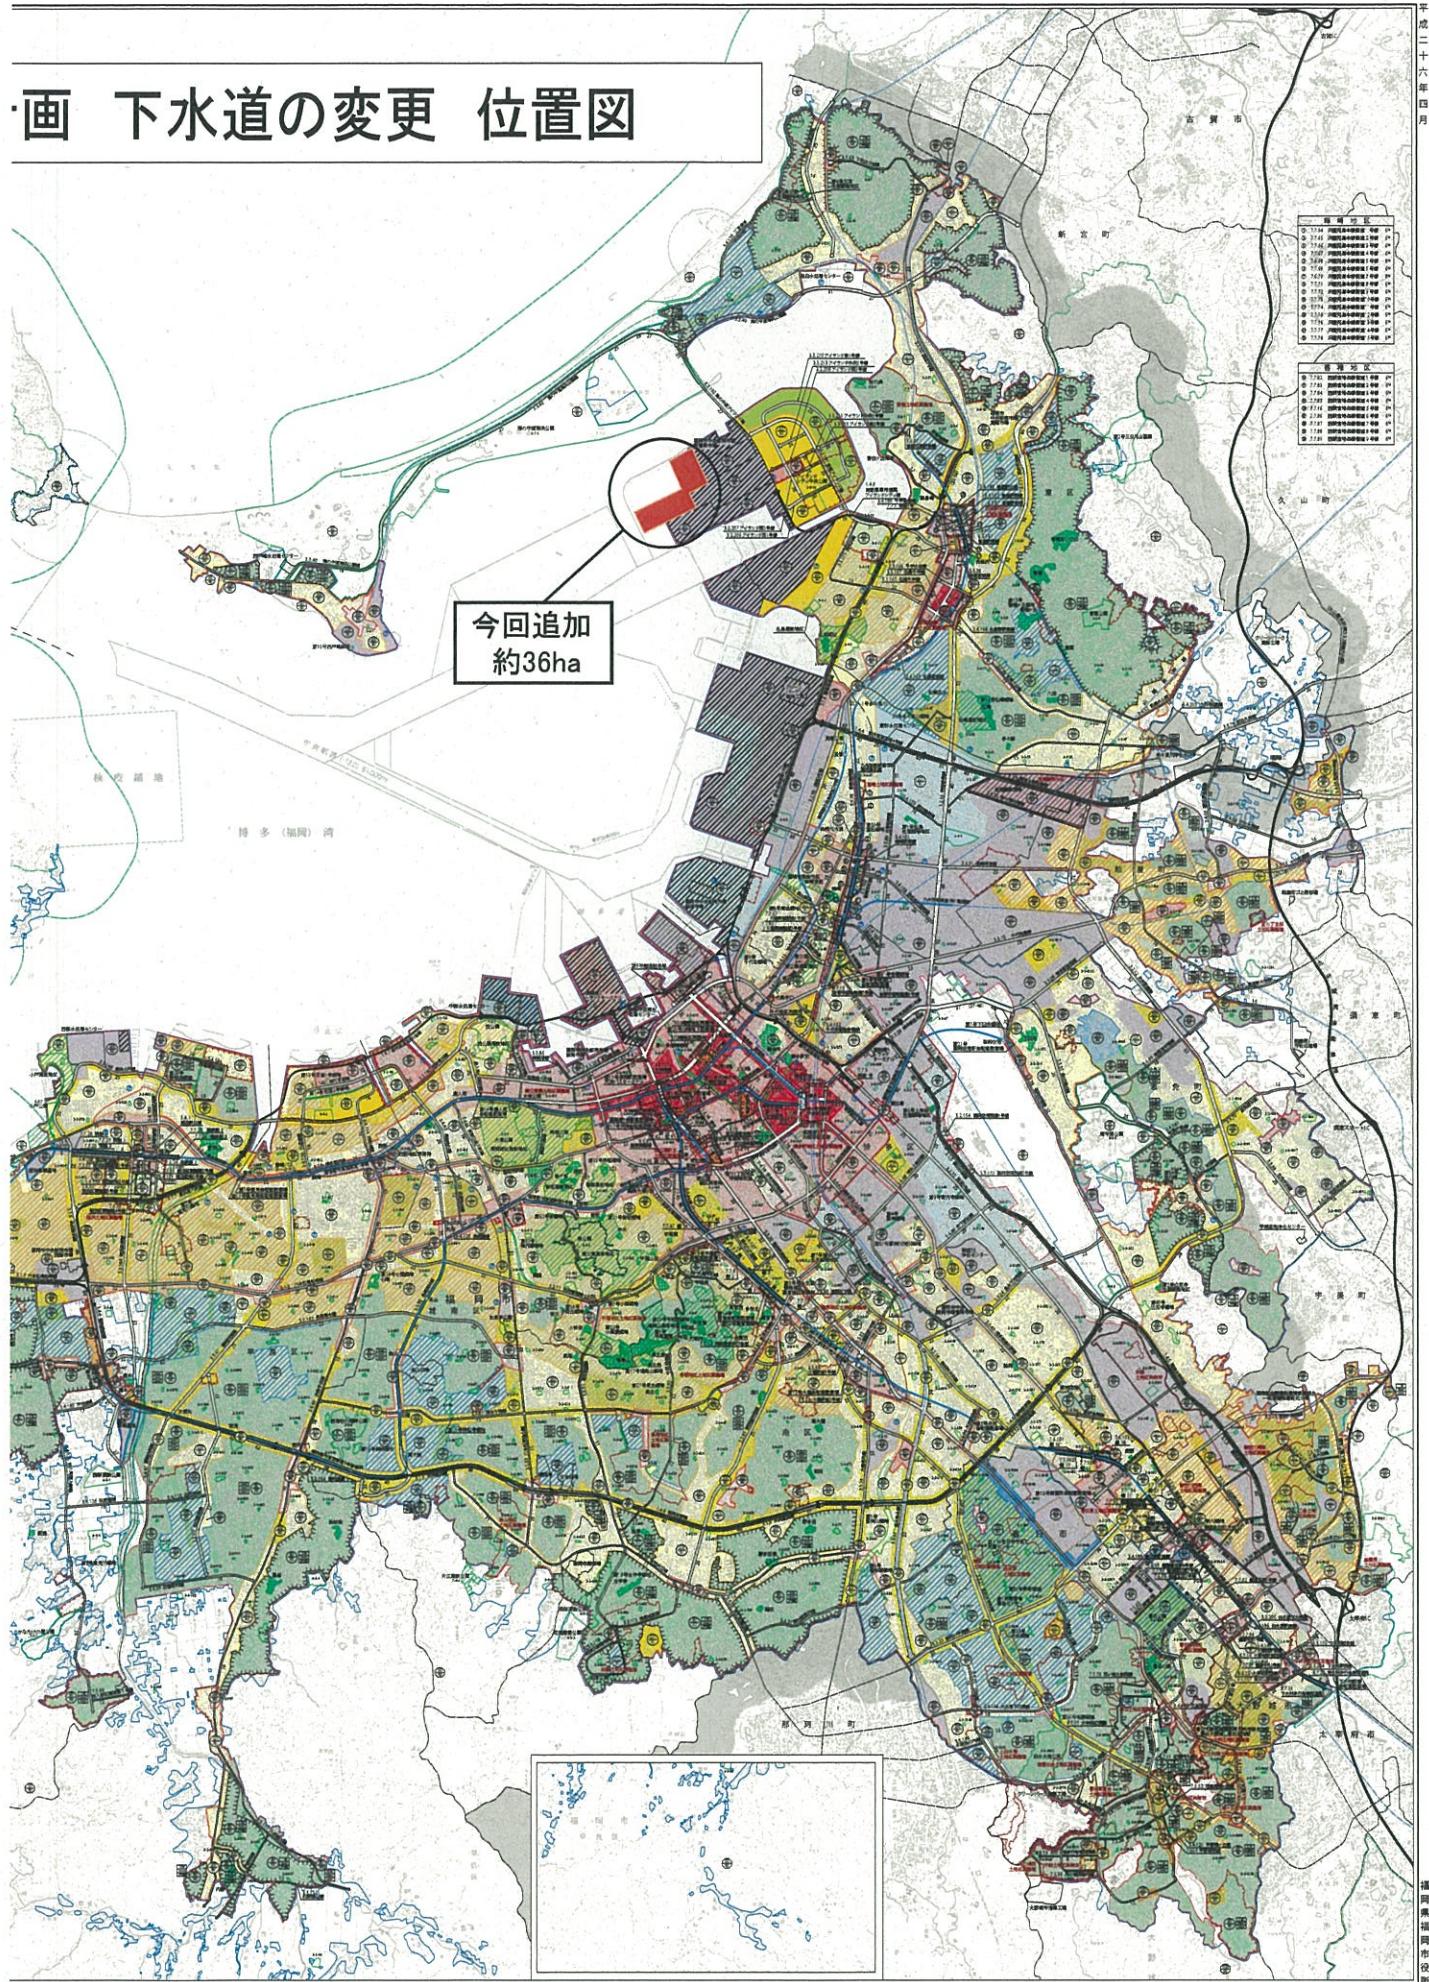


## 福岡都市計画 下水道の変更

S=1 ; 10, 000

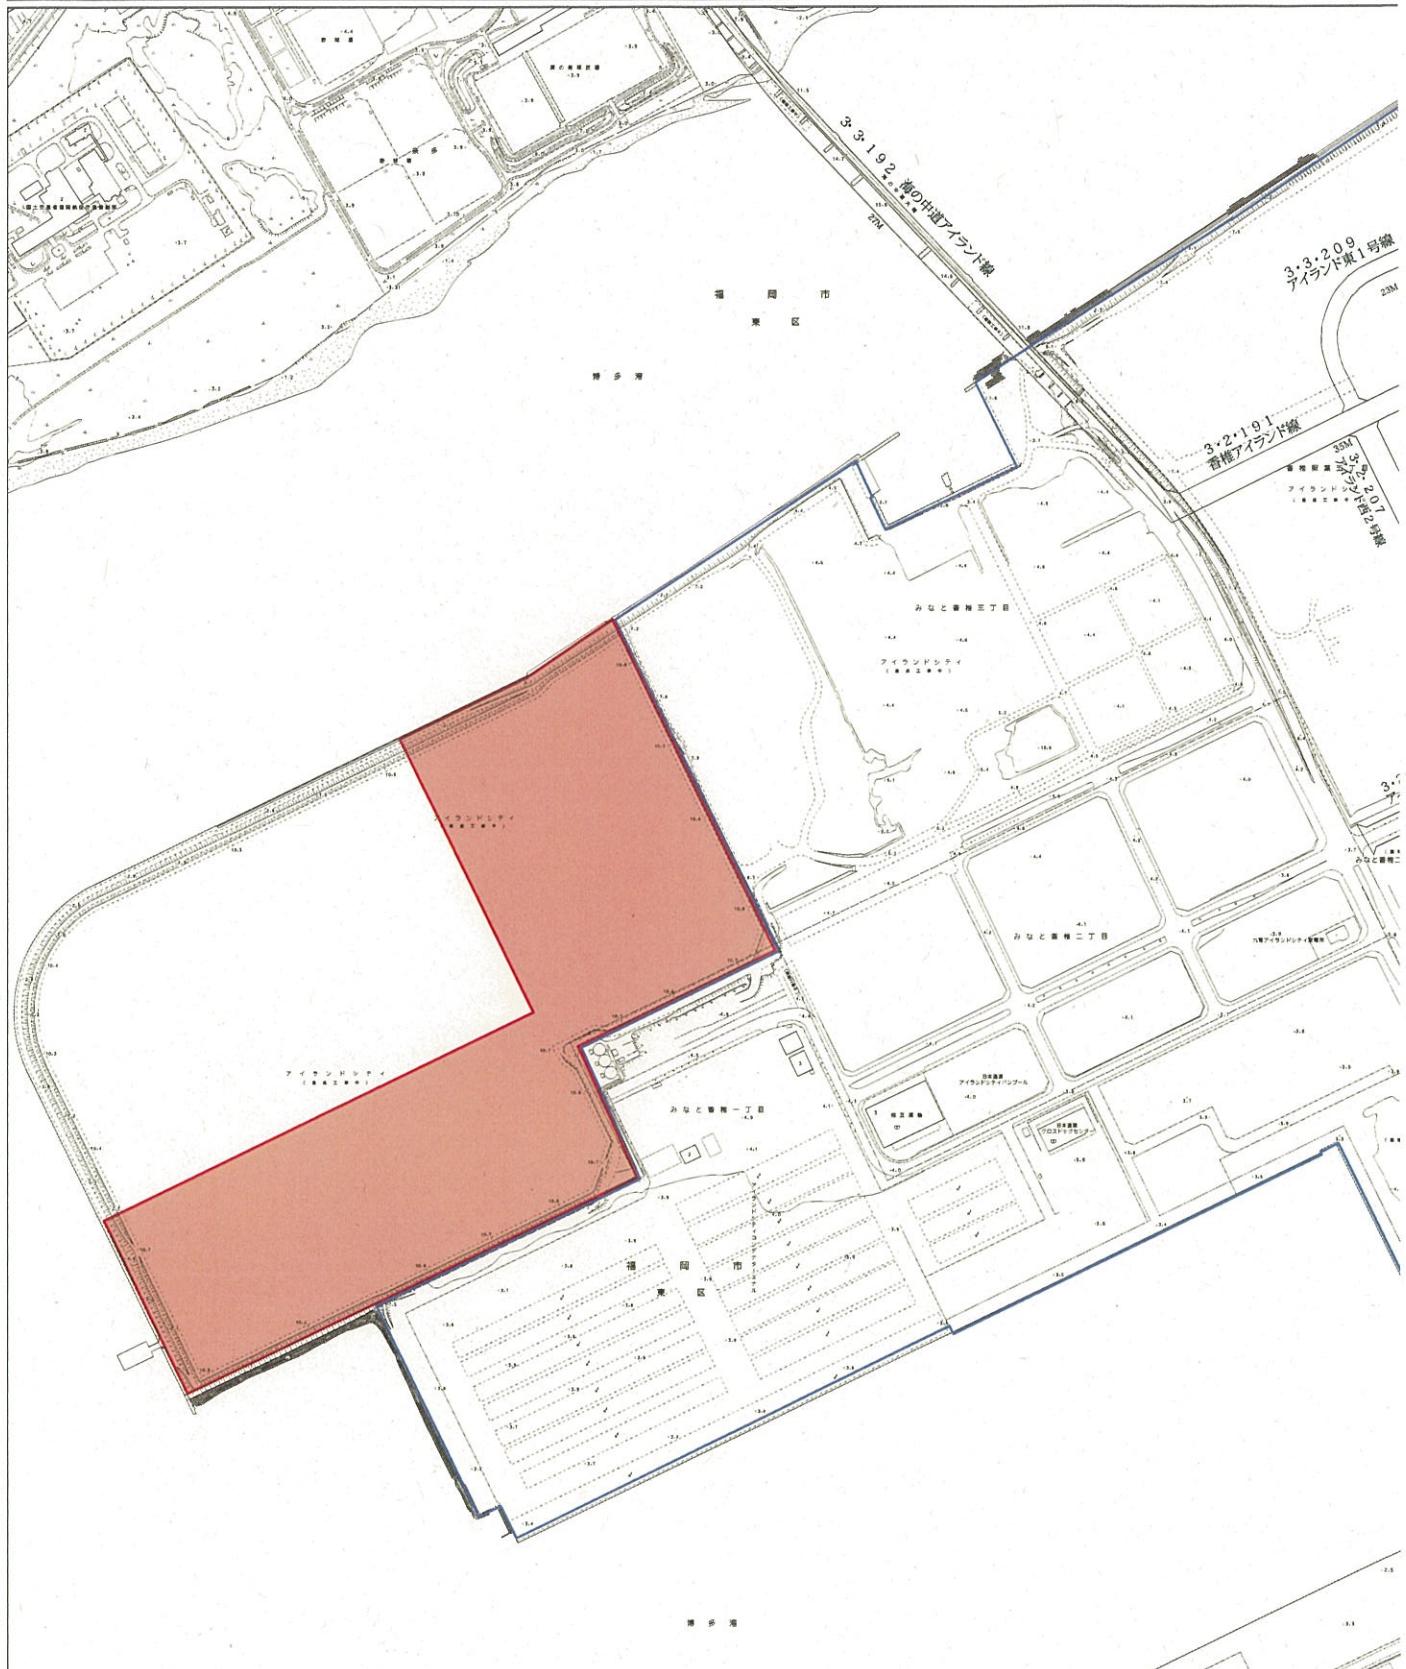

## アイランドシティ地区

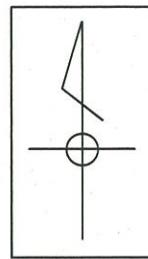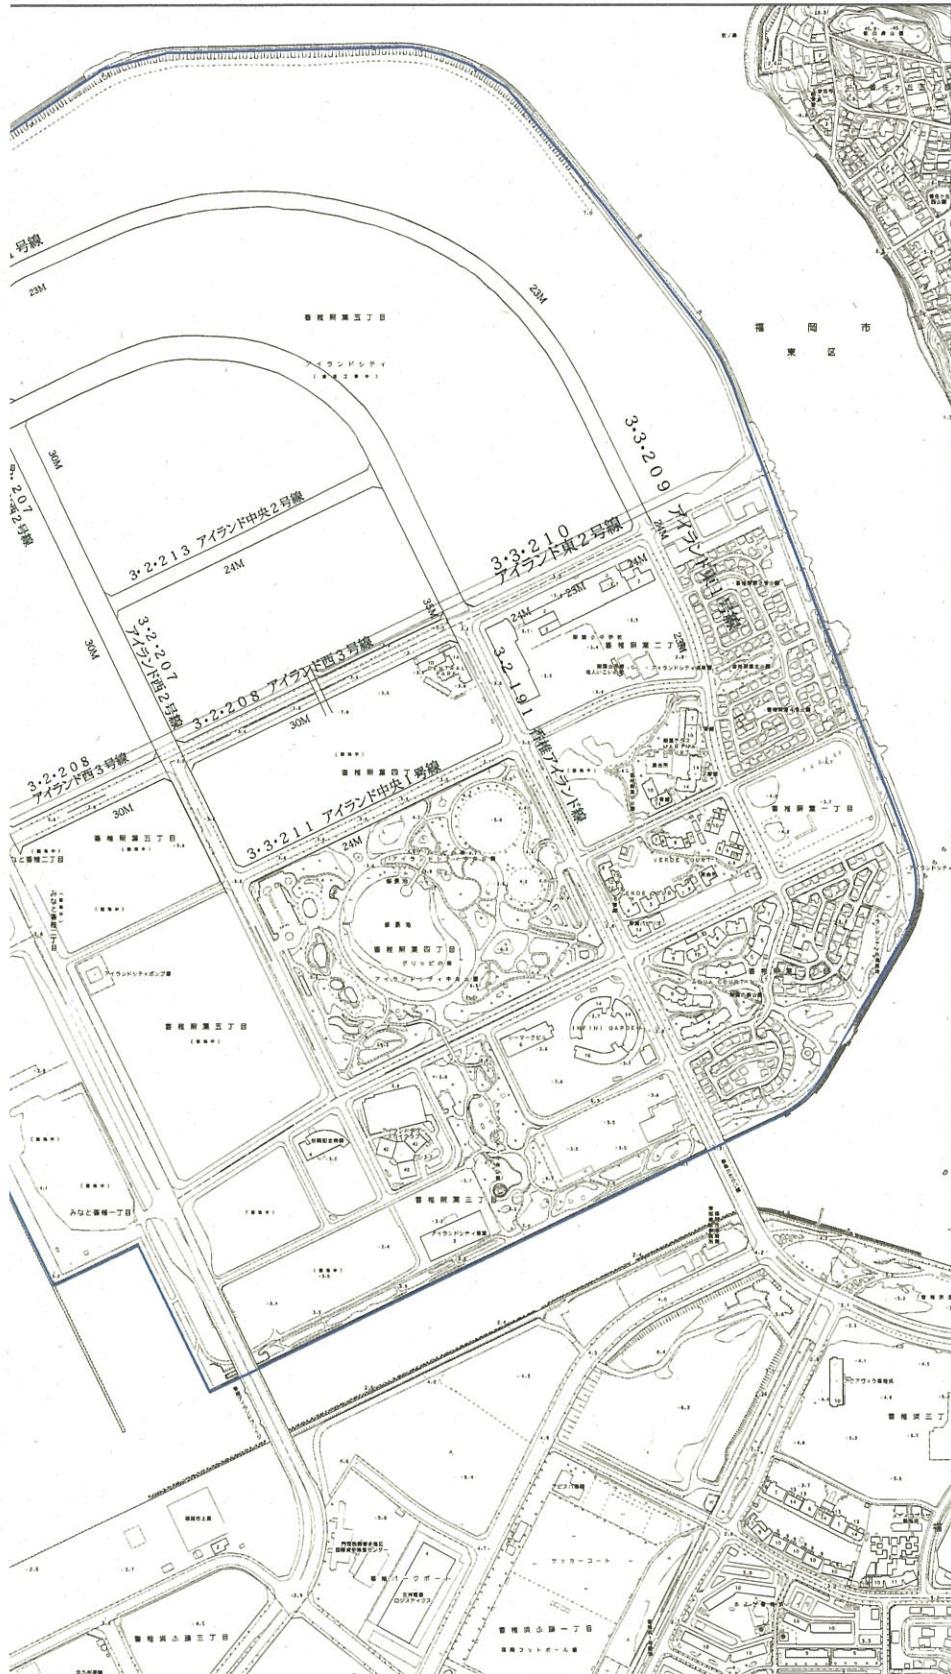

凡例

	既決定区域
	今回決定区域

縮尺 1 : 10000

0 100 250 500m