


位置図


この図面は、換地処分時の画地を示すものに過ぎず、
現地の境界を証明するものではありません。
福岡市住宅都市みどり局地域まちづくり推進部地域計画課




画地出来形確認測量図 S=1:500

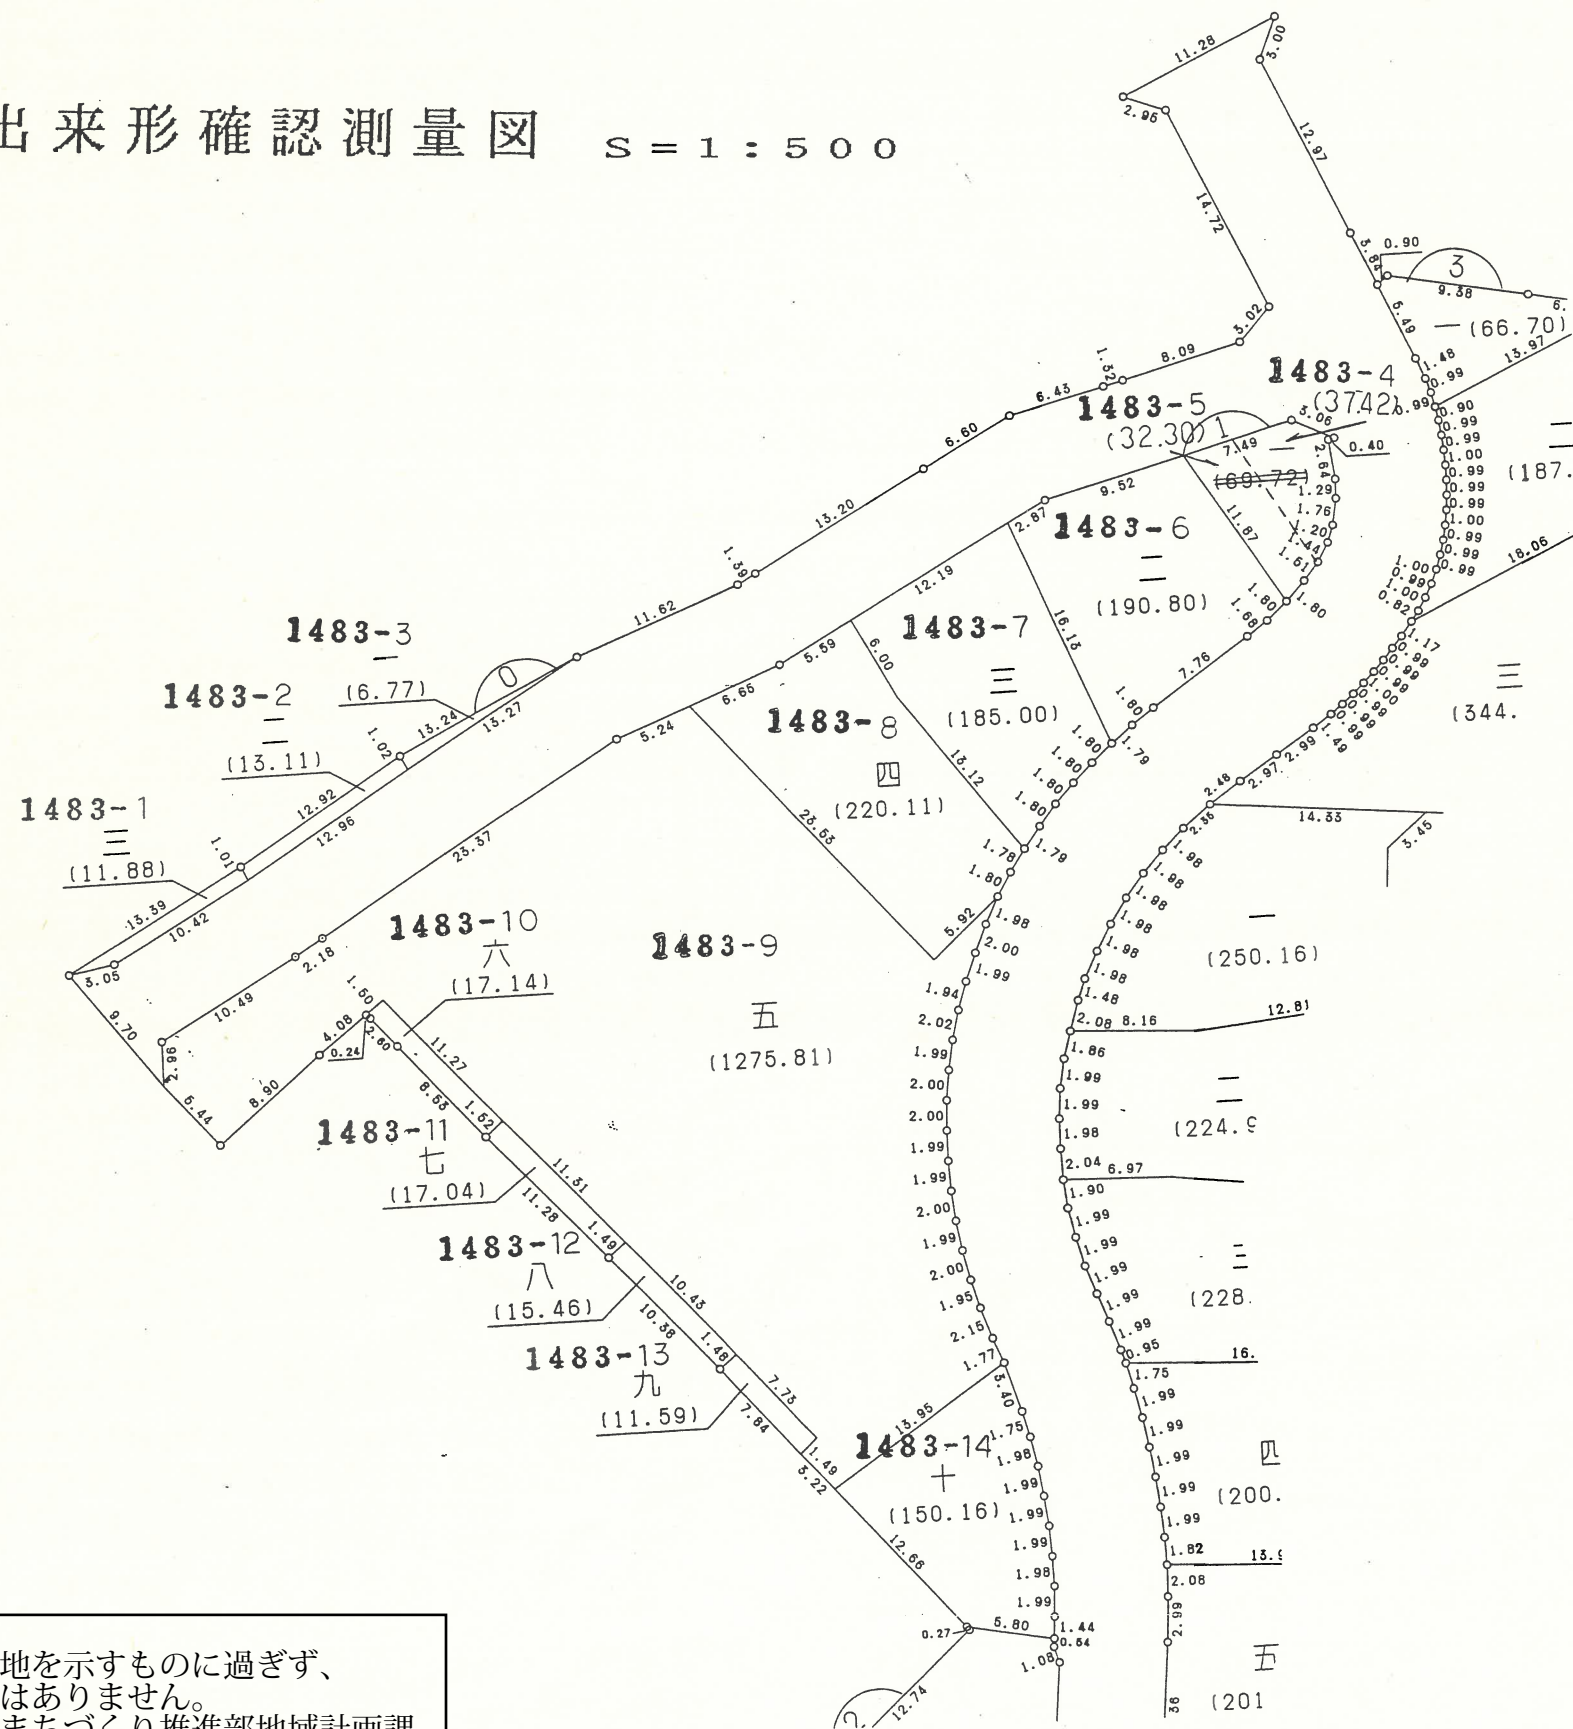

この図面は、換地処分時の画地を示すものに過ぎず、
現地の境界を証明するものではありません。
福岡市住宅都市みどり局地域まちづくり推進部地域計画課

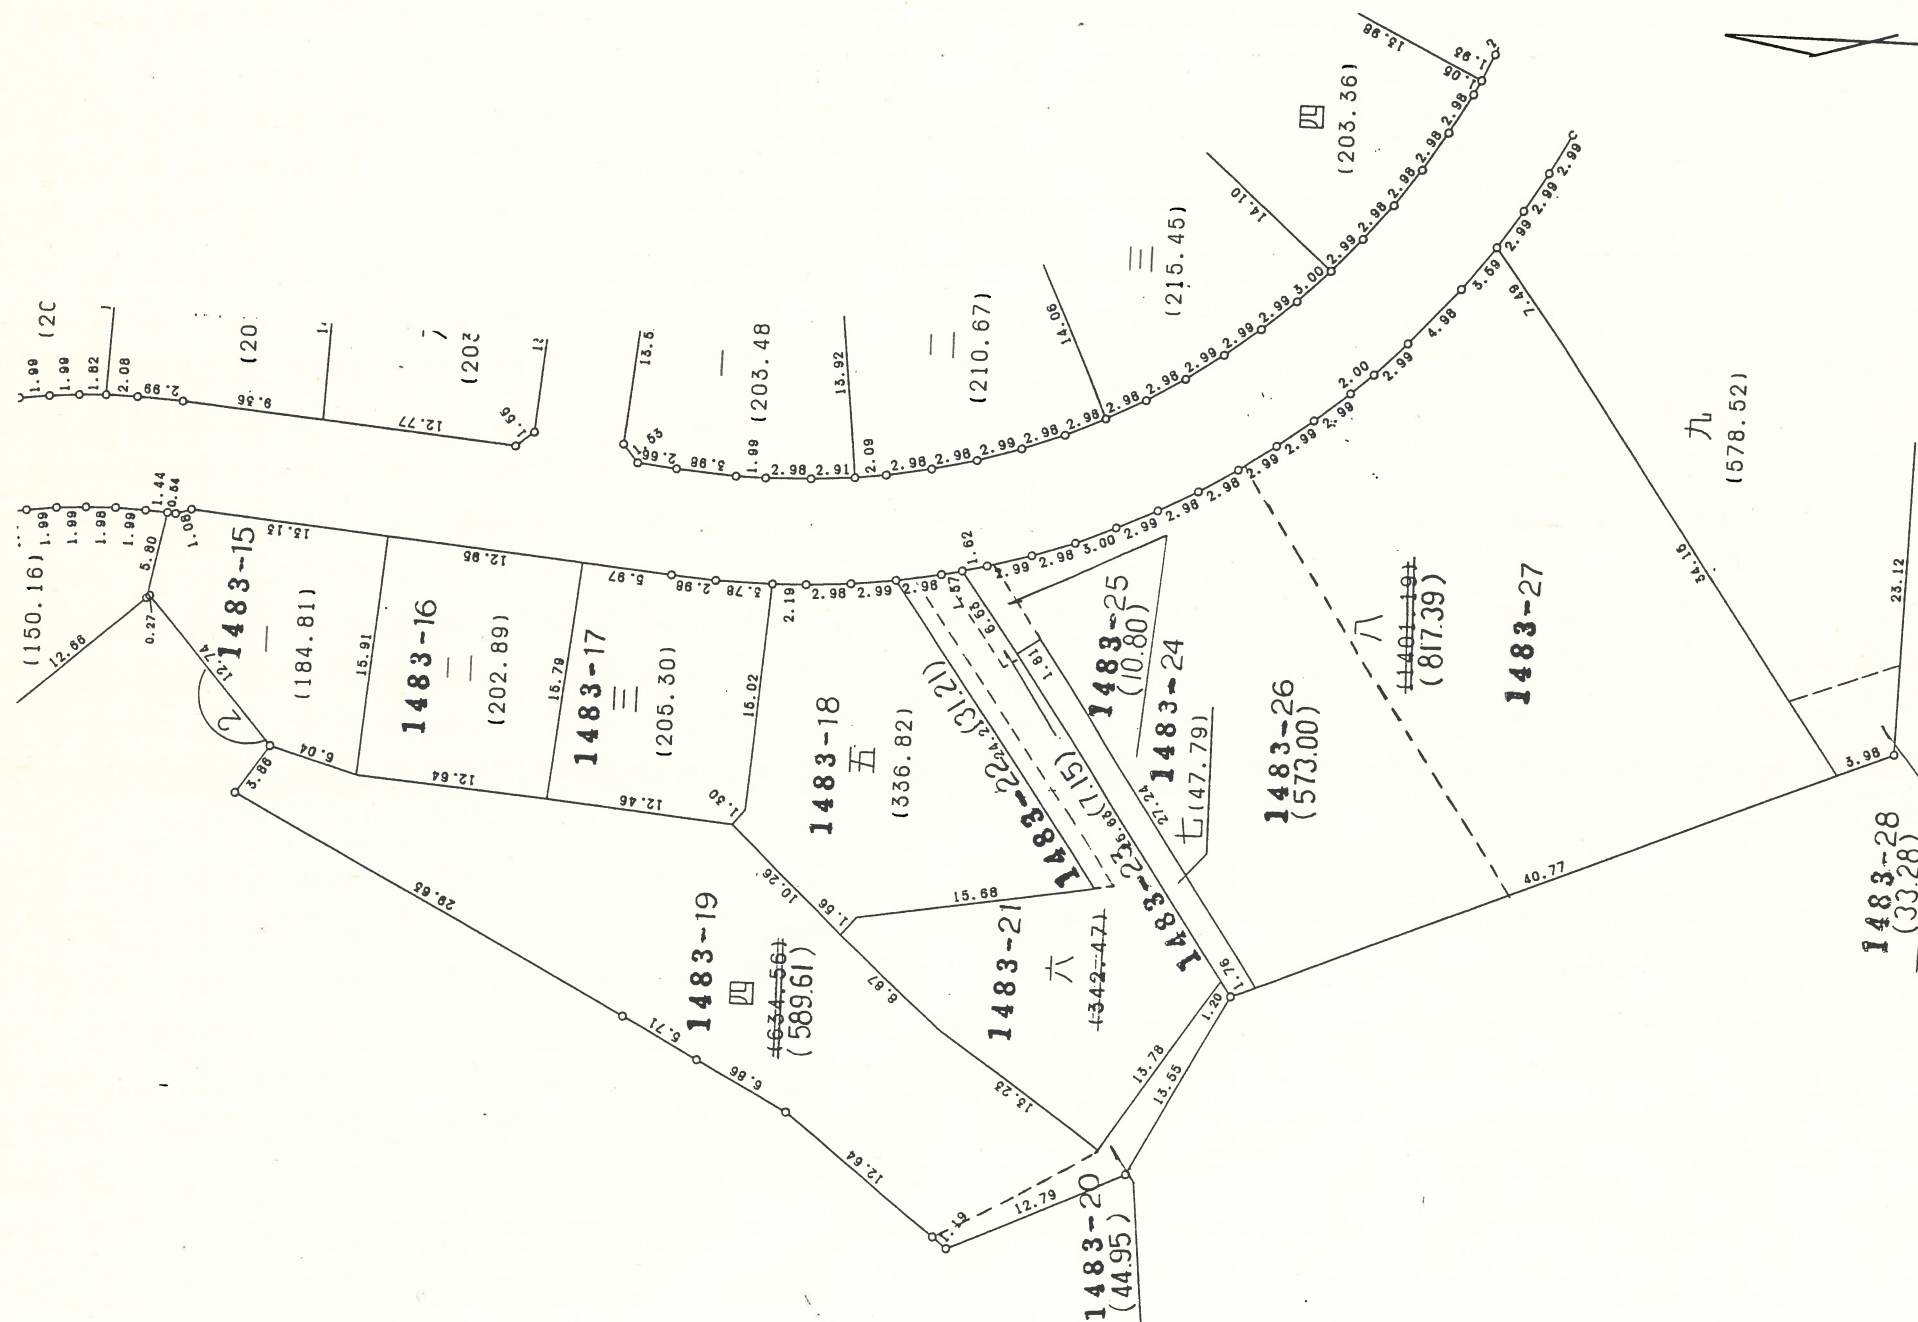



この図面は、換地処分時の画地を示すものに過ぎず、
 現地の境界を証明するものではありません。
 福岡市住宅都市みどり局地域まちづくり推進部地域計画課

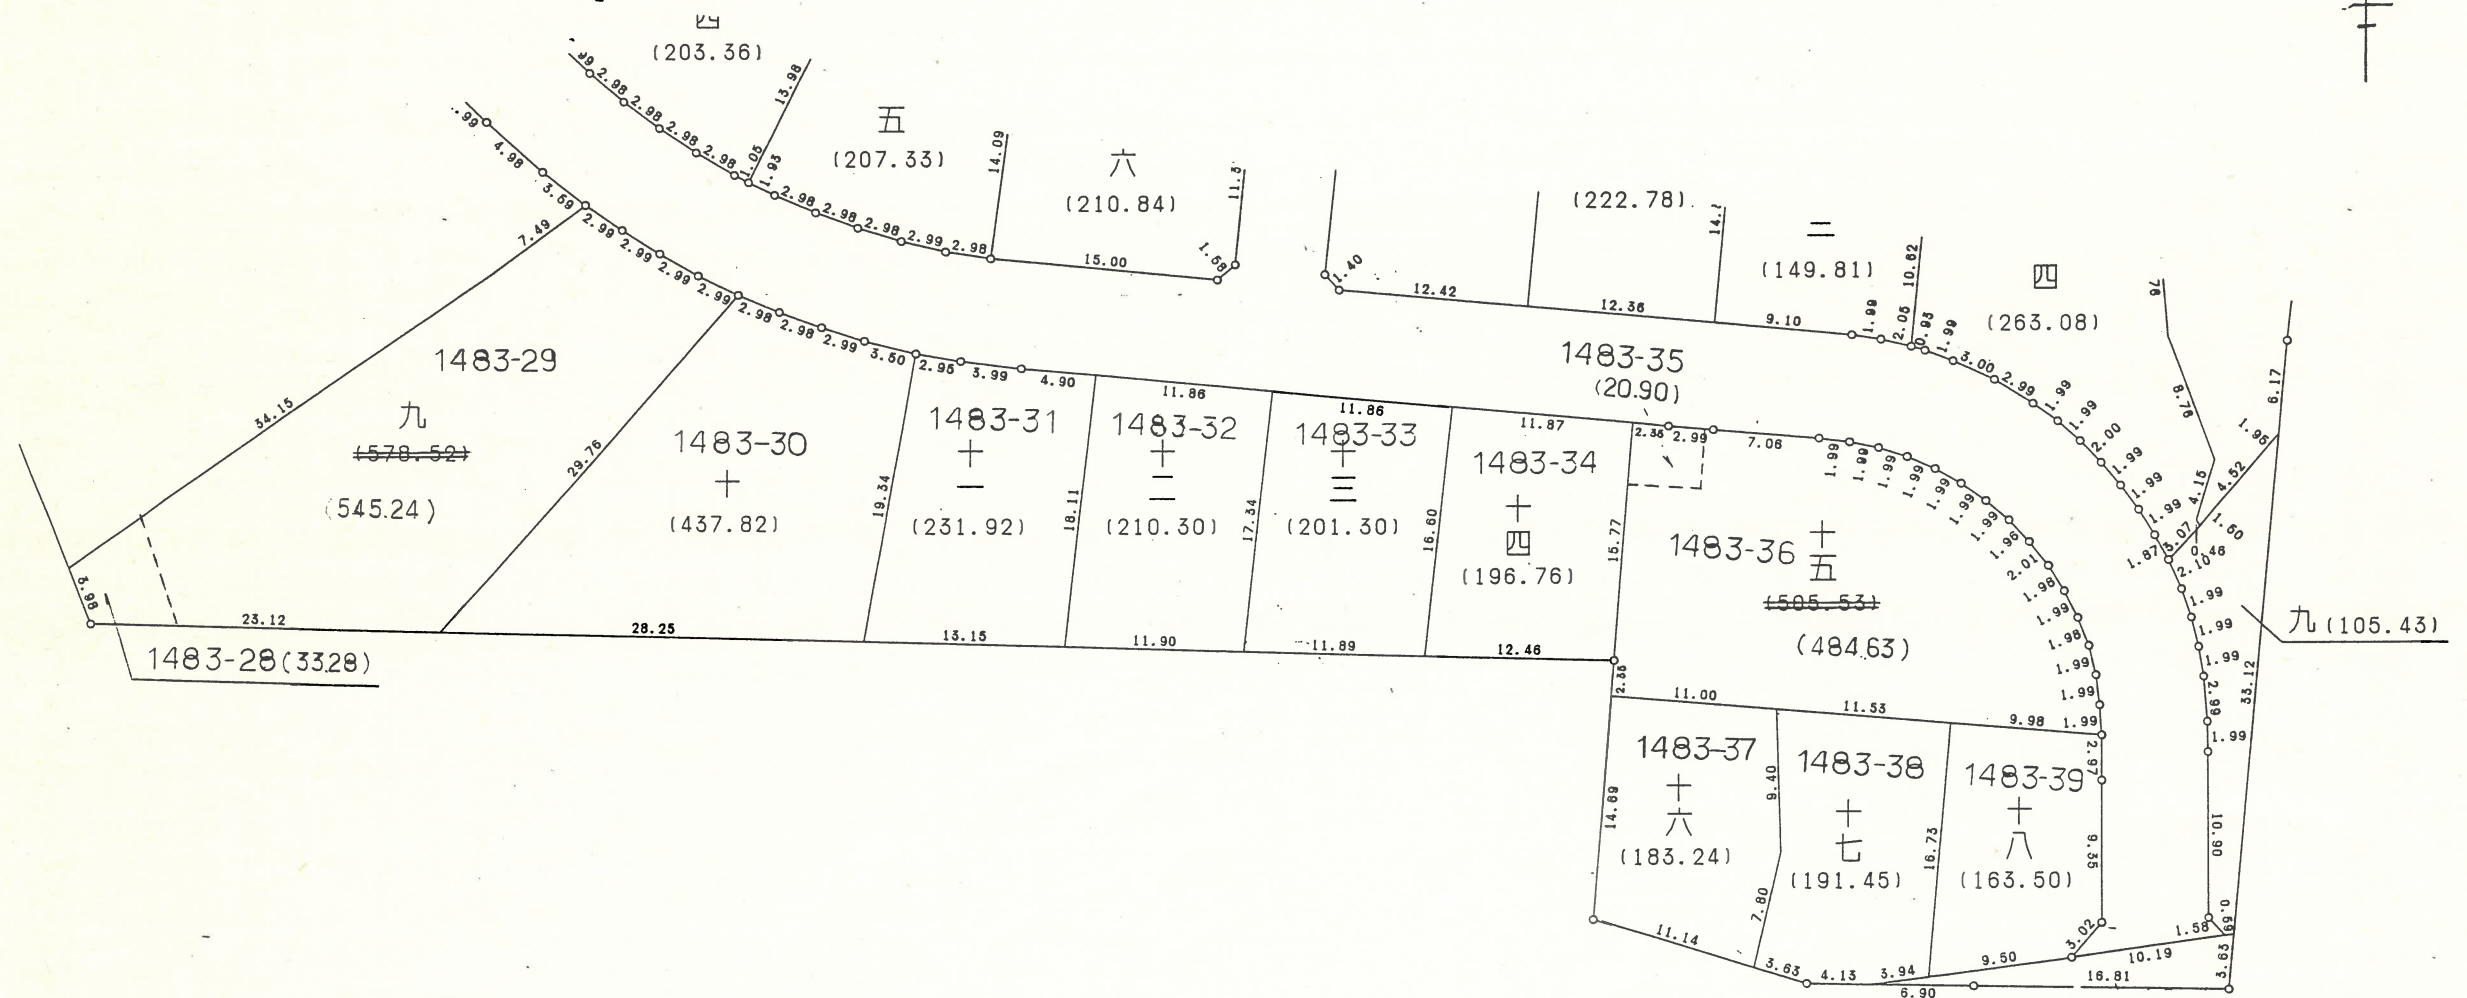


この図面は、換地処分時の画地を示すものに過ぎず、
 現地の境界を証明するものではありません。
 福岡市住宅都市みどり局地域まちづくり推進部地域計画課

画地出来形確認測量図 S=1:500

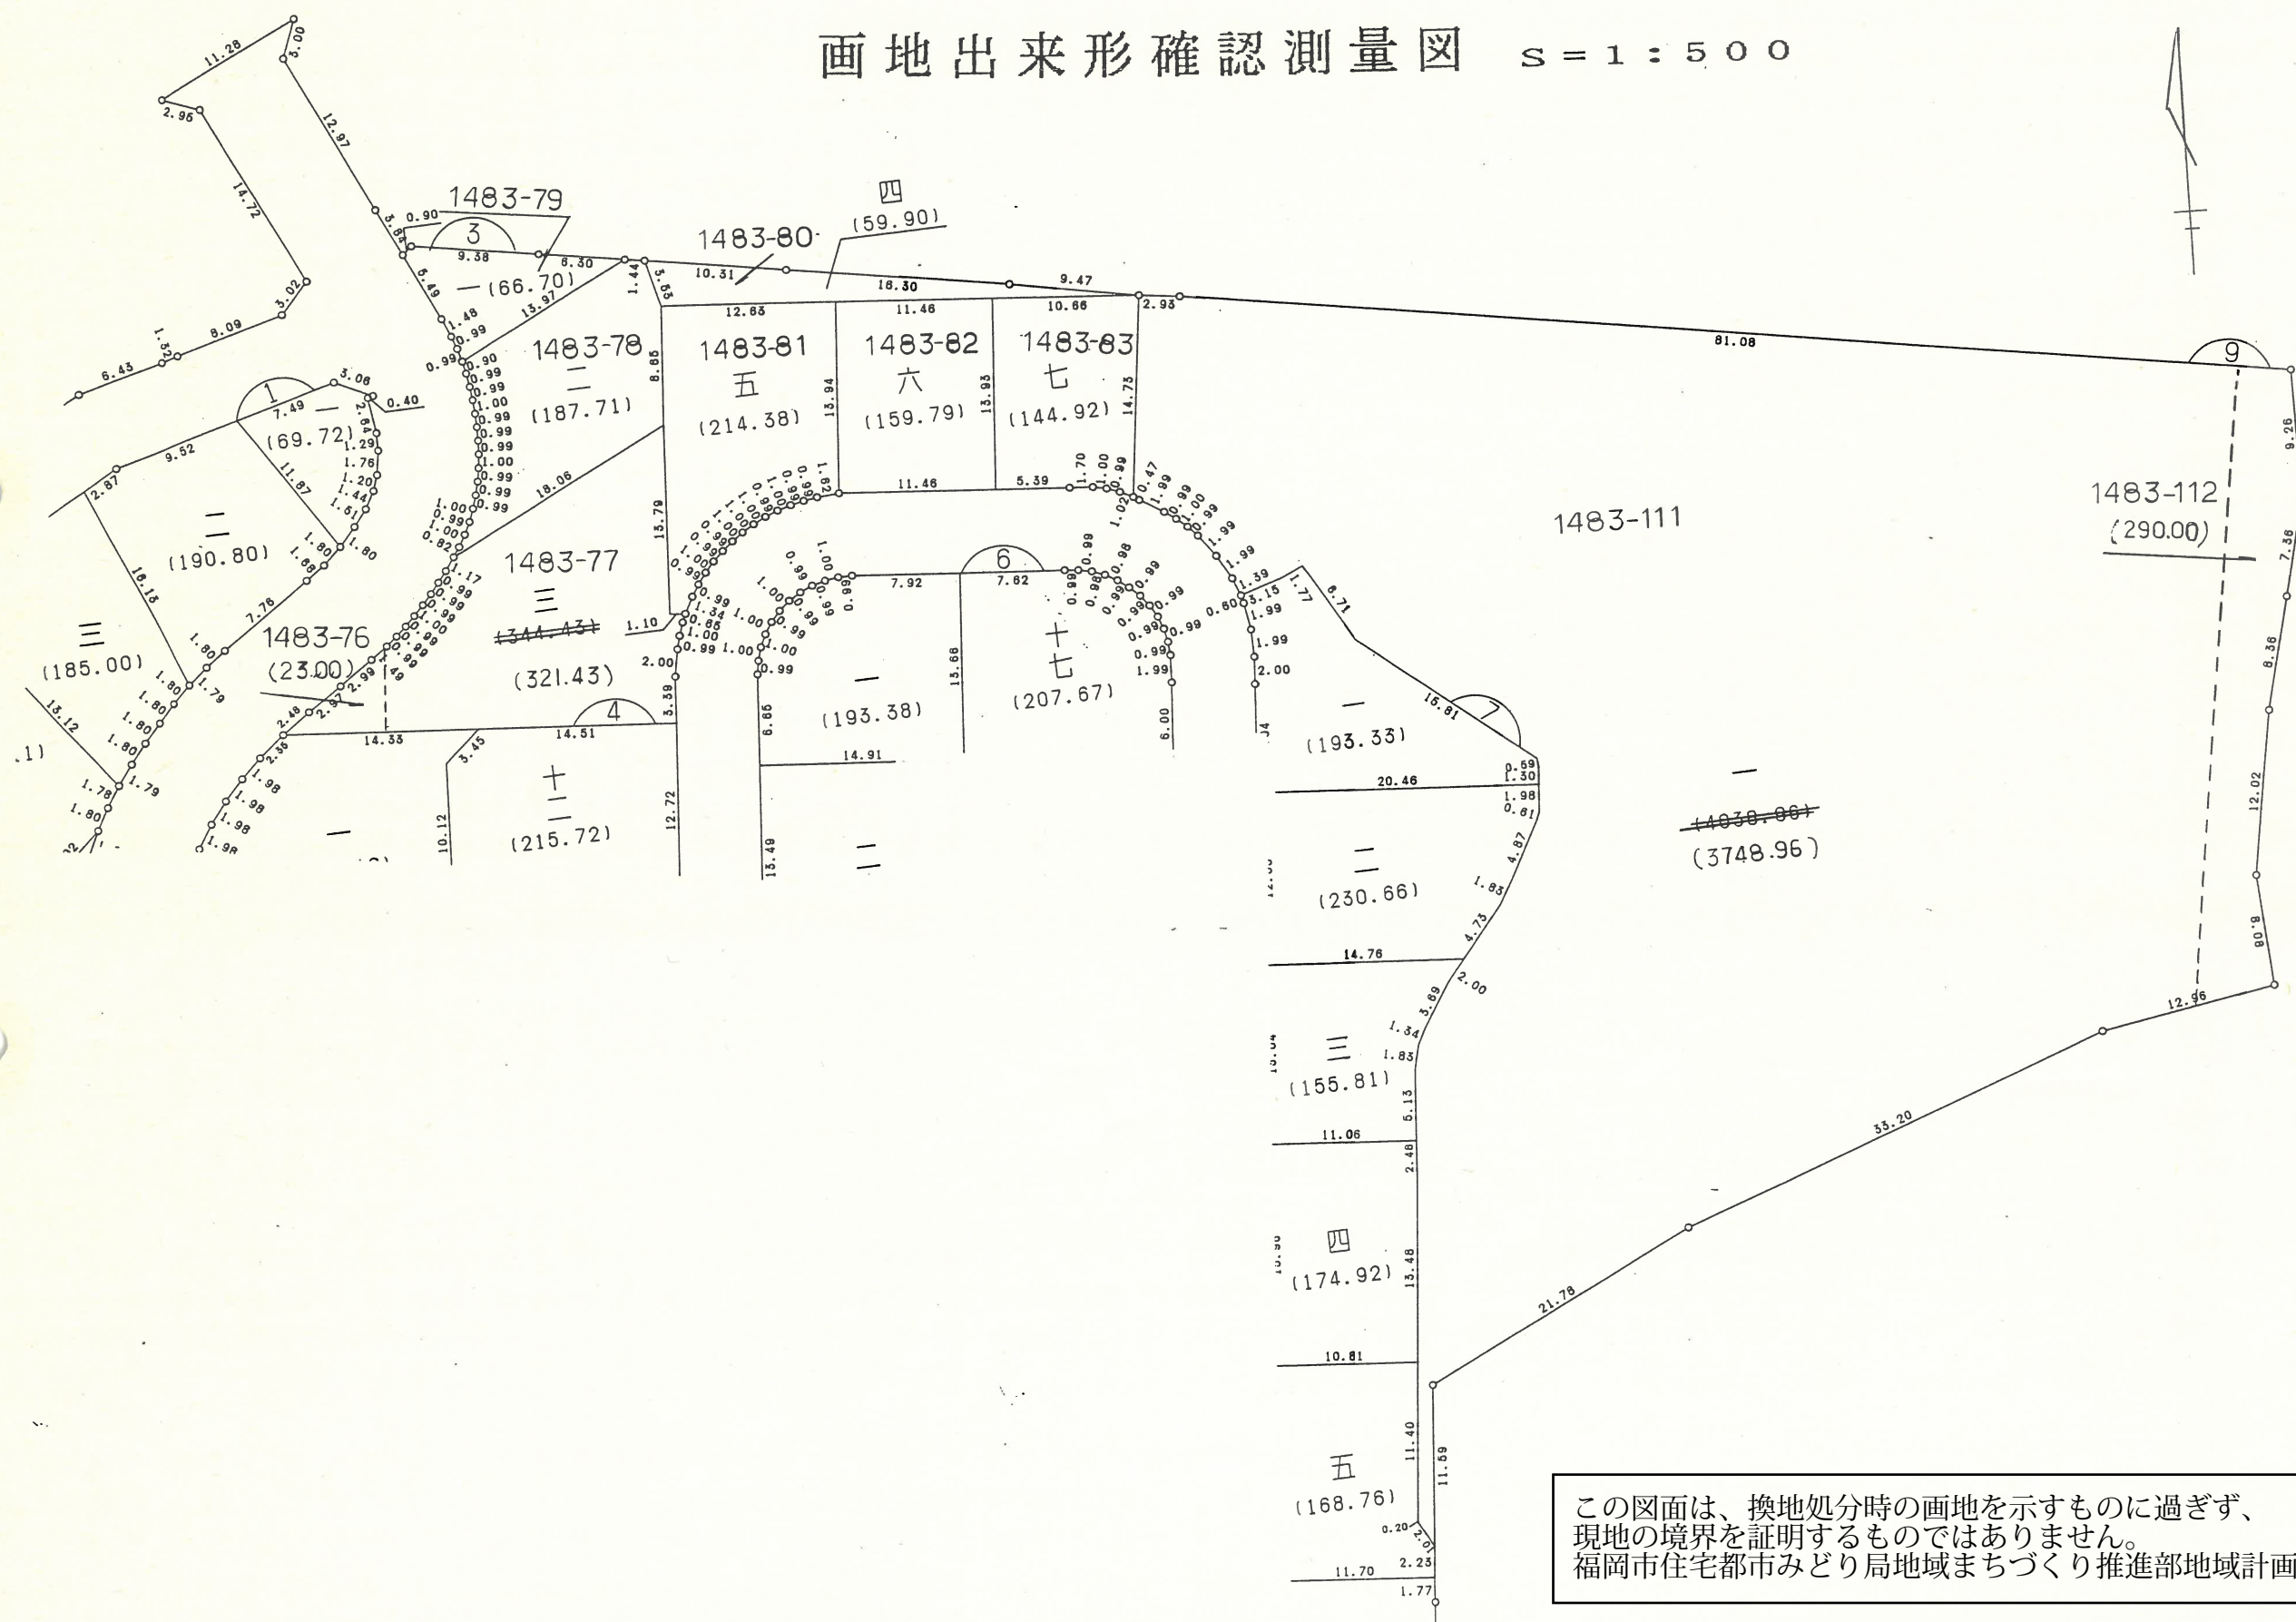


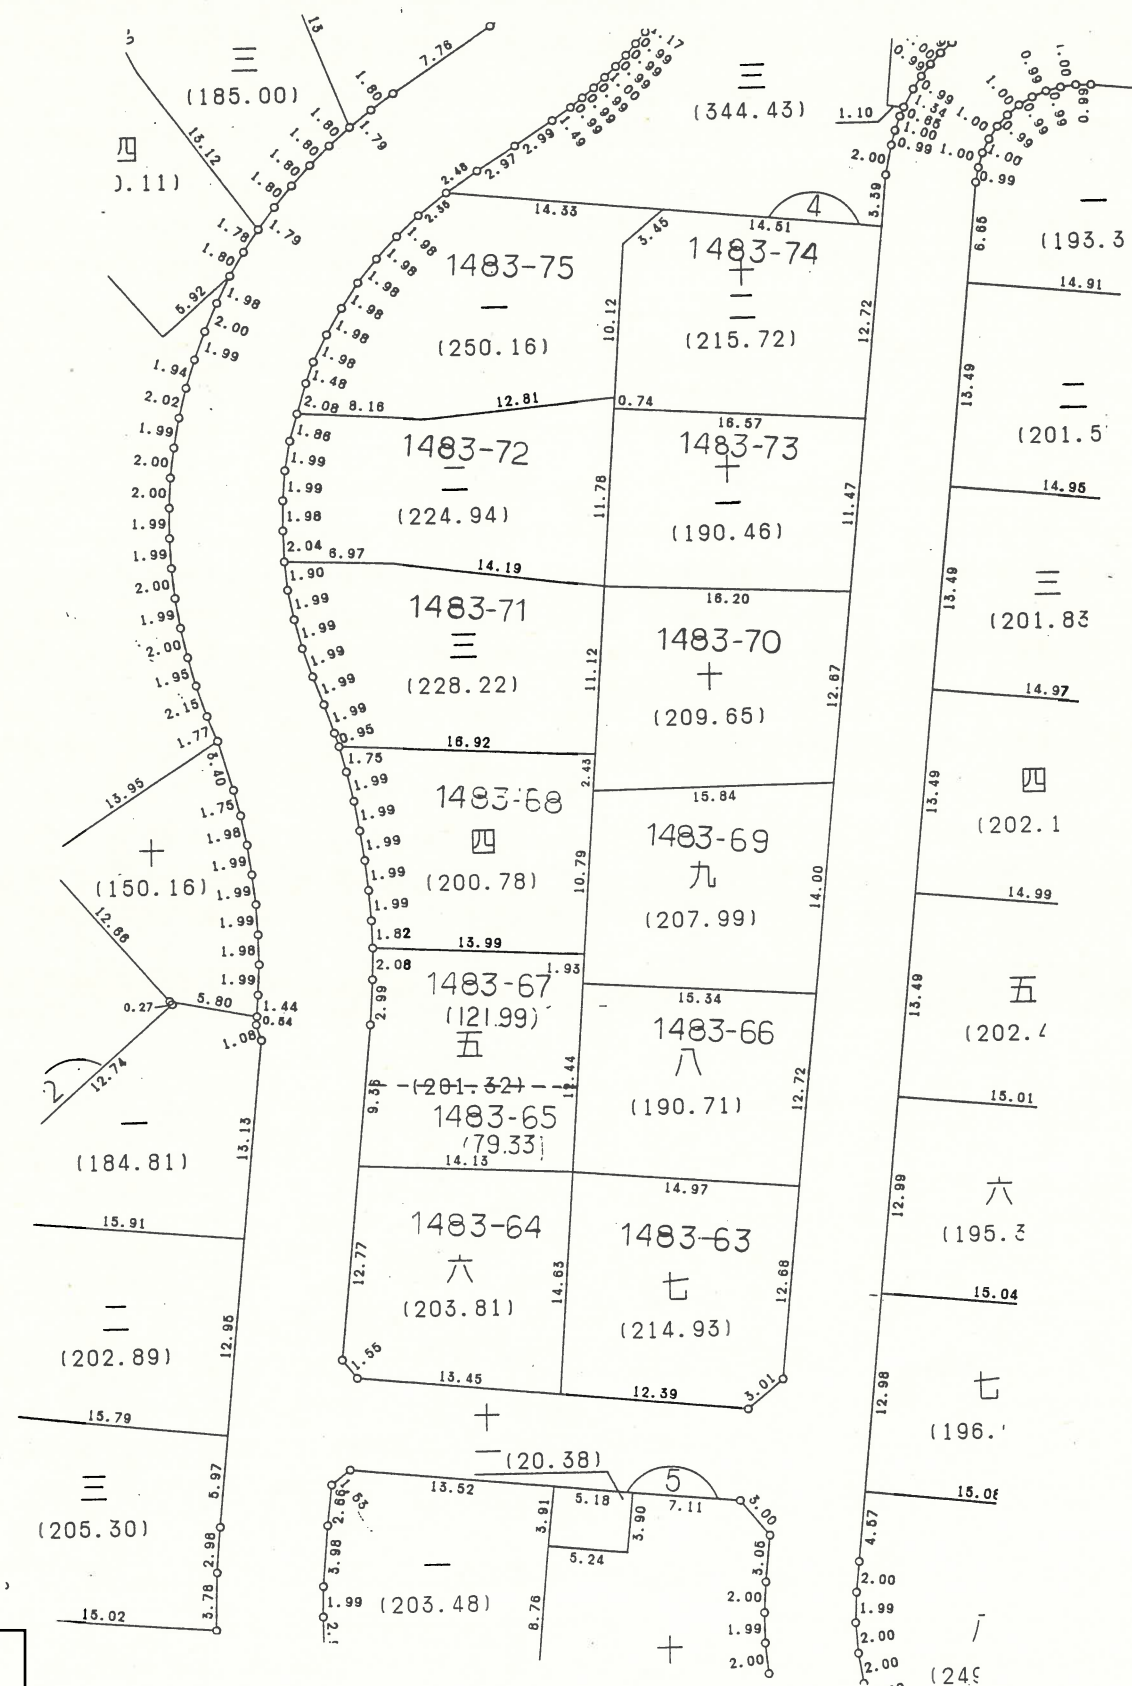


この図面は、換地処分時の画地を示すものに過ぎず、
 現地の境界を証明するものではありません。
 福岡市住宅都市みどり局地域まちづくり推進部地域計画課

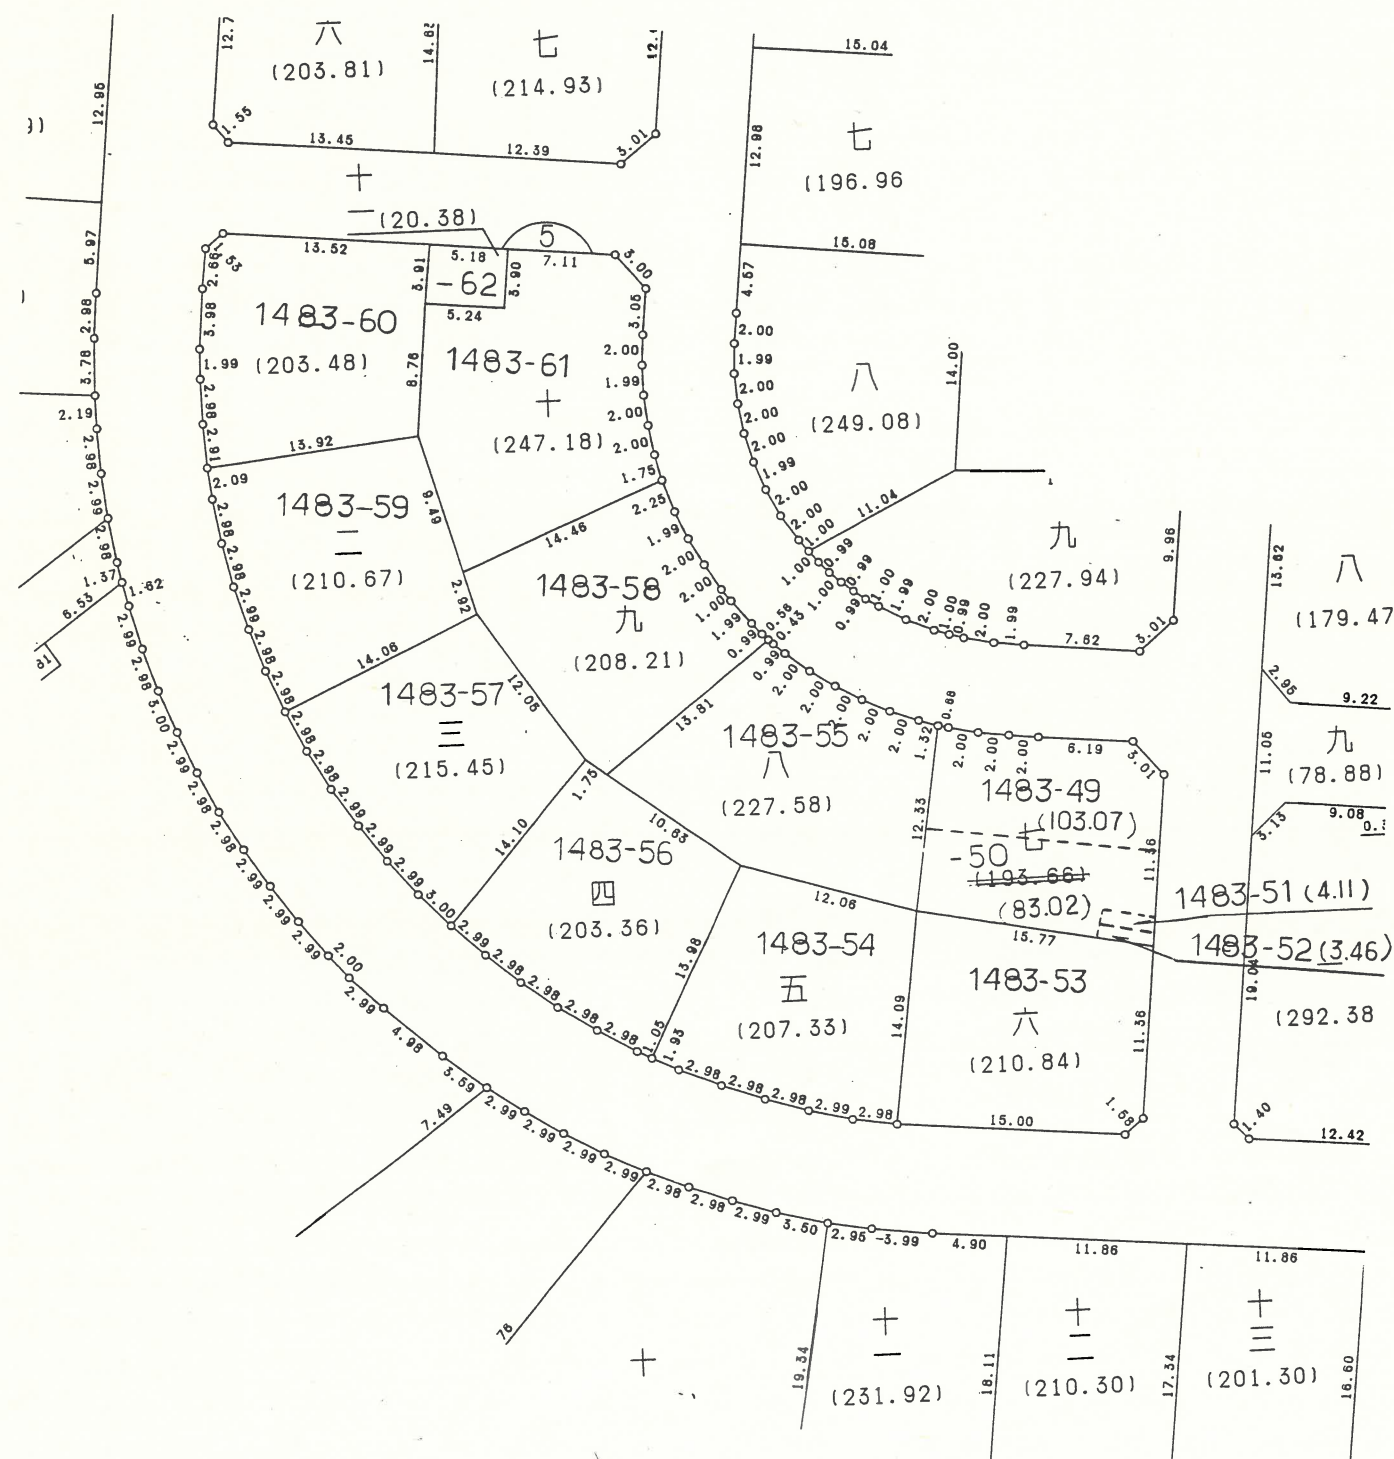


この図面は、換地処分時の画地を示すものに過ぎず、
 現地の境界を証明するものではありません。
 福岡市住宅都市みどり局地域まちづくり推進部地域計画課

画地出来形確認測量図 S = 1 : 500

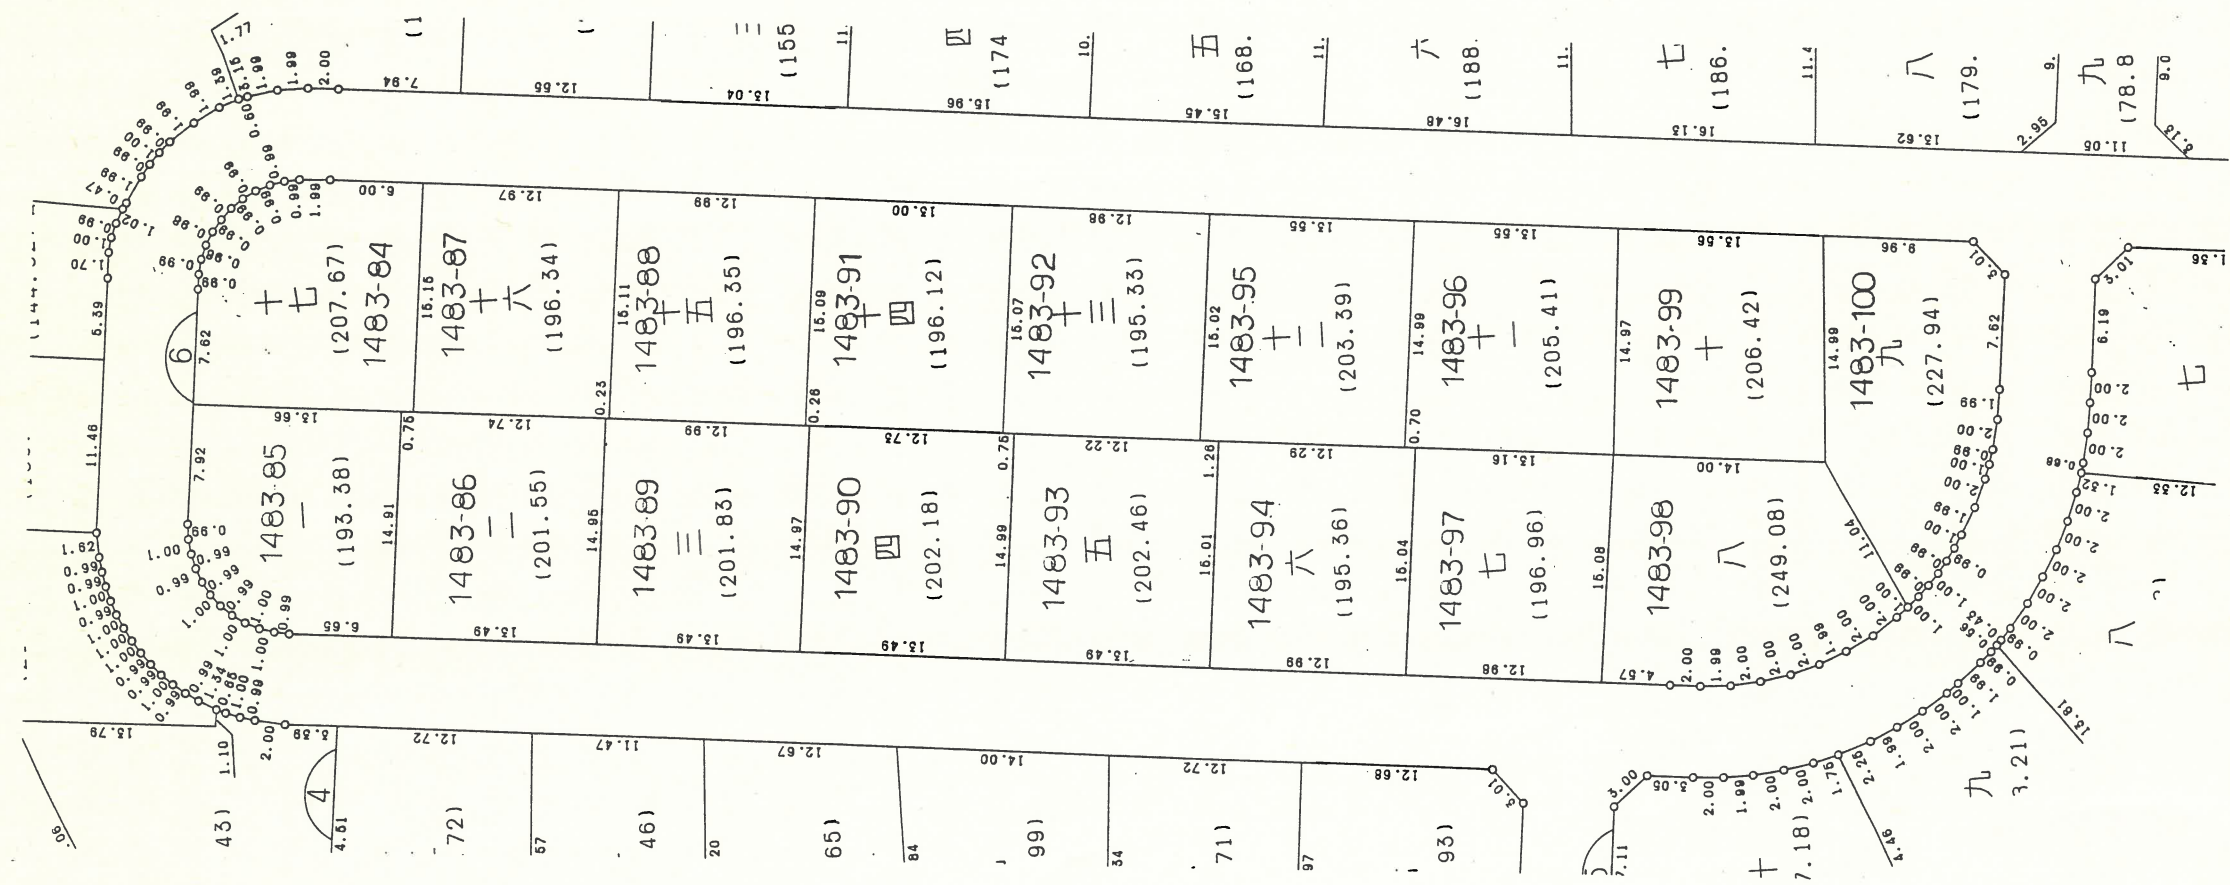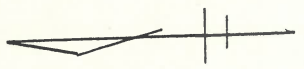

この図面は、換地処分時の画地を示すものに過ぎず、
現地の境界を証明するものではありません。
福岡市住宅都市みどり局地域まちづくり推進部地域計画課

画地出来形確認測量図 $S=1:500$

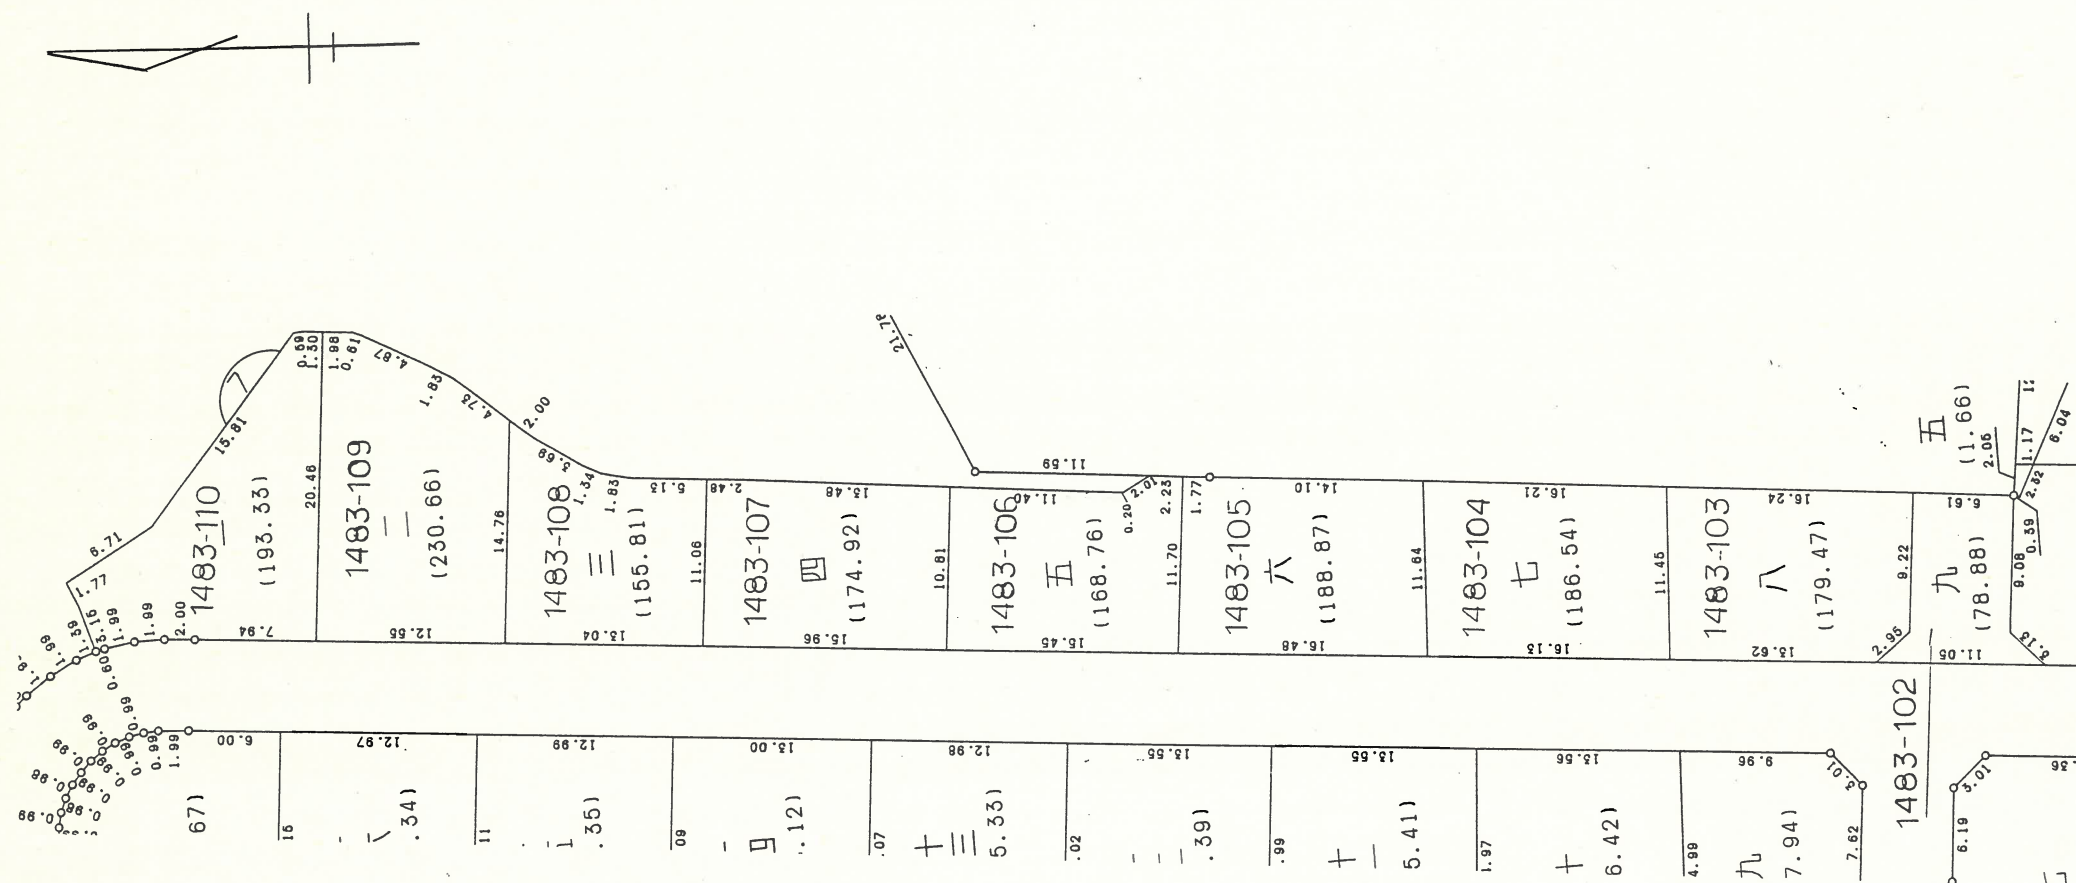

この図面は、換地処分時の画地を示すものに過ぎず、
 現地の境界を証明するものではありません。
 福岡市住宅都市みどり局地域まちづくり推進部地域計画課



この図面は、換地処分時の画地を示すものに過ぎず、
 現地の境界を証明するものではありません。
 福岡市住宅都市みどり局地域まちづくり推進部地域計画課