

福岡市空港前第二土地区画整理事業

換地図（換地処分後の土地図）

S=1:500



この図面は、換地処分時の画地を示すものに過ぎず、
現地の境界を証明するものではありません。
福岡市住宅都市みどり局地域まちづくり推進部地域計画課


凡	例
—○—	地区界
—●—	市町村界

福岡市空港前第二土地区画整理事業	
図面番号	
図面名	出来形確認測量図
	(1 / 3)
縮尺	1 : 250
福岡市空港前第二土地区画整理組合	


福岡市空港前第二土地区画整理事業

出来形確認測量図

縮尺 1 : 250

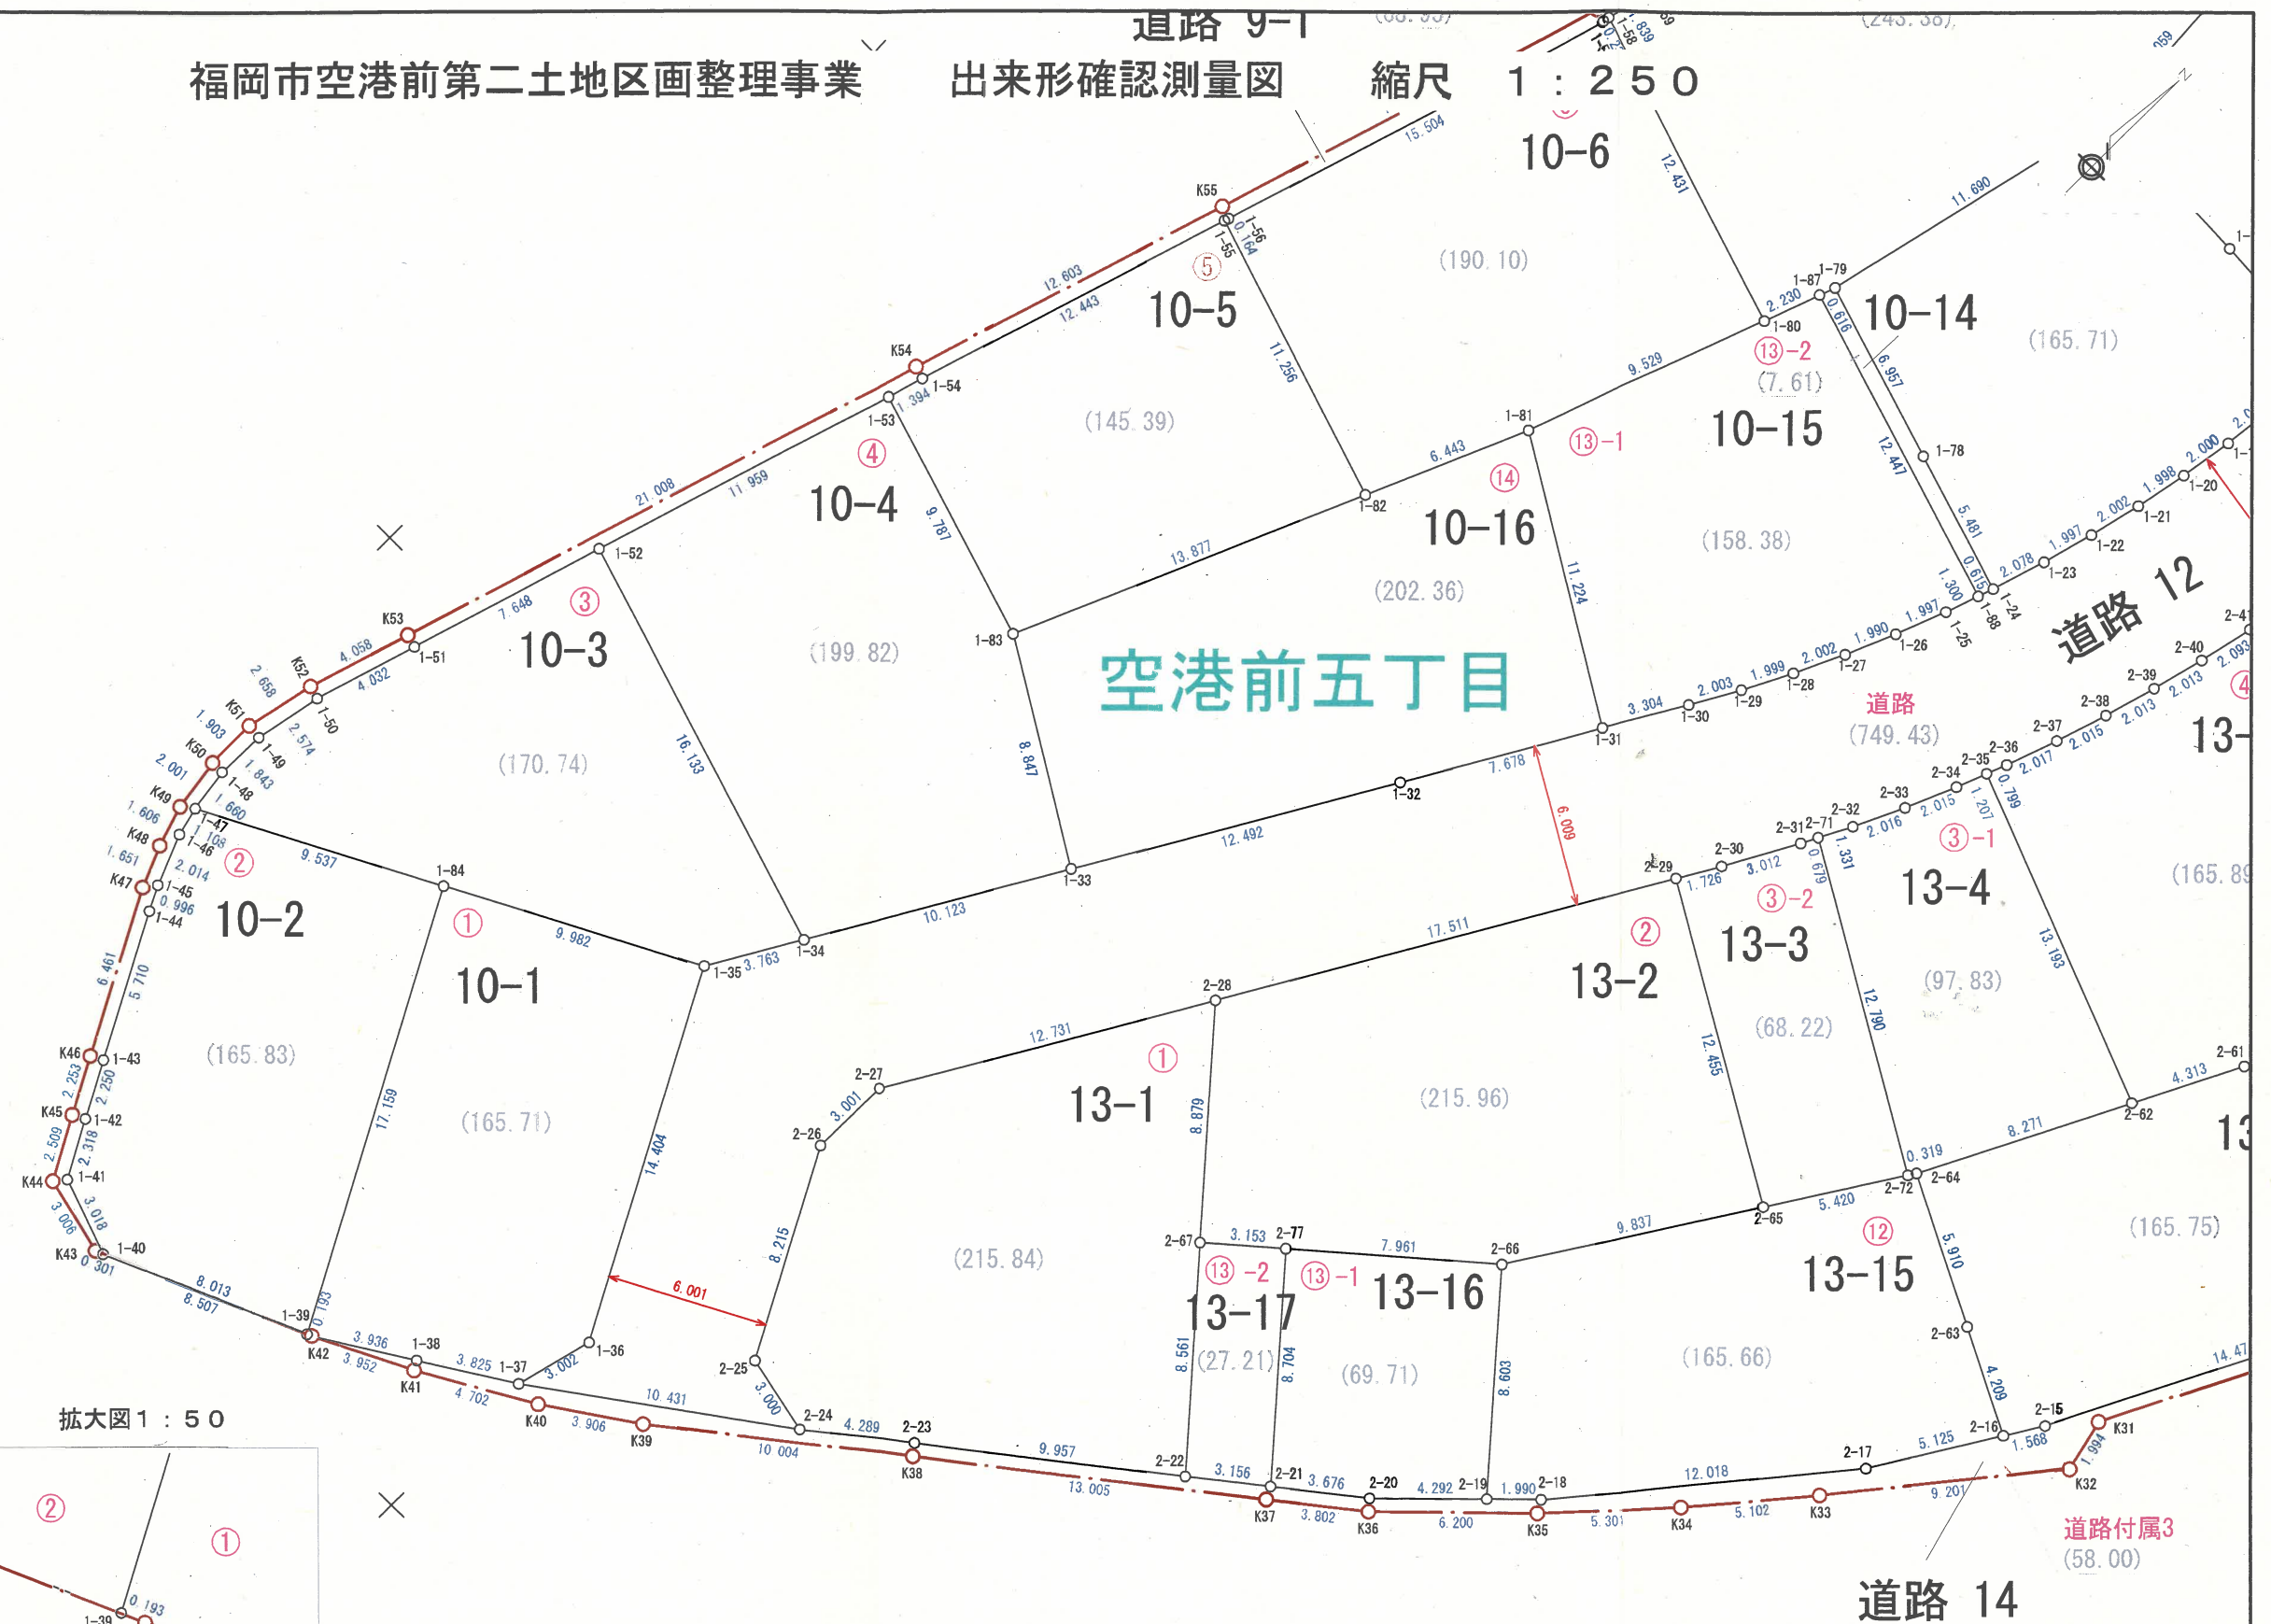

拡大図 1 : 50

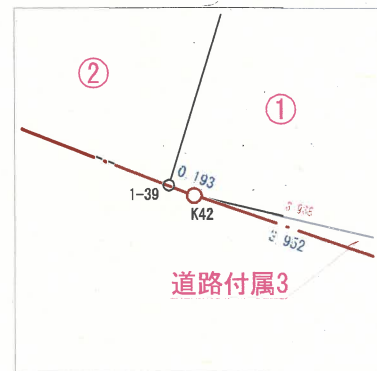

この図面は、換地処分時の画地を示すものに過ぎず、
 現地の境界を証明するものではありません。
 福岡市住宅都市みどり局地域まちづくり推進部地域計画課


福岡市空港前第二土地区画整理事業	
図面番号	
図面名	出来形確認測量図
	(2 / 3)
縮尺	1 : 250
福岡市空港前第二土地区画整理組合	

福岡市空港前第二土地区画整理事業

出来形確認測量図

縮尺 1 : 250

糟屋郡志免町
別府西二丁目

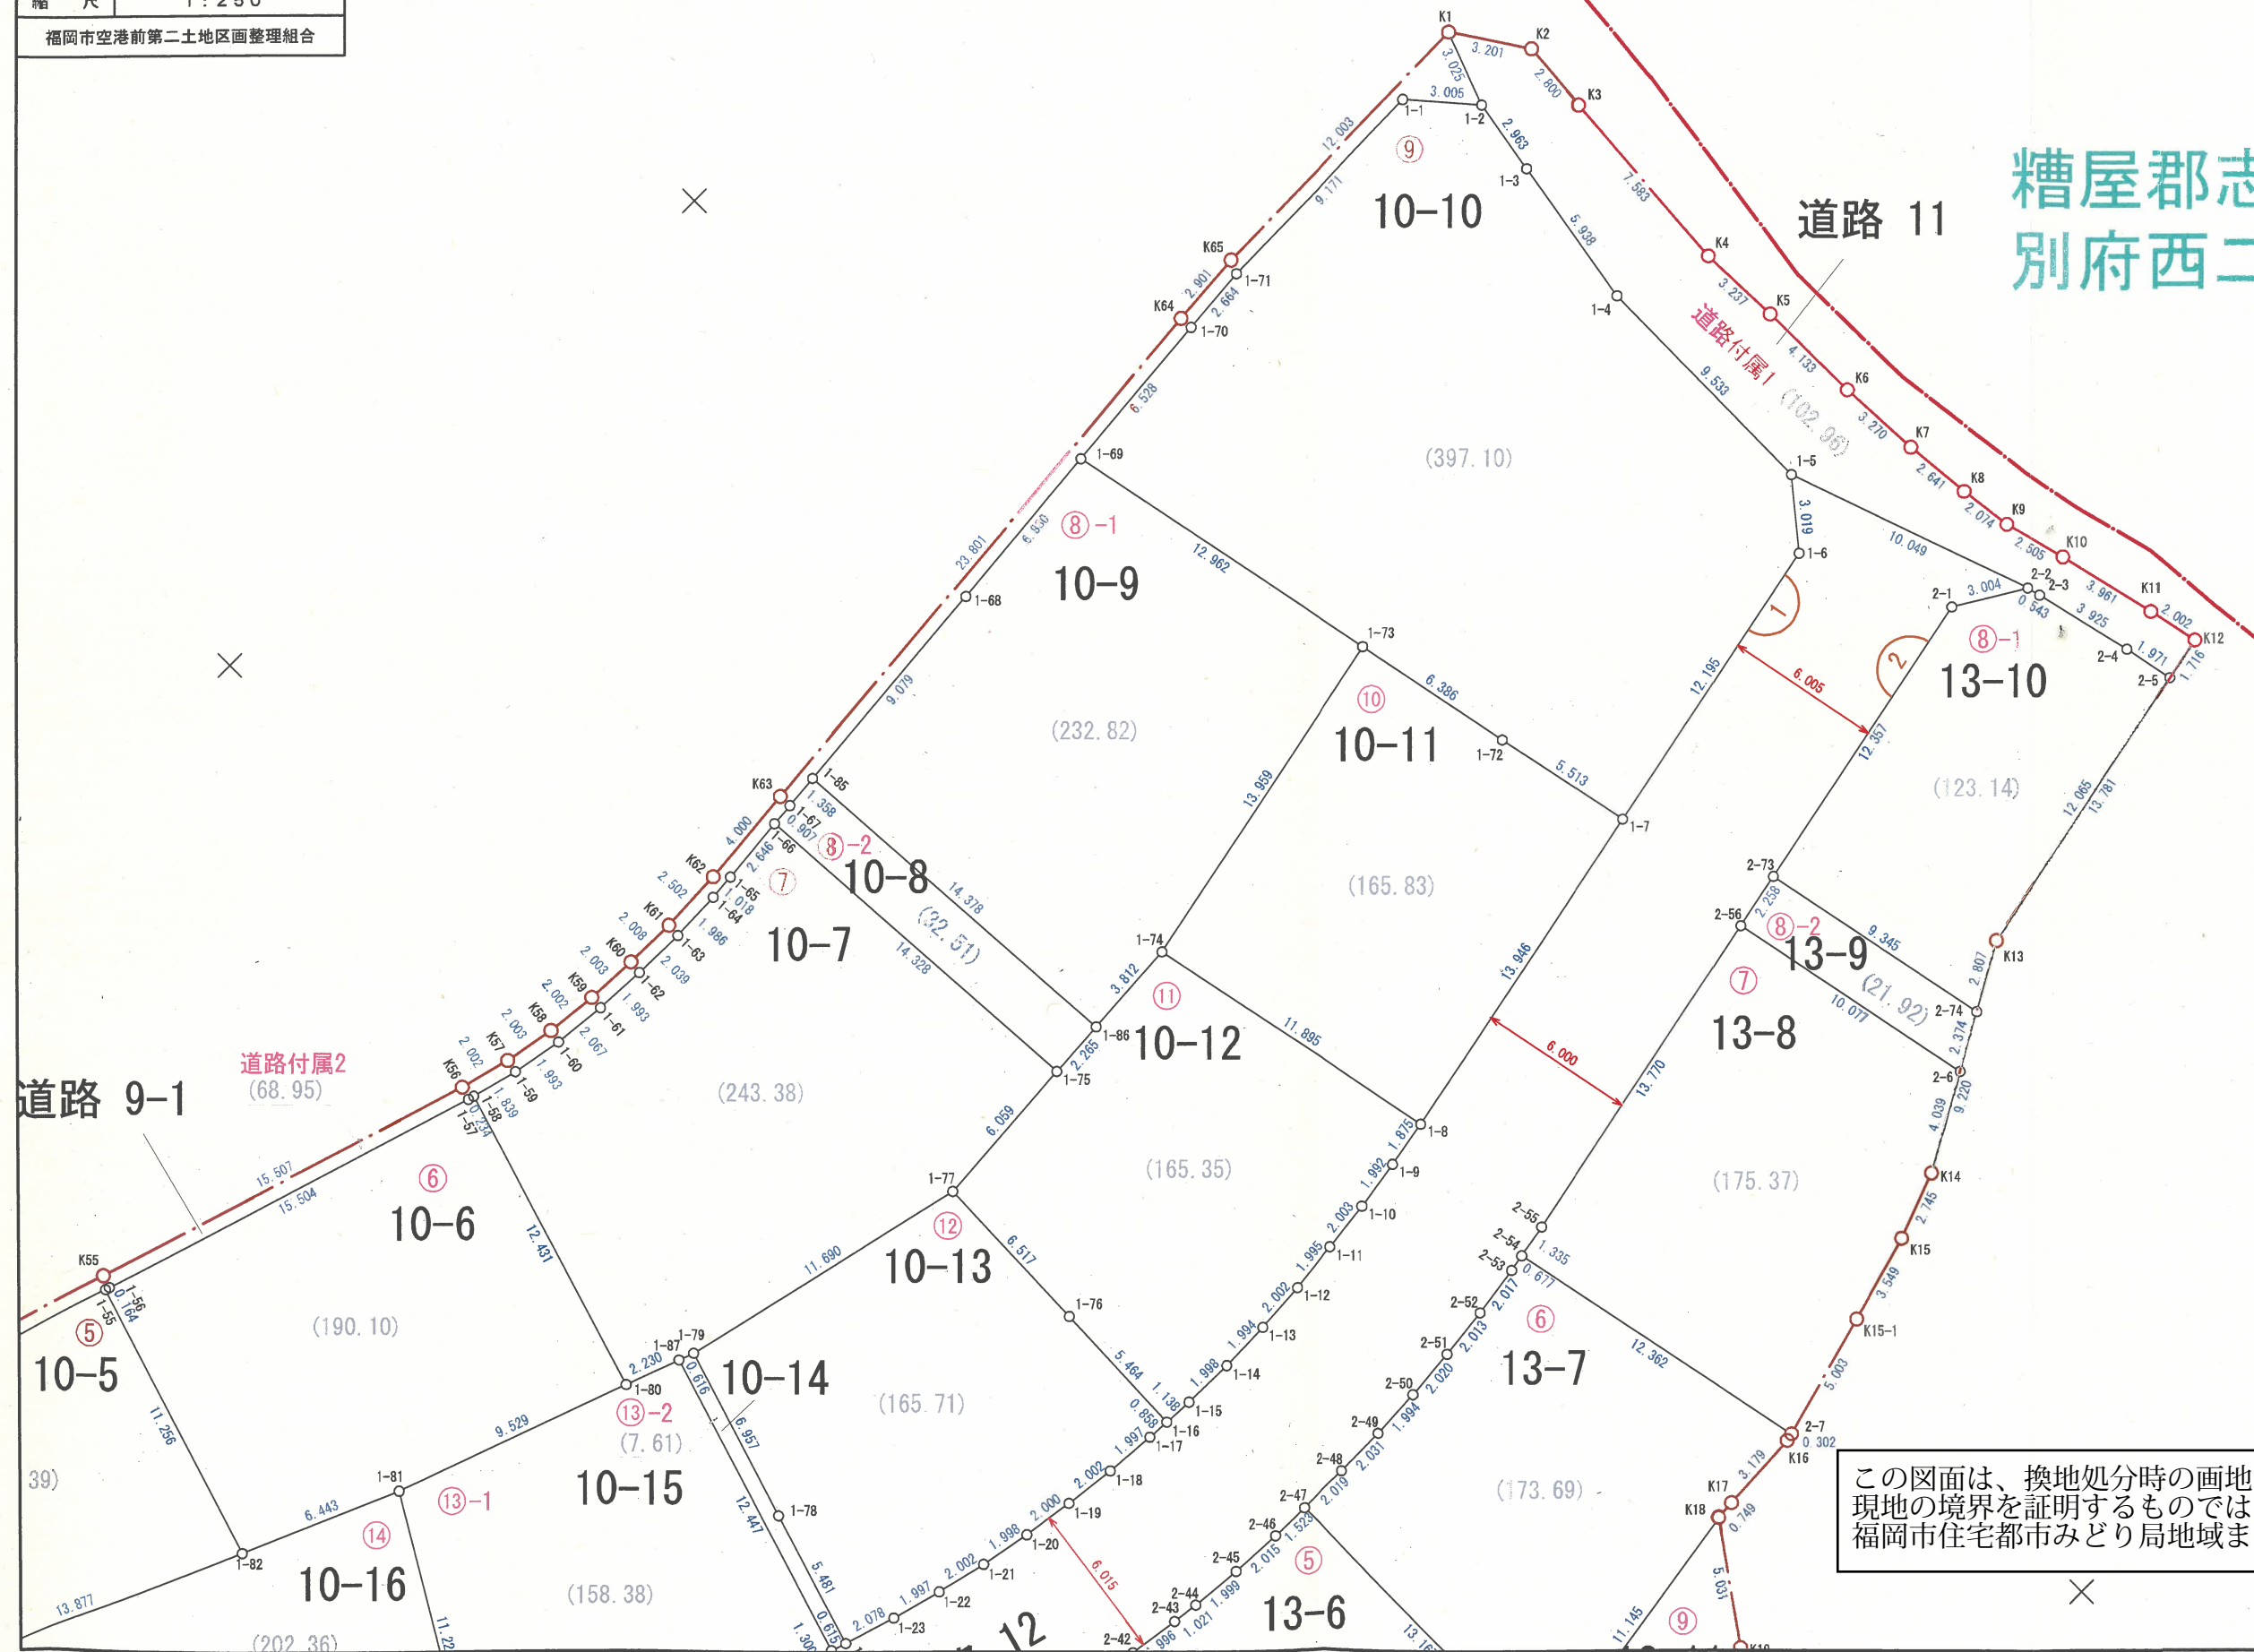


この図面は、換地処分時の画地を示すものに過ぎず、
現地の境界を証明するものではありません。
福岡市住宅都市みどり局地域まちづくり推進部地域計画課

福岡市空港前第二土地区画整理事業	
図面番号	
図面名	出来形確認測量図 (3 / 3)
縮尺	1 : 250
福岡市空港前第二土地区画整理組合	


福岡市空港前第二土地区画整理事業

出来形確認測量図

縮尺 1 : 250

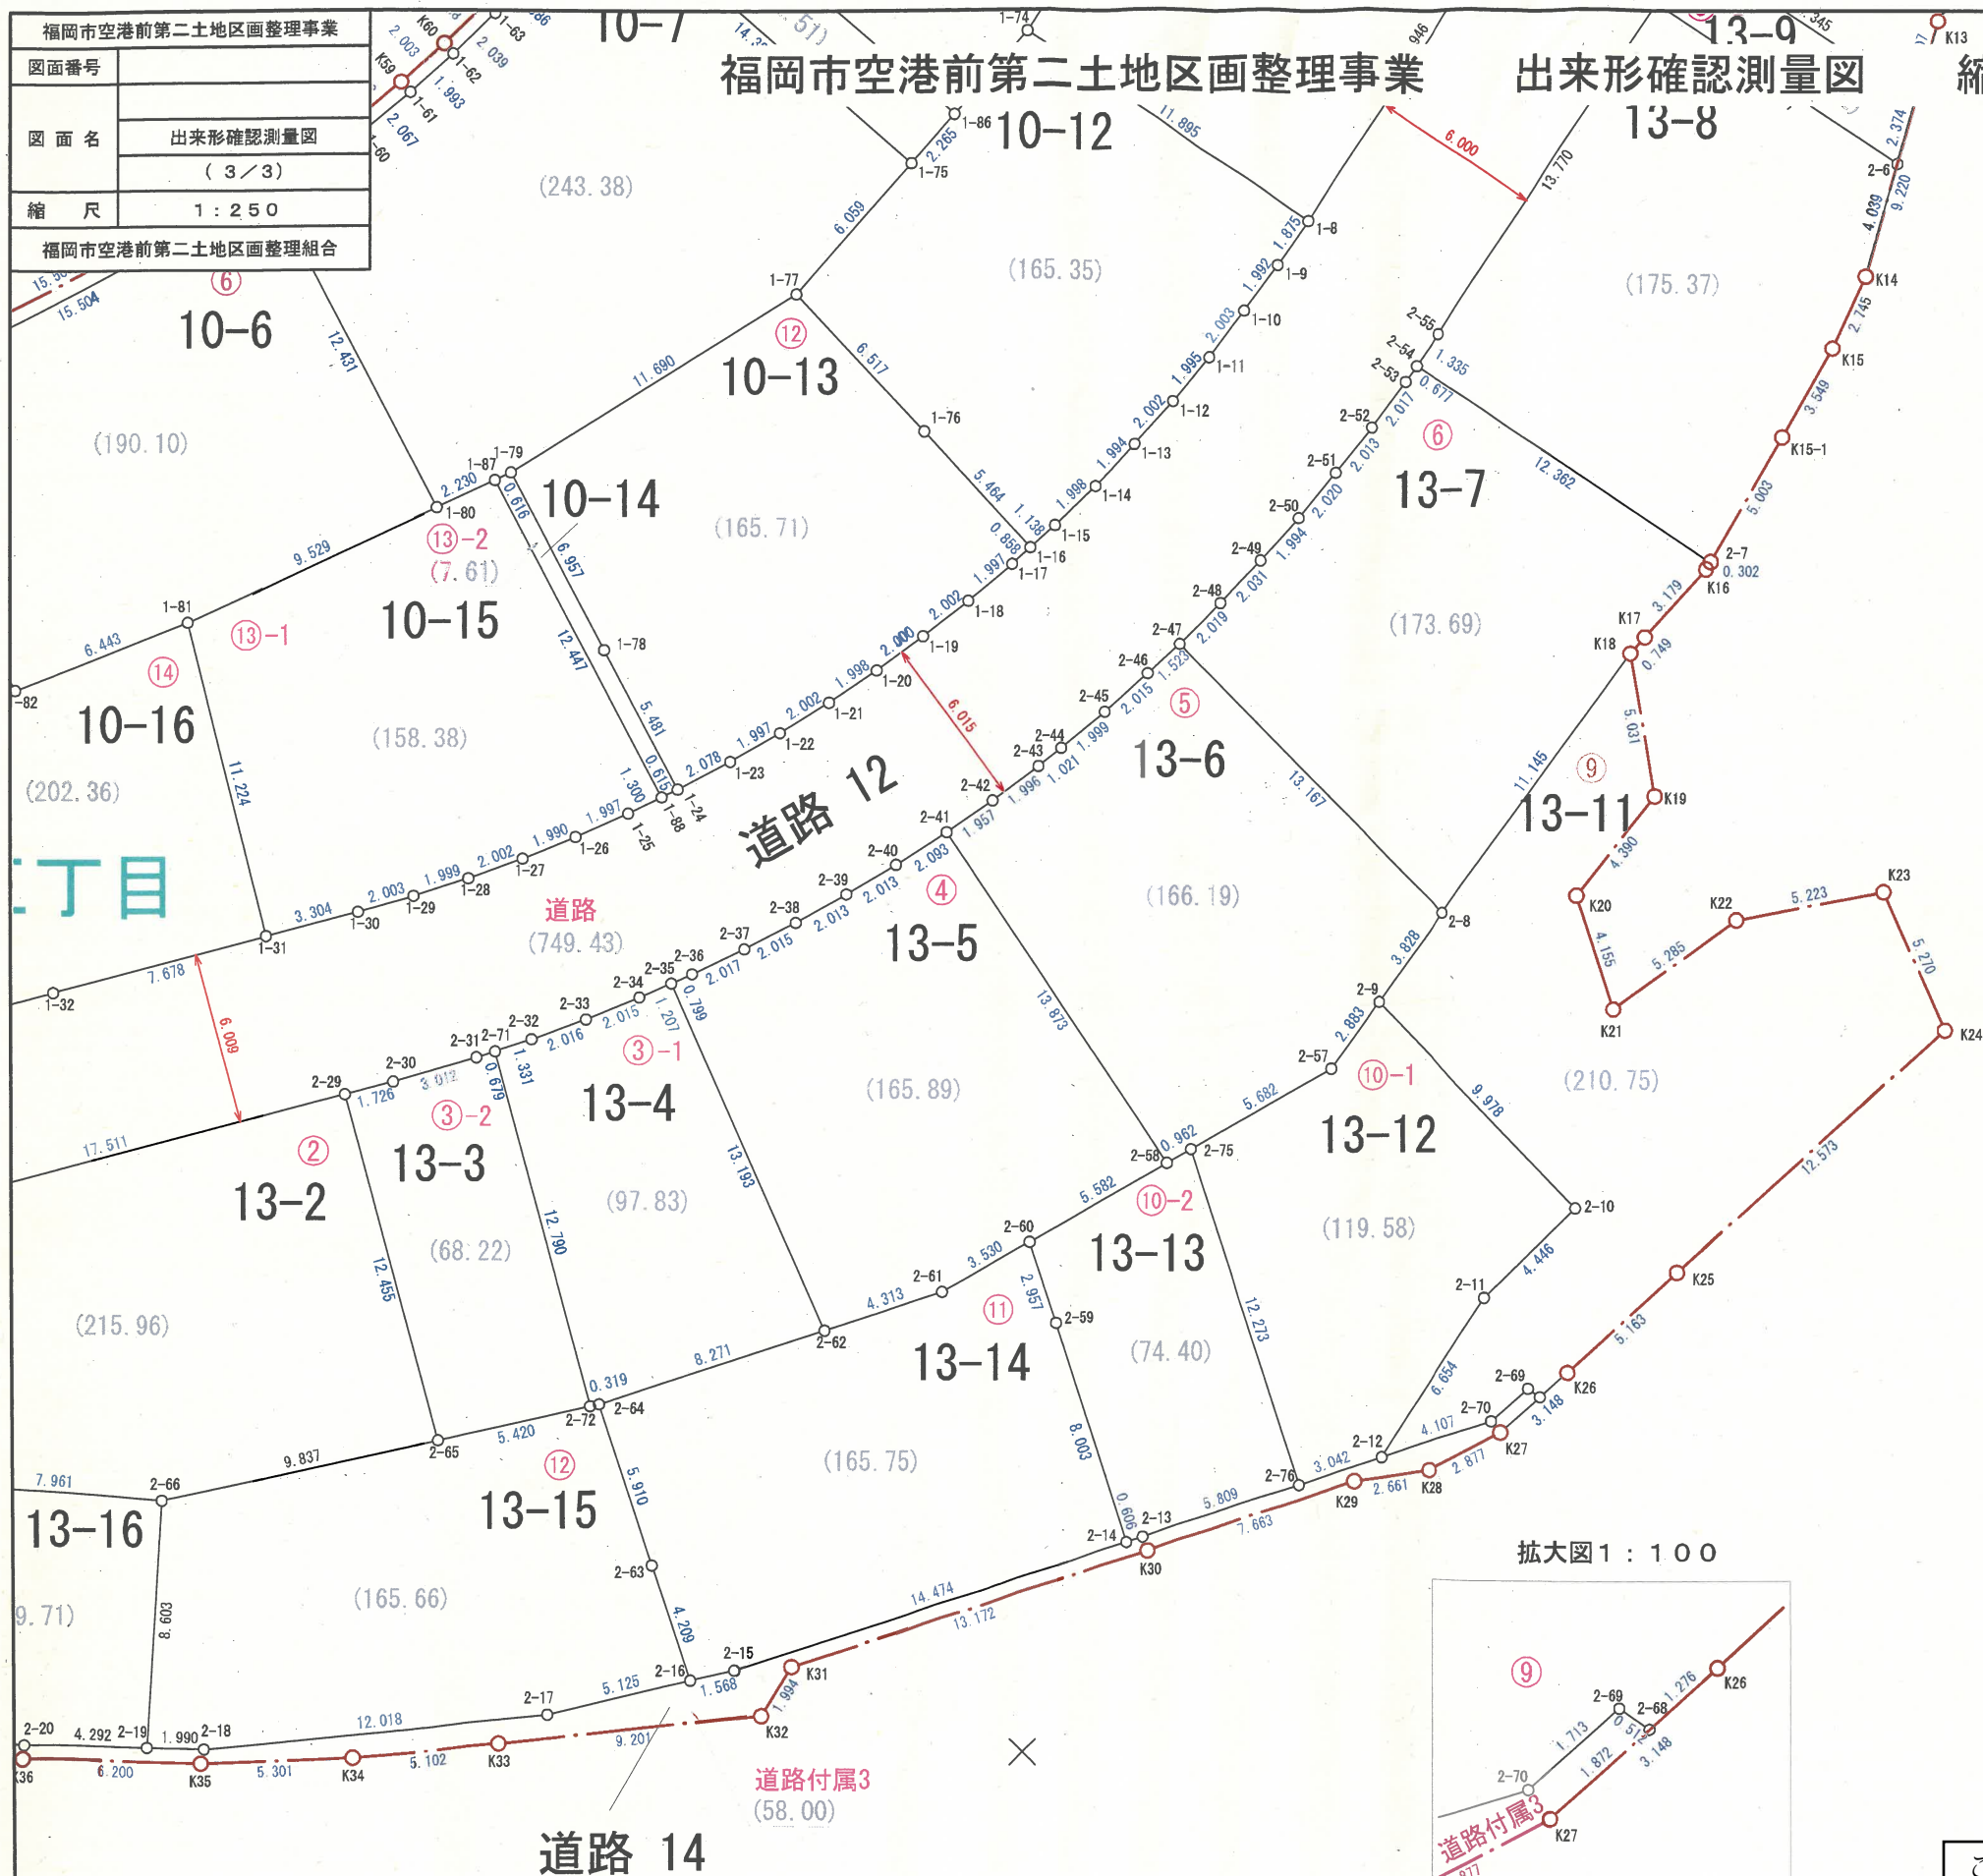

拡大図 1 : 100

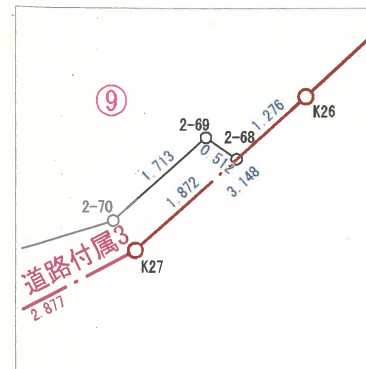

この図面は、換地処分時の面地を示すものに過ぎず、
 現地の境界を証明するものではありません。
 福岡市住宅都市みどり局地域まちづくり推進部地域計画課