青字:削除 赤字:追記

令和7年4月改定

第1編 総則編 1 土木工事施工管理の手引きについて

## 施工管理の手引き 新旧対照表

#### 福岡市 現行 R6.4

#### 1 土木工事施工管理の手引きについて

#### 1.1 目的

この「土木工事施工管理の手引き」(以下「手引き」という。)は、その施工に際し受注者が実施すべき基本的な内容について、手続き、施工や安全体制の確保、及び工程・出来形・品質管理等について、管理の適正化を推進するため、施工管理上の運用や「土木工事共通仕様書 第1編1-1-1-23施工管理」に規定する施工管理(工程・出来形・品質・写真)及び規格値等を取りまとめたものである。

#### 福岡市 改定(案)


#### 1 土木工事施工管理の手引きについて

#### 1.1 目的

この「土木工事施工管理の手引き」(以下「手引き」という。) は、その施工に際し受注者が実施すべき基本的な内容につい て、手続き、施工や安全体制の確保、及び工程・出来形・品質 管理等について、管理の適正化を推進するため、施工管理上の 運用や「土木工事共通仕様書 第1編1-1-1-25施工管理」に規 定する施工管理(工程・出来形・品質・写真)及び規格値等を 取りまとめたものである。

#### 第1編 総則編 2 工事請負契約から工事完成までの流れ

# 施工管理の手引き 新旧対照表

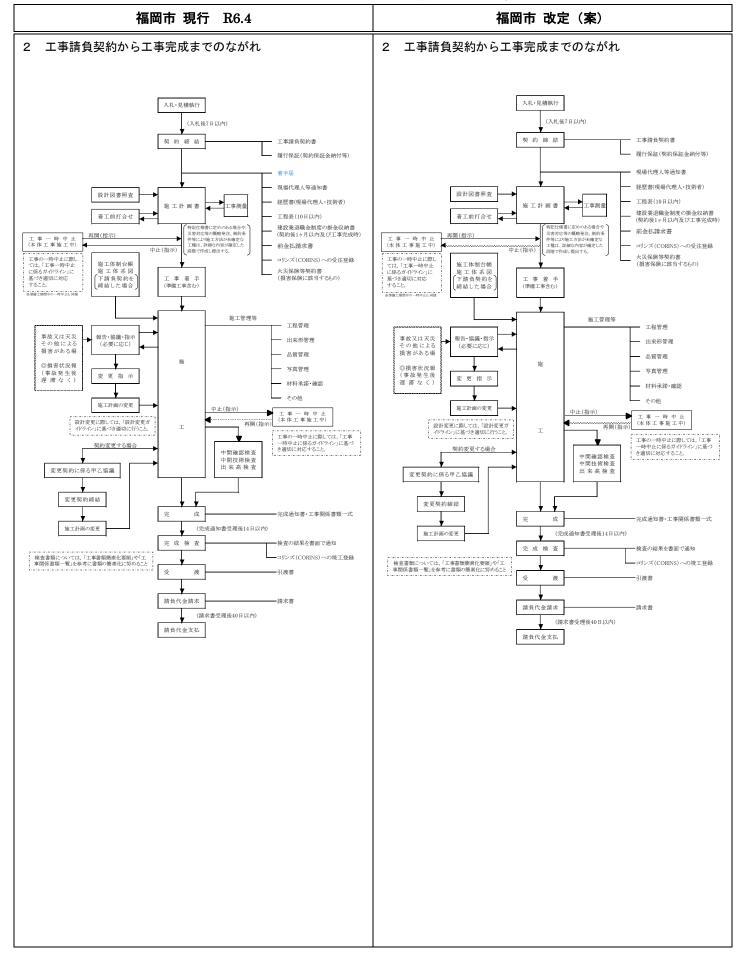

#### 福岡市 現行 R6.4

#### 3 主任(監理)技術者等

#### 3.1 一般

また、建設業法第26条第3項において、公共性のある施設もしくは工作物または多数の者が利用する施設もしくは工作物に関する重要な建設工事(工事1件の請負代金額が4,000万円(建築一式工事は8,000万円)以上のもの)については、主任(監理)技術者は、工事現場ごとに「専任の者」でなければならないと規定されている。ただし、監理技術者にあっては、発注者から直接当該建設工事を請け負った特定建設業者が、当該監理技術者の行うべき職務を補佐する者として、当該工事現場に専任で置くときはこの限りではないとされている。なお、監理技術者は、監理技術者資格者証及び監理技術者講習修了証を有する者又はこれと同等の資格を有する者であること。又「専任の者」とは、その工事現場に常勤し、専ら職務に従事することを要する者である。

3.2 建設業法に規定されている監理技術者、主任技術者 の資格

		推	定建設業(7業種)			その他(22業種)					
許	可を受けている業種		式、建築一式、管 き物、ほ装、電気、:	E事、	大工、左官・どび・土工・コンクリット、石、屋機、タイル れんが・ブロック、鉄筋、しゅんせつ、板金、ガラス、塗 防水、内装仕上、機械器具数置、新途線、電気通信 さく井、珠具、水道施設、消防施設、清掃施設、解体						
	許可の種類	特定建	設業	一般建設業	特定建	設業	一般建設業				
	打事における下請 の請負代金合計金額	4,500万円 以上	4,500万円 <sup>尚</sup> 未満	4,500万円以上は 契約できない	4,500万円 以上	4,500万円 <sup>尚</sup> 未満	4,500万円以上は 契約できない				
工事	工事現場に置くべき 技術者	監理技術者	主任担	支術者	監理技術者	主任技	支術者				
現場の	技術者の資格要件	<ul><li>一級国家資格者</li><li>国土交通大臣</li><li>特別認定者</li></ul>	<ul><li>一級国家資格</li><li>二級国家資格</li><li>実務経験者</li></ul>		・一級国家資格者 ・実務経験者	<ul><li>一級国家資格</li><li>二級国家資格</li><li>実務経験者</li></ul>					
技術	技術者の現場専任				する施設若しくは工作 3,000 万円以上)とな		建設工事であった				
者制度	監理技術者 資格者証の 必要性	必要	必要	itav	必要	必要ない					

<sup>※</sup> 建築一式工事の場合は 7,000万円

#### 3 主任(監理)技術者等

#### 3.1 一般

また、建設業法第26条第3項において、公共性のある 施設もしくは工作物または多数の者が利用する施設もし くは工作物に関する重要な建設工事(工事1件の請負代 金額が 4,500 万円 (建築一式工事は 9,000 万円) 以上の もの) については、主任(監理)技術者は、工事現場ご とに「専任の者」でなければならないと規定されてい る。ただし、主任(監理)技術者は、情報通信機器を活 用する等の一定の要件に合致する場合は兼任が可能とさ れている。また、監理技術者にあっては、発注者から直 接当該建設工事を請け負った特定建設業者が、当該監理 技術者の行うべき職務を補佐する者として、当該工事現 場に専任で置くときはこの限りではないとされている。 詳しくは、「監理技術者制度運用マニュアル」を参照する こと。なお、監理技術者は、監理技術者資格者証及び監 理技術者講習修了証を有する者又はこれと同等の資格を 有する者であること。又「専任の者」とは、その工事現 場に常勤し、専ら職務に従事することを要する者であ る。

福岡市 改定(案)

3.2 建設業法に規定されている監理技術者、主任技術者 の資格

		指	定建設業(7業種)		その他(22業種)								
許	可を受けている業種		式、建築一式、管 造物、IE装、電気、:		大工、左官・とび・土 れんが・プロック、鉄 防水、内装仕上、様 さく井、建具、水道	筋、しゅんせつ、栃  被器具設置、熱絶	金、ガラス、塗装、 緑、電気通信、						
	許可の種類	特定建	設業	一般建設業	特定建	設業	一般建設業						
	工事における下請 の請負代金合計金額	5,000万円 ※以上	5,000万円 <sup>※</sup> 未満	5,000万円以上は 契約できない	5,000万円*以上	5,000万円 <sup>※</sup> 未満	5,000万円以上は 契約できない						
Ι *	工事現場に置くべき 技術者	監理技術者	主任拍	支術者	監理技術者	主任技	支術者						
現場の	技術者の資格要件	・一級国家資格者 ・国土交通大臣 特別認定者	<ul><li>一級国家資格</li><li>・二級国家資格</li><li>・実務経験者</li></ul>		・一級国家資格者 ・実務経験者	<ul><li>一級国家資格</li><li>二級国家資格</li><li>実務経験者</li></ul>							
技術	技術者の現場専任				ける施設若しくは工作 1,000 万円以上)とな		建設工事であった						
者制度	監理技術者 資格者証の 必要性	必要	必要	はい	必要	必要	はない						

※ 建築一式工事の場合は 8,000万円

## 福岡市 現行 R6.4

#### 3.4 監理技術者

#### (2) 監理技術者の配置

次のような場合には、元請業者が当該工事現場に専任で配置すべき監理技術者は、「監理技術者資格者証」の交付を受けている者であって、国土交通大臣の登録を受けた講習を受講した者のうちから選任しなければならない。(建設業法第26条第3項、第4項)

①公共性のある施設若しくは工作物又は多数の者が利用する施設若しくは工作物に関する重要な建設工事を 直接請け負い、

②かつ、そのうち 4,500 万円 (建築一式工事の場合は 7,000 万円) 以上を下請契約して工事を施工する場合。

## 福岡市 改定(案)

# (2) 監理技術者の配置

3.4 監理技術者

次のような場合には、元請業者が当該工事現場に専任 で配置すべき監理技術者は、「監理技術者資格者証」の交 付を受けている者であって、国土交通大臣の登録を受け た講習を受講した者のうちから選任しなければならな

#### い。(建設業法第26条第3項、第5項)

①公共性のある施設若しくは工作物又は多数の者が利用する施設若しくは工作物に関する重要な建設工事を 直接請け負い、

②かつ、そのうち 5,000 万円 (建築一式工事の場合は 8,000 万円) 以上を下請契約して工事を施工する場合。

# 福岡市 現行 R6.4 福

#### 4 施工体制

#### 4.2 施工体制台帳·施工体系図

加えて、入札契約適正化法の規定により公共工事においては、施工体制台帳の写しを発注者へ提出するとともに、施工体系図を当該工事現場の工事関係者が見やすい場所及び公衆の見やすい場所に掲示しなければならない。

#### 福岡市 改定(案)

#### 4 施工体制

4.2 施工体制台帳·施工体系図

加えて、入札契約適正化法の規定により公共工事においては、施工体制台帳の写しを発注者へ提出するとともに、施工体系図を当該工事現場の工事関係者が見やすい場所及び公衆の見やすい場所に掲示しなければならない。ただし、建設キャリアアップシステム等を活用して、発注者が工事現場の施工体制を確認することができる場合は、発注者への提出は不要である。

# 第1編 総則編 8 工事現場に掲げる標識について

福岡市 改定(案)

## 施工管理の手引き 新旧対照表

# 

別記 様式第29 号(施行規則第25 条関係)

#### 記載事項

2 「専任の有無」の欄は、法第26条第3項本文の規定に該当する場合に、「専任」と記載し、同項ただし書に該当する場合には、「非専任(監理技術者を補佐する者を配置)」と記載すること。

福岡市 現行 R6.4

4 「資格者証交付番号」の欄は、法第26条第3項に該当する 場合に、当該監理技術者が有する資格者証の交付番号を記載 すること。

#### 8 工事現場に掲げる標識について

別記 様式第29 号(施行規則第25 条関係)

#### 記載事項

- 2 「専任の有無」の欄は、法第26条第3項本文の規定に該当 する場合に、「専任」と記載し、同項第1号に該当する場合に は、「非専任(情報通信技術利用)」、同項第2号に該当する場 合には、「非専任(監理技術者を補佐する者を配置)」と記載す ること。
- 4 「資格者証交付番号」の欄は、法第26条第3項の規定により専任の者でなければならない監理技術者又は同項第1号若しくは第2号に該当する監理技術者を置く場合に、当該監理技術者が有する資格者証の交付番号を記載すること。

#### 福岡市 現行 R6.4

#### IMP 現1) NO.4

#### 11 再生資源

# 11.1 再生資源利用計画書(実施書)、再生資源利用促進計画書(実施書)

#### 5. 再生資源利用計画書

受注者は、コンクリート、コンクリート及び鉄からなる建設 資材、木材、アスファルト混合物等を工事現場に搬入する場合 には、再生資源利用計画書を作成し、施工計画書にその写しを 添付して監督職員に提出しなければならない。

また、受注者は、法令等に基づき、再生資源利用計画書を公衆が見やすい場所に掲げなければならない。

#### 6. 再生資源利用促進計画書

受注者は、建設発生土、コンクリート塊、アスファルト・コンクリート塊、建設発生木材、建設汚泥または建設混合廃棄物等を工事現場から搬出する場合には、再生資源利用促進計画書を作成し、施工計画書にその写しを添付して監督職員に提出しなければならない。

また、受注者は、法令等に基づき、再生資源利用促進計画書を公衆が見やすい場所に掲げなければならない。

#### 福岡市 改定(案)

#### 11 再生資源

# 11.1 再生資源利用計画書(実施書)、再生資源利用促進計画書(実施書)

#### 5. 再生資源利用計画書

受注者は、コンクリート、コンクリート及び鉄からなる建設 資材、木材、アスファルト混合物等を工事現場に搬入する場合 には、再生資源利用計画書を作成し、施工計画書にその写しを 添付して監督職員に提出しなければならない。

また、受注者は、法令等に基づき、工事現場において再生資源利用計画書を公衆の見やすい場所に掲げなければならない。

#### 6. 受領書の交付

受注者は、土砂を再生資源利用計画書に記載した搬入元から 搬入したときは、法令等に基づき、速やかに受領書を搬入元に 交付しなければならない。

#### 7. 再生資源利用促進計画書

受注者は、建設発生土、コンクリート塊、アスファルト・コンクリート塊、建設発生木材、建設汚泥または建設混合廃棄物等を工事現場から搬出する場合には、再生資源利用促進計画書を作成し、施工計画書にその写しを添付して監督職員に提出しなければならない。

また、受注者は、法令等に基づき、<mark>工事現場において</mark>再生資源利用促進計画書を公衆の見やすい場所に掲げなければならない。

#### 8. 再生資源利用促進計画書を作成する上での確認事項等

受注者は、再生資源利用促進計画書の作成に当たり、建設発生土を工事現場から搬出する場合は、工事現場内の土地の掘削その他の形質の変更に関して発注者等が行った土壌汚染対策法等の手続き状況や、搬出先が盛土規制法の許可地等であるなど適正であることについて、法令等に基づき確認しなければならない。

また、確認結果は再生資源利用促進計画書に添付するととも に、工事現場において公衆の見やすい場所に掲げなければなら ない。

#### 9. 建設発生土の運搬を行う者に対する通知

受注者は、建設現場等から土砂搬出を他の者に委託しようとするときは、「7. 再生資源利用促進計画書」に記載した事項(搬出先の名称及び所在地、搬出量)と「8. 再生資源利用促進計画書を作成する上での確認事項等」で行った確認結果を、委託した搬

### 第2編 施工管理編 11 再生資源

# 施工管理の手引き 新旧対照表

福岡市 現行 R6.4	福岡市 改定(案)
	出者に対して、法令等に基づいて通知しなければならない。
	10. 建設発生土の搬出先に対する受領書の交付請求等
	受注者は、建設発生土を再生資源利用促進計画書に記載した
	搬出先へ搬出したときは、法令等に基づき、速やかに搬出先の
	管理者に受領書の交付を求め、受領書に記載された事項が再生
	資源利用促進計画書に記載した内容と一致することを確認する
	とともに、監督職員から請求があった場合は、受領書の写しを
	提出しなければならない。

#### 福岡市 現行 R6.4

#### \_\_\_\_\_


- 11 再生資源
- 11.6 建設リサイクル法通知の事務手続き
- 2) 事前通知

[通知の方法]

- ①工事監督課が様式-3「通知書」を作成する。
- ②「通知書」を建築物安全推進課に提出する。

また、「通知書」の提出部数は1部であるため、工事監督課 はあらかじめ複写を作成し保管する。

- ③受領書は工事監督課で保管し、受領シールは受注者へ渡して、工事看板に貼るよう指導してください。
- ④発注形態と通知方法との関係

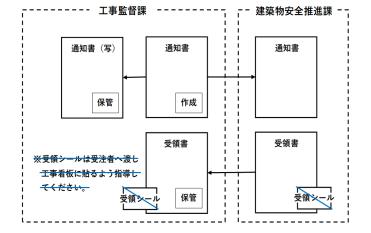

## 福岡市 改定(案)

- 11 再生資源
- 11.6 建設リサイクル法通知の事務手続き
- 2) 事前通知


[通知の方法]

- ①工事監督課が様式-3「通知書」を作成する。
- ②「通知書」を建築物安全推進課に提出する。令和4年4月

#### 1日より電子申請が可能。

また、「通知書」の提出部数は1部であるため、工事監督課 はあらかじめ複写を作成し保管する。

- ③受領書は工事監督課で保管する。令和6年4月1日より受領シールが廃止されたため、各工事現場にて通知番号がわかるように工事看板等に表示すること。
- ④発注形態と通知方法との関係

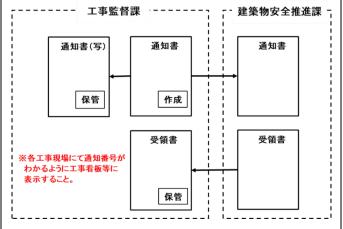

		《書類一覧【工事着手前】   					類	位置	付け		
						作用	<b></b>	提出	提示	500	
:	種別	書 類 名 称	書類作成の根拠	参照	様式		受注者	監督職員	受注者 保管	万未の要類 類	備 考
契約		工事請負契約書	契約事務規則第28条1項	-	様式 (契約課)	0				•	
	契約書	請書	契約事務規則第28条2項	-	様式第6号 (契約課)		0			•	・契約金額が100万円以下(工事又は製造の 請負契約)の場合は契約書を省略することが でき、代わりに「請書」を徴する。
		見積書	契約事務規則第28条3項	-	様式第10号 (契約課)		0			•	・契約金額が10万円以下の場合は「見積書」 をもって契約書にかえることができる。
		共通仕様書	_	-	-	0				•	
		特記仕様書	_	ı	ı	0				•	
	設計	契約図面	_	_	_	0				•	
	図書	現場説明書	_	_	_	0				•	
		質問回答書	_	_	_	0				•	
		工事数量総括表(金抜設計書)	_	_	_	0				•	
		着手届	契約事務規則第32条3項	-	様式第13号		0	0		•	・工事に着手したときはその翌日(当該翌日が休日に当たるときは、当該翌日以後直近の休日でない日)までに提出。 ・契約書の作成を省略する場合(請書を徴する場合や見積書をもって契約書にかえる場合)省略可。
		現場代理人等通知書 現場代理人等変更通知著	工事請負契約書第10条1項	-	【様式-1】 【様式-1(3)】		0	0		•	・配置予定技術者調書に記載のある技術者と同一であること。
		経歴書	工事請負契約書第10条1項	-	【様式1-(2)】		0	0		•	・「現場代理人等通知書」「現場代理人等変 更通知書」とともに提出。
		現場代理人の雇用を証する書面	【提出不要】	-	_						
		技術者の資格及び雇用を証する書面	【提出不要】	-	_						
	契約	請負代金内訳書	·工事請負契約書第3条1項 ·共通仕様書3-1-1-2-1	ı	-						・共通仕様書で適用除外としている。
	関係	工程表 変更工程表	·工事請負契約書第3条1項 ·共通仕様書3-1-1-2		【様式-3(1)】		0	0		•	・契約締結後、10日以内の提出。 ・契約変更時も同様とする。
		建設業退職金共済制度 関連資料	_	_	_						
		掛金収納書提出用台紙			【様式-4-1】		0	0		•	・証紙貼付方式による場合に提出。 ・契約締結後、1ヶ月以内に提出。 ・掛金収納書を提出できない事情がある場合、理由を記載し提出。
		掛金収納書	·共通仕様書1-1-1-42-6	・土木工事施工管理の手引 きP6	-		0	0		•	・証紙貼付方式による場合に提出。 ・契約締結後、1ヶ月以内に提出。 ・当初に証紙購入の場合、上記台紙に掛金 収納書を貼り付けし、提出。
		掛金収納書(電子申請方式)			-		0	0		•	・電子申請方式による場合に提出。 ・契約締結後40日以内に提出。
		監督員通知書	工事請負契約書第9条1項, 3項	_	様式1−1	0				•	・2名以上監督員を置いた場合及び発注者の 権限の一部を委任した場合も通知すること。 (例:総括監督員,委託監督員)

<u> </u>	事関係	書類一覧【工事着手前】									,
						書		位置	付け		
						作月	灭首	提出	提示	500	
	種別	書 類 名 称	書類作成の根拠	参照	様式	発注者	受注者	監督職員	受注者 保管	万未の要類 類	備考
契約		請求書(前払金)		前金払、中間前金払及び部	【様式-5(1)】		0	0			【対象】 契約金額が100万円を超える契約 【割合及び支払限度額】 契約金額(履行期間が2年度以上にわたる契 約は当該年度の出来高予定金額)の10分の 4以内。(支払限度額は10億円) 【請求】
	前金払	保証事業会社の保証証書	工事請負契約書第34条1項	分払の事務取扱いについて (R4.12.1改正 契約課)	-		0	0			履行期限(履行期間が2年度以上にわたる契約にあっては、当該年度末日)前1月まで。 【支払】 発注者は、請求を受けた日から14日以内に 支払わなければならない。(工事請負契約書 第34条2項) ※請求書の様式は、【様式-5(1)】の内容を満 たせば別様式での提出も可。
工事			建設工事に係る資材の再資 源化等に関する法律第12条 1項		様式		0	0			【対象】 特定建設資材を使用する工事または、特定 建設資材廃棄物を排出する工事で、請負金 額が500万円以上の工事。 ・監督職員は、入札後、契約締結までの間に 受注者(元請)に提出を求め、計画内容につ いて説明を受ける。
	建設リサイクル	健・受りサイクル:大に長つく理事	建設工事に係る資材の再資 源化等に関する法律第11条	土木工事施工管理の手引き P11-6	様式−3	0				_	【対象】 上記同・監督職員は、工事の着手前に、住宅都市局建築指導部建築物安全推進課に通知する。・監督職員においては、契約内容に変更が生じ本項が該当となった場合は、すみやかに手続きを行うこと。・電子申請可。
		コリンズ(CORINS) 登録内容確認書	共通仕様書1-1-1-5	土木工事施工管理の手引き P7	-		0		0	_	【対象】 請負金額500万円以上の工事。 ・受注時・変更時・完成時は、土曜日・日曜 日・祝日等を除き10日以内に登録。訂正時 は適宜登録。監督職員への提示は不要。 (旧称:工事カルテ受領書)
		特定建設作業実施届出書	騒音規制法·振動規制法 第 14条第1項(第2項)	特定建設作業のしおり	様式第9 (環境保全課)		0			•	・特定建設作業を実施する場合は、当該作業を開始する日の7日前(届出日及び作業開始日を除く7日前)までに、当該作業を行う場所の区役所生活環境課に提出すること。
		施工計画書	共通仕様書1-1-1-5-1、2	・土木工事施工管理の手引きP2-1~20 ・工事書類簡素化要領土木工事編	鑑:【様式-9】		0	0			・特記仕様書に定めのある場合や災害対応等の概略発注、制約条件等により施工方法が未確定な工種は、詳細な内容が確定した段階で作成し提出する。(共通仕様書1-1-1-8)・軽微な変更の場合、変更施工計画書の提出は不要。(簡素化)(注)2部提出(決裁後、1部返却し双方で保管)
	**	表紙	【作成不要】	-	_						
	施工計画	(1)工事概要	【作成不要】	ー 土木工事施工管理の手引き P2-5	-					-	・工事名,河川または路線名,工事場所,工期,請負代金,発注者,受注者,工事内容(工事数量総括表の工種・種別・数量等)を記載。 ・工種が1式表示及び主体工種以外については、工種のみの記載でもよい。
		現場位置図	【作成不要】	-	-						
		図面	【提出不要】	-	-						

						類 戓者		付け	ļ	
						~ п Т	提出	提示	500 万円	
種別	書類名称	書類作成の根拠	参照	様式	発注者	受注者	監督職員	受注者 保管	未が要類	備考
- -	(2)計画工程表	_	土木工事施工管理の手引き P2-6	_					_	・横棒式工程表, 斜線式工程表, ネットワーク等で作成。
	休日取得計画表	特記仕様書	週休2日工事実施要領	様式					_	・週休2日工事を実施する場合、休日取得 画表を作成し、施工計画書に添付し提出する。
	計画・実施報告書	特記仕様書	週休2日工事実施要領	様式					_	・週休2日工事で、現場閉所の確認方法が画・実施報告書の場合に作成。 ・現場閉所の確認方法が週間工程表等の合は、休日を取得する曜日と取得状況を確認するために提出する資料を記載。
	(3)現場組織表	-	土木工事施工管理の手引き P2-7	-					•	・現場代理人については、夜間・休日等の 急連絡先を記入 ・施工管理については、担当区分及び担当 者指名等を記入(500万円未満不要)。 ・監理技術者、専門技術者を置く場合は、 の氏名等を記入(500万円未満は不要)。
	(4)指定機械	_	土木工事施工管理の手引き P2-8	_					_	・設計図書で指定されている機械(騒音振動,排ガス規制,標準操作等),監督職員,必要と認めた機械について記載。
	(5)主要船舶・機械	_	土木工事施工管理の手引き P2-8	_					-	・設計図書で指定されていない主要なものついて記載。
	((6)主要資材)	【省略可】	土木工事施工管理の手引き P2-8	ı						・材料承諾願により確認できることから、記不要。
施工計画	(7)施工方法		土木工事施工管理の手引き P2-9~10	-					•	・主要工種毎の作業フロー、施工方法、使機械、仮設備の構造配置、仮設建物、材料機械等の仮置場、プラント等の機械設備、搬路、仮排水、安全管理に関する仮設備示・承諾・協議事項の予定内容を記載。・記載対象工種は、(1)主要な工種、(2)計図書で指定された工法、(3)共通仕様制記載されていない特殊工法、(4)施工条件示項目で、その対応が必要とされている関係、(5)特殊な立地条件での施工や、関係関及び第三者対応が必要とされる施工等を標準とする。・創意工夫の取り組みとして、施工方法にわるものを実施する場合は、その内容を記
										載すること。
	各工種毎の作業計画	_	-	_					_	
	各工種の構造図	【作成不要】	_	_						
	仮設備計画	_	_						_	
	(8)施工管理計画		土木工事施工管理の手引き P2-11~14	_					_	
	工程管理計画	_	_	-					_	・実施工程の手法・管理方法
	品質管理計画表(総括表)	_	_	_					_	·品質管理基準参照
	出来形管理計画表(総括表)	_	-	_					_	·出来形管理基準参照
	出来形管理図表	【提出不要】	-	_						
	写真管理計画表(総括表)	_	_	_					_	・写真管理基準参照
	(9)安全管理	-	土木工事施工管理の手引き P2-15~17, P10-1~2	_					•	
	安全管理計画	-	-	_					•	<ul><li>・安全管理体制,安全対策,異常気象時 防災対策を記載。</li></ul>
	安全管理活動計画及び安全 教育・訓練計画	共通仕様書1-1-1-29-12	_	_					•	<ul><li>・安全訓練の実施方法,安全巡視の実施法,安全活動方針を記載。</li></ul>
	(10)緊急時の体制及び対応	_	土木工事施工管理の手引き P2-18	_					•	
	緊急時の体制連絡系統図	_	_	_					•	・ ・事故発生時の連絡系統図, 対応策を記 ・
	病院等の位置図	【作成不要】	-	_						
	防災対策組織表	-	-	_					•	・災害発生時の体制を記載。
	(11)交通管理	·共通仕様書1-1-1-35-2,4	土木工事施工管理の手引き	_					•	・交通管理, 交通処理について記載。
	<b>、・・・・ へ</b> 促日在	八四は1米亩 I - I - 30-2,4	P2-19		<u>L</u>					

						類	位置	付け		
					作月	或者 ———	提出	提示	500 万円	
種別	書 類 名 称	書類作成の根拠	参照	様式	発注者	受注者	監督 職員	受注者 保管	未満 の必	借 <del>老</del>
	(12)環境対策	共通仕様書1-1-1-33-1	土木工事施工管理の手引き P2-19	_					-	・大気汚染, 水質汚濁, 振動, 騒音対策等しついて記載。
	(13)現場作業環境の整備	-	土木工事施工管理の手引き P2-19	-					-	・現場作業環境に関する仮設, 安全, 営繕 策について記載。
	現場環境改善の実施計画	特記仕様書	_	-					•	・現場環境改善費対象工事の場合,具体的な内容,実施時期について施工計画書に含め提出する。
	(14)再生資源の利用の促進と建 設副産物の適正処理方法	-	土木工事施工管理の手引き P2-20	-					_	・資源の有効な利用の促進に関する法律に 基づき、計画する。
	処分業者一覧	【作成不要】	-	-						・アスコン、コンクリート、汚泥、建設発生土 等の処分概要を1枚にまとめたもの。
	処理計画書	【作成不要】	-	_						・留意事項、フロー図等。
	運搬経路図 ※指定処分で搬入経路に制 約がある場合は, 備考参照。	【作成不要】	-	-						・指定処分での残土処理において、搬入経路に制約のある処分先(桜井)に搬入する。 合は、経路図等を添付すること。
	再生資源利用計画書	・共通仕様書1-1-1-20-5 ・建設業に属する事業を行う 者の再生資源の利用に関す る判断の基準となるべき事項 を定める省令第9条	・土木工事施工管理の手引 きP11-1	(コブリス様 式)					•	・全ての工事 ・「建設副産物情報交換システム」で入力を 原則とするが、やむをえない場合は、エクセルでも可とする。
施工	再生資源利用促進計画書	・共通仕様書1-1-1-20-7 ・建設業に属する事業を行う 者の指定副産物に係る再生 資源の利用の促進に関する 判断の基準となるべき事項を 定める省令第8条	きP11-1	(コブリス様 式)					•	・全ての工事 ・「建設副産物情報交換システム」で入力を 原則とするが、やむをえない場合は、エクセルでも可とする。
計画	再生資源利用促進計画の作成に伴う確認結果票 ※再生資源利用促進計画書 の添付資料			-					•	・建設発生土を500m3以上搬出する工事が対象 ・国土交通省ホームページに参考記載例が り
	建設発生土受入承諾書	・共通仕様書1-2-4-13	・土木工事施工管理の手引 きP11-3 ・積算運用の手引きⅡ-96	様式−3					•	・処分場所及び処分業者の変更を生じる場合は、事前に監督職員に届け出て変更の 諸を得なければならない。
	(15)その他	-	土木工事施工管理の手引き P2-20							・契約図書及び監督職員の指示で、施工記画書に記載を必要とするもの。
	現場環境改善の実施計画	特記仕様書	-	_					ı	・現場環境改善費対象工事の場合, 具体的な内容, 実施時期について施工計画書におめ提出する。
	技術提案等の履行確認表	福岡市総合評価方式実施ガイドライン	_	様式 (技術企画課)					-	・総合評価方式により契約した場合に作成し、施工計画書に含めて提出する。
	地下埋設物確認書	·共通仕様書1-1-1-29-19 ·特記仕様書	-	様式					•	・施工計画書に添付する。 ※Web受付等の場合は確認結果が分かる うに記載する。 例)様式の「確認結果」に「別紙のとおり」と 載し、Web受付証等を添付。
	各管理者との確認資料(地下 埋設物)	【提出不要】	-	_						・各管理者との確認時に使用した資料は提出不要。
	道路使用許可証(写)	【提出不要】	-	-						・施工計画書への添付不要。(提出ではな 提示で可)ただし、監督職員から提出の請 があった場合は写しを提出する。 ※【施工中】NO.7同様
ICT I	ICT活用工事実施計画書	特記仕様書	ICT活用工事実施要領	様式		0	0		-	・ICT活用工事を行う希望がある場合、契系 後、協議書、ICT活用工事実施計画書等を 出する。

上争	<b>判</b> 係	[書類一覧【工事着手前】 	T	T	Ι						T
						書作品		位置	付け		
						11-74	<b>.</b> —	提出	提示	500 万円	
種兒	31J	書類名称	書類作成の根拠	参照	様式	発注者	受注者	監督職員	受注者 保管	未満 の必	世 <del>老</del>
工事		設計図書の照査確認資料								•	・契約書第18条第1項の範囲を超えないこと。
Ŗ	<b>飛査</b>	設計図書と差異有り		土木工事施工管理の手引き P3-1	鑑:【様式-9】		0	0		•	・契約書18条第1項1~5号に該当する事実 があった場合,様式-9を鑑として確認資料 (現地地形図,設計図との対比図,取合い 図,施工図等)を監督職員に提出する。
		設計図書と一致							0	•	・契約書18条第1項1~5号に該当する事実 がない場合(設計図書と一致している場合) は、監督職員への提示とし、受注者で保管す る。
		工事測量成果表 (仮BM及び多角点の設置)			鑑:【様式-9】		0	0		•	(注)2部提出 (決裁後, 1部返却し双方で保管)
		工事測量結果(設計図書との照合)			_						
	工前側量	設計図書と差異有り	共通仕様書1-1-1-40-1	土木工事施工管理の手引き P3-2~8	鑑:【様式-9】		0	0		•	・設計図書と差異があった場合のみ監督職員に提出し、指示を受ける。 (注)2部提出 (決裁後、1部返却し双方で保管)
		設計図書と一致			_				0		・設計図書と一致している場合は、監督職員 への提示とし、受注者で保管する。
	建設 副産物 _	産業廃棄物処理計画書	福岡市廃棄物の減量及び週 正処理等に関する条例第23 条	・土木工事施工管理の手引きP11-3~5 ・産業廃棄物処理計画書(福岡市条例)関係書類作成要領(環境局産業廃棄物指導課)	様式1 (産業廃棄物 指導課)		0			•	【対象】 産業廃棄物の発生見込量が500m3以上の工事。 ・工事着手の15日前までに環境局産業廃棄物指導課に提出すること。 (注)2部提出(押印後,1部返却)・メールによる提出も可。
		産業廃棄物処理委託契約書	共通仕様書1-1-1-20-2	土木工事施工管理の手引き P11-3~5	_		0		0	•	・現場から発生する産業廃棄物の処理を収 集運搬業者及び処分業者に委託する場合。
	5.7	工事概要		E	様式	0				•	【対象】
	包子 内品	事前協議チェックシート	特記仕様書	福岡市電子納品の手引き土木工事編	様式	0				•	電子納品対象工事。(手引き参照) ・発注者で入力後, 受注者へ渡す。
A	ASP	事前協議チェックシート (情報共有システム活用工事用)	特記仕様書	情報共有システム活用の手 引き	様式	0				•	【対象】 情報共有システム活用工事。(手引き参照) ・発注者で入力後、受注者へ渡す。 ・施工計画書へ添付すること。
	也工	施工体制台帳	・建設業法 第24条の8第1項 ・入札適正化法 第15条第1 項, 第2項 ・共通仕様書 1-1-1-11-1, 4	地方整備局) ・土木工事施工管理の手引	鑑:【様式-9】 参考様式 (国土交通省)		0	0		•	・公共工事の入札及び契約の適正化の促進に関する法律により、下請契約を締結した時は施工体制台帳を作成し、工事現場に備えるとともに、その写しを監督職員に提出しなければならない。 ・変更があったときは遅滞なく変更があった年月日を付記し、すでに記載されている事項に加えて変更後の事項を記載し、または既に添付されている書類に加えて変更後の書類を添付しなければならない。 ・下請契約を締結した場合に提出。 ・記載事項や添付書類に変更がある場合も提出。
	本制	契約書の写し (発注者⇔元請)	建設業法施行規則第14条の 2第2項第一号	_	_					•	<del>佐口。</del> 鑑の写しのみ。
		契約書の写し (元請⇔全下請)	建設業法施行規則第14条の 2第2項第一号	-	-					•	①契約書 ②注文書・請書+基本契約書 ③注文書・請書+基本契約約款 いずれかの書面とする。 ※契約書記載事項の14項目は必ず記載。 ※契約約款は、注文書・請書のどちらか一方 を添付
		建設業の許可証(写)	【提出不要】	-	_						元請、下請ともに不要。

上争闲休	<del>首</del> 矢 	預一覧【工事着手前 <u>】</u>									
						書 作用			付け		
						11-75	~ 🖪	提出	提示	500 万円	
種別		書 類 名 称	書類作成の根拠	参照	様式	発注者	受注者	監督 職員	受注者 保管	未満 の必	備考
エ事		元請・技術者の資格及び雇用を証 する書面									雇用関係を確認する方法は以下の通り。 ・監理技術者資格証 ・市区町村が作成する住民税特別徴収税額通知書 ・健康保険・厚生年金被保険者標準報酬決定通知書 ・所属会社の雇用証明書 ・上記に準ずる資料 ・健康保険被保険者証(有効期限前のもの)
		主任技術者または監理技術者	建設業法施行規則第14条の 2第2項第二号	-	_					•	・監理技術者を専任の要する工事に配置する場合には監理技術者資格者証の写し。 ・国家資格等を保有していない場合は実務 経験証明書を添付すること。
		監理技術者補佐	建設業法施行規則第14条の 2第2項第三号	_	_					•	・監理技術者補佐資格を有することを証する 書面の写し ・健康保険等の写し(3ヶ月以上の雇用関係 が必要) ・監理技術者補佐を置いた場合に添付。
		専門技術者	建設業法施行規則第14条の 2第2項第四号	-	-					•	・主任技術者資格を有することを証する書面 の写し ・健康保険等の写し(3ヶ月以上の雇用関係 が必要) ・専門技術者を置いた場合に添付。
		上記以外の作業員の資格及び雇 用を証する書面	【提出不要】	-	-						元請, 下請ともに不要。
施工体制		作業員名簿	建設業法施行規則第14条の 2第1項第二号チ・第四号チ	_	参考様式 (国土交通省)					•	
		再下請負通知書	建設業法 第24条の8第2項	_	参考様式 (国土交通省)					•	
		契約書の写し(下請⇔下請)	建設業法施行規則第14条の 4第3項	-	-					•	①契約書 ②注文書・請書+基本契約書 ③注文書・請書+基本契約約款 いずれかの書面とする。 ※契約書記載事項の14項目は必ず記載。 ※契約約款は、注文書・請書のどちらか一方 を添付
		警備会社認定書	【提出不要】	_	-						
		警備員名簿	【提出不要】	_	_						
		教育実施状況	【提出不要】	_	_						
		交通誘導警備業務合格書	【提出不要】	-	_						
	施工	体系図	・建設業法 第24条の8第4項 ・入札適正化法 第15条第1 項 ・共通仕様書 1-1-1-11-2, 4	地方整備局) ・土木工事施工管理の手引	参考様式 (国土交通省)		0	0		•	・工事関係者が見やすい場所及び公衆が見やすい場所に掲げるとともに、監督職員に提出される施工体制台帳に添付しなければならない。
	地場	企業下請不使用理由書	特記仕様書	_	様式−1		0	0		-	・下請業者の1次下請に地場企業を使用しない場合、施工体制台帳に添付のうえ提出。
	材料	承諾願			鑑:【様式-9】		0	0		•	・設計図書において指定された材料や公共物として引き受ける材料について、提出する。 ※電子で提出可能な場合は電子も可とする。(注)2部提出 (決裁後、1部返却し双方で保管) ・創意工夫の取り組みとして使用した材料についても、工事材料として提出する。
		JISマーク表示品	共通仕様書2-1-2-4	・土木工事施工管理の手引 きP9-1 ・工事書類簡素化要領土木	_		0		0	•	・JISマーク表示品については、JISマーク表示状態の確認とし、見本または品質を証明する資料の提出は省略可。
材料		事前に認定された材料		工事編	-		0		0	•	・建設発生土リサイクルプラントの製品 ・再利用施設の製品 ・アスファルト混合物事前審査制度で認定された混合物 を使用する場合,認定証,総括表,試験結果 の提出は不要。(監督職員及び検査員が確認を求めた場合提示)(簡素化) ・試験結果は、監督職員及び検査員が確認
	使用	資材一覧表	特記仕様書	-	参考様式		0	0		•	を求めた場合は提示。 ・使用する資材・製品について記入し、材料 承諾願に添付のうえ、提出。 ※電子で提出可能な場合は電子も可とす

Ė	于人际	· <b>諅</b> 類一覧【施工中】   				書	類	位置	付け		
						作月		提出	提示	500	
	種別	書 類 名 称	書類作成の根拠	参照	様式	発注者	受注者	監督職員	受注者 保管	万未の要類	備考
工事		工事打合せ簿(指示)	共通仕様書1-1-1-2-15	工事書類簡素化要領土木工事編	【様式-9】	0				•	・電子メールでの送付可(簡素化)
		工事打合せ簿(承諾)	共通仕様書1-1-1-2-16	工事書類簡素化要領土木工事編	【様式−9】		0	0		•	・電子メールでの提出可(簡素化) (注)2部提出 (決裁後、1部返却し双方で保管)
		工事打合せ簿(協議)	共通仕様書1-1-1-2-17	工事書類簡素化要領土木工事編	【様式−9】		0	0		•	・電子メールでの提出可(簡素化) (注)2部提出 (決裁後、1部返却し双方で保管)
		工事打合せ簿(提出)	共通仕様書1-1-1-2-18	工事書類簡素化要領土木工事編	【様式-9】		0	0		•	・電子メールでの提出可(簡素化) ※施工計画書の提出は紙媒体とする。 (注)2部提出 (決裁後、1部返却し双方で保管)
		工事打合せ簿(報告)	共通仕様書1-1-1-2-20	工事書類簡素化要領土木工事編	【様式−9】		0	0		•	・電子メールでの提出可(簡素化) (注)2部提出 (決裁後、1部返却し双方で保管)
		工事打合せ簿(通知)	共通仕様書1-1-1-2-21	工事書類簡素化要領土木工事編	【様式−9】		0	0		•	・電子メールでの提出可(簡素化) (注)2部提出 (決裁後、1部返却し双方で保管)
		関係機関協議資料 (許可・承諾等の資料)	共通仕様書1-1-1-38-3	_	-		0		0	•	・許可、承諾等を得た資料は、提出ではなく提示で可。(道路使用許可証の写し等)ただし、 監督職員から提出の請求があった場合は写しを提出する。
	施工管理	近隣協議資料	共通仕様書1-1-1-38	-	-		0		0	•	・監督職員から提出の請求があった場合は提出する。
		材料確認書	共通仕様書2-1-2-4	・土木工事施工管理の手引 き P9-1	【様式-10】		0	0		•	・設計図書に従って現場確認が必要な工事材料がある場合は、監督職員と協議の上、作成 し提出。
		確認·立会依頼書	·工事請負契約書第14条 ·共通仕様書3-1-1-4-1	土木工事施工管理の手引き P9-2~3	【様式-12】		0	0		•	・設計図書に従って監督職員の立会が必要な場合、必要に応じて関係資料の写しを添付し、監督職員に提出する。 ・提出方法は、①確認・立会依頼書【様式-12】に記載して提出、②週間工程表などに、立会日や内容を記載して提出、等とし、事前に監督職員に確認すること。・なお、電子メールに必要事項を記入して依頼することも可とする。
		段階確認書	共通仕様書3-1-1-4-6	土木工事施工管理の手引き P9-2~4	【様式-11】		0	0		•	・設計図書で規定されている場合に適用し(例:共通仕様書記載の段階確認一覧表に示す項目など),事前に段階確認に係わる報告(種別,細別,施工予定時期等)を監督職員に提出する。 ・提出方法は、①段階確認書【様式-11】による整理,②施工計画書-施工方法の工種フロー内に明記,③週間工程表による確認等とし、事前に監督職員に確認すること。 ・段階確認で監督職員の確認を受けた書面は、工事完成時までに監督職員へ提出すること。
	安全	安全・訓練等の実施報告書	共通仕様書1-1-1-27-13	・土木工事施工管理の手引 きP8-4 ・工事書類簡素化要領土木 工事編	様式3-4		0		0	_	・実施状況写真を添付すること。 ・監督職員への提出は不要,提示とする。(簡素化)
	官理	安全教育訓練出席者名簿	【作成不要】	_	_						・出席者の自筆記名や押印は不要。
		安全教育訓練実施資料	共通仕様書1-1-1-29-13	工事書類簡素化要領土木工 事編	_		0		0	_	・監督職員への提出は不要, 提示とする。(簡素化)

I	事関係	《書類一覧【施工中】										
						書		位置	付け			
						作月	<b>艾者</b>	提出	提示	500		
	種別	書 類 名 称	書類作成の根拠	参照	様式	発注者	受注者	監督職員	受注者 保管	万未の要 類	情 多 書	
事	安全	災害防止協議会等の議事録	・労働安全衛生規則 第635 条 ・元方事業者による建設現 場安全管理指針 第2.6.(5) (H7.4.21 基発第267号通知)	-	-		0		0		・災害防止協議会(安衛法第30条第1項, 安衛則第635条), 安全衛生協議会(安衛法第30条, 安衛則第635条, 共通仕様書1-1-1-29-16)。 ・下請け業者や他業者と同一の場所で混在して作業する場合に対象。	
	管理	足場等の点検記録	・労働安全衛生規則 第567 条, 第568条, 第575条の8	_	-		0		0	•	・足場(安衛則第655条(注文者), 第567条 (事業者)), つり足場(安衛則第568条(事業者)), 作業構台(安衛則第655条の2(注文者), 第575条の8(事業者))が該当。	
		事故報告関連	-	_	_						・事故発生に伴う手続きについては、左記要領を確認すること。(本表には事故発生直後の対応のみ記載)	
	事故	事故速報			【様式-13】	0	0	0		•	・事故が発生した場合、電話等により直ちに報告する。 ・概要について事故速報【様式-13】により整理・提出する。 ・必要に応じて第2、第3報する。	
	争议	事故報告書	・共通仕様書1-1-1-32 ・福岡市公共工事にかかる 事故報告要領	土木工事施工管理の手引き P10-2	様式2 (左記要領に <u>基づく)</u>		0	0		•	・最終報告で事故報告書(様式2)を提 出する。	
		報告書(監督担当課の見解)			様式2-1 (左記要領に 基づく)	0				•	・工事担当課は、様式2「事故報告」について事実確認のうえ、様式2-1「報告書(監督担当課の見解)」を作成し、様式2(写し)とともに技術監理課へ速やかに送付する。	
		工事履行報告書	·工事請負契約書第11条 ·共通仕様書1-1-1-26	-	【様式-14】		0	0		ı	・工事進捗状況を把握するため、実施工程表について提示を求めることがある。 ・実施工程表や週間工程表など、これに代わるものが提出された場合は提出不要とする。	
	工程 管理	実施工程表(週間工程表等)	土木工事施工管理の手引き P4-2	-	I		0		0		・維持工事や応急工事等は省略可能。 ・工事履行報告書に代わるものとする場合は 提出。 ・週休2日工事で、現場閉所の確認方法が週間工程表等の場合は提出。	
		作業日報	福岡市請負工事監督規定第 10条	-	-		0		0	•		
契約		中間前金払認定請求書			【様式-15】		0	0		•	【対象】 前払金を受けた後、工期が3月以上で次の要件のいずれにも該当する契約 ①工期(2年以上にわたる契約については、 当該年度の工期)の2分の1を経過している。 ②工程表により工期(上記同)の2分の1を経過するまでに実施すべき作業が行われてい	
		工事履行報告書及び工程表	工事請負契約書第34条の2 第3項		【様式-14】		0	0			る。 ③既に行われた作業に要する経費が請負代金額の2分の1以上の額に相当する。 【割合及び支払限度額】 ・契約金額の10分の2以内。(支払限度額は5億円)ただし、前金払と中間前金払の合計額	
	中間前金払	中間前金払認定調書		前金払,中間前金払及び部 分払の事務取扱いについて (R4.12.1改正 契約課)	様式 (契約課)	0				•	が契約金額の10分の6を超えてはならない。 (支払限度額は15億円) ・中間前金払請求前に、部分払をしている場合は、前金払、部分払及び中間前金払の合計額は、契約金額の10分の9以内とする。 【認定請求】	
		請求書(中間前金)	工事請負契約書第34条の2		【様式-5(1)】		0	0		•	受注者は、中間前金払認定請求書、工事履行報告書及び工程表(着手時から変更がある場合のみ)を提出し、発注課から中間前金払認定調書の交付を受けること。 【請求】 竣工期日前(履行期間が2年度以上にわたる契約にあっては、当該年度末日前)1月まで。	
		保証事業会社の保証証書	第1項		-		0	0		•	・【支払】 発注者は、請求を受けた日から14日以内に 支払わなければならない。(工事請負契約書 第34条の2_3項) ※請求書の様式は、【様式-5(1)】の内容を満 たせば別様式での提出も可。	

	- 121 171	書類一覧【施工中】				書	類	位置	付け		
						作月	成者	提出	提示	500	
	重別	書 類 名 称	書類作成の根拠	参照	様式	発注者	受注者	監督職員	受注者保管	万未の要類 類	備考
契約		指定部分完成通知書	·工事請負契約書第39条1項 ·共通仕様書1-1-1-23-1		【様式-16】		0	0		•	
	指定 部分	出来高内訳書	·工事請負契約書第38条2項 ·共通仕様書1-1-1-23-2	検査課受付時確認書類一覧	_		0	0		•	【対象】 設計図書において工事の完成に先だって引 渡しを受けるべきことを指定した部分(指定部
	完成	指定部分引渡書	·工事請負契約書第39条1項	(H26.8 検査課)	【様式-17】		0	0		•	分)がある工事。   
		請求書	- 共通仕様書1-1-1-23-1		【様式-5(1)】		0	0		•	72 C 1877 18 24 C V IZEM C-1 6
		部分払申請書	·工事請負契約書第38条2項 ·福岡市検査規程第3条		参考様式 (検査課)		0	0		•	【対象】 契約金額が300万円を超え工期が3月以上で かつ、出来形部分が10分の4を超える工事。
		出来高内訳書	・工事請負契約書第38条2項 ・共通仕様書1-1-1-23-2	·部分払取扱要領(H13.4一 部改正 検査課)	ı		0	0			【割合】 出来形部分並びに工事現場に搬入済みの工 事材料及び製造工場等にある工場製品に相
	出来高 (部分 払) 検査	既済部分明細書		・検査課受付時確認書類一 覧(H26.8 検査課) ・前金払, 中間前金払及び	参考様式 (検査課)	0				•	応する請負代金相当額の10分の9以内。 【請求】 竣工期日前1月まで。なお、頭書記載の限度 回数をこえることができない。
		部分払金計算書	- 福岡市検査規程第3条 -	部分払の事務取扱いについ <sup>-</sup> て(R4.12.1改正 契約課) -	参考様式 (検査課)	0					【支払】 発注者は、請求を受けた日から14日以内に 部分払金を支払わなければならない。(工事
		請求書	工事請負契約書第38条5項		【様式-5(1)】		0	0			請負契約書第38条5項) ※請求書の様式は、【様式-5(1)】の内容を満たせば別様式での提出も可。
		中間確認検査依頼について ※受注者の都合による場合	契約事務規則第41条1項第4	中間確認検査の取扱いにつ いて(H26.8.1一部改正 検査 課)	別紙1 (検査課)		0	0		•	
		中間確認検査依頼について ※発注者の都合による場合	号		別紙2 (検査課)	0				•	
		工事の部分使用について	·工事請負契約書第33条1項 ·共通仕様書1-1-1-24		【様式-22】		0	0		•	・部分使用がある場合に提出する。
	工期	工期延長の請求資料	工事請負契約書第21条	-	_		0	0		•	・理由を明示した書面により、工期の延長を請求できる。(受注者→発注者)
	変更	工期短縮の請求資料	工事請負契約書第22条	-	-	0				•	・特別の理由により工期短縮の必要があるとき、工期の短縮を請求できる。(発注者→受注者)
		協議書(工事打合せ簿)	福岡市設計変更ガイドライン (土木工事編)	_	【様式-9】		0	0		•	・受注者は、必要に応じて概算金額の提示を求めることができる。
	設計 変更	通知書(工事打合せ簿)	・工事請負契約書第18条3項 ・福岡市設計変更ガイドライン(土木工事編)	-	【様式-9】	0				•	・契約書18条第1項1~5号に該当する事実があった場合、調査を実施し、結果をとりまとめ、調査・協議終了後14日以内に訂正・変更の通知をする。
		設計変更事由書	福岡市設計変更ガイドライン (土木工事編)	_	様式2−5	0				•	・通知書に添付する。
	一時 中止	基本計画書	・共通仕様書1-1-1-17-3 ・エ事一時中止に係るガイド ライン	_	鑑:【様式-9】		0	0		•	・必要に応じて作成する。 (注)2部提出 (決裁後、1部返却し双方で保管)
		支給材料受領書	工事請負契約書第15条3項	_	【様式-24】		0	0		•	・支給材料を受領した場合に提出する。
	支給品	支給品精算書	共通仕様書1-1-1-18-3	_	【様式-25】		0	0		•	・支給材料がある場合、工事完成時(完成前に精算が可能であればその時点)に提出する。
		貸与品借用書	工事請負契約書第15条3項	-	_		0	0		•	・貸与品がある場合に提出する。
	現場 発生品	現場発生品調書	共通仕様書1-1-1-19	-	【様式-28】		0	0		•	・現場発生品がある場合に提出する。

工	事関係	書類一覧【施工中】									
						書		位置	付け		
						作月	战者	提出	提示	500	
	種別	書 類 名 称	書類作成の根拠	参照	様式	発注者	受注者	監督職員	受注者 保管	万未の要 類	備考
工事		エ程表(中間技術検査日をマーカー等 でラインを引く)		検査課受付時確認書類一覧	-		0	0		-	【対象】 設計図書において、対象工事と定められた工事。 【実施時期】 出来高が概ね50%に達するまでとなったときまたは工事の施工上の重要な変化があった
	検査	図面(平面図等)	•福岡市中間技術検査要領	(H26.8 検査課)	-		0	0		-	とき。 【検査項目及び方法】 施工体制,施工状況,施工管理,品質,出来 形,出来栄えその他について,現地検査並び に書類検査,写真検査の方法で実施する。
	建設 副産物	産業廃棄物管理票(紙マニフェスト)または電子マニフェスト	共通仕様書1-1-1-20-3	・土木工事施工管理の手引 きP11-3~5	_		0		0	•	・産業廃棄物を搬出した場合に提示する。
		被共済者就労状況報告書		-	参考様式 (建退共事務 受託様式第4 号·第5号)		0		0	•	・監督職員または検査員の請求があった場合 提示。
		工事別共済証紙受払簿		_	参考様式 (様式第032号 (建退共))		0		0	•	・証紙貼付方式による場合で、監督職員または検査員の請求があった場合提示。 ・監督職員が施工時適宜、確認を行う。
		掛金充当書	・建設業退職金共済制度の 適正履行の確保について (R3.3.30国不入企第40号)	-	I		0		0	•	・電子申請方式の場合で、監督職員または検査員の請求があった場合提示。
		建設業退職金共済制度加入労働者数 報告書		_	参考様式 (建退共事務 受託様式第6 号)		0		0		・他の退職金制度に加入されている場合や自社で退職金制度を定めている場合に加入証明書とともに確認。
	建退共	他の退職金制度に係る加入証明書			_		0		0	•	・上記報告書と合わせて確認
		対象者一覧表	【提示不要】	_	_						
		建設業退職金共済契約者証	【提示不要】	_	-						
		建設業退職金共済手帳	【提示不要】	-	-						
		就労状況報告書及び共済証紙受領書	【提示不要】	-	様式2号 (建退協事務 受託様式)						
		共済証紙貼付状況報告書	【提示不要】	-	様式3号 (建退協事務 受託様式)						

工事関係書類一覧【工事完成時】

	《書類一覧【工事完成時】		1		г			-		T
							位置	付け		
					作原	<b>艾者</b>	提出	提示	500	
種別	書 類 名 称	書類作成の根拠	参照	様式	発注者	受注者	監督職員	受注者 保管	未満の必	備考
	完成通知書	・工事請負契約書第31条1項 ・共通仕様書1-1-1-22-1	-	【様式-29】		0	0		•	
	建設業退職金共済制度 関連資料	_	_	_						
	掛金収納書提出用台紙 ※工期途中で購入した場合のみ			【様式-4-1】		0	0		•	・証紙貼付方式による場合で、工期途中で 証紙を購入した場合のみ、掛金収納書を貼 り付け工事完成までに提出。
契約	掛金収納書 ※工期途中で購入した場合のみ	• 共通什样聿1-1-1-42-6	・土木工事施工管理の手引	_		0	0		•	・証紙貼付方式による場合で、工期途中で 証紙を購入した場合のみ、上記台紙に貼り 付け工事完成までに提出。
関係	掛金収納書(電子申請方式) ※工期途中で購入した場合のみ	八四日76日   1 72 0	きP6	_		0	0		•	・電子申請方式による場合で、工期途中で 証紙を購入した場合のみ、工事完成までに 提出。
	建設業退職金共済制度掛金充当実績総括表			【様式-4-2】		0		0	•	
	引渡書	工事請負契約書第31条4項	_	【様式-30】		0	0		•	
	請求書	工事請負契約書第32条1項	-	【様式-5(1)】		0	0		•	※請求書の様式は、【様式-5(1)】の内容を 満たせば別様式での提出も可。
	出来形管理総括表			-		0	0		•	・既済部分・中間技術検査時に提示とし、工事完成時に提出とする。 ・提出部数は1部とする。(簡素化)
	出来形管理図表		・土木工事施工管理の手引きP6-1~2 ・工事書類簡素化要領土木工事編	【様式-31】		0	0		-	・施工中は提示とし、工事完成時に提出。 ・管理方法は出来形管理展開図、設計図利 用出来形管理図、出来形管理図表等とする。 ・提出部数は1部とする。(簡素化) ・【様式-31】は、別様式でも可
	出来形数量計算書	共通仕様書3-1-1-5-2		_		0	0		_	・施工中は提示とし、工事完成時に提出。 ・提出部数は1部とする。(簡素化)
	出来形管理工程能力図	【作成不要】	_	-						
	コア―結果表	_	-	_		0	0			
工事 書類 活出		_	工事書類簡素化要領土木工 事編	_		0	0			<ul> <li>・監督職員等が臨場して段階確認した場合、確認資料(図面チェック等)を出来形管理資料に添付し提出する。この場合、出来形管理写真の撮影は不要。(簡素化)</li> <li>・提出部数は1部とする。(簡素化)</li> <li>・段階確認完了写真を工事写真帳へ添付する。</li> </ul>
可)	段階確認完了写真	【提出不要】	工事書類簡素化要領土木工事編	_						・工事写真帳へ添付し提出する。(簡素化)
	品質管理総括表		<ul><li>・土木工事施工管理の手引</li></ul>	_		0	0		•	・既済部分・中間技術検査時に提示とし、工事完成時に提出とする。 ・提出部数は1部とする。(簡素化)
	品質管理図表	共通仕様書1-1-1-25-8	きP7-1 ・工事書類簡素化要領土木 工事編	【様式-32】		0	0		•	・施工中は提示とし、工事完成時に提出。 ・提出部数は1部とする。(簡素化) ・【様式-32】は、別様式でも可
	 品質管理工程能力図	【作成不要】	_	_						
		20000 202	・土木工事施工管理の手引 きP8-6~11 ・工事書類簡素化要領土木 工事編	-		0	0		•	・工事写真帳に含めず、監督職員の指示により別途製本、整理する。 ・提出部数は1部とする。(簡素化)

工事関係書類一覧【工事完成時】

┸┋	計関係	書類一覧【工事完成時】 □		T							
						書 作原	類	位置			
						1173	~ "	提出	提示	500 万円	
₹	重別	書 類 名 称	書類作成の根拠	参照	様式	発注者	受注者	監督 職員		未満 の必	備 考
工事		品質規格証明書	共通仕様書2-1-2-1	・土木工事施工管理の手引 きP7-1 ・工事書類簡素化要領土木 工事編	_		0	0	0		・工事に使用した材料の品質を証明する、試験成績表、性能試験結果、ミルシート等。 ・受注者で整備、保管し、監督職員または検査員の請求があった場合提示。 ・ただし、設計図書で提出を定められたものは提出。 ・JISマーク表示品については、JISマーク表示状態を示す写真等確認資料の提示とすることができる。 ※電子で提出可能な場合は電子も可とする。 ・提出部数は1部とする。(簡素化)
		材料納入伝票	共通仕様書2-1-2-1に準拠	工事書類簡素化要領土木工 事編	-		0		0	-	・上記について,使用材料を確認できる資料 が材料納入伝票のみの場合。
		材料納入集計表	【作成不要】	-	1						
		交通誘導警備員日報伝票	【提出不要】	-	-						
		交通誘導警備員集計表	【作成不要】	-	_						
		出荷証明書	共通仕様書2-1-2-1に準拠	工事書類簡素化要領土木工 事編	_		0		0	_	
	工書一出司事類括も		共 <b>进</b> 位禄書1-1-1-25-8	・土木工事施工管理の手引きP8-1~3 ・工事書類簡素化要領土木工事編	-		0	0		•	・工事写真の撮影にあたっては、写真管理基準を適用する。 ・工種ごとに「撮影箇所一覧表」の「提出頻度」の欄に示す箇所を標準とする。 ・写真毎の説明欄への記入や略図の添付は不要。(簡素化) ・使用材料の形状寸法写真について、施工後も確認でも監督職員等が段階確認(配筋完了、据付完了等)を行うものは不要。(簡素化) ・監督職員等が臨場して段階確認した場合、出来形管理写真の撮影は不要。ただし、確認完了写真を工事写真帳に添付する。(簡素化) ・産廃処理の状況写真について、品目・処分場毎に1回の撮影とする。(簡素化) ※電子で提出する場合は、A4版(3枚等/ページ)に整理したPDF形式とする。
		社内パトロール、KY活動等の状況	【作成不要】		_						
		排出ガス対策型建設機械の使用状況	【作成不要】	工事書類簡素化要領土木工事編	_						・排出ガス対策型建設機械の使用状況写真の撮影は不要。(簡素化)
		現場環境改善の実施状況	特記仕様書	_	-					•	・実施状況について工事写真に含め提出する。
		工事写真原本		土木工事施工管理の手引き P8-1~3	-		0	0		•	・「撮影箇所一覧表」に基づき撮影した写真すべてを含むこと。 ※1:容量が大きいためASPでの提出は不可。電子媒体で提出すること。 ※2:電子媒体(CD-ROM等), ネガ, APSのカートリッジフィルムのいずれかで提出。
		写真一覧	_	・ ・ ・ 土木工事施工管理の手引	_		0	0		•	
		工事写真整理帳	共通仕様書1-1-1-25-8	きP8-1~3 ・工事書類簡素化要領土木 工事編	-		0	0			※上記原本を電子媒体で提出する場合、写真一覧、工事写真整理帳の作成及び提出は不要。(簡素化)
		現場環境改善の実施報告書	【作成不要】	-	-						・実施状況については、工事写真に含め提出する。別冊での整理は不要。
		工事特性・創意工夫・社会性等に関する実施状況	・共通仕様書3-1-1-10 ・特記仕様書 ・福岡市請負工事成績評定	_	【様式-34(1)】		0	0		•	・工事特性、創意工夫、地域社会への貢献 等を実施した場合に提出することができる。
		工事特性・創意工夫・社会性等に関す る実施状況(説明資料)	要領		【様式-34(2)】		0	0		•	· , こ人,,,,,,,,,,,,,,,,,,,,,,,,,,,,,,,,,,

丁事関係書類一覧【丁事完成時】

<del>- 7</del>	判  徐	書類一覧【工事完成時】	1					1			T
							類	位置	付け		
						117.	或者 ———	提出	提示	500	
種	別	書 類 名 称	書類作成の根拠	参照	様式	発注者	受注者	監督職員	受注者保管	万未の要類 類	備 考
	週休 2日	休日取得実施報告書	特記仕様書	週休2日工事実施要領	様式		0	0		_	・週休2日実施工事の場合, 実施状況をとりまとめ, 休日取得実施報告書を作成し提出する。
		計画·実施報告書	特記仕様書	週休2日工事実施要領	様式	0	0	0		_	<ul><li>・週休2日工事の場合に作成。</li><li>・現場閉所の確認方法: 週間工程表等の場合、発注者が作成 計画・実施報告書の場合、受注者が作成</li></ul>
ŕ	電子	工事完成図	- 特記仕様書	福岡市電子納品の手引き土	_		0	0		_	【対象】 電子納品対象工事。(手引き参照)
1	納品	電子媒体納品書	一行记117來音	木工事編	参考様式		0	0		1	・手引き, 事前協議に従って電子成果品を納品する。
	総合評価	技術提案等の履行確認結果表	福岡市総合評価方式実施ガイドライン	_	様式 (技術企画課)		0	0		ı	・総合評価方式により契約した場合に提出する。 ・監督職員においては、決裁の後、一件書類に添付すること。
		搬入伝票		土木工事施工管理の手引き P11-2	-		0		0	•	・監督職員または検査員から請求があった 場合は提示する。(処理数量が確認できる 処分場の受入検印があるもの)
		産業廃棄物処理実績報告書	·産業廃棄物処理計画書(福岡市条例)関係書類作成要領(環境局産業廃棄物指導課)		様式3 (産業廃棄物 指導課)		0			•	・産業廃棄物処理計画書を提出した工事 は、産業廃棄物の処理終了後、環境局産業 廃棄物指導課へ提出すること。
		再資源化処理施設搬入明細書	-		-		0		0	_	・監督職員または検査員から請求があった場合は提示する。
	建設 ]産物	再生資源利用実施書	・共通仕様書1-1-1-20-12 ・建設業に属する事業を行う 者の再生資源の利用に関す る判断の基準となるべき事 項を定める省令第9条		(コブリス様 式)		0	0		•	・全ての工事 ・「建設副産物情報交換システム」で入力を 原則とするが、やむをえない場合は、エクセ ルでも可とする。
		再生資源利用促進実施書	・共通仕様書1-1-1-20-12 ・建設業に属する事業を行う 者の指定副産物に係る再生 資源の利用の促進に関する 判断の基準となるべき事項 を定める省令第8条		(コブリス様 式)		0	0		•	・全ての工事 ・「建設副産物情報交換システム」で入力を 原則とするが、やむをえない場合は、エクセ ルでも可とする。
		事前確認結果報告書	積算運用の手引き 工事編	公共工事における建設発生 土の取り扱いについて(通 知)(R4.9.16財監第162号)	様式−2	0				•	建設発生土を確認処分した場合
		受領書	・共通仕様書1-1-1-20-10 ・建設業に属する事業を行う 者の指定副産物に係る再生 資源の利用の促進に関する 判断の基準となるべき事項 を定める省令第6条		-		0		0	•	・建設発生土を500m3以上搬出する工事が 対象
	<b>△</b> ≠	指摘事項完了報告書			_		0	0		•	
1	検査	修補完了届	共通仕様書1-1-1-22-6	_	【様式-21】		0	0		•	

	ミ書類一覧【その他】   				書		位置	付け		
					作月	找者	提出	提示	500	
31)	書 類 名 称	書類作成の根拠	参照	様式	発注者	受注者	監督職員	受注者 保管	万未の要類	備 考
	下請の作業完成を確認するための検 査を行ったことが確認できる書面	建設業法第24条の4	-	_		0		0	-	
	下請業者に対する安全管理の指導状 況が確認できる書類	・元方事業者による建設現 場安全管理指針第25, 14_(4)(H7.4.21 基発第267号 通知)	-	_		0		0	_	
	施工体制に関する社内チェック等が確認できる書面(本店や支店による支援体制)	_	_	_		0		0	_	
	工場製作期間,技術者を適切に配置していることを確認できる書面	-	_	_		0		0	_	
	店社パトロール記録	-	-	-		0		0	_	・明確な規定なし。元請業者に設置されてしる安全(衛生)委員会(安衛法第19条関連)では、安衛則第21条に定める安全に関する規定の作成又は安全教育の実施計画を定めており、多くの元請業者は、実施計画に成社パトロールを実施することを定めている。
	安全巡視, TBM, KY等の記録	-	_	_		0		0	•	・安全巡視は,安衛則第637条で定められている。
	新規入場者教育の記録	<ul> <li>労働安全衛生規則第35条</li> <li>・元方事業者による建設現場安全管理指針第29,14_(8)(H7.4.21 基発第267号通知)</li> </ul>	-	-		0		0	•	
	過積載防止取組みの記録	-	_	_		0		0	•	
	使用機械, 車輌等の点検整備等の記録	·労働安全衛生法 第45条 ·土木工事安全施工技術指 針(H29.3)(国交省)	-	_		0		0	-	
	重機操作で誘導員配置や重機と人の 行動範囲の分離措置がなされた点検 記録	-	_	_		0		0	-	
	山留め, 仮締切等の設置後の点検及 び管理の記録	·建設工事公衆災害防止対策要綱(土木工事編)(国交省)第54 ·土木工事安全施工技術指針(H29.3)(国交省)	_	_		0		0	_	
	保安施設等の整理・設置・管理の記録	_	_	_		0		0	_	
	作業手順書	・元方事業者による建設現 場安全管理指針 第2.5, 14_(4)(H7.4.21 基発第267号 通知)	_	_		0		0	_	

出来形管理基準及び規格値 単位:mm

編	章	節	条 枝番 工	種	測定	項目	規	格値	測 定 基 準	測 定 箇 所	摘要
1 共通編	2 ± エ	3 河川土工·海岸土工·砂防土工	2 1 掘削工	_	基準法長1	高 ▽ 1 <5m 1 ≥5m	ž	±50 -200 去長-4%	施工延長40m(測点間隔25mの場合は50m) につき1箇所。延長40m(または50m)以下のものについては1施工箇所につき2ヶ所。基準高は掘削部の両端で測定。ただし、「3次元計測技術を用いた出来形管理要領(案)」の規定により測点による管理を行う場合は、設計図書の測点毎。		
1 共	2 土		2 2 掘削工 (面管理の場	易合)			平均値	個々の 計測値	1. 3次元データによる出来形管理において「3次元計測技術を用いた出来 形管理の実施した。」に基づき出来形管理		
通編	エ	川 土			平場	標高較差	±50	±150	<ul><li>を面管理で実施する場合、その他本基準に規定する計測精度・計測密度を満たす計測方法により出来形管理を実施する場合に適用する。</li></ul>	大嶋郡の計測点	
		工 •		-	法面 (小段含む)	水平または標高較差	±70	±160	2. 個々の計測値の規格値には計測精度 として±50mmが含まれている。	計測密度 平面積 1点/m2	
		海岸土			法面 (軟岩 I ) (小段含む)	水平または標高較差	±70	±330	3. 計測は平場面と法面(小段を含む) の全面とし、全ての点で設計面との標高 較差または水平較差を算出する。計測密 度は1点/㎡(平面投影面積当たり)以 		
		工 • 砂 防							4. 法肩、法尻から水平方向に±5cm以 内に存在する計測点は、標高較差の評価 から除く。同様に、標高方向に±5cm以 内にある計測点は水平較差の評価から除 く。	小殿	
		エ							5. 評価する範囲は、連続する一つの面とすることを基本とする。規格値が変わる場合は、評価区間を分割するか、あるいは規格値の条件の最も厳しい値を採用する。		

									単位.
編	章	節	条	枝番 工 種	測定項目	規格値	測定基準	測 定 箇 所	摘要
3	2	3	4	矢板工〔任意仮設は除 く〕	基 準 高 ▽	±50	基準高は施工延長40m(測点間隔25mの場合は50m)につき1箇所、延長40m(または	L	
土	_	共		(鋼矢板) (軽量鋼矢板)	根 入 長	設計値以上	50m)以下のものは1施工箇所につき2箇   所。変位は、施工延長20m(測点間隔25m	$\vdash$	
木	般	通		(コンクリート矢板)	変 位 L	100	の場合は25m)につき1箇所、延長20m(ま	<u> </u>	
エ	施	的		(広幅鋼矢板) (可とう鋼矢板)	延長	-50	─ たは25m)以下のものは1施工箇所につき2 _ 箇所。	: 1/1/7/	
事	エ	エ					  「3次元計測技術を用いた出来形管理要	<u> </u>	
共		種					領(案)」に基づき出来形管理を実施する場合は、同要領に規定する計測精度・		
通							計測密度を満たす計測方法により出来形管理を実施することができる。	iii	
編							自在を表施することができる。		
				43					
3	2	3	5	縁石工 (縁石・アスカーブ)	延 長 L	-200	1箇所/1施工箇所 ただし、「3次元計測技術を用いた出来		
土	_	共					形管理要領(案)」の規定により管理を		
木	般	通					行う場合は、延長の変化点で測定。		
エ	施	的一							
事共	工	I							
通		種							
編									
///111									
3	2	3	6	小型標識工	設置高さH	設計値以上	1 箇所 / 1 基	w(D)	
土	_	共			幅 w (D)	-30	基礎 1 基毎	\(\frac{1}{2}\)	
木	般	通			基 高さ h	-30	- 「3次元計測技術を用いた出来形管理要 - - - - - - - - - - - - -		
エ	施	的			根入れ長	設計値以上	を用いることができる。		
事	エ	エ						H	
共		種						RIBIIR -	
通									
編									

_	, ,	,			I					里1业
編	章	節	条	枝番	工  種	測定項目	規格値	測 定 基 準	測 定 箇 所	摘要
3	2	3	7		防止柵工 (立入防止柵)	l <del>ui</del>	0.0	単独基礎10基につき1基、10基以下のも のは2基測定。測定箇所は1基につき1	. W .	
土	_	共			(転落(横断)防止柵)	幅 w 基	-30	<b>箇所測定。</b>	<del></del>	
木	般	通			(車止めポスト)	礎	••	「3次元計測技術を用いた出来形管理要 領(案)」の規定による測点の管理方法		
エ	施	的				高 さ h	-30	を用いることができる。		
事	エ	エ				パイプ取付高 H	+30	1箇所/1施工箇所		
共		種				7477取り同 11	-20	「3次元計測技術を用いた出来形管理要」 傾(案)」の規定による測点の管理方法		
通								を用いることができる。		
編										
3	2	3	8	1	路側防護柵工			1 箇所/施工延長40 m	W	
土	_	共		_	(ガードレール)	幅 w 基	-30	40m以下のものは、2箇所/1施工箇所。 「3次元計測技術を用いた出来形管理要	<u> </u>	
木	般	通				礎		(案)」の規定による測点の管理方法を用いることができる。	h	
エ	施	的				高 さ h	-30			
事	エ	エ				ビーム取付高 H	+30	1箇所/1施工箇所		
共		種				こ 公取り同 11	-20	「3次元計測技術を用いた出来形管理要」 傾(案)」の規定による測点の管理方法		
編								を用いることができる。	H	
3	2	3	8	2	路側防護柵工	# 幅 w	-30	1 箇所 / 1 基礎毎		※ワイヤー
土	_	共		_	(ガードケーブル)	基	-30	「3次元計測技術を用いた出来形管理要 領(案)」の規定による測点の管理方法		ロープ式防 護柵にも適
木	般	通				遊長L	-100	を用いることができる。		用する。
エ	施	的					+30	1箇所/1施工箇所		
事	エ	エ				ケーブル取付高 H	-20	「3次元計測技術を用いた出来形管理要領(案)」の規定による測点の管理方法		
共		種						を用いることができる。	₩ L	
通									$\stackrel{\longleftarrow}{} \stackrel{\longleftarrow}{}$	
編									TEITEITE H	

										単位:
編	章	節	条	枝番	工   種	測定項目	規格値	測 定 基 準	測 定 箇 所	摘要
3	2	3	9		区画線工	厚 さ t		各線種毎に、1箇所テストピースにより		
土	_	共				(溶融式のみ)	設計値以上	測定。		
木	般	通				幅 w	設計値以上			
エ	施	的								
事	工	エ								
共		種								
通										
編										
3	2	3	10		道路付属物工 (視線誘導標)	高 さ h	±30	1 箇所/10本 10本以下の場合は、2 箇所測定。		
土	_	共			(距離標)			「3次元計測技術を用いた出来形管理要 領(案)」の規定による測点の管理方法		
木	般	通						で用いることができる。 を用いることができる。	$\bigcirc$	
エ	施	的							$oxed{M}$	
事	エ	エ							h	
共		種								
通									i i	
編										
					コンクリート面塗装工		鋼道路橋防食便覧Ⅱ-82	塗装系ごとの塗装面積を算出・照査し		
3	2	3	11		コンクリート囲空装工	塗料使用量	「表-Ⅱ.5.5 各塗料の標準使用量と	て, 各塗料の必要量を求め, 塗布作業の		
土	_	共					標準膜厚」の標準使用量以上。	開始前に搬入量(充缶数)と塗布作業終 了時に使用量(空缶数)を確認し,各々		
木	般	通						必要量以上であることを確認する。 1ロットの大きさは500m2とする。		
エ	施	的						, , , , , , , , , , , , , , , , , , , ,		
事	工	エ								
共		種								
通										
編										

				1		1			-	単位.
編	章	節	条	枝番	工  種	測定項目	規格値	測 定 基 準	測 定 箇 所	摘要
3	2	3	29	1	側溝工			施工延長40m (測点間隔25mの場合は50		
土	_	共			(プレキャストU型側溝)	基準高▽	±30	m)につき1箇所、延長40m (又は50 m)以下のものは1施工箇所につき2箇		
木	般	通			(L型側溝)			所。 「3次元計測技術を用いた出来形管理		
工	施	的			(自由勾配側溝)			要領(案)」の規定による測点の管理方法を用いることができる。		
事	エ	エ			(管渠)			伝を用いることができる。	<b>##</b>	
共		種								
通						延 長 L	-200	1 施工箇所毎		
編								ただし、「3次元計測技術を用いた出来 形管理要領(案)」の規定により管理を	<b></b>	
								行う場合は、延長の変化点で測		
								定。		
3	2	3	29	2	側溝工	基準高▽	$\pm 30$	施工延長40m(測点間隔25mの場合は50m)につき1箇所、延長40m(又は50		
土	_	共			(場所打水路工)	厚さ t <sub>1</sub> , t <sub>2</sub>	-20	m)以下のものは1施工箇所につき2箇 所。	t <sub>1</sub> W t <sub>2</sub>	
木	般	通				幅 w	-30	厚さ以外の測定項目については、「3次 元計測技術を用いた出来形管理要領	$\uparrow \Box$ $\uparrow$ $\Box$	
エ	施	的				高さ h <sub>1</sub> , h <sub>2</sub>	-30	(案) 」の規定による測点の管理方法を   用いることができる。	$egin{array}{c c} h_1 & & & \\ h_2 & & & \\ \end{array}$	
事	エ	エ				延 長 L	-200	1 施工箇所毎		
共		種						ただし、「3次元計測技術を用いた出来 形管理要領(案)」の規定により管理を		
通								行う場合は、延長の変化点で測定。	↓	
編										
					In Other			Charte E. C. Chi la Berra a La A. C.		
3	2	3	29	3	側溝工	基準高▽	±30	施工延長40m(測点間隔25mの場合は50m)につき1箇所、延長40m(又は50		
土	_	共			(暗渠工)	幅 W <sub>1</sub> , W <sub>2</sub>	-50	m)以下のものは1施工箇所につき2箇 -所。	. W1 .	
木	般	通						「3次元計測技術を用いた出来形管理 要領(案)」の規定による測点の管	>	
エ	施	的				深 さ h	-30	理方法を用いることができる。		
事	エ	エ							h	
共		種				77	000			
通						延 長 L	-200	1 施工箇所毎   ただし、「3 次元計測技術を用いた出来	$\begin{bmatrix} & & & & & & & & & & & & & & & & & & &$	
編								形管理要領(案)」の規定により管理を	r — 7	
								行う場合は、延長の変化点で測定。		

編	章	節	条	枝番		測定項目	規格値	測 定 基 準	測 定 箇 所	摘要
3	2	3	30		集水桝工	基 準 高 ▽	±30	1 箇所毎		
土	_	共				※厚さ t 1 ~ t 5	-20	※は現場打部分のある場合 厚さ以外の測定項目については、「3次	t 3 📘	
木	般	通				※幅 w <sub>1</sub> , w <sub>2</sub>	-30	元計測技術を用いた出来形管理要領(案)」の規定による測点の管理方法を	$\mathbf{w}_1$	
工	施	的				※高さ h <sub>1</sub> , h <sub>2</sub>	-30	用いることができる。	$\begin{array}{c ccccccccccccccccccccccccccccccccccc$	
事	エ	エ								
共		種							$\begin{array}{c ccccccccccccccccccccccccccccccccccc$	
通										
編									t <sub>5</sub>	
3	2	3	31		現場塗装工	塗 膜 厚	a. ロットの塗膜厚平均値は、目標塗膜厚合計値の90%以上。	塗装終了時に測定。 1ロットの大きさは500m2とする。		
土	_	共					b. 測定値の最小値は、目標塗膜厚合計値	1ロット当たりの測定数は25点とし、各		
木	般	通					の70%以上。 c. 測定値の分布の標準偏差は、目標塗膜	点の測定は5回行い、その平均値をその 点の測定値とする。		
エ	施	的					厚合計値の20%以下。ただし、測定値の平均値が目標塗膜厚合計値より大きい場合は			
事	エ	エ					この限りではない。			
共		種								
通										
編										

										単位.
編	章	節	条	枝番	工  種	測定項目	規格値	測 定 基 準	測 定 箇 所 排	商要
3	2	4	4	1	既製杭工 (既製コンクリート杭)	基 準 高 ▽	±50	全数について杭中心で測定。	$d = \sqrt{x^2 + y^2}$	
土	_	基			(鋼管杭) (H鋼杭)	根 入 長	設計値以上	傾斜は、縦断方向(道路線形方向、橋 軸方向等)とそれに直交する横断方向	d ×	
木	般	礎				偏心量d	D/4以内かつ100以内	<ul><li>○ 2 方向で測定。</li><li>「3次元計測技術を用いた出来形管理要</li></ul>		
エ	施	エ				傾 斜	1/100以内	領(案)」に基づき出来形管理を実施する場合は、同要領に規定する計測精度・		
事	エ							計測密度を満たす計測方法により出来形 管理を実施することができる。	x	
共										
通										
編										
3	2	4	4	2	既製杭工	基準高▽	±50	全数について杭中心で測定。		
土	_	基	1		(鋼管ソイルセメント 杭)	根入長		3次元計測技術を用いた出来形管理	$d = \sqrt{x^2 + y^2}$	
十十	般	礎				偏心量d	D/4以内かつ 100以内	要領(案)」に基づき出来形管理を実施する場合は、同要領に規定する計測		
I	施	エ				傾 斜	1/100以内	精度・計測密度を満たす計測方法により出来形管理を実施することができる。		
事	工					杭 径 D	設計値以上	<b>S</b> .		
共									х	
通										
編										

										単位:
編	单	節	条	枝番	工  種	測定項目	規格値	測 定 基 準	測 定 箇 所	摘要
3	2	4	5		場所打杭工	基準高▽	±50	全数について杭中心で測定。	$d = \sqrt{x^2 + y^2}$	
土	_	基				根 入 長	設計値以上	<ul><li>── 傾斜は、縦断方向(道路線形方向、橋</li><li>── 軸方向等)とそれに直交する横断方向</li></ul>	d 🔪	
木	般	礎				偏心量d	100以内	<ul><li> の2方向で測定。     「3次元計測技術を用いた出来形管理要</li></ul>		
エ	施	エ				傾 斜	1/100以内	領(案)」に基づき出来形管理を実施する場合は、同要領に規定する計測精度・		
事	エ					杭径	設計径(公称径)-30以上	計測密度を満たす計測方法により出来形 一管理を実施することができる。		
共								H. H. C. V. W. C.		
通										
編									根入長	
3	2	4	6		深礎工	基準高▽	±50	全数について杭中心で測定。	$d = \sqrt{x^2 + y^2}$	
土	_	基				根 入 長	設計値以上	個斜は、縦断方向(道路線形方向、橋 軸方向等)とそれに直交する横断方向	d	
木	般	礎				偏心量d	150以内	<ul><li>の2方向で測定。</li><li>※ライナープレートの場合はその内径、</li></ul>		
エ	施	エ				傾 斜	1/50以内	補強リングを必要とする場合は補強リン グの内径とし、モルタルライニングの場		
事	エ					基 礎 径 D	設計径(公称径)以上※	合はモルタル等の土留め構造の内径にて   測定。		
共										
通										
編										

												半位・皿
編	章	節	条	枝番	工  種	測定	至項 目	規 格 値	測 定 基 準	測 定 億	節 所	摘要
10	1	3	2		遮音壁支柱製作工	بئد بابا برمئد	7 t t = 1 / )	±3···1≤10	図面の寸法表示箇所で測定。			
道	道	エ				部材品	『材長1 (m) -	±4···1>10				
路	路	場				1						
編	改	製										
	良	作										
		エ										
10	1	9	6		場所打函渠工	基準	售 高 ▽	±30	両端、施工継手及び図面の寸法表示箇 所で測定。			
道	道	力				厚さ	t 1~ t 4	-20				
路	路	ル				幅(片	r法) w	-30		$\begin{array}{c cccc} t_1 & & t_2 \\ \hline \rightarrow & & \hline \end{array}$	L	
編	改	バ				高	さ h	±30		. 🛨		
	良	1				<b>延長 T</b>	L<20m	-50		. î		
		<b>١</b>				延長L —	L≧20m	-100				
		エ								t <sub>4</sub> <del>doc od</del> lx	<del>xxx</del>	
10	1	11	4		落石防止網工	幅	w	-200	1 施工箇所毎 「3 次元計測技術を用いた出来形管理			
道	道	落				延	長 L	-200	要領(案)」の規定による測点の管理 方法を用いることができる。			
路	路	石							ただし、「3次元計測技術を用いた出			
編	改	雪							来形管理要領(案)」の規定により管理を行う場合は、延長の変化点で測			
	良	害							定。			
		防										
		止										
		エ										
10	1	11	5		落石防護柵工				施工延長40m(測点間隔25mの場合は 50m)につき1箇所、延長40m(又は50m)			
道	道	落						$\pm 30$	以下のものは1施工箇所につき2箇 所。		L	
路	路	石				高	さ h		「3次元計測技術を用いた出来形管理		<del></del>	
編	改	雪							要領(案)」の規定による測点の管理 方法を用いることができる。	$\bigcap_{\mathbf{h}} \bigcap_{\mathbf{h}}$		
	良	害							the week the second to			
		防				延	長 L	-200	1 施工箇所毎 			
		止							要領 (案)」の規定による測点の管理 方法を用いることができる。	V · · <del>· · ·</del> · · · · · · · · · · · · · ·	_	
		エ							ただし、「3次元計測技術を用いた出 来形管理要領(案)」の規定により管			
									理を行う場合は、延長の変化点で測			
									定。			

_	1				1		T			平/U.·IIII
編	章	節	条	枝番 工 種	測	定項	目	規格値	測 定 基 準	測定箇所摘要
10	1	11	6	防雪柵工	高	z	Н	±30	施工延長40m(測点間隔25mの場合は	_
道	道	落			1141			_00		k
									所。	
路	路 7/	石							「3次元計測技術を用いた出来形管理 要領(案)」の規定による測点の管理	THE STATE OF THE S
編	改	雪					_		方法を用いることができる。         1 施工箇所毎	
	良	害			延	長	L	-200	「3次元計測技術を用いた出来形管理	
		防							要領(案)」の規定による測点の管理 方法を用いることができる。	11 11
		止							ただし、「3次元計測技術を用いた出	
		エ							来形管理要領(案)」の規定により管理を行う場合は、延長の変化点で測	
									定。	<u> </u>
					基	幅 v	v <sub>1</sub> , w <sub>2</sub>	-30	基礎1基毎 「3次元計測技術を用いた出来形管理	W <sub>1</sub> W <sub>2</sub>
					礎	高	さ h	-30	要領(案)」の規定による測点の管理	
									方法を用いることができる。	
10	1	11	7	雪崩予防柵工					施工延長40m (測点間隔25mの場合は	L
道	道	落			高	z	Н	$\pm 30$	50m)につき1箇所、延長40m(又は50m) 以下のものは1施工箇所につき2箇	H. A.
路	路	石			1141			_00	所。	
編	改	雪雪			延	長	L	-200	1 施工箇所毎	
נווויקיי	良	害					1, W <sub>2</sub>	-30	基礎1基毎	
	100	防			基礎	高	1, w 2 さ h	-30		ii vv
		止			アンカー		C 11	00	全数	
		エ			7 7 73 —	<u>ゼー1</u> 打 込	み 1	-10%		
						埋込		-5%		<del></del>
				海文 B		生 心	ツ I		佐て江戸20)ァッキュ佐正 - 佐て江戸	W1 W2
10	1	12	4	遮音壁基礎工	幅		W	-30	施工延長20mにつき1箇所、施工延長 40m以下のものは1施工箇所につき2	w w
道	道	遮			高	さ	h	-30	箇所。	-
編	改	壁			延	長	L	-200	1 施工箇所毎	
	良	工								
10	1	12	5	遮音壁本体工	間	隔 w	1, w2	±15	施工延長5スパンにつき1箇所	L L L L L L L L L L L L L L L L L L L
道	道	遮			支 3	٦ ;	h a	10		人
路	路	音			柱 オ	a じれ	b — c	5		
編	改	壁			信	到 ;	h d	h×0.5%		
	良	工			高	3	h	+30, -20		- <b>II</b>
					延	長	L	-200	1施工箇所毎	b
				i l	1				ı	

									単位
編	章	節	条	枝番	工  種	測定項目	規格値	測 定 基 準	測定簡所摘要
10 道 路 編	2 舗 装	5 排水構造物	9		排水性舗装用路肩排水工	基準高▽	±30	施工延長40m(測点間隔25mの場合は50m)につき1箇所、延長40m(又は50m)以下のものは1施工箇所につき2箇所。なお、従来管理のほかに「3次元計測技術を用いた出来形管理要領(案)」の規定による測点の管理方法を用いることができる。	
		エ				延 長 L	-200	1箇所/1施工箇所 なお、従来管理のほかに「3次元計測 技術を用いた出来形管理要領(案)」 の規定による測点の管理方法を用いる ことができる。	
10	2	7	4		踏掛版工	基 準 高	±20	1箇所/1踏掛版	
道	舗	踏			(コンクリート工)	各部の厚さ	±20	1 箇所/1 踏掛版	
路	装	掛				各部の長さ	±30	1 箇所 / 1 踏掛版	
編		版			(ラバーシュー)	各部の長さ	±20	全数	
		エ				厚さ	<del>_</del>		
					(アンカーボルト)	中心のずれ	±20	全数	
						アンカー長	±20	全数	
10	2	9	4	1	大型標識工	幅 w <sub>1</sub> , w <sub>2</sub>	-30	基礎一基毎	W <sub>1</sub>
道	舗	標			(標識基礎工)	高 さ h	-30	「3次元計測技術を用いた出来形管理 要領(案)」の規定による測点の管理	w <sub>2</sub>
路	装	識						方法を用いることができる。	$\mathbf{w}_2$
編		エ							<u>₩2</u>
									h
10	2	9	4	2	大型標識工	設置高さ H	設計値以上	1箇所/1基	
道	舗	標			(標識柱工)			「3次元計測技術を用いた出来形管理 要領(案)」の規定による測点の管理	
路	装	識						方法を用いることができる。	
編		エ							н

害字	÷	削除	赤字:	迫部
8-			ᅏᆖ	16 aC

工種	種別	試験区分	試験項目	試験方法	規格値	試験時期·頻度	摘要	試験成 績表等に よる確認 が出来る 項目
1 セメント・コンクリート	材料	必須	配合試験	-	-	特記仕様書で指示した場合。 JIS指定工場以外の製品を使用する場合。 現場練りコンクリートの場合。	_	
(転圧コンク リート・ コンクリート ダム・ 覆エコンク リート・ 吹付けコン クリートを除			アルカリ骨材反応対策	「アルカリ骨材 反応抑制対策 について」(平 成14年 7月31 日付け国官技 第112号、国港 環第35号、国 空建第78号)」	同左	骨材試験を行う場合は、工事開始前、工事中1回/6ヶ月以上及び産地が変わった場合。	_	0
<)		その他・		JIS A 1102 JIS A 5005 JIS A 5011−1∼ 5 JIS A 5021	設計図書による。	工事開始前、工事中1回/月以上及び産地が変わった場合。	_	0
		JISマーク表示された	率試験	JIS A 1109 JIS A 1110 JIS A 5005 JIS A 5011−1∼ 5 JIS A 5021	絶乾密度:2.5以上 細骨材の吸水率:3.5%以下 粗骨材の吸水率:3.0%以下 (砕砂・砕石、高炉スラグ骨材、フェロニッケルスラグ細骨 材、銅スラグ細骨材の規格値については摘要を参照)	工事開始前、工事中1回/月以上及び産地が変わった場合。	JIS A 5005(コンクリート用砕石及び砕砂) JIS A 5011-1(コンクリート用スラグ骨材 - 第1部:高炉スラグ骨材) JIS A 5011-2(コンクリート用スラグ骨材 - 第2部:フェロニッケルスラグ骨材) JIS A 5011-3(コンクリート用スラグ骨材 - 第3部:銅スラグ骨材) JIS A 5011-4(コンクリート用スラグ骨材 - 第4部:電気炉酸化スラグ骨材) JIS A 5011-5(コンクリート用スラグ骨材 - 第5部:石炭ガス化スラグ骨材) JIS A 5021(コンクリート用スラグ骨材 - 第5部:石炭ガス	0
		レディーミ	粗骨材のすりへり試験	JIS A 1121 JIS A 5005	砕石 40%以下 砂利 35%以下 舗装コンクリートは35%以下 ただし、積雪寒冷地の舗装コンクリートの場合は25%以下	工事開始前、工事中1回/年12か月以上及び産地が変わった場合。 ただし、砂利の場合は、工事開始前、工事中1回/月以上及び産地が変わった場合。	-	0
		クストコンクリートを使用		JIS A 1103 JIS A 5005 JIS A 5308	粗骨材 砕石 3.0%以下(ただし、粒形判定実績率が58%以上の場合は5.0%以下) スラグ粗骨材 5.0%以下 それ以外(砂利等) 1.0%以下 細骨材 砕砂 9.0%以下(ただし、すりへり作用を受ける場合は 5.0%以下) スラグ細骨材 7.0%以下(ただし、すりへり作用を受ける 場合は5.0%以下) それ以外(砂等) 5.0%以下(ただし、すりへり作用を受ける 場合は3.0%以下)	工事開始前、工事中1回/月以上及び産地が変わった場合。 (山砂の場合は、工事中1回/週以上)	_	0
		する場		JIS A 1105	標準色より淡いこと。濃い場合でも圧縮強度が90%以上 の場合は使用できる。	工事開始前、工事中1回/年12か月以上及び産地が変わった場合。	・濃い場合は、JIS A 1142「有機不純物を含む細骨材の モルタル圧縮強度による試験方法」による。	0
			モルタルの圧縮強度に よる砂の試験		圧縮強度の90%以上	試料となる砂の上部における溶液の色が標準色液の色より濃い場合。	-	0
		际	骨材中の粘土塊量の 試験	JIS A 1137	細骨材:1.0%以下 粗骨材:0.25%以下	工事開始前、工事中1回/月以上及び産地が変わった場合。	-	0

#### 品質管理基準及び規格値

工種	種別	試験区分	試験項目	試験方法	規格値	試験時期·頻度	摘 要	試験成 績表等に よる確認 が出来る 項目	
1 セメント・コンクリート	材料			JIS A 1122 JIS A 5005	細骨材:10%以下 粗骨材:12%以下	砂、砂利: 工事開始前、工事中1回/6か月12か月以上及び産地が変わった場合。 砕砂、保石: 工事開始前、工事中1回/年12か月以上及び産地が変わった場合。	寒冷地で凍結のおそれのある地点に適用する。	0	
(転圧コンク リート・ コンクリート ダム・ 覆エコンク		する 場合 る 場合	セメントの物理試験		JIS R 5210(ポルトランドセメント) JIS R 5211 (高炉セメント) JIS R 5212 (シリカセメント) JIS R 5213 (フライアッシュセメント) JIS R 5214 (エコセメント)	工事開始前、工事中1回/月以上	_	0	
リート・ 吹付けコン クリートを除 く)		は除く)	除 ク く 表 ・ 示			JIS R 5210(ポルトランドセメント) JIS R 5211(高炉セメント) JIS R 5212(シリカセメント) JIS R 5213(フライアッシュセメント) JIS R 5214(エコセメント)		_	0
				セメントの水和熱測定	JIS R 5203	JIS R 5210(ポルトランドセメント)	工事開始前、工事中1回/月以上	-	0
			セメントの蛍光X線分析 方法		JIS R 5210(ポルトランドセメント) JIS R 5211(高炉セメント) JIS R 5214(エコセメント)	工事開始前、工事中1回/月以上	_	0	
		· クストコンク:	練混ぜ水の水質試験	上水道水以外 の水の場合:JIS	懸濁物質の量:2g/L以下 溶解性蒸発残留物の量:1g/L以下 塩化物イオン量:200ppmmg/L以下 セメントの凝結時間の差:始発は30分以内、終結は60分 以内 モルタルの圧縮強度比:材齢7及び28日で 90%以上	工事開始前、工事中1回/年12か月以上及び水質が変わった場合。	上水道を使用している場合は試験に換え、上水道を使用していることを示す資料による確認を行う。	0	
		リー トを使		回収水の場合: JIS A 5308附属 書JC	塩化物イオン量: 200ppmmg/L以下 セメントの凝結時間の差: 始発は30分以内、終結は60分 以内 モルタルの圧縮強度比: 材齢7及び28日で 90%以上	工事開始前、工事中1回/年12か月以上及び水質が変わった場合。 スラッジ水の濃度は1回/日	その原水は、上水道水及び上水道水以外の水の規定に 適合するものとする。	0	

工種	種別	試験区分	試験項目	試験方法	規格値	試験時期・頻度	摘要	試験成 績表等に よる確認 が出来る 項目				
1 セメント・ コンクリート (転圧コンク リート・ コンクリート ダム・	製造 (プラント)	その他	計量設備の計量精度		水:±1%以内 セメント:±1%以内 骨材:±3%以内 混和材:±2%以内 (高炉スラグ微粉末の場合は±1%以内) 混和剤:±3%以内	工事開始前、工事中1回/6ヶ月以上	レディーミクストコンクリートの場合、印字記録により確認を 行う。	0				
覆エコンク リート・ 吹付けコン クリートを除 く)		ンクリートを	ミキサの練混ぜ性能試験	バッチミキサの 場合: JIS A 1119 JIS A 8603-1 JIS A 8603-2	コンクリートの練混ぜ量 公称容量の場合: コンクリート内のモルタル量の偏差率:0.8%以下 コンクリート内の粗骨材量の偏差率:5%以下 圧縮強度の偏差率:7.5%以下 コンクリート内空気量の偏差率:10%以下 コンシステンシー(スランプ)の偏差率:15%以下		・小規模工種※で1工種当りの総使用量が50m3未満の場合は1工種1回以上の試験、またはレディーミクストコンクリート工場の品質証明書等のみとすることができる。 ※小規模工種とは、以下の工種を除く工種とする。(橋台、橋脚、杭類(場所打杭、井筒基礎等)、橋梁上部工(桁、床版、高欄等)、擁壁工(高さ1m以上)、函渠工、樋門、樋管、水門、水路(内幅2.0m以上)、護岸、ダム及び堰、トンネル、舗装、その他これらに類する工種及び特記仕様書で指定された工種)	0				
	使用する場	すれ る 場 レ	用する 場 り	用 す る た	用する場	用する場		連続ミキサの場合: 士木学会規準 JSCE-1502- 2013	コンクリート中のモルタル単位容積質量差:0.8%以下 コンクリート中の単位粗骨材量の差:5%以下 圧縮強度差:7.5%以下 空気量差:1%以下 スランプ差:3㎝以下	工事開始前及び工事中1回/年12か月以上。	1上体者で指定された土地	0
		は除く		JIS A 1111	設計図書による	2回/日以上	レディーミクストコンクリート以外の場合に適用する。	0				
		\ \ \ \ \ \ \ \ \ \ \ \ \ \ \ \ \ \ \	粗骨材の表面水率試 験	JIS A 1125		1回/日以上		0				
	施工	必須	塩化物総量規制	「コンクリートの 耐久性向上」仕 様書	原則0.3kg/m3以下	に1回コンクリート打設前に行い、その試験結果が塩化物総量の規制値の1/2以下の場合は、午後の試験を省略することができる。(1試験の測定回数は3回とする)試験の判定は3回の測定値の平均値。	リート工場の品質証明書等のみとすることができる。1工種					

工種	種別	試験区分	試験項目	試験方法	規格値	試験時期·頻度	摘 要	試験成 績表等に よる確認 が出来る 項目	
1 セメント・コンクリート (転圧コンクリート・コンクリート・コンクリート ダム・ 覆エコンクリート・吹付けコンクリートを除く)	施工	必須	単位水量測定	トコンクリートの 品質確保について」(「レ ディーミクストコンクリート単位 (案)(平成16年 3月8日事務連 絡)」)	現場で測定した単位水量の管理値は次の通りとして施工することとする。 1)測定した単位水量が、配合設計±15kg/m3の範囲にある場合はそのまま施工してよい。 2)測定した単位水量が、配合設計±15kg/m3を超え±20kg/m3の範囲にある場合は、水量変動の原因を調査し、生コン製造者に改善を指示し、その運搬車の生コンは打設する。その後、配合設計±15kg/m3以内で安定するまで、運搬車の3台毎に1回、単位水量の測定を行う。なお、「15kg/m3以内で安定するまで、返搬車の3台毎に1回、単位水量の測定を行う。なお、「15kg/m3以内で安定するまで」とは、2回連続して15kg/m3以内の値を観測することをいう。 3)配合設計±20kg/m3の指示値を越える場合は、生コンを打込まずに、持ち帰らせ、水量変動の原因を調査し、生っン製造業者に改善を指示しなければならない。その後の配合設計±15kg/m3以内になるまで全運搬車の測定を行う。なお、管理値または指示値を超える場合は1回に限り再試験を実施することができる。再試験を実施した場合は2回の測定結果のうち、配合設計との差の絶対値の小さい方で評価してよい。	クリート工及び重要構造物を対象とする。 100m3/日以上の場合:2回/日(午前1回、午後1回)以 上、 重要構造物の場合は重要度に応じて、100m3~150m3ご とに1回、及び荷卸し時に品質変化が認められたときとし、	示方配合の単位水量の上限値は、粗骨材の最大寸法が20mm~25mmの場合は175kg/m3、40mmの場合は165kg/m3を基本とする。 【レディミクストコンクリート単位水量測定における重要構造物】 1.擁壁(H=5m以上) 2.ボックスカルバート(内空断面積25m2以上) 3.橋梁(上・下部・床版) 4.トンネル 5.ダム 6.砂防堰堤(H=10m以上) 7.排水機場 8.堰・水門(H=3m以上) 9.樋門・樋管(内空断面積10m2以上) 10.洞門 11 その他測定が必要と認められる重要構造物 ※1:プレキャスト製品を除く。 ※2:1日当たりコンクリート使用量が100m3未満の場合でも、上記の1~11に該当する場合は、単位水量測定を実施する。		
				スランプ試験	JIS A 1101	スランプ5cm以上8cm未満 : 許容差±1.5cm スランプ8cm以上18cm以下: 許容差±2.5cm スランプ2.5cm : 許容差±1.0cm	・荷卸し時 1回/日以上、構造物の重要度と工事の規模に応じて 20m3~150m3ごとに1回、及び荷卸し時に品質変化が認 められた時。ただし、道路橋鉄筋コンクリート床版にレ ディーミクストコンクリートを用いる場合は原則として全運搬 車測定を行う。 ・道路橋床版の場合、全運搬車試験を行うが、スランプ試 験の結果が安定し良好な場合はその後スランプ試験の頻 度について監督職員と協議し低減することができる。	※小規模工種とは、以下の工種を除く工種とする。(橋	
			コンクリートの圧縮強度 試験		1回の試験結果は指定した呼び強度の85%以上であること。 3回の試験結果の平均値は、指定した呼び強度以上であること。 (1回の試験結果は、3個の供試体の試験値の平均値)	・荷卸し時または、工場出荷時に運搬車から採取した試料 1回/日以上、構造物の重要度と工事の規模に応じて 20m3~150m3ごとに1回 なお、テストピースは打設場所で採取し、1回につき6個 (σ7…3個、σ28…3個)とする。 ・早強セメントを使用する場合には、必要に応じて1回につき3個(σ3)を追加で採取する。	・小規模工種※で1工種当りの総使用量が50m3未満の場合は1工種1回以上の試験、またはレディーミクストコンクリート工場の品質証明書等のみとすることができる。1工種当たりの総使用量が50m3以上の場合は、50m3ごとに1回の試験を行う。 ・コンクリートの圧縮強度試験については、公的試験機関での品質管理試験の実施を義務付ける項目一覧表を参照のこと。(P7-56)  ※小規模工種とは、以下の工種を除く工種とする。(橋台、橋脚、杭類(場所打杭、井筒基礎等)、橋梁上部工(桁、床版、高欄等)、擁壁工(高さ1m以上)、函渠工、樋門、極管、水門、水路(内幅2.0m以上)、護岸、ダム及び堰、トンネル、舗装、その他これらに類する工種及び特記仕様書で指定された工種)		

工種	種別	試験区分	試験項目	試験方法	規格値	試験時期・頻度	摘 要	試験成 績表等に よる確認 が出来る 項目
4 プレキャスト コンクリート 製品 (JIS I 類及 びJIS II 類 以外)	材料	その他	骨材のふるい分け試験 (粒度・粗粒率)		JIS A 5364 JIS A 5308	1回/月以上及び産地が変わった場合。	-	0
			骨材の密度及び吸水 率試験	JIS A 1110 JIS A 5005 JIS A 5011-1~ 5 JIS A 5021	JIS A 5364 JIS A 5308		JIS A 5005(砕砂及び砕石) JIS A 5011-1(高炉スラグ骨材) JIS A 5011-2(フェロニッケルスラケ)細骨材) JIS A 5011-3(銅スラケ)細骨材) JIS A 5011-4(電気炉酸化スラケ)細骨材) JIS A 5011-5(コンクリート用スラグ骨材 - 第5部:石炭ガス(化スラグ骨材) JIS A 5021(コンクリート用再生骨材H)	0
		かされ	粗骨材のすりへり試験		JIS A 5364 JIS A 5308	1回/年12か月以上及び産地が変わった場合。	-	0
		たレディミク	骨材の微粒分量試験	JIS A 5005	粗骨材:1.0%以下 細骨材:コンクリートの表面がすりへり作用を受ける場合 3.0%以下、その他の場合5.0%以下(砕砂およびスラグ細 骨材を用いた場合はコンクリートの表面がすりへり作用を 受ける場合5.0%以下その他の場合7.0%以下)	1回/月以上及び産地が変わった場合。 (微粒分量の多い砂1回/週以上)	_	0
		ストコ	砂の有機不純物試験		標準色より淡いこと。 濃い場合でも圧縮 強度が90%以上の場合は使用できる。	1回/年12か月以上及び産地が変わった場合。	濃い場合は、JIS A 1142「有機不純物を含む細骨材のモル タル圧縮強度による試験方法」による。	0
		ンク	骨材中の粘土塊量の 試験	JIS A 1137	細骨材:1.0%以下 粗骨材:0.25%以下	1回/月以上及び産地が変わった場合。	-	0
		リートを使用さ	硫酸ナトリウムによる骨 材の安定性試験			砂、砂利: 製作開始前、1回/6ヶ月12か月以上及び産地が変わった場合。 砕砂、砕石: 製作開始前、1回/年12か月以上及び産地が変わった場合。	-	0
		する場合	セメントの物理試験		JIS R 5210(ポルトランドセメント) JIS R 5211(高炉セメント) JIS R 5212(シリカセメント) JIS R 5213(フライアッシュセメント) JIS R 5214(エコセメント)	1回/月以上	_	0

工種	種別	試験区分	試験項目	試験方法	規格値	試験時期・頻度	摘要	試験成 績表等に よる確認 が出来る 項目				
4 プレキャスト コンクリート 製品	材料	その他	セメントの化学分析	JIS R 5202	JIS R 5210 (ポルトランドセメント) JIS R 5211 (高炉セメント) JIS R 5212(シリカセメント) JIS R 5213 (フライアッシュセメント) JIS R 5214 (エコセメント)		_	0				
(JIS I 類及 びJIS II 類 は除く)		ノISマー ク表示さ	ンクリートを使用する場合は除く)	ンクリートを使用する場合は除く)	ンクリートを使用する場合は除く)	ンクリートを使用する場合は除く)	コンクリート用混和材・ 化学混和剤	JIS A 6201 JIS A 6202 JIS A 6204 JIS A 6206 JIS A 6207	JIS A 6201 (フライアッシュ) JIS A 6202 (膨張材) JIS A 6204 (化学混和剤) JIS A 6206 (高炉スラグ微粉末) JIS A 6207(シリカフュー ム)	1回/月以上 ただし、JIS A 6202(膨張材)は1回/月以上、JIS A 6204 (化学混和剤)は1回/6ヶ月以上	試験成績表による。	0
							練混ぜ水の水質試験	上水道水以外 の水の場合:	懸濁物質の量:2g/L以下 溶解性蒸発残留物の量:1g/L以下 塩化物イオン量:200ppmmg/L以下 セメントの凝結時間の差:始発は30分以内、終結は60分 以内 モルタルの圧縮強度比:材齢7及び28日で90%以上	1回/年12か月以上及び水質が変わった場合。	上水道を使用してる場合は試験に換え、上水道を使用してることを示す資料による確認を行う。	0
			鋼材	JIS G 3521 JIS G 3532 JIS G 3536	JIS G 3101 JIS G 3109 JIS G 3112 JIS G 3117 JIS G 3137 JIS G 3506 JIS G 3521 JIS G 3532 JIS G 3538 JIS G 3538 JIS G 3551 JIS G 4322 JIS G 4322	1回/月又は入荷の都度	試験成績表による。	0				
	施工		製品の外観検査(角欠け・ひび割れ調査)	目視検査 (写真撮影)	有害な角欠け・ひび割れの無いこと	全数	_					

工種	種別	試験区分	試験項目	試験方法	規格値	試験時期・頻度	摘要	試験成 績表等に よる確認 が出来る 項目
15 転圧コンク リート	材料	その他	モルタルの圧縮強度に よる砂の試験	JIS A 1142	圧縮強度の90%以上	試料となる砂の上部における溶液の色が標準色液の色より濃い場合。	-	0
	す( る J 揚 I		骨材中の粘土塊量の 試験	JIS A 1137	細骨材:1.0%以下 粗骨材:0.25%以下	工事開始前、材料の変更時	観察で問題なければ省略できる。	0
	合 は ト		硫酸ナトリウムによる骨 材の安定性試験	JIS A 1122 JIS A 5005	細骨材:10%以下 粗骨材:12%以下	工事開始前、材料の変更時	寒冷地で凍結のおそれのある地点に適用する。	0
	ク表示されたレ		セメントの物理試験	JIS R 5201	JIS R 5210 (ポルトランドセメント) JIS R 5211 (高炉セメント) JIS R 5212 (シリカセメント) JIS R 5213 (フライアッシュセメント) JIS R 5214 (エコセメント)	工事開始前、工事中1回/月以上	-	0
			ポルトランドセメントの化 学分析	JIS R 5202	JIS R 5210 (ポルトランドセメント) JIS R 5211 (高炉セメント) JIS R 5212 (シリカセメント) JIS R 5213 (フライアッシュセメント) JIS R 5214 (エコセメント)		_	0
	ハトコンクリー・		練混ぜ水の水質試験	上水道水以外 の水の場合:	懸濁物質の量:2g/L以下 溶解性蒸発残留物の量:1g/L以下 塩化物イオン量:200ppmmg/L以下 セメントの凝結時間の差:始発は30分以内、終結は60分 以内 モルタルの圧縮強度比:材齢7及び28日で 90%以上	工事開始前、工事中1回/年12か月以上及び水質が変わった場合。	上水道を使用している場合は試験に換え、上水道を使用 していることを示す資料による確認を行う。	0
	トを使用				塩化物イオン量:200ppmmg/L以下 セメントの凝結時間の差:始発は30分以内、終結は60分 以内 モルタルの圧縮強度比:材齢7及び28日で 90%以上	工事開始前、工事中1回/年12か月以上及び水質が変わった場合。 スラッジ水の濃度は1回/日	・その原水は上水道水及び上水道水以外の水の規定に 適合するものとする。	0
	製造		計量設備の計量精度		水:±1%以内 セメント:±1%以内骨材 :±3%以内 混和材:±2%以 内 (高炉スラグ微粉末の場合は±1%以内)混和剤:±3%以	工事開始前、工事中1回/6ヶ月以上	・レディーミクストコンクリートの場合、印字記録により確認を行う。	0
	(プラント) J I S マ レ ク リ		ミキサの練混ぜ性能試験	バッチミキサの 場合: JIS A 1119 JIS A 8603-1 JIS A 8603-2	コンクリートの練混ぜ量 公称容量の場合: コンクリート内のモルタル量の偏差率:0.8%以下 コンクリート内の粗骨材量の偏差率:5%以下 圧縮強度の偏差率:7.5%以下 コンクリート内の空気量の偏差率:10%以下 コンシステンシー(スランプ)の偏差率:15%以下	工事開始前及び工事中1回/年1 <mark>2か月</mark> 以上。	・総使用量が50m3未満の場合は1回以上の試験、または レディーミクストコンクリート工場の品質証明書等のみとす ることができる。	0
	リートを使用す表示されたレデ			合:	コンクリート中のモルタル単位容積質量差:0.8%以下 コンクリート中の単位粗骨材量の差:5%以下 圧縮強度差:7.5%以下 空気量差:1%以下 スランプ差:3cm以下			0
	る場合		細骨材の表面水率試 験	JIS A 1111	設計図書による	2回/日以上	レディーミクストコンクリート以外の場合に適用する。	0
	はストくコ		粗骨材の表面水率試 験	JIS A 1125	設計図書による	1回/日以上	レディーミクストコンクリート以外の場合に適用する。	0

工種	種別	試験区分	試験項目	試験方法	規格値	試験時期·頻度	摘 要	試験成 績表等に よる確認 が出来る 項目
22 吹付工	₹	必須	アルカリ骨材反応対策	「アルカリ骨材 反応抑制対策 について」(平 成14年 7月31 日付け国長 第112号、国 第第35号、 空建第78 号)」	同左	骨材試験を行う場合は、工事開始前、工事中1回/6ヶ月以上及び産地が変わった場合。	_	0
			骨材のふるい分け試験	JIS A 1102 JIS A 5005 JIS A 5011−1∼ 5 JIS A 5021	設計図書による。	工事開始前、工事中1回/月以上及び産地が変わった場合。	_	0
		) JISマーク表示された	骨材の密度及び吸水 率試験	JIS A 1109 JIS A 1110 JIS A 5005 JIS A 5011-1~ 5 JIS A 5021	絶乾密度:2.5以上 細骨材の吸水率:3.5%以下 粗骨材の吸水率:3.0%以下 (砕砂・砕石、高炉スラグ骨材、フェロニッケルスラグ細骨 材、銅スラグ細骨材の規格値については摘要を参照)	工事開始前、工事中1回/月以上及び産地が変わった場合。	JIS A 5005(コンクリート用砕石及び砕砂) JIS A 5011-1(コンクリート用スラグ骨材 - 第1部:高炉スラグ骨材) JIS A 5011-2(コンクリート用スラグ骨材 - 第2部:フェロニッケルスラグ骨材) JIS A 5011-3(コンクリート用スラグ骨材 - 第3部:銅スラグ骨材) JIS A 5011-4(コンクリート用スラグ骨材 - 第4部:電気炉酸化スラグ骨材) JIS A 5011-5(コンクリート用スラグ骨材 - 第5部:石炭ガス化スラグ骨材) JIS A 5021(コンクリート用スラグ骨材 - 第5部:石炭ガス	0
		レディミクストコンクリー トを使	骨材の微粒分量試験	JIS A 1103 JIS A 5005 JIS A 5308	租骨材 砕石 3.0%以下(ただし、粒形判定実績率が58%以上の 場合は5.0%以下) スラグ粗骨材 5.0%以下 それ以外(砂利等) 1.0%以下 細骨材 砕砂 9.0%以下(ただし、すりへり作用を受ける場合は 5.0%以下) スラグ細骨材 7.0%以下(ただし、すりへり作用を受ける 場合は5.0%以下) それ以外(砂等) 5.0%以下(ただし、すりへり作用を受ける 場合は3.0%以下)	工事開始前、工事中1回/月以上及び産地が変わった場合。 (山砂の場合は、工事中1回/週以上)	_	0
			砂の有機不純物試験	JIS A 1105	標準色より淡いこと。濃い場合でも圧縮強度が90%以上 の場合は使用できる。	工事開始前、工事中1回/年12か月以上及び産地が変わった場合。	・濃い場合は、JIS A 1142「有機不純物を含む細骨材の モルタル圧縮強度による試験方法」による。	0
			モルタルの圧縮強度に よる砂の試験	JIS A 1142	圧縮強度の90%以上	試料となる砂の上部における溶液の色が標準色液の色より濃い場合。		0
		, ,	骨材中の粘土塊量の 試験	JIS A 1137	細骨材:1.0%以下 粗骨材:0.25%以下	工事開始前、工事中1回/月以上及び産地が変わった場合。	-	0

工種	種別	試験区分	試験項目	試験方法	規格値	試験時期・頻度	摘要	試験成 績表等認 よる確認 が出来る 項目					
22 吹付工	材料	その他 ト 「 <b>」</b> ト <b>を I</b>	硫酸ナトリウムによる骨材の安定性試験	JIS A 1122 JIS A 5005	細骨材:10%以下 粗骨材:12%以下	砂、砂利: 工事開始前、工事中1回/6ヶ月12か月以上及び産地が 変わった場合。 砕砂、砕石: 工事開始前、工事中1回/年12か月以上及び産地が変 わった場合。	寒冷地で凍結のおそれのある地点に適用する。	0					
			セメントの物理試験	JIS R 5201	JIS R 5210(ポルトランドセメント) JIS R 5211(高炉セメント) JIS R 5212(シリカセメント) JIS R 5213(フライアッシュセメント) JIS R 5214(エコセメント)	工事開始前、工事中1回/月以上	_	0					
		除く)がされたレディ	くれったレ	くれったレ	くれったレ	くれ ) た レ	(いれたレデ	ポルトランドセメントの化 学分析	JIS R 5202	JIS R 5210(ポルトランドセメント) JIS R 5211(高炉セメント) JIS R 5212(シリカセメント) JIS R 5213(フライアッシュセメント) JIS R 5214(エコセメント)		_	0
		イミクストコン	練混ぜ水の水質試験	上水道水以外 の水の場合:	懸濁物質の量:2g/L以下 溶解性蒸発残留物の量:1g/L以下塩化物イオン量: 200ppmmg/L以下 セメントの凝結時間の差:始発は30分以内、終結は60分 以内 モルタルの圧縮強度比:材齢7及び28日で 90%以上	工事開始前、工事中1回/年12か月以上及び水質が変わった場合。	上水道を使用している場合は試験に換え、上水道を使用 していることを示す資料による確認を行う。	0					
		クリー		JIS A 5308附属 書JC	塩化物イオン量:200ppmmg/L以下 セメントの凝結時間の差:始発は30分以内、終結は60分 以内 モルタルの圧縮強度比:材齢7及び28日で 90%以上	工事開始前、工事中1回/年12か月以上及び水質が変わった場合。 スラッジ水の濃度は1回/日	その原水は、上水道水及び上水道水以外の水の規定に適合するものとする。	0					
	製造 (プラント)	プラン (JISマーク表示されたレータ (JISマーク表示されたレーク (JISマーク表示されたレータ (JISマーク表示されたレータ (JIS (JIS (JIS (JIS (JIS (JIS (JIS (JIS	細骨材の表面水率試験 粗骨材の表面水率試験	JIS A 1111 JIS A 1125	設計図書による	2回/日以上	レディーミクストコンクリート以外の場合に適用する。						
	リートを使用さ		その他言	計量設備の計量精度		水:±1%以内 セメント:±1%以内 骨材:±3%以内 混和材:±2%以内 (高炉スラグ微粉末の場合は±1%以内) 混和剤:±3%以内	工事開始前、工事中1回/6ヶ月以上	<ul><li>・レディーミクストコンクリートの場合、印字記録により確認を行う。</li><li>・急結剤は適用外</li></ul>	0				
	~る場合は除く)		ミキサの練混ぜ性能試験	場合: JIS A 1119	コンクリートの練混ぜ量 公称容量の場合: コンクリート内のモルタル量の偏差率:0.8%以下 コンクリート内の粗骨材量の偏差率:5%以下 圧縮強度の偏差率:7.5%以下 コンクリート内空気量の偏差率:10%以下 コンシステンシー(スランプ)の偏差率:15%以下	工事開始前及び工事中1回/年12か月以上。	・小規模工種※で1工種当りの総使用量が50m3未満の場合は1工種1回以上の試験、またはレディーミクストコンクリート工場の品質証明書等のみとすることができる。 ※小規模工種とは、以下の工種を除く工種とする。(橋台、橋脚、杭類(場所打成、井筒基礎等)、橋梁上部工(桁、床版、高欄等)、擁壁工(高さ1m以上)、函渠工、樋門、樋管、水門、水路(内幅2.0m以上)、護岸、ダム及び堰、トンネル、舗装、その他これらに類する工種及び特記仕様書で指定された工種)	0					
	クストコン		ミクストコン			合: 土木学会規準	コンクリート中のモルタル単位容積質量差:0.8%以下 コンクリート中の単位粗骨材量の差:5%以下 圧縮強度差:7.5%以下 空気量差:1%以下 スランプ差:3cm以下			0			

工種	種別	試験区分	試験項目	試験方法	規格値	試験時期·頻度	摘要	試験成 績表等に よる確認 が出来る 項目
22 吹付工	施工	その他	塩化物総量規制	「コンクリートの耐久性向上」仕様書	原則0.3kg/m3以下	コンクリートの打設が午前と午後にまたがる場合は、午前に1回コンクリート打設前に行い、その試験結果が塩化物総量の規制値の1/2以下の場合は、午後の試験を省略することができる。(1試験の測定回数は3回とする)試験の判定は3回の測定値の平均値。	・小規模工種※で1工種当りの総使用量が50m3未満の場合は1工種1回以上の試験、またはレディーミクストコンクリート工場の品質証明書等のみとすることができる。1工種当たりの総使用量が50m3以上の場合は、50m3ごとに1回の試験を行う。 ・骨材に海砂を使用する場合は、「海砂の塩化物イオン含有率試験方法」(JSCE- C502-201323,503-200723)または設計図書の規定により行う。 ・用心鉄筋等を有さない無筋構造物の場合は省略できる。 ※小規模工種とは、以下の工種を除く工種とする。(橋台、橋脚、杭類(場所打杭、井筒基礎等)、橋梁上部工(桁、床版、高欄等)、擁壁工(高さ1m以上)、函渠工、樋門、樋管、水門、水路(内幅20m以上)、選岸、ダム及び堰、トンネル、舗装、その他これらに類する工種及び特記仕様書で指定された工種)	
			スランプ試験(モルタル 除く)	JIS A 1101	スランプ5cm以上8cm未満 :許容差±1.5cm スランプ8cm以上18cm以下:許容差±2.5cm	・荷卸し時 1回/日以上、構造物の重要度と工事の規模に応じて 20m3~150m3ごとに1回、及び荷卸し時に品質変化が認 められた時。	・小規模工種※で1工種当りの総使用量が50m3未満の場合は1工種1回以上の試験、またはレディーミクストコンクリート工場の品質証明書等のみとすることができる。1工種当たりの総使用量が50m3以上の場合は、50m3ごとに1回の試験を行う。 ※小規模工種については、塩化物総量規制の項目を参照	
		必須	コンクリートの圧縮強度試験	JIS A 1107 JIS A 1108 土木学会規準 JSCE-F561- 201323	3本の強度の平均値が材令28日で設計強度以上とする。	吹付1日につき1回行う。 なお、テストピースは現場に配置された型枠に工事で使 用するのと同じコンクリート(モルタル)を吹付け、現場で 28日養生し、直径50mmのコアを切取りキャッピングを行う。 原則として1回に3本とする。	・小規模工種※で1工種当りの総使用量が50m3未満の場合は1工種1回以上の試験、またはレディーミクストコンクリート工場の品質証明書等のみとすることができる。1工種当たりの総使用量が50m3以上の場合は、50m3ごとに1回の試験を行う。 ※小規模工種については、塩化物総量規制の項目を参照	
		その他	空気量測定	JIS A 1116 JIS A 1118 JIS A 1128	±1.5% (許容差)	・荷卸し時 1回/日以上、構造物の重要度と工事の規模に応じて 20m3~150m3ごとに1回、及び荷卸し時に品質変化が認 められた時。	・小規模工種※で1工種当りの総使用量が50m3未満の場合は1工種1回以上の試験、またはレディーミクストコンクリート工場の品質証明書等のみとすることができる。1工種当たりの総使用量が50m3以上の場合は、50m3ごとに1回の試験を行う。 ※小規模工種については、塩化物総量規制の項目を参照	
			コアによる強度試験	JIS A 1107	設計図書による。	品質に異常が認められた場合に行う。	_	
23 現場吹付法 枠工	材料	必須	アルカリ骨材反応対策	「アルカリ骨材 反応抑制対策 について」(平成14年7月31 日付け国官技 第112号、国港 環第35号、国 空建第78 号)」	同左	骨材試験を行う場合は、工事開始前、工事中1回/6ヶ月以上及び産地が変わった場合。	-	0

工. 種	種別	試験区分	試験項目	試験方法	規格値	試験時期・頻度	摘 要	試験成 績表等に よる確認 が出来る 項目								
23 現場吹付法 林工	材料	その他	骨材のふるい分け試験	JIS A 1102 JIS A 5005 JIS A 5011-1~ 5 JIS A 5021	設計図書による。	工事開始前、工事中1回/月以上及び産地が変わった場合。	_	0								
		JISマー ク表示された	骨材の密度及び吸水 率試験	5 JIS A 5021	絶乾密度:2.5以上 細骨材の吸水率:3.5%以下 粗骨材の吸水率:3.0%以下 (砕砂・砕石、高炉スラグ骨材、フェロニッケルスラグ細骨 材、銅スラグ細骨材の規格値については摘要を参照)	リ リ で リ で リ ガ で り り ガ で り り で り り で り り り り り り り り	JIS A 5005(コンクリート用砕砂及び砕石) JIS A 5011-1(コンクリート用スラグ骨材 - 第1部: 高炉スラグ骨材) JIS A 5011-2(コンクリート用スラグ骨材 - 第2部: フェロニッケルスラグ骨材) JIS A 5011-3(コンクリート用スラグ骨材 - 第3部: 銅スラグ骨材) JIS A 5011-4(コンクリート用スラグ骨材 - 第4部: 電気炉酸化スラグ骨材) JIS A 5011-5(コンクリート用スラグ骨材 - 第5部: 石炭ガス化スラグ骨材) JIS A 5021(コンクリート用スラグ骨材 + 第5部: 石炭ガス	0								
		レディミクストコンクリート	骨材の微粒分量試験	JIS A 1103 JIS A 5005 JIS A 5308	租骨材 砕石 3.0%以下(ただし、粒形判定実績率が58%以上の場合は5.0%以下 場合は5.0%以下 それ以外(砂利等) 1.0%以下 それ以外(砂利等) 1.0%以下 細骨材 砕砂 9.0%以下(ただし、すりへり作用を受ける場合は 5.0%以下 スラグ細骨材 7.0%以下(ただし、すりへり作用を受ける 場合は5.0%以下) それ以外(砂等) 5.0%以下(ただし、すりへり作用を受ける 場合は3.0%以下)	工事開始前、工事中1回/月以上及び産地が変わった場合。 (山砂の場合は、工事中1回/週以上)	_	0								
		- を使!		JIS A 1105	標準色より淡いこと。濃い場合でも圧縮強度が90%以上の場合は使用できる。	工事開始前、工事中1回/年1 <mark>2か月</mark> 以上及び産地が変わった場合。	・濃い場合は、JIS A 1142「有機不純物を含む細骨材の モルタル圧縮強度による試験方法」による。	0								
		用する	モルタルの圧縮強度に よる砂の試験		圧縮強度の90%以上	試料となる砂の上部における溶液の色が標準色液の色より濃い場合。	_	0								
		場合	試験	JIS A 1137	細骨材:1.0%以下 粗骨材:0.25%以下	工事開始前、工事中1回/月以上及び産地が変わった場合。	-	0								
		合は除く)	は 除 く	は 除 く	は除く	は除く	は除く)	は除く)	合は除く)	るは除く)	材の安定性試験	JIS A 1122 JIS A 5005	細骨材:10%以下 粗骨材:12%以下		寒冷地で凍結のおそれのある地点に適用する。	0
			セメントの物理試験	JIS R 5201	JIS R 5210(ポルトランドセメント) JIS R 5211(高炉セメント) JIS R 5212(シリカセメント) JIS R 5213(フライアッシュセメント) JIS R 5214(エコセメント)	工事開始前、工事中1回/月以上	_	0								
			ポルトランドセメントの化 学分析	JIS R 5202	JIS R 5210(ポルトランドセメント) JIS R 5211(高炉セメント) JIS R 5212(シリカセメント) JIS R 5213(フライアッシュセメント) JIS R 5214(エコセメント)		-	0								

工種	種別	試験区分	試験項目	試験方法	規格値	試験時期·頻度	摘 要	試験成 績表等に よる確認 が出来る 項目			
23 現場吹付法枠工	材料	その他 (JIS マ表れだくない ストコン	練混ぜ水の水質試験	上水道水及び 上水道水以外 の水の場合: JIS A 5308附属 書JC	懸濁物質の量:2g/L以下 溶解性蒸発残留物の量:1g/L以下塩化物イオン量: 200ppmmg/L以下 セメントの凝結時間の差:始発は30分以内、終結は60分 以内 モルタルの圧縮強度比:材齢7及び28日で 90%以上	工事開始前、工事中1回/年12か月以上及び水質が変わった場合。	上水道を使用している場合は試験に換え、上水道を使用 していることを示す資料による確認を行う。	0			
		クリート を使用 する場 合は除 く)			塩化物イオン量:200ppmmg/L以下 セメントの凝結時間の差:始発は30分以内、終結は60分 以内 モルタルの圧縮強度比:材齢7及び28日で 90%以上	工事開始前、工事中1回/年 <mark>12か月</mark> 以上及び水質が変わった場合。 スラッジ水の濃度は1回/日	その原水は、上水道水及び上水道水以外の水の規定に 適合するものとする。	0			
	製造	必須	細骨材の表面水率試 験	JIS A 1111	設計図書による	2回/日以上	レディーミクストコンクリート以外の場合に適用する。	0			
	ŋ Ć		粗骨材の表面水率試 験	JIS A 1125		1回/日以上		0			
	トを使用する場ISマー ク表示	Sマーク表示されたレ	計量設備の計量精度	_	水:±1%以内 セメント:±1%以内 骨材:±3%以内 混和材:±2%以内 (高炉スラグ微粉末の場合は±1%以内) 混和剤:±3%以内	工事開始前、工事中1回/6ヶ月以上	・レディーミクストコンクリートの場合、印字記録により確認を行う。	0			
	3		れたレディミ	たレディミ	たレディミ		ミキサの練混ぜ性能試験	バッチミキサの 場合: JIS A 1119 JIS A 8603-1 JIS A 8603-2	コンクリートの練混ぜ量 公称容量の場合: コンクリート内のモルタル量の偏差率:0.8%以下 コンクリート内の粗骨材量の偏差率:5%以下 圧縮強度の偏差率:7.5%以下 コンクリート内空気量の偏差率:10%以下 コンシステンシー(スランプ)の偏差率:15%以下	工事開始前及び工事中1回/年 <del>12か月</del> 以上。	・小規模工種※で1工種当りの総使用量が50m3未満の場合は1工種1回以上の試験、またはレディーミクストコンクリート工場の品質証明書等のみとすることができる。 ※小規模工種とは、以下の工種を除く工種とする。(橋台、橋脚、杭類(場所打杭、井筒基礎等)、橋梁上部工(桁、床版、高欄等)、擁壁工(高さ1m以上)、函渠工、種門、樋管、水門、水路(内幅2.0m以上)、護岸、ダム及び
	クストコンク			合:	コンクリート中のモルタル単位容積質量差:0.8%以下 コンクリート中の単位粗骨材量の差:5%以下 圧縮強度差:7.5%以下 空気量差:1%以下 スランプ差:3cm以下			0			
	施工		スランプ試験(モルタル 除く)	JIS A 1101	スランプ5cm以上8cm未満 : 許容差±1.5cm スランプ8cm以上18cm以下 : 許容差±2.5cm	・荷卸し時 1回/日以上、構造物の重要度と工事の規模に応じて 20m3~150m3ごとに1回、及び荷卸し時に品質変化が認 められた時。	・小規模工種※で1工種当りの総使用量が50m3未満の場合は1工種1回以上の試験、またはレディーミクストコンクリート工場の品質証明書等のみとすることができる。1工種当たりの総使用量が50m3以上の場合は、50m3ごとに1回の試験を行う。 ※小規模工種とは、以下の工種を除く工種とする。(橋台、橋脚、杭類(場所打杭、井筒基礎等)、橋梁上部工(桁、床版、高欄等)、擁壁工(高さ1m以上)、	Ì			

工種	種別	試験区分	試験項目	試験方法	規格値	試験時期・頻度	摘 要	試験成 績表等に よる確認 が出来る 項目		
23 現場吹付法 枠工	施工	必須	コンクリートの圧縮強度試験	JIS A 1108 土木学会規準 JSCE-F561- 2013 <mark>23</mark>	設計図書による	1回6本 吹付1日につき1回行う。 なお、テストピースは現場に配置された型枠に工事で使 用するのと同じコンクリート(モルタル)を吹付け、現場で7 日間及び28日間放置後、φ5cmのコアを切り取りキャッピ ングを行う。1回に6本(σ7…3本、σ28…3本、)とする。	・参考値:18N/mm2以上(材令28日) ・小規模工種※で1工種当りの総使用量が50m3未満の 場合は1工種1回以上の試験、またはレディーミクストコン クリート工場の品質証明書等のみとすることができる。1工 種当たりの総使用量が50m3以上の場合は、50m3ごとに1 回の試験を行う。 ※小規模工種については、スランプ試験の項目を参照 ※公的試験機関での品質管理試験を義務付ける項目に ついて」を参照すること。			
		その他	塩化物総量規制	「コンクリートの 耐久性向上」仕 様書	原則0.3kg/m3以下	コンクリートの打設が午前と午後にまたがる場合は、午前に1回コンクリート打設前に行い、その試験結果が塩化物総量の規制値の1/2以下の場合は、午後の試験を省略することができる。(1試験の測定回数は3回)試験の判定は3回の測定値の平均値。	・小規模工種※で1工種当りの総使用量が50m3未満の場合は1工種1回以上の試験、またはレディーミクストコンクリート工場の品質証明書等のみとすることができる。1工種当たりの総使用量が50m3以上の場合は、50m3ごとに1回の試験を行う。 ・骨材に海砂を使用する場合は、「海砂の塩化物イオン含有率試験方法」(JSCE-C502-201323,503-200723)または設計図書の規定により行う。 ※小規模工種については、スランプ試験の項目を参照	: 		
			空気量測定	JIS A 1116 JIS A 1118 JIS A 1128	±1.5%(許容差)	・荷卸し時 1回/日以上、構造物の重要度と工事の規模に応じて 20m3~150m3ごとに1回、及び荷卸し時に品質変化が認 められた時。	・小規模工種※で1工種当りの総使用量が50m3未満の場合は1工種1回以上の試験、またはレディーミクストコンクリート工場の品質証明書等のみとすることができる。1工種当たりの総使用量が50m3以上の場合は、50m3ごとに1回の試験を行う。 ※小規模工種については、スランプ試験の項目を参照			
			H <sub>C</sub>	騎	ロックボルトの引抜き試験	参考資料「ロッ クボルトの引抜 試験」による	引抜き耐力の80%程度以上。	設計図書による。	-	
			コアによる強度試験	JIS A 1107	設計図書による。	品質に異常が認められた場合に行う。	_			
24 河川土工	材料	必須	土の締固め試験	JIS A 1210	設計図書による。	当初及び土質の変化した時。	※公的試験機関での品質管理試験を義務付ける項目について」を参照すること。			
		その他	土の粒度試験	JIS A 1204	設計図書による。	当初及び土質の変化した時。	-			
			土粒子の密度試験	JIS A 1202			-			
			土の含水比試験	JIS A 1203			_			
			土の液性限界・塑性限 界試験	JIS A 1205			_			
			土の一軸圧縮試験	JIS A 1216		必要に応じて。	_			
			土の三軸圧縮試験	地盤材料試験 の方法と解説			-			
			土の圧密試験	JIS A 1217		当初及び土質の変化した時。	-			
			土のせん断試験	の方法と解説	盤材料試験 方法と解説		_			
			土の透水試験	JIS A 1218			_			

					-	-				
工種	種別	試験区分	試験項目	試験方法	規格値	試験時期・頻度	摘 要	試験成 績表等に よる確認 が出来る 項目		
28 覆エコンク リート (NATM)	材料	必須	アルカリ骨材反応対策	「アルカリ骨材 反応抑制対策 について」(平 成14年7月31 日付け国官技 第112号、国港 環第35号、国 空建第78号)」	同左	骨材試験を行う場合は、工事開始前、工事中1回/6ヶ月 以上及び産地が変わった場合。	_	0		
	J I S マ ー ク	その他	骨材のふるい分け試験	JIS A 1102 JIS A 5005 JIS A 5011−1∼ 5 JIS A 5021	設計図書による。	工事開始前、工事中1回/月以上及び産地が変わった場合。	_	0		
	表示されたレディミクスト		骨材の密度及び吸水率試験	JIS A 1109 JIS A 1110 JIS A 5005 JIS A 5011-1~ 5 JIS A 5021	絶乾密度:2.5以上 細骨材の吸水率:3.5%以下 粗骨材の吸水率:3.0%以下 (砕砂・砕石、高炉スラグ骨材、フェロニッケルスラグ細骨 材、銅スラグ細骨材の規格値については摘要を参照)	工事開始前、工事中1回/月以上及び産地が変わった場合。	JIS A 5005(コンクリート用砕砂及び砕石) JIS A 5011-1(コンクリート用スラグ骨材一第1部:高炉スラグ骨材) JIS A 5011-2(コンクリート用スラグ骨材一第2部:フェロニッケルスラグ骨材) JIS A 5011-3(コンクリート用スラグ骨材一第3部:銅スラグ骨材) JIS A 5011-4(コンクリート用スラグ骨材一第4部:電気炉酸化スラグ骨材) JIS A 5011-5(コンクリート用スラグ骨材一第5部:石炭ガス化スラグ骨材 JIS A 5021(コンクリート用スラグ骨材	0		
	コンクリー				粗骨材のすりへり試験	JIS A 1121 JIS A 5005	砕石 40%以下 砂利 35%以下	工事開始前、工事中1回/年12か月以上及び産地が変わった場合。 ただし、砂利の場合は、工事開始前、工事中1回/月以上及び産地が変わった場合。	-	0
	- トを使用する場合は除く)		骨材の微粒分量試験	JIS A 1103 JIS A 5005 JIS A 5308	租骨材 砕石 3.0%以下(ただし、粒形判定実績率が58%以上の 場合は5.0%以下) スラグ粗骨材 5.0%以下 それ以外(砂利等) 1.0%以下 細骨材 砕砂 9.0%以下(ただし、すりへり作用を受ける場合は 5.0%以下) スラグ細骨材 7.0%以下(ただし、すりへり作用を受ける 場合は5.0%以下) それ以外(砂等) 5.0%以下(ただし、すりへり作用を受ける 場合は3.0%以下)	工事開始前、工事中1回/月以上及び産地が変わった場合。 (山砂の場合は、工事中1回/週以上)	-	0		
			砂の有機不純物試験	JIS A 1105	標準色より淡いこと。濃い場合でも圧縮強度が90%以上 の場合は使用できる。	工事開始前、工事中1回/年12か月以上及び産地が変わった場合。	・濃い場合は、JIS A 1142「有機不純物を含む細骨材の モルタル圧縮強度による試験方法」による。	0		
			モルタルの圧縮強度に よる砂の試験	JIS A 1142	圧縮強度の90%以上	試料となる砂の上部における溶液の色が標準色液の色より濃い場合。	-	0		
			骨材中の粘土塊量の 試験	JIS A 1137	細骨材:1.0%以下 粗骨材:0.25%以下	工事開始前、工事中1回/月以上及び産地が変わった場合。	-	0		

工種	種別	試験区分	試験項目	試験方法	規格値	試験時期・頻度	摘 要	試験成 績表等に よる確認 が出来る 項目
28 覆エコンク リート (NATM)	材料	その他	硫酸ナトリウムによる骨材の安定性試験	JIS A 1122 JIS A 5005	細骨材:10%以下 粗骨材:12%以下	砂、砂利: 工事開始前、工事中1回/6ヶ月12か月以上及び産地が変わった場合。 砕砂、砕石: 工事開始前、工事中1回/年12か月以上及び産地が変わった場合。	寒冷地で凍結のおそれのある地点に適用する。	0
	くスへ ・ト J コ I ン S		セメントの物理試験	JIS R 5201	JIS R 5210(ポルトランドセメント) JIS R 5211 (高炉セメント) JIS R 5212 (シリカセメント) JIS R 5213 (フライアッシュセメント)	工事開始前、工事中1回/月以上	-	0
	クマリー		ポルトランドセメントの化 学分析	JIS R 5202	JIS R 5214(エコセメント)		_	0
	ートを使用する		練混ぜ水の水質試験	上水道水以外 の水の場合:	懸濁物質の量:2g/L以下 溶解性蒸発残留物の量:1g/L以下塩化物イオン量: 200ppmmg/L以下 セメントの凝結時間の差:始発は30分以内、終結は60分 以内 モルタルの圧縮強度比:材齢7及び28日で 90%以上	工事開始前、工事中1回/年12か月以上及び水質が変わった場合。	上水道を使用している場合は試験に換え、上水道を使用 していることを示す資料による確認を行う。	0
	場合は除				塩化物イオン量:200ppmmg/L以下 セメントの凝結時間の差:始発は30分以内、終結は60分 以内 モルタルの圧縮強度比:材齢7及び28日で 90%以上	工事開始前、工事中1回/年1 <mark>2か月</mark> 以上及び水質が変わった場合。 スラッジ水の濃度は1回/日	その原水は、上水道水及び上水道水以外の水の規定に 適合するものとする。	0
	製造 (プラン ト)	その他	計量設備の計量精度	-	水:±1%以内 セメント:±1%以内 骨材:±3%以内 混和材:±2%以内 (高炉スラグ微粉末の場合は±1%以内) 混和剤:±3%以内	工事開始前、工事中1回/6ヶ月以上	レディーミクストコンクリートの場合、印字記録により確認を行う。	0
	クリートを使用す		ミキサの練混ぜ性能試験	バッチミキサの 場合: JIS A 1119 JIS A 8603-1 JIS A 8603-2	コンクリートの練混ぜ量 公称容量の場合: コンクリート内のモルタル量の偏差率:0.8%以下 コンクリート内の粗骨材量の偏差率:5%以下 圧縮強度の偏差率:7.5%以下 コンクリート内空気量の偏差率:10%以下 コンシステンシー(スランプ)の偏差率:15%以下	工事開始前及び工事中1回/年1 <mark>2か月</mark> 以上。	_	0
	る場合は除く)			合: 土木学会規準	コンクリート中のモルタル単位容積質量 差:0.8%以下 コンクリート中の単位粗骨材量の差:5%以下 圧縮強度差:7.5%以下 空気量差:1%以下 スランプ差:3cm以下	工事開始前及び工事中1回/年12か月以上。		0
	ミクスト		細骨材の表面水率試 験	JIS A 1111	設計図書による	2回/日以上	レディーミクストコンクリート以外の場合に適用する。	0
	トコン		粗骨材の表面水率試 験	JIS A 1125		1回/日以上		0
	施工	必須	スランプ試験	JIS A 1101	スランプ5cm以上8cm未満 : 許容差±1.5cm スランプ8cm以上18cm以下 : 許容差±2.5cm	・荷卸し時 1回/日以上、構造物の重要度と工事の規模に応じて 20m3~150m3ごとに1回、及び荷卸し時に品質変化が認 められた時。	_	

工種	種別	試験区分	試験項目	試験方法	規格値	試験時期·頻度	摘要	試験成 績表等認 が出来る 項目
28 覆エコンク リート (NATM)	施工	必須	単位水量測定	いて」(「レ ディーミクストコ ンクリート単位 水量測定要領 (案)(平成16年	1) 測定した単位水量が、配合設計±15kg/m3の範囲にある場合はそのまま施工してよい。 2) 測定した単位水量が、配合設計±15kg/m3を超え±20kg/m3の範囲にある場合は、水量変動の原因を調査し、生コン製造者に改善を指示し、その運搬車の生コンは打設する。その後、配合設計±15kg/m3以内で安定するまで、運搬車の3台毎に1回、単位水量の測定を行う。なお、「15kg/m3以内で安定するまで、運搬車の3台毎に1回、単位水量の測定を行う。なお、「15kg/m3以内の値を観測することをいう。3)配合設計±20kg/m3の指示値を越える場合は、生コンを打込まずに、持ち帰らせ、水量変動の原因を調査し、生コン製造業者に改善を指示しなければならない。その後の配合設計±15kg/m3以内になるまで全運搬車の測定を行う。なお、測定値が管理値または指示値を超えた場合は1回に限り再試験を実施することができる。再試験を実施した場合は2回の測定結果のうち、配合設計との差の絶対値の小さい方で評価してよい。	上、 重要構造物の場合は重要度に応じて、100m3~150m3ご とに1回、及び荷卸し時に品質変化が認められたときとし、	示方配合の単位水量の上限値は、粗骨材の最大寸法が 20mm~25mmの場合は175kg/m3、40mmの場合は 165kg/m3を基本とする。	
			コンクリートの圧縮強度 試験			$20$ m3~ $150$ m3ごとに $1$ 回、及び荷卸し時に品質変化が認められた時。なお、テストピースは打設場所で採取し、 $1$ 回につき6個 $(\sigma 7$ … $3$ 個、 $\sigma 28$ … $3$ 個 $)とする。$	_	
			塩化物総量規制	「コンクリートの耐久性向上」仕様書		コンクリートの打設が午前と午後にまたがる場合は、午前 に1回コンクリート打設前に行い、その試験結果が塩化物 総量の規制値の1/2以下の場合は、午後の試験を省略 することができる。(1試験の測定回数は3回とする)試験の 判定は3回の測定値の平均値。	<ul> <li>・骨材に海砂を使用する場合は、「海砂の塩化物イオン含有率試験方法」(JSCE-C 502-201323,503-200723)または設計図書の規定により行う。</li> </ul>	
			空気量測定	JIS A 1116 JIS A 1118 JIS A 1128	±1.5%(許容差)	・荷卸し時 1回/日以上、構造物の重要度と工事の規模に応じて 20m3~150m3ごとに1回、及び荷卸し時に品質変化が認		
		その他	コアによる強度試験コンクリートの洗い分析	JIS A 1112	設計図書による。	品質に異常が認められた場合に行う。 1回 品質に異常が認められた場合に行う。	_	
			試験				_	
	施工後 試験	必須	ひび割れ調査	スケールによる 測定	0.2mm	本数 総延長 最大ひび割れ幅等	-	
			テストハンマーによる強 度推定調査	JSCE-G 504- 2013	設計基準強度	トンネルは1打設部分を単位とし、各単位につき3カ所の調査を実施する。 また、調査の結果、平均値が設計基準強度を下回った場合と、1回の試験結果が設計基準強度の85%以下となった場合は、その箇所の周辺において、再調査を5カ所実施。 材齢28日~91日の間に試験を行う。	しくは1ヶ所の強度が設計強度の85%を下回った場合	
		その他	コアによる強度試験	JIS A 1107	設計基準強度	所定の強度を得られない箇所付近において、原位置のコ アを採取。	コア採取位置、供試体の抜き取り寸法等の決定に際しては、設置された鉄筋を損傷させないよう十分な検討を行う。 圧縮強度試験の平均強度が所定の強度が得られない場合、もしくは1ヶ所の強度が設計強度の85%を下回った場合は、監督職員と協議するものとする。	

工種	種別	試験区分	試験項目	試験方法	規格値	試験時期・頻度	摘要	試験成 績表等に よる確認 が出来る 項目
29 吹付けコン クリート (NATM)	材料	その他	練混ぜ水の水質試験	上水道水以外 の水の場合:	懸濁物質の量:2g/L以下 溶解性蒸発残留物の量:1g/L以下塩化物イオン量: 200ppmmg/L以下 セメントの凝結時間の差:始発は30分以内、終結は60分 以内 モルタルの圧縮強度比:材齢7及び28日で 90%以上	工事開始前、工事中1回/年12か月以上及び水質が変わった場合。	上水道を使用している場合は試験に換え、上水道を使用 していることを示す資料による確認を行う。	0
					塩化物イオン量:200ppmmg/L以下 セメントの凝結時間の差:始発は30分以内、終結は60分 以内 モルタルの圧縮強度比:材齢7及び28日で 90%以上	工事開始前、工事中1回/年12か月以上及び水質が変わった場合。 スラッジ水の濃度は1回/日	その原水は、上水道水及び上水道水以外の水の規定に適合するものとする。	0
	製造	その他	計量設備の計量精度	-	水:±1%以内 セメント:±1%以内 骨材:±3%以内 混和材:±2%以内 (高炉スラグ微粉末の場合は±1%以内) 混和剤:±3%以内	工事開始前、工事中1回/6ヶ月以上	・レディーミクストコンクリートの場合、印字記録により確認を行う。	0
	(プラント) は除く) クストコンク		ミキサの練混ぜ性能試験	場合: JIS A 1119 JIS A 8603-1	コンクリートの練混ぜ量 公称容量の場合: コンクリート内のモルタル量の偏差率:0.8%以下 コンクリート内の粗骨材量の偏差率:5%以下 圧縮強度の偏差率:7.5%以下 コンクリート内空気量の偏差率:10%以下 コンシステンシー(スランプ)の偏差率:15%以下	工事開始前及び工事中1回/年12か月以上。	レディーミクストコンクリート工場の品質証明書等のみとすることができる。	0
	リー トを使用す			合: 土木学会規準 JSCE- I 502- 2013	コンクリート中のモルタル単位容積質量 差:0.8%以下 コンクリート中の単位粗骨材量の差:5%以下 圧縮強度差:7.5%以下 空気量差:1%以下 スランプ差:3㎝以下			0
	っ る 場 合		細骨材の表面水率試 験 粗骨材の表面水率試 験	JIS A 1111 JIS A 1125	設計図書による	2回/日以上。	レディーミクストコンクリート以外の場合に適用する。	0
	施工	必須	塩化物総量規制	「コンクリートの 耐久性向上」仕 様書	原則0.3kg/m3以下	コンクリートの打設が午前と午後にまたがる場合は、午前に1回コンクリート打設前に行い、その試験結果が塩化物総量の規制値の1/2以下の場合は、午後の試験を省略することができる。(1試験の測定回数は3回とする)試験の判定は3回の測定値の平均値。	・骨材に海砂を使用する場合は、「海砂の塩化物イオン含有率試験方法」(JSCE-C502-201323,503-200723)または設計図書の規定により行う。	
			コンクリートの圧縮強度試験	土木学会規準 JSCE-F561- 2013 <mark>23</mark>	1回の試験結果は指定した呼び強度の85%以上であること。 3回の試験結果の平均値は、指定した呼び強度以上であること。 (1回の試験結果は、3個の供試体の試験値の平均値)	トンネル施工長40m毎に1回 材齢7日,28日(2×3=6供試体)なお、テストピースは現場に配置された型枠に工事で使用するのと同じコンクリートを吹付け、現場で7日間及び28日間放置後、 $\phi$ 5cmのコアを切り取りキャッピングを行う。1回に6本( $\sigma$ 7…3本、 $\sigma$ 28…3本、)とする。	_	
			吹付けコンクリートの初 期強度(引抜きせん断 強度)	(JSCE-F561- 2013) 引抜き方法による吹付けコンク リートの初期強 度試験方法 (JSCE-G561- 2010)	1日強度で5N/mm2以上	トンネル施工長40mごとに1回	_	

# 工事関係書類 様式一覧 【土木】

【 】内の様式は、国の統一化様式です。

No.		様式	No.	書 類 名 称	様式
1	工事打合せ簿	【様式-9】	34	中間前金払認定調書	様式 (契約課)
2	協議書(工事打合せ簿)	【様式-9】		請求書(中間前払金)	【様式-5(1)】
3	請求書	【様式-5(1)】	35	指定部分完成通知書	【様式-16】
	建設工事請負契約書	様式 (契約課)	36	指定部分引渡書	【様式-17】
	請書	様式第6号 (契約課)	37	部分払申請書	参考様式 (検査課)
	見積書	様式第10号 (契約課)	38	既済部分明細書	参考様式 (検査課)
	着手届	様式第13 <del>号</del>	39	部分払金計算書	参考様式 (検査課)
4	現場代理人等通知書 現場代理人等変更通知書	【様式-1】 【様式-1(3)】	40	中間確認検査依頼について ※受注者の都合による場合	別紙1 (検査課)
5	経歴書	【様式-1(2)】	41	中間確認検査依頼について ※発注者の都合による場合	別紙2 (検査課)
6	掛金収納書提出用台紙	【様式-4-1】	42	工事の部分使用について	【様式-22】
7	監督員通知書	様式1−1	43	通知書(工事打合せ簿)	【様式-9】
	請求書(前払金)	【様式-5(1)】	44	設計変更事由書	様式2-5
8	分別解体等の計画等	別表3	45	被共済者就労状況報告書	参考様式 (建退共事務受託様式第4号·第5号)
9	建設リサイクル法に基づく通知書	様式−3	46	工事別共済証紙受払簿	参考様式 (様式第032号(建退共))
10	特定建設作業実施届出書	様式第9 (環境保全課)	47	建設業退職金共済制度加入労働者数報告書	参考様式 (建退共事務受託様式第6号)
11	休日取得計画表兼実施報告書 計画·実施報告書	様式		就労状況報告書及び共済証紙受領書 【提出不要】	様式2号 (建退共事務受託様式)
12	再生資源利用計画書	建設副産物情報交換 システムより出力※		共済証紙貼付状況報告書 【提出不要】	様式3号 (建退共事務受託様式)
13	再生資源利用促進計画書	建設副産物情報交換 システムより出力※	48	完成通知書	【様式-29】
14	建設発生土受入承諾書	様式-3	49	建設業退職金共済制度掛金充当実績総括表	【様式-4-2】
15	技術提案等の履行確認表	様式 (技術企画課)	50	引渡書	【様式-30】
16	地下埋設物確認書	様式	51	工事特性・創意工夫・社会性等に関する実施状況	【様式-34(1)】
17	ICT活用工事(土工)実施計画書	様式	52	工事特性・創意工夫・社会性等に関する実施状況 (説明資料)	【様式-34(2)】
18	産業廃棄物処理計画書	様式1 (産業廃棄物指導課)	53	電子媒体納品書	参考様式
19	工事概要	様式	54	技術提案等の履行確認結果表	様式 (技術企画課)
20	電子納品事前協議チェックシート 土木工事用	様式	55	再生資源利用実施書	建設副産物情報交換 システムより出力※
21	事前協議チェックシート (情報共有システム活用工事用)	様式	56	再生資源利用促進実施書	建設副産物情報交換 システムより出力※
22	施工体制台帳	参考様式 (国土交通省)	57	産業廃棄物処理実績報告書	様式2 (産業廃棄物指導課)
23	再下請負通知書	参考様式 (国土交通省)	58	修補完了届	【様式-21】
24	施工体系図	参考様式 (国土交通省)	59	検査員指摘事項完了報告書	様式
25	作業員名簿	参考様式 (国土交通省)	60	工程表 変更工程表	【様式-3(1)】
26	地場企業下請不使用理由書	様式-1	61	出来形管理図表 品質管理図表	【様式-31】 【様式-32】
27	使用資材一覧表	参考様式	62	材料確認書	【様式-10】
28	安全・訓練等の実施報告書	様式3-4	63	段階確認書	【様式-11】
29	事故速報	【様式-13】	64	確認・立会依頼書	【様式-12】
30	事故報告書	様式2	65	支給品受領書	【様式-24】
31	報告書(監督担当課の見解)	様式2−1	66	支給品精算書	【様式-25】
32	工事履行報告書	【様式-14】	67	現場発生品調書	【様式-28】
33	中間前金払認定請求書	【様式-15】		ı	

<sup>※</sup> 建設副産物情報交換システムで入力することを原則とするが、やむをえない場合は、エクセル入力でも可とする。

様式-1

課長	総括監督員	監督員

# 現場代理人等通知書

年月日:

(あて先) 福岡市長

(受注者)

記

現場代理人氏名

主任技術者又は 監理技術者又は監理技術者補佐氏名※

特例監理技術者氏名

専門技術者氏名

※技術者が現場代理人を兼ねる場合は技術者氏名欄には「同上」を記入でも可

福岡市 改定 R7.4

様式-1

課長	総括監督員	監督員

# 現場代理人等通知書

年月日:

(あて先) 福岡市長

(受注者)

記

現場代理人氏名

主任技術者又は 監理技術者氏名※

監理技術者補佐氏名

専門技術者氏名

※技術者が現場代理人を兼ねる場合は技術者氏名欄には「同上」を記入でも可

様式-1(3)

課長	総括監督員	監督員

年月日:

(あて先) 福岡市長

(受注者)

## 現場代理人等変更通知書

### 工事名 00000000000001事

令和〇年〇月〇日 付けで通知した上記工事の現場代理人及び技術者を下記のとおり変更したいので、別紙経歴書を添え、工事請負契約書第10条にもとづき通知します。

記

現場代理人等変更年月日	
変更する現場代理人等区分	

旧現場代理人等氏名	新現場代理人等氏名
	変 更 事 由

(注)1. 新現場代理人等の記入内容は様式-1に準ずる。

- 2. 変更する現場代理人等区分には、下記から該当する区分を記載する
  - 現場代理人
  - ·主任技術者
  - 監理技術者
  - ·専門技術者 ·監理技術者補佐
  - 特例監理技術者

# 福岡市 改定 R7.4

様式-1(3)

課長	総括監督員	監督員

年月日:

(あて先) 福岡市長

(受注者)

# 現場代理人等変更通知書

### 工事名 00000000000000000工事

令和〇年〇月〇日 付けで通知した上記工事の現場代理人及び技術者を下記のとおり変更したいので、別紙経歴書を添え、工事請負契約書第10条にもとづき通知します。

記

現場代理人等変更年月日	
変更する現場代理人等区分	

旧現場代理人等氏名	新現場代理人等氏名
	変 更 事 由

- (注)1. 新現場代理人等の記入内容は様式-1に準ずる。
  - 2. 変更する現場代理人等区分には、下記から該当する区分を記載する
    - -現場代理人
    - 主任技術者
    - 監理技術者
    - ■監理技術者補佐
    - 専門技術者

様式-1(2)

年月日:

#### 経 歴 書

(現場代理人等氏名)

生 年 月 日

\*最 終 学 歴

資格及び資格番号

\*工事経歴

\*営業所の専任技術者 該当する ・ 該当しない ※どちらかを○で囲む

兼任する工事

- ①発注機関名称
- ②工事名
- ③工事場所
- ④契約金額
- ⑤履行期間
- ⑥兼任の種類 現場代理人・主任技術者 ・ 特例監理技術者 ※いずれかを○で囲む
- (注)1. \*は,技術者の資格要件を,実務経験とする場合に,技術者の設置基準(特記仕 様書で定められたものを含む) に適合していることが確認できるよう、その内容 を記入してください。
  - 2. 兼任する工事の欄は、現場代理人、又は専任を要しない主任技術者として兼任す る工事がある場合に必要事項を記入すること。また、履行期間中に他工事の兼任 を行う場合も、速やかに必要事項を記入し届け出てください。

## 福岡市 改定 R7.4

様式-1(2)

年月日:

#### 経 歴 書

(現場代理人等氏名)

生 年 月 日

\*最終学歴

資格及び資格番号

\*工事経歴

営業所技術者等 該当する · 該当しない ※どちらかを○で囲む

兼任する工事 ①発注機関名称

②工事名

- ③工事場所
- ④契約金額
- ⑤履行期間
- ⑥兼任の種類 現場代理人・主任技術者 ・ 監理技術者 ※いずれかを○で囲む
- (注)1. \*は、技術者の資格要件を、実務経験とする場合に、技術者の設置基準(特記 仕様書で定められたものを含む) に適合していることが確認できるよう、その 内容を記入してください。
  - 2. 兼任する工事の欄は、現場代理人、主任技術者又は監理技術者として兼任する 工事がある場合に必要事項を記入すること。また、履行期間中に他工事の兼任 を行う場合も、速やかに必要事項を記入し届け出てください。

## 休日取得計画表兼実施報告書

〇/〇/〇 (休日取得計画提出)

## 本工事は、週休2日(4週8休)に取組むこととし、下記のとおり休日取得計画を作成しましたので提出します。

工事名: 〇〇建設工事

工期: 00/00/00 ~ 00/00/00

( 着手日: ○○/○○/○○ , 現場施工完了日: ○○/○○/○○ )

						第1 词	1						第2词	4					1	第3週	ā						第4岁	4			194	Ф	4	施
			1	2	3	4	5	6	7	8	9	10	11	12	13	14	15	16	17	18	19	20	21	22	23	24	25	26	27	28			, and	
	Я	_																																
	В	+	4							_	-	_			_								_				-					<b>6</b> k		f#
-	曜日	00.0	00:30							-	-	-											_				-				対	収	対	w
1周期	行事																														対象日数	休暇予定日数	対象日数	休暇取得日数
l	計画																														28		28	
İ	実施																														未	主成	未	達成
	Я																																	
ı	В	Т	T																												i			l .
i	曜日																															休		休
2周期	行事																														対象日数	休暇予定日数	対象日数	休暇取得日数
İ	計画																														28		28	
İ	実施																														未	転送		達成
	Я		_																															T
İ	В	$\top$	$\dashv$																															
	曜日	$^{+}$	$\neg$									-																			۱	休		休
3周期	行事																														対象日数	休暇予定日数	対象日数	休暇取得日数
ı	計画																														28		28	
İ	実施																														未	龍成		達成
	Я		_																															-
	В	+	$\dashv$							1																								
	曜日	$^{+}$	$\neg$																													休		休
4周期	行事																														対象日数	休暇予定日数	対象日数	休暇取得日数
	計画																														28		28	
Ī	実施																														未	主成	未	達成
	Я																																	
İ	В																																	L.,
[	曜日	Ι																													24	林殿	24	林殿
5 周 期	行事																														対象日数	休暇予定日数	対象日数	休暇取得日数
	計画																														28		28	
ŀ	実施																														at t	主成		達成

凡例

 
 休日等(入力要)
 対象外(入力要)
 対象外(自動出力)

 休 : 休日
 年 : 年末年記休報(5日間) ※売目(現日)を含めるども日間 ※売目(現日)を含めるども日間
 完 : 現場完了済み

 代 : 代休
 中 : 一時中止期間等

 夏 : 夏季休暇 (3日間)

合計 実施 休暇取得日数 392

未達成

1/1

# 福岡市 改定 R7.4

### 計画・実施報告書


施工体制台帳

年 月 日

[会社名・事業者ID]\_

[事業所名・現場ID] 許可業種 許可番号 許可(更新)年月日 E F F

			工事業大	至 特別 事 一件		1	ŧ	7		年	月	В
	_		764	p q	-	_	_					_
工事名称 及 び 工事内容												
発注者名 及 が 住 所												
工 翙	fi .	年	月	В	契	約	В		年	月		В

			K	分	名	拆	住	Př
契営	楽	約所	元請	契約				
			TF 26 I	規約				

	保險加入	付担	表保険		厚生年金	全保険	雅月	保険
	の有無	加入 適	未加入 用除外		加入 適用質	米加入 t外	加入。適用	米加入 用除外
健康保険等 の加入状況		区分	営業所の	名称	健康保	険 厚生	年金保険	雇用保険
	事業所 整理記号等	元請契約						
		下擠架約						
発注者の 監督員名				権限	及び避見 5 方 法			
監督員名				権限	及び意見 方 法			
現 場 代理人名				福限	及び避見 1 方 法			
監理技術者名 主任技術者名	專 任 非專任			資格	各内容			
監理技術者 補佐名				資格	各内容			
専 門技術者名				専 技 社	円 千者名			
資格內容					格內容			
担 当				担	事内容			

一号特定技能外 国人の従事の 状況 (有無)	有	無	外国人建設就 労者の従事の 状況(有無)		外国人技能実 習生の従事の 状況(有無)	m

0	上請負	人に関す	(の事項)	
$\overline{}$				


	施工に必要な許可業種		許	可	番	무		許可	(更新)	年月	Ħ
建設業の 許 可	T.事業	が中	特定 一般		第		号		年	Я	Ħ
	工事業	大臣 知事	特定 一般		36		号		年	Я	Ħ

	保険加入	健康保険		厚生年:	全保険		雇用保険
健康保険等	の有無	加入 来加入 適用除外		加入適用	来加入 除外	707	、 来加入 適用除外
の加入状況	事業所	営業所の名称	fi	建康保険	厚生年金	化保険	雇用保険
	整理記号等						

現場代理人名	T			安	全衛生	上責任者	18			-
権限及び 意見申出方法				安	全衛 生	上推進さ	"名			_
主任技術者名	事 任 非専任			雇	用管理	里責任者	ŕŝ			
資格内容					専門	支術者名	;			
					ř	<b>脊格内</b> 岩				
					担当	<b>新工事内</b>	容			
一号特定技能外 国人の従事の 状況 (有無)	有	無	外国人建設 労者の従事 状況(有無)	20	有	無	習	国人技能実 生の従事の t況(有無)	有	

※施工体制台帳の派付書類(建設業法施行規則第14条の2第2項)

# 福岡市 改定 R7.4

### 施工体制台帳

年 月 日

「会社名・事業者10〕 [事業所名・現場ID] \_

	許	ग	業	極		許	ग	#	무		許可	(更新)	年月	Ħ
建設業の 許 可				工事業	大臣 知事	特定 一般		第		육		年	Я	В
				工事業	大臣 知事	特定 一般		36		9		年	Я	В

	及 工:		U 容										
	発及住	注书	名び所										
ĺ	I.		朔	白	q:	月	В	拠	約	В	年	Д	В
Į				至	年	Я	B						

	区分	名	称	住	所
契 約 営 業 所	元請契約				
	下請契約				

	保険加入	他	<b>帐保険</b>		厚生年	金保服	Ŕ	R	組織	腌		
	の有無	加入	未加入 円除外		加入 適用	未加, 除外	λ	hi A	大 有用除:	加入 *		
健康保険等 の加入状況		区分	営業所の	)名称	他账件	鱮	厚生	年金保証	食 雇	用保険		
	事業所 整理記号等	元請契約										
		下請契約										
発注者の 監督員名					及び意見 日 方 法							
監督員名						権限及び意見 申 出 万 法						
現 揚 代理人名					及び意見 日 ガ 法							
整理技術者名 主任技術者名	專 任 非專任			資土	各内容							
整理技術者構佐 名					各内容							
専 門 技術者名				専 技 🍾	門 所者名							
資格內容												
	一号特定技能外国人の 従事の状況 (有無)				外国人技 従事の状				有	無		

### 《下請負人に関する事項》

会社名· 事業者 ID					ft:	長 者	名			
住 所										
工事名称 及 び 工事内容										
工 朔	自至	年年	月月	日日	契	約	Н	年	月	Н

	施工に必要な許可業種		24	ij	爺	믕		許可	(更新)	年月	日
建設業の 許 可	工事業	大臣 知事	特定一般		那		8		年	月	H
	工事業	大臣 知事	特定一般		第		4		年	月	Ħ

健康保険等 の加入状況	保険加入	健康保険		厚生年	金保険	雇用保険		
	の有無	加入 未加7 適用除外	加入 適用	来加入 除外		、 未加入 適用除外		
	事業所	営業所の名称	f	建康保険	厚生年纪	企保険	雇用保険	
	整理記号等							

現場代理人名			宏	全衛生責任者名	
権限及び 意見申出方法			安	全衛生推進者名	
	専 任 非専任		雇	用管理責任者名	
資格內容				專門技術者名	
		,		資格內容	
				担当工事内容	
<ul><li>一号特定技能外 従事の状況(有</li></ul>		有 無		外国人技能実 従事の状況(	有 無

## ※施工体制台帳の添付書類(建設業法施行規則第14条の2第2項)

年 月 日

		再下言	負達	知書				
直近上位注文者名。			_	(報告下請到 住 所				
元請名称· 事業者 ID				会社名。 事業者ID				
《自社に関	する事項》			代表者名				
工事名称 及 び 工事内容								
工 期		年 月 年 月		文者との 約 日		年	月	Ħ
	施工に必要な			可當号		許可 (	更新)年	·ЯН
建設業の 許 可		工事業 大臣 七事 大臣 工事業 七事		16 16	- F		¥ 月 ¥ 月	
健康保险等	保険加入 の有無	健康保険 加入 未付 適用除外	10人	厚生年 加入 適用	未加入	to:	■用保険 未力 適用除外	11.
の加入状況	事業所 整理記号等	営業所の名称	_	建康保険	T	产金保険	雇用	
監督員		-	$\dashv$ $\vdash$	全衛生責任				=
意見申出	が法		HE.	全衛生推進 用管理責任				_
推限及 意見申出 主任技術者	方法 # 77		専門技術資格					_
資格內		Leavena	IL	担当工事		1.44-9-17		
一号特定技能 国人の従事の 況(有無)		外国人建 労者の従 状況(有	事の	有 無	習生	人技能実 の従事の R(有無)		無

会 社 名 ·事業者ID				代	表 者 名	i					
住 所											
工 事 名 称 及 び 工 事 内 容											
工 期	至	年 月年 月	B B	契	約日			年	Я		В
	施工に必要な	許可業種			可書	号	Т	許可	(更新	<b>年</b> 月	9 8
建設業の 許 可		工事業	大臣 特別		36		9		年	月	
		工事業	大臣 特別知事 一月		签		号		年	Я	
	保險加入	<b>新保険</b>		厚生年	年全保	険		雇用	保険	_	
健康保険等	の有無	加入適。	来加入 用解外	加入 未 適月除外			IX.	ħt.	ス 適用	未加. 除外	λ
の加入状況	事業所	営業所の名称			康保険	厚	生年	全保険	Ą	证用保	柳
	整理記号等										
現場代理人	4			安	全衛生費(	任者名	Т				_
権限及: 意見申出				安	全衛生推	進者名					_
主任技術者	38C /C			罹力	羽管理責(	任者名	T				_
資格内	71 77 188			,	専門技術:	者名					_
					資格区	特容					
					担当工						
一号特定技能 国人の従事の 況 (有無)		明 労者	人建設部 の従事の 足(有無)		有多			技能等		hr .	無

※再下請通知書の添付書類(建設業法施行規則第14条の4第3項) - 再下請通知人が再下請人と締結した当初契約及び変更契約の契約書画の写し

# 福岡市 改定 R7.4

		再下請	<b>4</b> 10	s Ann <del>alle</del>		年	月	H
直近上位注文者名		一十二十二十二十二十二十二十二十二十二十二十二十二十二十二十二十二十二十二十二	典理					
在人有书_			- 1	報告下請負	(業者]			
				住 所				
			_					
元請名称·								
事業者ID				会社名・				
				事業者ID				
《自社に関わ	4- × alersio			代表者名				
工事名称	1 O 40-40)							
及びエ事内容								
工 期	Ĥ	年 月		文者との		年	Я	В
/91	至	年 月	1 友	約日				
	施工に必要な	許可業種	許	可番号		許可(	更新)年	月日
建設業の許可			存定 一般	96	9		年 月	В
			作定	第	+	3	年 月	H
		Principle (GE 10).		mr. a., re-	A MIRN	1	est oo en est	
	保険加入 の有無	健康保険 加入 未加		厚生年	金加入	to.	雇用保険 入 また	
健康保険等 の加入状況		適用除外		適用	除外		適用除外	
V PARO VINDE	事業所 整理記号等	営業所の名称	f	建康保険	厚生年	全保険	雇用	保険
	近年記りず							
監督員	8		安	全衛生責任	者名			
權限及7			#	全衛生推進	者名			
現場代理ノ			100	用管理責任	老生			
権限及7	3.		1	門技術				
意見申出: 主 任 技 術 者	こん 専任		1	資格內				
	90 mp/12		1		_			
資格內	47		JL	担当工事	r 1 2F			

《再下請負限	168)	将下颌鱼	者及()	平下請負契約	部分につい	てめのとおり	り報告いた!	24.
会 社 名 ・事業者ID			f	表者名				
住 所電話番号								
工事名称 及 び 工事内容								
工 期			B 数	約日		作	月	В
	施工に必要な			可番号		許可 ()	更新)年	月日
建設業の 許 可		工事業	特定 一般	第	+	ŝ	手 月	日
			特定 一般	押	号	- 1	手 月	H
	保険加入	健康保険		厚生年:	企保険	1 7	雇用保険	
健康保險等	の有無	加入 未加 適用除外	λ.	加入適用	未加入 k外	202	人 未加入 適用除外	
の加入状況	事業所 整理記号等	営業所の名称	ŧ	建康保険	厚生年	金保険	雇用任	早淚
								_
現場代理人			安	全衛生責任	者名			
権限及: 意見申出:	が法		安	全衛生推進	者名			
主任技術者	事 任 非専任		雇	用管理責任	者名			
資格内:	8			専門技術者	名			
				資格內容	fi .			
			L	担当工事	内容			

※再下請通知書の添付書類(建設業法施行規則第14条の4第3項) 再下請基担人が明下課人と締結した当初契約及び変更契約の契約書面の写し(公共工事以外の建設工事に ついて締結されるものに係るものは、請負代金の側に係る部分を除く)

事象所の名称 ・現場ID 所長名	本書面に配機した内容は、作業員 各庫として原金額を領導や分離の 資金を持つ売売場構、対応のため に受験負責者に提供することに する。 を基準本人は同様しています。	業     員     名       ( 年 月 日作成)       -次会社名       ・事業者ID	<b>等</b>	元請 確配欄 提出日 ( 次)会計名 ・事業者ID	年 月	В
ふりがな	 生年月日 健康保険	建設業退職企 共済制度	教 肾・資 格・免 昨		入掛年月日	٦

fi	ふりがな 氏名	Rt		生年月日	健康		建設業退職金 共済制度	1	数 育・資 格・免	IF .	入揚年月日						
9 —	技能者ID	- 10	18	年齡		温用保険				年金保険 運用保険				個人・職長 特別教育	技能講習	免罪	受入教育 実施年月日
				# A B .							毎 月 日						
				18		_					年月日						
				年月日							年月日						
		-		18							年月日						
				年月日		=					年月日						
_		-		10.							年月日						
_		-		年月日 .							年月日						
				18							年 月 日						
_				年月 日							年月日						
				被		_					毎 月 日						
				# A B .							年 月 日						
				18		_					年月日						
				16 A B		=					年月日						
_				18							年月日						
				年月 日							年 月 日						
_				18			1				年 月 日						

- ① …主任技術者 ⑧ …職 長 ② …安全衛生責任者 ⑩ …能力向上教育 向 …危険有害業務・再発防止教育
- …外国人技能英丽生 ⑧ …外国人嫌职能劳者 110 …1号特定技能外国人
- (注) 2.作業主任者は作業を直接指揮する義務を負うので、同時に施工されている他の現場や、同一現場においても他の作業個所との作業主任者を兼務することは、油的に認められていないので、複数の遺任としなければならない。

# 福岡市 改定 R7.4

事業所の名称 ・理場[D	プログライン 本書面に記載した内容は、作業員 名簿として安全衛生管理や労働以	(* # T	日作成)	10	元請確認欄			
所長名	害発生時の緊急連絡・対応のため に元請負業者に提示することにつ				提出日	年	Я	В
	いて、記載者本人は同意していま す。	<ul><li>一次会社</li><li>事業者</li></ul>			(次)会社名 ・事業者ID			

					10 de 10 de	建股架退職金					
-0.0	\$10 Bits	70		生年月日	健康保険	地欧州迈精亚 共済制度	1	枚 育・資 格・免 !	PF .	入場年,	月日
掛号	氏名 技能者ID	報報	106	年的	年金保険 雇用保険	中小企業退職金 共資制度	雇人・職長 特別教育	技能講習	免 許	受入等 実施年	育日日
				年月日		_				年月	В
				rit.	_	_				年月	B
				# A 3		_				年 月	Ħ
				槐		_				年 月	В
				年月日						年 月	В
				AR		_				年 月	В
				# A 3		~				年 月	В
				18t		~				年 月	В
				# # 3						年 月	В
				縦		_				年月	B
				# A 3		~				年 月	В
				IR.		_				年 月	В
				# A 3		<b>-</b>				年 月	В
				ia.						年月	B
				毎 月 日		_				年 月	B
				at		_				年 月	B

- (注) 1. ※印欄には次の記号を入れる。
- ③ …主任技術者 ④ …職 長 ② …安全衛生責任者 ④ … 能力向上教育 例 …危沒有害萬務,再與防止教育
- ・・・外国人技能渴害生 ・・・1 号神定技能外国人
- (注) 2. 作業主任者は作業を直接指揮する機務を負うので、同時に復工されている他の規格や、同一規構においても他の作業国所との作業主任者を兼務することは、法的に認められていないので、複数の選任としなければならない。

(参考様式)

## 使用資材一覧表

番号	名称	形状・寸法	単位	数量	地場/ 地場外	購入業者	地場/ 地場外	製造業者	地場資材 不使用 理由
1									
2									
3									

地場企業資材・製品を使用しない理由

7 E-//// II	- 未具作 表面で区川しなり生田		
記号	理由	記号	理由
A	該当資材・製品を製造する地場企業が存 在しない	D	資材・製品の性能が地場外企業の方が優れている
В	市内に製造する地場企業はあるが、需給 に対する生産能力がない	E	その他 (下欄に理由を記載)
С	地場企業資材・製品の価格が地場外企業 資材・製品より高い	E	

- ※福岡市内に本店を有する場合は地場、それ以外は地場外とする。
- ※「地場資材不使用理由」の欄は製造業者が地場外の場合のみ記入する(A~Eから選択する。)
- ※福岡市が認定する①再利用施設の製品、②建設発生土リサイクルプラントの再生砂については、「地場 資材不使用理由」の欄は記入不要

# 福岡市 改定 R7.4

(参考様式)

## 使用資材一覧表

	ı			9630			
番号	名称	形状・寸法	地場/ 地場外	購入業者	地場/地場外	製造業者	地場資材 不使用 理由
1							
2							
3							
							! ! ! !

### 地場企業資材・製品を使用しない理由

記号	理由	記号	理由
A	該当資材・製品を製造する地場企業が存 在しない	D	資材・製品の性能が地場外企業の方が優れている
В	市内に製造する地場企業はあるが、需給 に対する生産能力がない	Е	その他(下欄に理由を記載)
С	地場企業資材・製品の価格が地場外企業 資材・製品より高い	E	

- ※福岡市内に本店を有する場合は地場、それ以外は地場外とする。
- ※「地場資材不使用理由」の欄は製造業者が地場外の場合のみ記入する(A~Eから選択する。)
- ※福岡市が認定する①再利用施設の製品、②建設発生土リサイクルプラントの再生砂については、「地場資材不使用理由」の欄は記入不要