


福岡市下長尾土地区画整理事業換地図

単位：m

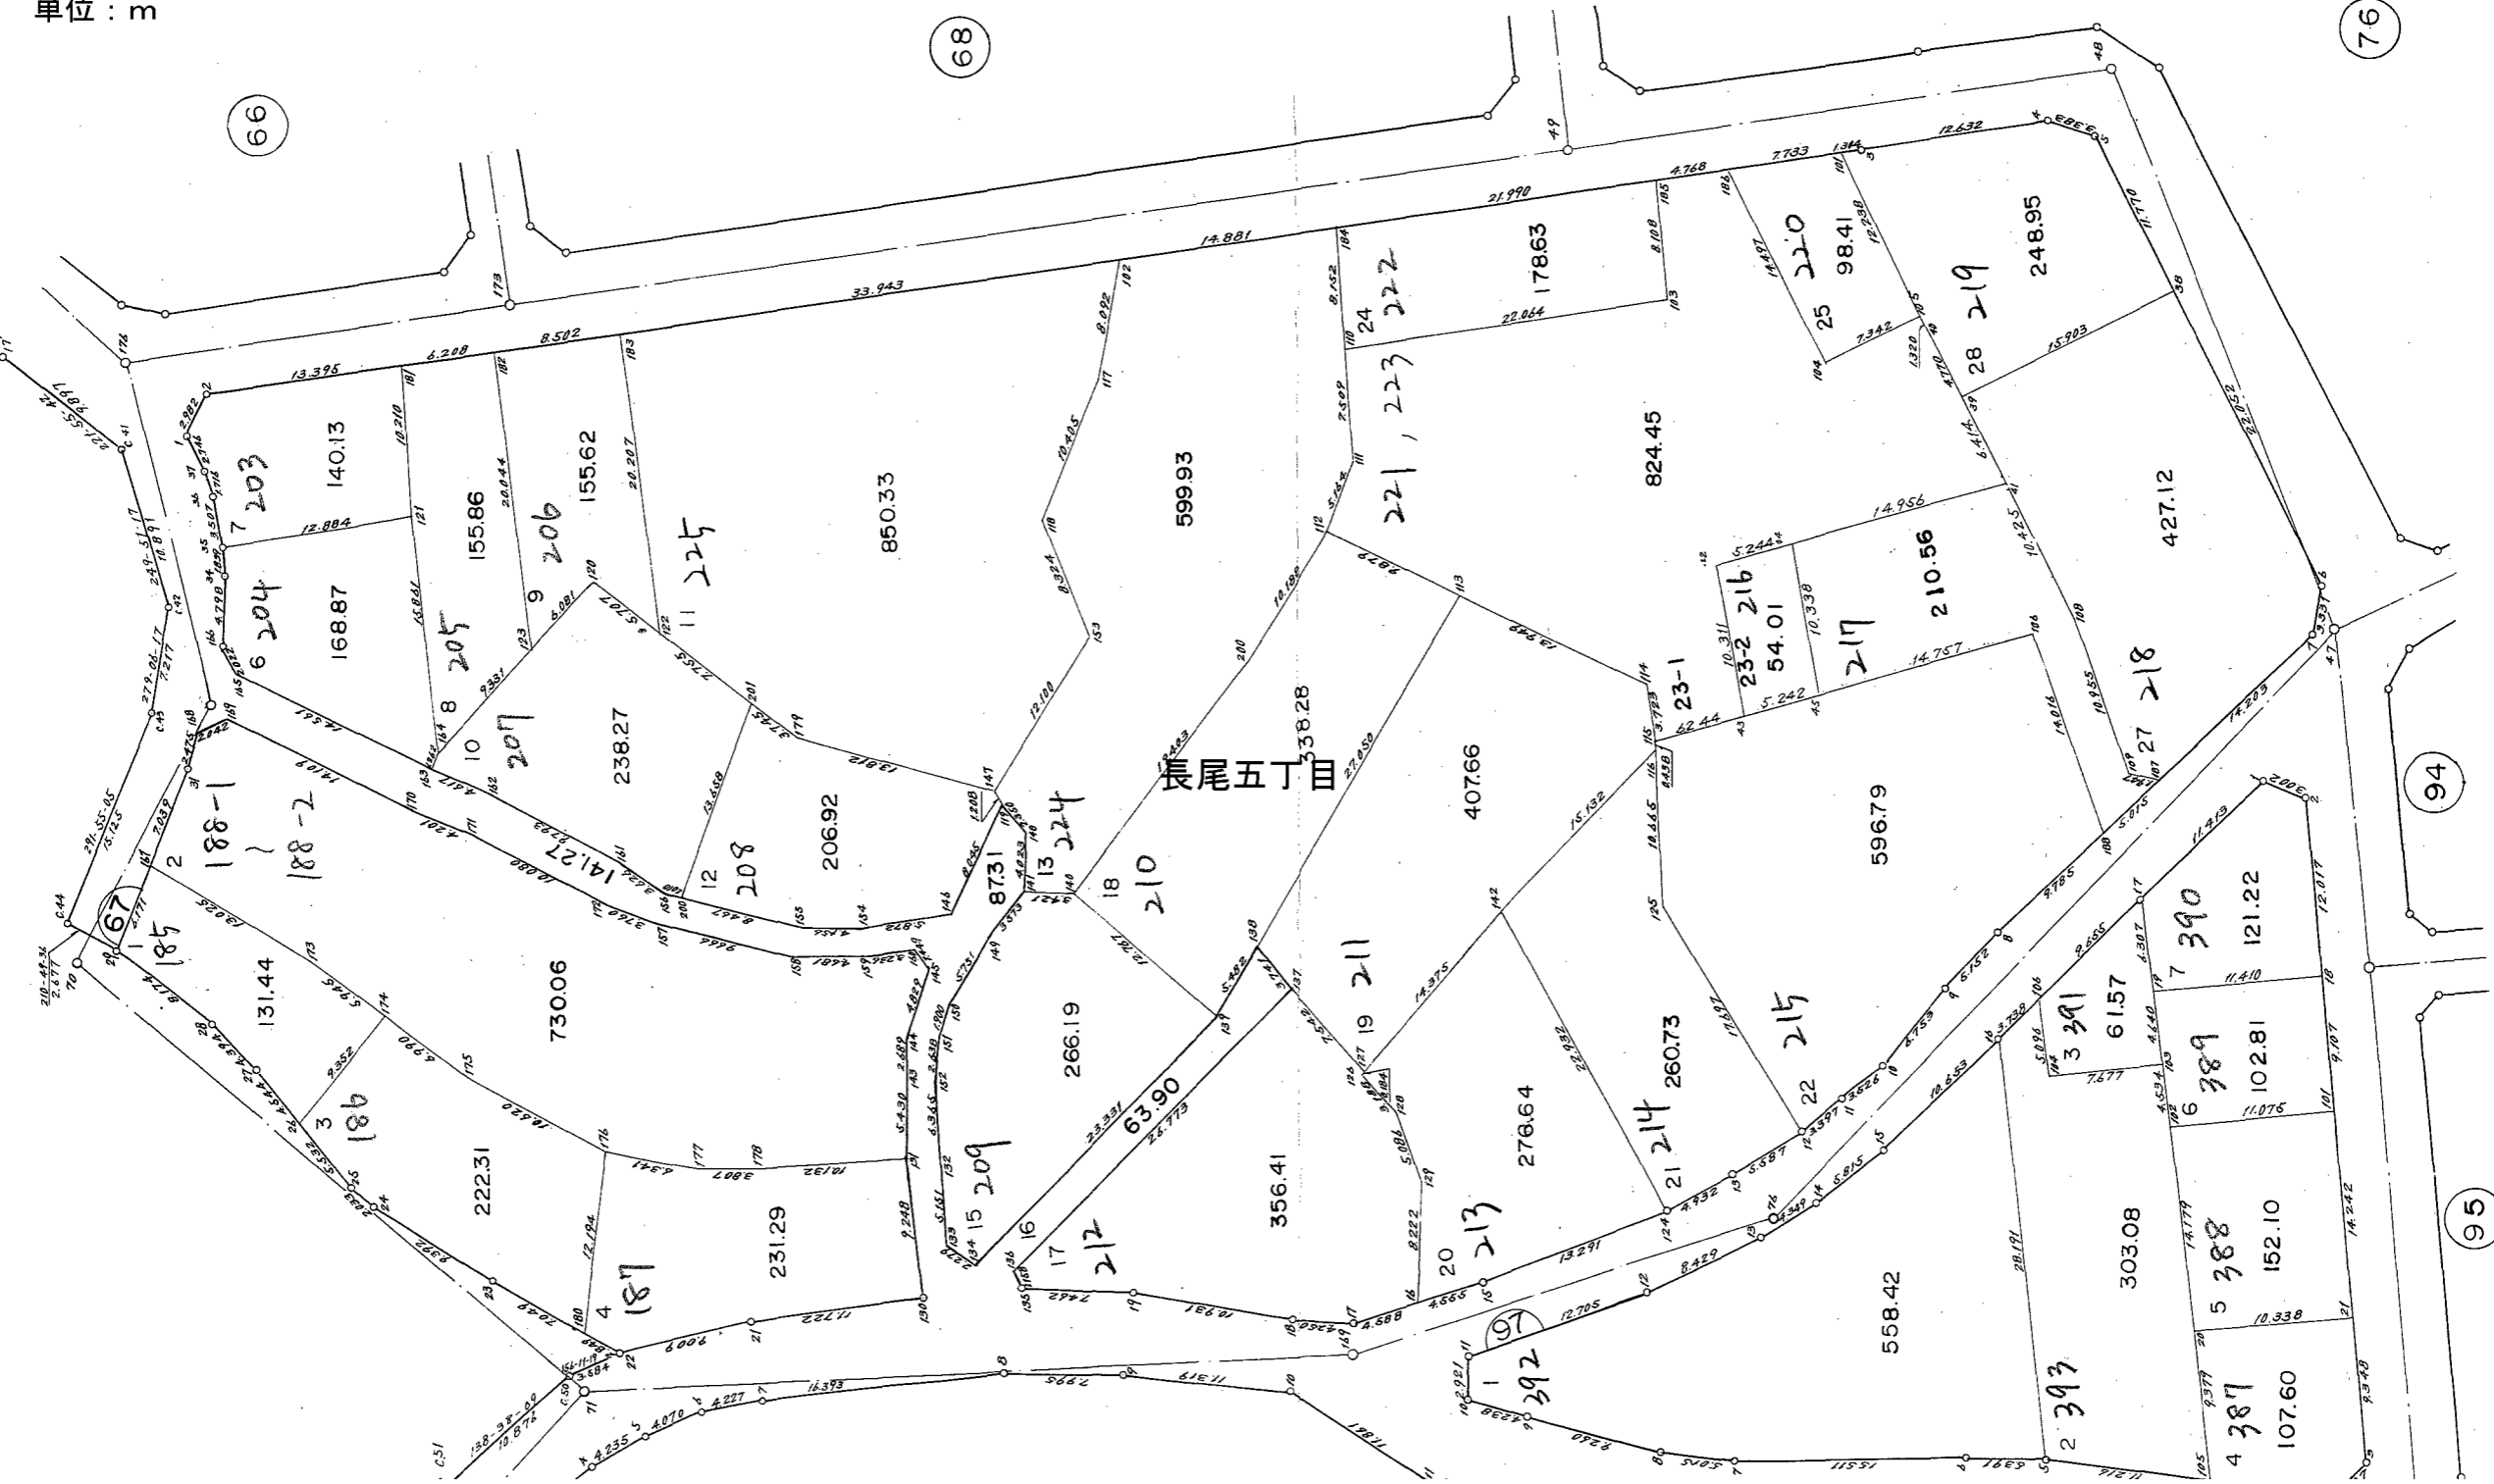

68

94

95