

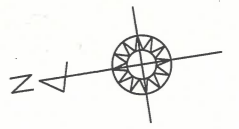
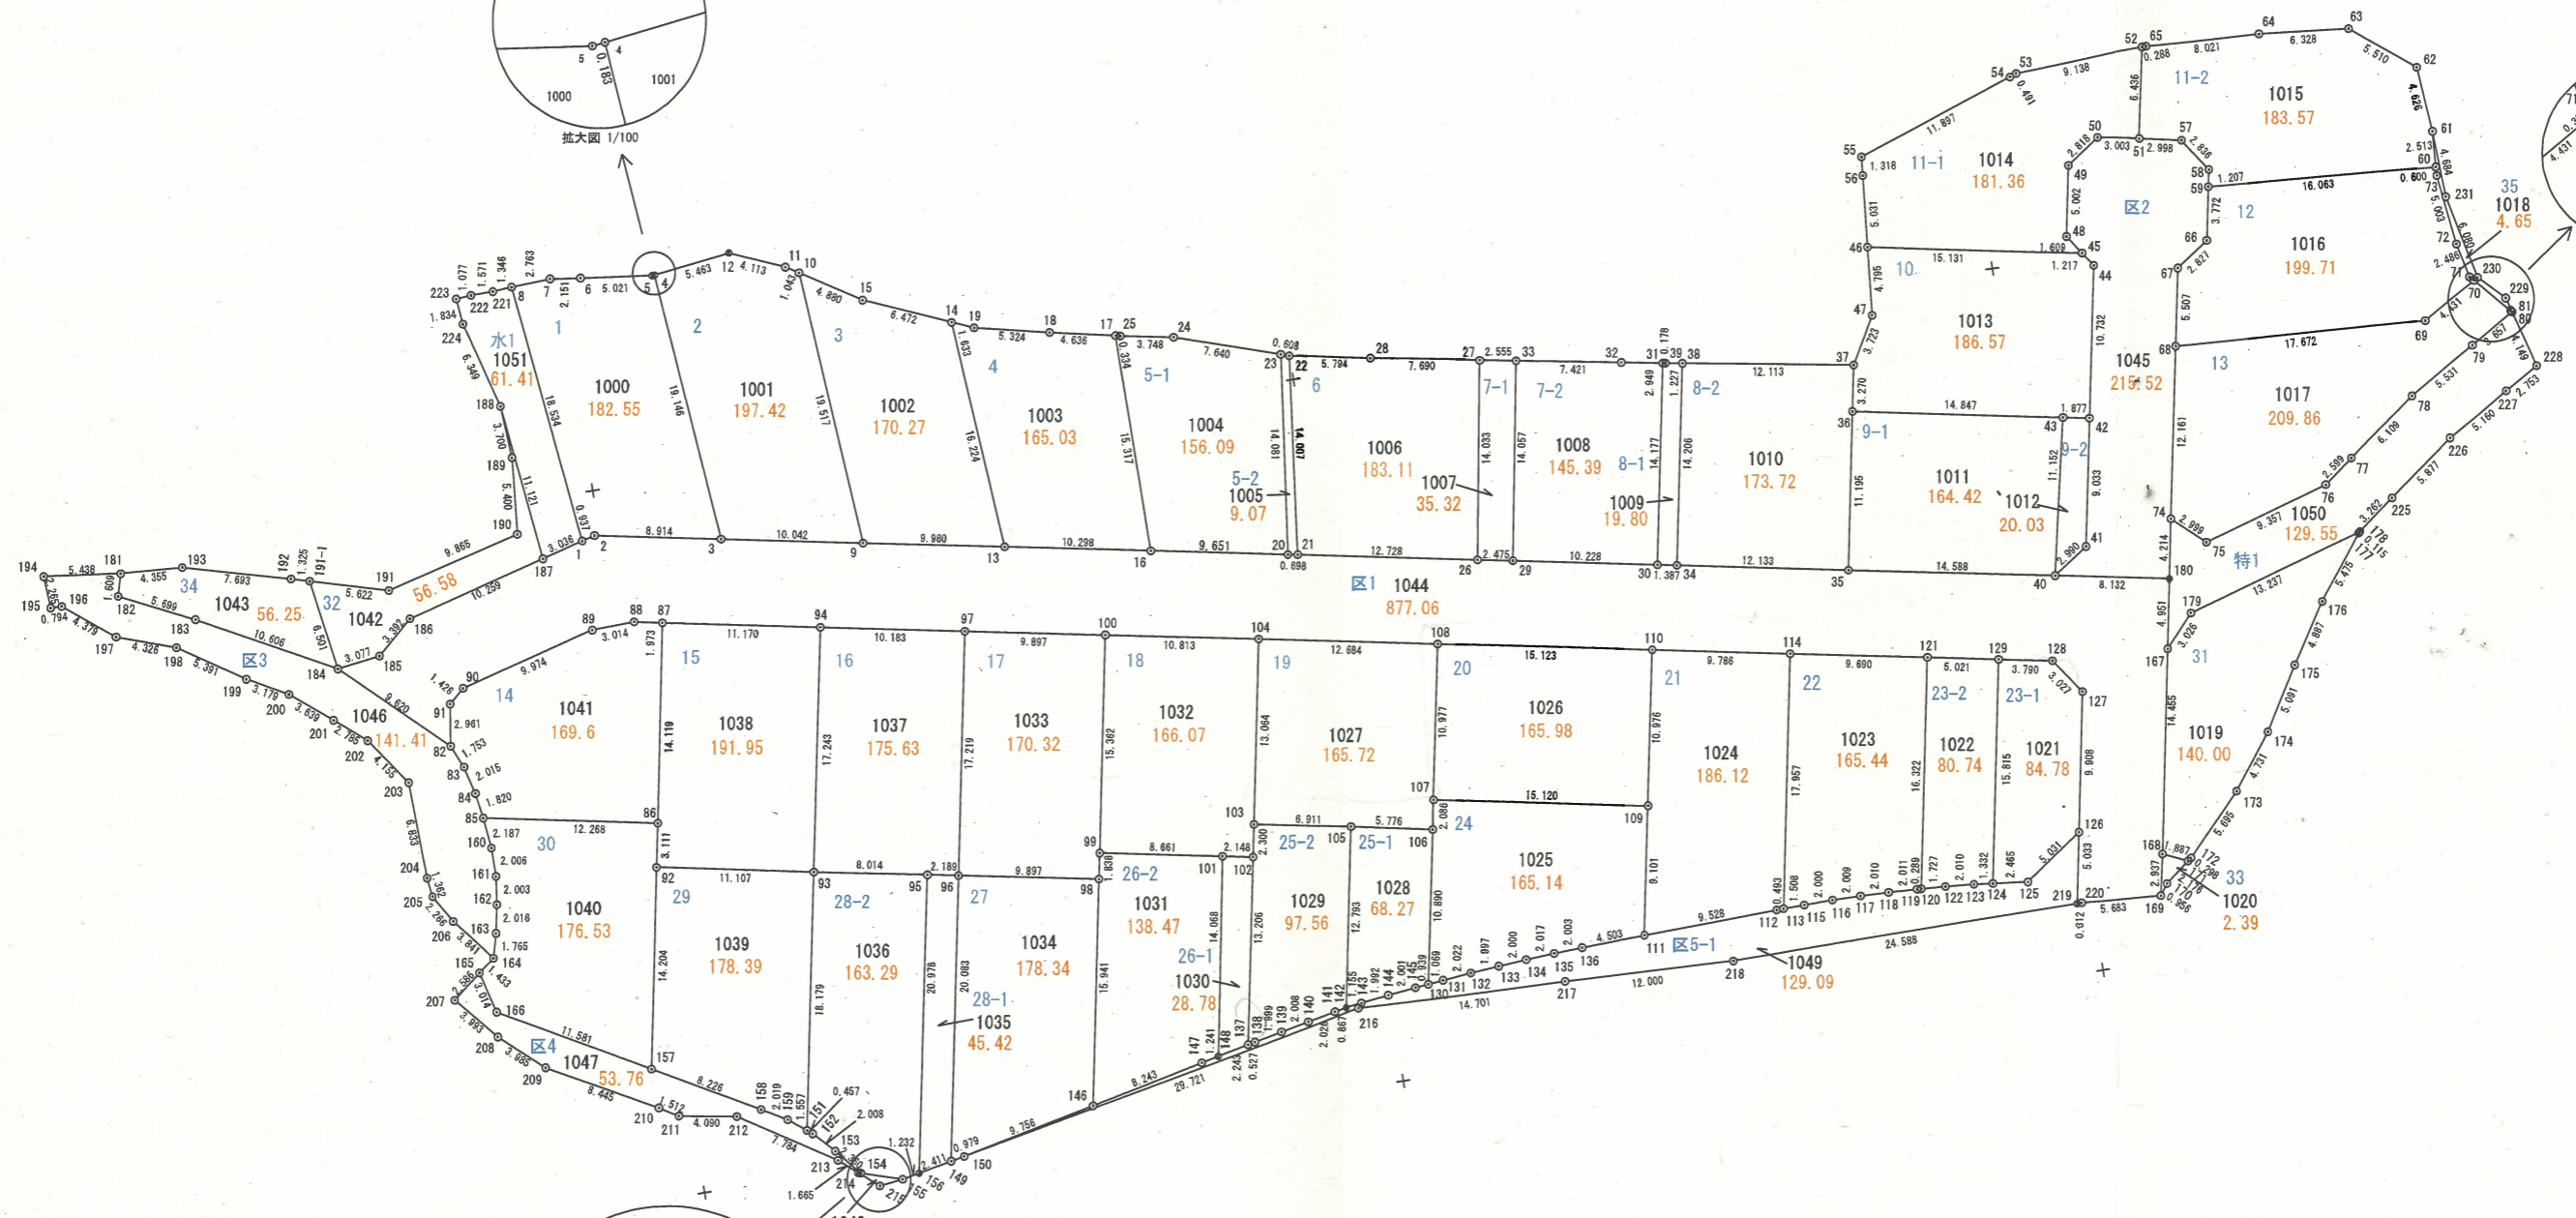


福岡市青葉三丁目土地区画整理事業


画地出来形確認測量図

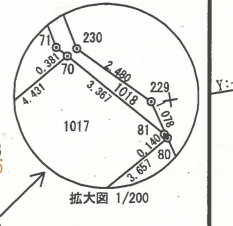

S=1:500

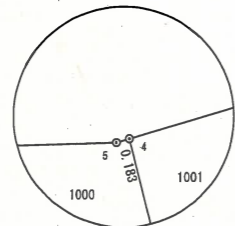

凡例	
1	画地番号
1000	地番
182.55	面積

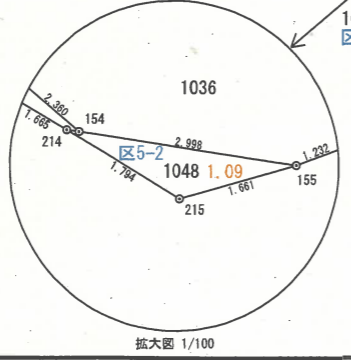

この図面は、換地処分時の画地を示すものに基づき、  
現地の境界を証明するものではありません。  
福岡市住宅都市みどり局地域まちづくり推進部地域計画課

計画機関 福岡市青葉三丁目土地区画整理事業  
作成日 平成29年 11月