

平成十八年三月


福岡都市計画事業筥崎土地区画整理事業

# 出来形確認測量図


51 街区

縮尺 1 : 500

単位 m

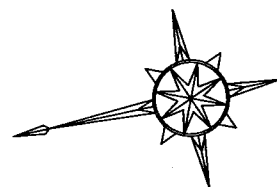

K. 210-1 K. 211 K. 212 K. 212-1 K. 213-1 K. 214

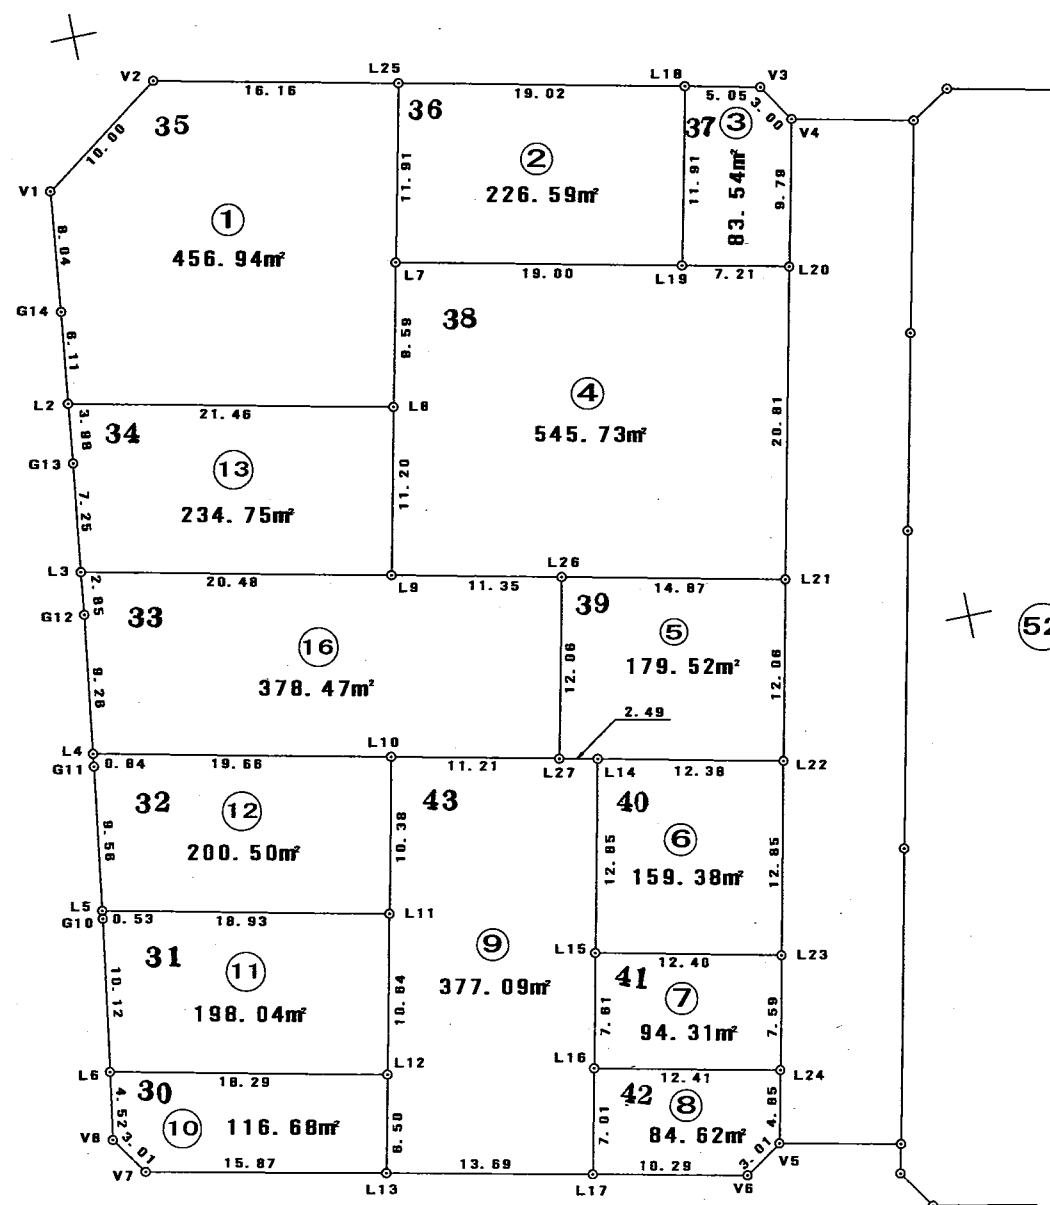

508-G3 508-G4 508-G5 508-G6

X 68800

Y -53150

X 68750

Y -53050

Y -53100

Y -53150

X 68700

Y -53050

Y -53100

X 68850

X 68700