

平成十八年三月

X 68890

Y -53050



福岡都市計画事業筥崎土地区画整理事業

出来形確認測量図

52 街区

縮尺 1 : 500

単位 m

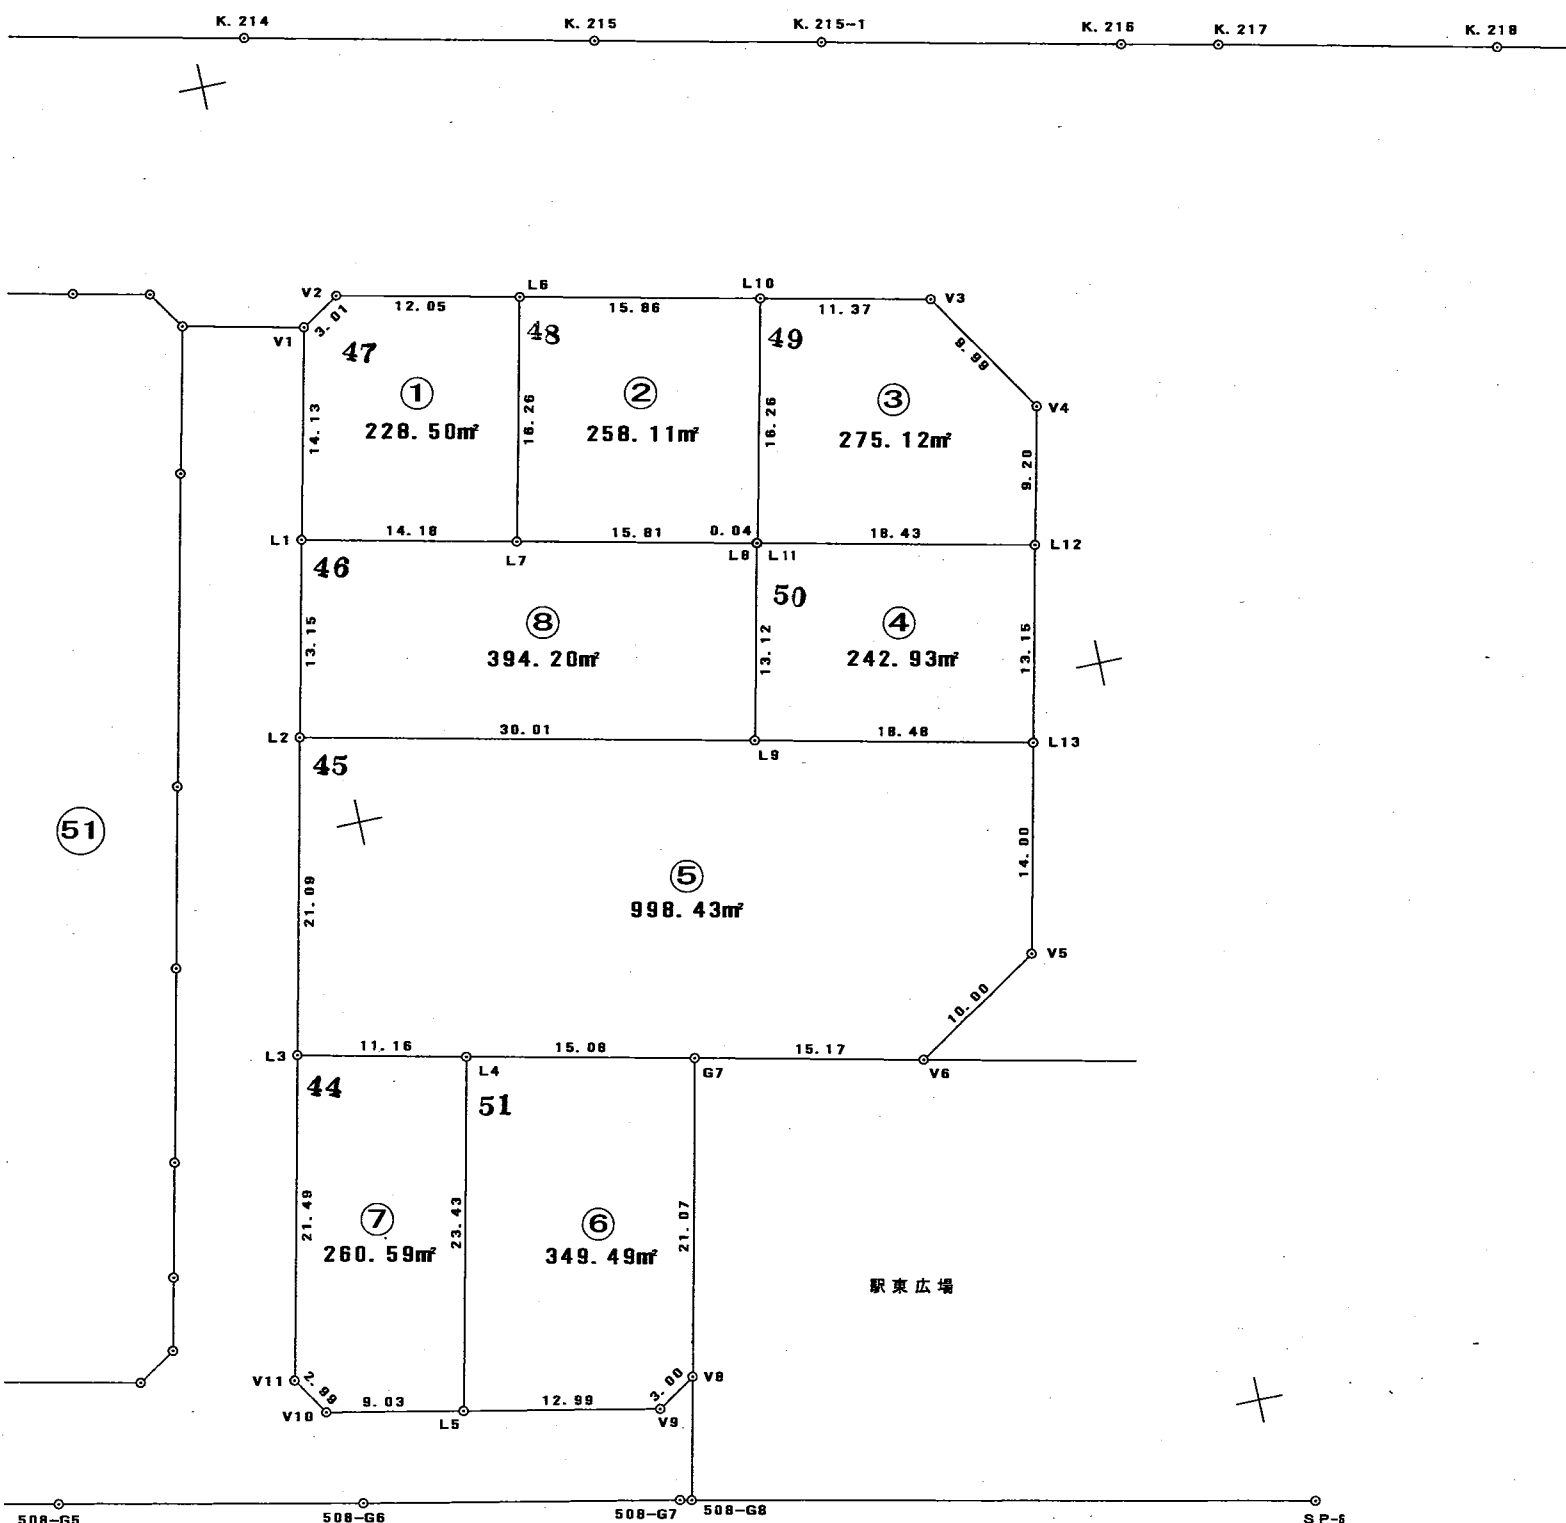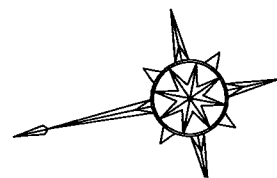

51

5

7

6

駅東広場

Y -53050

Y -53100

Y -53100

Y -53150

X 68890

Y -53150

X 68750

X 68700

X 68650