



福岡都市計画事業筥崎土地区画整理事業

出来形確認測量図

32 街区

縮尺 1 : 500

単位 m

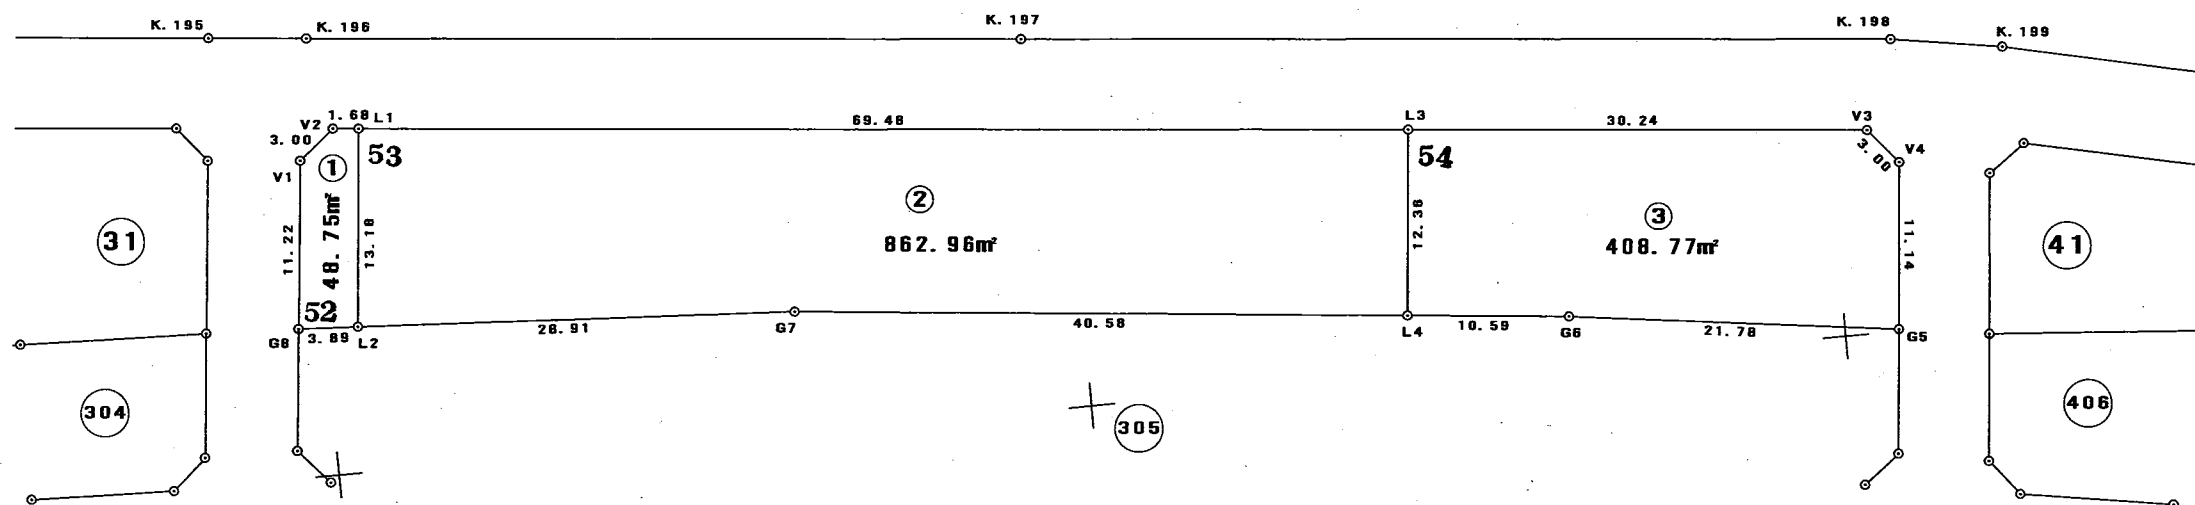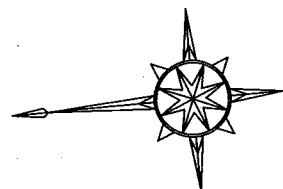

Y -53050

Y -53100

X 69200

X 69150

Y -53150

X 69100

X 69050

Y -53150

Y -53100

Y -53050

X 69000

X 69050

X 69150