


平成十八年三月

X 68550

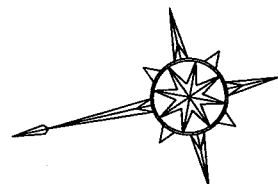

X 68550

福岡都市計画事業筥崎土地区画整理事業

出来形確認測量図

62 街区


縮尺 1 : 500

単位 m

X 68450

Y -53100

K. 223-1 K. 224 K. 225 K. 225-1 K. 226 K. 227 K. 227-1 K. 227-2

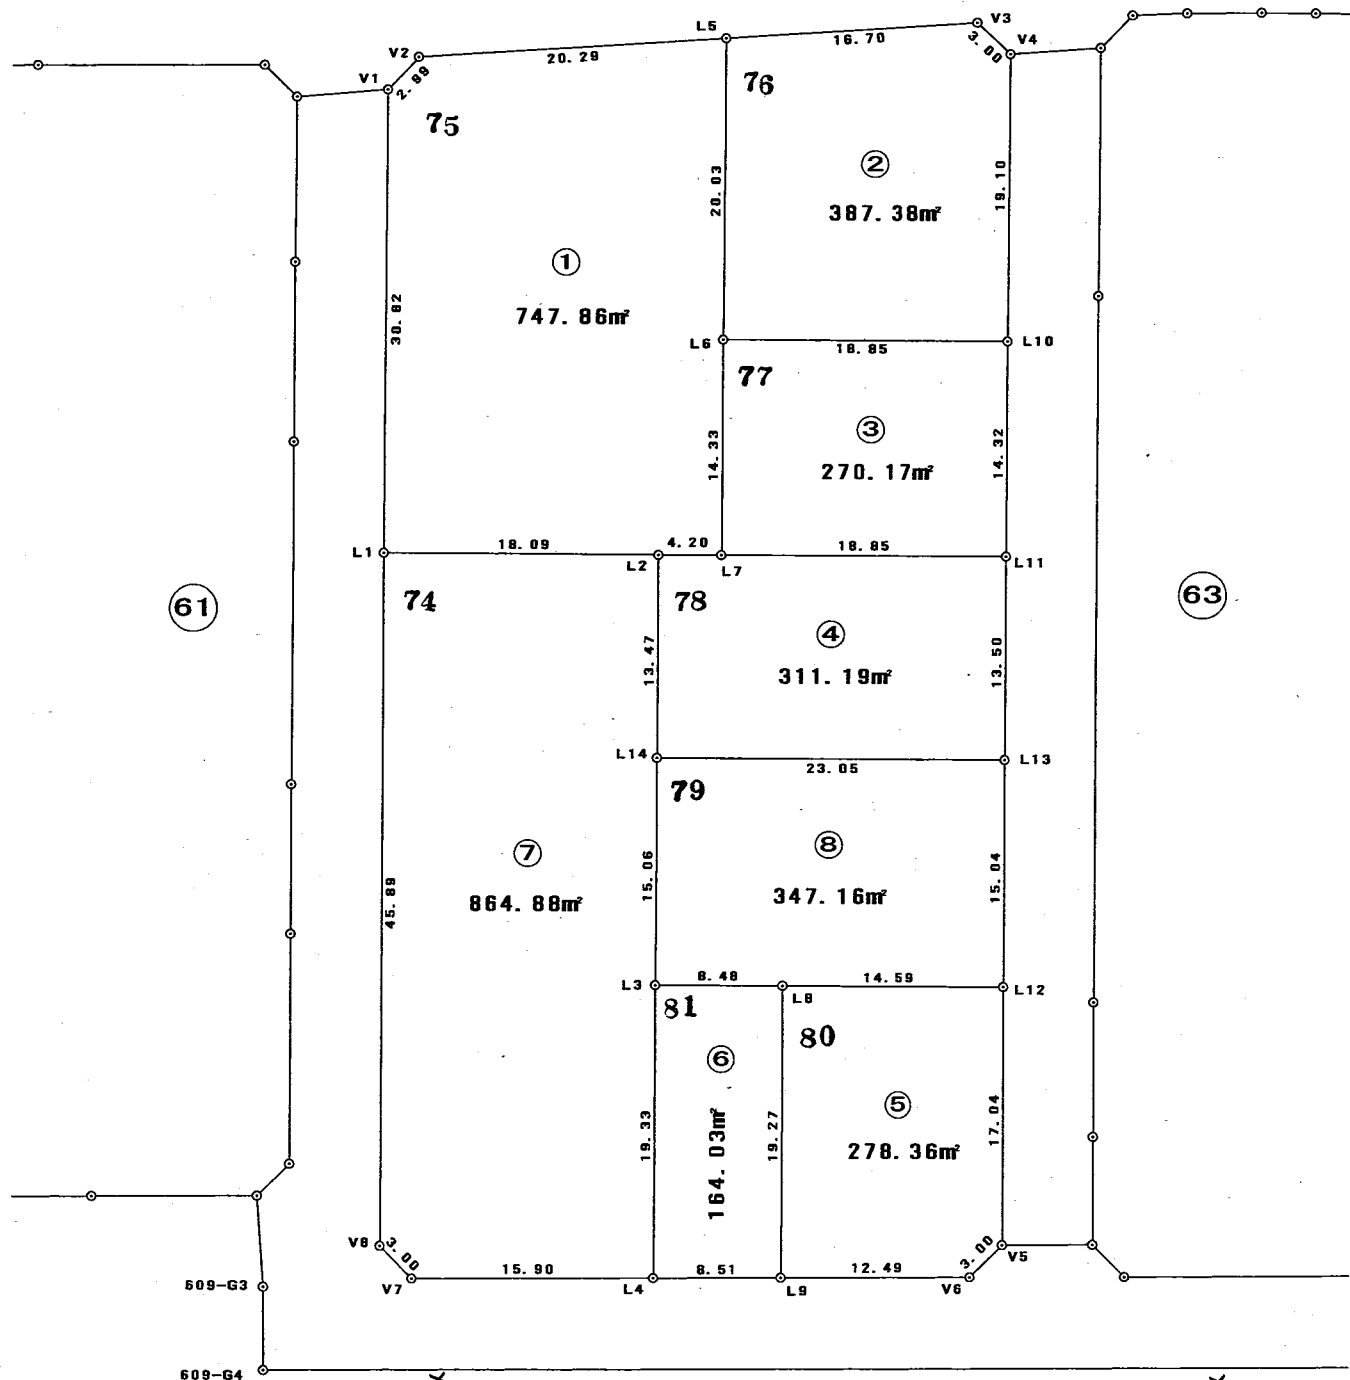

61

63

Y -53150

X 68600

Y -53200

X 68550

X 68500

X 68450

Y -53200

Y -53150