

平成十八年三月



福岡都市計画事業筥崎土地区画整理事業

# 出来形確認測量図

22 街区

縮尺 1 : 500

単位 m

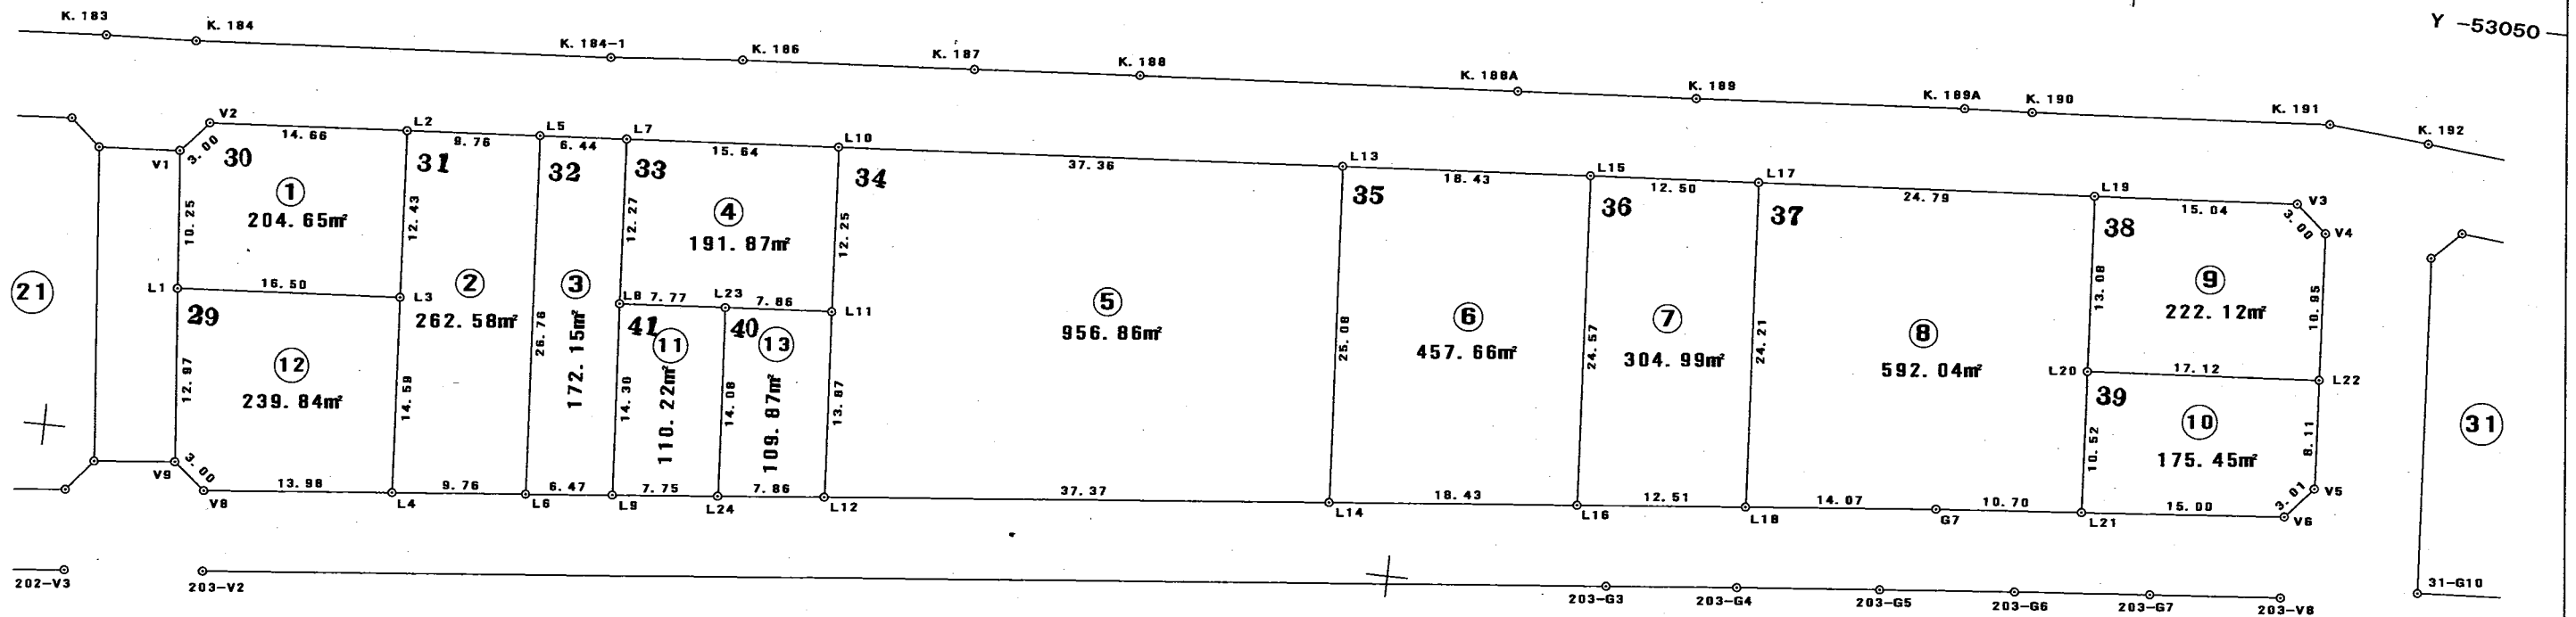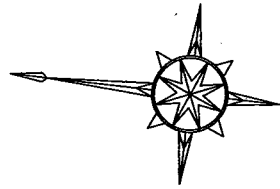

(203)

(31)

Y -53150

X 69450

X 69400

Y -53150

X 69350

X 69300