
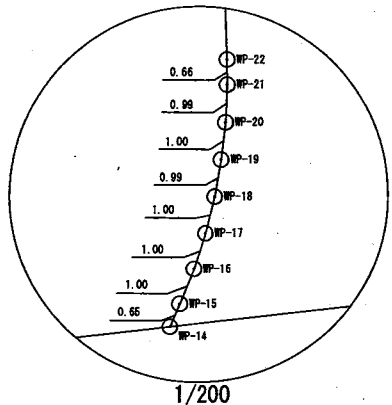
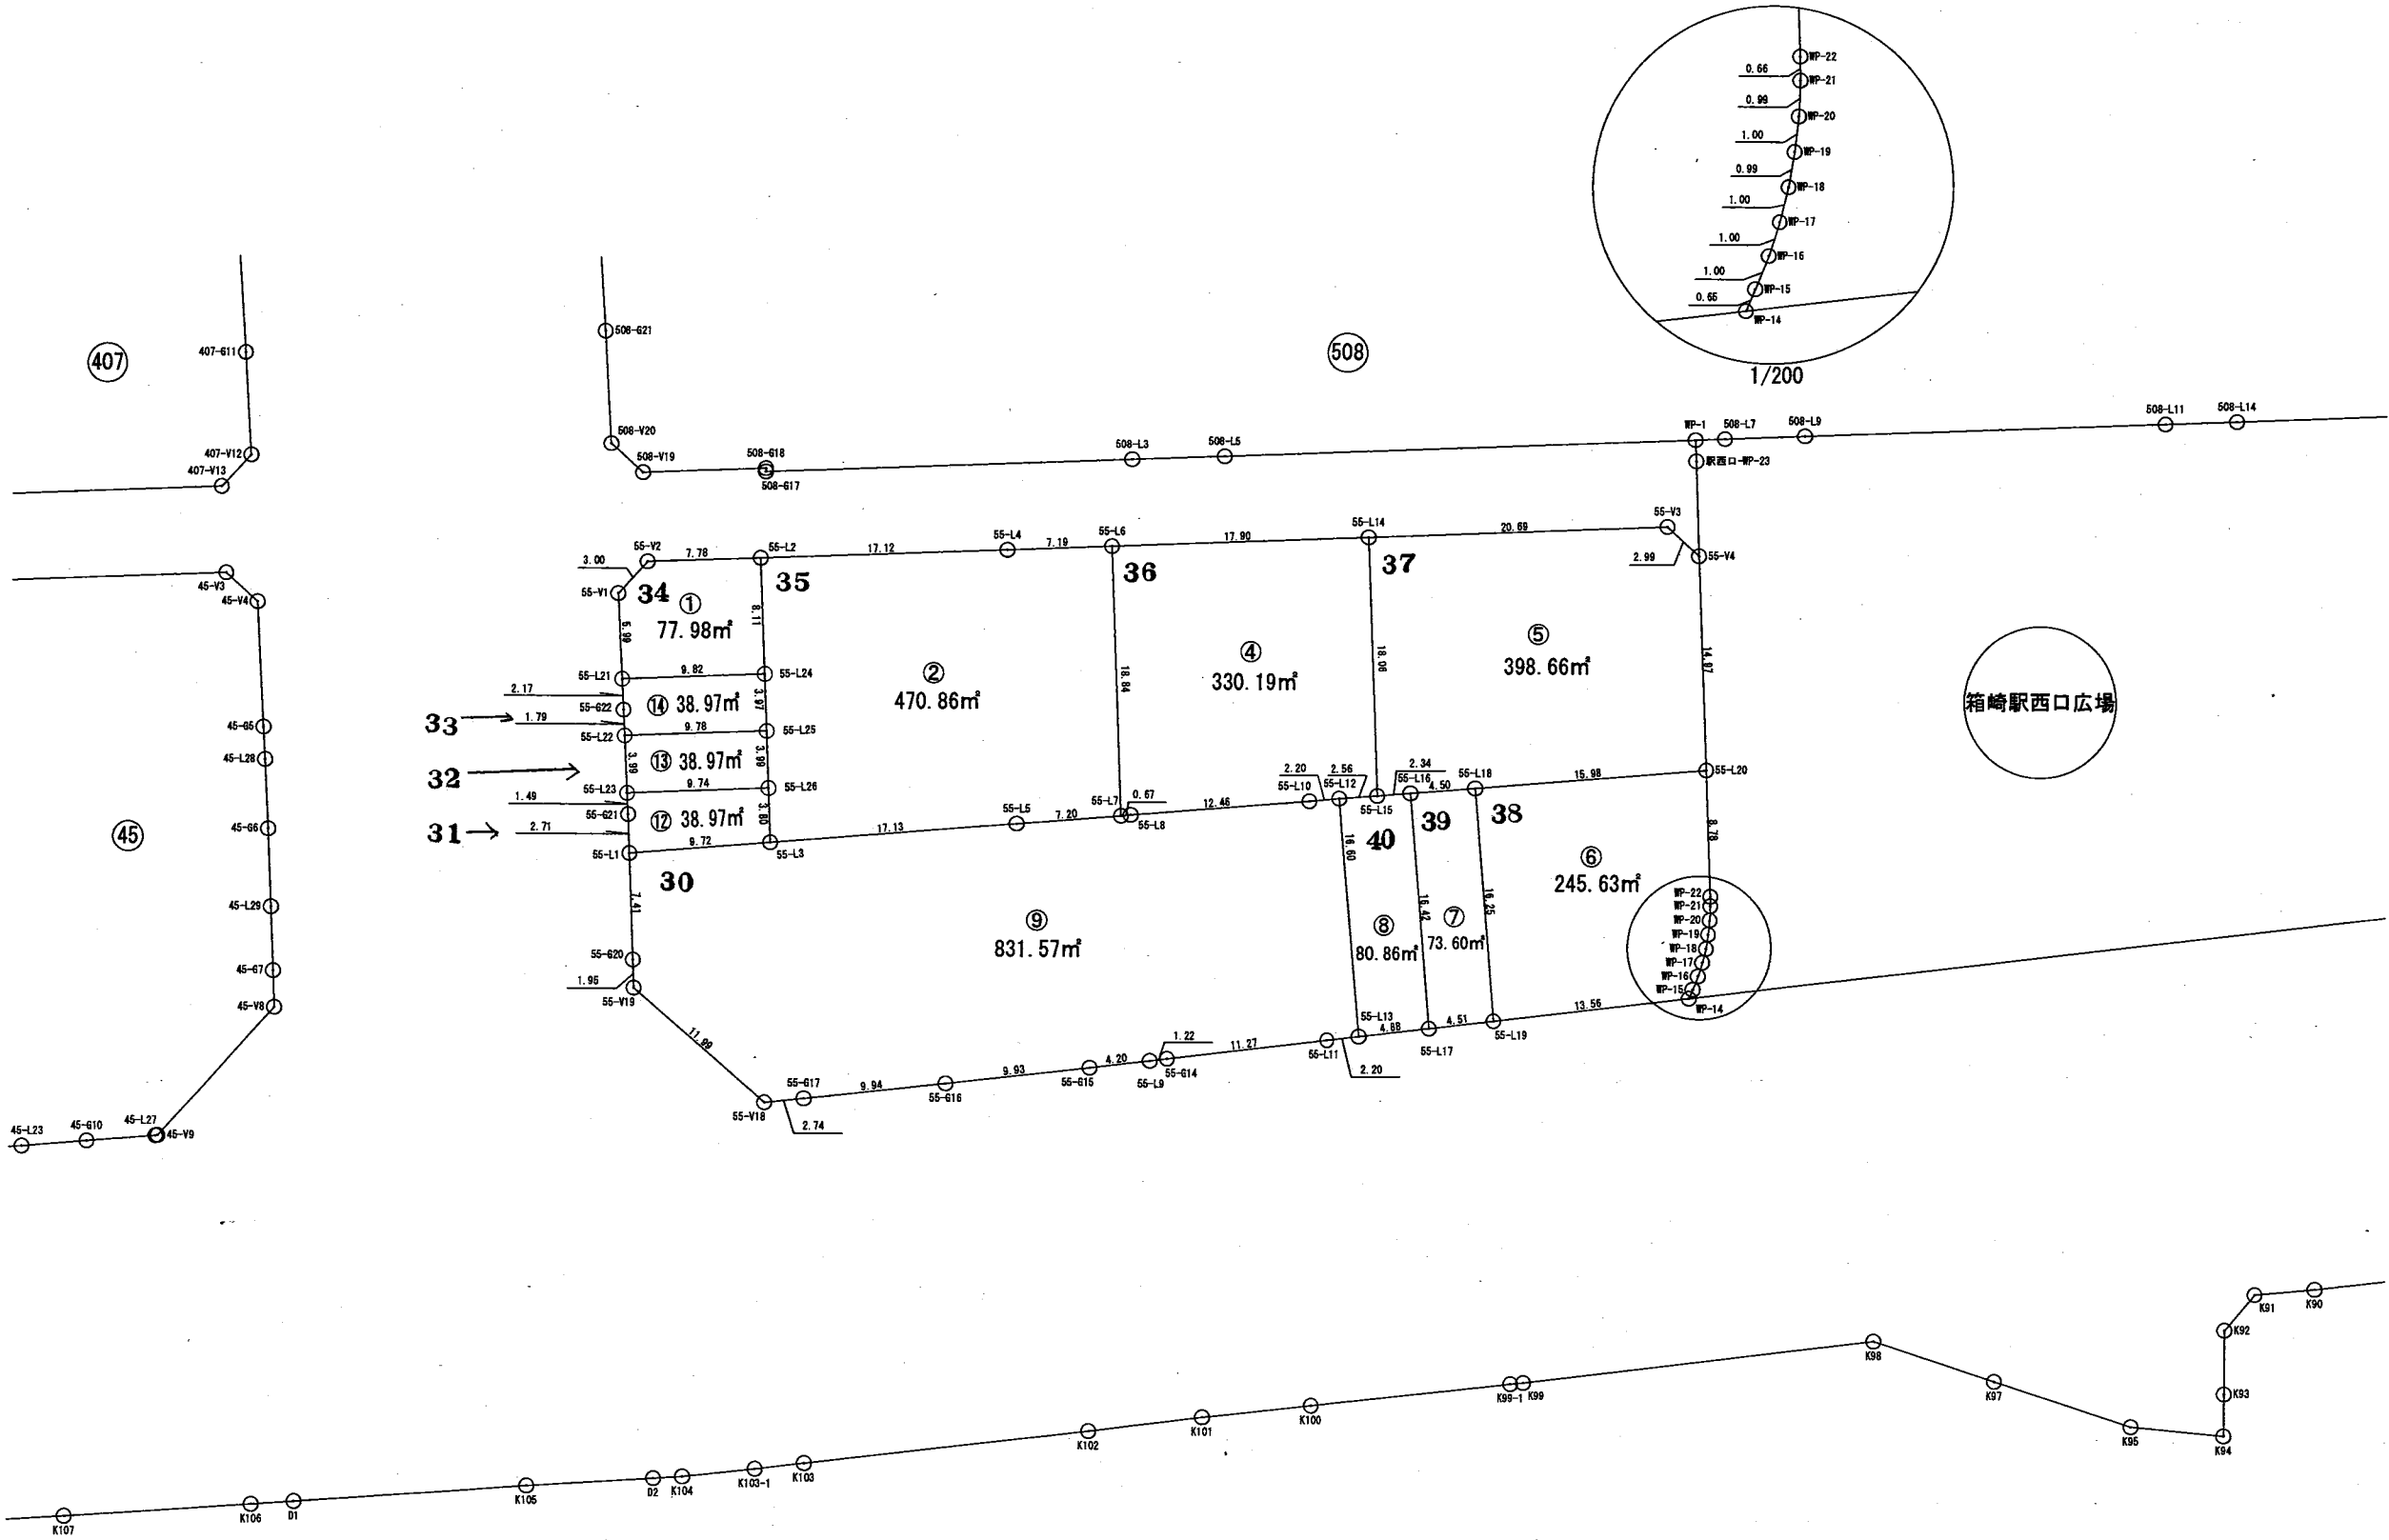



出来形確認測量図

55街区

縮尺 1:500  
単位 m

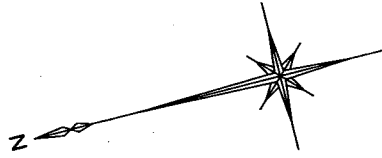

箱崎駅西口広場