




福岡都市計画事業宮崎土地区画整理事業

出来形確認測量図

34街区

縮尺 1:500

単位 m

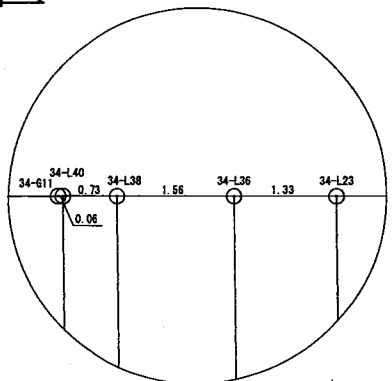

1/100

