


福岡都市計画事業宮崎土地地区画整理事業  
出来形確認測量図  
24街区

縮尺 1:500  
単位 m

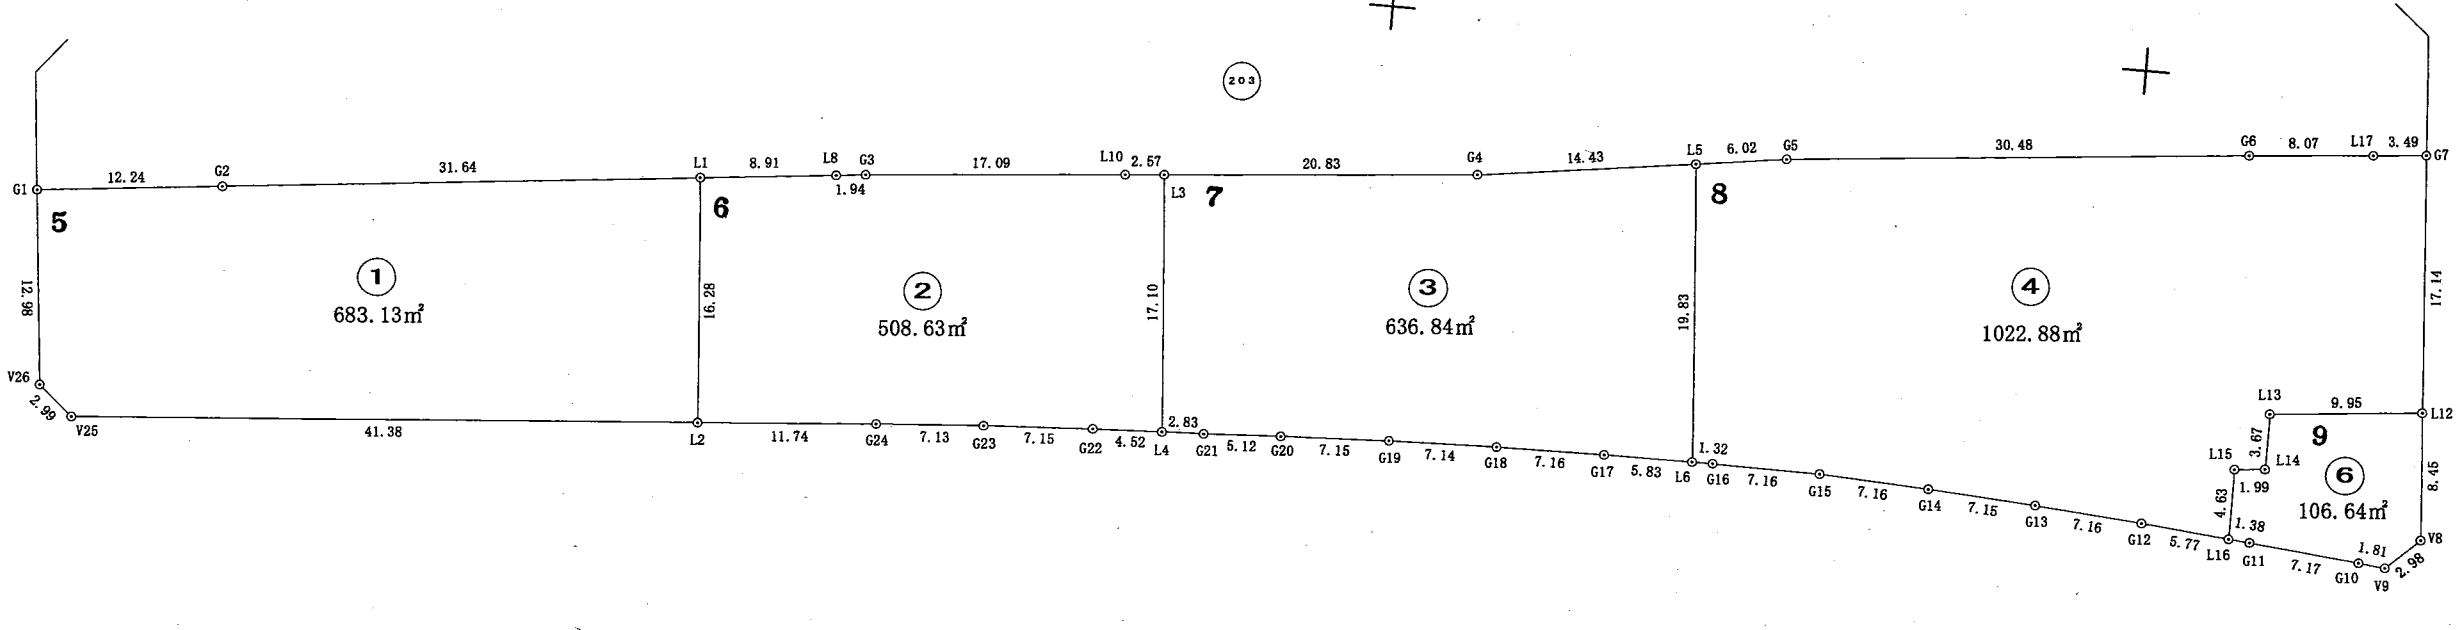

Y-53050

Y-53100

Y-53150

X69450

X69400

X69350

X69300