



福岡都市計画事業伊都土地区画整理事業
出来形確認測量図

S=1:500
単位 m

169街区

街区面積 1,750.31m²
画地面積 1,750.30m²

今宿三丁目

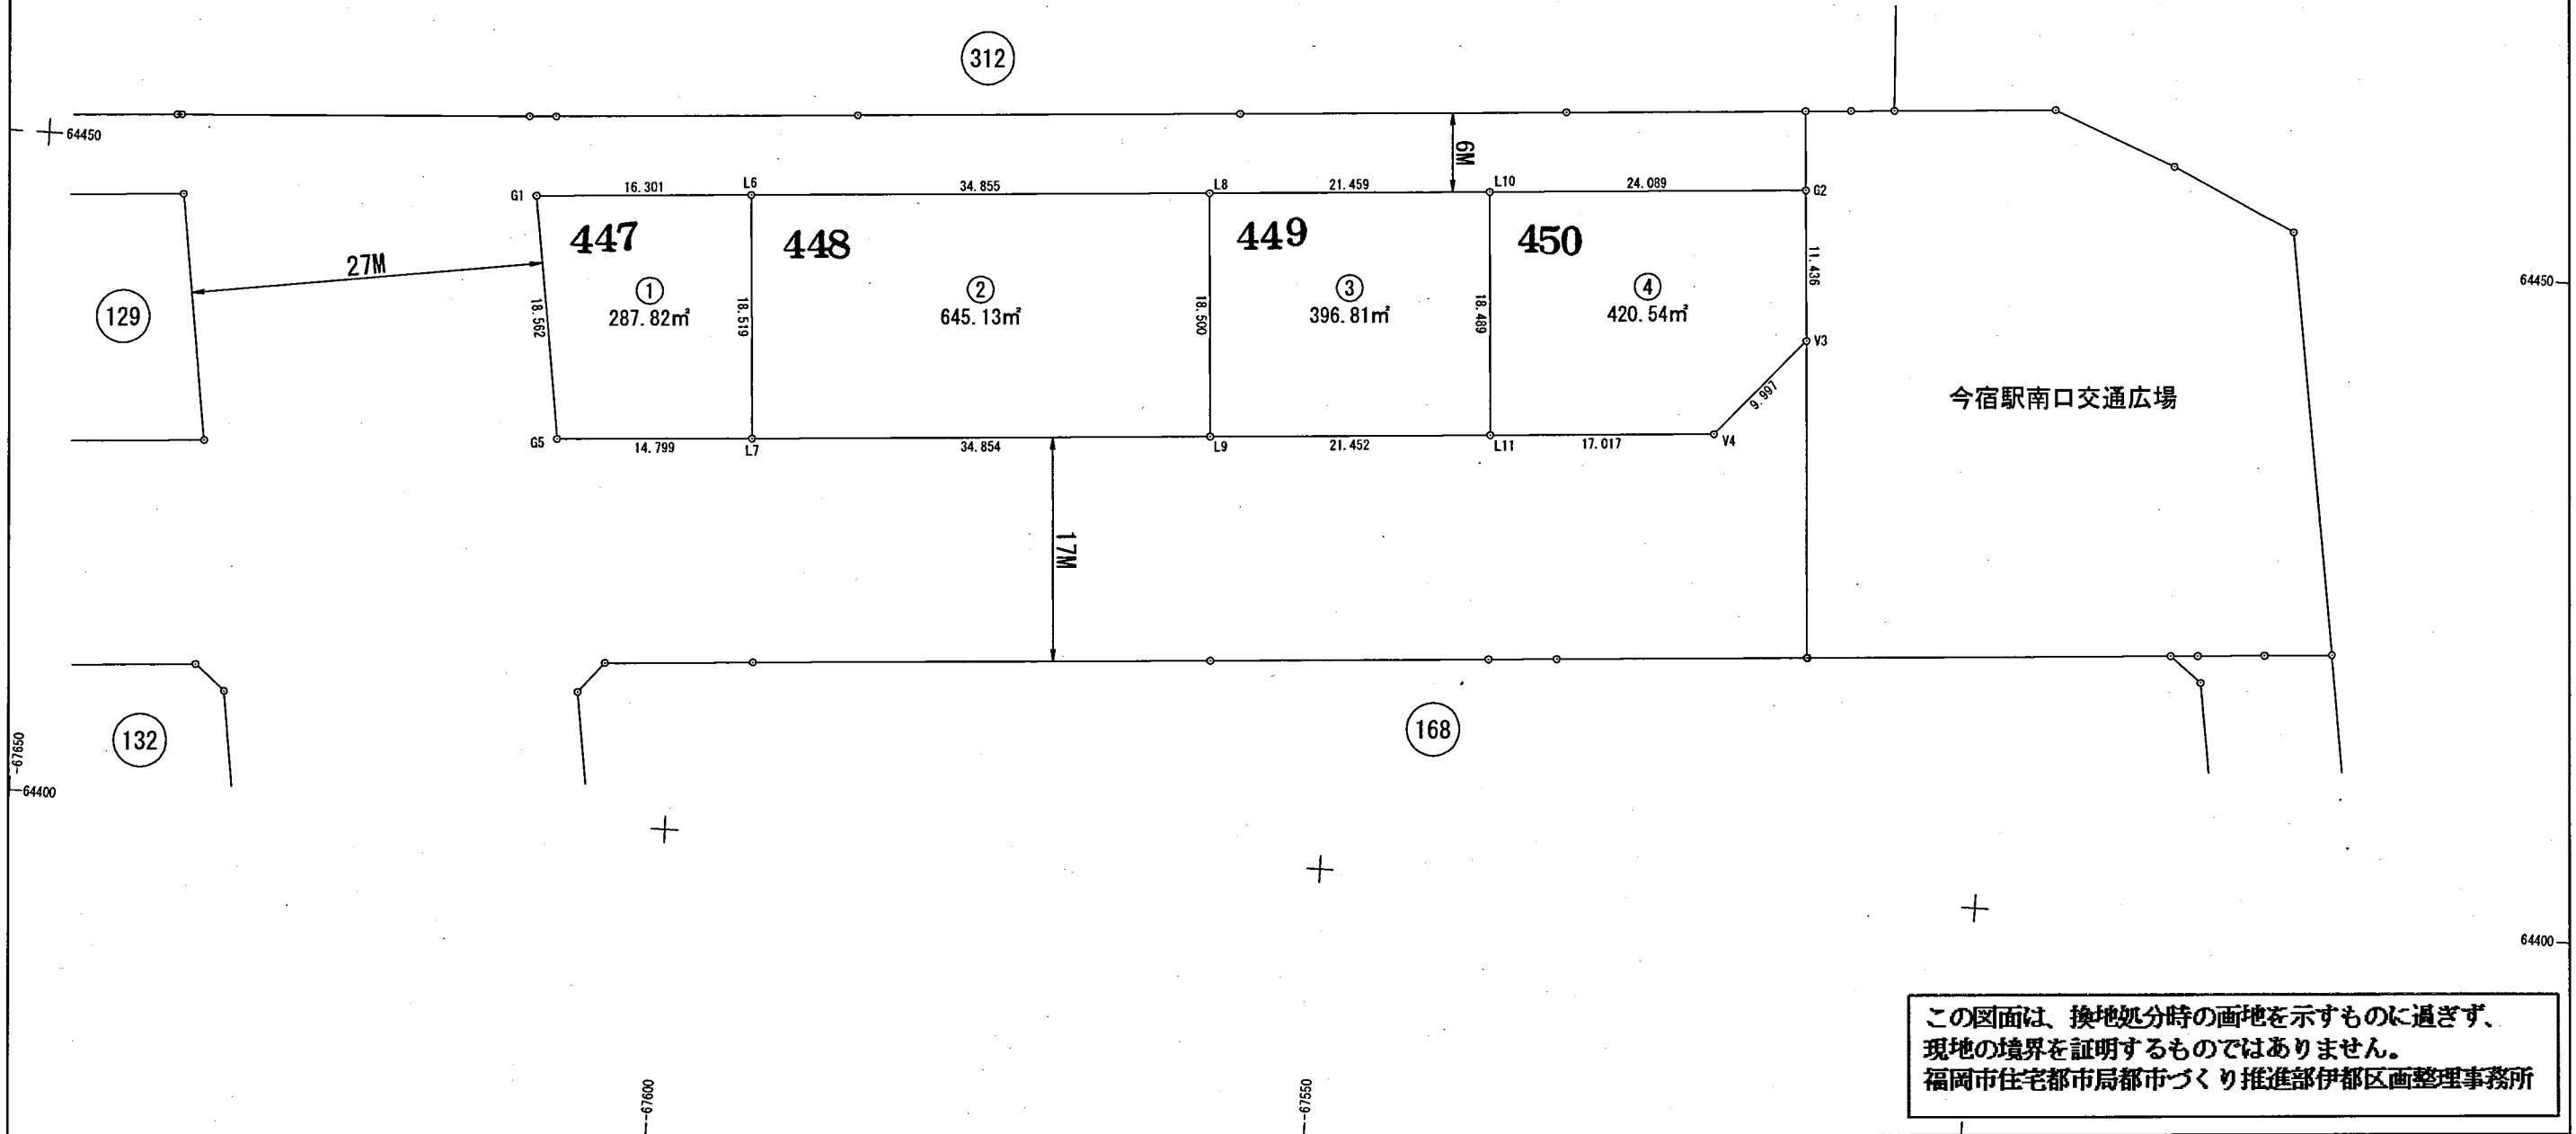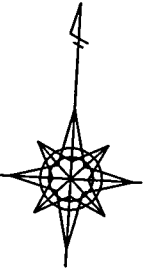

世界測地系

平成24年10月