

福岡都市計画事業伊都地区画整理事業  
出来形確認測量図

S=1:500  
単位 m



46街区

街区面積 6,674.46㎡  
画地面積 6,674.35㎡

今宿三丁目

江の口川

徳永川


41

40

43

45

47

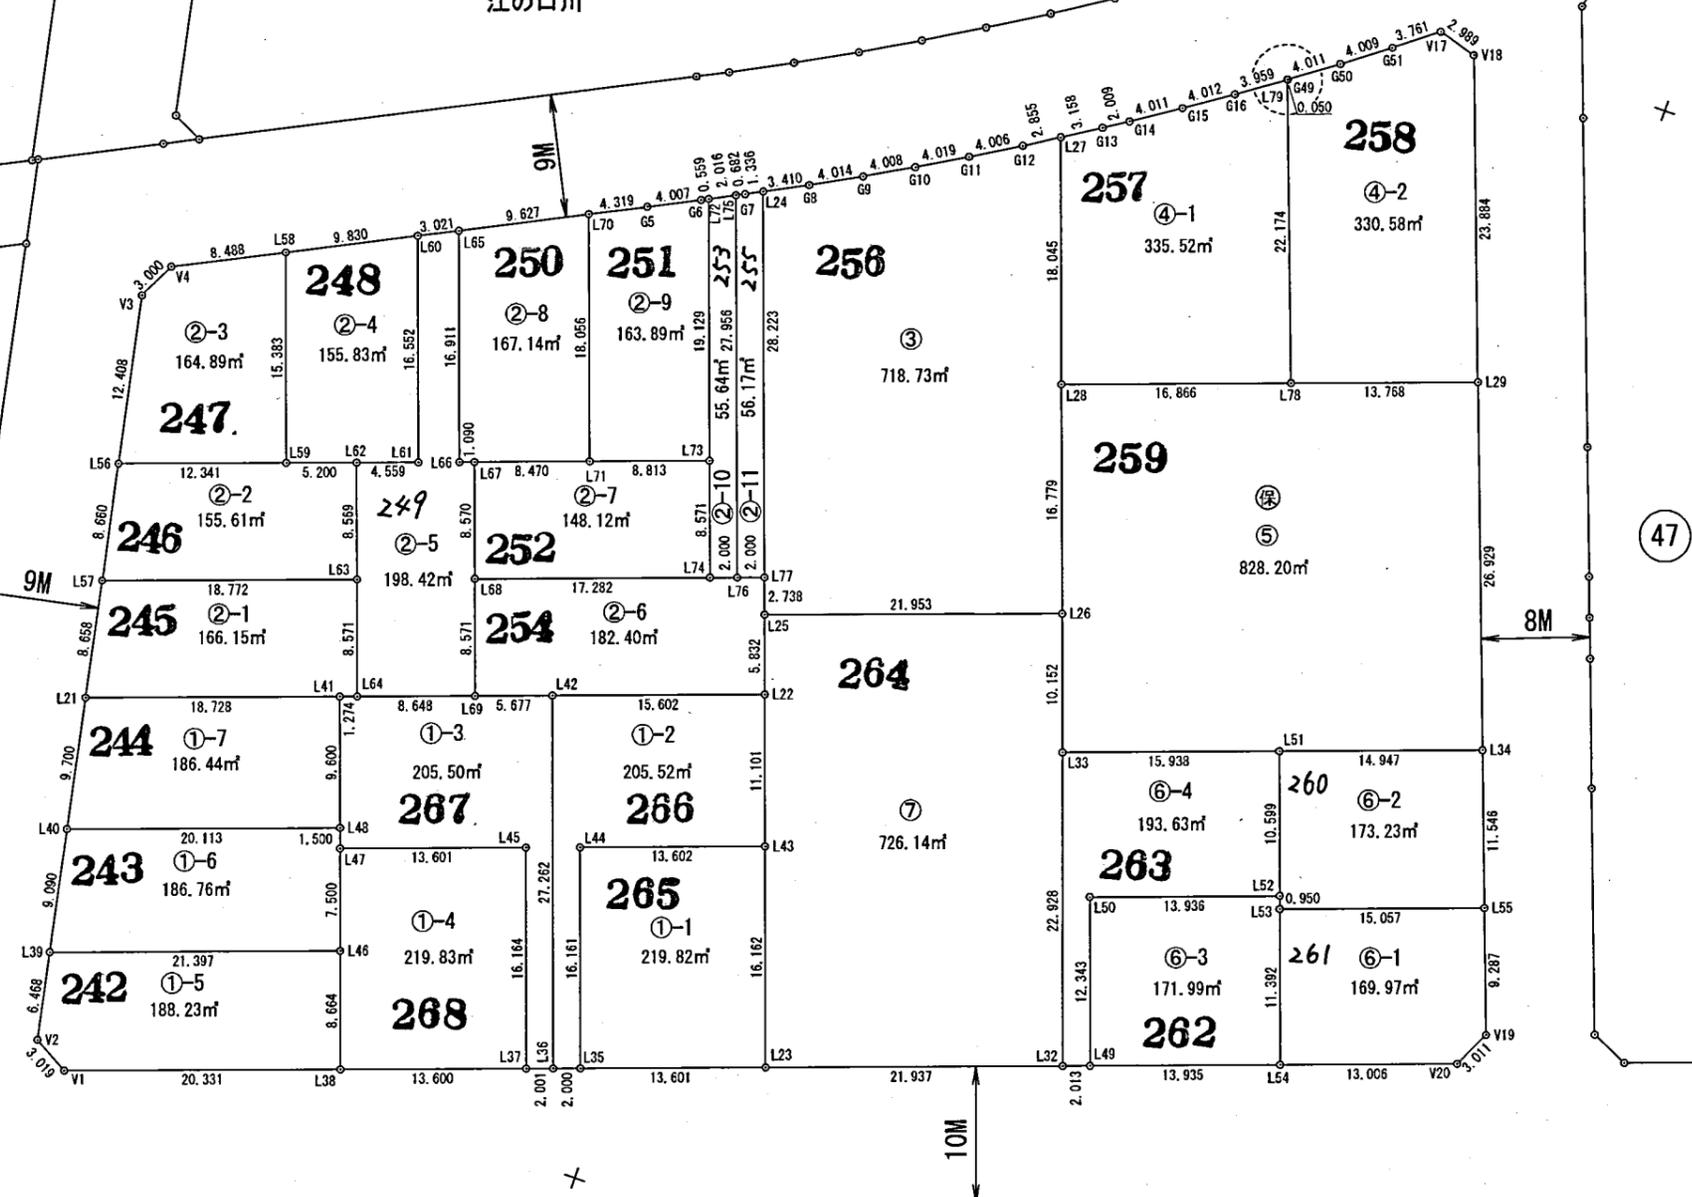

この図面は、換地処分時の画地を示すものにと過ぎず、  
現地の境界を証明するものではありません。  
福岡市住宅都市局都市づくり推進部伊都区画整理事務所

世界測地系

平成24年3月