

福岡都市計画事業伊都地区画整理事業  
出来形確認測量図

S=1:500  
単位 m


56街区

街区面積 3,310.36㎡  
画地面積 3,310.31㎡

今宿三丁目



5号街区公園

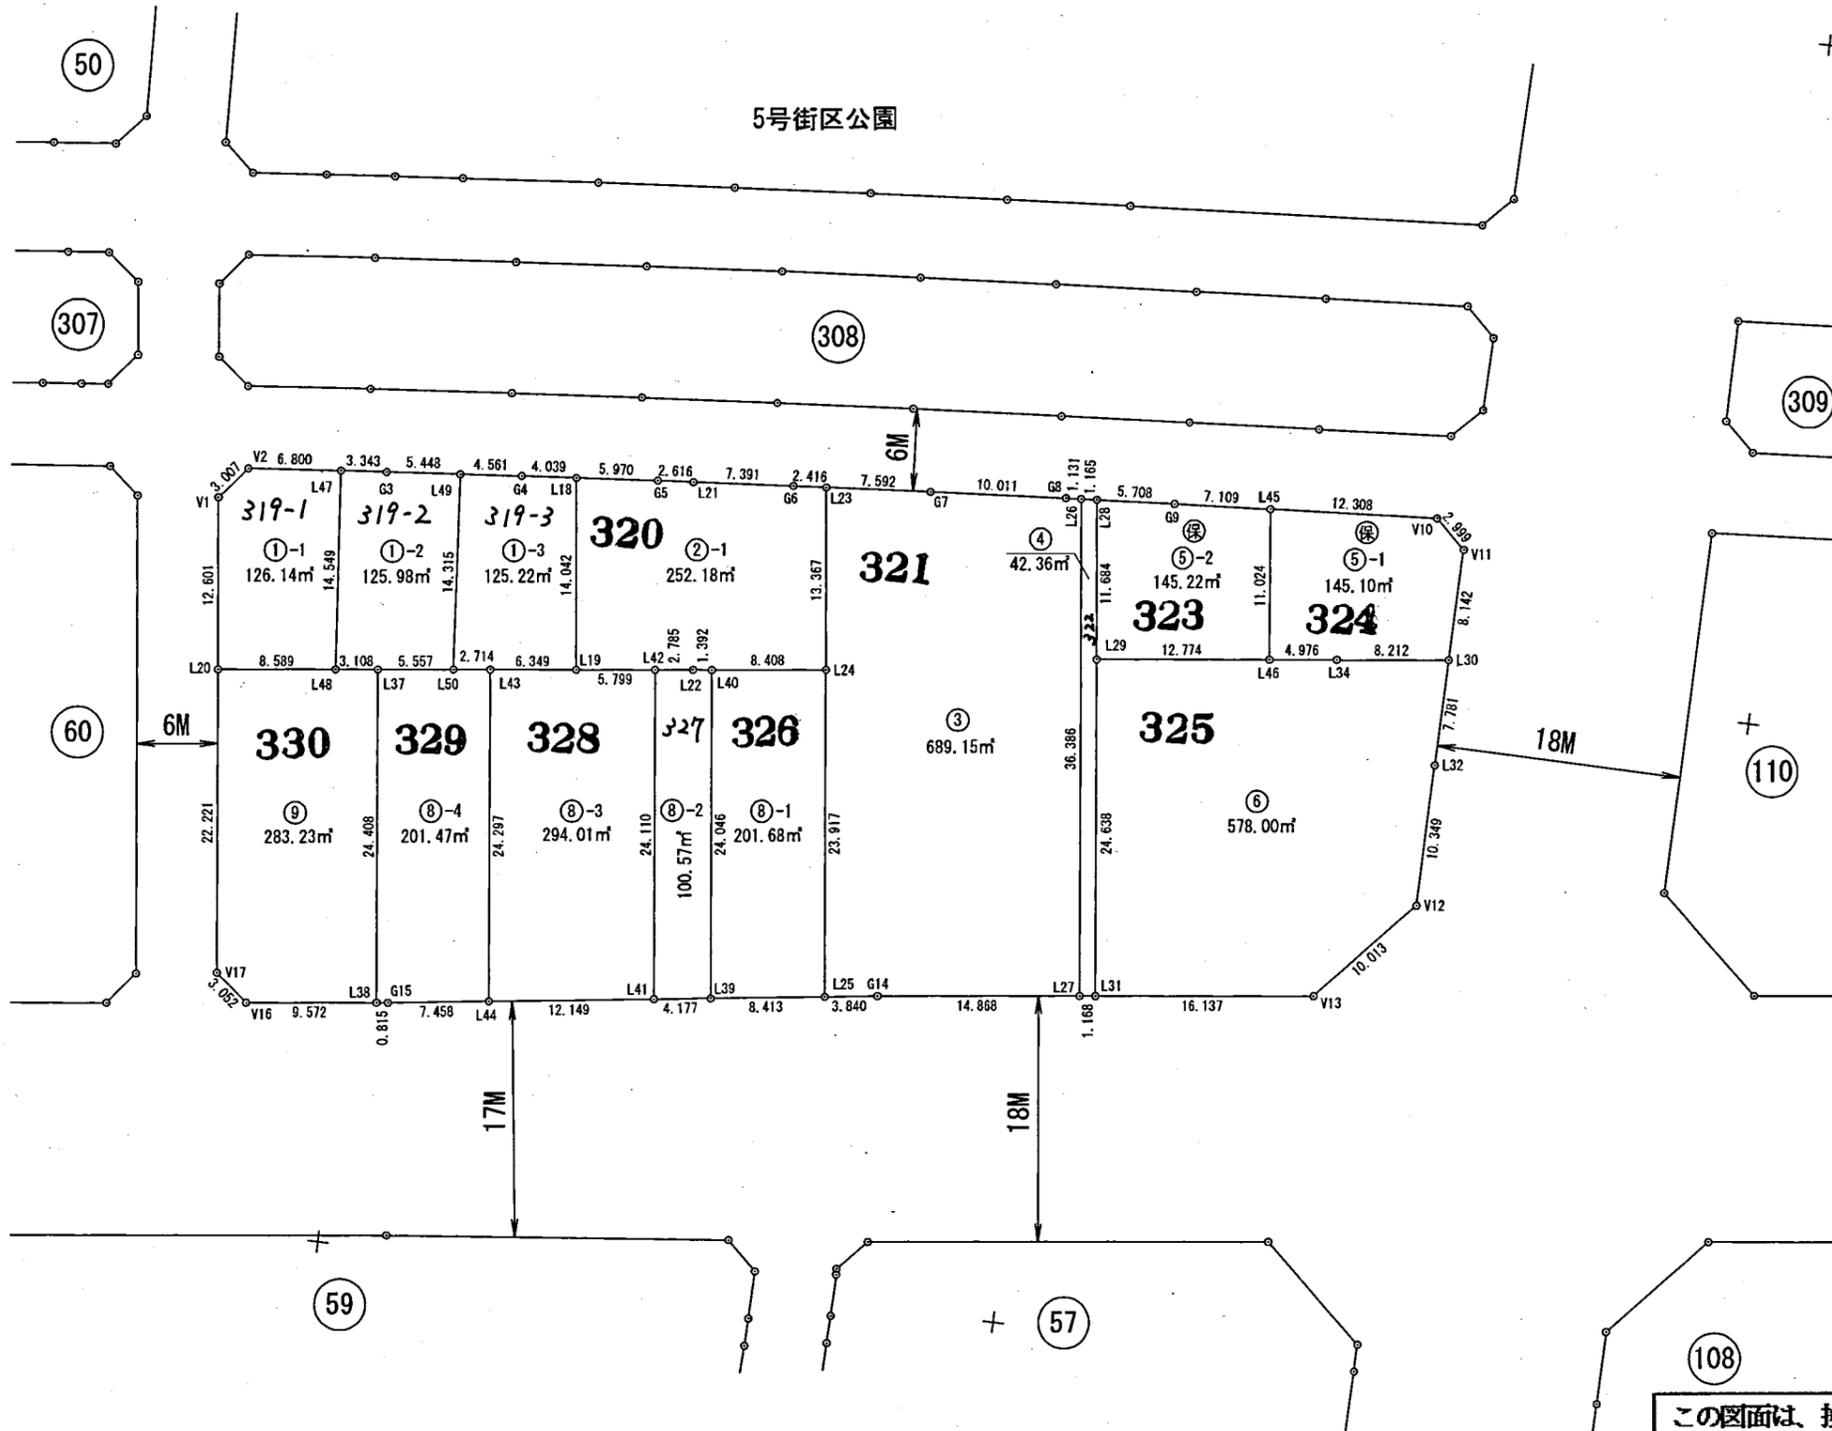

この図面は、換地処分時の画地を示すものに過ぎず、  
現地の境界を証明するものではありません。  
福岡市住宅都市局都市づくり推進部伊都区画整理事務所

平成27年1月