


福岡都市計画事業伊都土地区画整理事業 出来形確認測量図

S=1 : 500
单 位 m


110街区
街区面積 2,183.29m²
画地面積 2,183.26m²

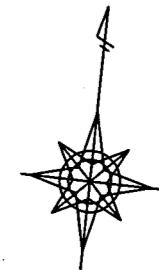

今宿三丁目

64450

平成25年9月

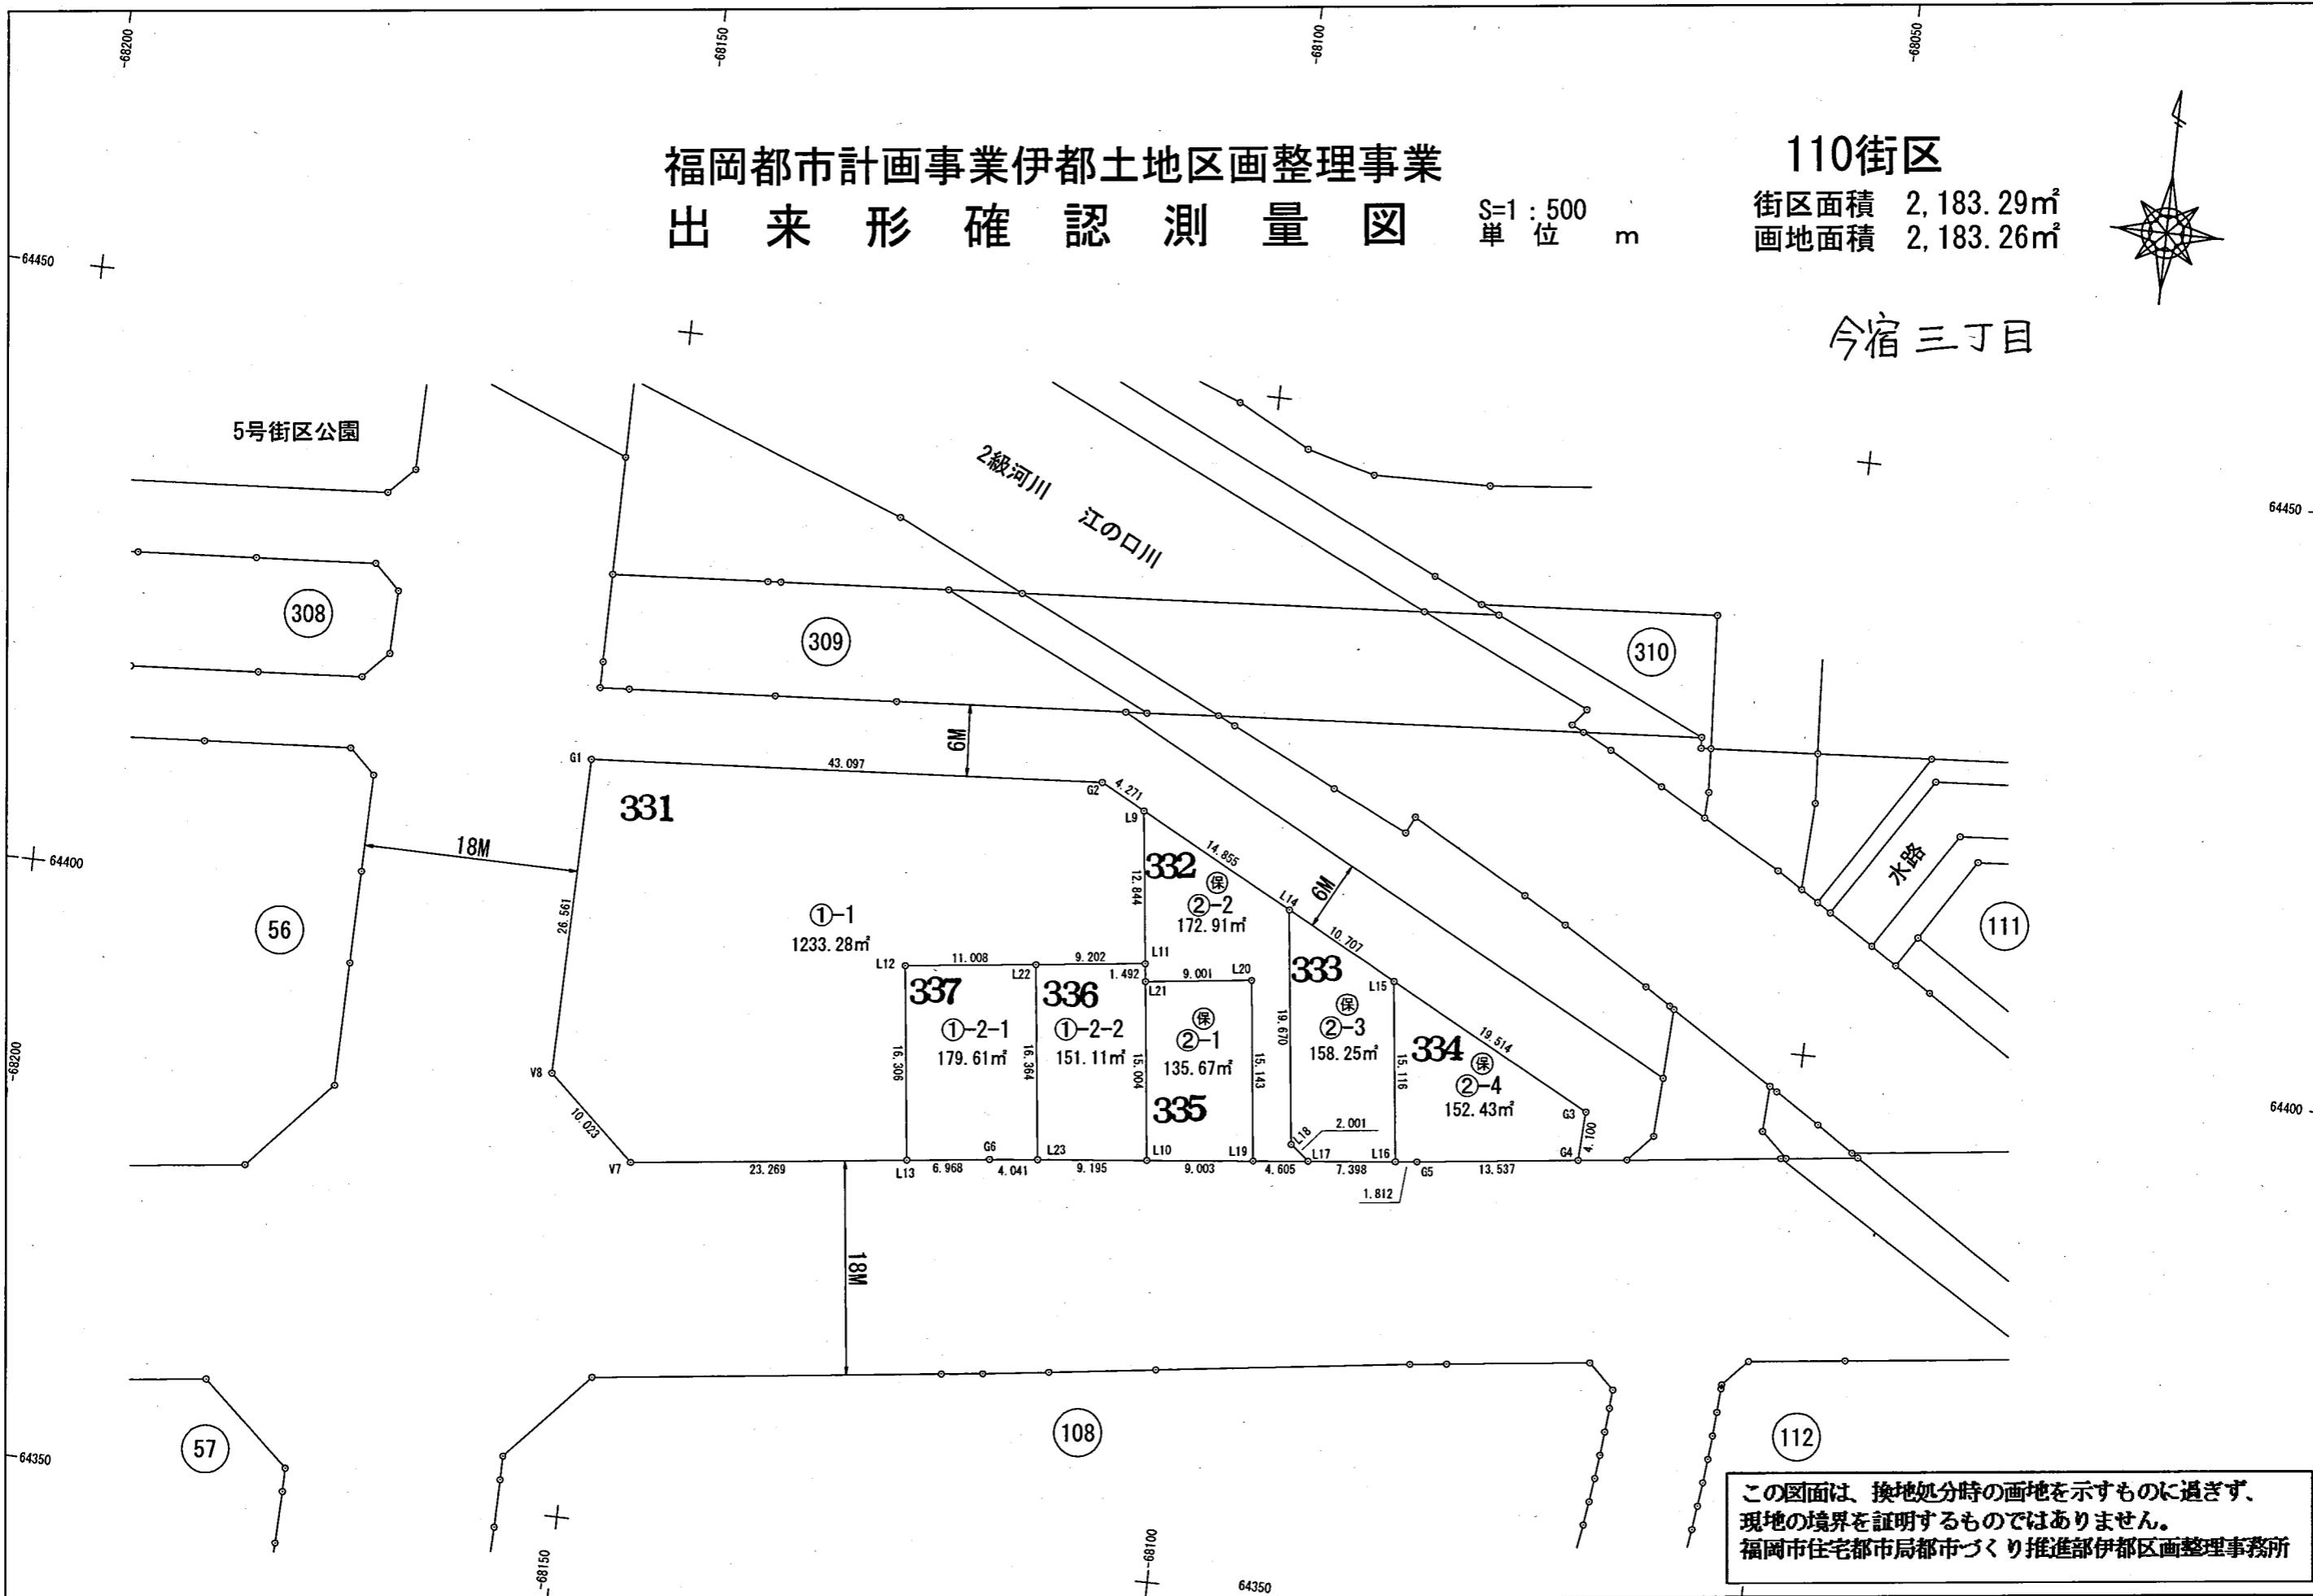

この図面は、換地処分時の画地を示すものに過ぎず、現地の境界を証明するものではありません。
福岡市住宅都市局都市づくり推進部伊都区画整理事務所

世界測地系