


福岡都市計画事業伊都土地区画整理事業
出来形確認測量図

S=1:500
単位 m

52街区


街区面積 7,789.21㎡
画地面積 7,789.14㎡

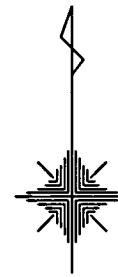

今宿三丁目

この図面は、換地処分時の画地を示すものに過ぎず、
現地の境界を証明するものではありません。

住宅都市局地域計画課

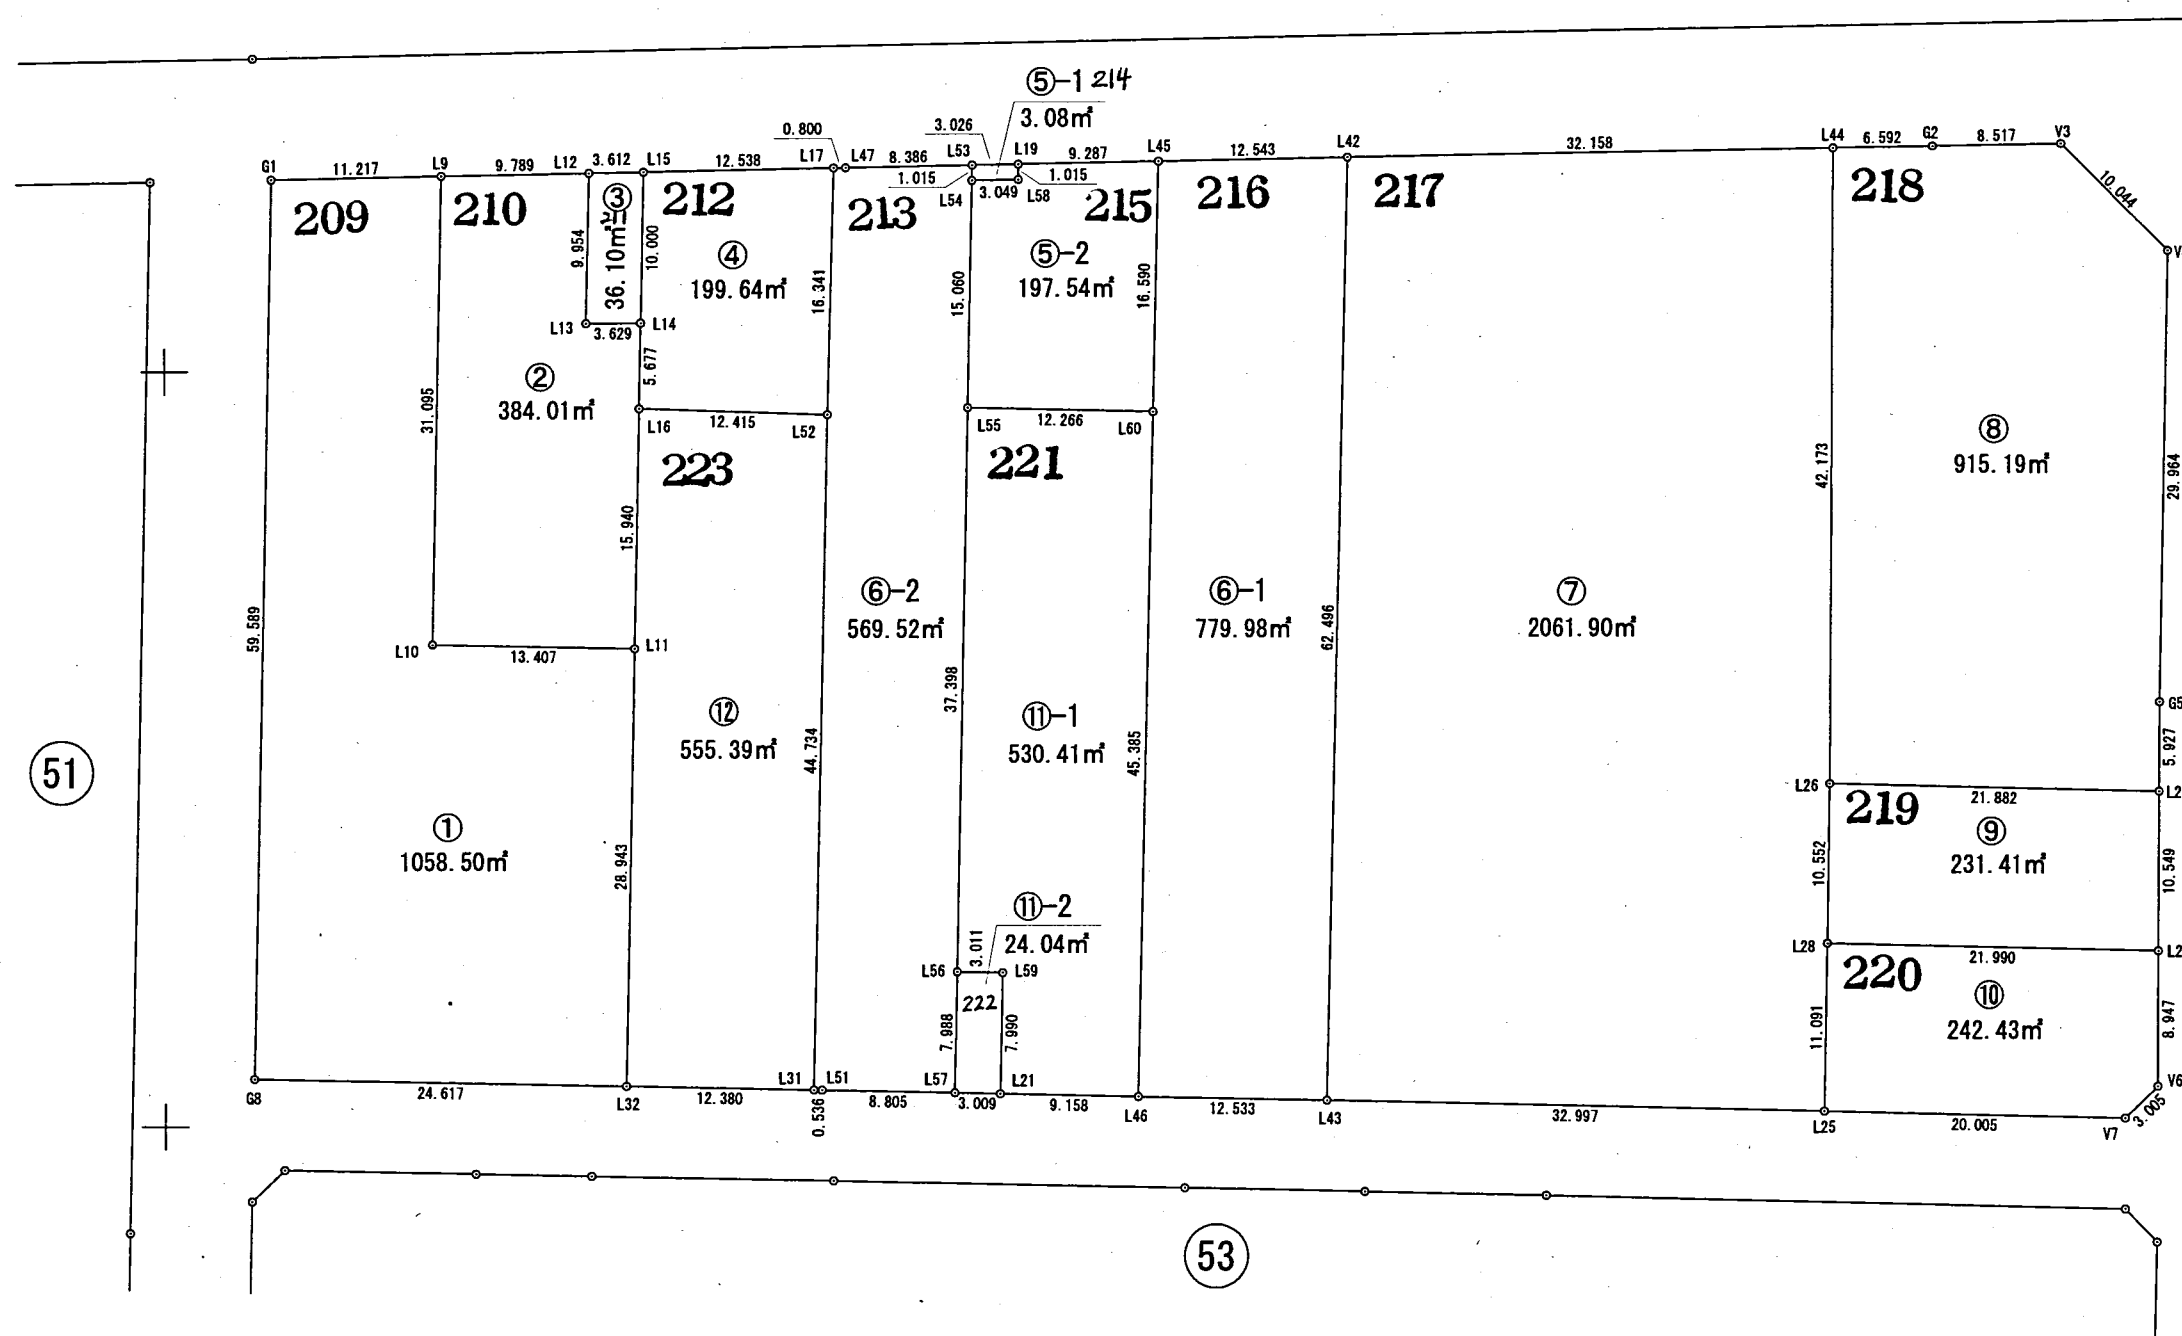

平成26年11月

世界測地系