


福岡都市計画事業伊都土地区画整理事業 出来形確認測量図

S=1:500
単位 m


街区面積 896.39㎡
画地面積 896.39㎡

今宿三丁目

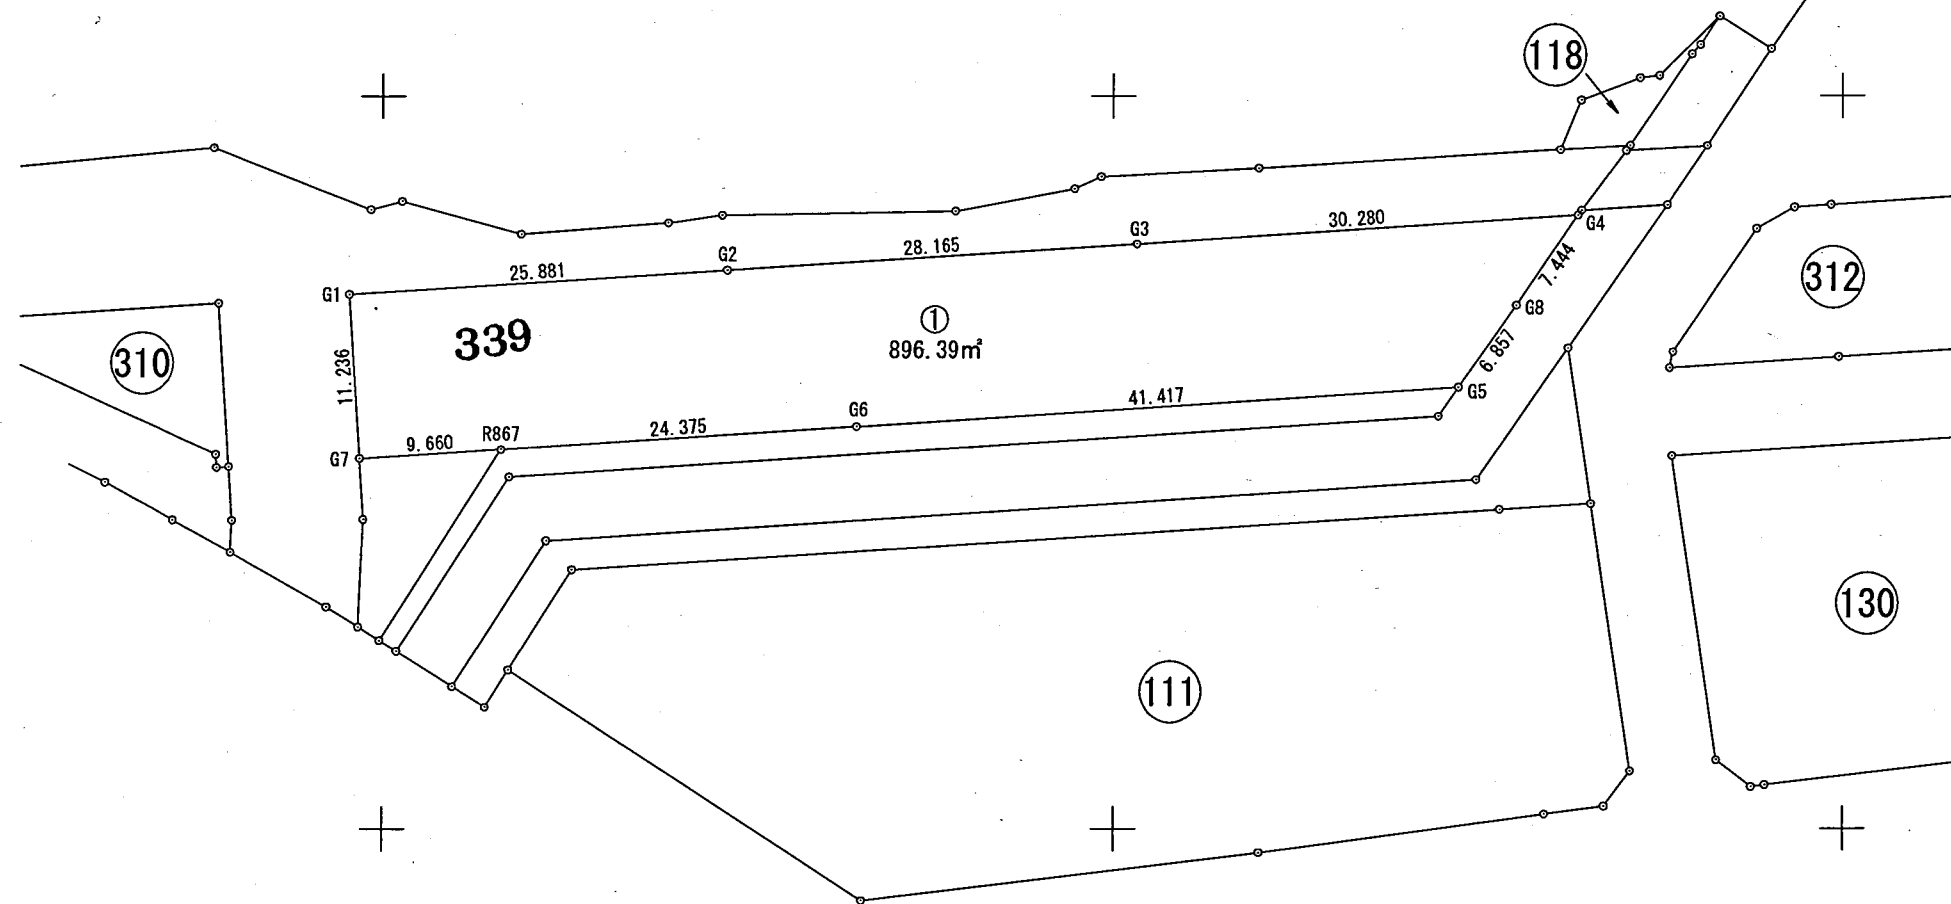

この図面は、換地処分時の画地を示すものに過ぎず、
現地の境界を証明するものではありません。
福岡市住宅都市局都市づくり推進部伊都区画整理事務所

平成26年1月

世界測地系