


福岡都市計画事業伊都土地区画整理事業
出来形確認測量図


S=1:500
単位 m

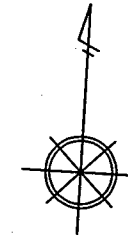

129街区

街区面積 2,946.18㎡
画地面積 2,946.15㎡

今宿三丁目

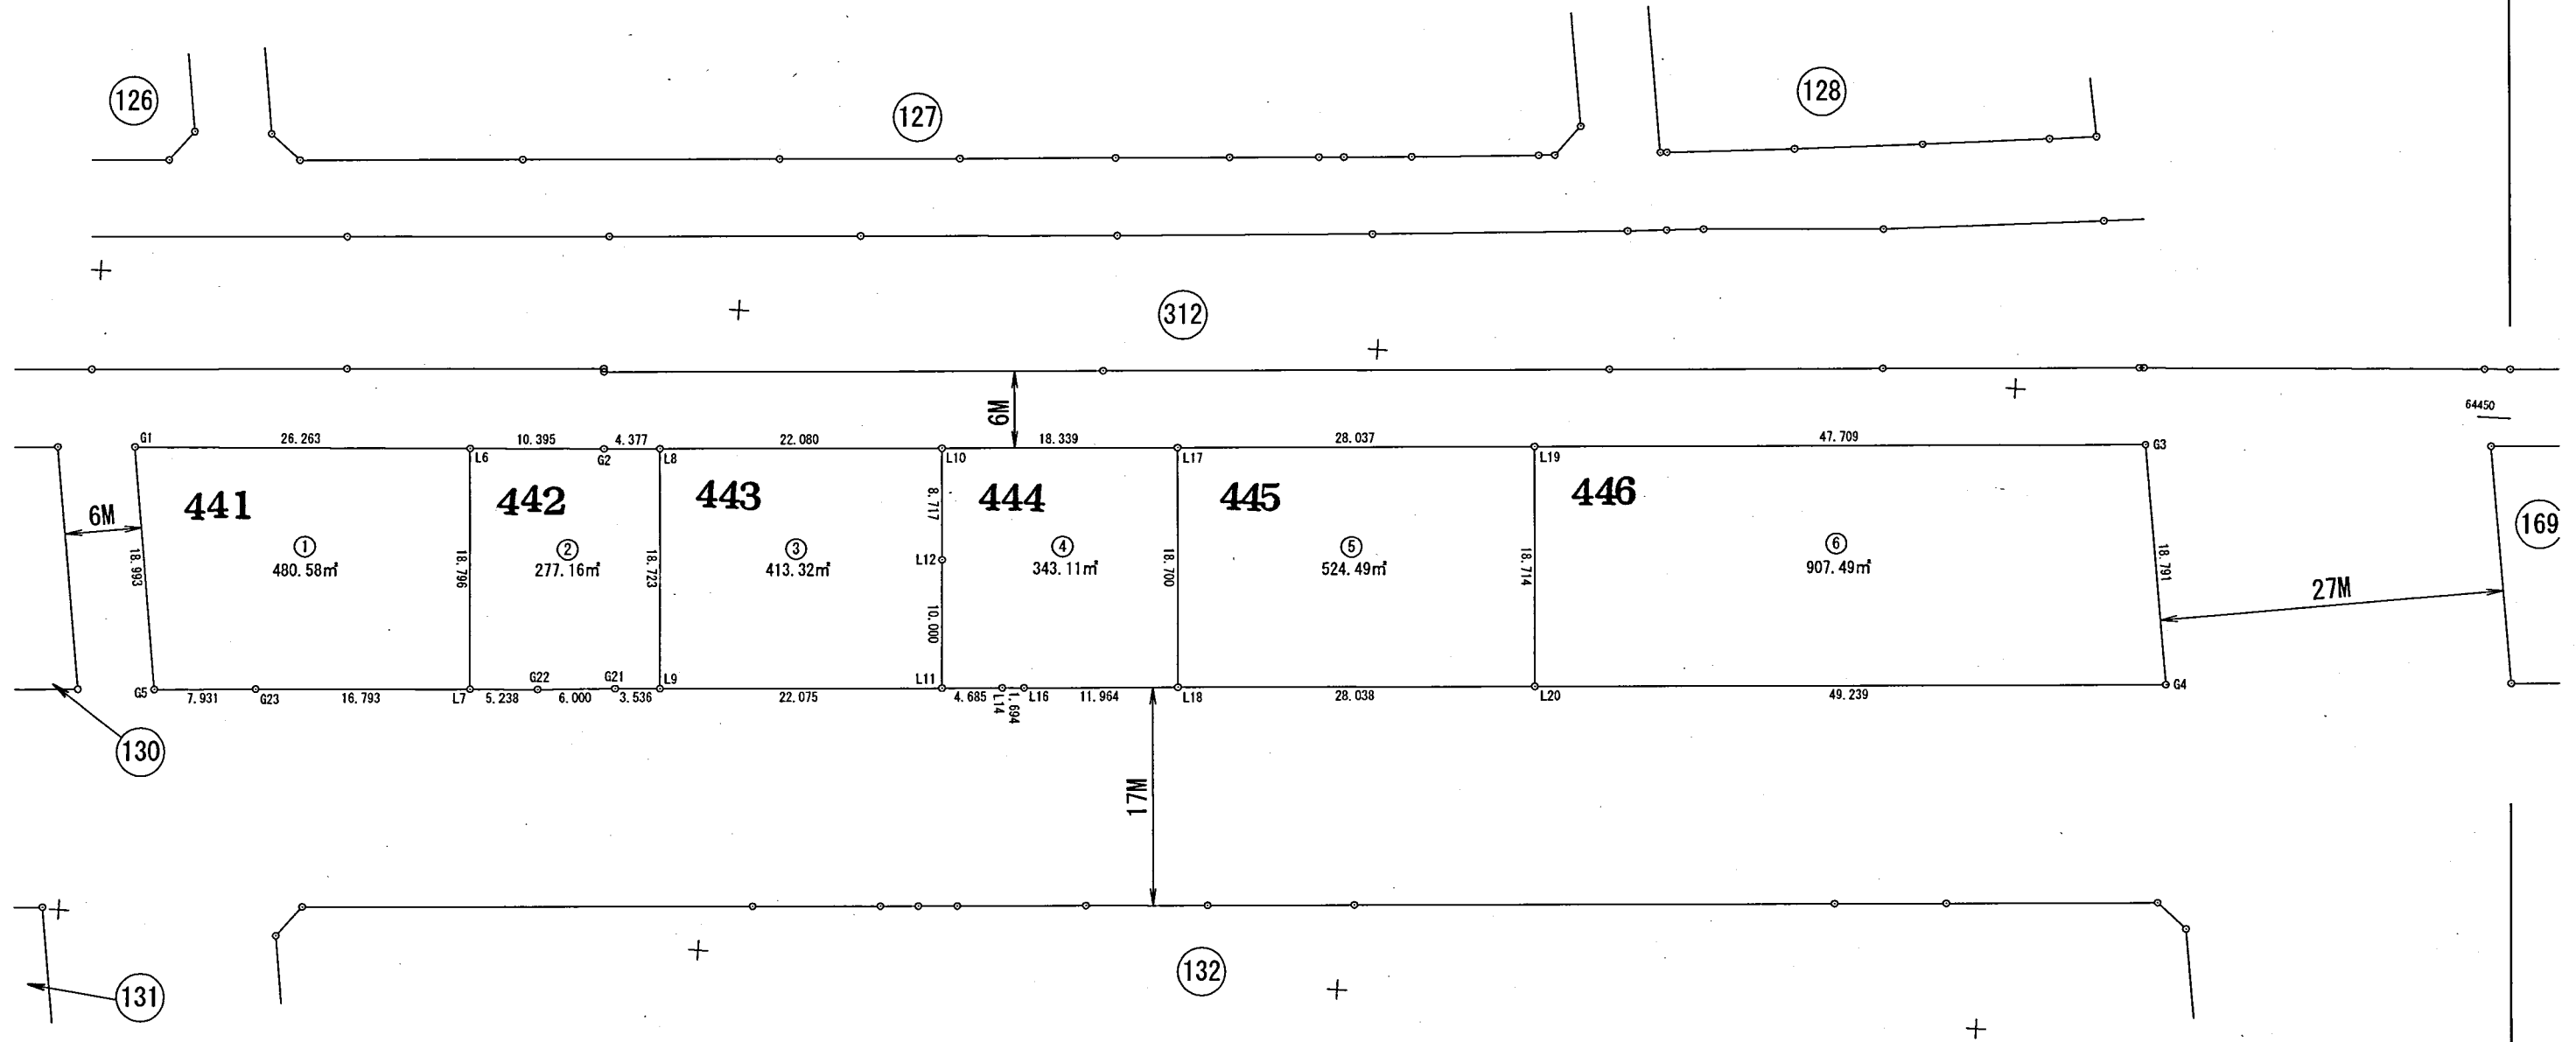

この図面は、換地処分時の画地を示すものに過ぎず、
現地の境界を証明するものではありません。
福岡市住宅都市局都市づくり推進部伊都区画整理事務所

縮尺 1 : 500

世界測地系

平成26年6月