


福岡都市計画事業伊都土地区画整理事業  
出来形確認測量図

S=1:500  
単位 m

128街区


街区面積 2,487.65m<sup>2</sup>  
画地面積 2,487.64m<sup>2</sup>

-67600

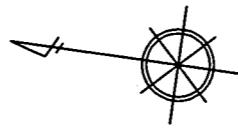

今宿三丁目

平成26年3月

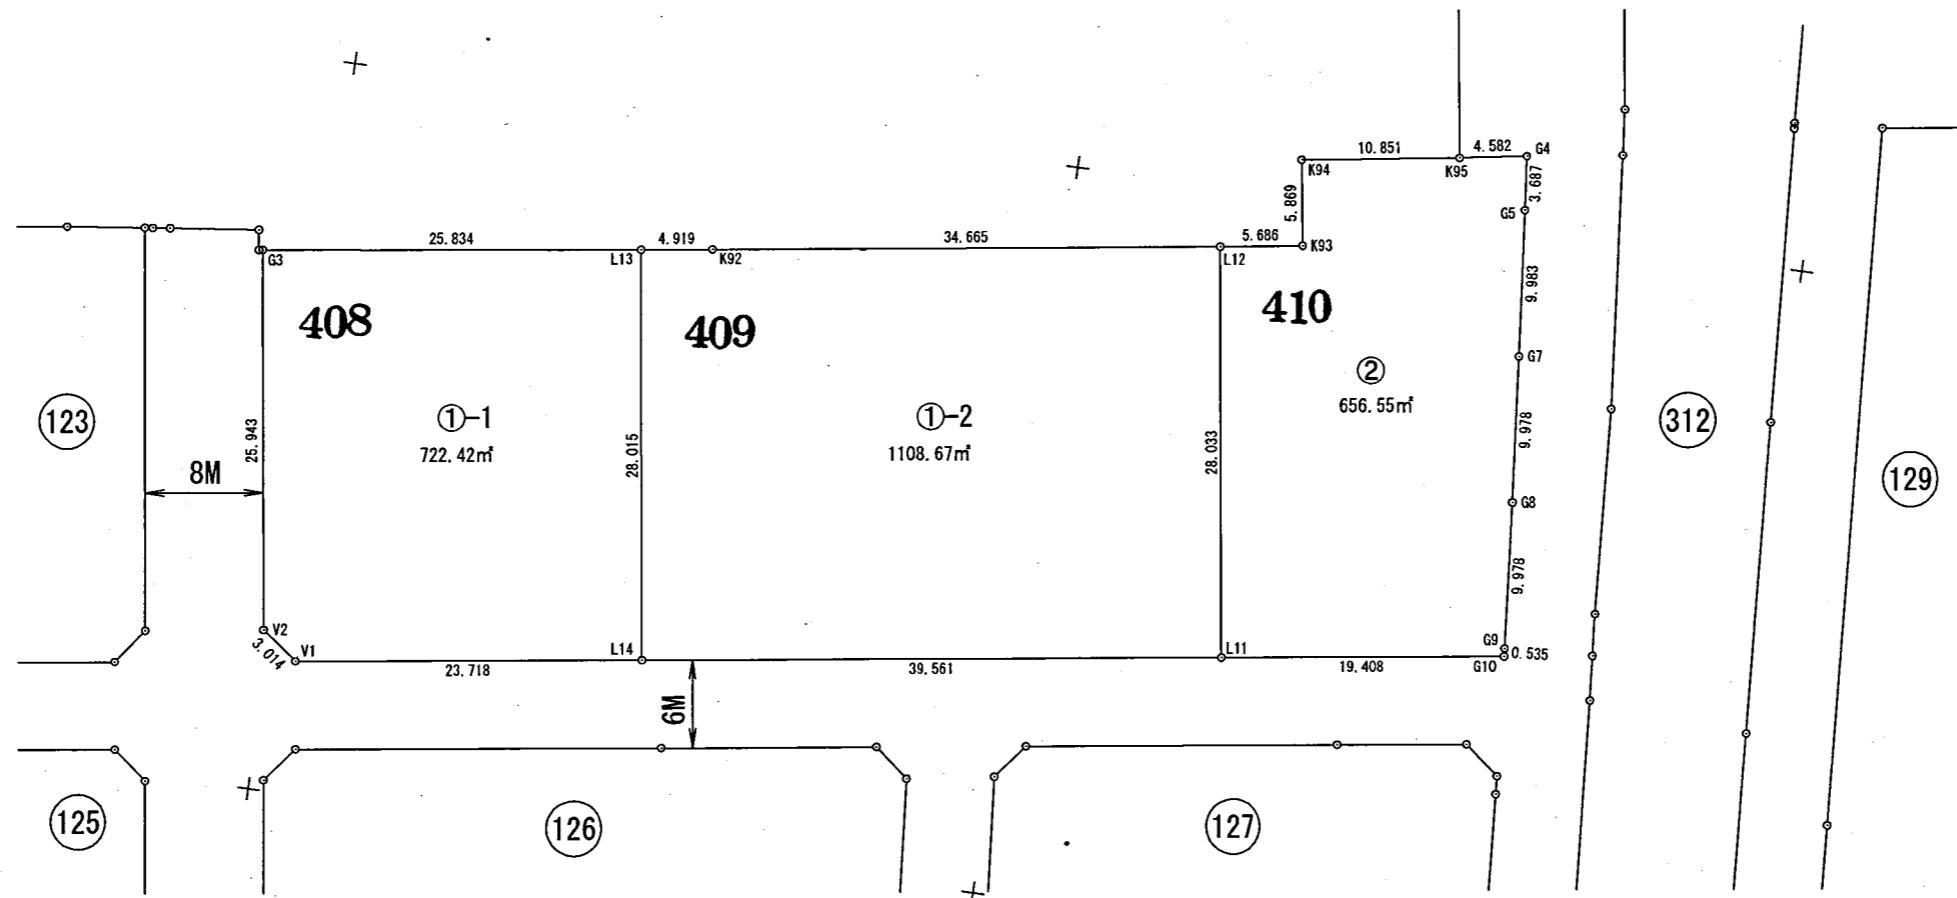

この図面は、換地処分時の画地を示すものに過ぎず、  
現地の境界を証明するものではありません。  
福岡市住宅都市局都市づくり推進部伊都区画整理事務所

世界測地系