

福岡都市計画事業伊都土地区画整理事業
出来形確認測量図


S=1:500
単位 m

167街区

(2/2)

街区面積 5,453.51m²
画地面積 5,453.47m²

今宿東一丁目

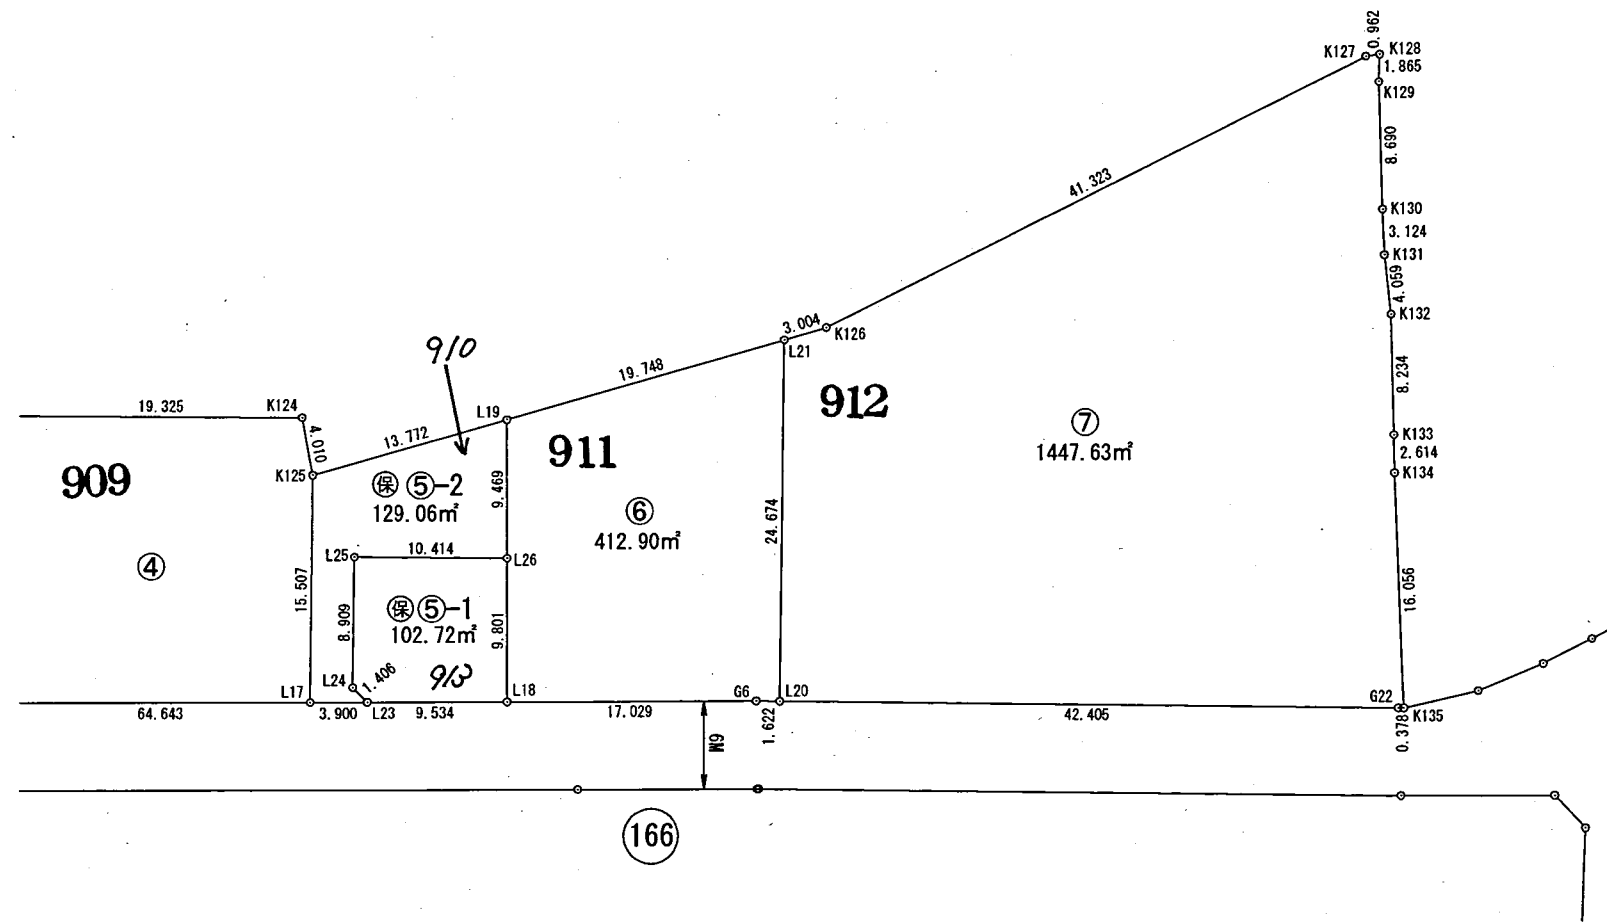

この図面は、換地処分時の画地を示すものに過ぎず、
現地の境界を証明するものではありません。
福岡市住宅都市局都市づくり推進部伊都区画整理事務所

平成24年10月

世界測地系