
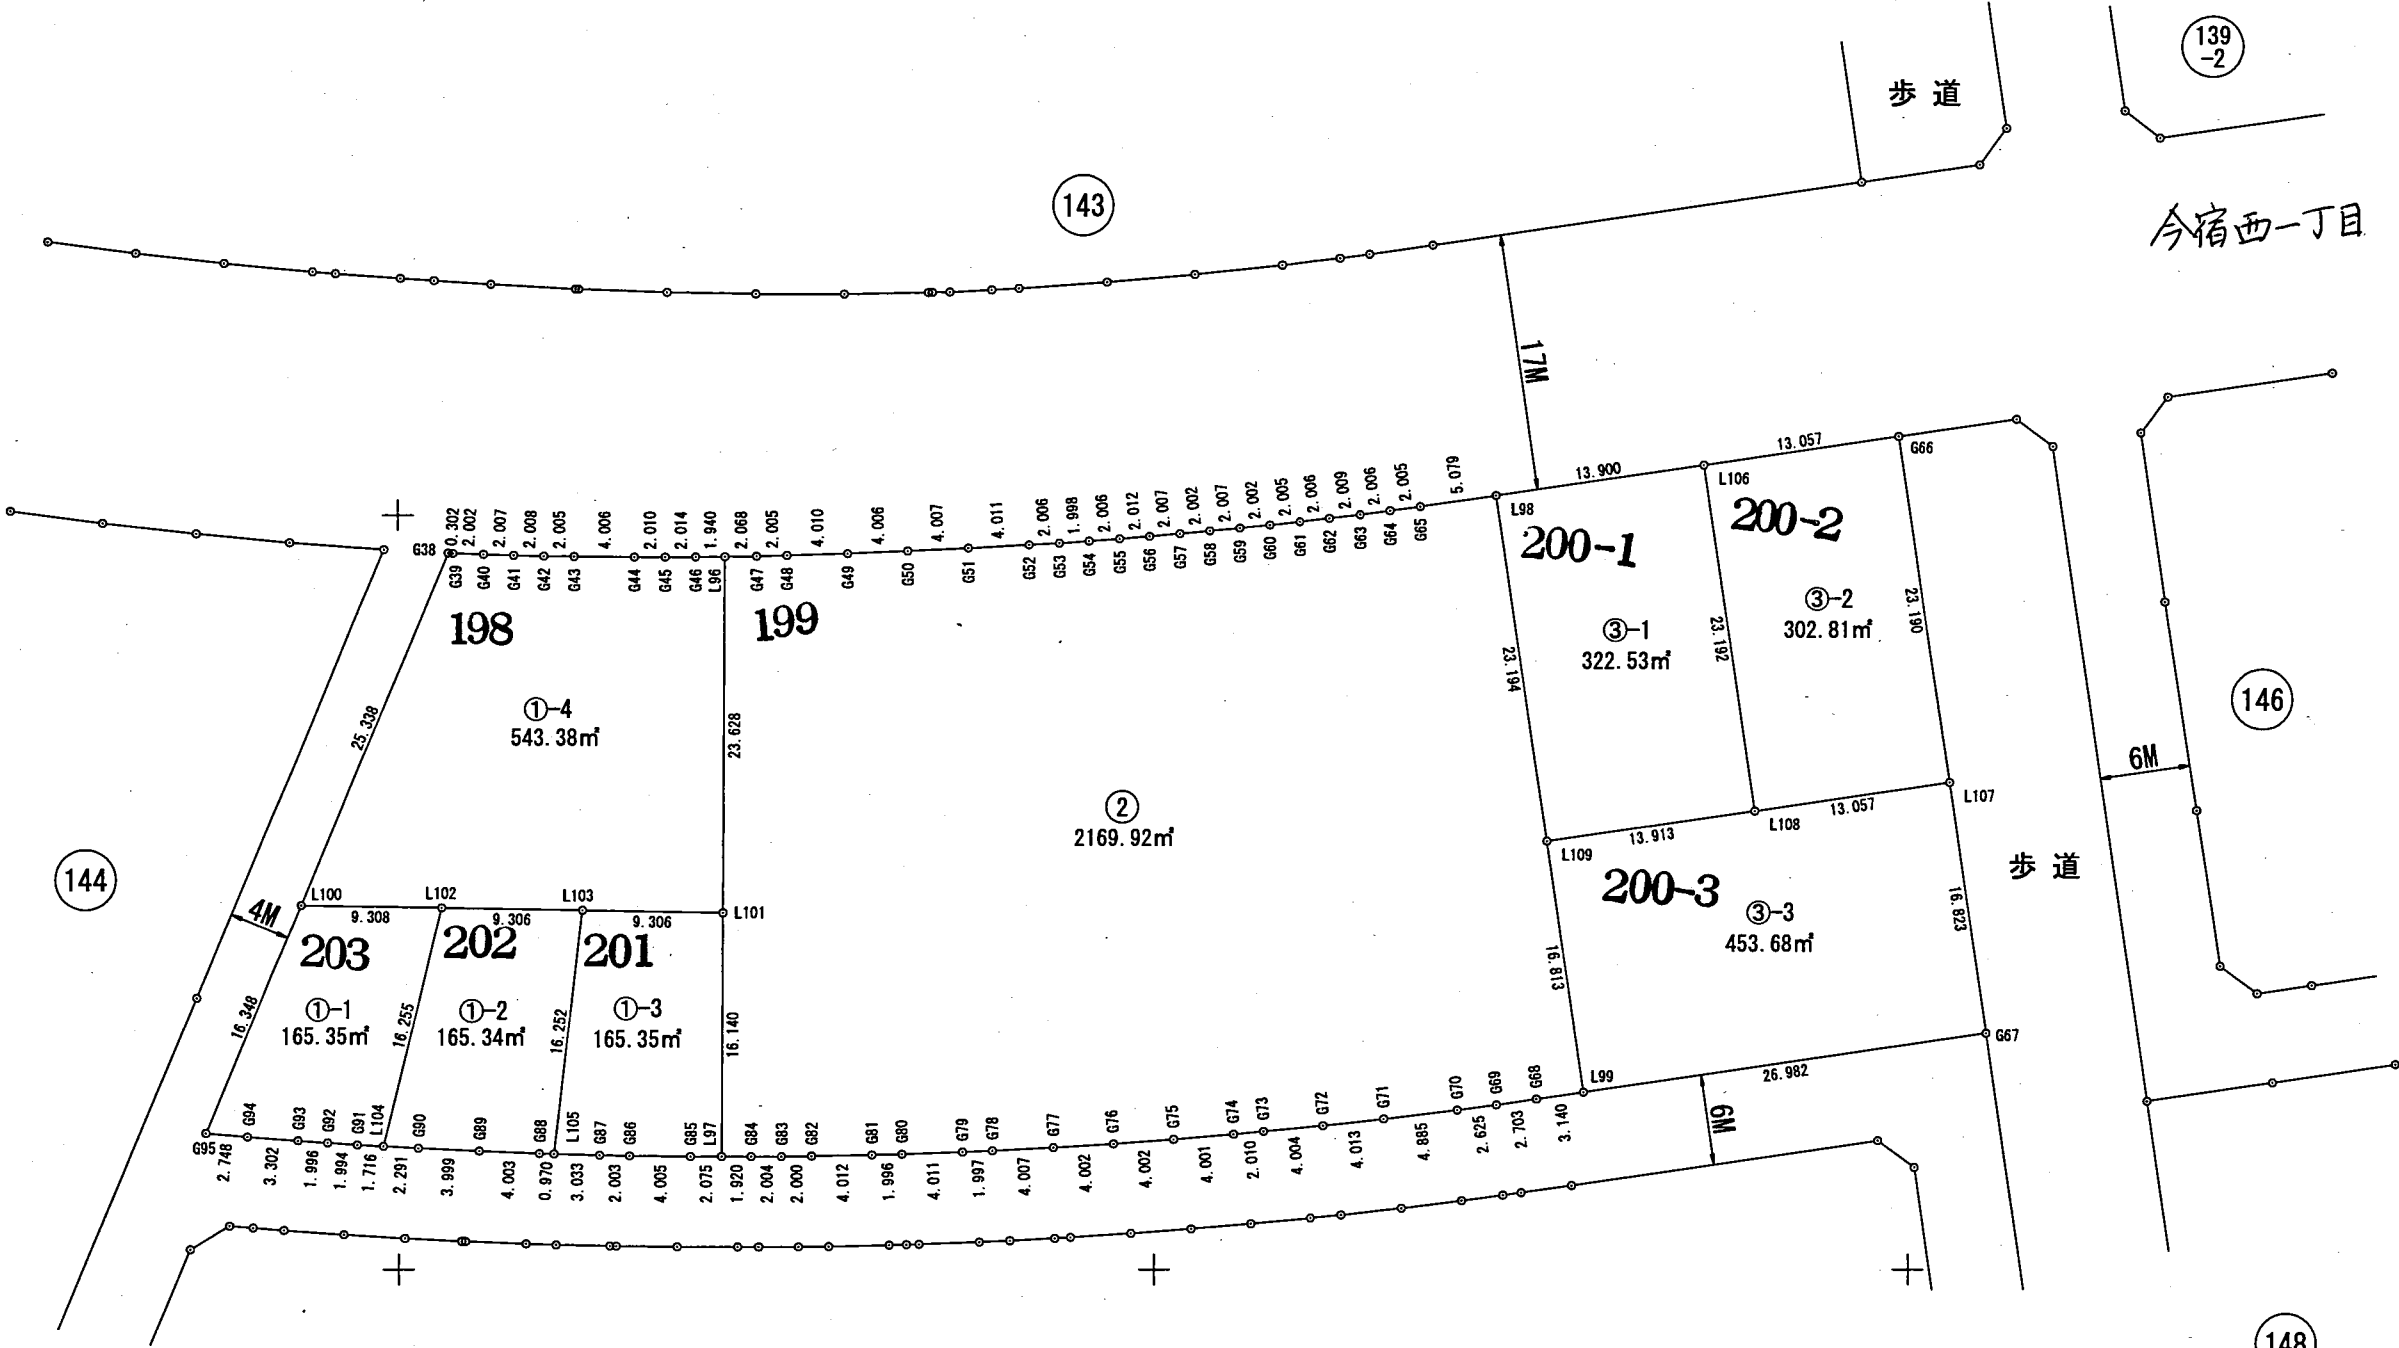


福岡都市計画事業伊都土地区画整理事業
出来形確認測量図

S=1:500
単位 m

145街区

街区面積 4,288.38㎡
画地面積 4,288.36㎡

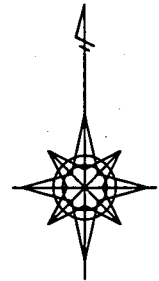

この図面は、換地処分時の画地を示すものに過ぎず、
現地の境界を証明するものではありません。
住宅都市局地域計画課

平成26年10月