


福岡都市計画事業伊都土地区画整理事業
出来形確認測量図

S=1:500
単位 m


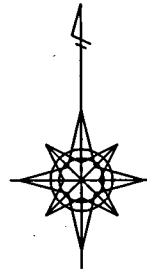


150街区

街区面積 5,553.66㎡
画地面積 5,553.55㎡

今宿西一丁目

拡大図

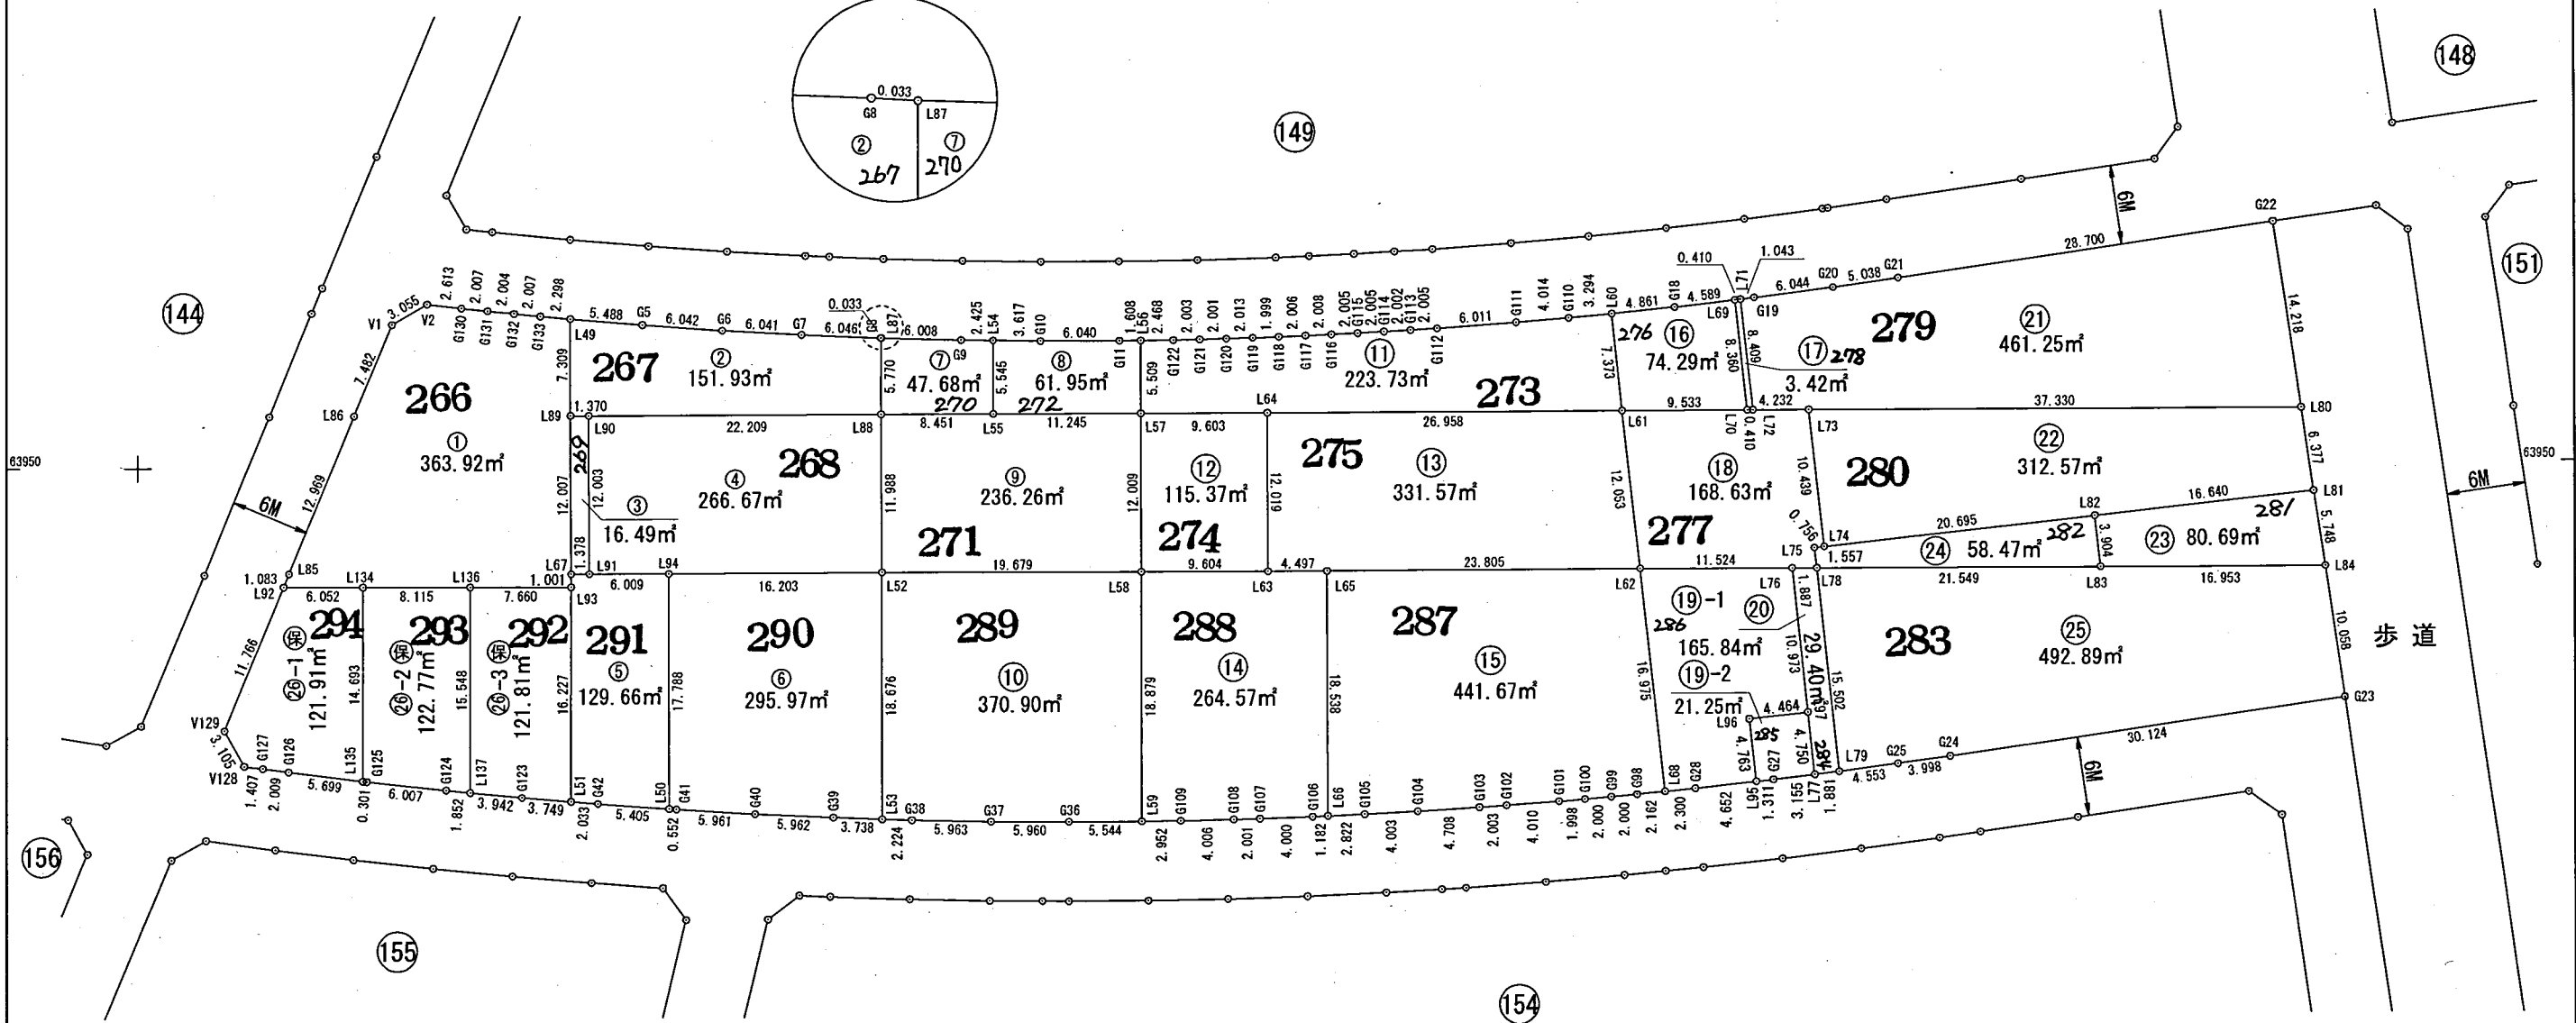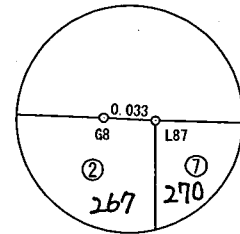

この図面は、換地処分時の画地を示すものに過ぎず、
現地の境界を証明するものではありません。
福岡市住宅都市局都市づくり推進部伊都区画整理事務所

世界測地系

平成25年3月