
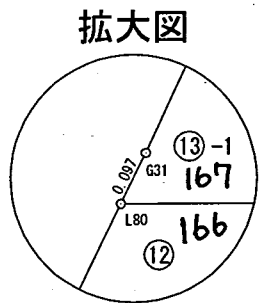
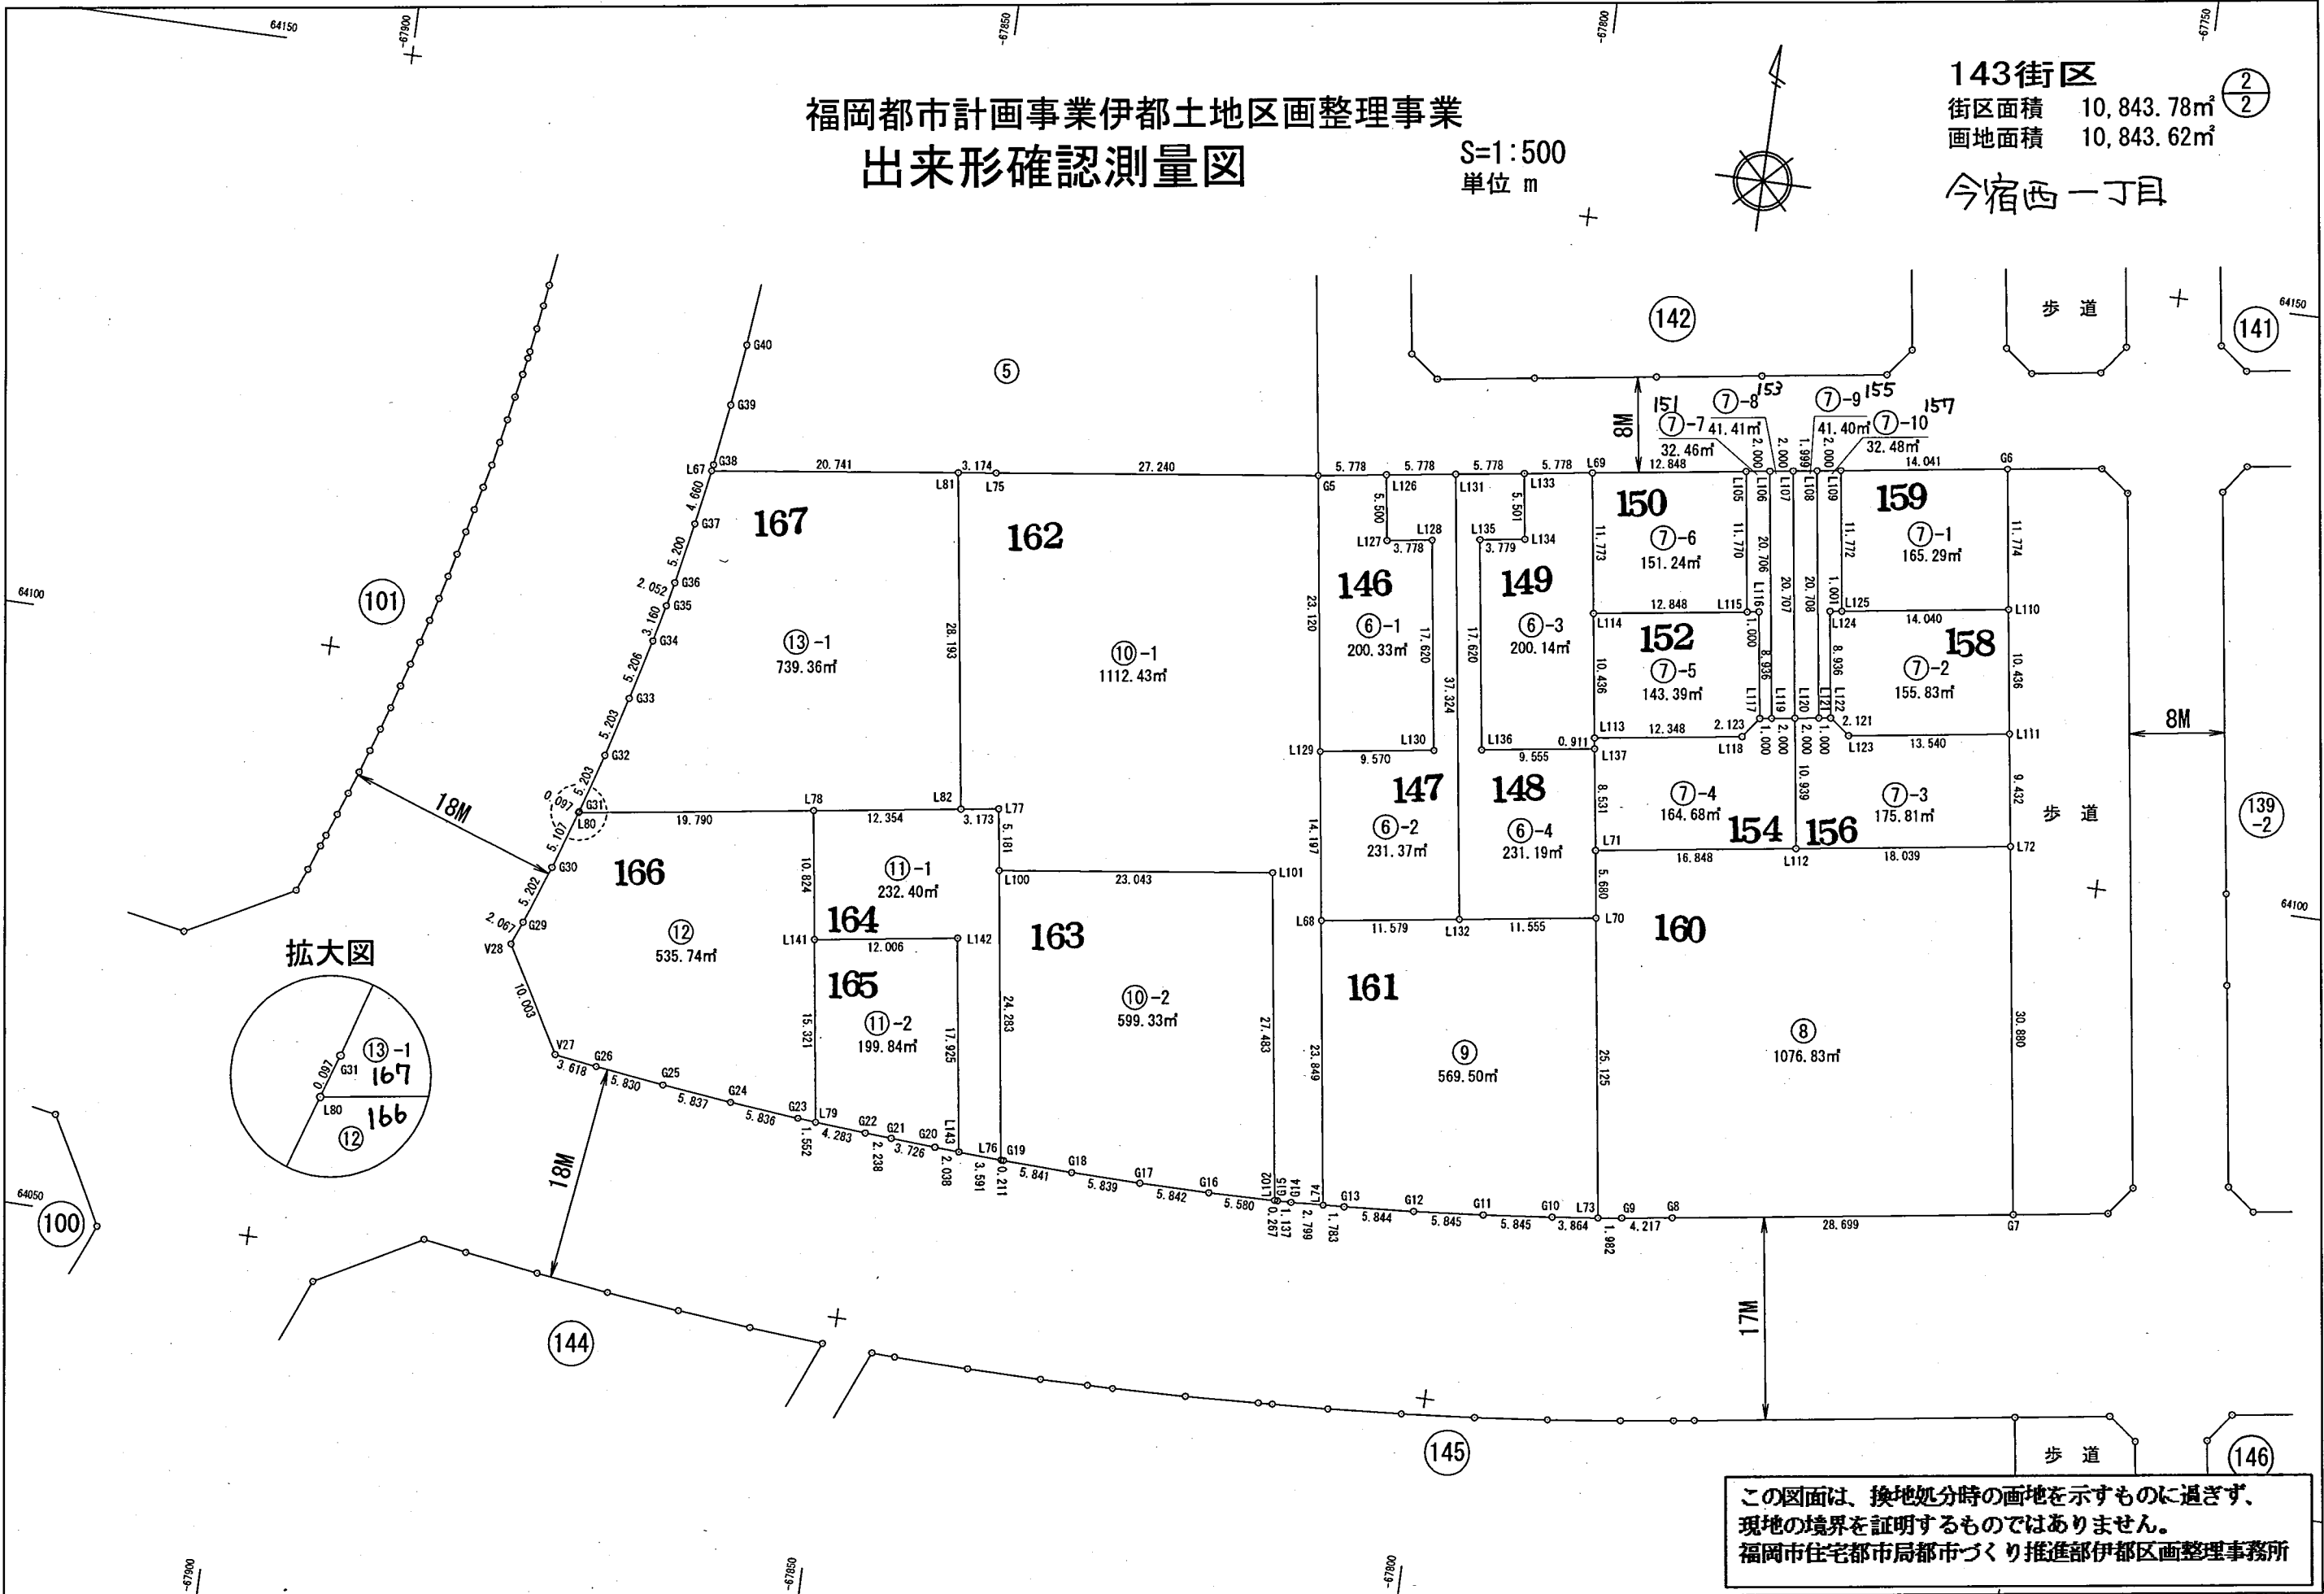


福岡都市計画事業伊都土地区画整理事業
出来形確認測量図

S=1:500
単位 m

143街区
街区面積 10,843.78㎡
画地面積 10,843.62㎡
今宿西一丁目

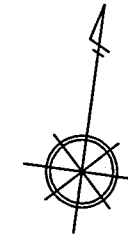

この図面は、換地処分時の画地を示すものに過ぎず、
現地の境界を証明するものではありません。
福岡市住宅都市局都市づくり推進部伊都区画整理事務所

世界測地系

平成26年6月