

福岡都市計画事業伊都土地区画整理事業 出来形確認測量図


S=1:500
単位 m

159街区


街区面積 2,007.49㎡
画地面積 2,007.43㎡

今宿西一丁目

拡大図

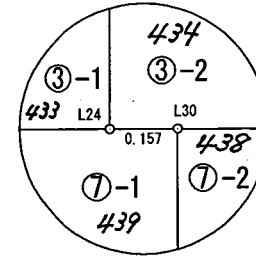

1号近隣公園

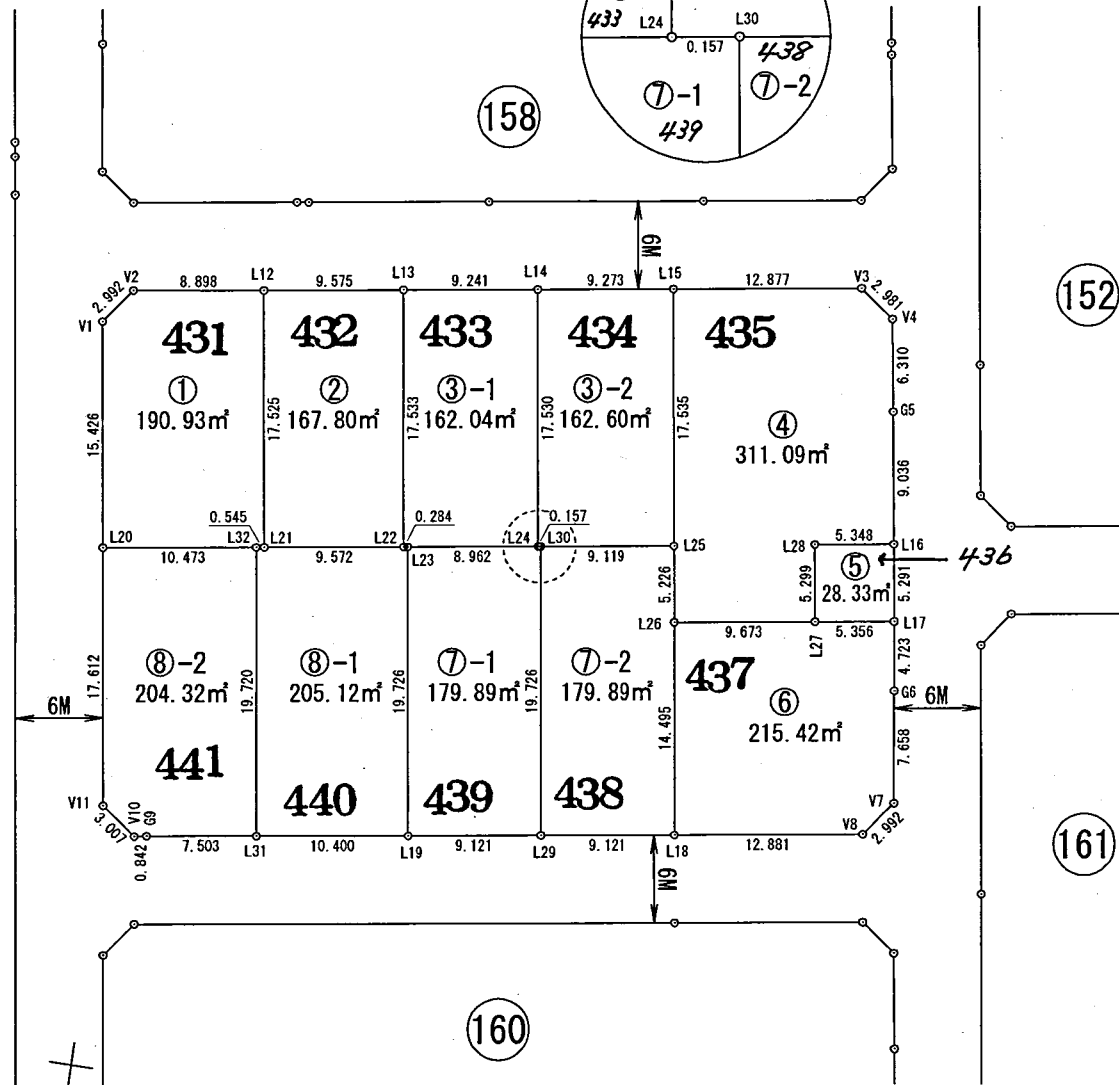

この図面は、換地処分時の画地を示すものに過ぎず、
現地の境界を証明するものではありません。
福岡市住宅都市局都市づくり推進部伊都区画整理事務所

世界測地系

平成26年7月