


戦災復興土地区画整理事業

単位：m

168

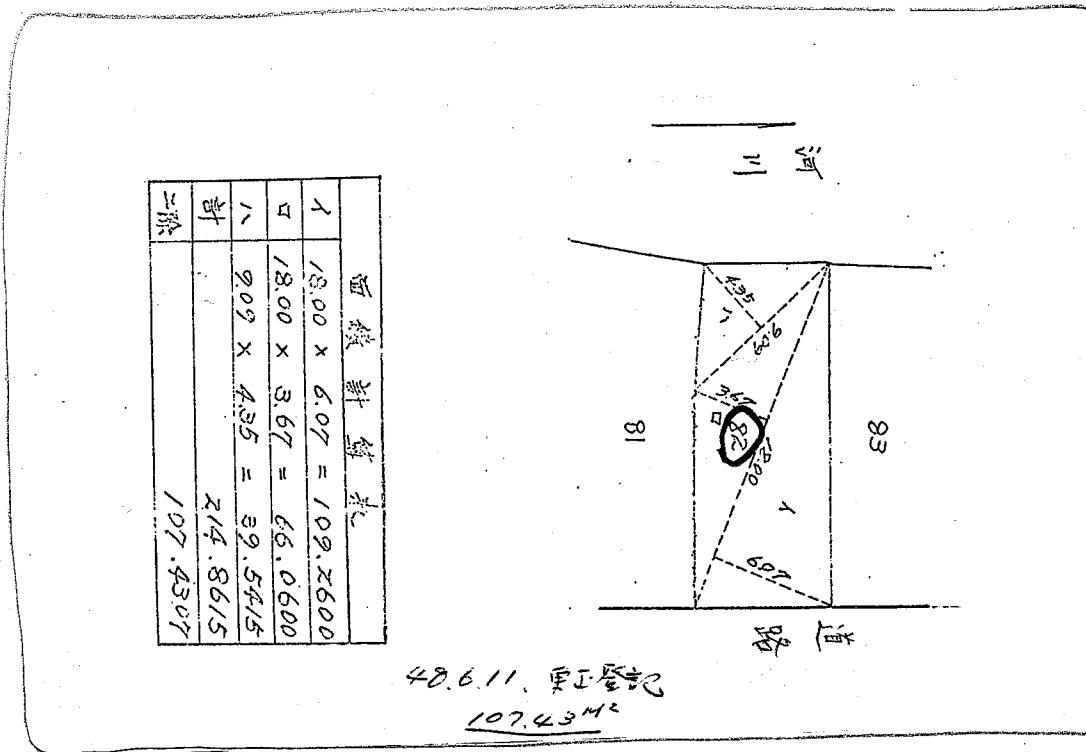


48.6.11. 更正登記

107.43 m²

48.6.11 更正登記 (本人申請)

上川端町

38.7.24 願出変更
(65~68)

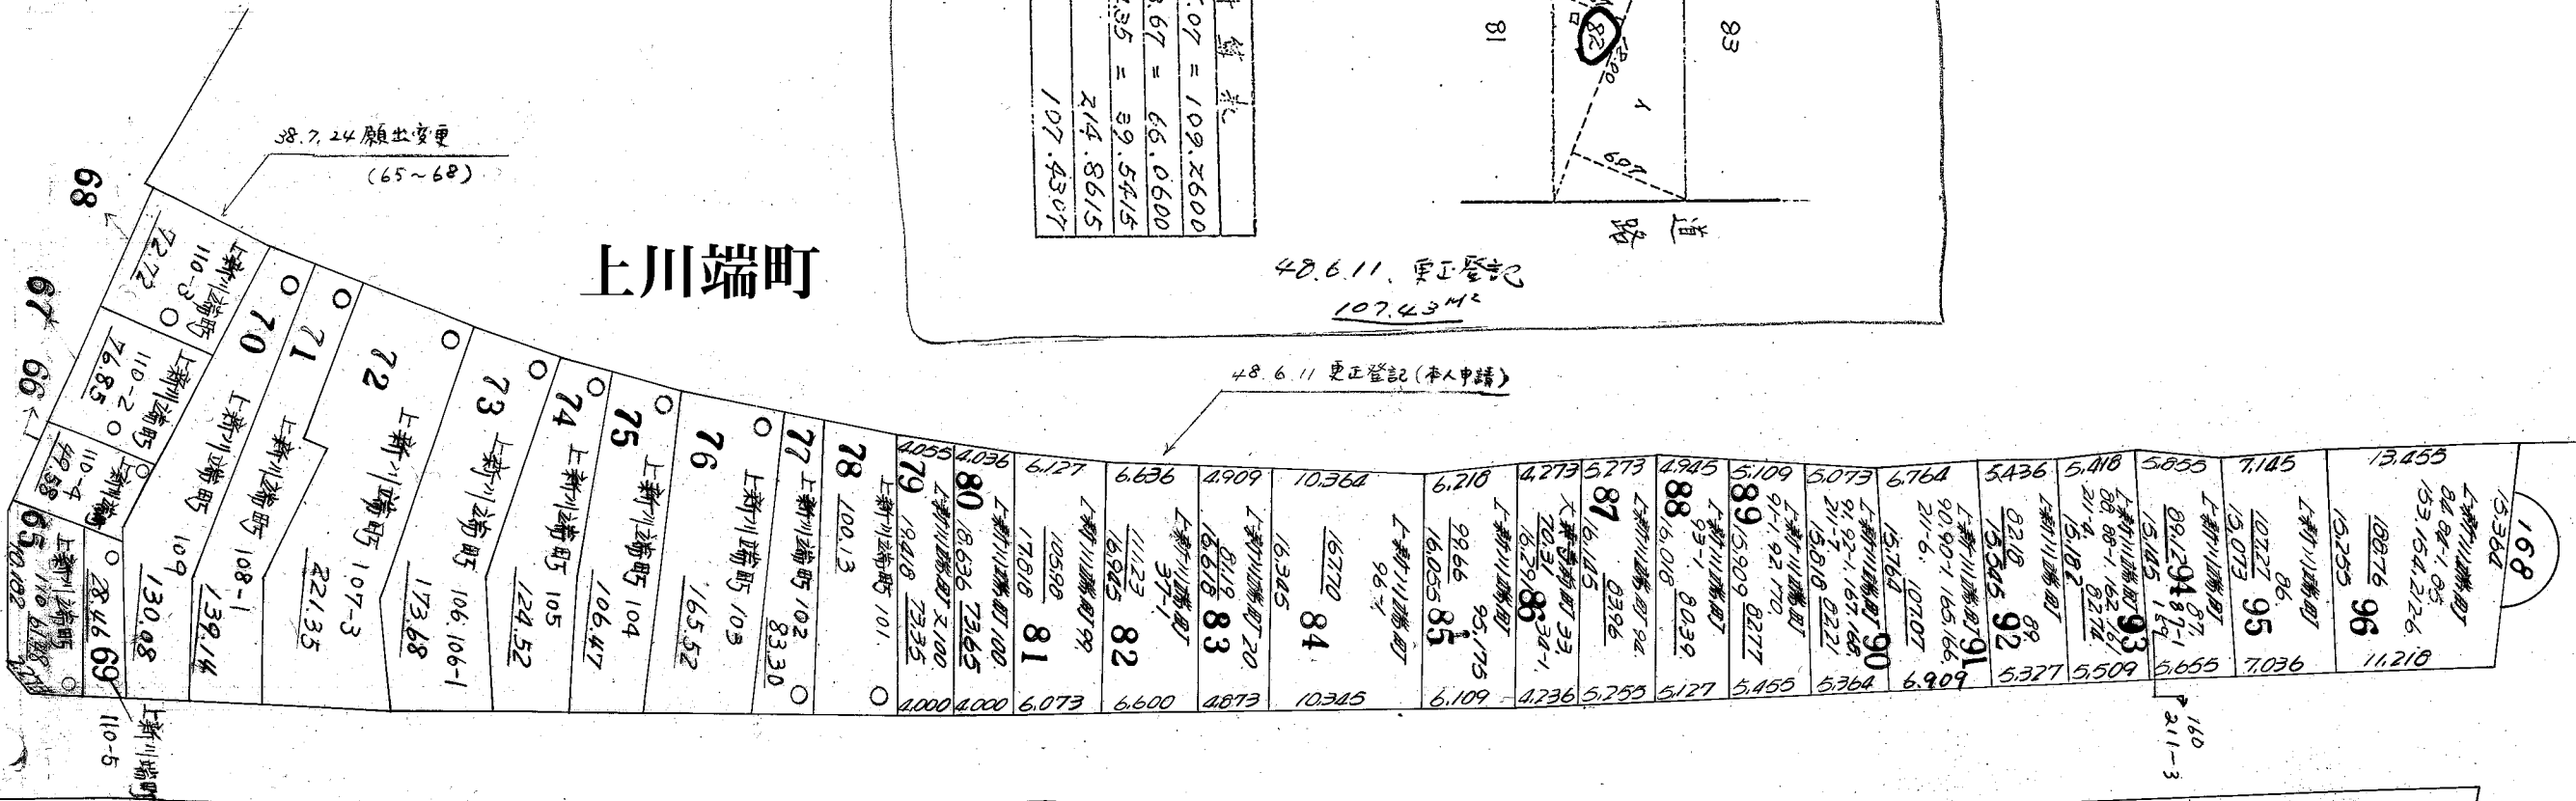

○... 原地換地

168