


福岡広域都市計画事業香椎駅周辺土地区画整理事業
出来形確認測量図 S=1:500

903街区
904街区
香椎駅前二丁目

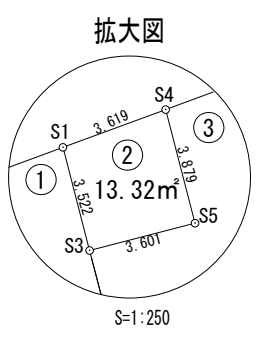

香椎川

世界測地系(Ⅱ系)

令和元年5月作成

福岡市