


福岡都市計画事業伊都土地区画整理事業
出来形確認測量図 S=1:500
単位 m

24街区

街区面積 3,396.76㎡
画地面積 3,396.75㎡
公園面積 2,500.00㎡

北原一丁目

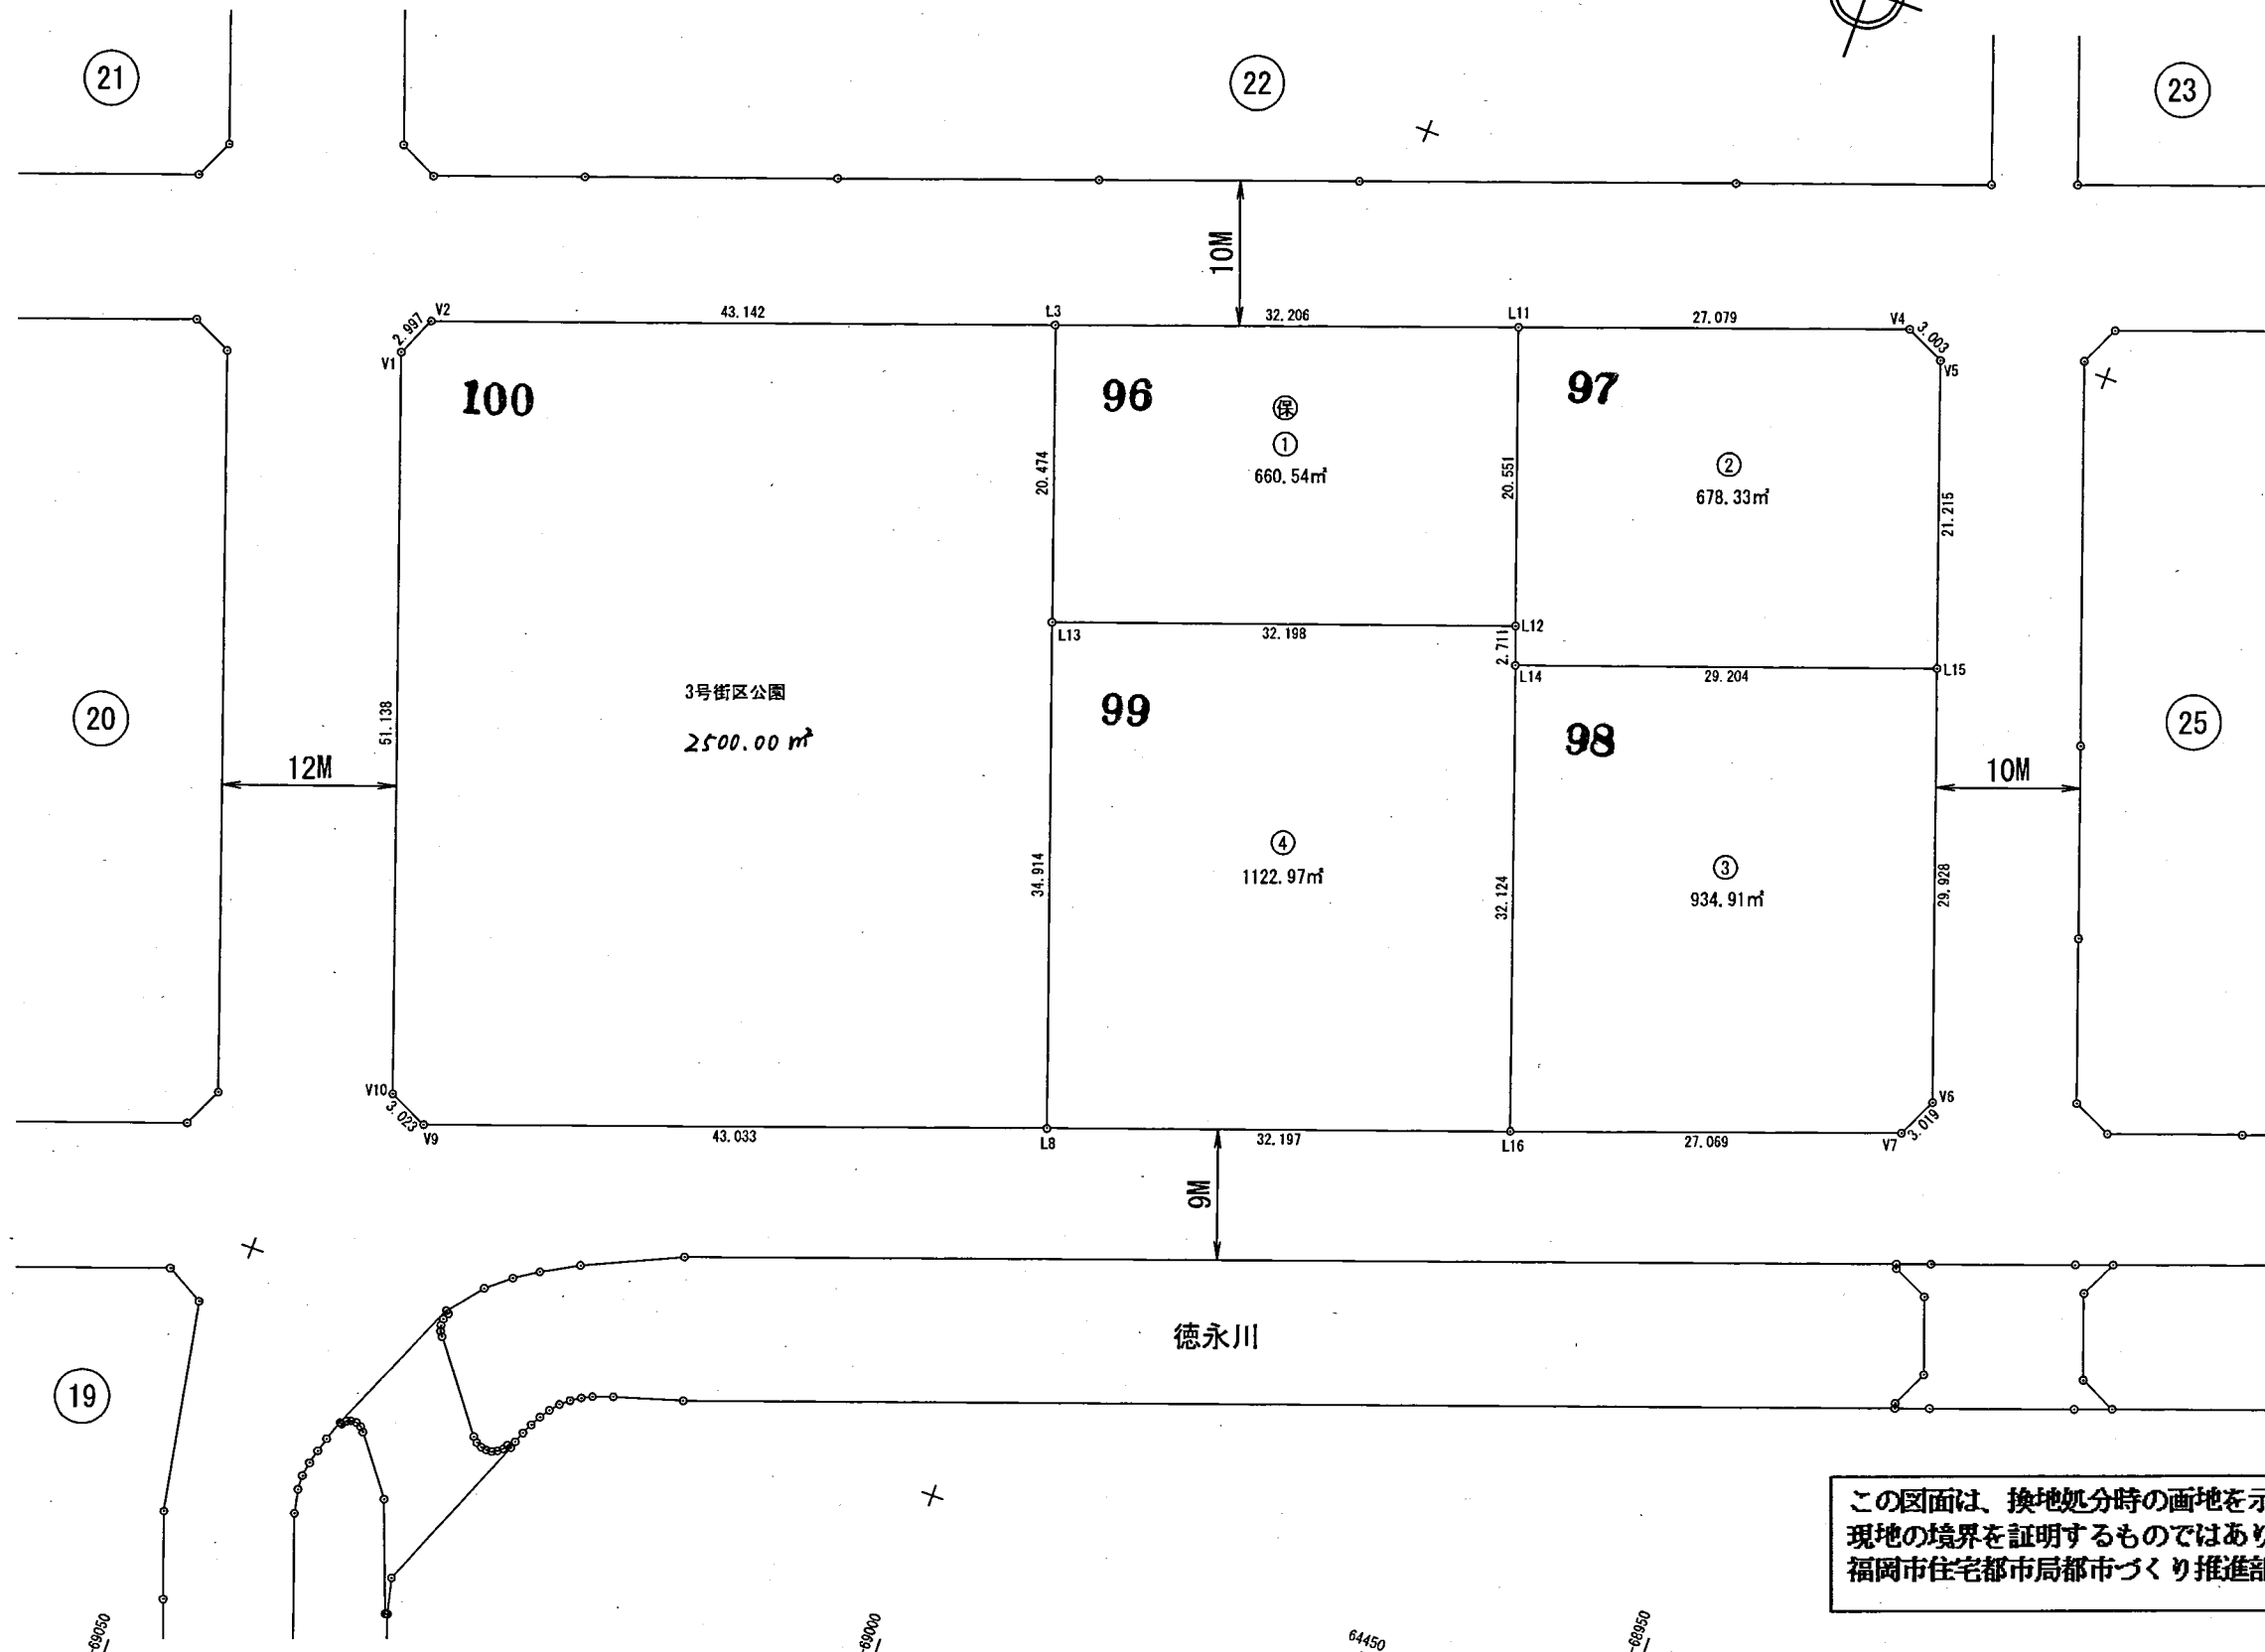

この図面は、換地処分時の画地を示すものに過ぎず、
現地の境界を証明するものではありません。
福岡市住宅都市局都市づくり推進部伊都区画整理事務所

平成24年12月

世界測地系