

福岡都市計画事業伊都土地区画整理事業


出来形確認測量図

S=1:500  
単位 m

20街区

街区面積 2,991.13㎡  
画地面積 2,991.10㎡

北原一丁目

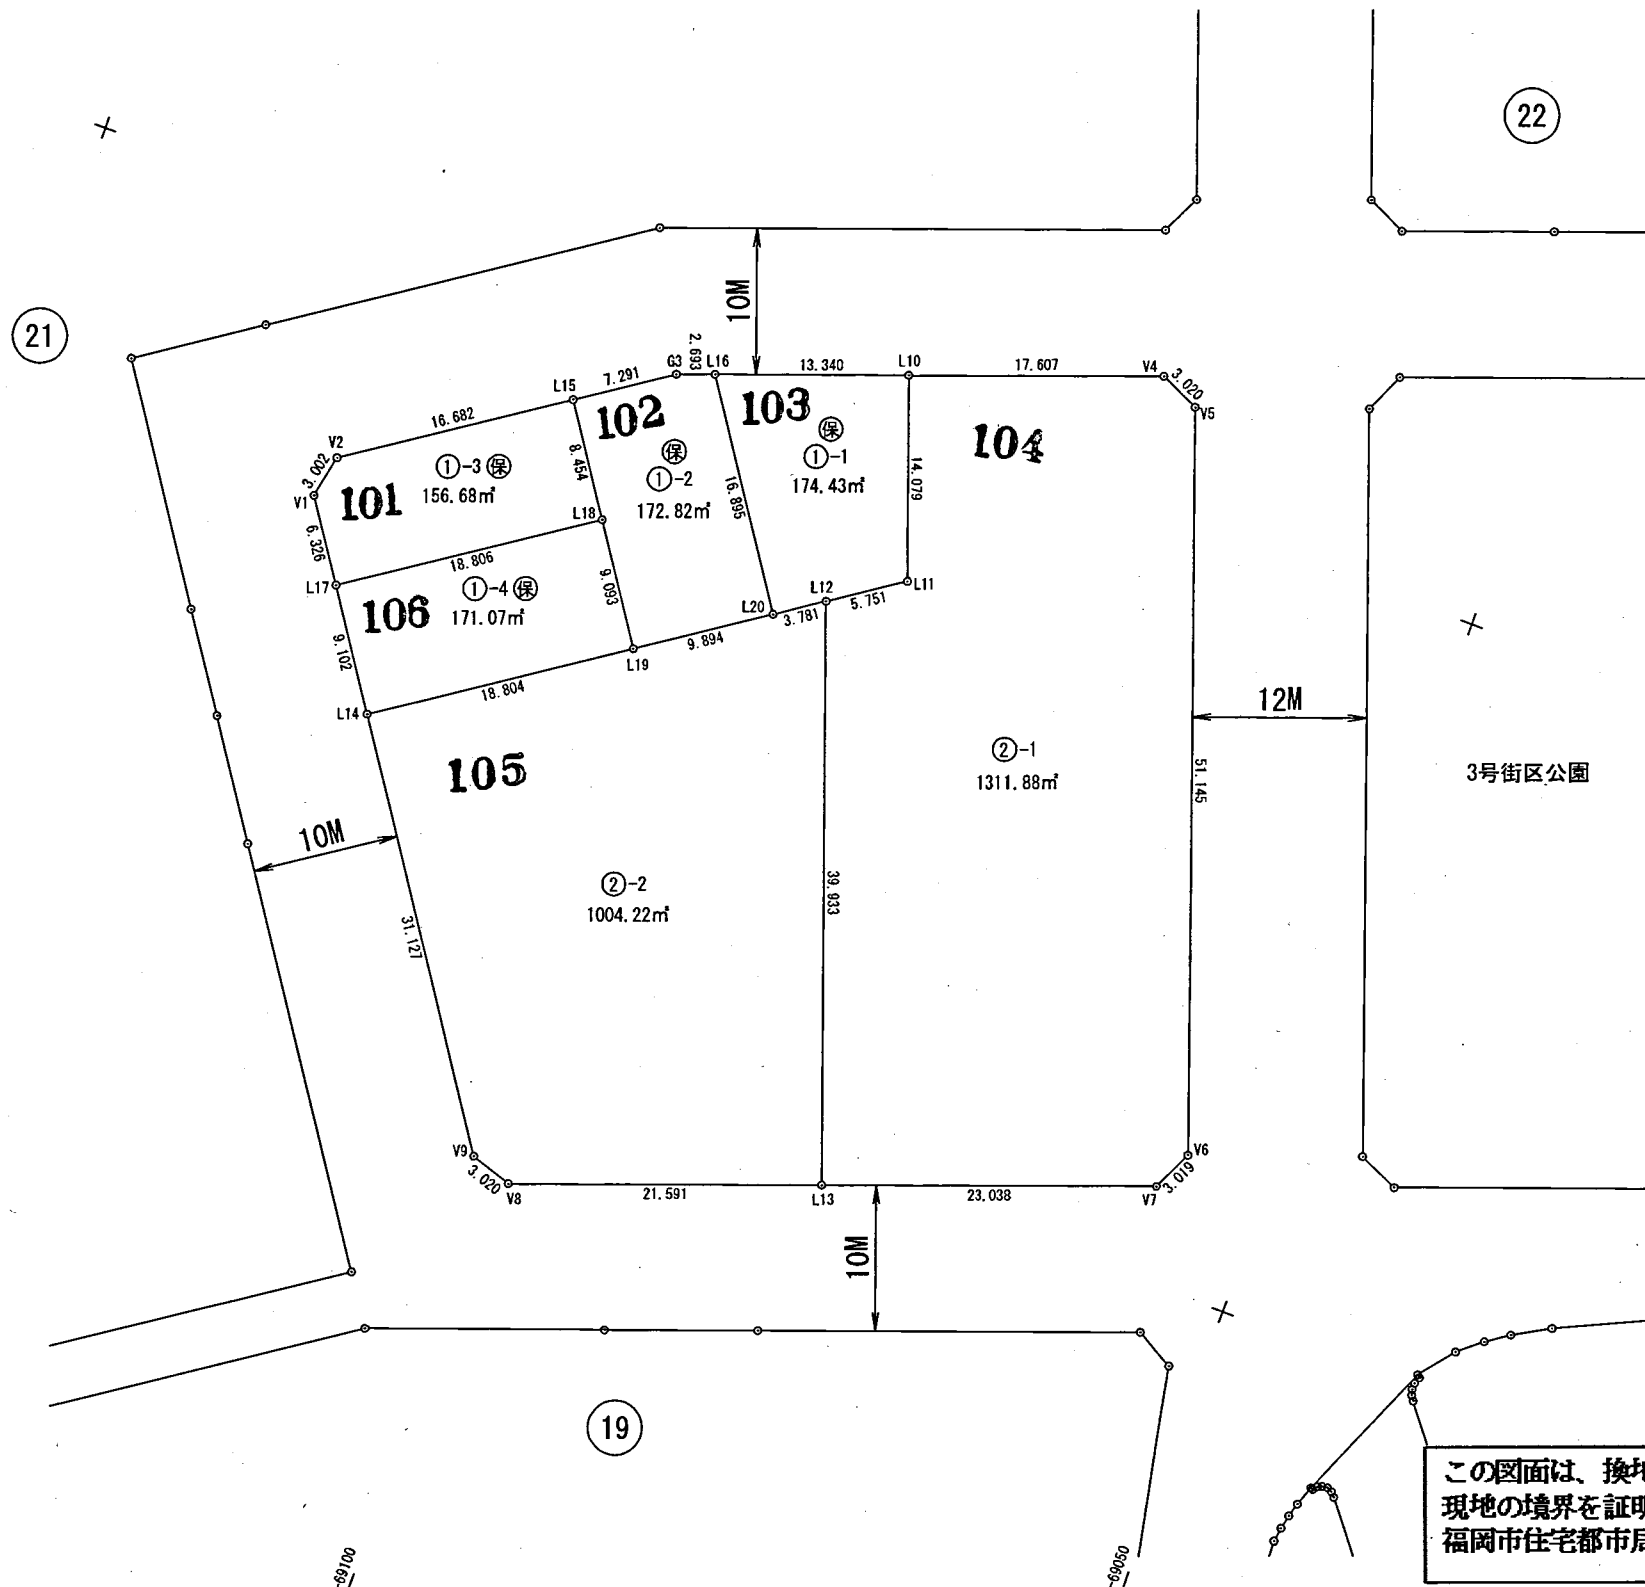

平成24年12月

世界測地系