


福岡都市計画事業伊都土地区画整理事業


出来形確認測量図  $S=1:500$  単位 m

23街区

街区面積 6,568.62 $\text{m}^2$   
画地面積 6,568.59 $\text{m}^2$

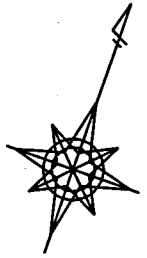

北原一丁目

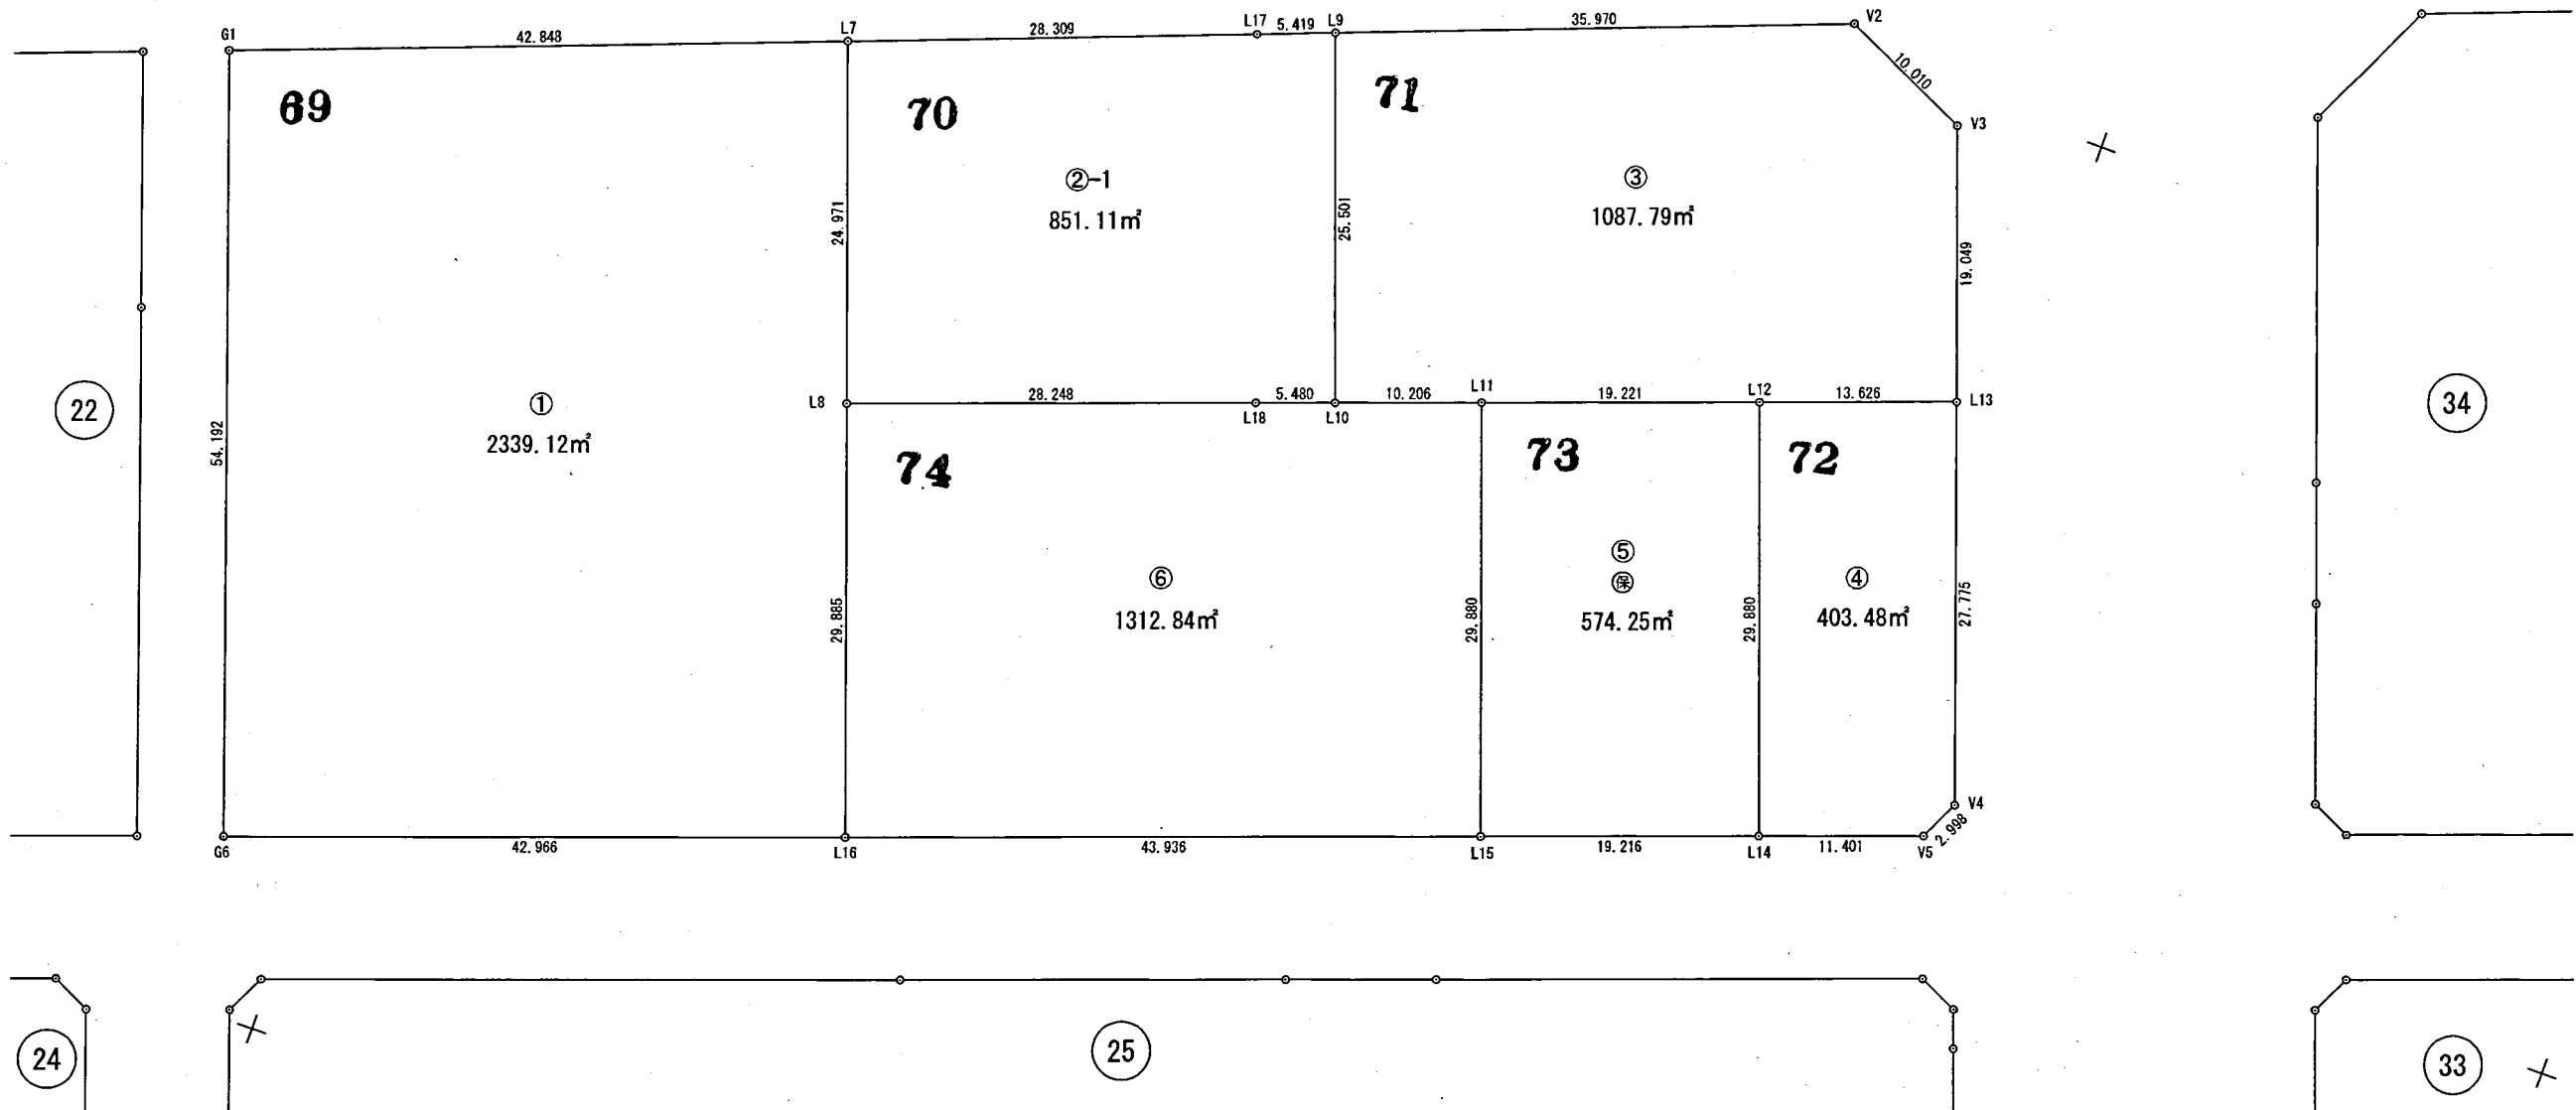

この図面は、換地処分時の画地を示すものに過ぎず、  
現地の境界を証明するものではありません。  
福岡市住宅都市局都市づくり推進部伊都区画整理事務所

世界測地系

平成26年6月