

福岡都市計画事業伊都土地区画整理事業


出来形確認測量図

S=1:500  
単位 m

新駅北口交通広場

街区面積 5,200.33㎡  
画地面積 5,200.32㎡

北原一丁目

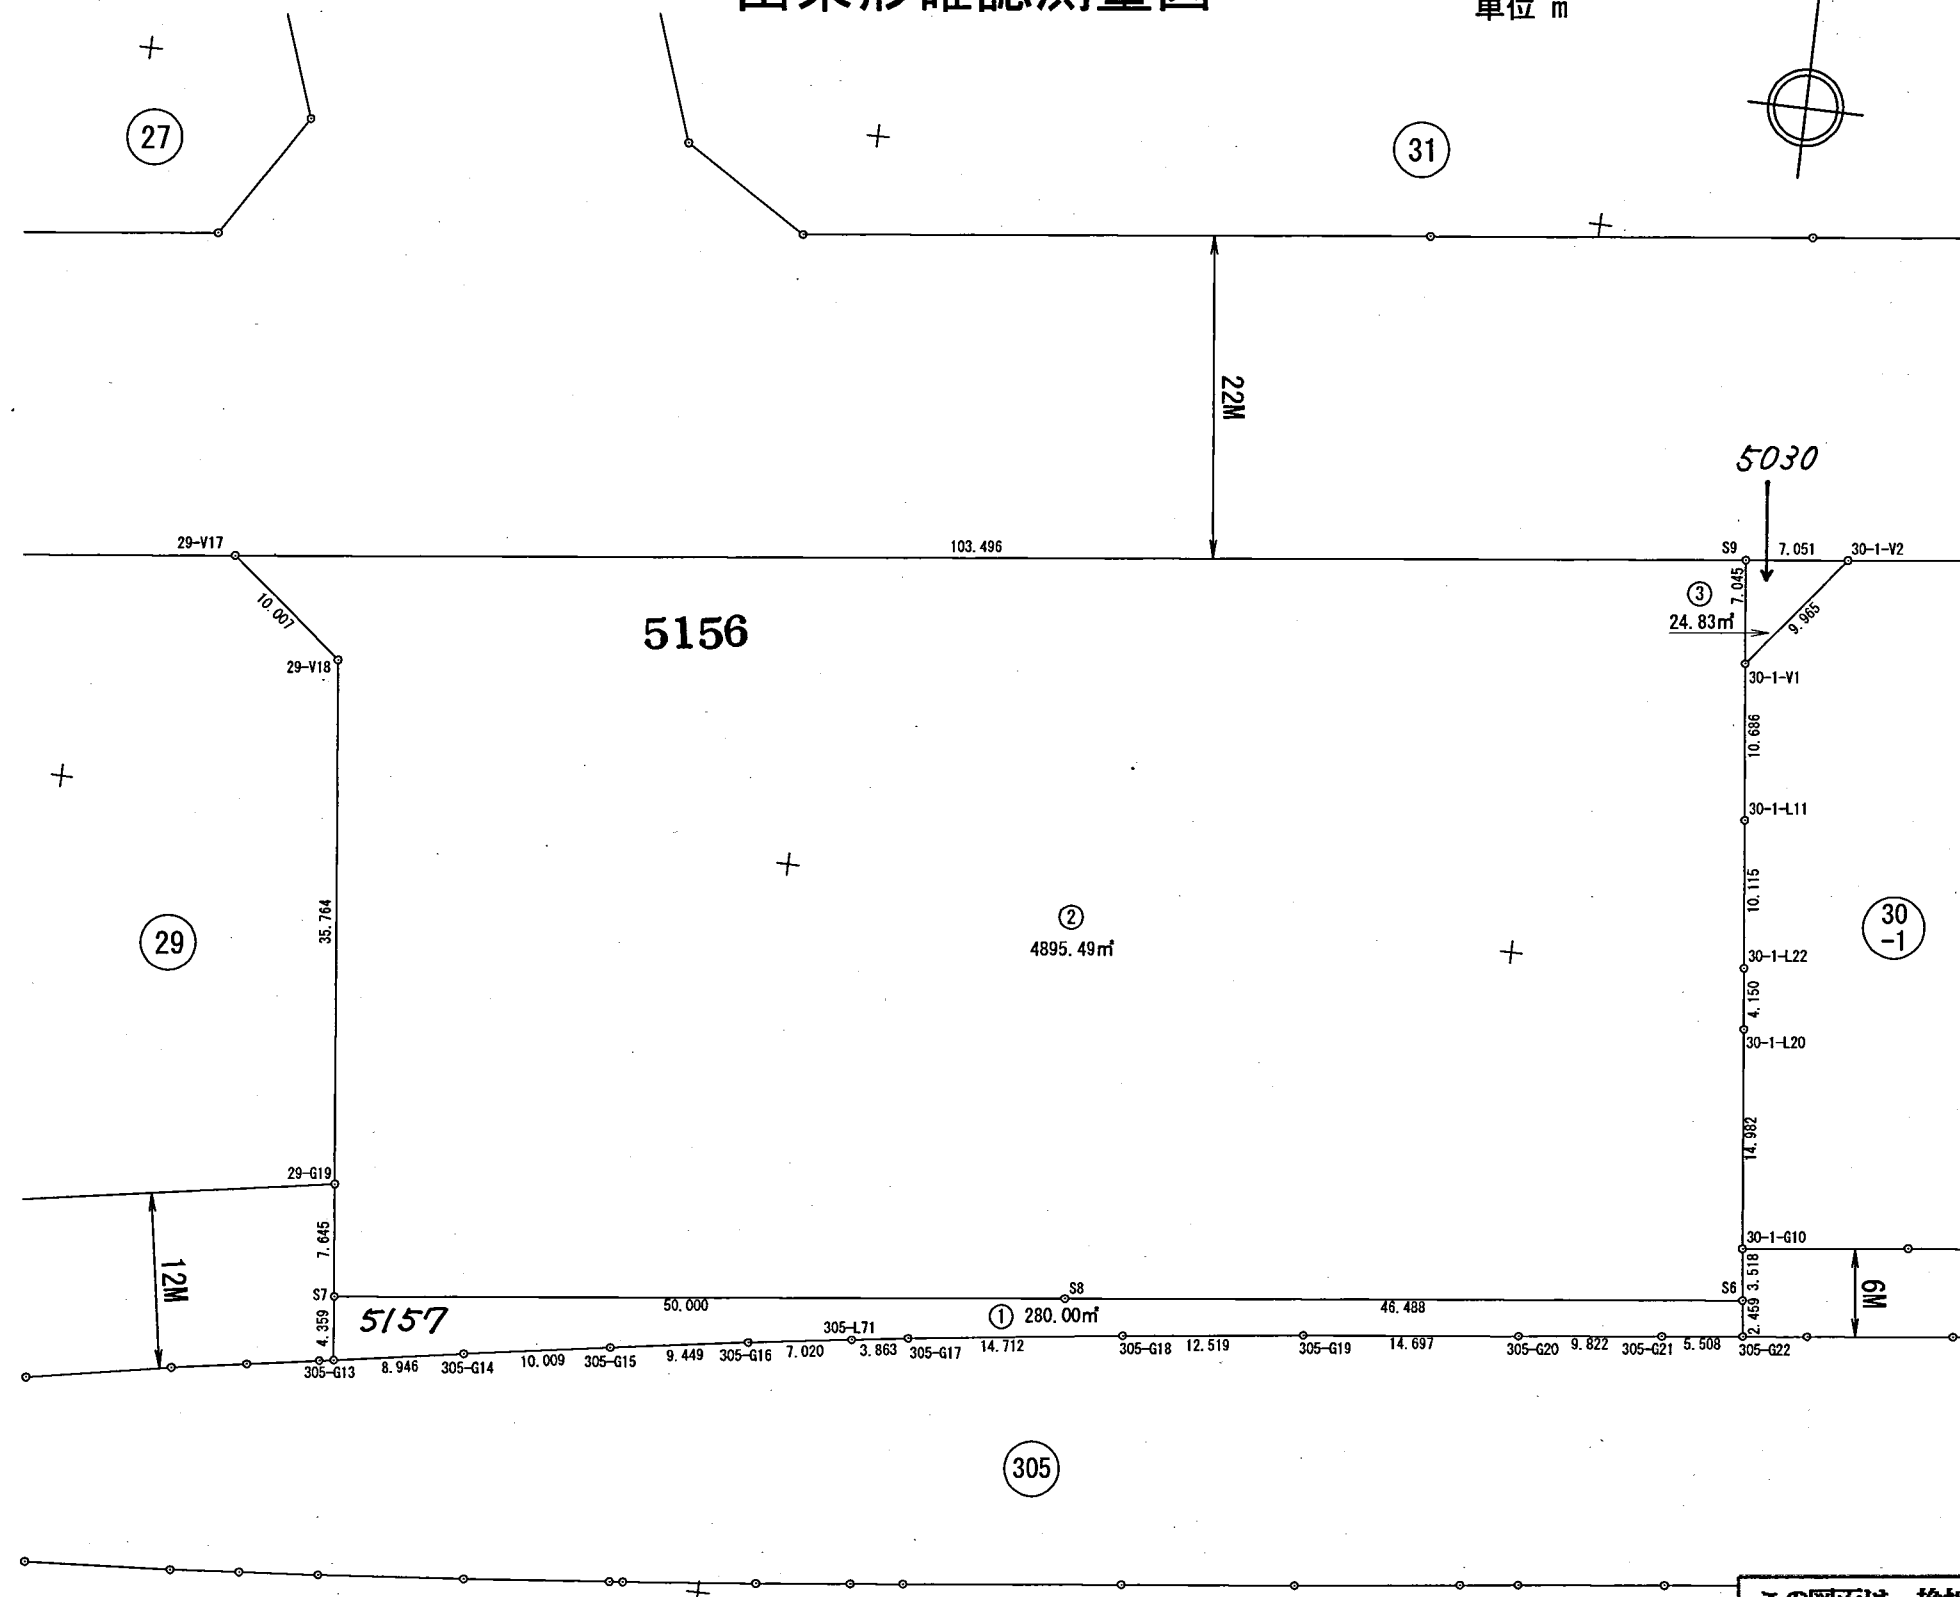

この図面は、換地処分時の画地を示すものに過ぎず、  
現地の境界を証明するものではありません。  
福岡市住宅都市局都市づくり推進部伊都区画整理事務所

平成25年2月