

福岡都市計画事業伊都土地区画整理事業

出来形確認測量図


S=1:500
単位 m

19街区

街区面積 6,359.65㎡
画地面積 6,359.62㎡

3号街区公園

北原一丁目

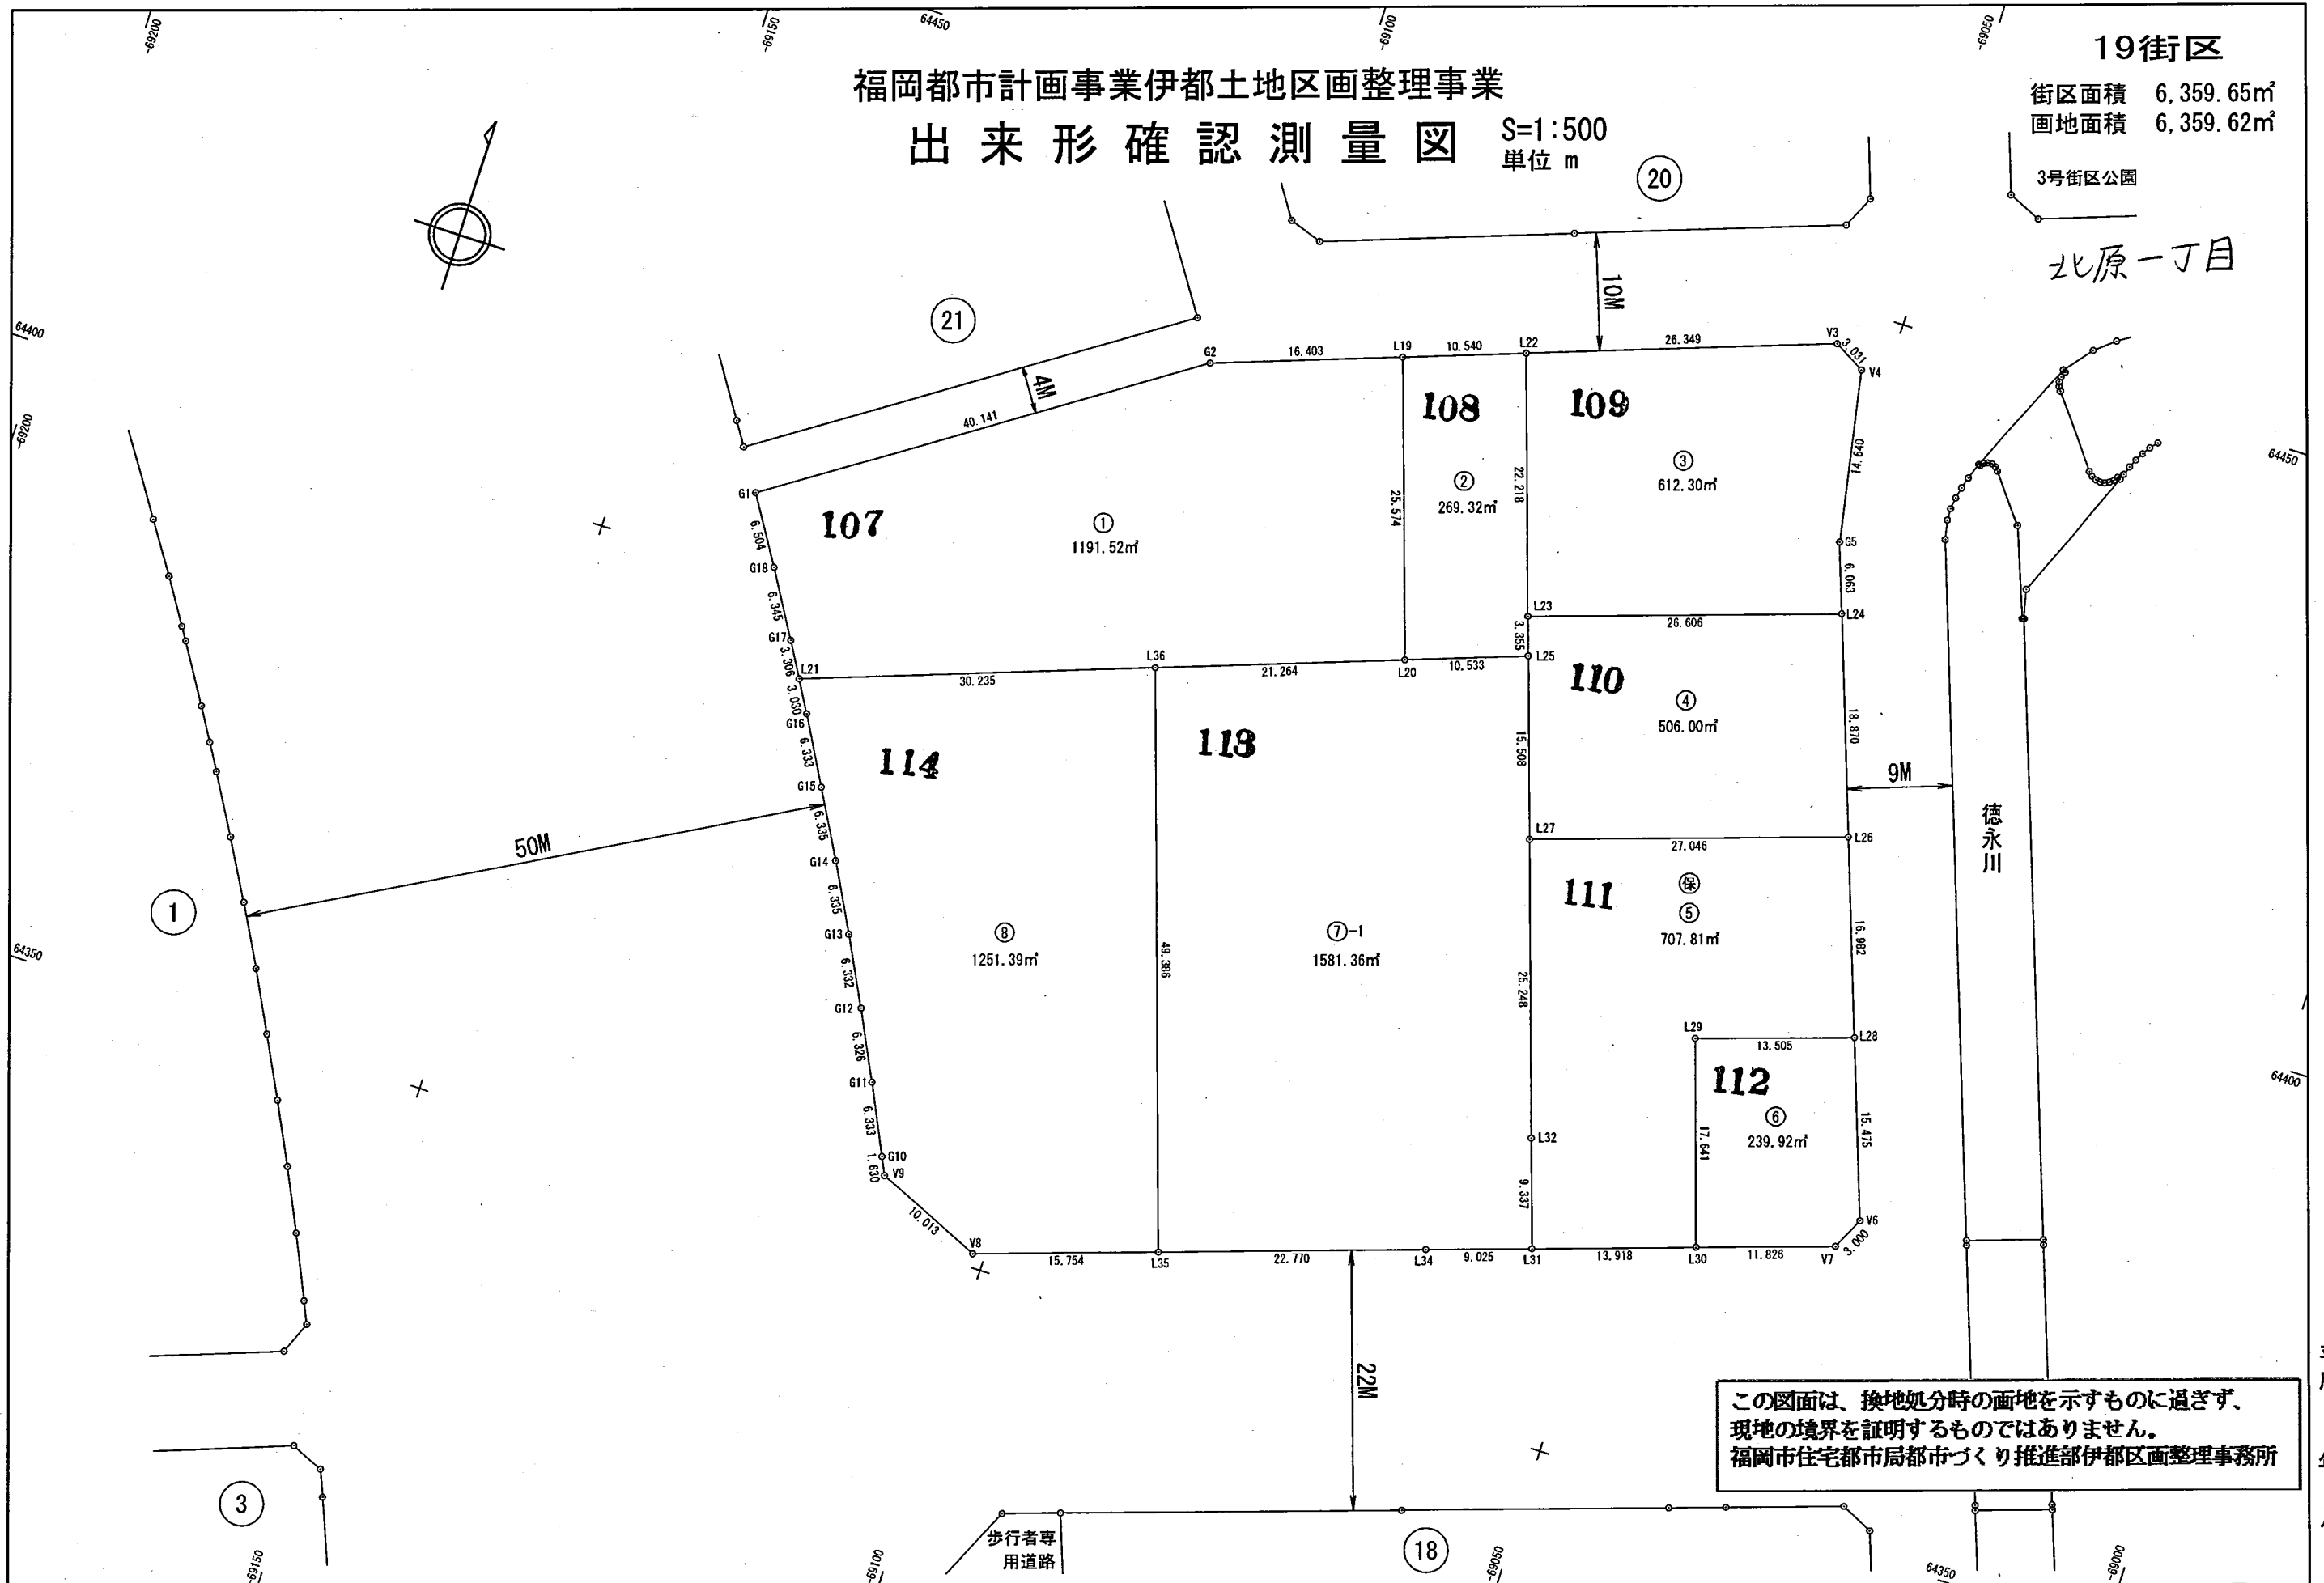

平成26年6月

世界測地系