


福岡都市計画事業伊都土地区画整理事業

出来形確認測量図


S=1:500  
単位 m

拡大図

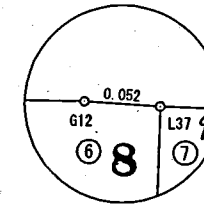


1街区

街区面積 6,936.35㎡  
画地面積 6,936.31㎡

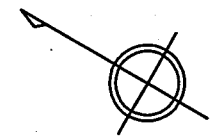

北原一丁目

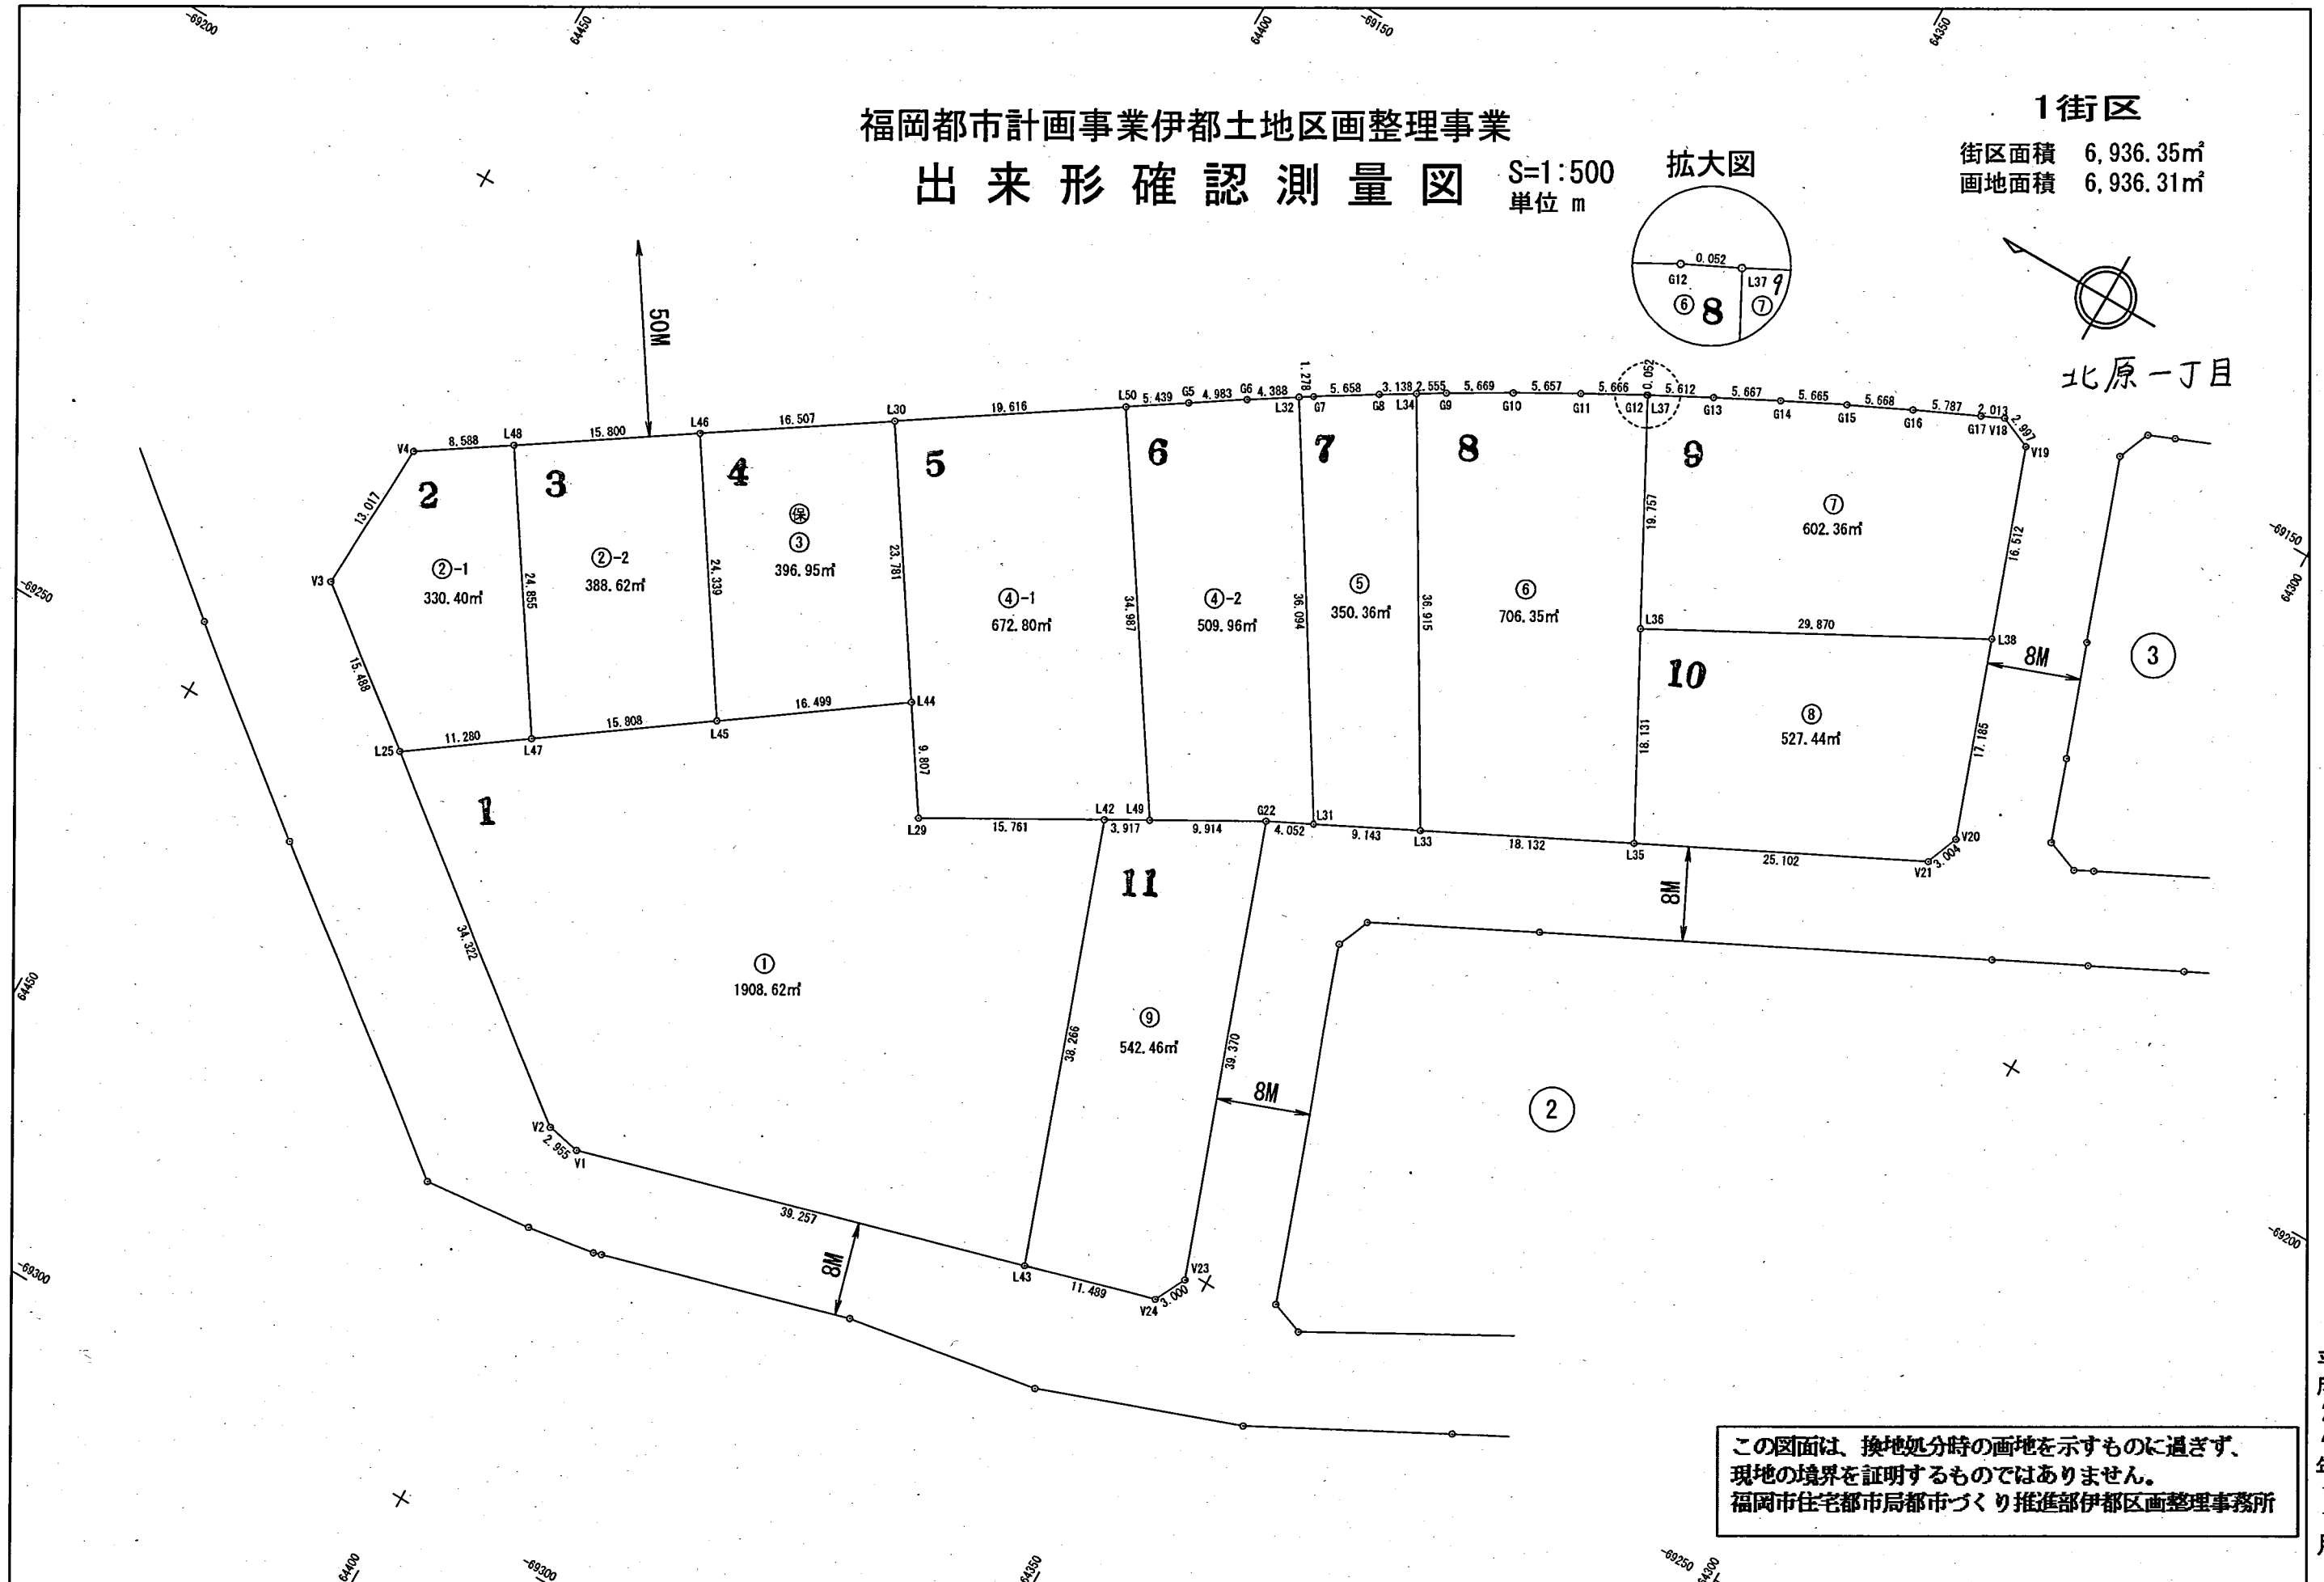

平成24年11月

世界測地系