


出来形確認測量図 S=1:500  
単位 m

S=1:500  
單位 m

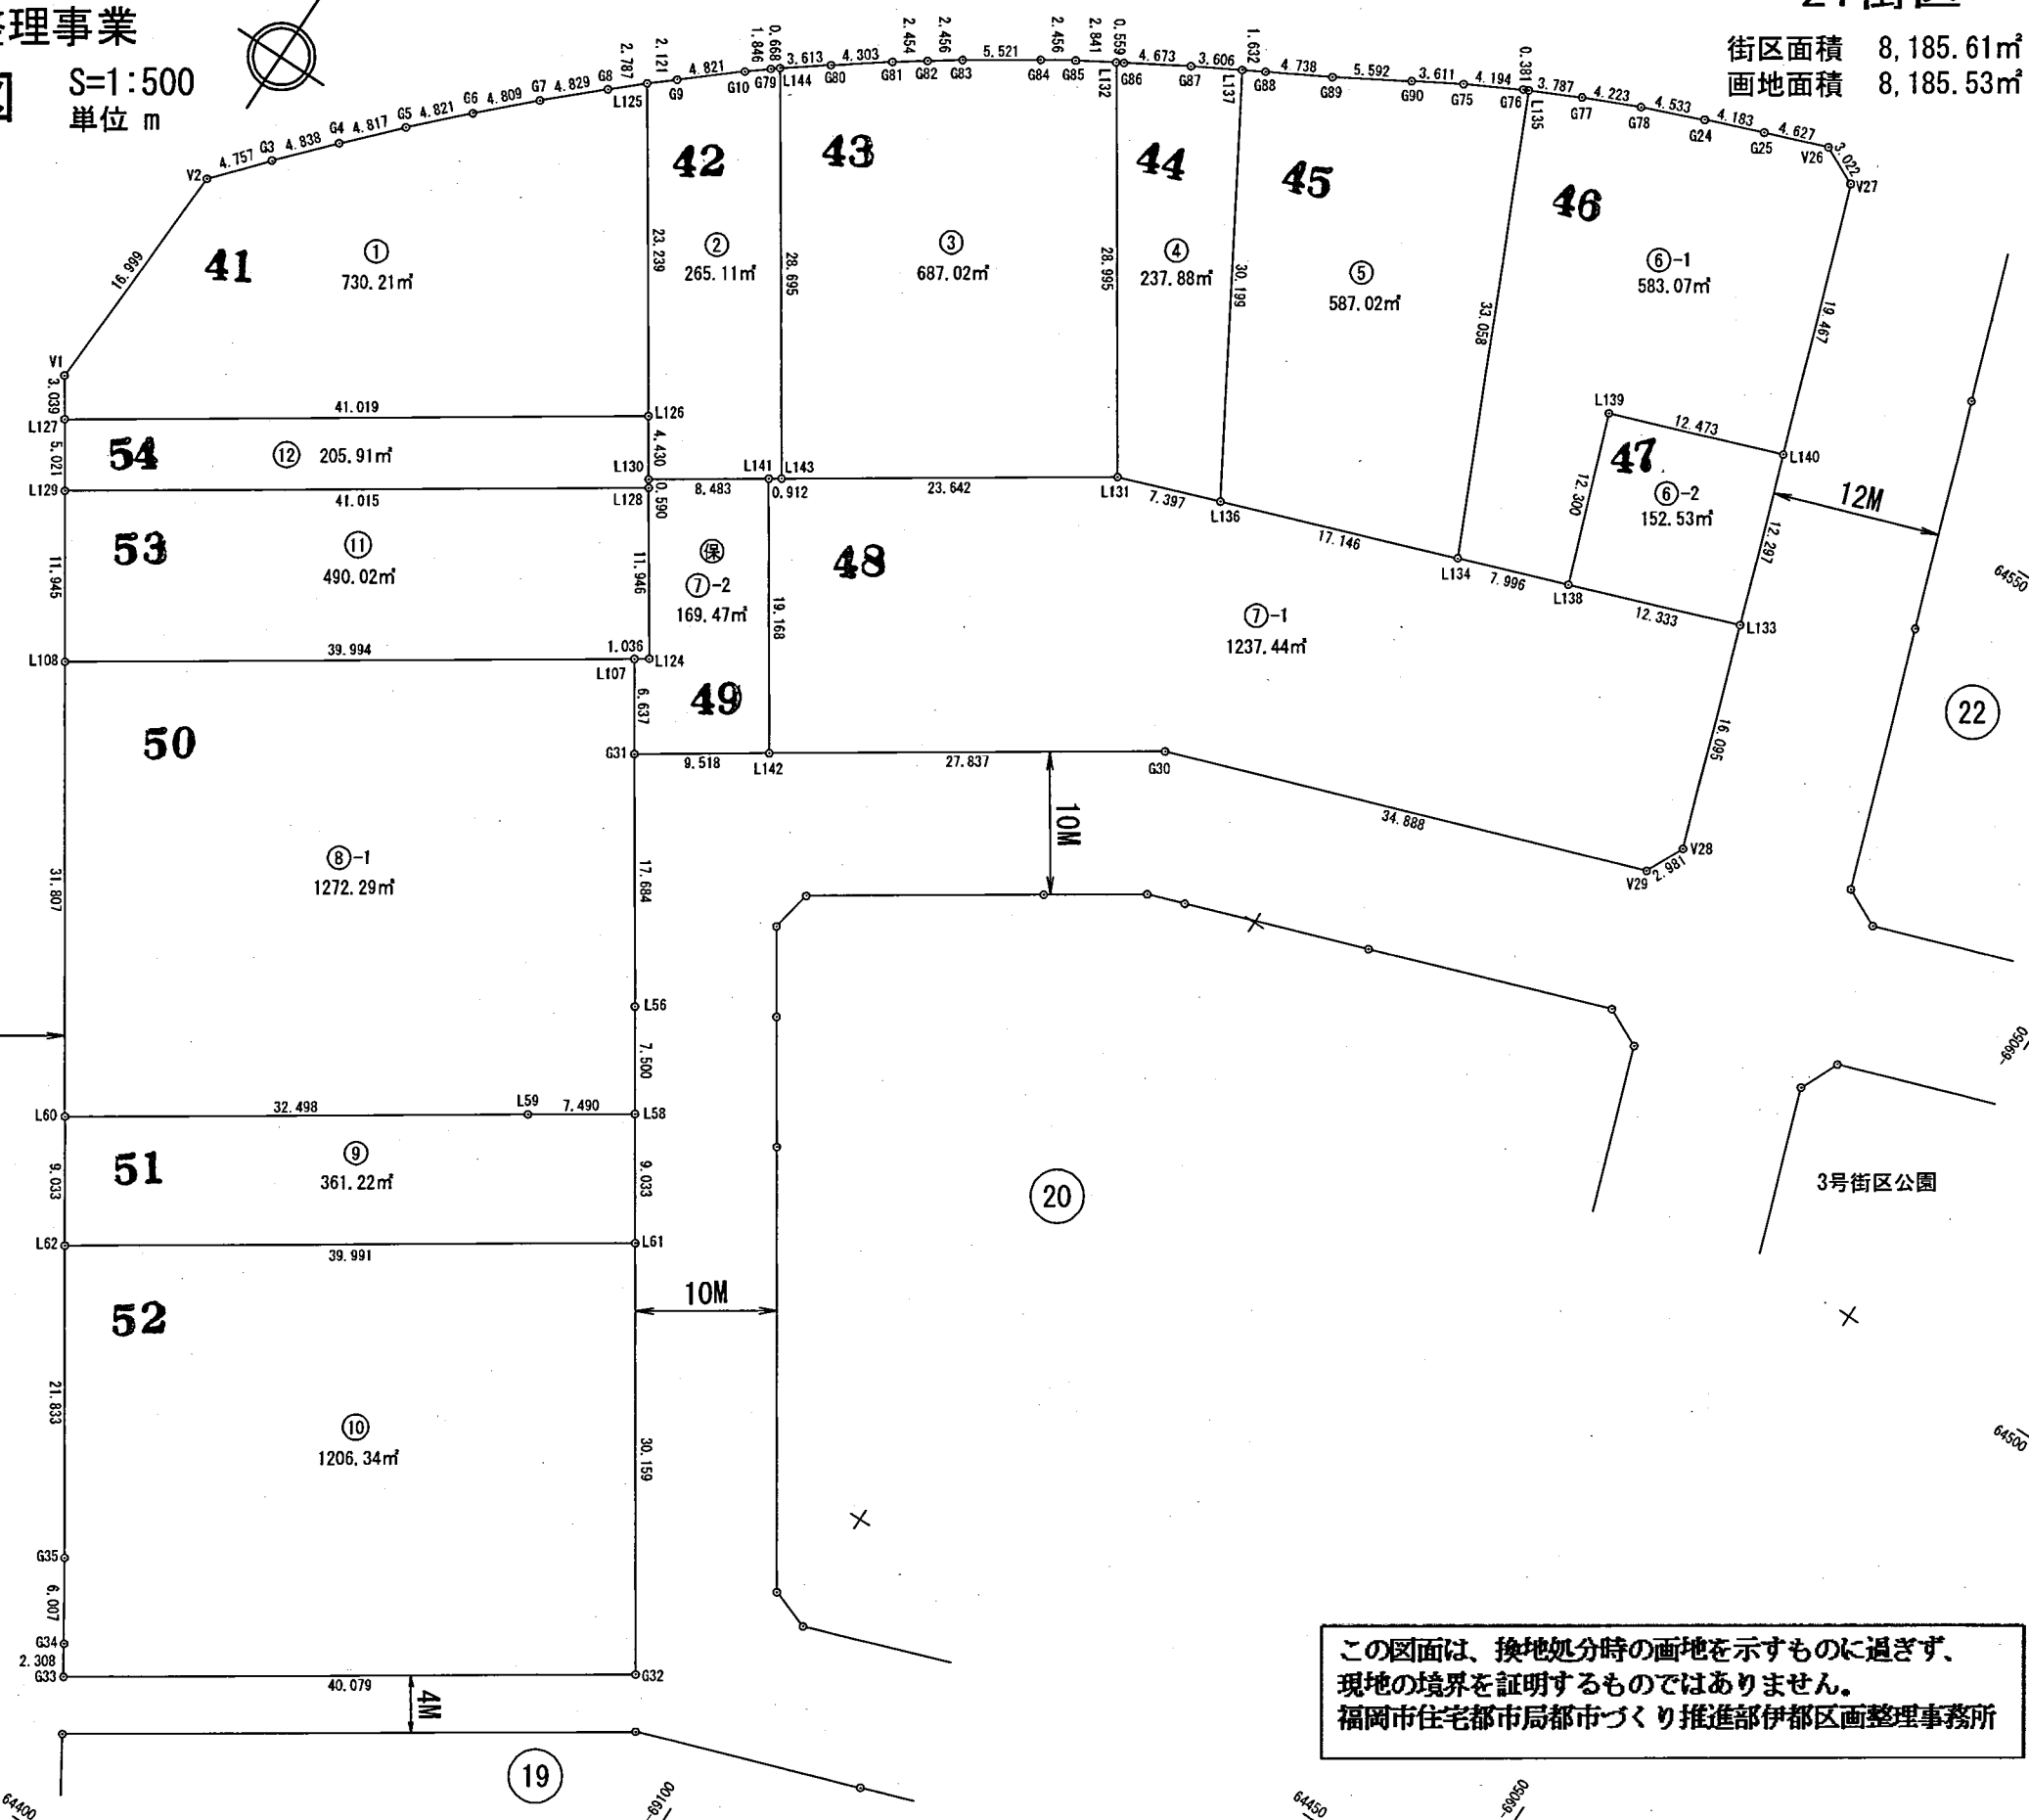

この図面は、換地処分時の画地を示すものに過ぎず、  
 現地の境界を証明するものではありません。  
 福岡市住宅都市局都市づくり推進部伊都区画整理事務所

平成26年6月

世界測地系