

福岡市北原・田尻土地区画整理事業
換地図その2（換地処分後の土地図）



S=1:2000

田尻東一丁目


北原二丁目

田尻二丁目

周船寺三丁目

凡	例
—○—	地区界
— — —	町丁界

この図面は、換地処分時の画地を示すものに過ぎず、
現地の境界を証明するものではありません。
福岡市住宅都市みどり局地域まちづくり推進部地域計画課

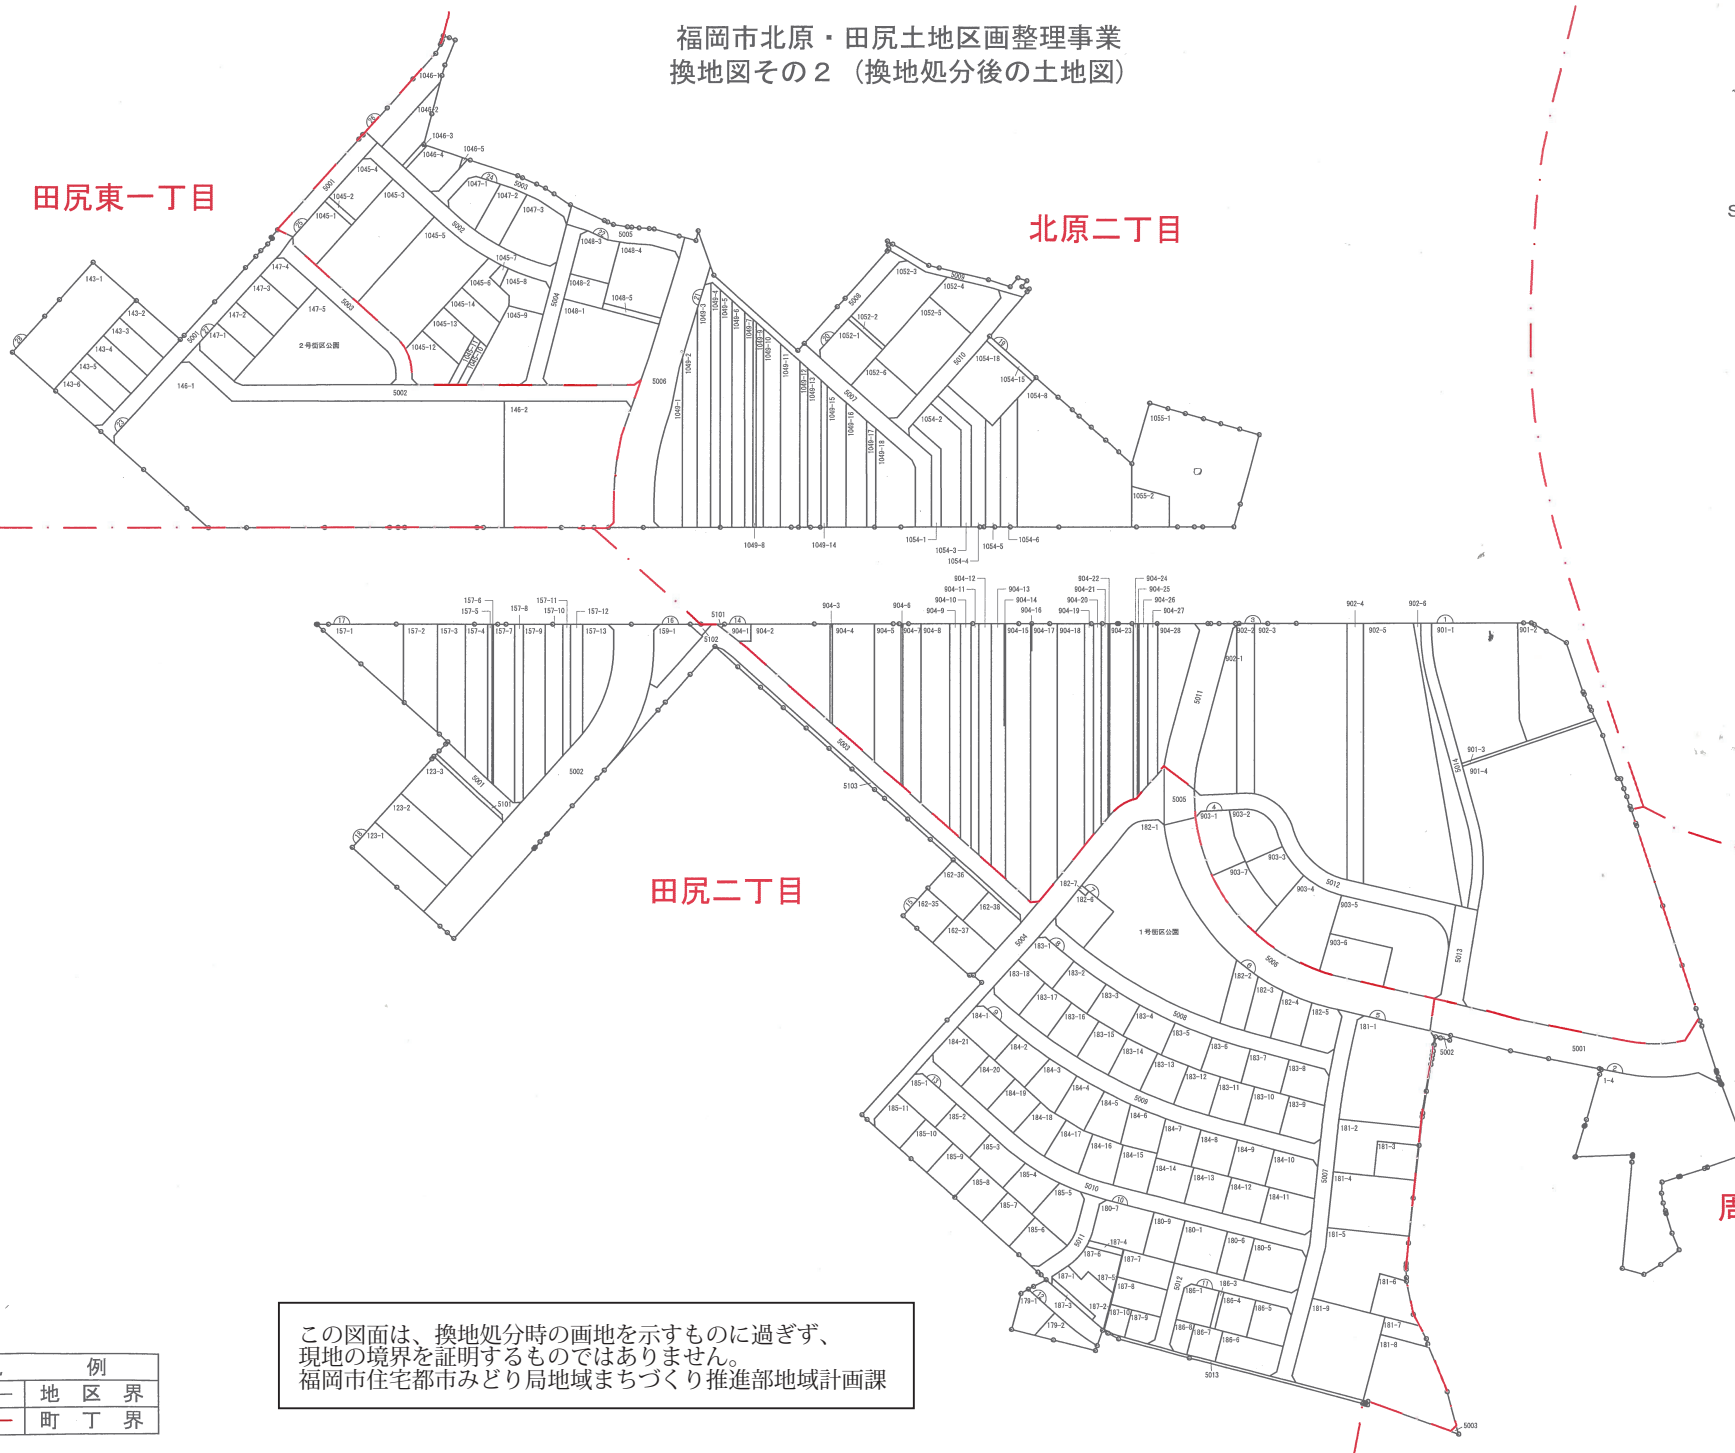

北原・田尻土地区画整理事業
図面番号
図面名 出来形確認測量図
縮尺 1:500
福岡市北原・田尻土地区画整理組合

測量方法
測量機器
測量員
測量日

田尻東一丁目

北原二丁目

田尻二丁目

周船寺三丁目

この図面は、換地処分時の画地を示すものに過ぎず、
現地の境界を証明するものではありません。
福岡市住宅都市みどり局地域まちづくり推進部地域計画課

この図面は、換地処分時の画地を示すものに過ぎず、
現地の境界を証明するものではありません。
福岡市住宅都市みどり局地域まちづくり推進部地域計画課


福岡市北原・田尻土地区画整理事業

1 街区出来形確認測量図 (2-2)


縮尺 1 : 500



北原二丁目

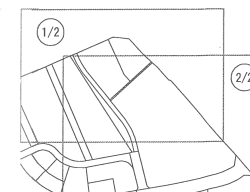

今宿岡船寺線

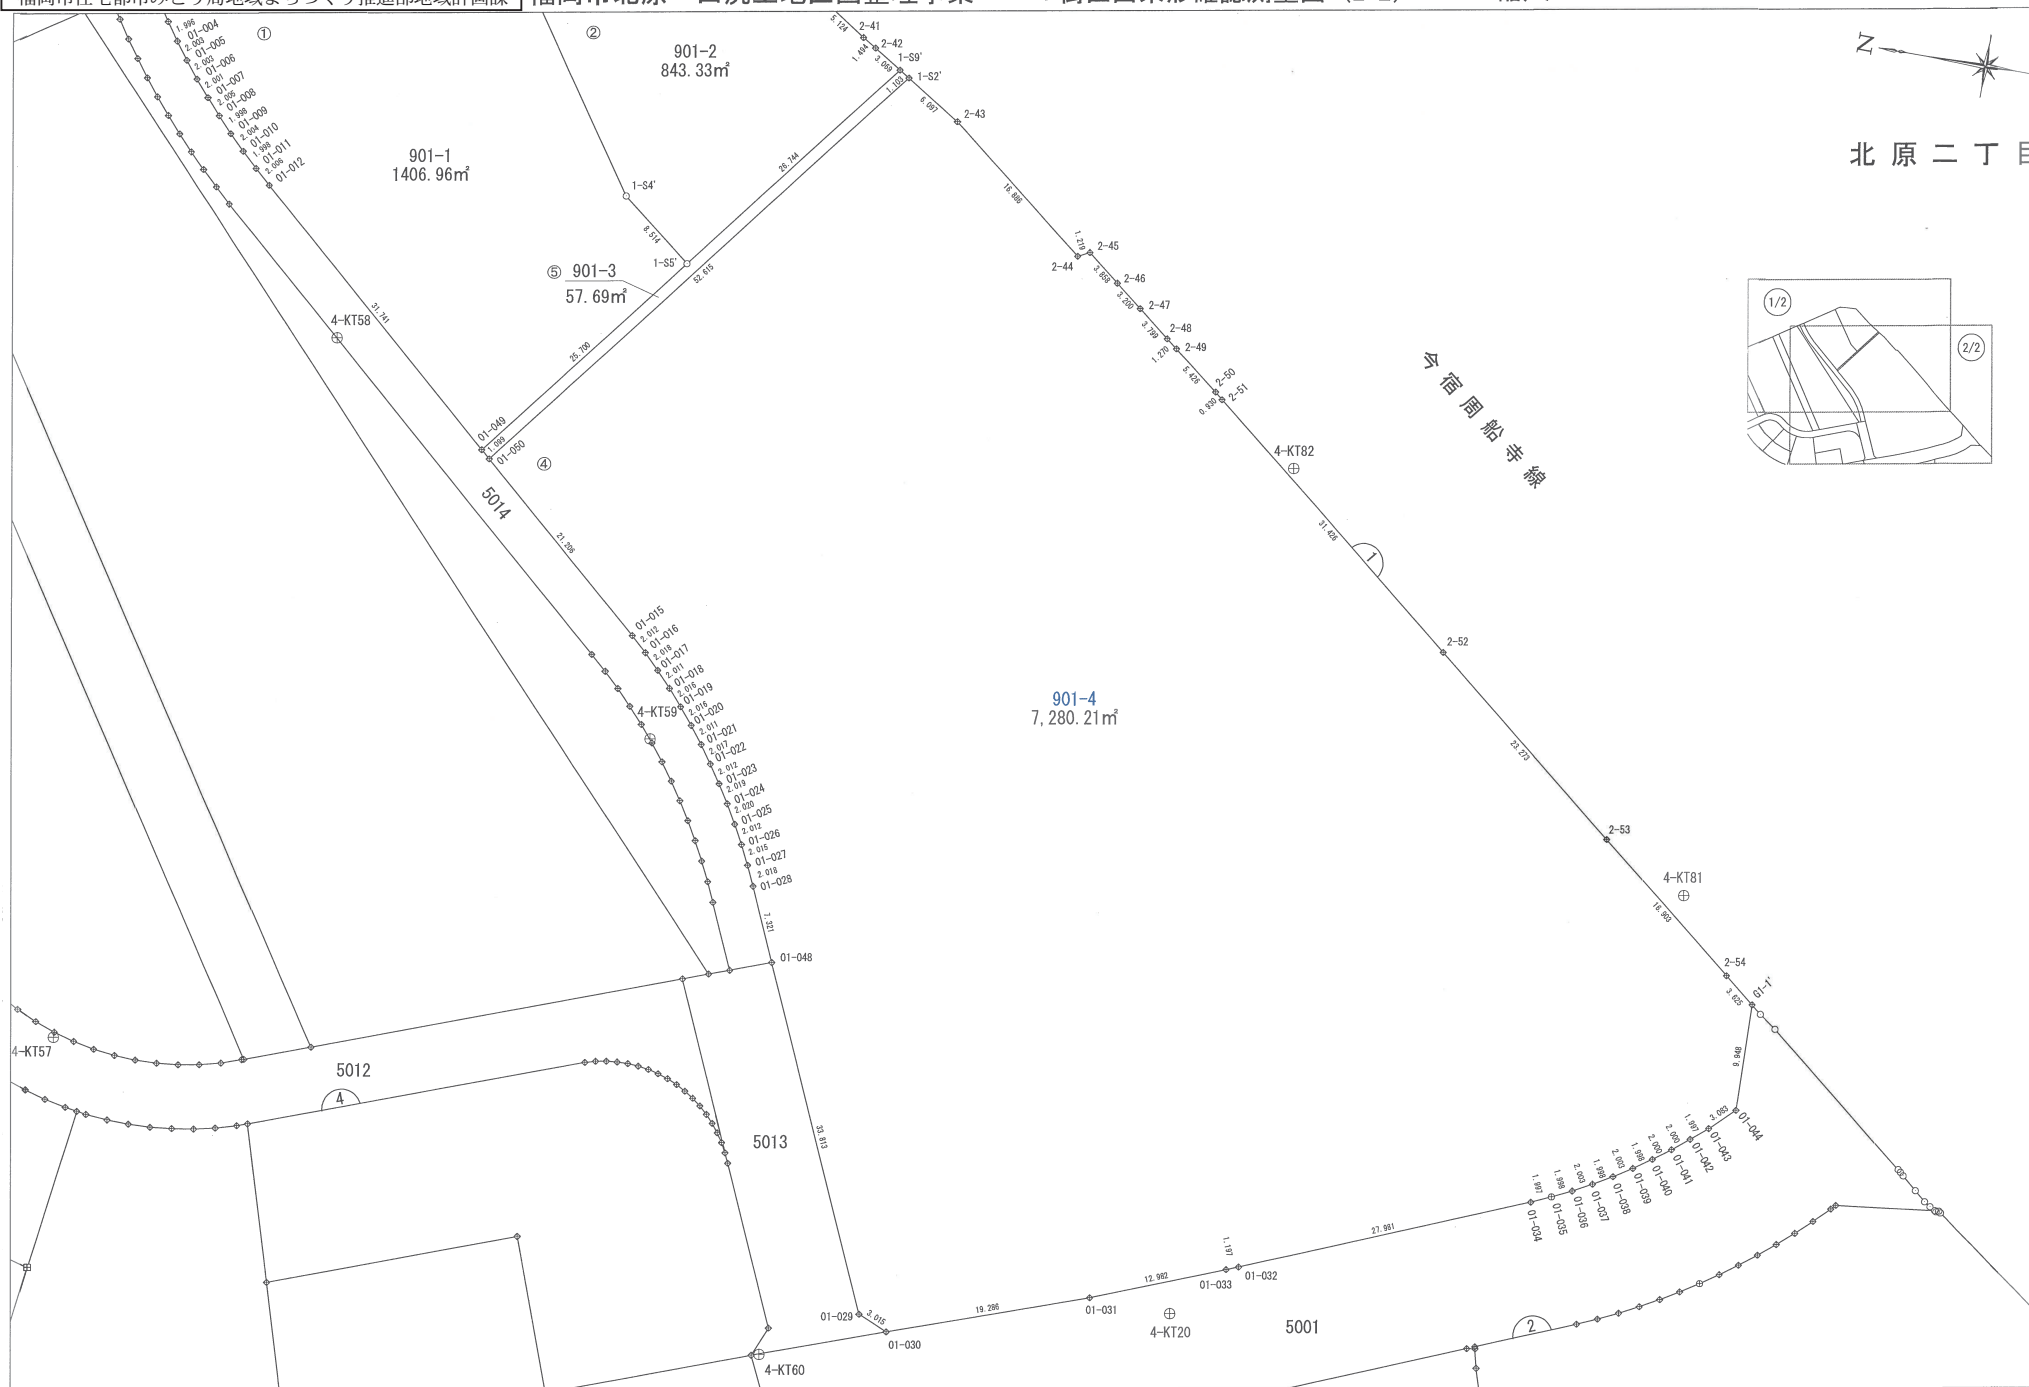

計画機関 福岡市北原・田尻土地区画整理組合

この図面は、換地処分時の画地を示すものに過ぎず、
現地の境界を証明するものではありません。
福岡市住宅都市みどり局地域まちづくり推進部地域計画課

福岡市北原・田尻土地区画整理事業

2街区出来形確認測量図



縮尺 1 : 500



周船寺三丁目

今宿周船寺線

拡大図 1:50

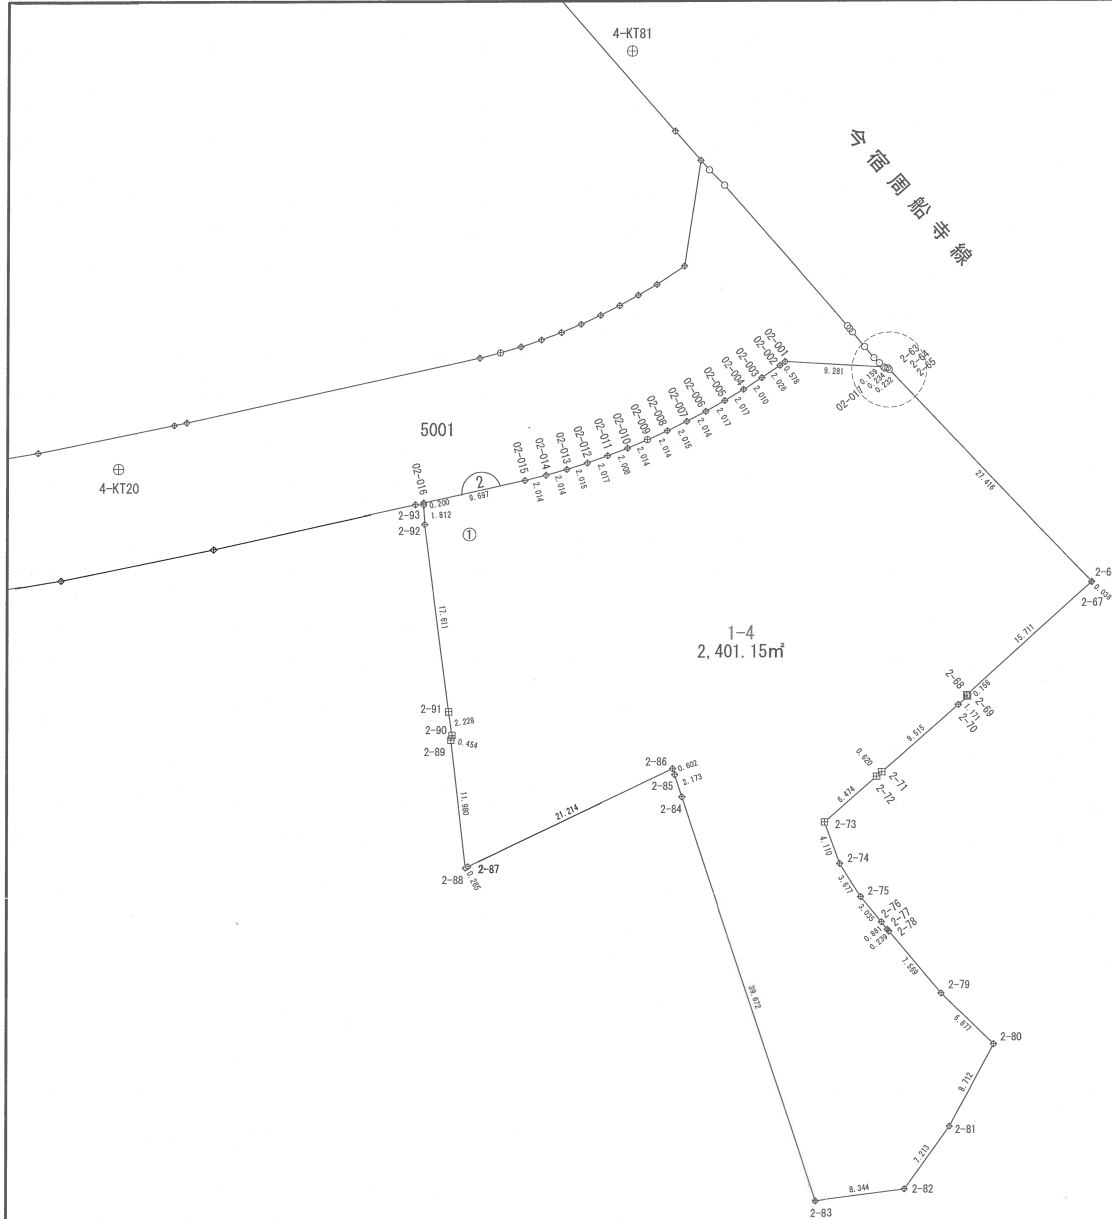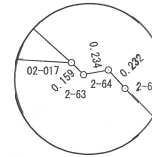

この図面は、換地処分時の画地を示すものに過ぎず、
現地の境界を証明するものではありません。
福岡市住宅都市みどり局地域まちづくり推進部地域計画課


福岡市北原・田尻土地区画整理事業

4 街区出来形確認測量図

縮尺 1 : 500



北原二丁目

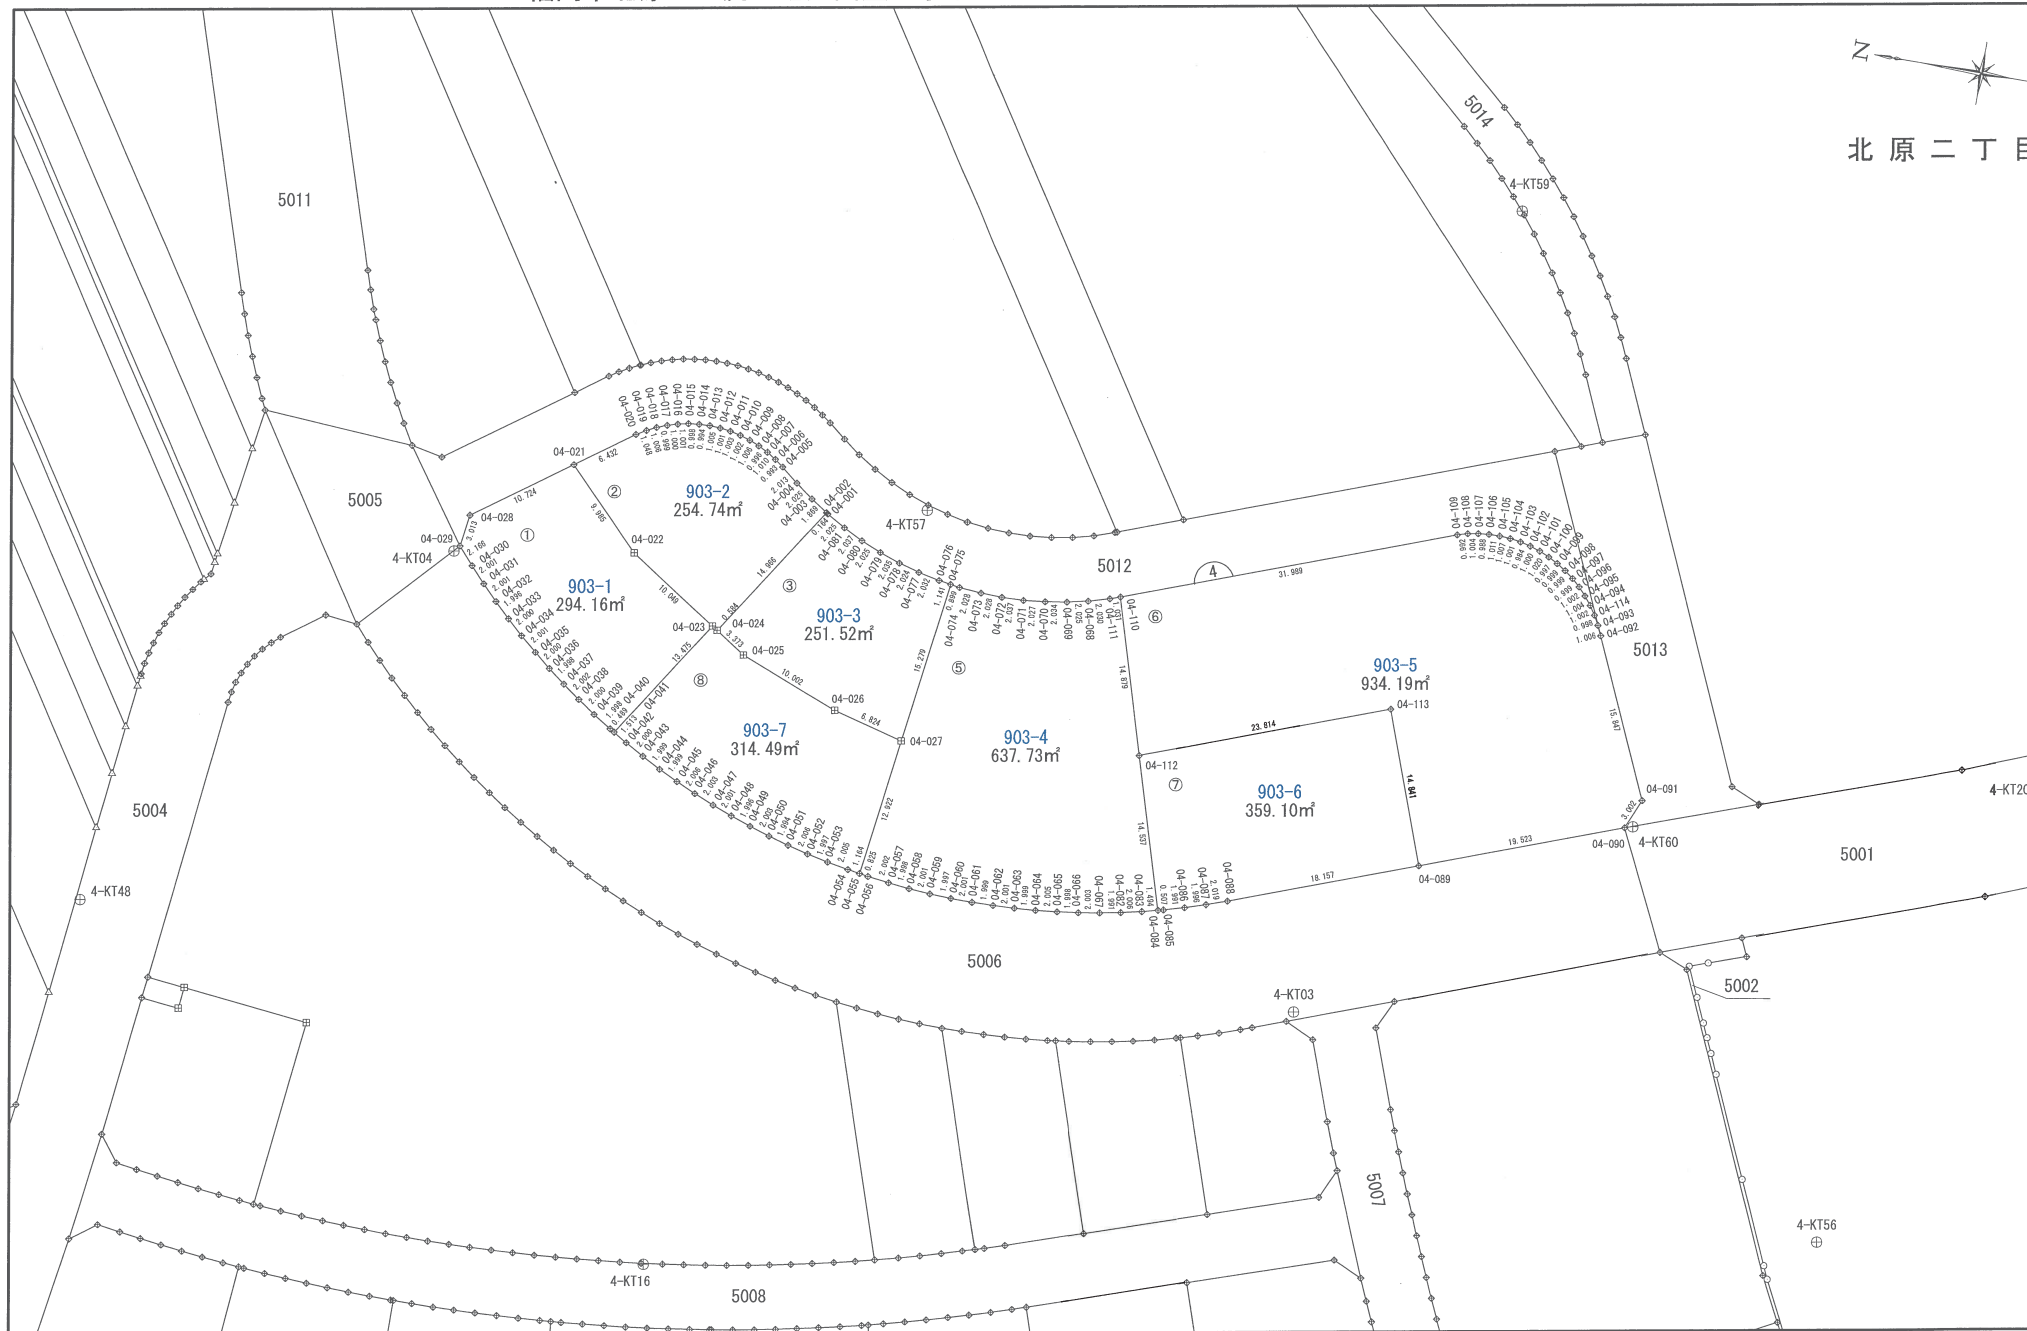

この図面は、換地処分時の画地を示すものに過ぎず、
現地の境界を証明するものではありません。
福岡市住宅都市みどり局地域まちづくり推進部地域計画課

福岡市北原・田尻土地区画整理事業

5 街区出来形確認測量図 (2-1)

縮尺 1 : 5 0 0



田尻二丁目

計画機関 福岡市北原・田尻土地区画整理組合

この図面は、換地処分時の画地を示すものに過ぎず、
現地の境界を証明するものではありません。
福岡市住宅都市みどり局地域まちづくり推進部地域計画課

福岡市北原・田尻土地区画整理事業

5街区出来形確認測量図(2-2)

縮尺 1 : 500



田尻二丁目




この図面は、換地処分時の画地を示すものに過ぎず、
現地の境界を証明するものではありません。
福岡市住宅都市みどり局地域まちづくり推進部地域計画課

福岡市北原・田尻土地区画整理事業

6 街区出来形確認測量図

縮尺 1 : 500

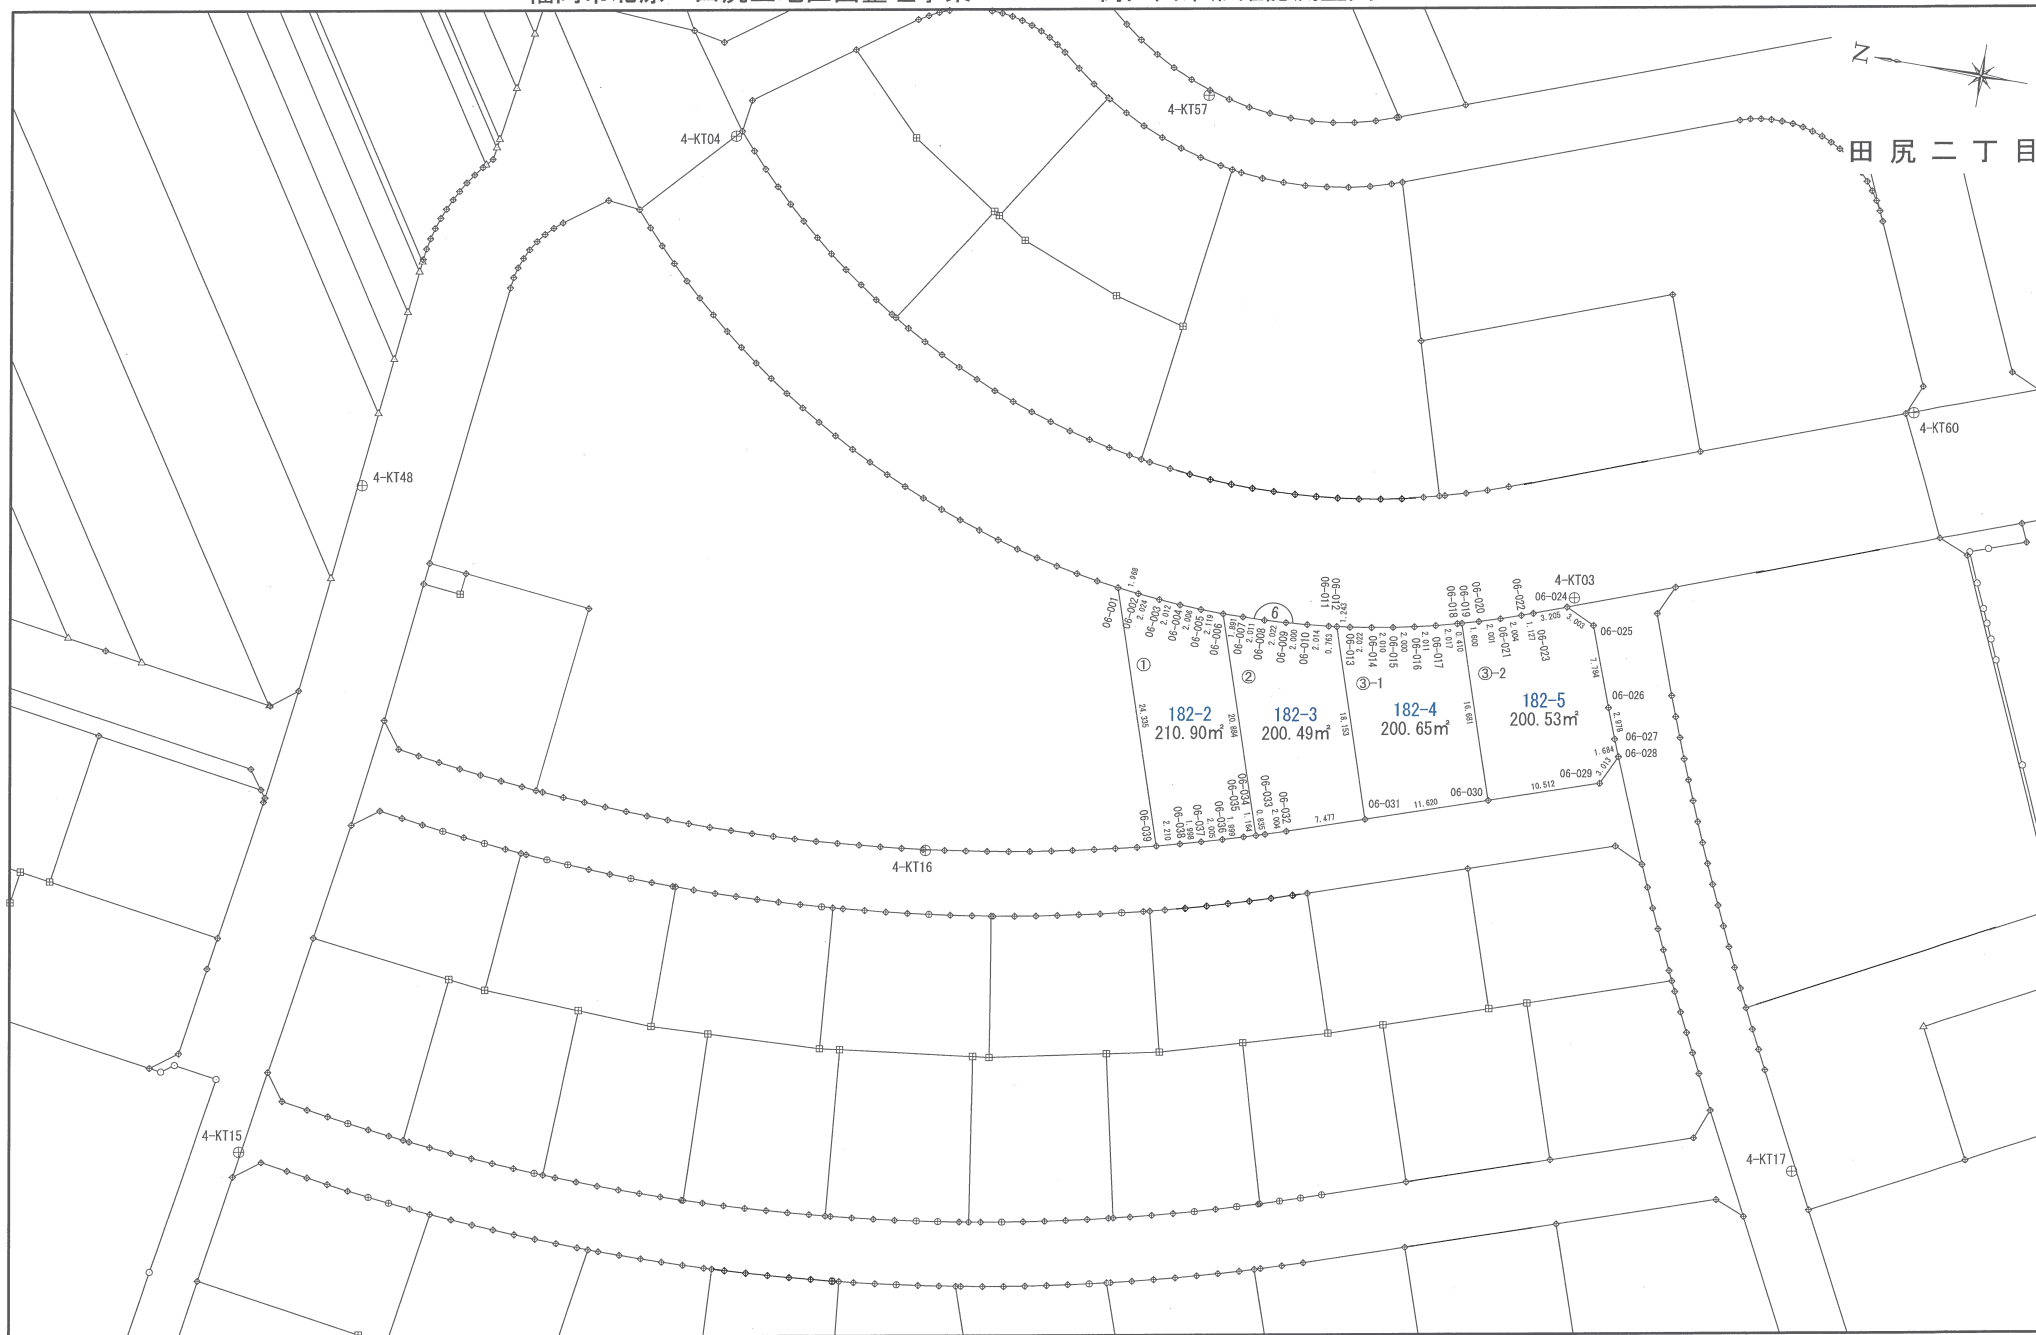


計画機関 福岡市北原・田尻土地区画整理組合

この図面は、換地処分時の画地を示すものに過ぎず、
現地の境界を証明するものではありません。
福岡市住宅都市みどり局地域まちづくり推進部地域計画課

福岡市北原・田尻土地区画整理事業

8街区出来形確認測量図

縮尺 1 : 500

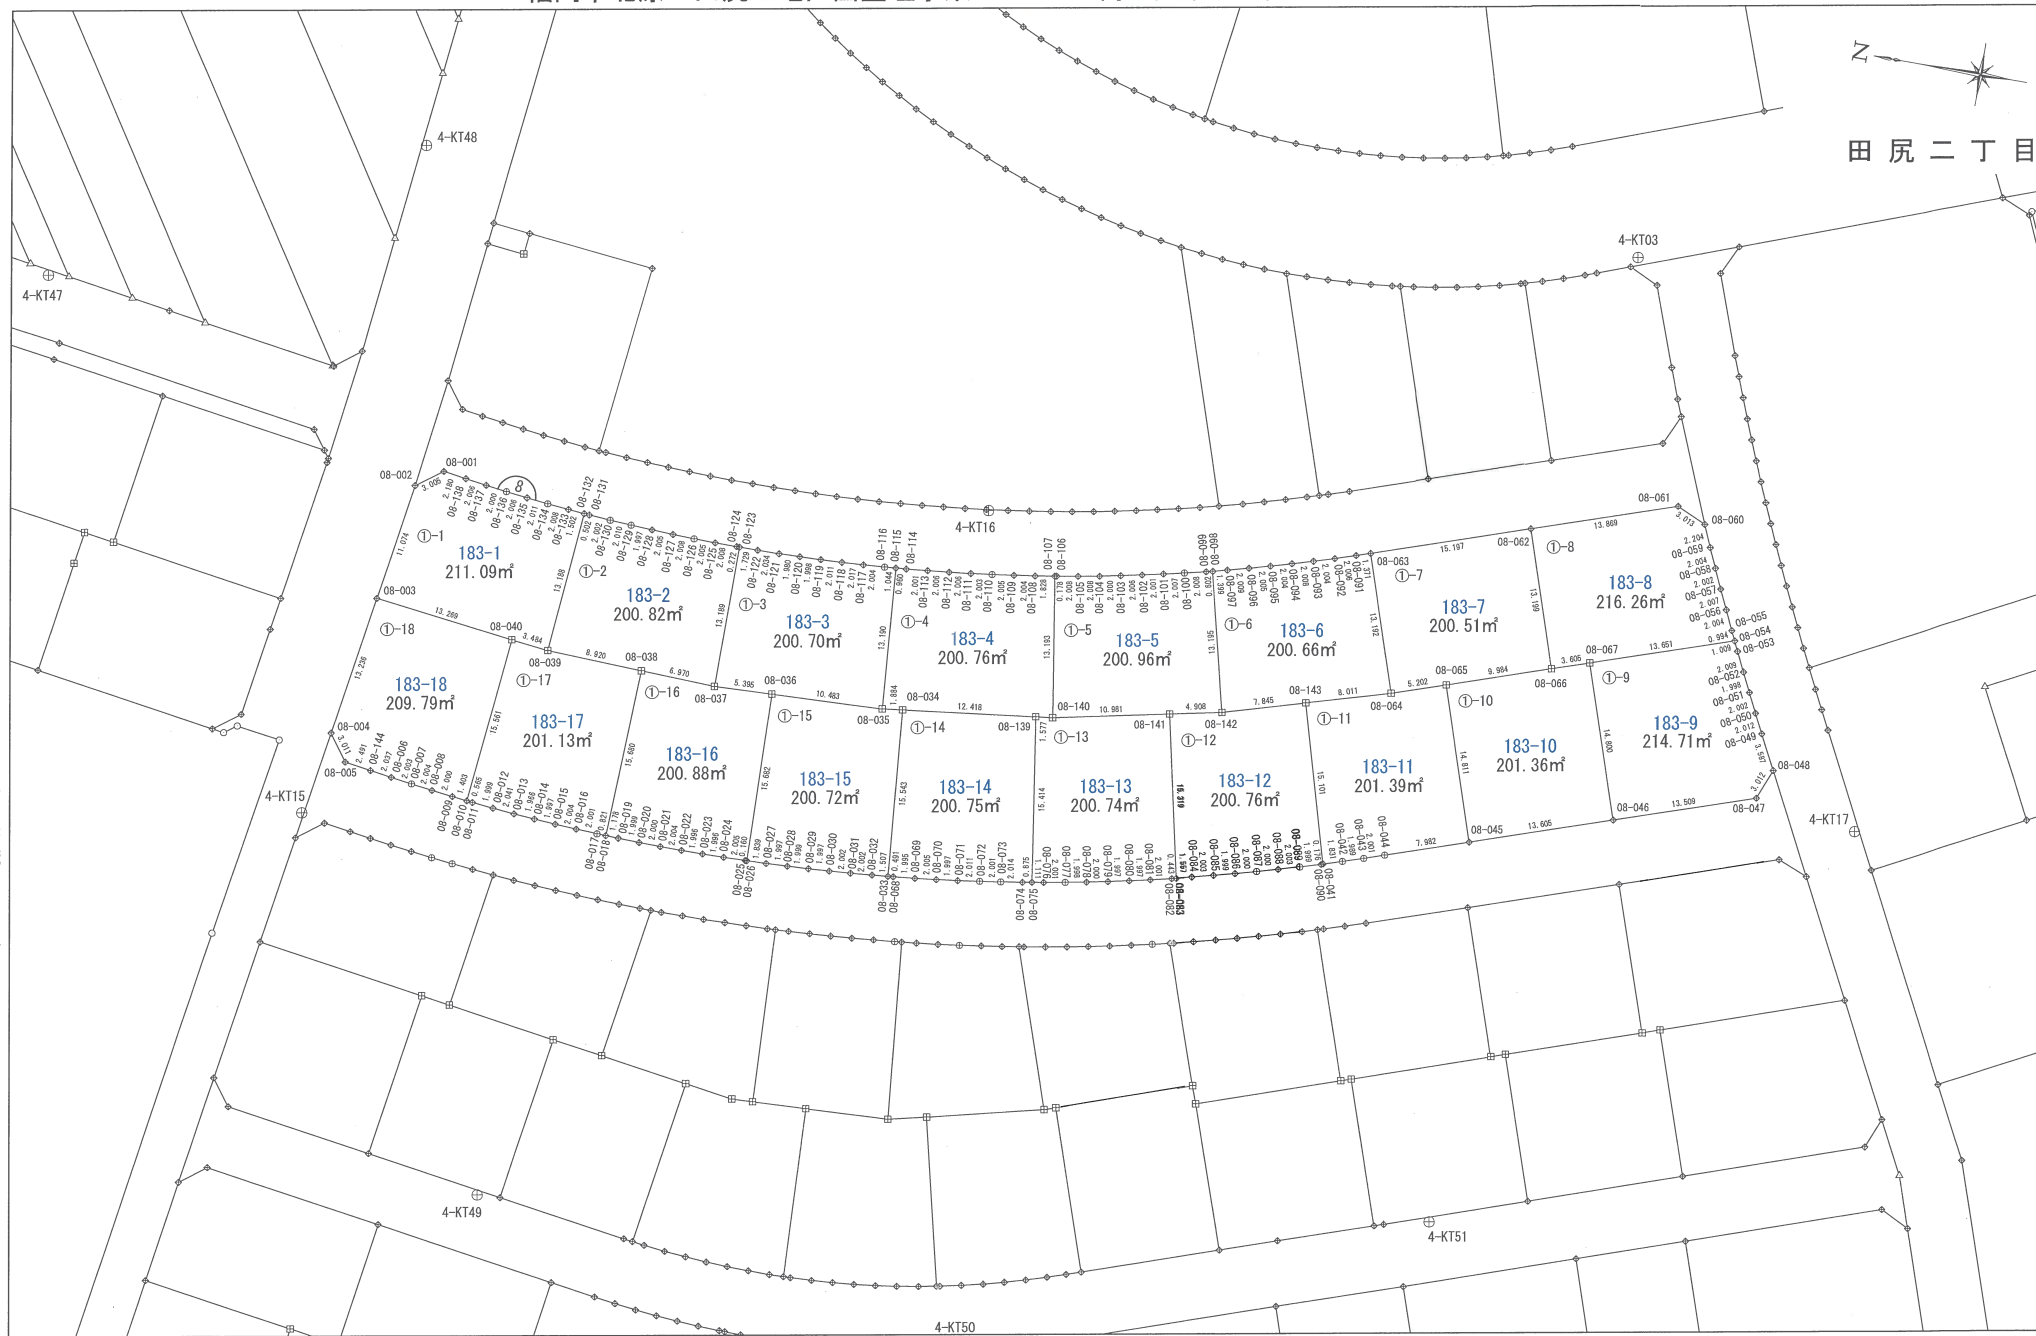

計画機関


福岡市北原・田尻土地区画整理組合

この図面は、換地処分時の画地を示すものに過ぎず、
現地の境界を証明するものではありません。
福岡市住宅都市みどり局地域まちづくり推進部地計画課

福岡市北原・田尻土地区画整理事業

9街区出来形確認測量図

縮尺 1 : 500

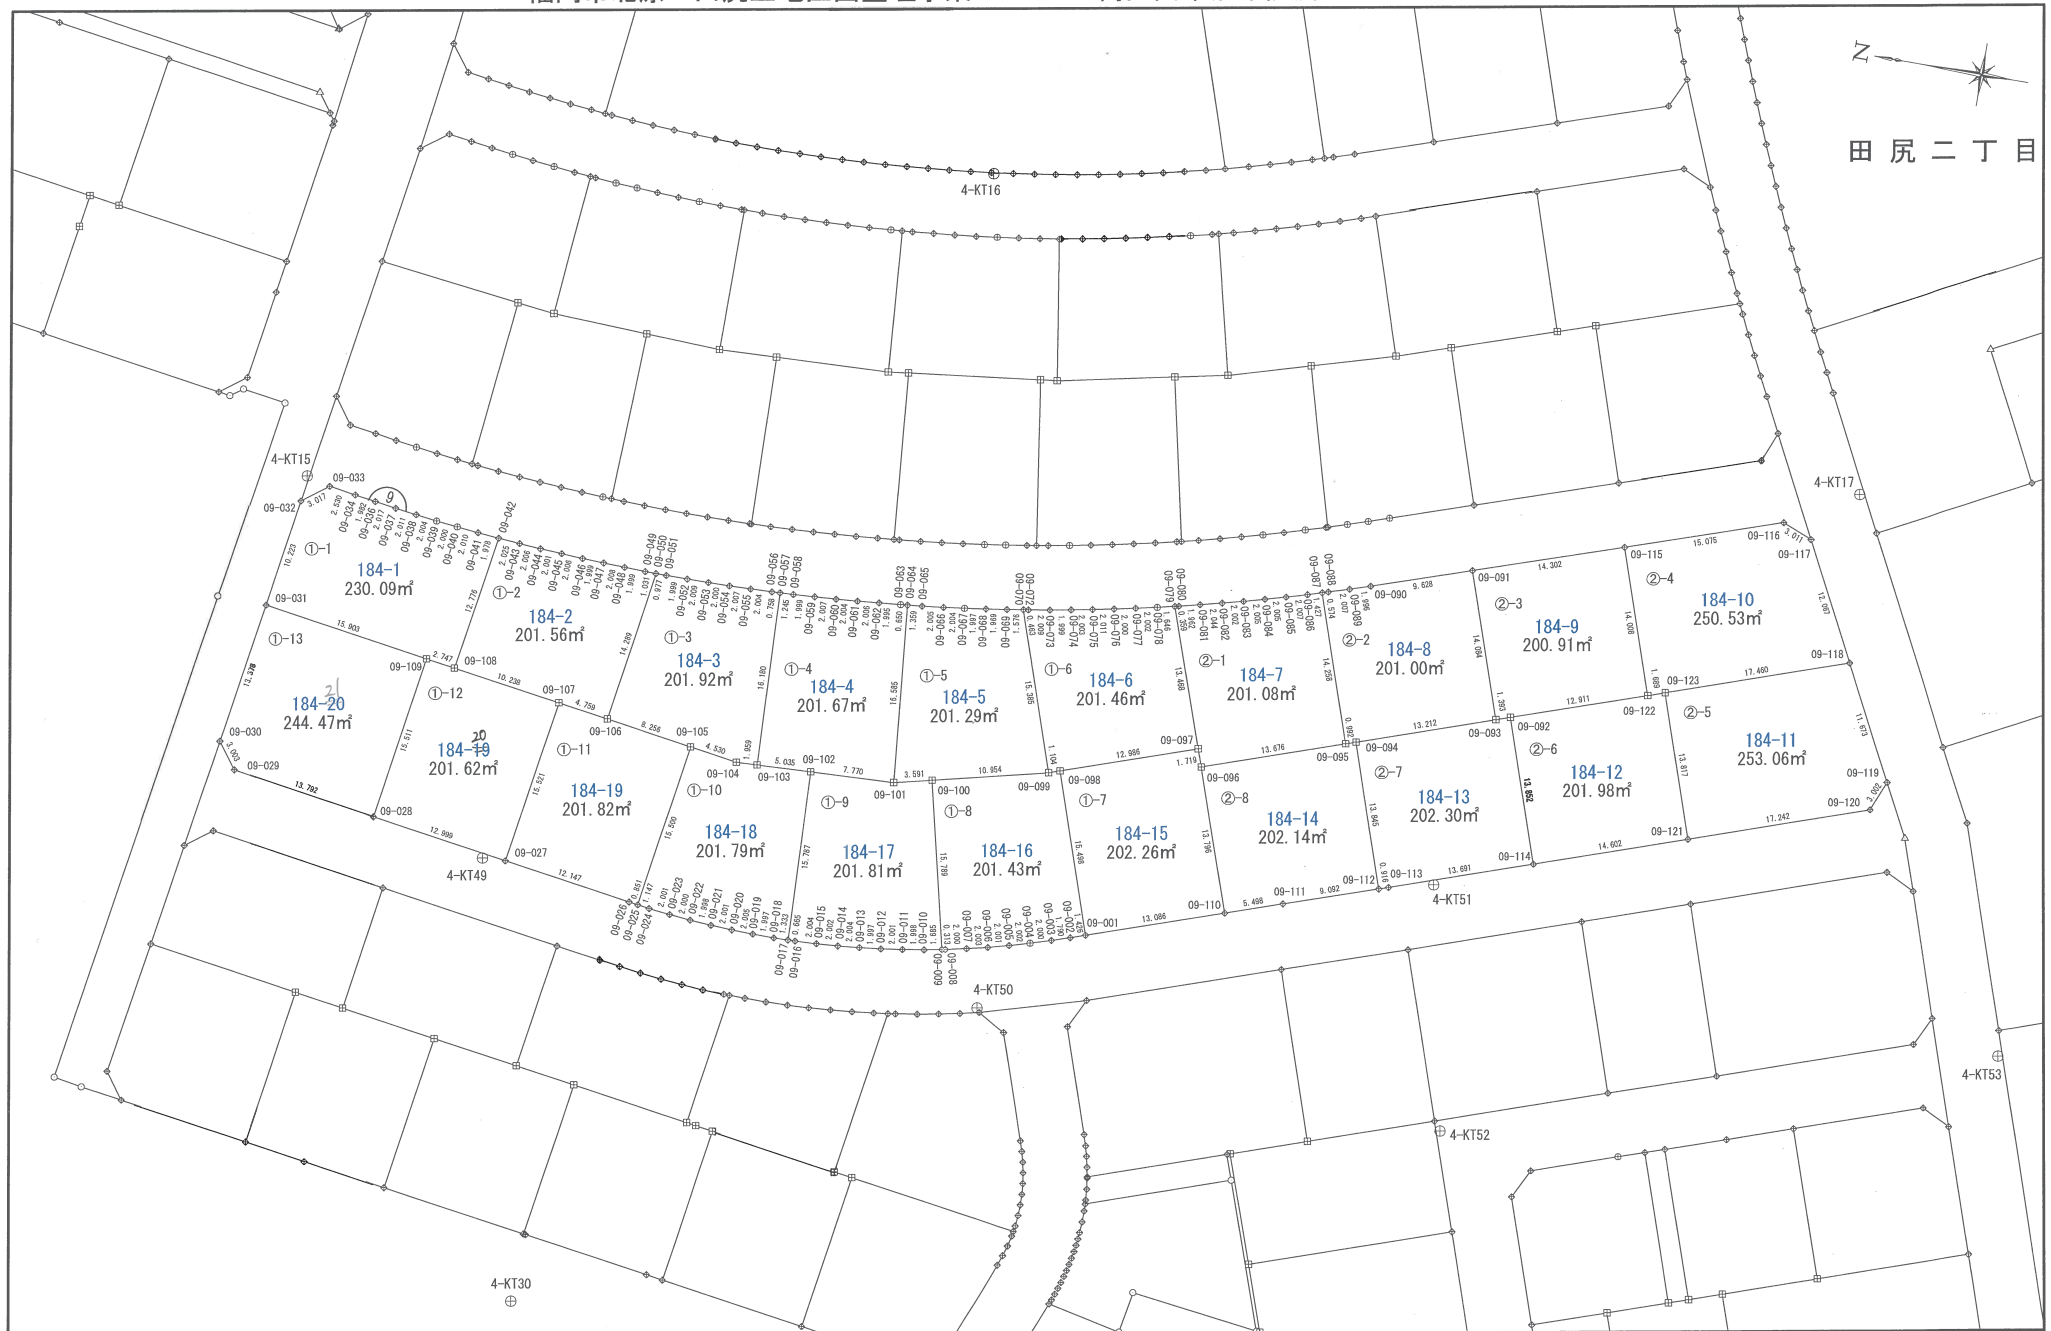

この図面は、換地処分時の画地を示すものに過ぎず、
 現地の境界を証明するものではありません。
 福岡市住宅都市みどり局地域まちづくり推進部地域計画課

福岡市北原・田尻土地区画整理事業

10街区出来形確認測量図

縮尺 1 : 500



計画機関
 福岡市北原・田尻土地区画整理組合

この図面は、換地処分時の画地を示すものに過ぎず、
現地の境界を証明するものではありません。
福岡市住宅都市みどり局地域まちづくり推進部地域計画課

福岡市北原・田尻土地区画整理事業

11街区出来形確認測量図

縮尺 1 : 500




この図面は、換地処分時の画地を示すものに過ぎず、
現地の境界を証明するものではありません。
福岡市住宅都市みどり局地域まちづくり推進部地域計画課

福岡市北原・田尻土地区画整理事業

12街区出来形確認測量図

縮尺 1 : 500

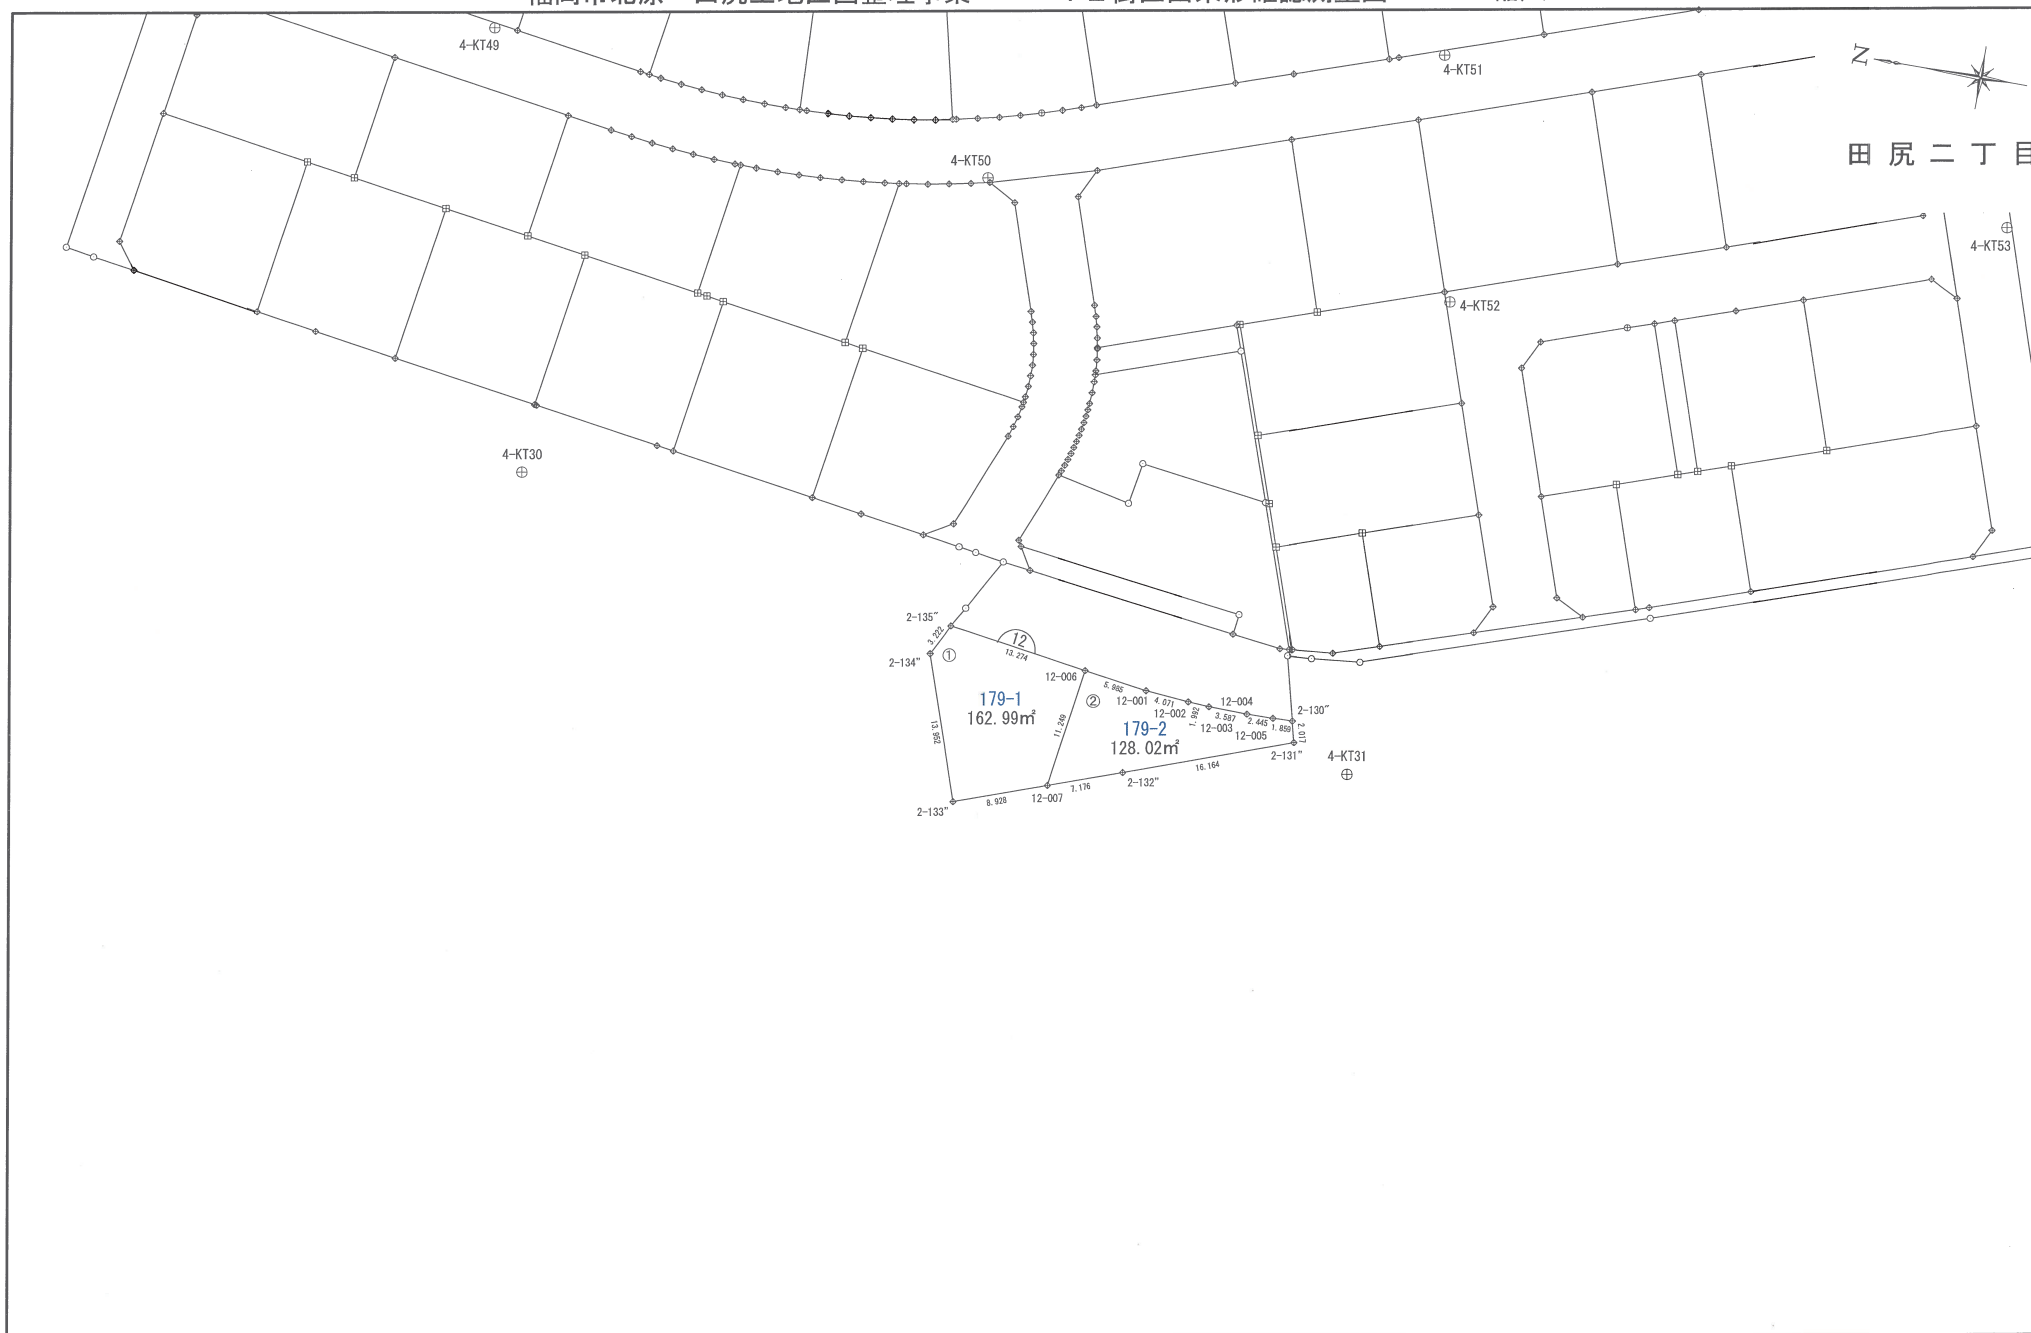


この図面は、換地処分時の画地を示すものに過ぎず、
現地の境界を証明するものではありません。
福岡市住宅都市みどり局地域まちづくり推進部地域計画課

福岡市北原・田尻土地区画整理事業

13街区出来形確認測量図

縮尺 1 : 500

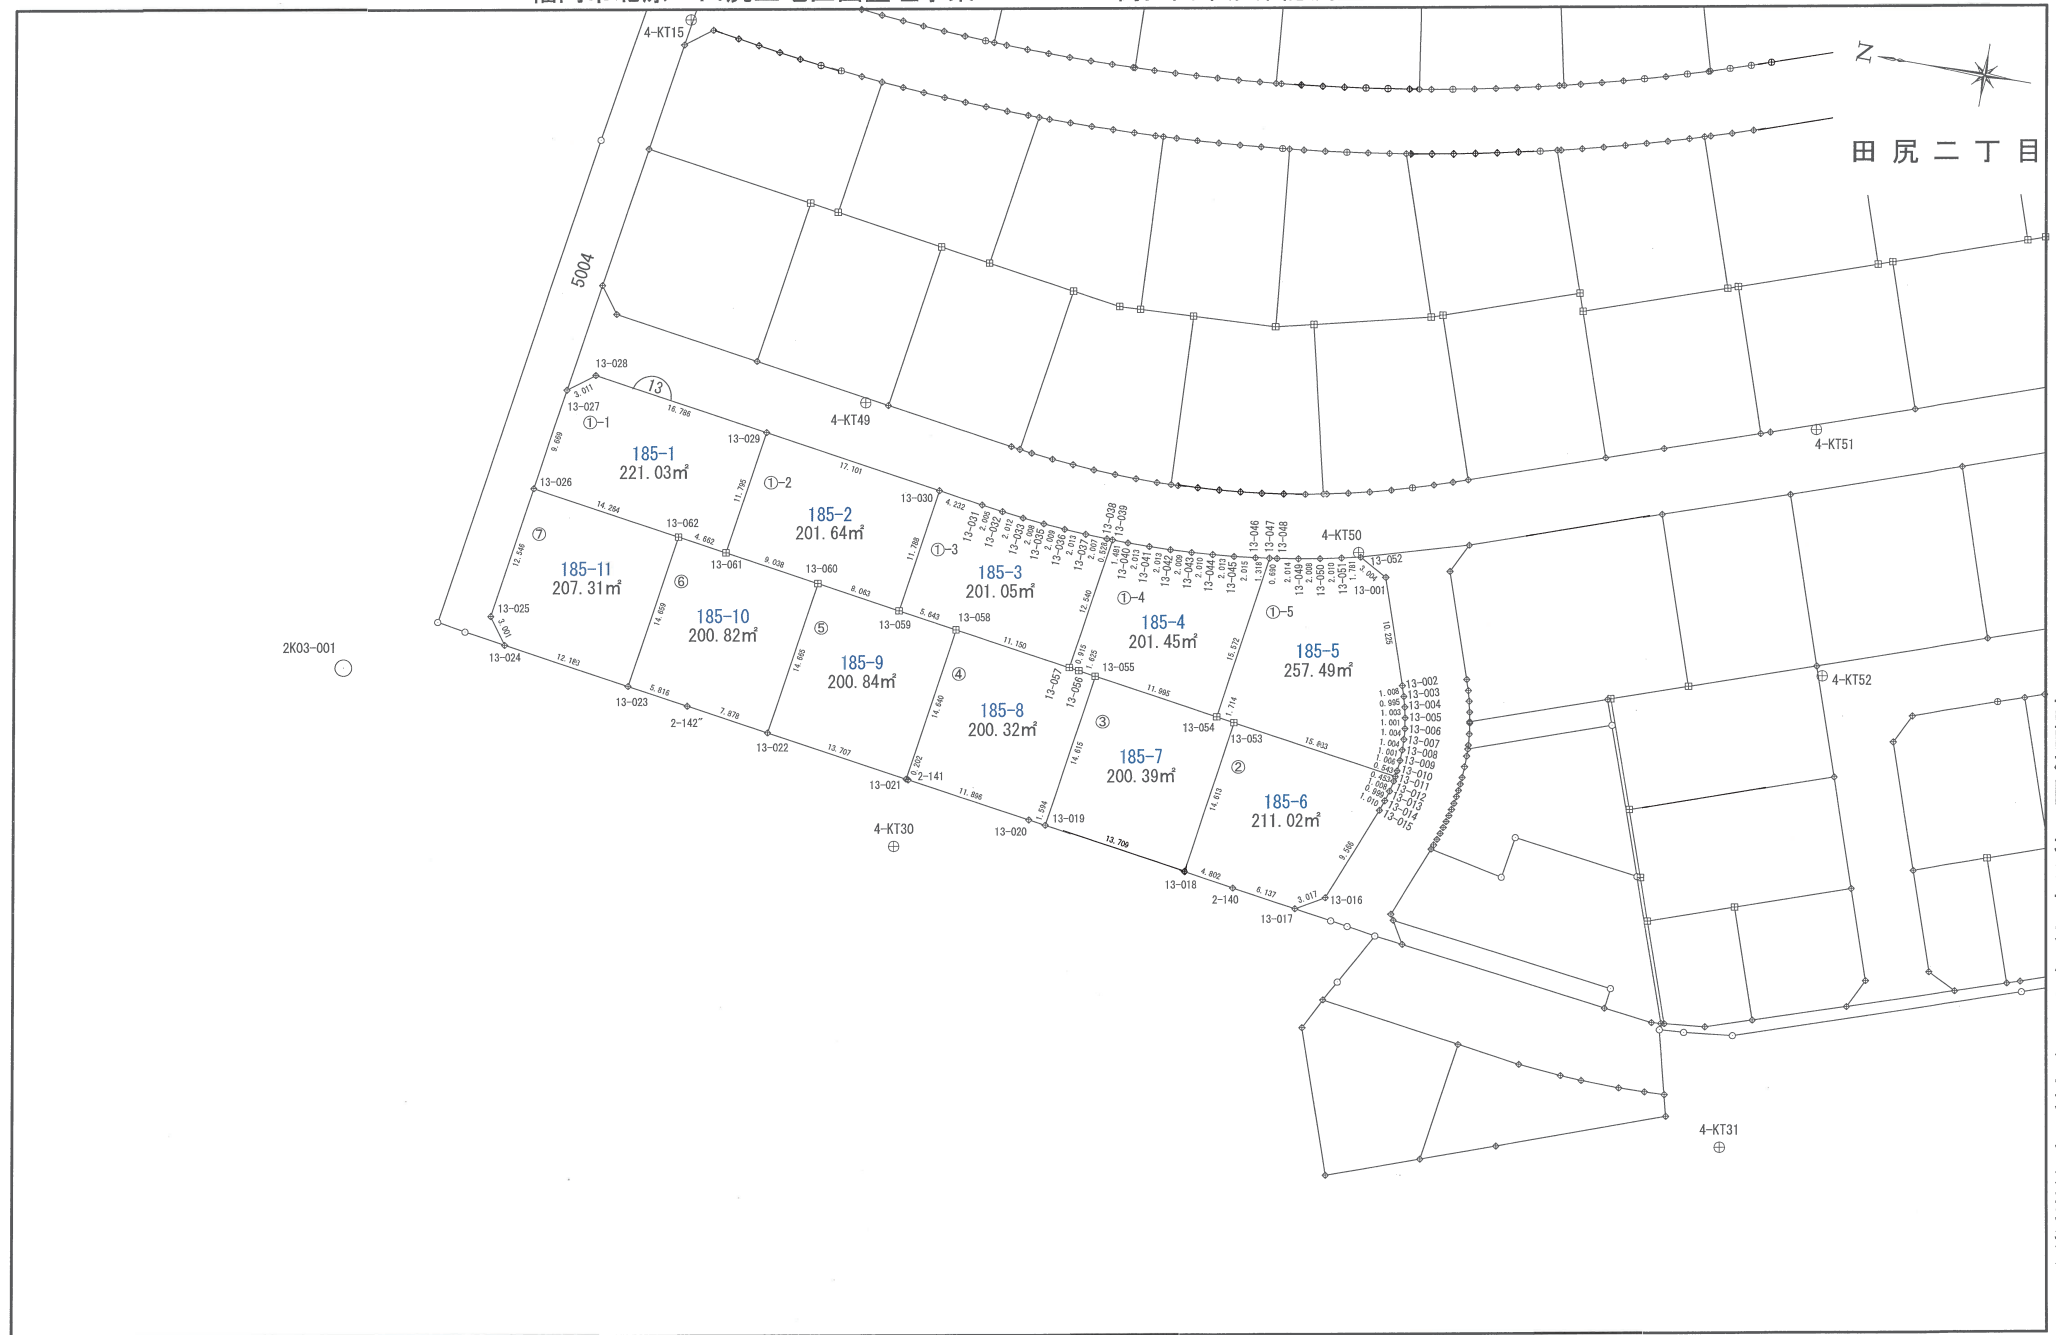


計画機関 福岡市北原・田尻土地区画整理組合

この図面は、換地処分時の画地を示すものに過ぎず、
現地の境界を証明するものではありません。
福岡市住宅都市みどり局地域まちづくり推進部地域計画課

福岡市北原・田尻土地区画整理事業

15街区出来形確認測量図

縮尺 1 : 500

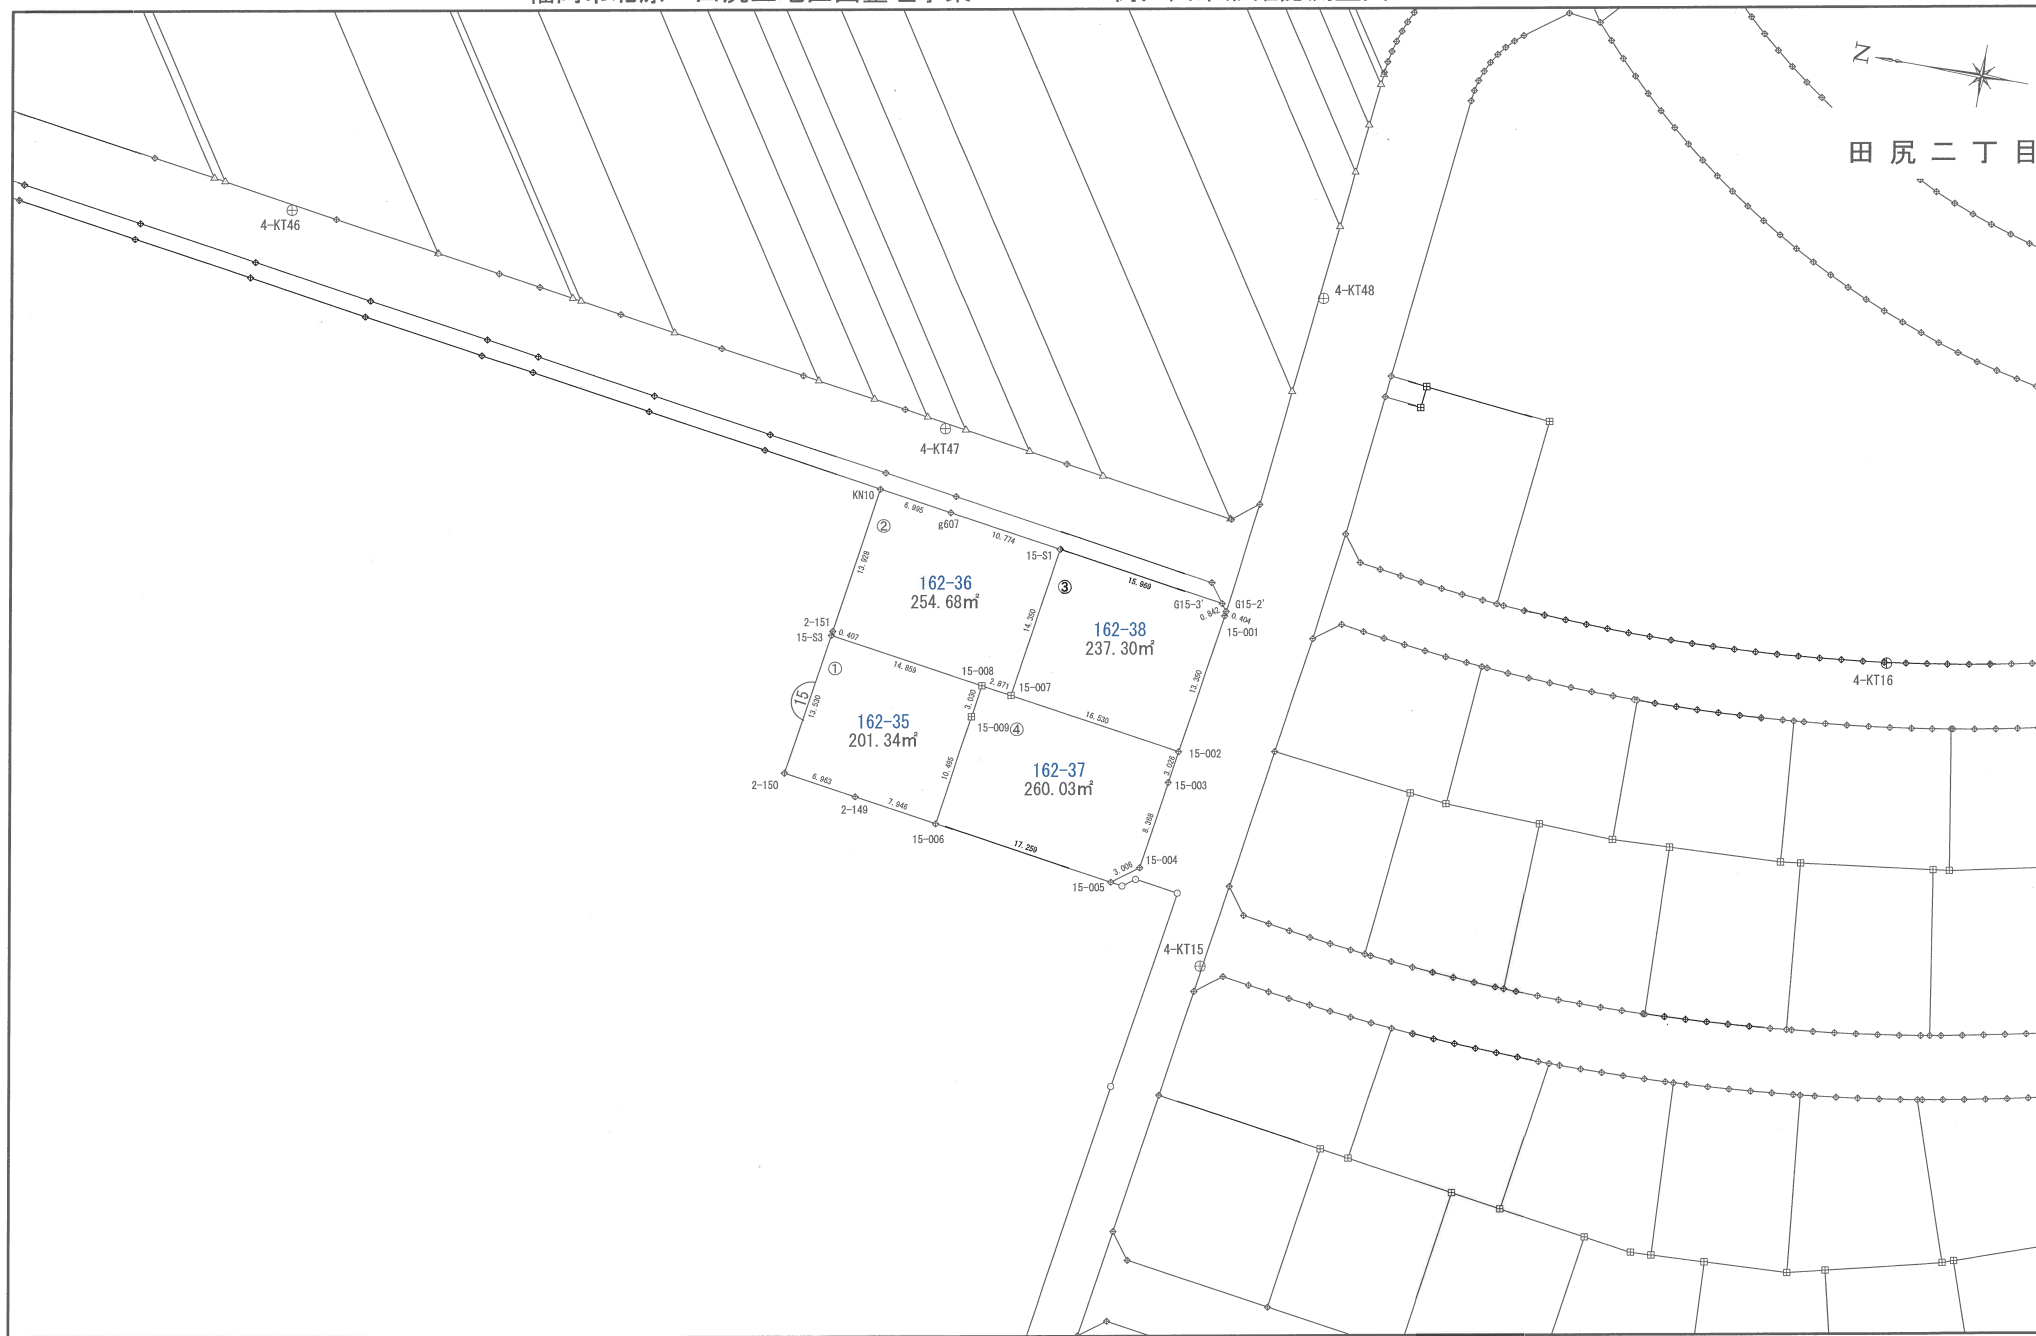


計画機関 福岡市北原・田尻土地区画整理組合

この図面は、換地処分時の画地を示すものに過ぎず、
現地の境界を証明するものではありません。
福岡市住宅都市みどり局地域まちづくり推進部地域計画課

福岡市北原・田尻土地区画整理事業

16街区出来形確認測量図

縮尺 1 : 500

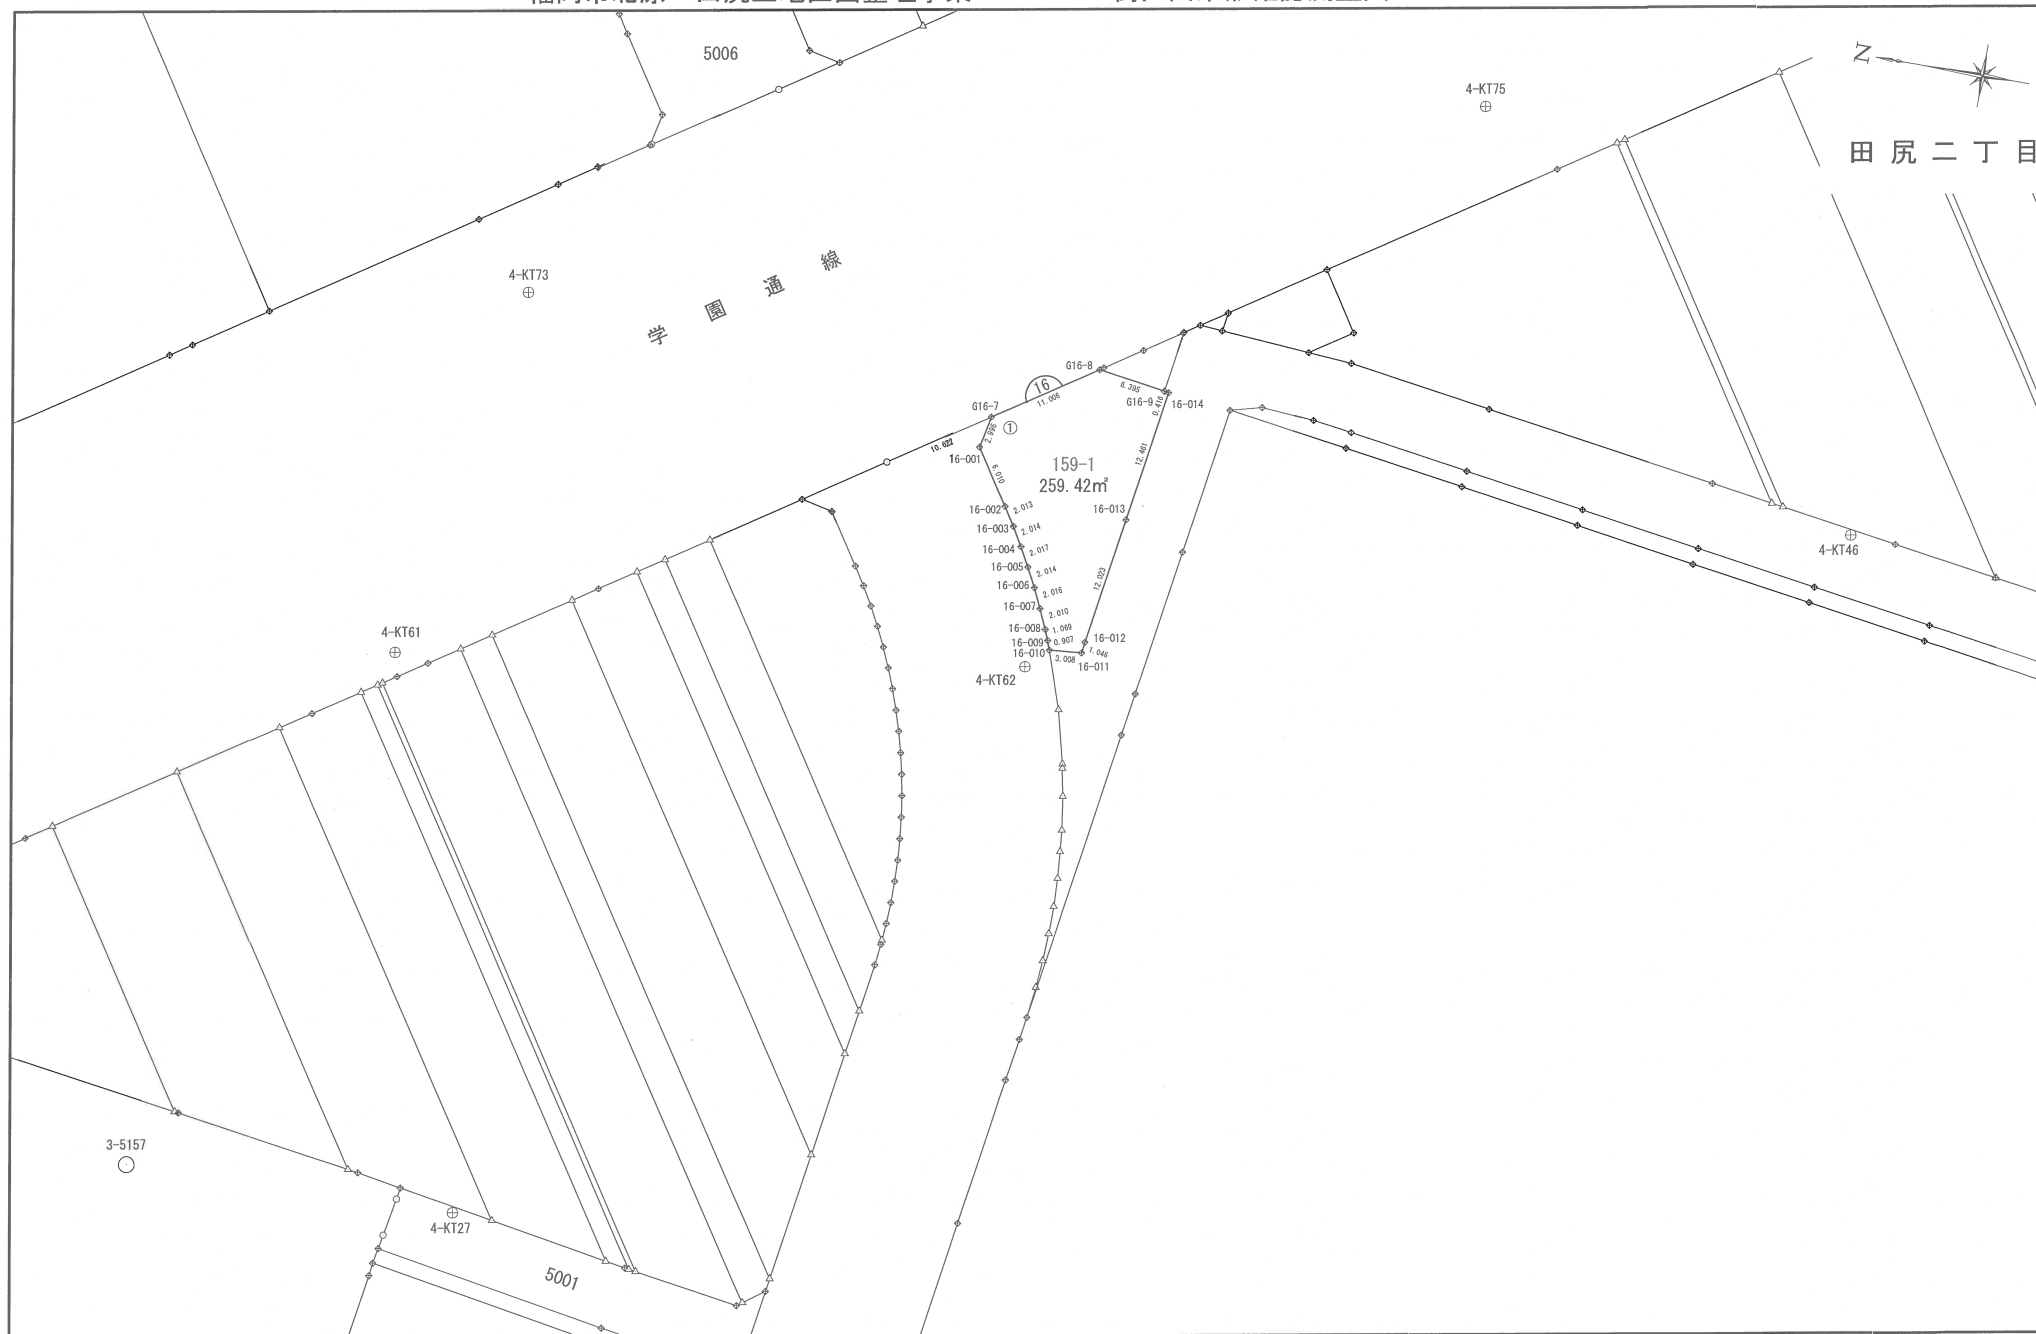


この図面は、換地処分時の画地を示すものに過ぎず、
現地の境界を証明するものではありません。
福岡市住宅都市みどり局地域まちづくり推進部地域計画課

福岡市北原・田尻土地区画整理事業

17街区出来形確認測量図

縮尺 1 : 500

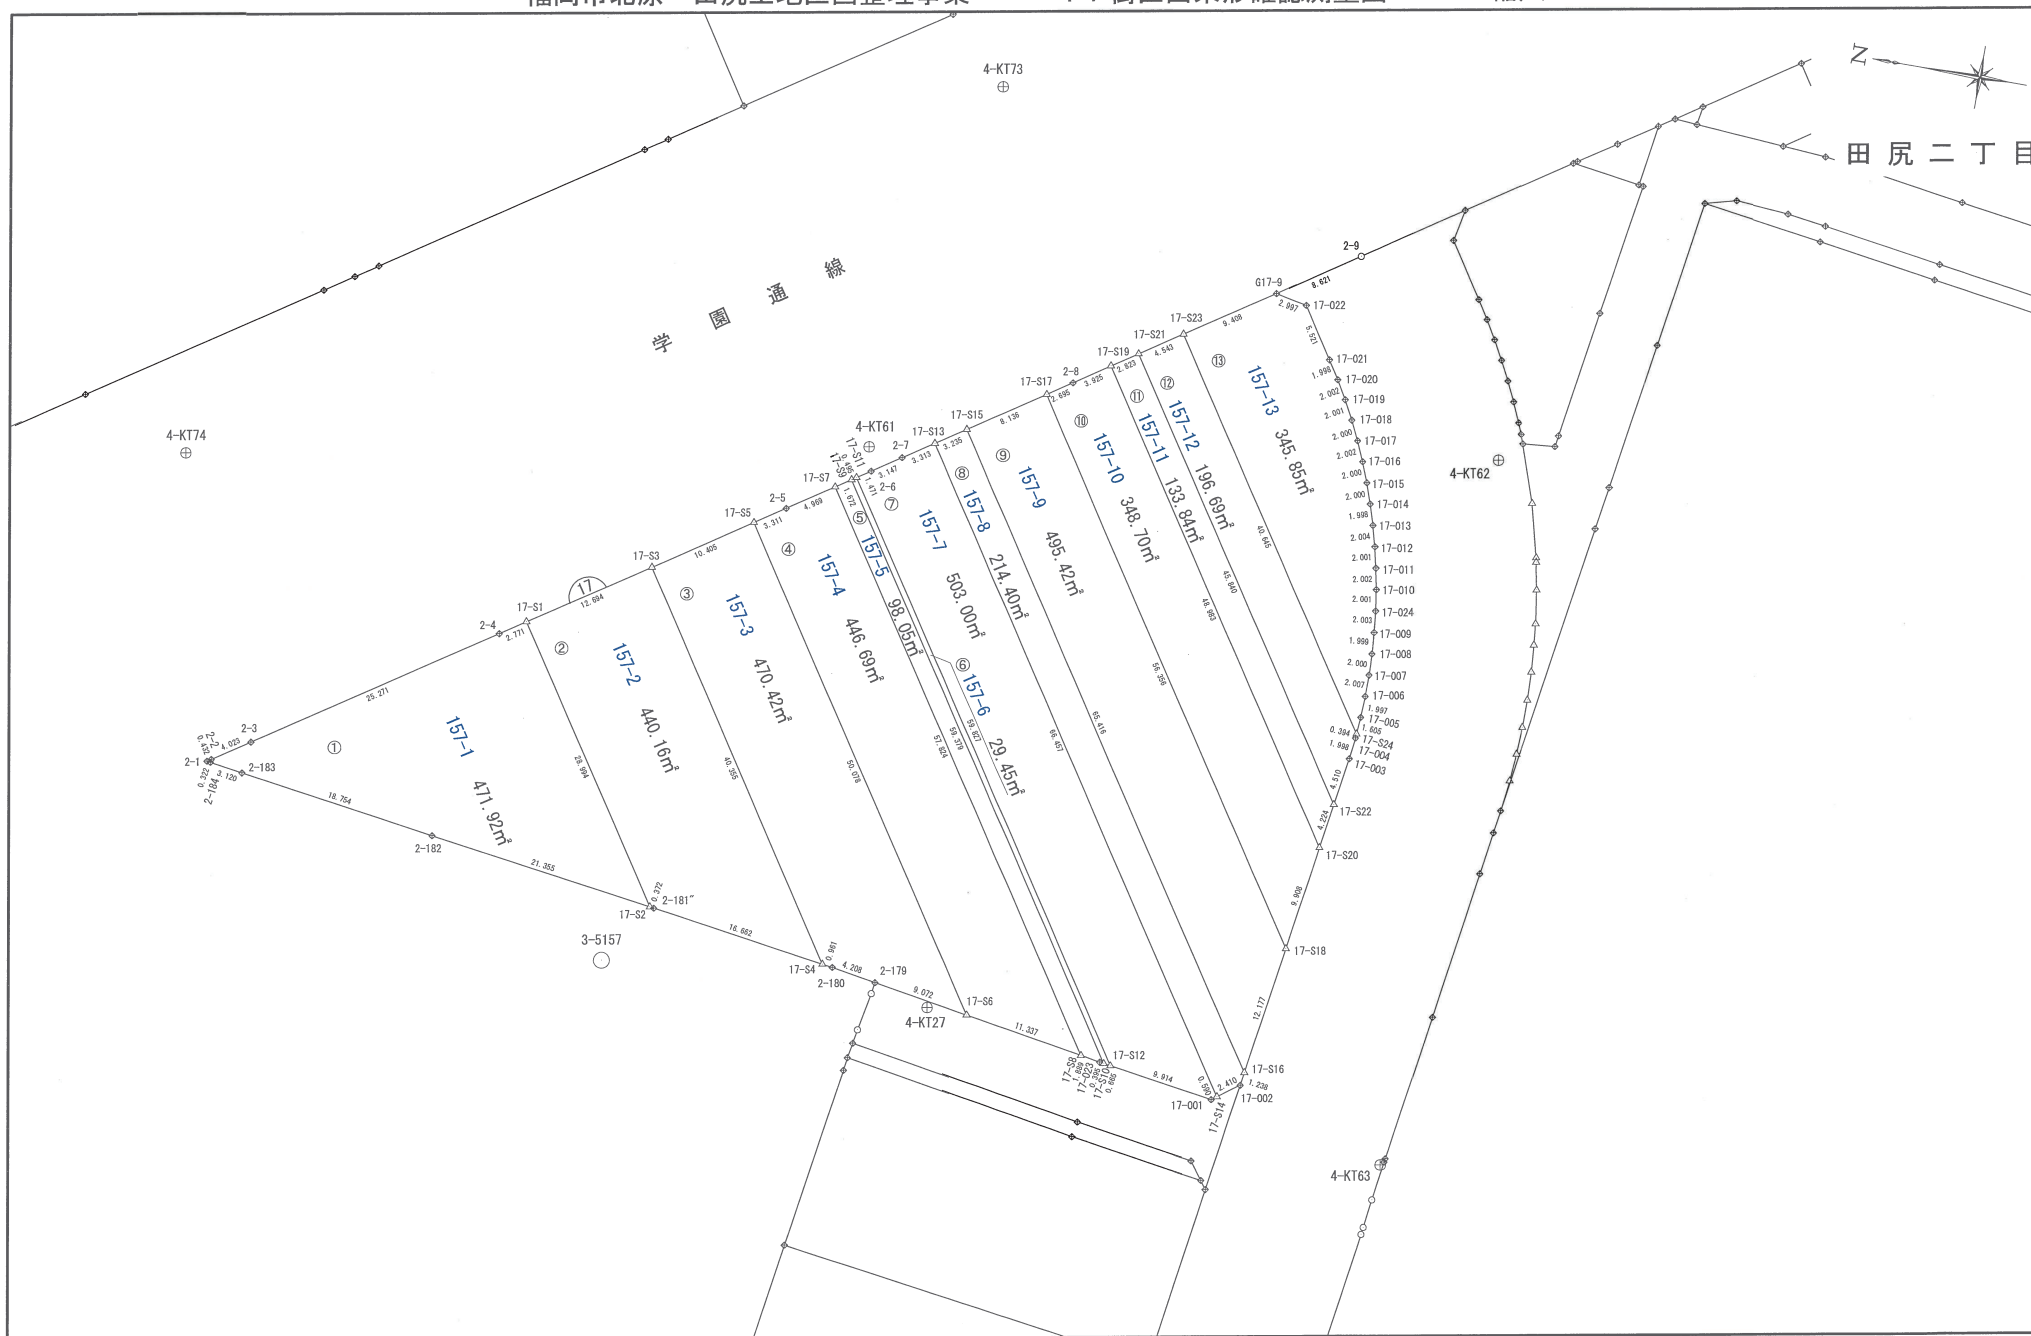


この図面は、換地処分時の面地を示すものに過ぎず、
現地の境界を証明するものではありません。
福岡市住宅都市みどり局地域まちづくり推進部地域計画課

福岡市北原・田尻土地区画整理事業

18街区出来形確認測量図

縮尺 1 : 500

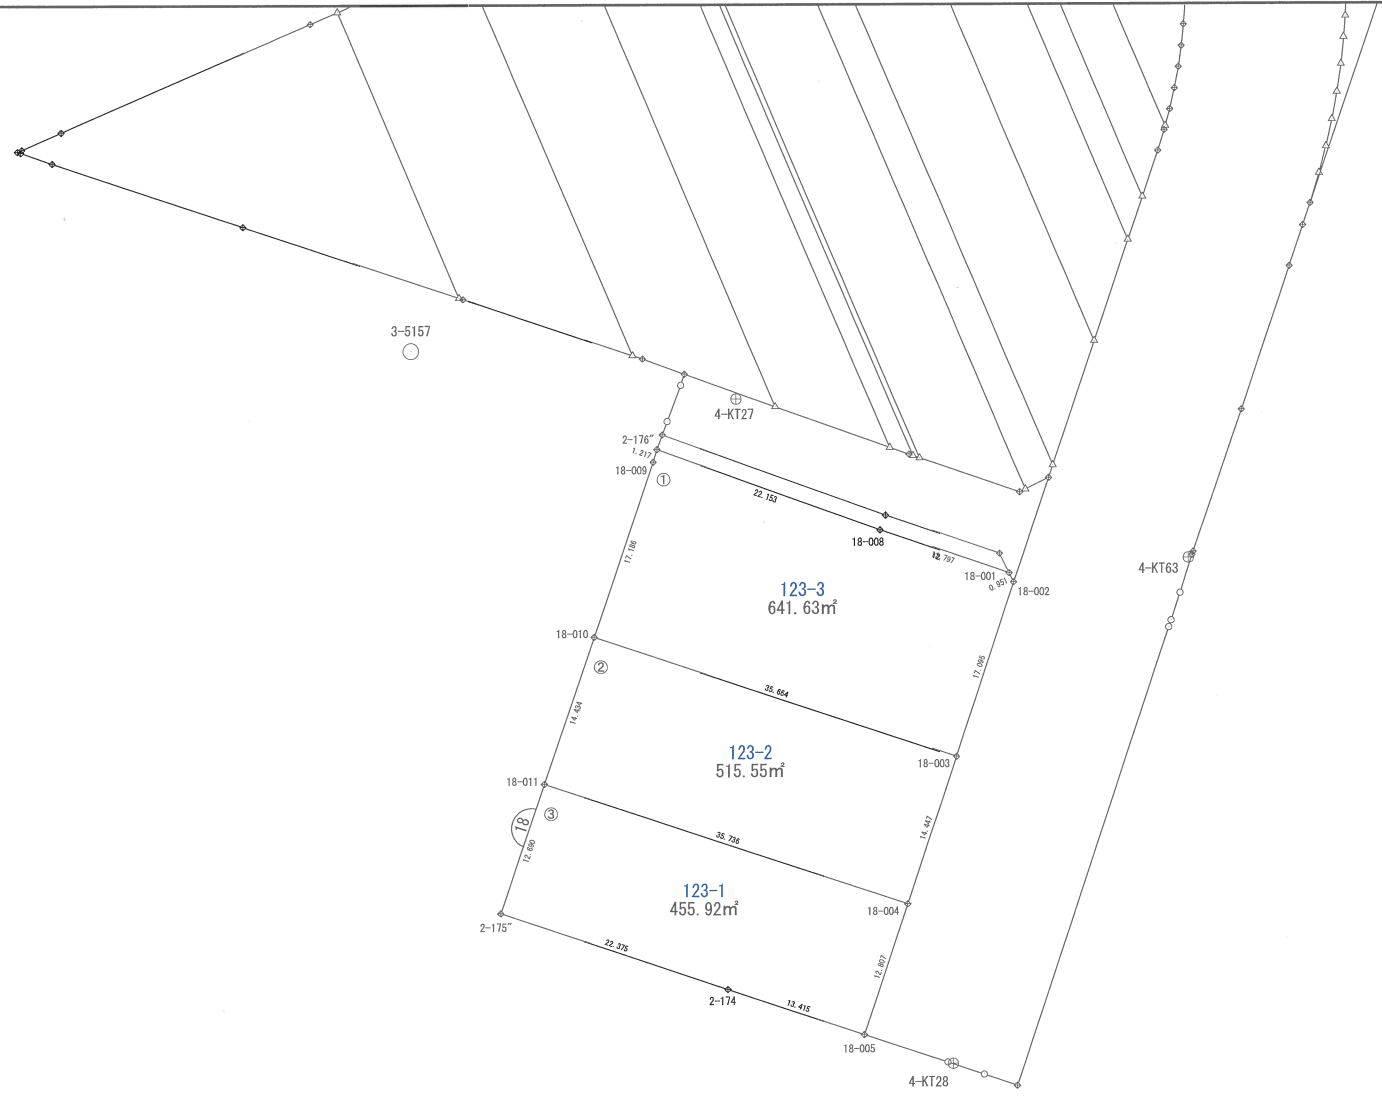


この図面は、換地処分時の画地を示すものに過ぎず、
現地の境界を証明するものではありません。
福岡市住宅都市みどり局地域まちづくり推進部地域計画課

福岡市北原・田尻土地区画整理事業

19街区出来形確認測量図

縮尺 1 : 500

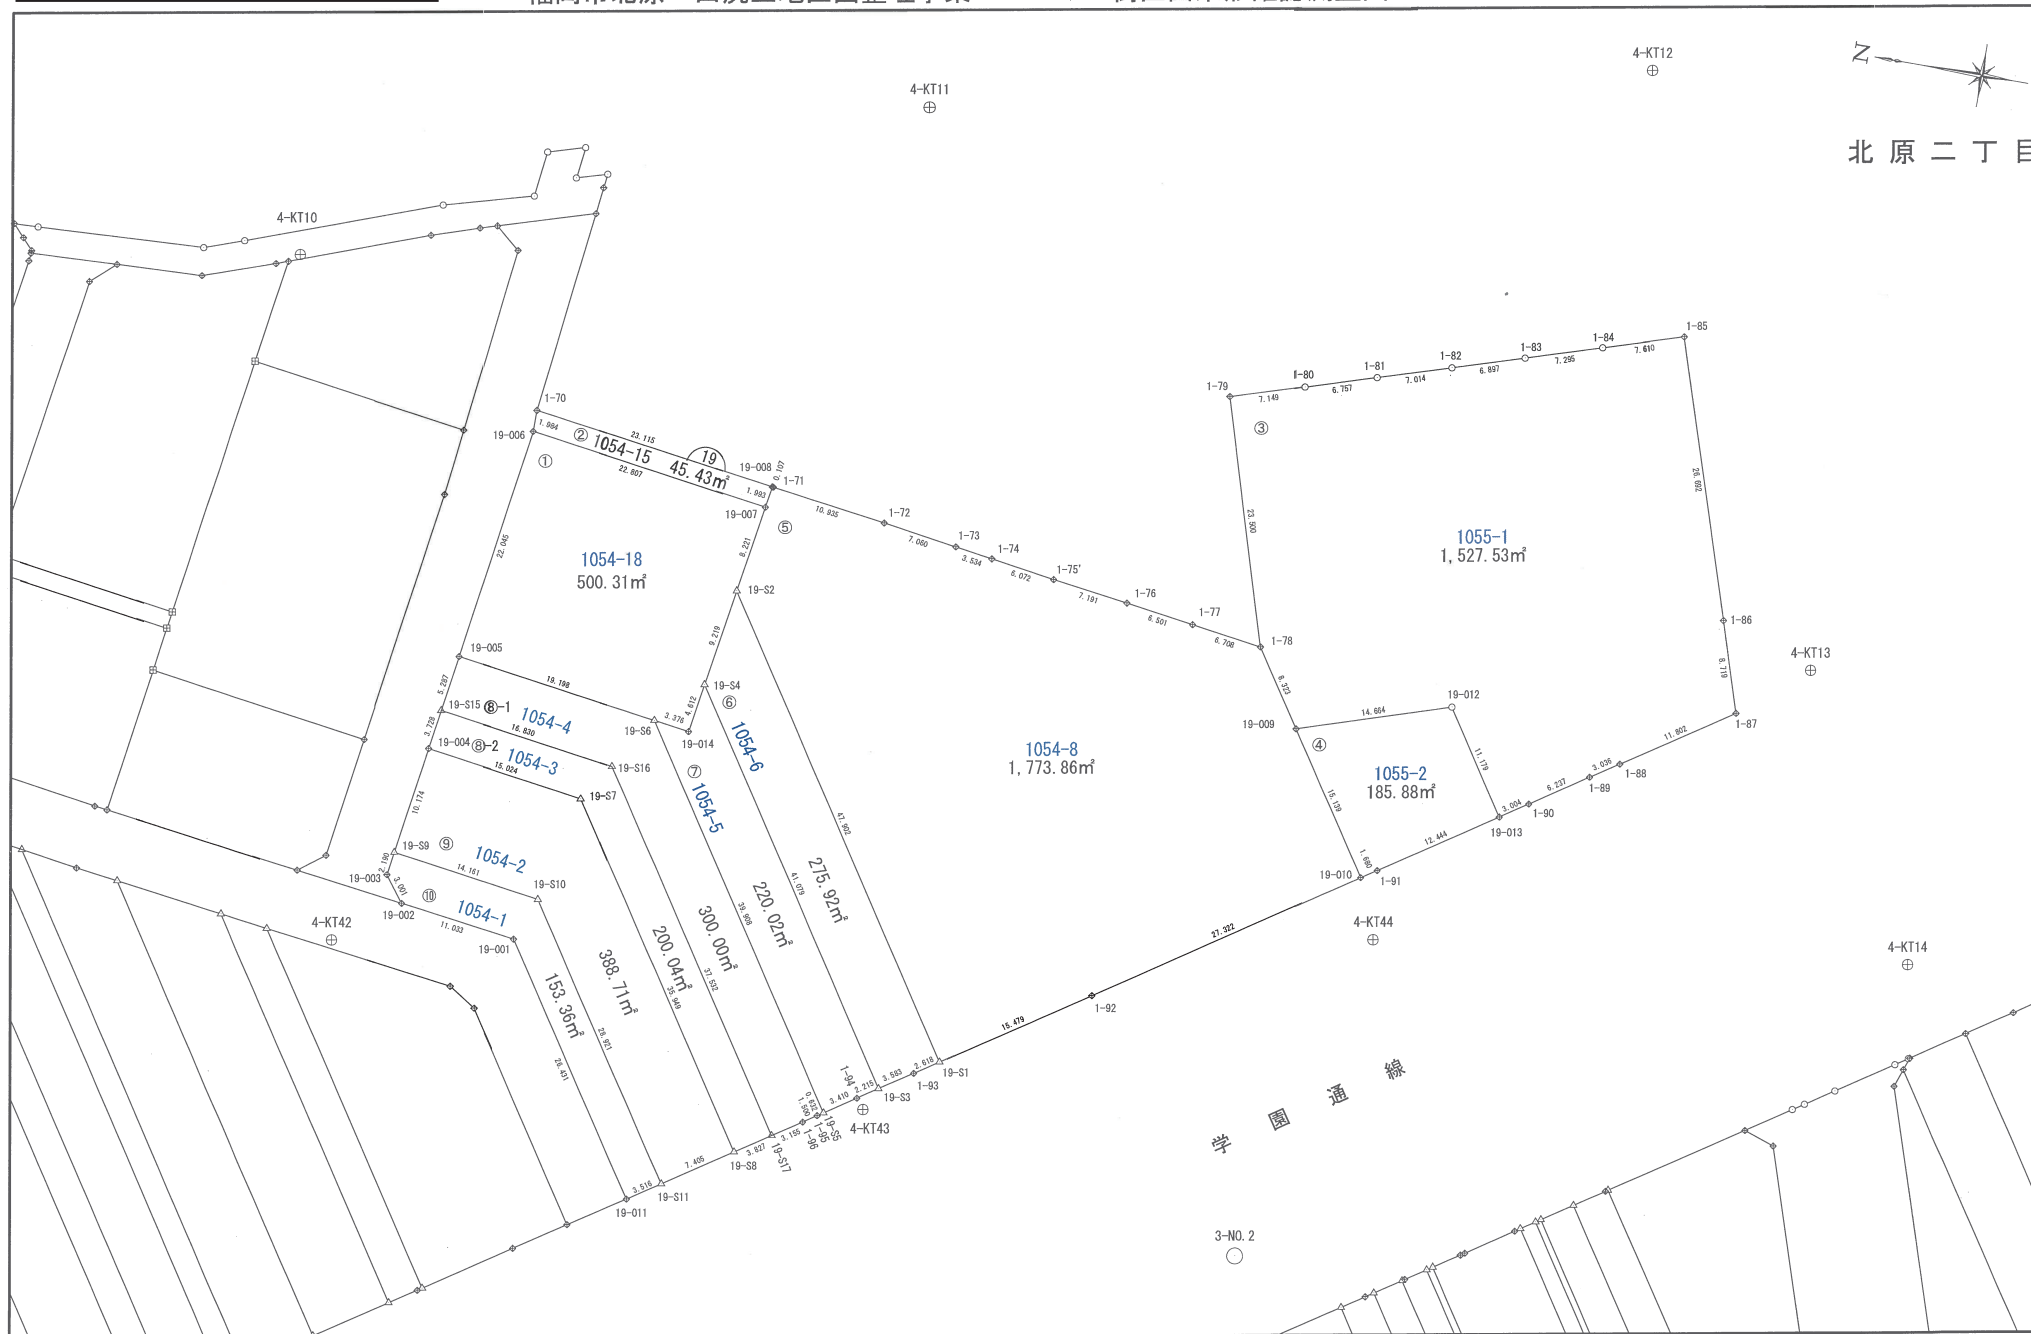


この図面は、換地処分時の画地を示すものに過ぎず、
現地の境界を証明するものではありません。
福岡市住宅都市みどり局地域まちづくり推進部地域計画課

福岡市北原・田尻土地区画整理事業

20街区出来形確認測量図

縮尺 1 : 500

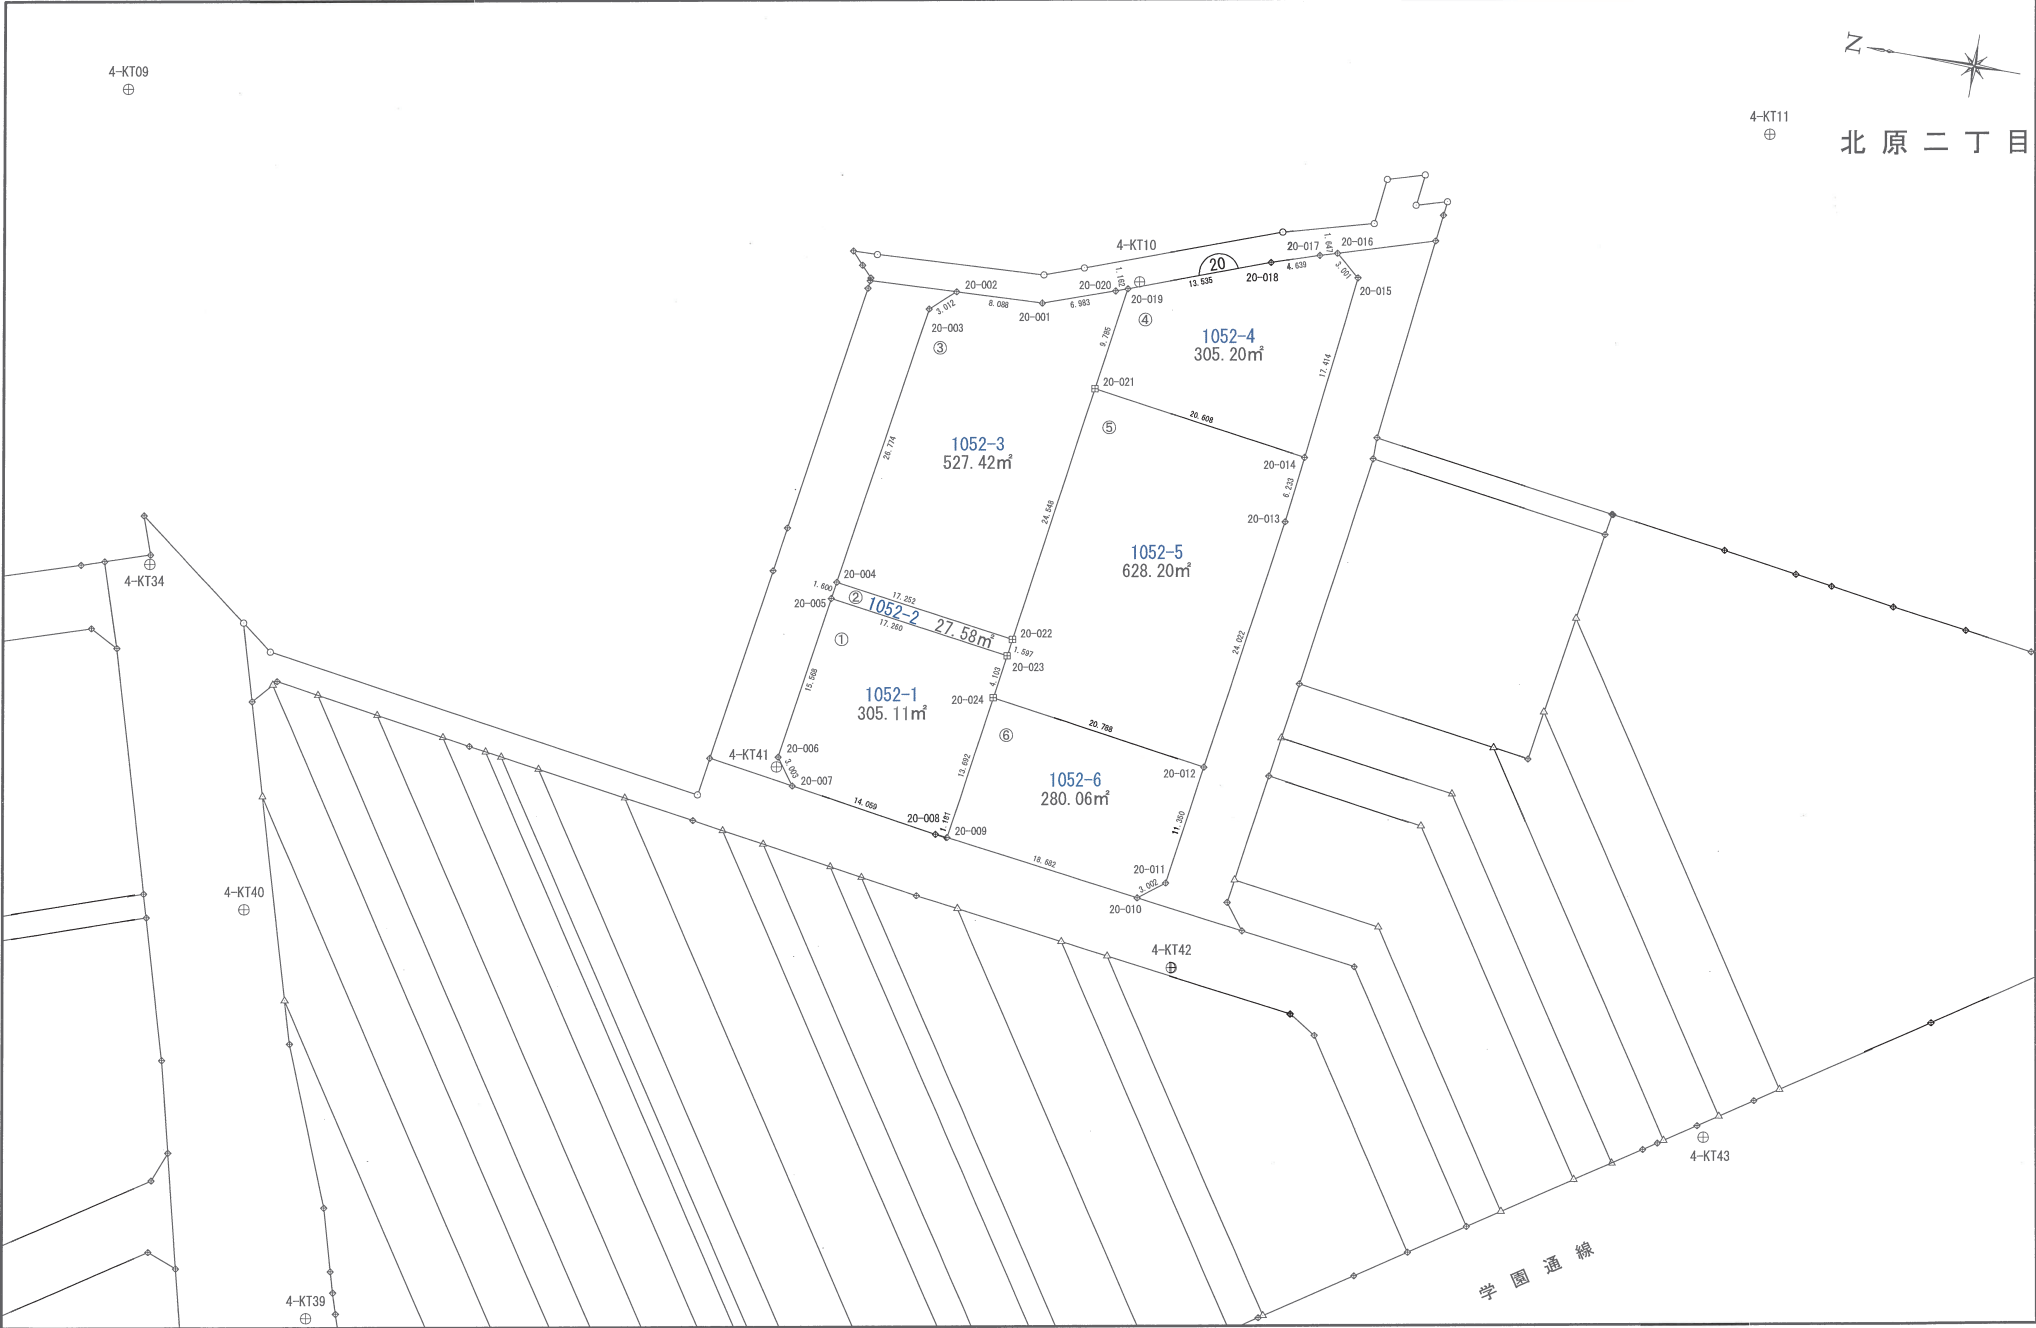


計画機関 福岡市北原・田尻土地区画整理組合

この図面は、換地処分時の画地を示すものに過ぎず、
現地の境界を証明するものではありません。
福岡市住宅都市みどり局地域まちづくり推進部地域計画課

福岡市北原・田尻土地区画整理事業

21 街区出来形確認測量図

縮尺 1 : 500

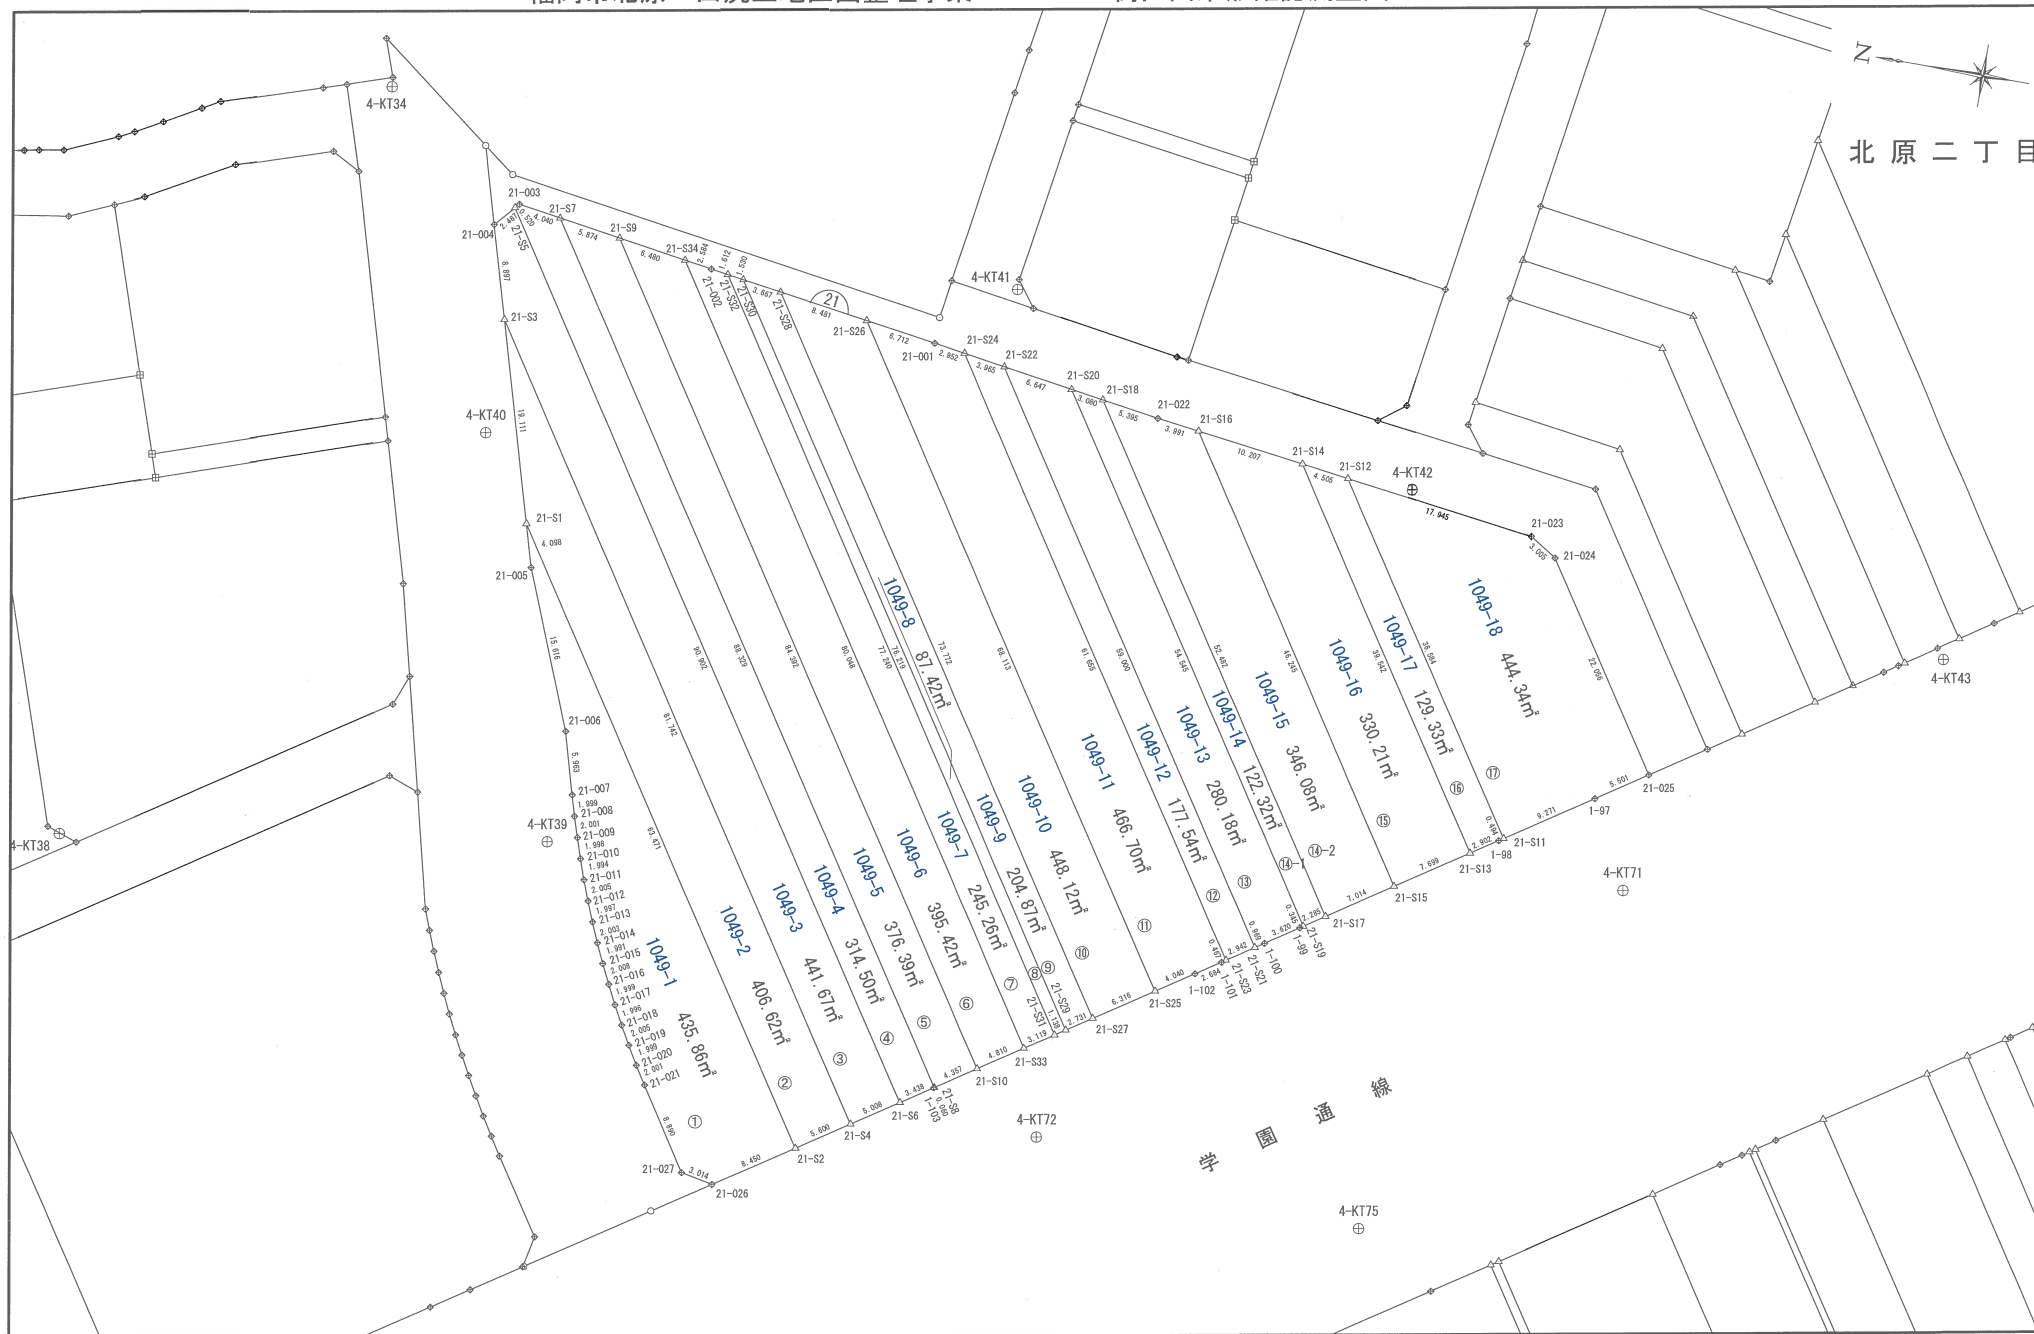


この図面は、換地処分時の画地を示すものに過ぎず、
現地の境界を証明するものではありません。
福岡市住宅都市みどり局地域まちづくり推進部地域計画課

福岡市北原・田尻土地区画整理事業

22街区出来形確認測量図

縮尺 1 : 500

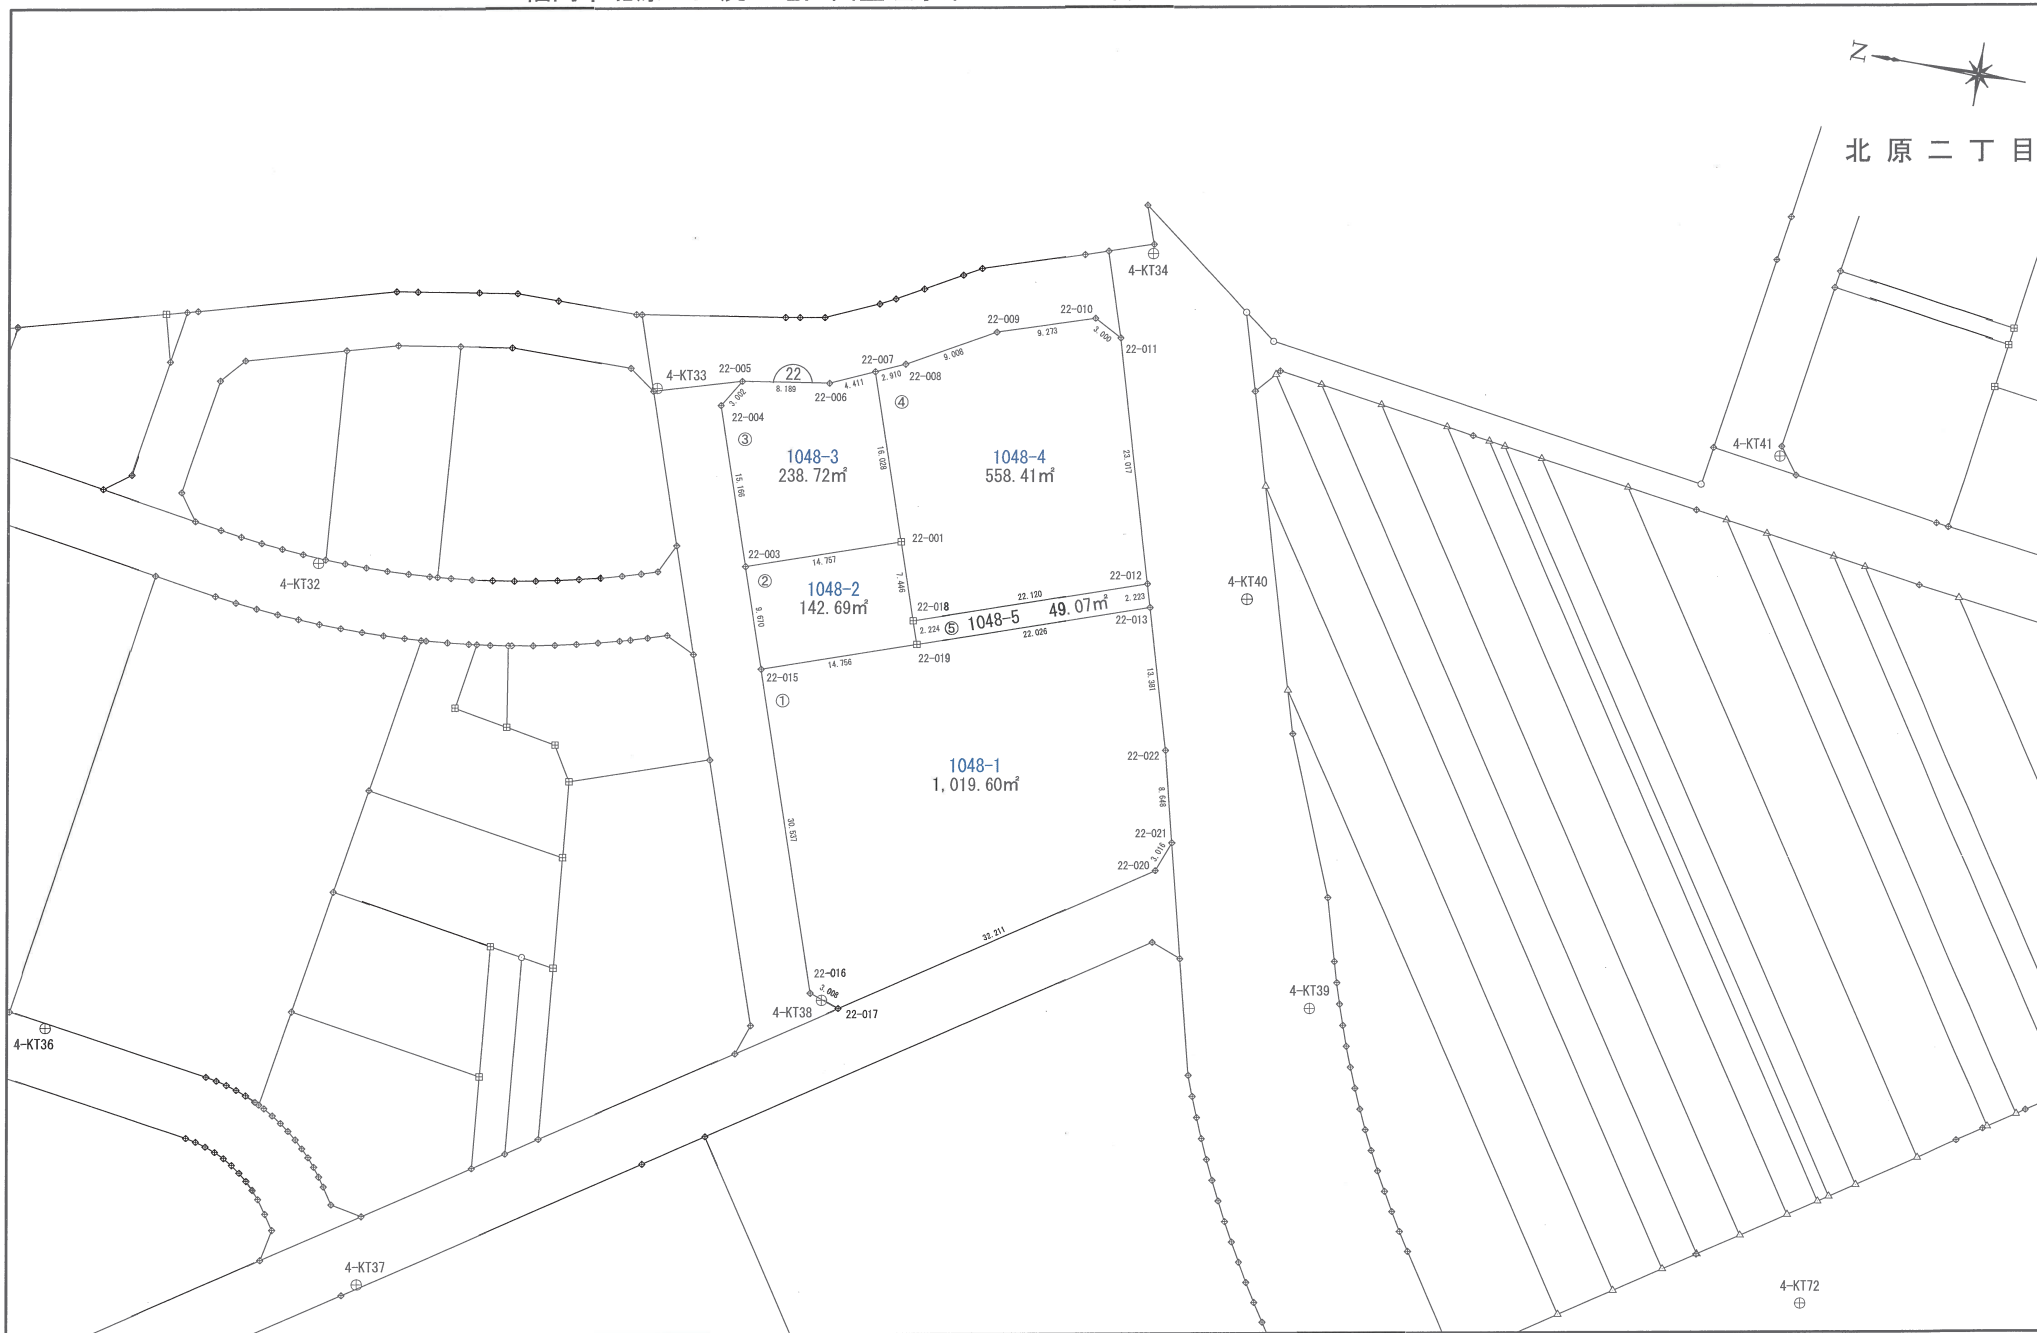


この図面は、換地処分時の画地を示すものに過ぎず、
現地の境界を証明するものではありません。
福岡市住宅都市みどり局地域まちづくり推進部地域計画課

福岡市北原・田尻土地区画整理事業

23街区出来形確認測量図

縮尺 1 : 500

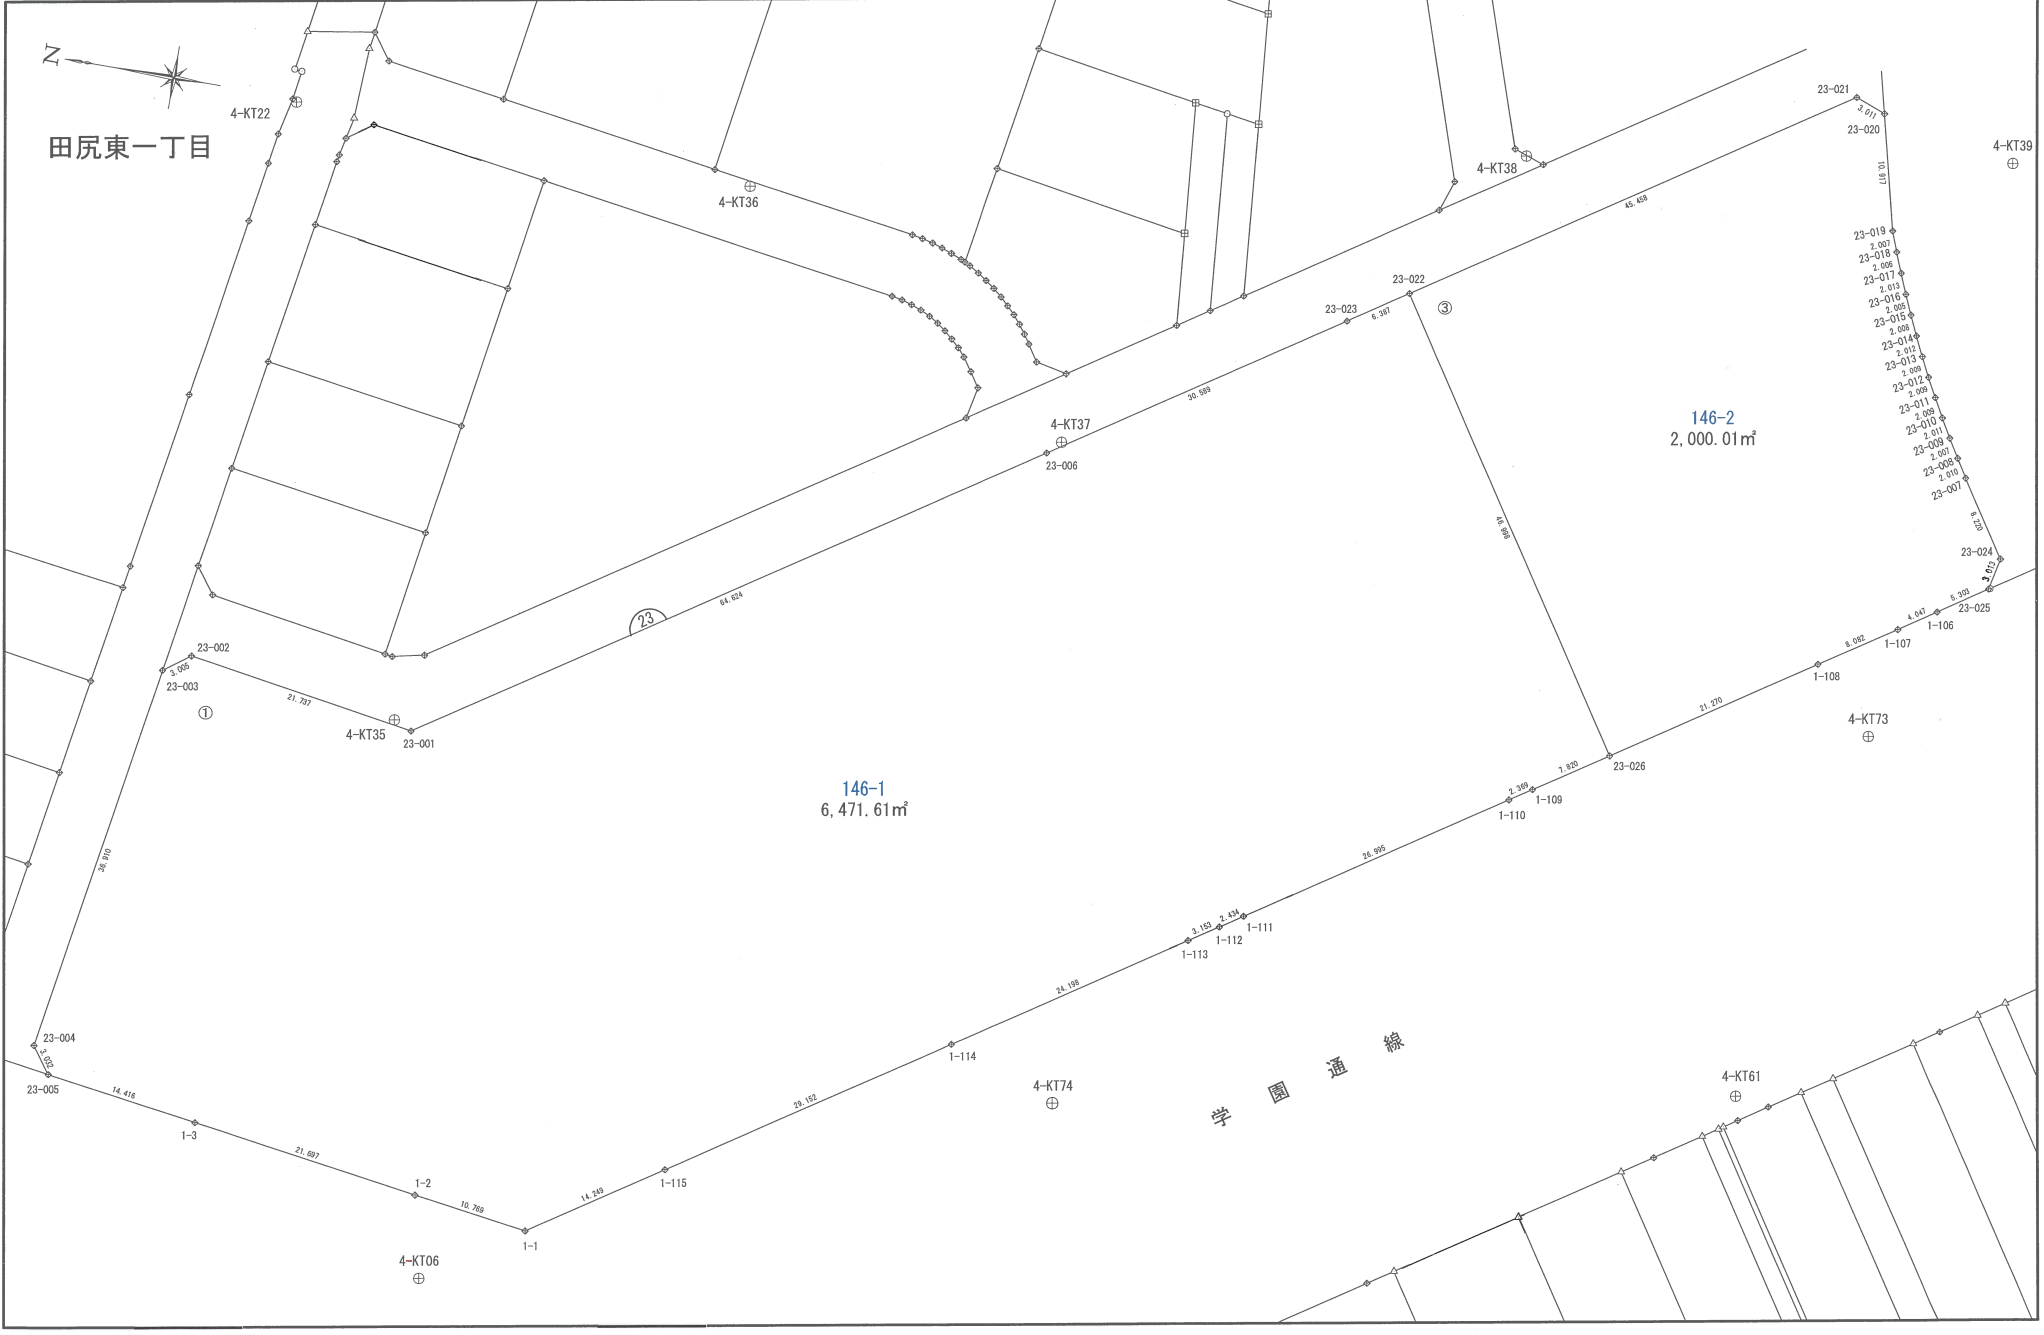


計画機関 福岡市北原・田尻土地区画整理組合

この図面は、換地処分時の画地を示すものに過ぎず、
現地の境界を証明するものではありません。
福岡市住宅都市みどり局地域まちづくり推進部地域計画課

福岡市北原・田尻土地区画整理事業

24街区出来形確認測量図

縮尺 1 : 500

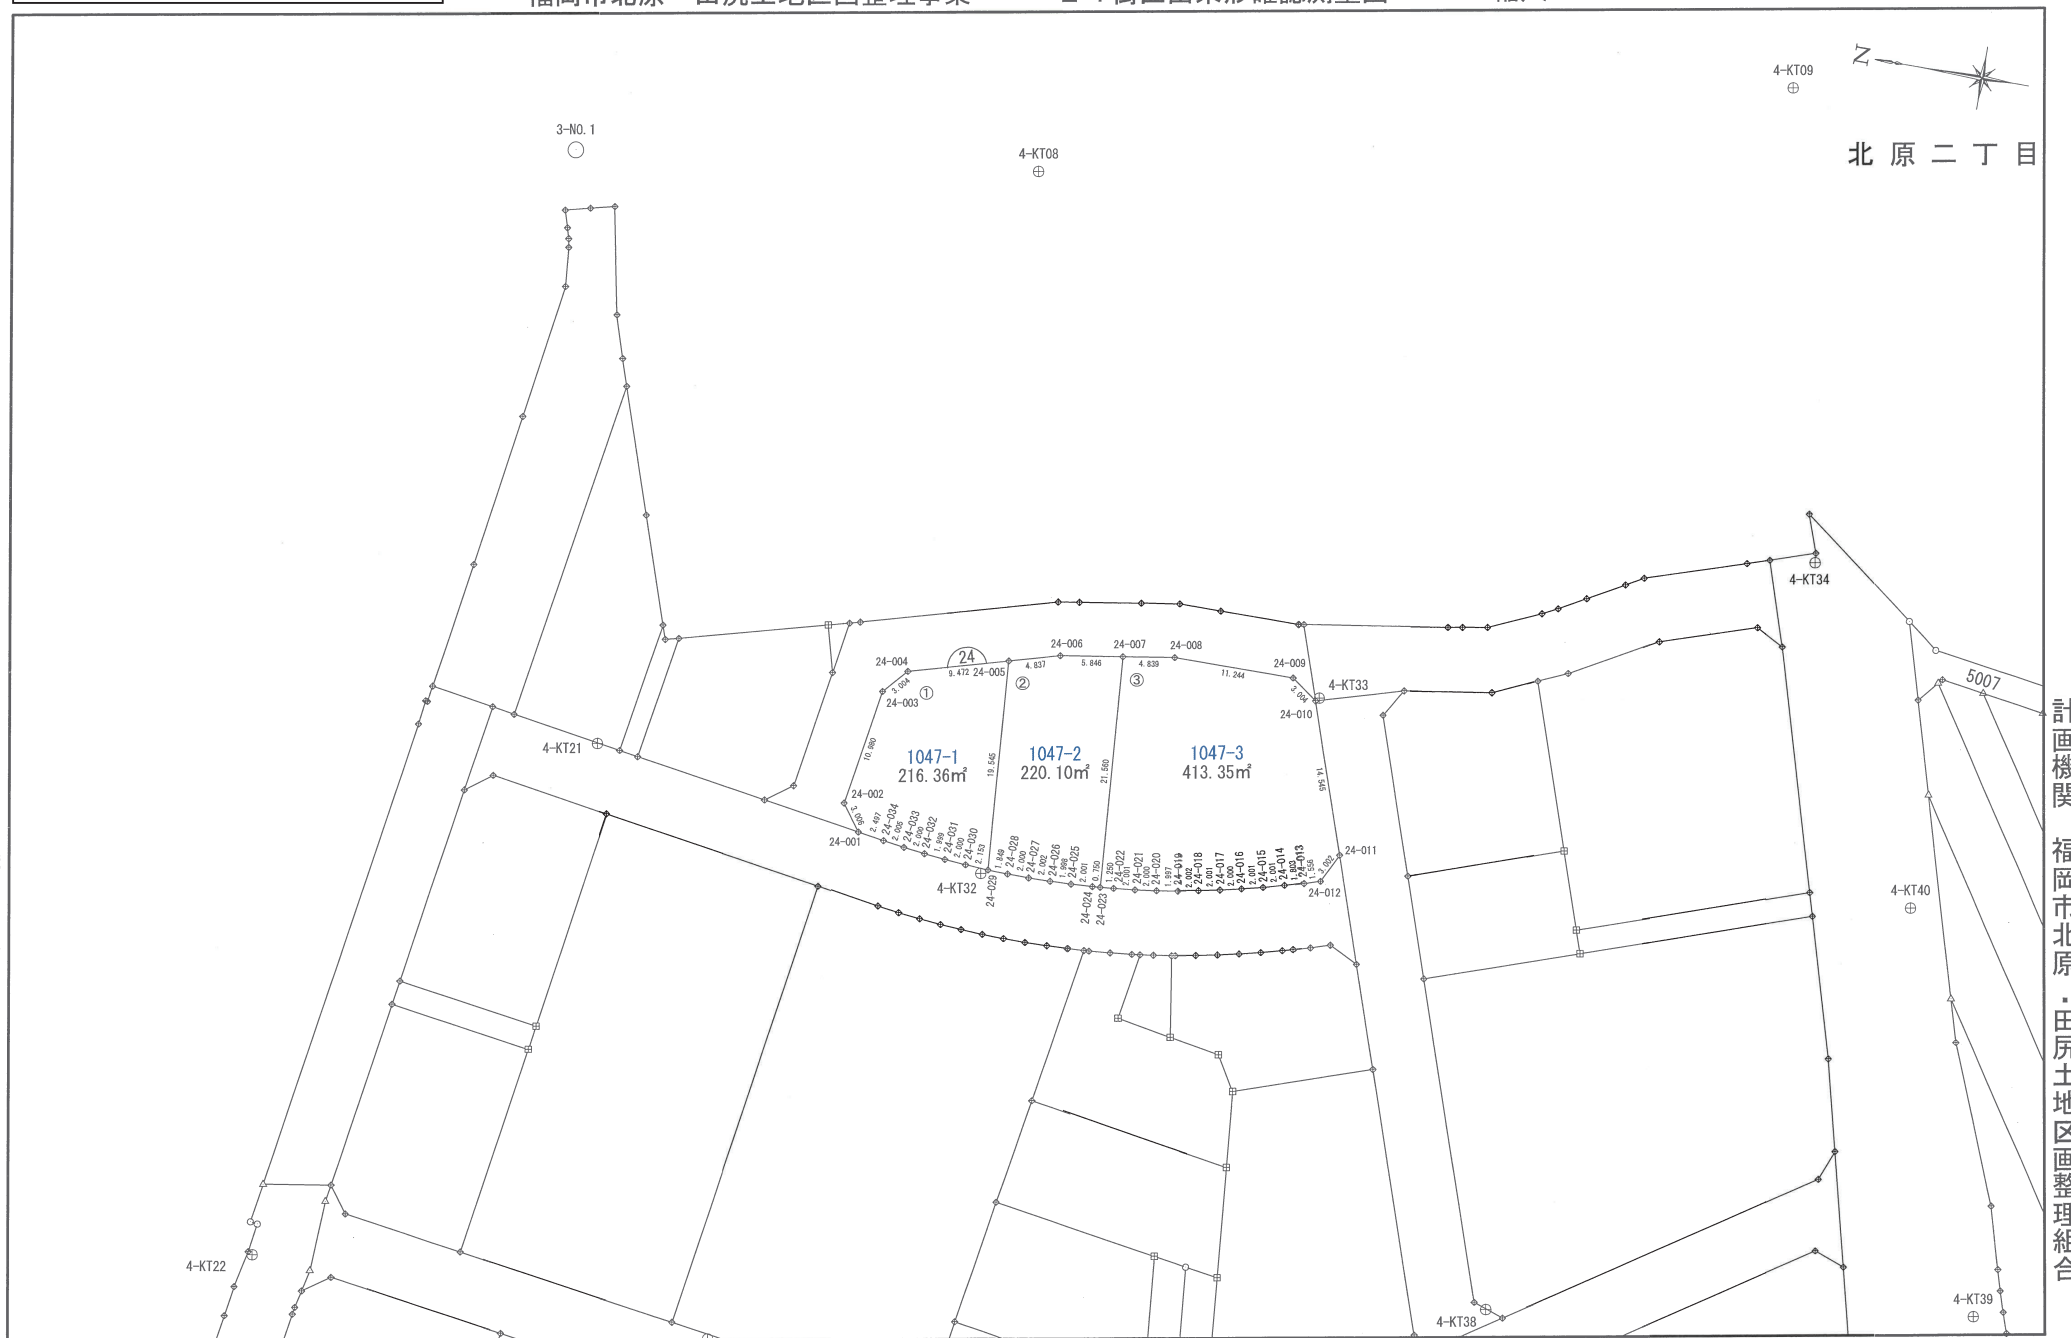


計画機関 福岡市北原・田尻土地区画整理組合

この図面は、換地処分時の画地を示すものに過ぎず、
現地の境界を証明するものではありません。
福岡市住宅都市みどり局地域まちづくり推進部地域計画課

福岡市北原・田尻土地区画整理事業

25街区出来形確認測量図

縮尺 1 : 500

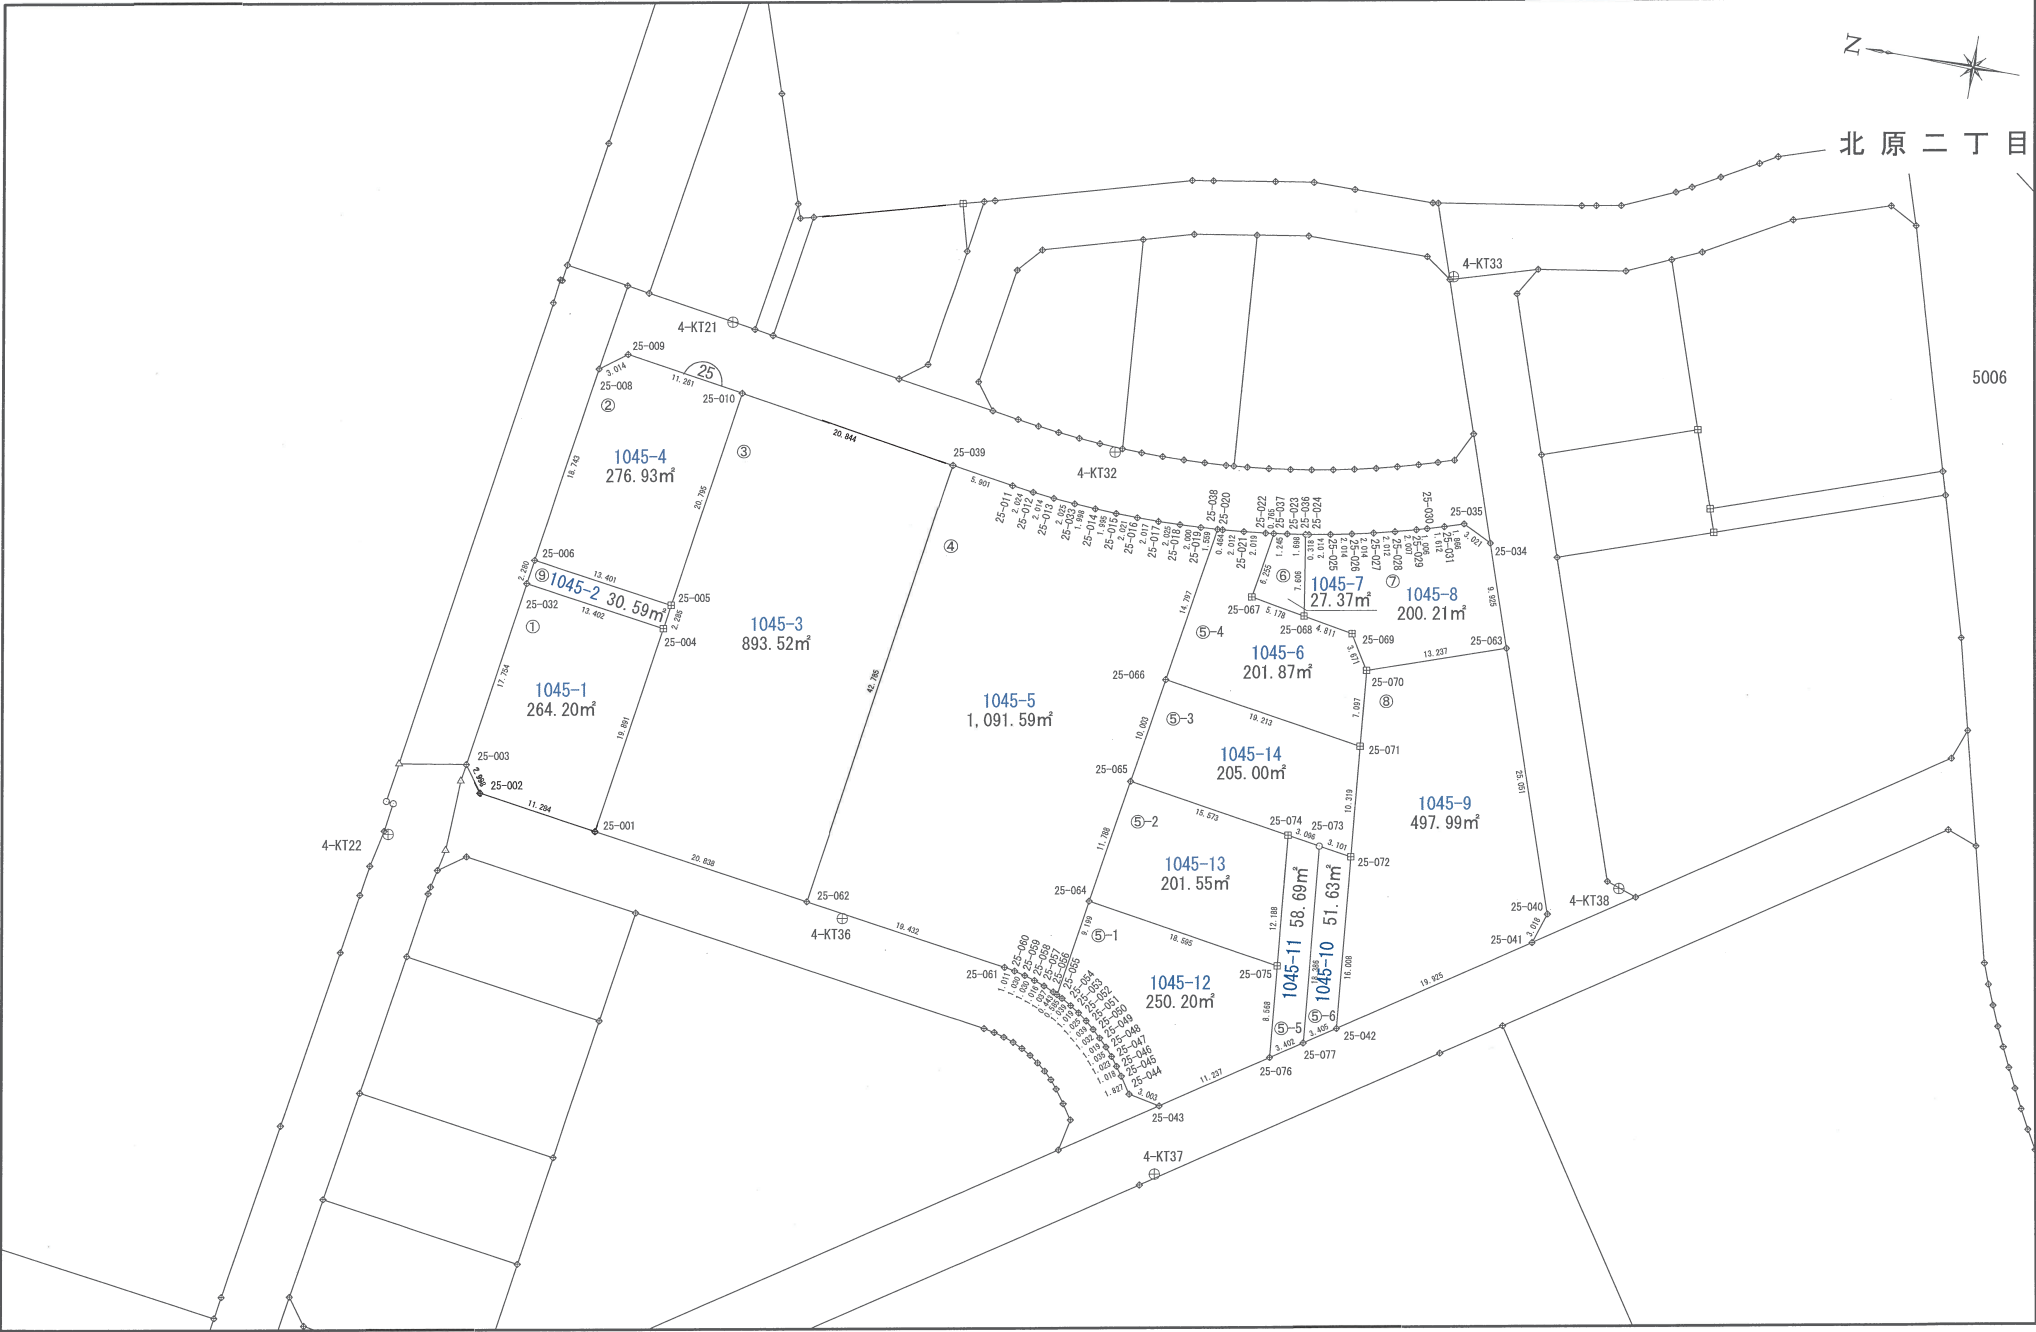

計画機関 福岡市北原・田尻土地区画整理組合

この図面は、換地処分時の面地を示すものに過ぎず、
現地の境界を証明するものではありません。
福岡市住宅都市みどり局地域まちづくり推進部地域計画課


福岡市北原・田尻土地区画整理事業

26街区出来形確認測量図

縮尺 1 : 500



北原二丁目

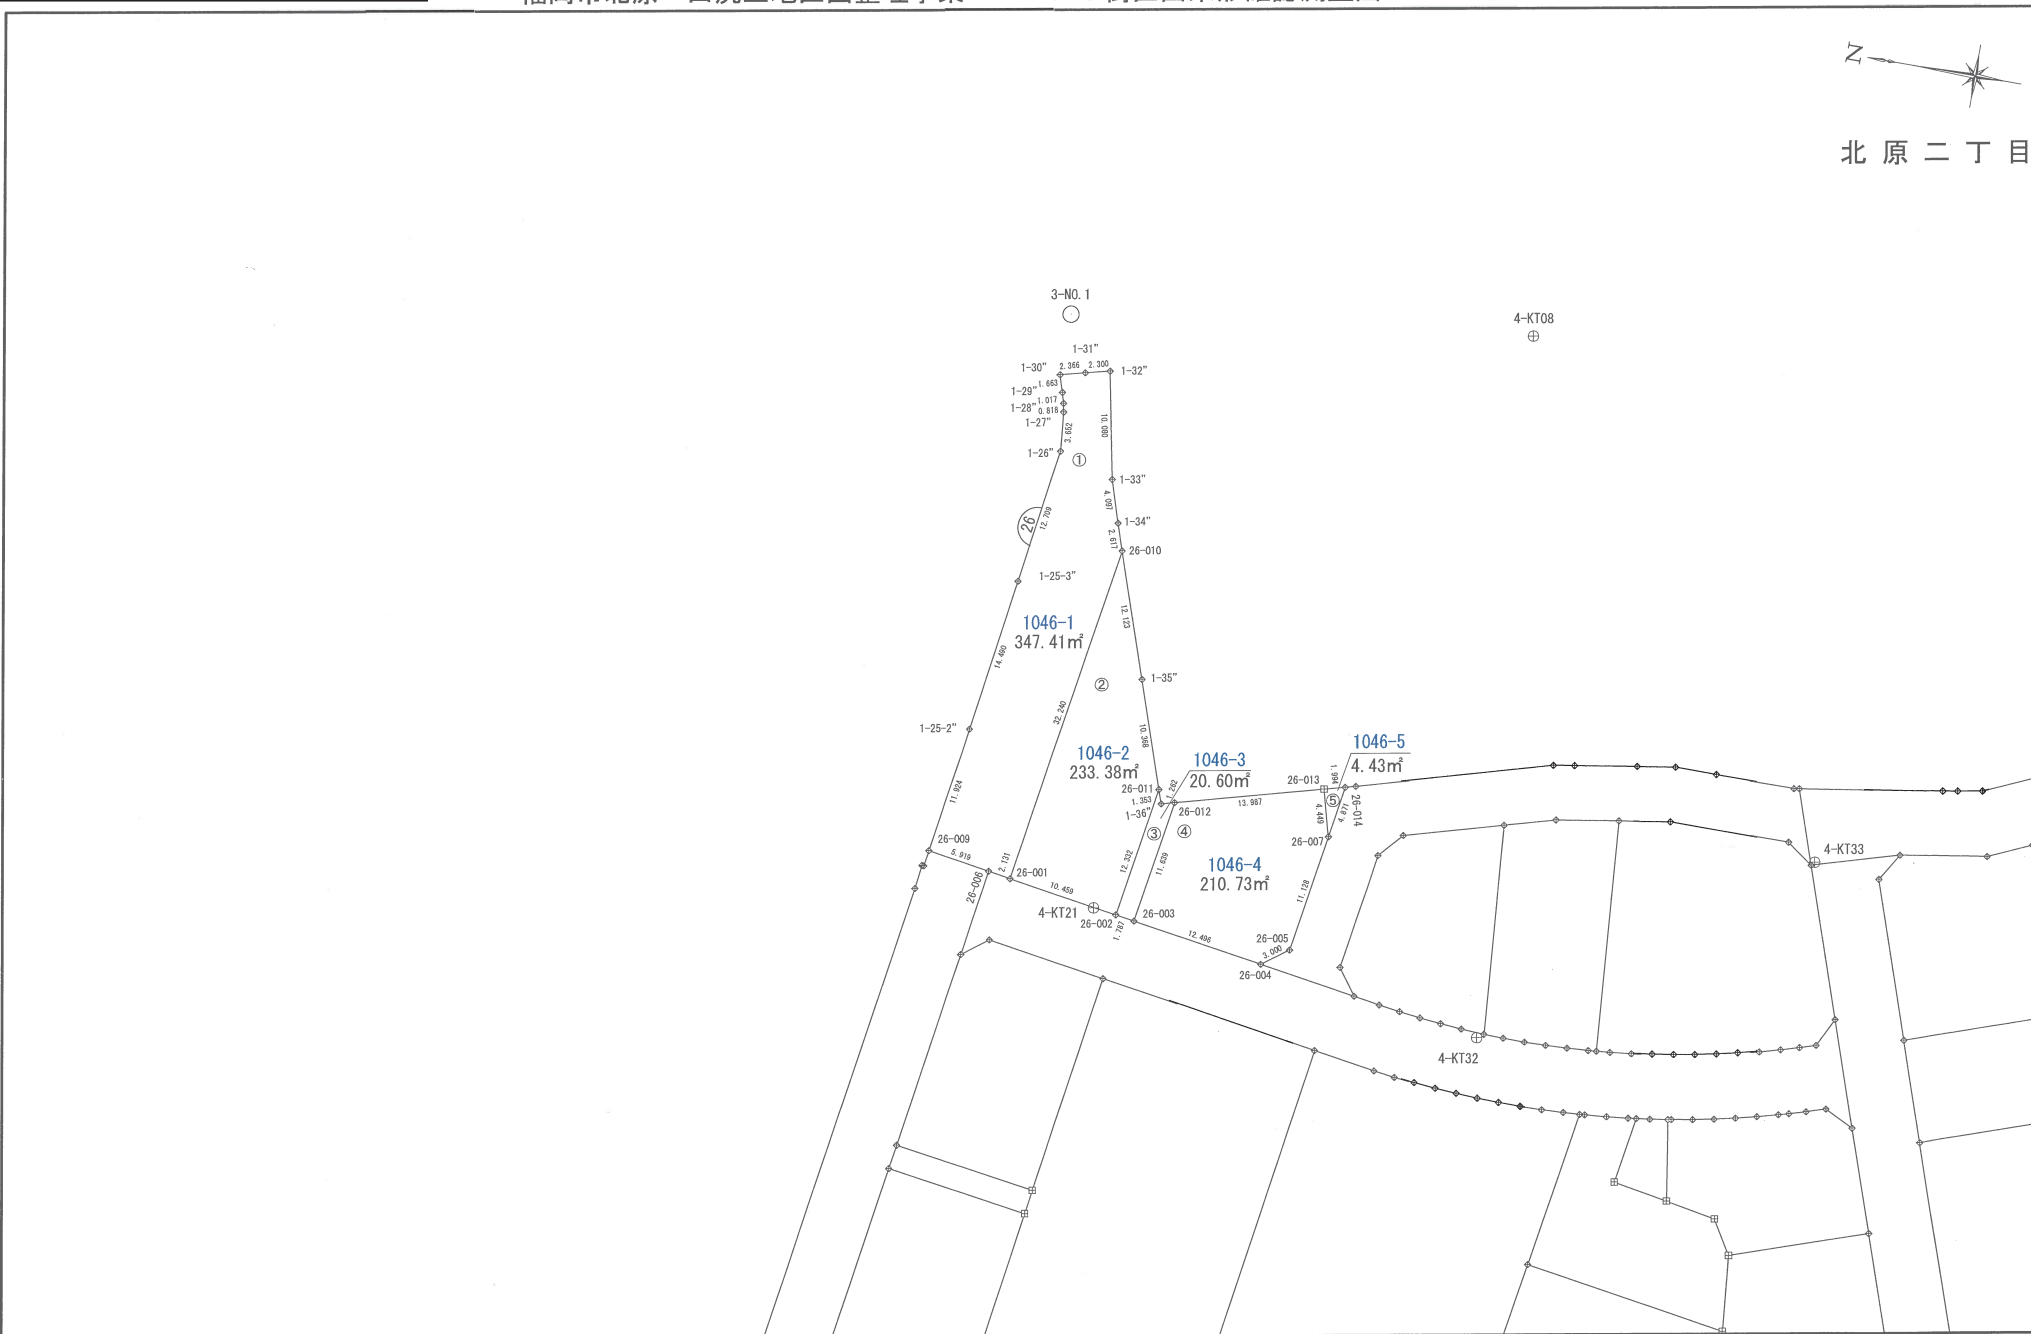


計画機関 福岡市北原・田尻土地区画整理組合

この図面は、換地処分時の面地を示すものに過ぎず、
現地の境界を証明するものではありません。
福岡市住宅都市みどり局地域まちづくり推進部地域計画課

福岡市北原・田尻土地区画整理事業

27街区出来形確認測量図

縮尺 1 : 500

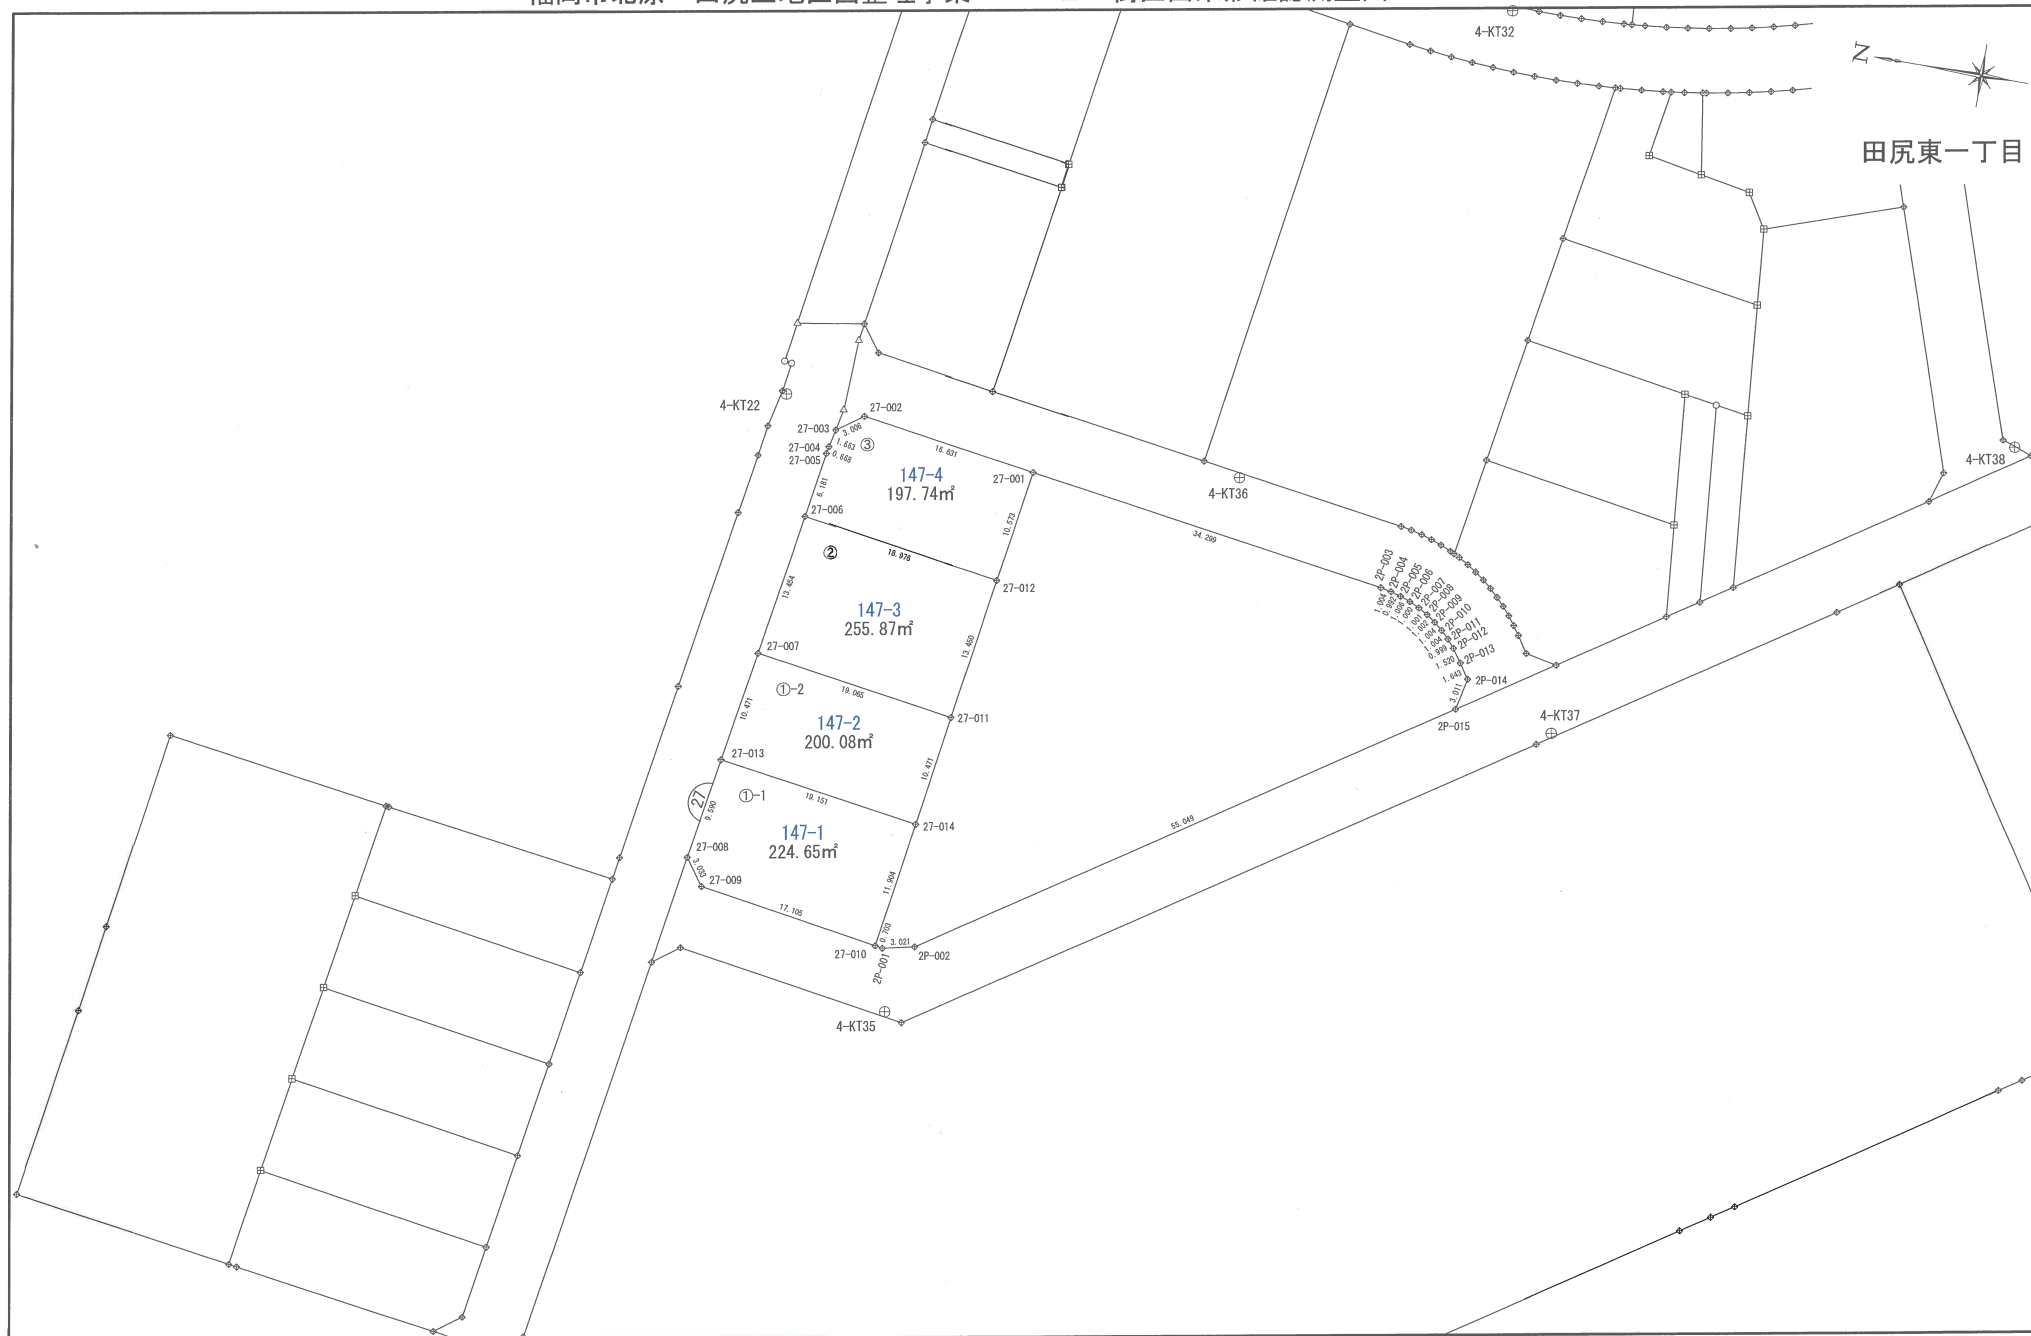

計画機関 福岡市北原・田尻土地区画整理組合

この図面は、換地処分時の画地を示すものに過ぎず、
現地の境界を証明するものではありません。
福岡市住宅都市みどり局地域まちづくり推進部地域計画課

福岡市北原・田尻土地区画整理事業

28街区出来形確認測量図

縮尺 1 : 500

