



福岡市三苫浜土地区画整理事業

仮換地位置図

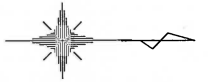


S=1/2000

この図面は、換地処分時の画地を示すものに過ぎず、
現地の境界を証明するものではありません。
福岡市住宅都市みどり局地域まちづくり推進部地域計画課

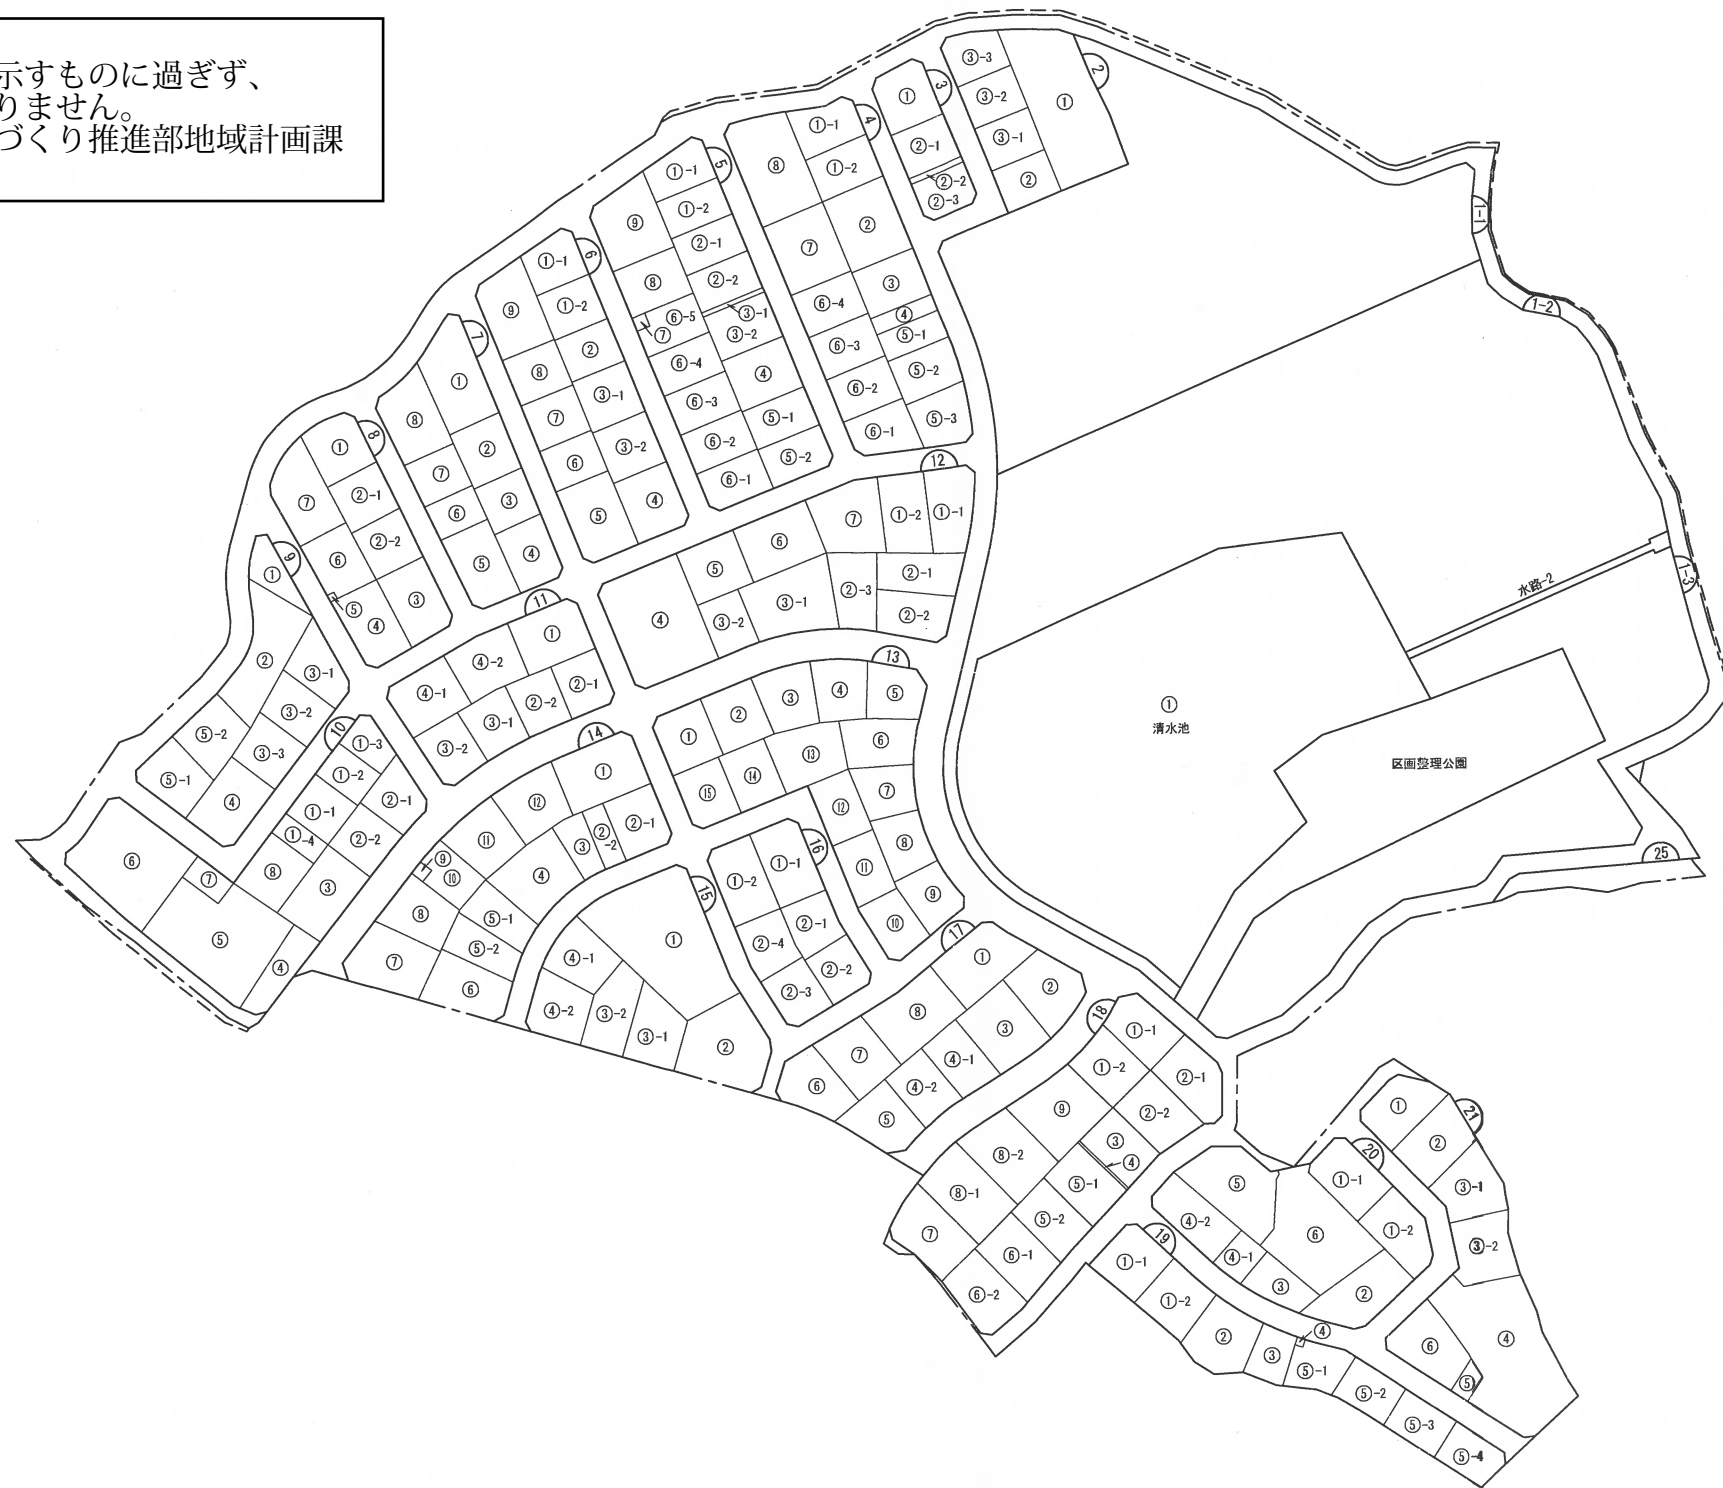

様 式 46 略 図

この図面は、換地処分時の画地を示すものに過ぎず、
現地の境界を証明するものではありません。
福岡市住宅都市みどり局地域まちづくり推進部地域計画課

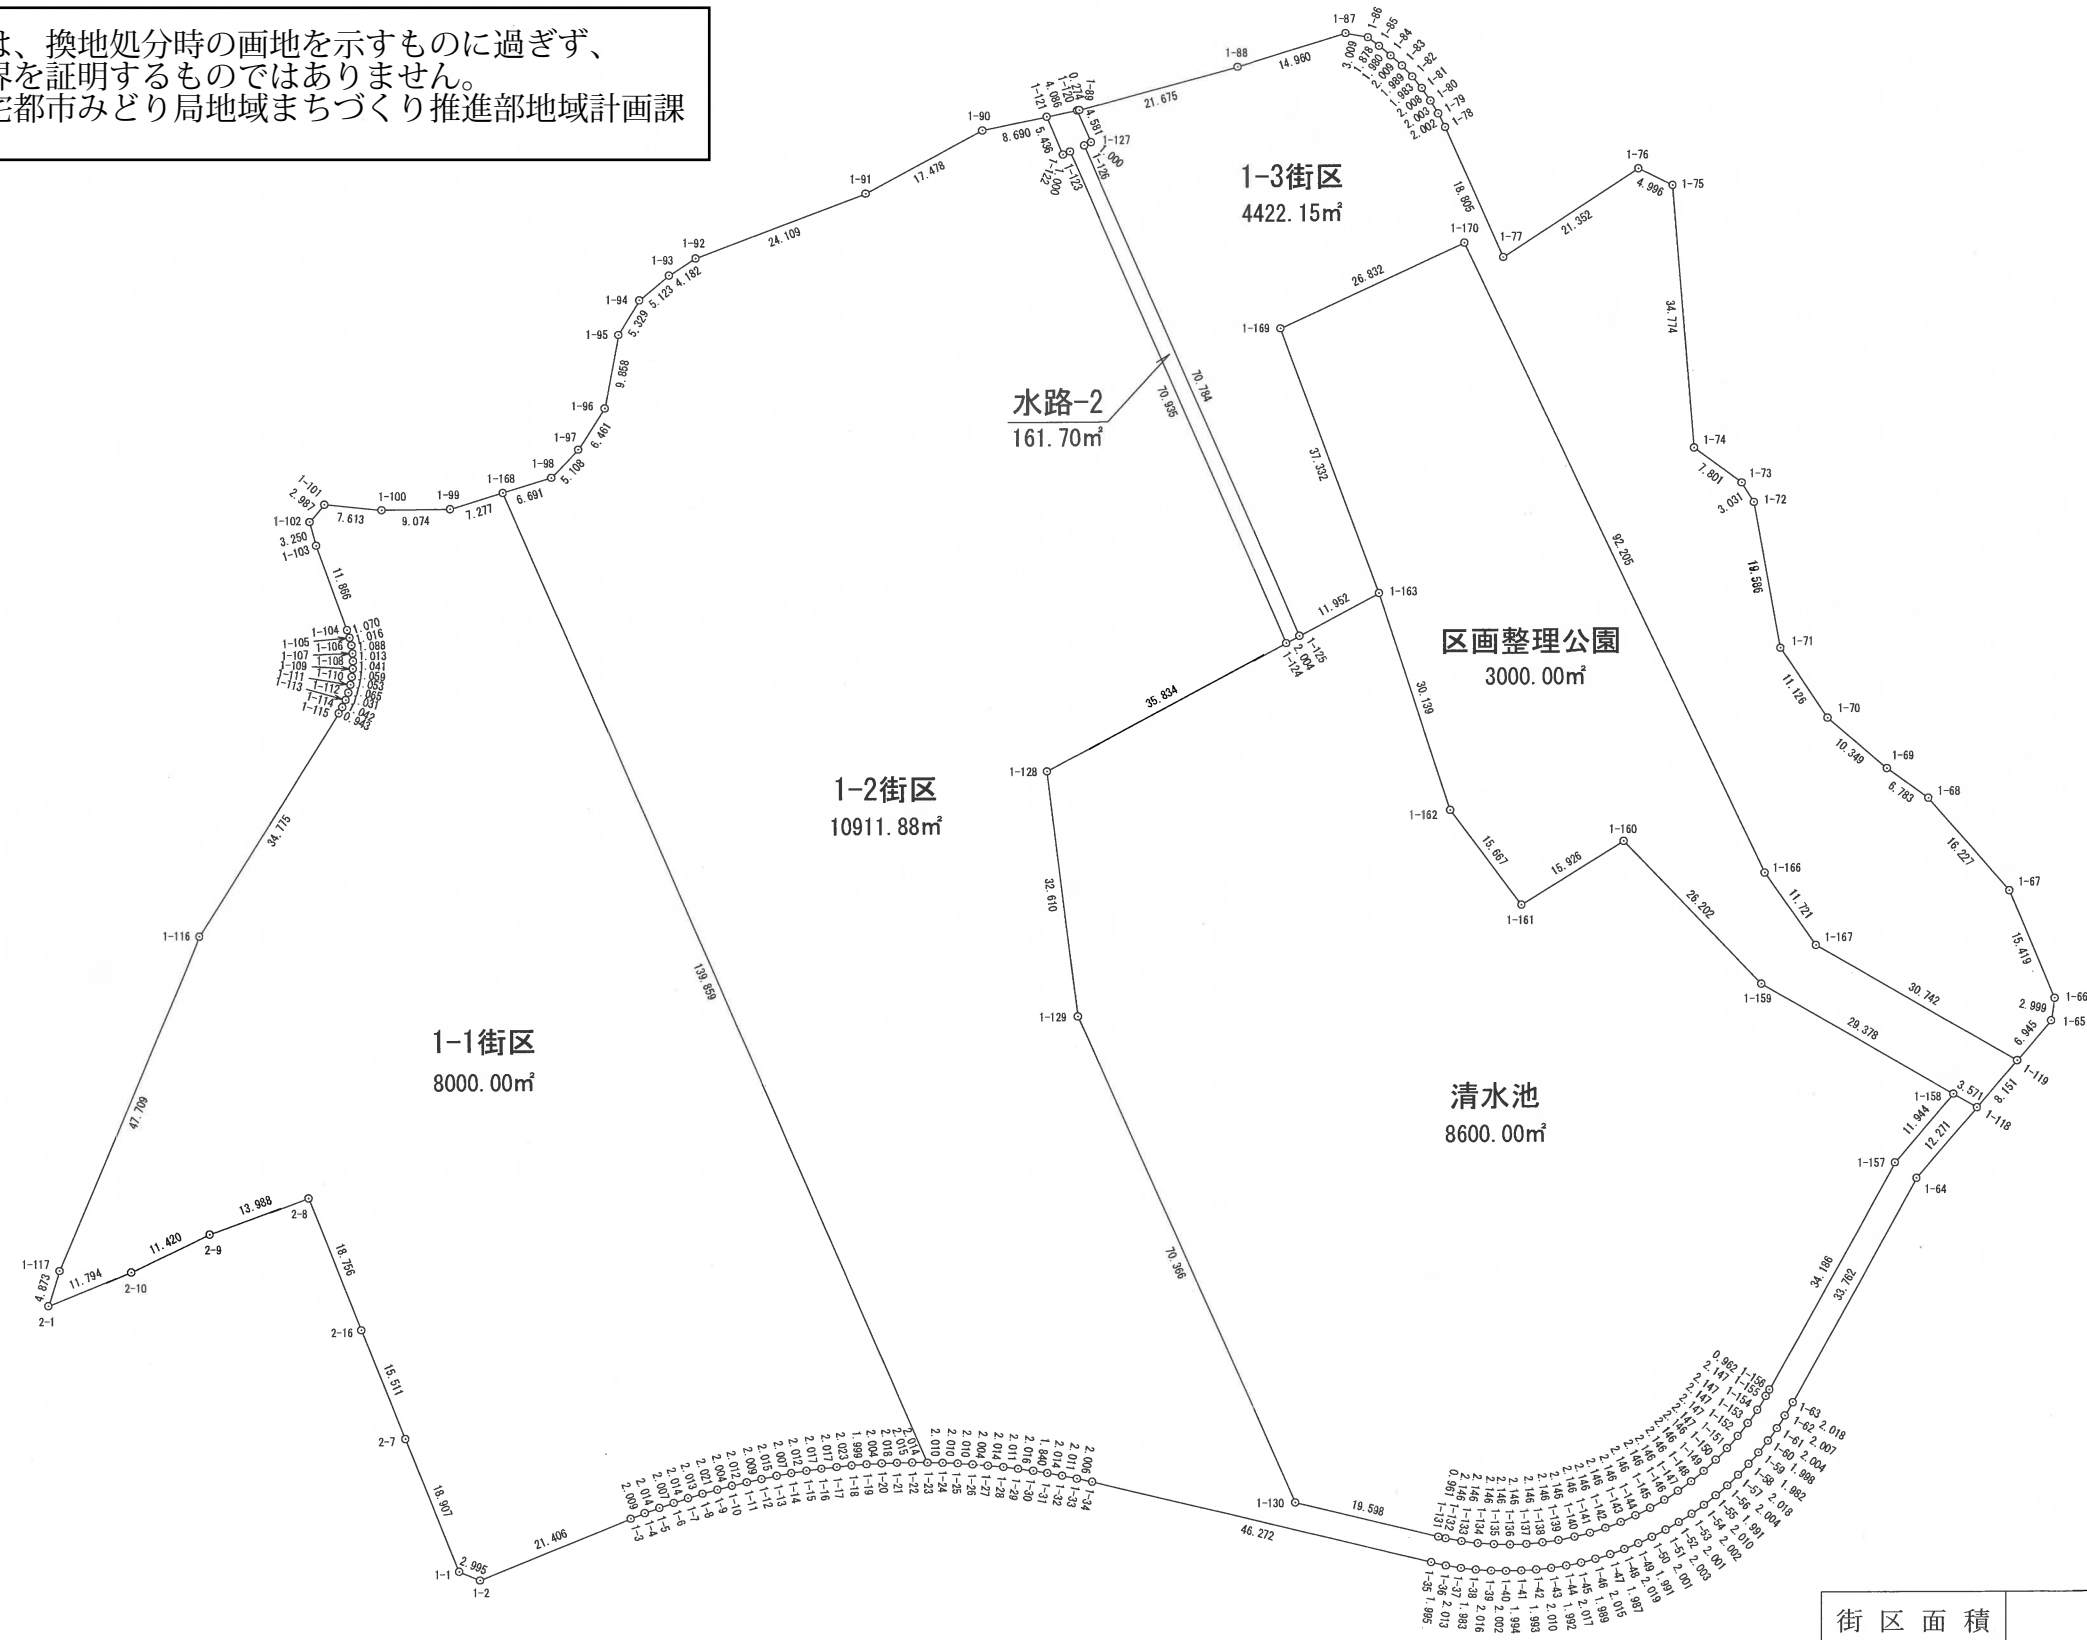

街区面積	35,095.75 m ²
画地集計	35,095.73 m ²
差 引	, 0.02 m ²

略 図

様式
46

座 標 一 覧 表

測 点 名	X 座 標	Y 座 標
1-1	78480.708	-54000.801
1-2	78479.561	-53998.034
1-3	78487.590	-53978.191
1-4	78488.323	-53976.321
1-5	78489.012	-53974.429
1-6	78489.663	-53972.531
1-7	78490.274	-53970.612
1-8	78490.854	-53968.684
1-9	78491.384	-53966.734
1-10	78491.878	-53964.792
1-11	78492.330	-53962.831
1-12	78492.751	-53960.867
1-13	78493.146	-53958.891
1-14	78493.494	-53956.914
1-15	78493.796	-53954.925
1-16	78494.071	-53952.927
1-17	78494.287	-53950.922
1-18	78494.473	-53948.908
1-19	78494.624	-53946.915
1-20	78494.713	-53944.913
1-21	78494.785	-53942.896
1-22	78494.815	-53940.881
1-23	78494.792	-53938.867
1-24	78494.747	-53936.858
1-25	78494.655	-53934.850
1-26	78494.518	-53932.845
1-27	78494.361	-53930.847
1-28	78494.157	-53928.843
1-29	78493.912	-53926.847
1-30	78493.618	-53924.853
1-31	78493.326	-53923.036
1-32	78492.982	-53921.052
1-33	78492.579	-53919.082
1-34	78492.136	-53917.126
1-35	78481.303	-53872.140
1-36	78480.871	-53870.192
1-37	78480.531	-53868.208
1-38	78480.284	-53866.240
1-39	78480.145	-53864.229
1-40	78480.102	-53862.227
1-41	78480.134	-53860.233
1-42	78480.256	-53858.244
1-43	78480.450	-53856.243
1-44	78480.747	-53854.273
1-45	78481.145	-53852.296
1-46	78481.633	-53850.368
1-47	78482.228	-53848.443
1-48	78482.916	-53846.579
1-49	78483.692	-53844.715
1-50	78484.540	-53842.914
1-51	78485.465	-53841.140
1-52	78486.450	-53839.396
1-53	78487.520	-53837.705
1-54	78488.693	-53836.083
1-55	78489.933	-53834.501
1-56	78491.228	-53832.989
1-57	78492.635	-53831.562
1-58	78494.087	-53830.160
1-59	78495.587	-53828.865
1-60	78497.142	-53827.611
1-61	78498.763	-53826.433

座 標 一 覧 表

測 点 名	X 座 標	Y 座 標
1-62	78500.451	-53825.348
1-63	78502.190	-53824.324
1-64	78531.690	-53807.903
1-65	78552.435	-53790.054
1-66	78555.398	-53789.593
1-67	78569.605	-53795.584
1-68	78581.840	-53806.244
1-69	78585.777	-53811.767
1-70	78592.473	-53819.658
1-71	78601.720	-53825.846
1-72	78620.990	-53829.351
1-73	78623.567	-53830.947
1-74	78628.201	-53837.222
1-75	78662.864	-53839.992
1-76	78665.066	-53844.476
1-77	78653.444	-53862.388
1-78	78670.634	-53870.012
1-79	78672.426	-53870.904
1-80	78674.139	-53871.942
1-81	78675.797	-53873.075
1-82	78677.327	-53874.337
1-83	78678.773	-53875.702
1-84	78680.118	-53877.194
1-85	78681.386	-53878.715
1-86	78682.523	-53880.210
1-87	78683.084	-53883.166
1-88	78678.754	-53897.486
1-89	78673.124	-53918.417
1-90	78670.494	-53931.199
1-91	78662.253	-53946.612
1-92	78653.803	-53969.192
1-93	78651.574	-53972.730
1-94	78648.305	-53976.674
1-95	78643.757	-53979.451
1-96	78634.080	-53981.333
1-97	78628.635	-53984.811
1-98	78624.956	-53988.355
1-99	78620.873	-54001.713
1-100	78620.799	-54010.787
1-101	78621.561	-54018.362
1-102	78619.286	-54020.298
1-103	78616.147	-54019.454
1-104	78605.002	-54015.382
1-105	78603.984	-54015.051
1-106	78602.996	-54014.812
1-107	78601.919	-54014.658
1-108	78600.908	-54014.602
1-109	78599.868	-54014.646
1-110	78598.815	-54014.754
1-111	78597.782	-54014.957
1-112	78596.754	-54015.235
1-113	78595.784	-54015.585
1-114	78594.850	-54016.048
1-115	78594.041	-54016.532
1-116	78564.617	-54035.066
1-117	78520.652	-54053.593
1-118	78540.990	-53799.898
1-119	78547.166	-53794.578
1-120	78673.069	-53918.685
1-121	78672.254	-53922.689
1-122	78667.264	-53920.531

座 標 一 覧 表

測 点 名	X 座 標	Y 座 標
1-123	78667.664	-53919.615
1-124	78602.658	-53891.227
1-125	78603.596	-53889.456
1-126	78668.465	-53917.782
1-127	78668.865	-53916.865
1-128	78585.890	-53922.896
1-129	78553.529	-53918.875
1-130	78489.265	-53890.212
1-131	78484.682	-53871.158
1-132	78484.468	-53870.220
1-133	78484.074	-53868.110
1-134	78483.796	-53865.982
1-135	78483.633	-53863.842
1-136	78483.587	-53861.696
1-137	78483.657	-53859.551
1-138	78483.844	-53857.412
1-139	78484.147	-53855.287
1-140	78484.565	-53853.182
1-141	78485.096	-53851.102
1-142	78485.740	-53849.055
1-143	78486.494	-53847.045
1-144	78487.356	-53845.079
1-145	78488.324	-53843.163
1-146	78489.394	-53841.302
1-147	78490.563	-53839.503
1-148	78491.829	-53837.769
1-149	78493.187	-53836.107
1-150	78494.634	-53834.521
1-151	78496.164	-53833.016
1-152	78497.774	-53831.596
1-153	78499.458	-53830.266
1-154	78501.213	-53829.029
1-155	78503.032	-53827.889
1-156	78503.866	-53827.411
1-157	78533.732	-53810.776
1-158	78542.785	-53802.985
1-159	78557.416	-53828.461
1-160	78576.346	-53846.578
1-161	78567.999	-53860.141
1-162	78580.540	-53869.530
1-163	78609.188	-53878.893
1-166	78572.074	-53827.975
1-167	78562.489	-53821.229
1-168	78623.000	-53994.754
1-169	78644.181	-53891.900
1-170	78655.371	-53867.513
2-1	78516.010	-54055.074
2-7	78498.237	-54007.886
2-8	78530.039	-54020.648
2-9	78525.278	-54033.801
2-10	78520.420	-54044.136
2-16	78512.619	-54013.695



街 区 面 積	, m ²
画 地 集 計	, m ²
差 引	, m ²

平成
15 年
10 月
31 日

様式
46

略 図

この図面は、換地処分時の画地を示すものに過ぎず、
現地の境界を証明するものではありません。
福岡市住宅都市みどり局地域まちづくり推進部地域計画課

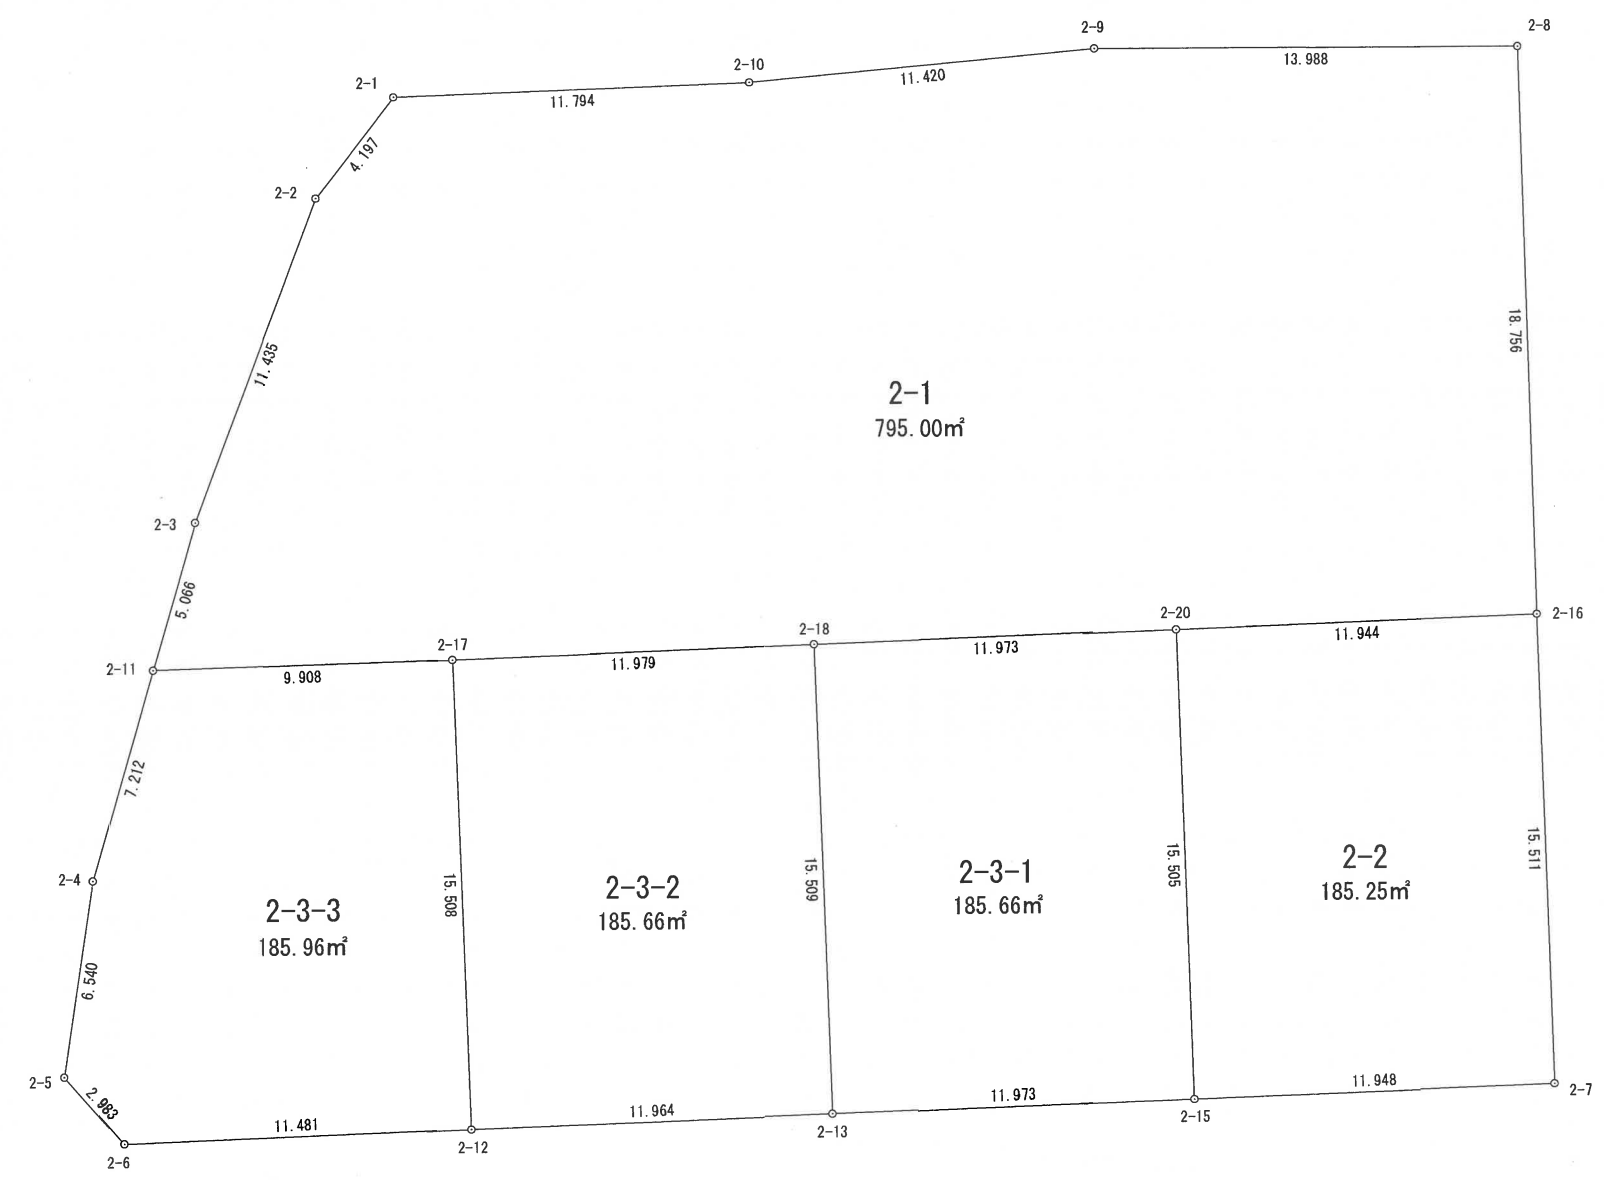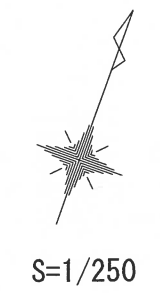

座 標 一 覧 表


測 点 名	X 座 標	Y 座 標
2-1	78516.010	-54055.074
2-2	78512.010	-54056.345
2-3	78500.576	-54056.512
2-4	78488.323	-54055.716
2-5	78481.912	-54054.424
2-6	78480.490	-54051.802
2-7	78498.237	-54007.886
2-8	78530.039	-54020.648
2-9	78525.278	-54033.801
2-10	78520.420	-54044.136
2-11	78495.520	-54056.188
2-12	78484.807	-54041.163
2-13	78489.283	-54030.068
2-15	78493.766	-54018.966
2-16	78512.619	-54013.695
2-17	78499.182	-54046.982
2-18	78503.665	-54035.873
2-20	78508.144	-54024.769

街 区 面 積	1,537.56 m ²
画 地 集 計	1,537.53 m ²
差 引	0.03 m ²


略 図

様
式
46

この図面は、換地処分時の画地を示すものに過ぎず、
現地の境界を証明するものではありません。
福岡市住宅都市みどり局地域まちづくり推進部地域計画課

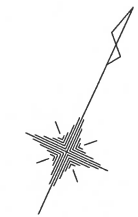

S=1/250

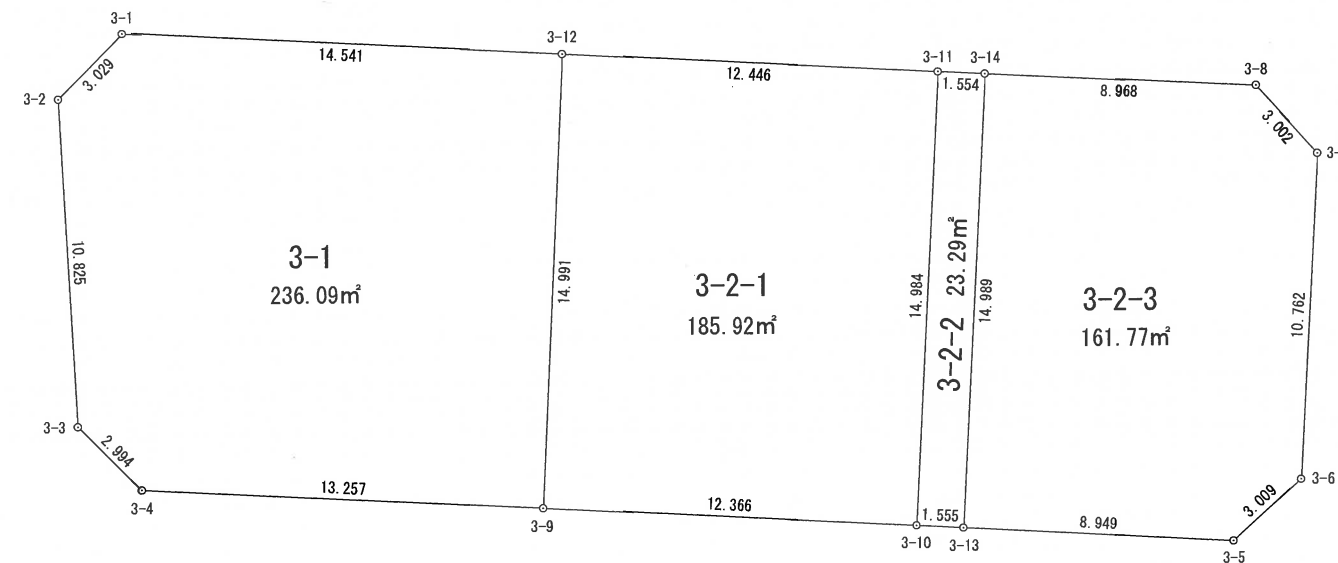

座 標 一 覧 表

測 点 名	X 座 標	Y 座 標
3-1	78475.596	-54047.948
3-2	78472.744	-54048.969
3-3	78463.206	-54043.850
3-4	78462.187	-54041.035
3-5	78475.720	-54007.539
3-6	78478.494	-54006.372
3-7	78488.471	-54010.406
3-8	78489.643	-54013.170
3-9	78467.174	-54028.752
3-10	78471.804	-54017.286
3-11	78485.688	-54022.920
3-12	78481.035	-54034.463
3-13	78472.383	-54015.843
3-14	78486.272	-54021.480

街 区 面 積	, 607 . 08 m²
画 地 集 計	, 607 . 07 m²
差 引	, 0 . 01 m²


略 図

様式 46

この図面は、換地処分時の画地を示すものに過ぎず、
現地の境界を証明するものではありません。
福岡市住宅都市みどり局地域まちづくり推進部地域計画課



S=1/400

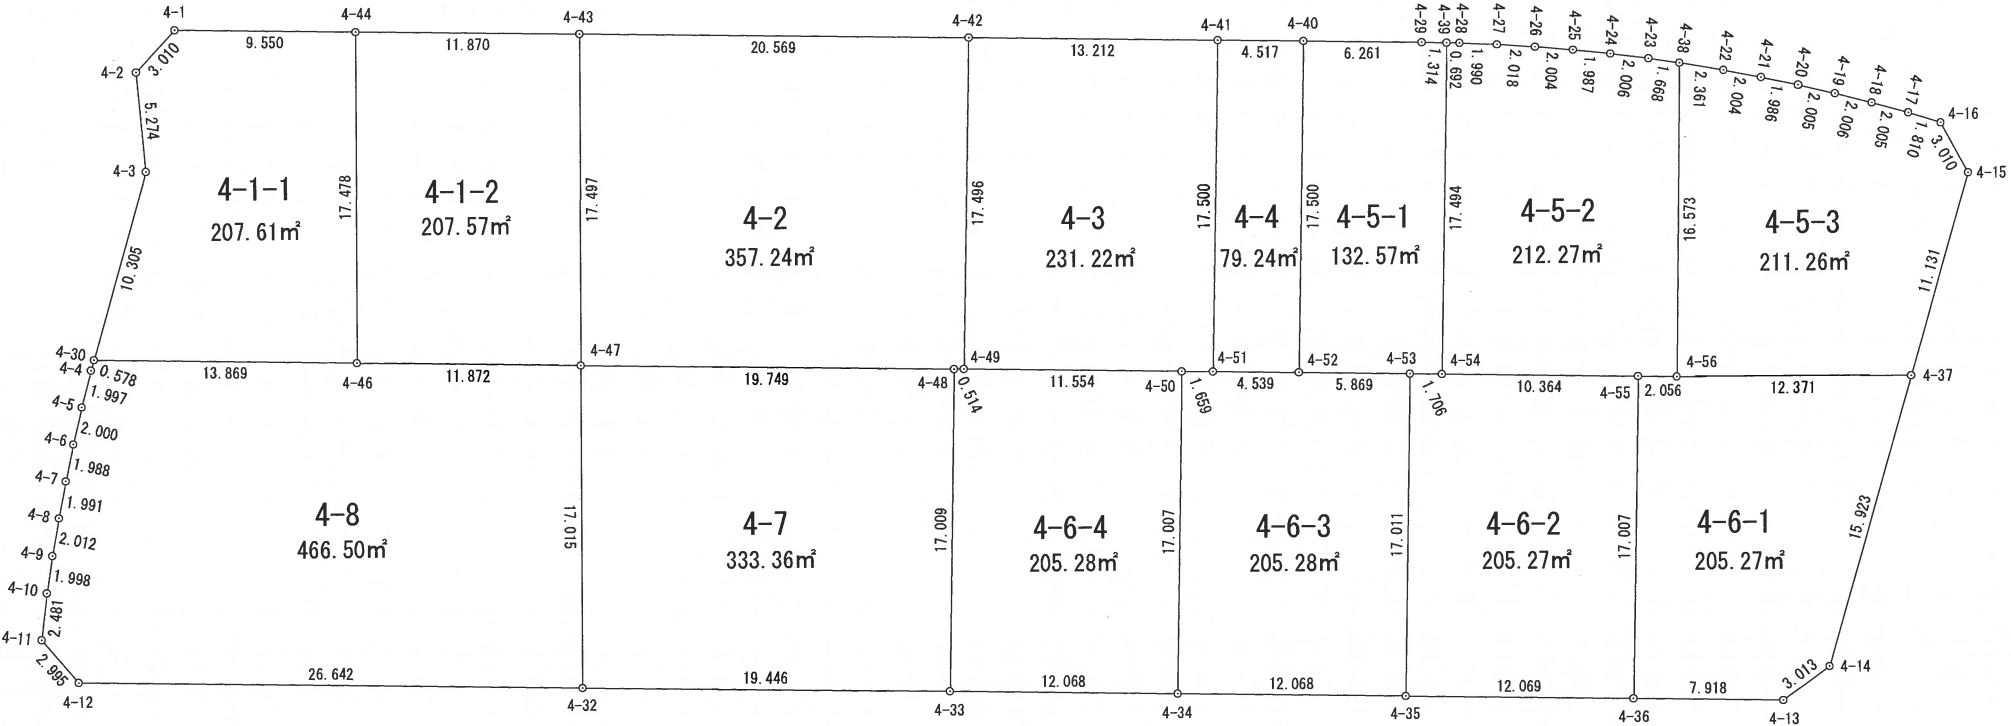

座 標 一 覧 表

測 点 名	X 座 標	Y 座 標
4-1	78456.961	-54037.966
4-2	78454.127	-54038.979
4-3	78449.488	-54036.471
4-4	78438.690	-54035.109
4-5	78436.715	-54034.815
4-6	78434.744	-54034.475
4-7	78432.793	-54034.093
4-8	78430.846	-54033.677
4-9	78428.884	-54033.229
4-10	78426.948	-54032.735
4-11	78424.566	-54032.040
4-12	78423.242	-54029.354
4-13	78457.010	-53945.703
4-14	78459.598	-53944.161
4-15	78486.447	-53947.483
4-16	78488.322	-53949.838
4-17	78488.140	-53951.639
4-18	78487.878	-53953.627

座 標 一 覧 表

測 点 名	X 座 標	Y 座 標
4-19	78487.575	-53955.610
4-20	78487.240	-53957.587
4-21	78486.869	-53959.538
4-22	78486.455	-53961.499
4-23	78485.499	-53965.412
4-24	78484.961	-53967.344
4-25	78484.391	-53969.248
4-26	78483.768	-53971.153
4-27	78483.107	-53973.060
4-28	78482.415	-53974.926
4-29	78481.682	-53976.793
4-30	78439.264	-54035.179
4-32	78433.207	-54004.646
4-33	78440.493	-53986.617
4-34	78445.011	-53975.427
4-35	78449.529	-53964.237
4-36	78454.051	-53953.047
4-37	78475.401	-53946.111

座 標 一 覧 表



測 点 名	X 座 標	Y 座 標
4-38	78485.919	-53963.798
4-39	78482.162	-53975.570
4-40	78479.336	-53982.598
4-41	78477.643	-53986.786
4-42	78472.697	-53999.037
4-43	78464.986	-54018.106
4-44	78460.534	-54029.110
4-46	78444.433	-54022.309
4-47	78448.868	-54011.297
4-48	78456.265	-53992.986
4-49	78456.463	-53992.512
4-50	78460.781	-53981.795
4-51	78461.406	-53980.258
4-52	78463.107	-53976.050
4-53	78465.302	-53970.607
4-54	78465.939	-53969.024
4-55	78469.821	-53959.415
4-56	78470.586	-53957.507

街 区 面 積	3,260.01 ^{m²}
画 地 集 計	3,259.94 ^{m²}
差 引	,0.07 ^{m²}

様式
46

略 図

この図面は、換地処分時の画地を示すものに過ぎず、
現地の境界を証明するものではありません。
福岡市住宅都市みどり局地域まちづくり推進部地域計画課

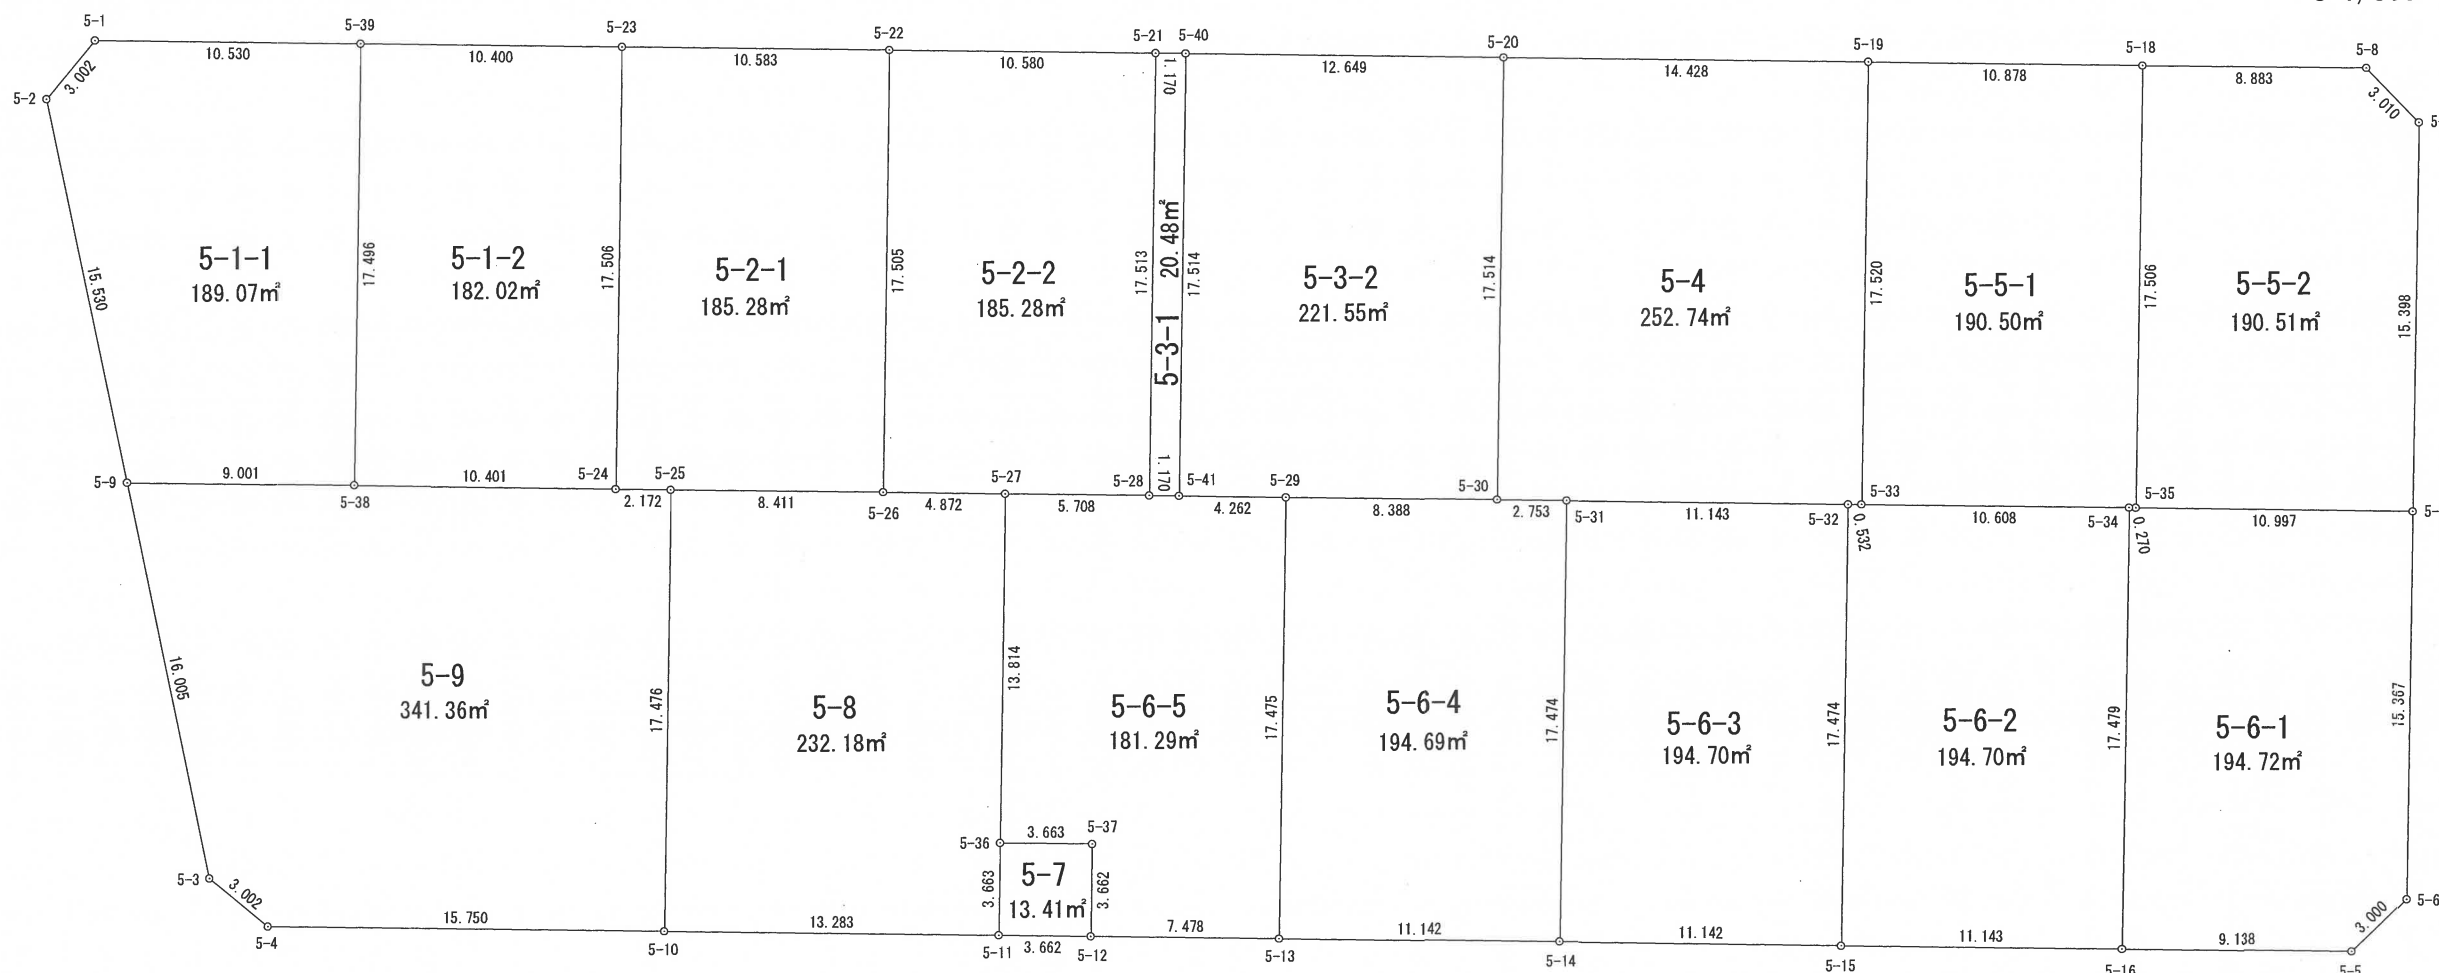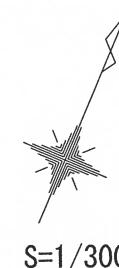

座 標 一 覧 表

測 点 名	X 座 標	Y 座 標
5-1	78417.365	-54027.839
5-2	78414.492	-54028.709
5-3	78388.542	-54010.791
5-4	78387.678	-54007.916
5-5	78418.666	-53931.199
5-6	78421.421	-53930.011
5-7	78449.948	-53941.530
5-8	78451.125	-53944.300
5-9	78401.723	-54019.869
5-10	78393.582	-53993.314
5-11	78398.554	-53980.997
5-12	78399.925	-53977.601
5-13	78402.726	-53970.667
5-14	78406.897	-53960.335

座 標 一 覧 表

測 点 名	X 座 標	Y 座 標
5-15	78411.066	-53950.002
5-16	78415.246	-53939.673
5-17	78435.667	-53935.773
5-18	78447.784	-53952.531
5-19	78443.711	-53962.618
5-20	78438.307	-53975.996
5-21	78433.136	-53988.811
5-22	78429.173	-53998.621
5-23	78425.205	-54008.432
5-24	78408.974	-54001.873
5-25	78409.786	-53999.858
5-26	78412.943	-53992.062
5-27	78414.759	-53987.541
5-28	78416.899	-53982.249

座 標 一 覧 表

測 点 名	X 座 標	Y 座 標
5-29	78418.929	-53977.211
5-30	78422.069	-53969.433
5-31	78423.099	-53966.880
5-32	78427.268	-53956.546
5-33	78427.467	-53956.053
5-34	78431.452	-53946.222
5-35	78431.553	-53945.972
5-36	78401.950	-53982.369
5-37	78403.321	-53978.972
5-38	78405.087	-54011.520
5-39	78421.309	-54018.075
5-40	78433.574	-53987.726
5-41	78417.336	-53981.164


街区面積	3,164.55 ^{m²}
画地集計	3,164.48 ^{m²}
差 引	, 0.07 ^{m²}

様式
46
略 図

この図面は、換地処分時の画地を示すものに過ぎず、
現地の境界を証明するものではありません。
福岡市住宅都市みどり局地域まちづくり推進部地域計画課



S=1/300

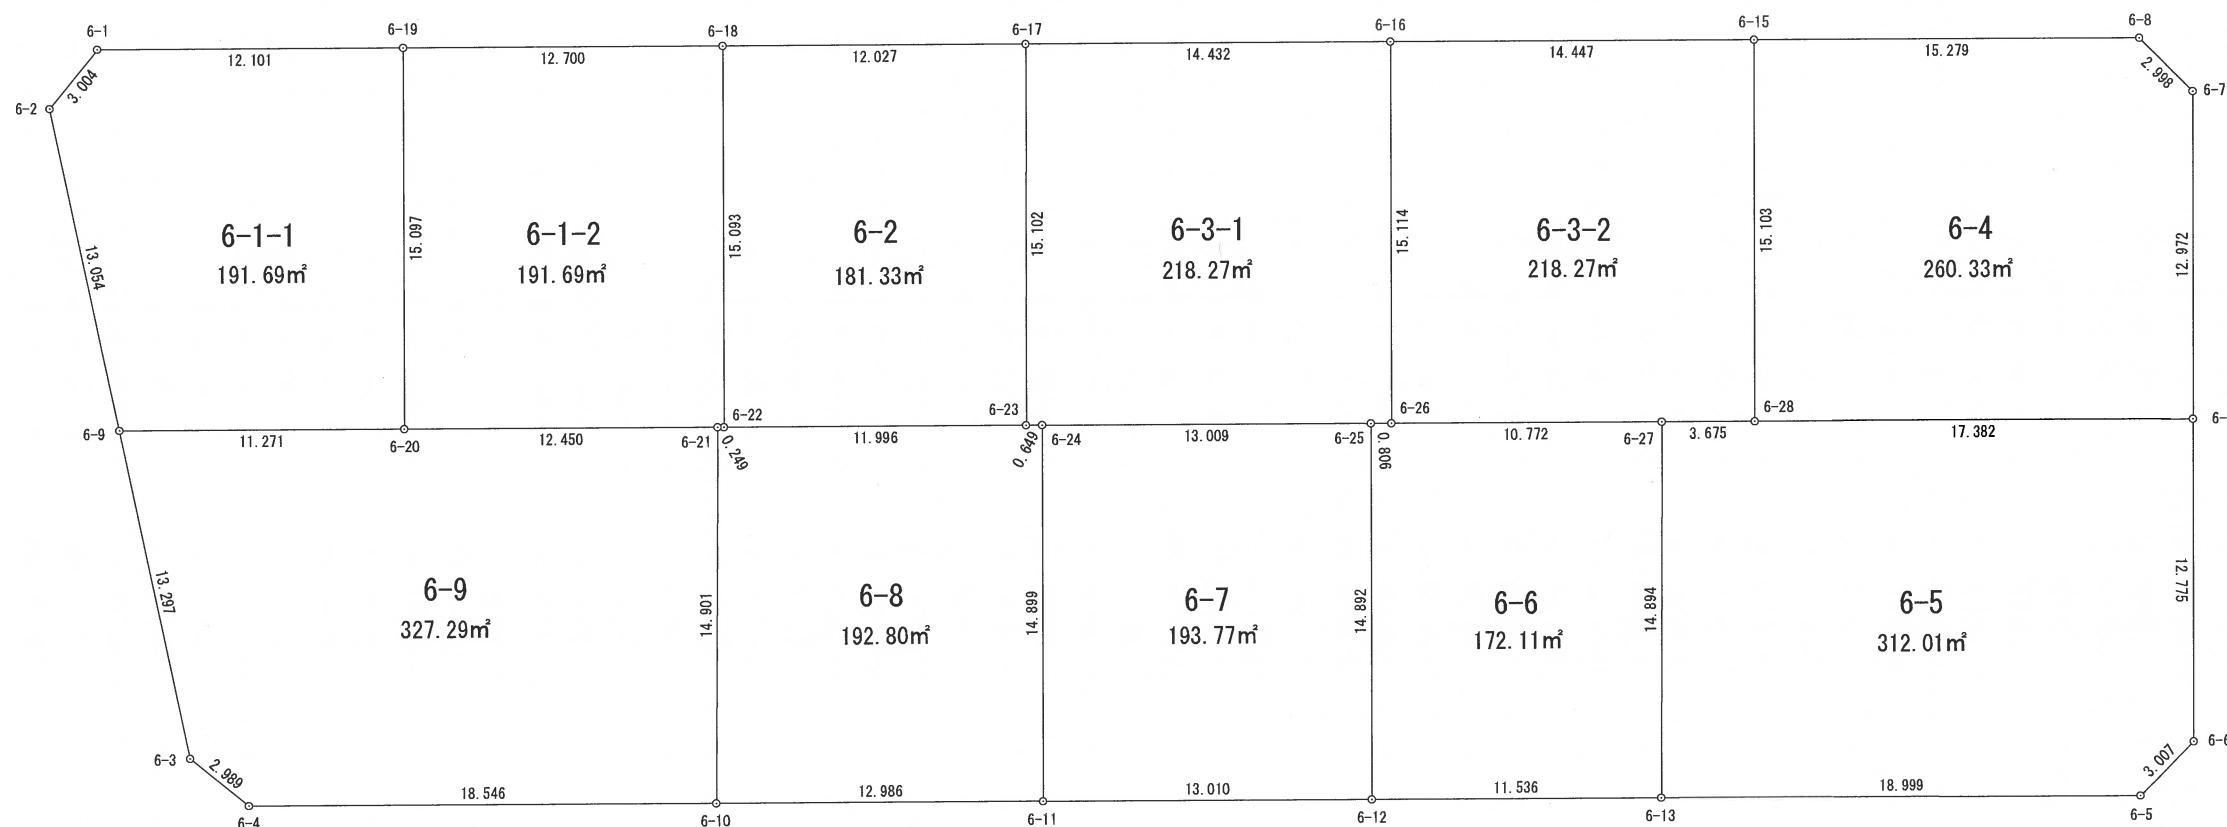

座 標 一 覧 表

測 点 名	X 座 標	Y 座 標
6-1	78382.779	-54004.025
6-2	78379.907	-54004.906
6-3	78358.064	-53990.167
6-4	78357.179	-53987.312
6-5	78385.282	-53917.694
6-6	78388.058	-53916.539
6-7	78411.934	-53926.175
6-8	78413.108	-53928.934
6-9	78369.088	-53997.602
6-10	78364.120	-53970.114
6-11	78368.982	-53958.073
6-12	78373.851	-53946.009
6-13	78378.175	-53935.314
6-14	78399.900	-53921.331

座 標 一 覧 表


測 点 名	X 座 標	Y 座 標
6-15	78407.384	-53943.100
6-16	78401.976	-53956.497
6-17	78396.570	-53969.878
6-18	78392.060	-53981.027
6-19	78387.308	-53992.804
6-20	78373.309	-53987.151
6-21	78377.972	-53975.607
6-22	78378.065	-53975.376
6-23	78382.555	-53964.252
6-24	78382.798	-53963.650
6-25	78387.660	-53951.584
6-26	78387.962	-53950.837
6-27	78392.002	-53940.851
6-28	78393.380	-53937.444

街区面積	2,459.62 ^{m²}
画地集計	2,459.56 ^{m²}
差 引	, 0.06 ^{m²}


様式
46

略 図

この図面は、換地処分時の画地を示すものに過ぎず、
現地の境界を証明するものではありません。
福岡市住宅都市みどり局地域まちづくり推進部地域計画課

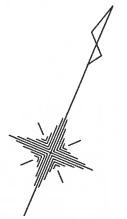

S=1/250

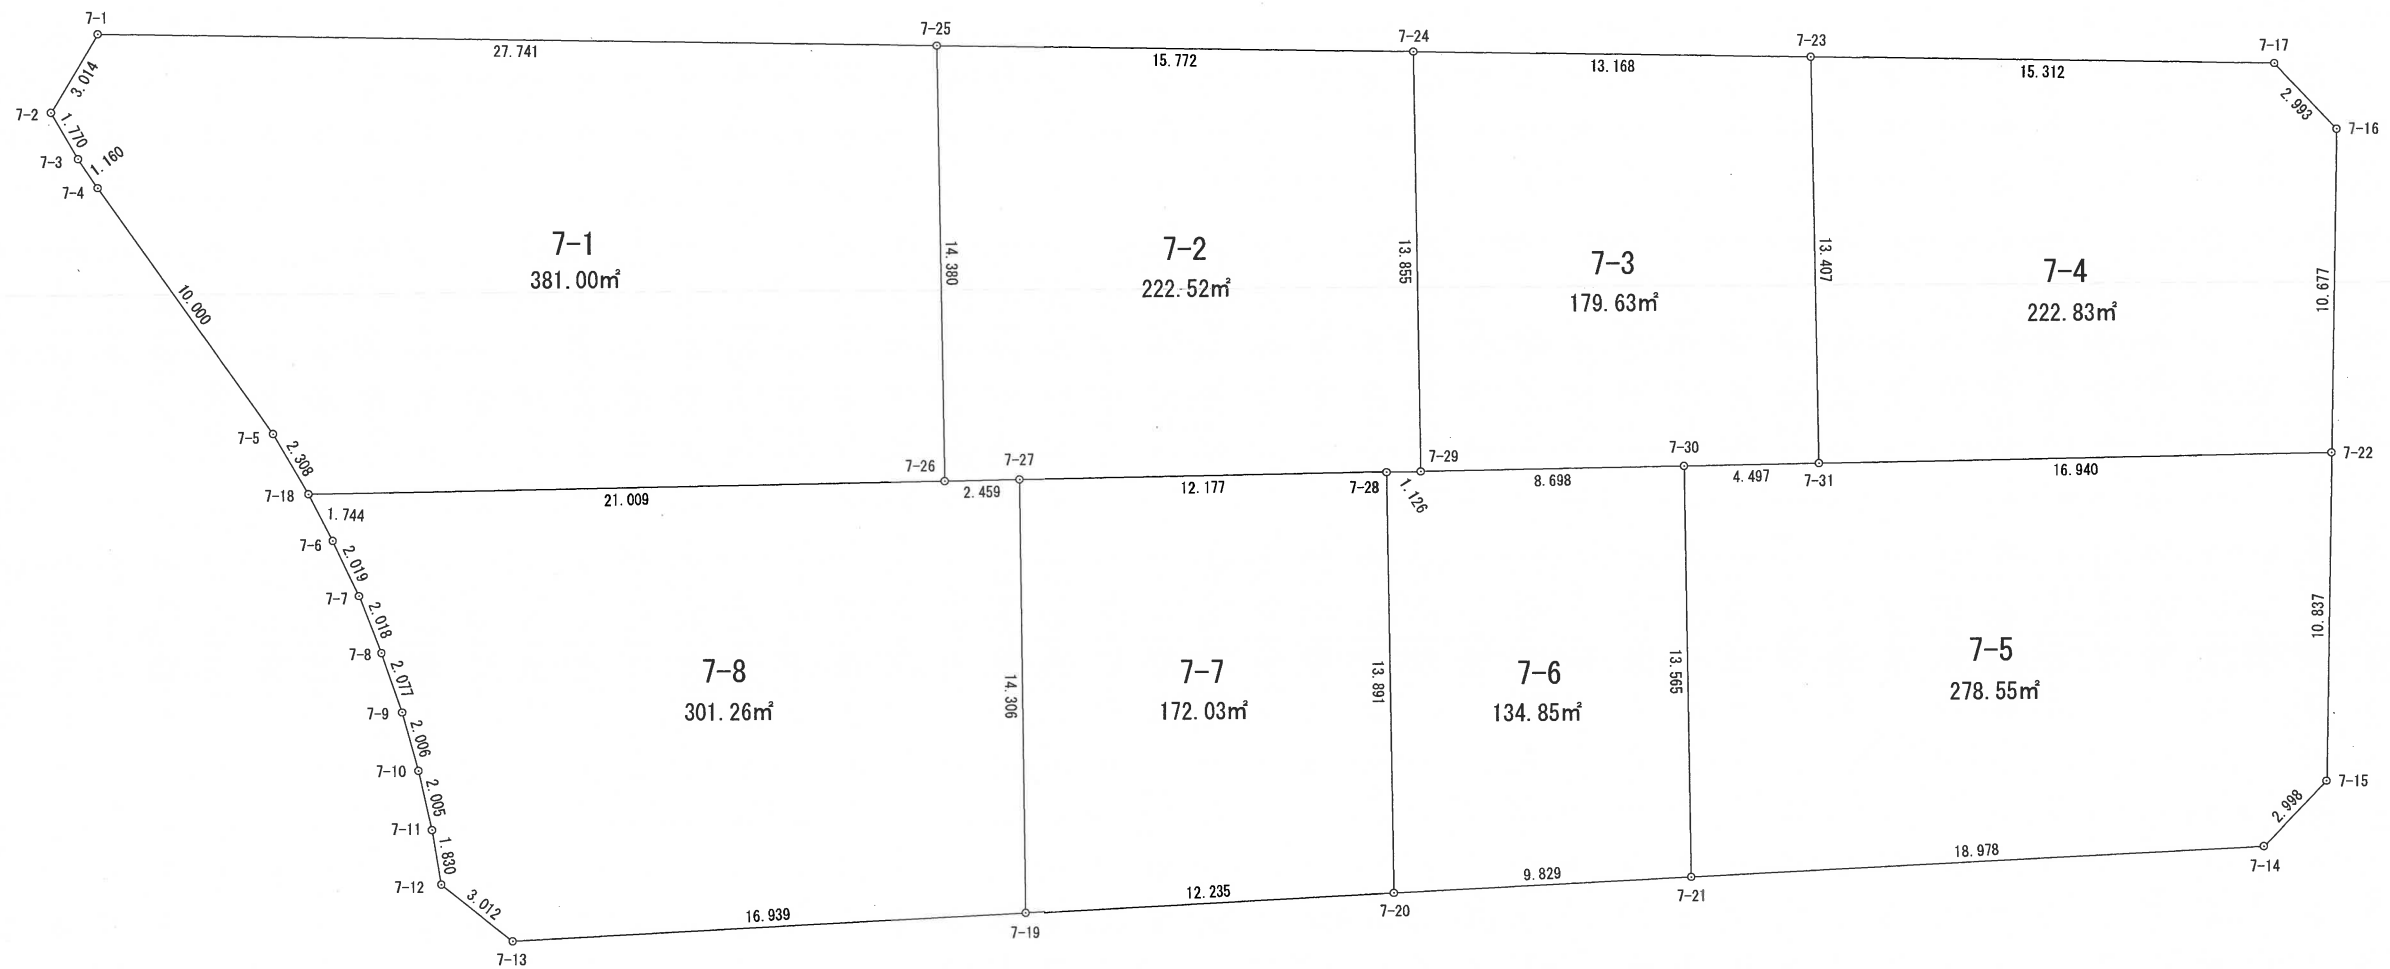

座 標 一 覧 表

測 点 名	X 座 標	Y 座 標
7-1	78352.780	-53982.196
7-2	78349.795	-53982.613
7-3	78348.735	-53981.196
7-4	78348.101	-53980.224
7-5	78342.871	-53971.701
7-6	78340.395	-53968.495
7-7	78339.053	-53966.987
7-8	78337.619	-53965.567
7-9	78336.069	-53964.184
7-10	78334.503	-53962.931
7-11	78332.878	-53961.757
7-12	78331.335	-53960.774
7-13	78330.522	-53957.874
7-14	78355.797	-53905.692
7-15	78358.595	-53904.614
7-16	78378.533	-53912.696

座 標 一 覧 表


測 点 名	X 座 標	Y 座 標
7-17	78379.731	-53915.439
7-18	78341.501	-53969.844
7-19	78337.912	-53942.632
7-20	78343.244	-53931.620
7-21	78347.529	-53922.774
7-22	78368.637	-53908.688
7-23	78373.996	-53929.636
7-24	78369.062	-53941.845
7-25	78363.156	-53956.469
7-26	78350.012	-53950.636
7-27	78351.009	-53948.388
7-28	78355.941	-53937.254
7-29	78356.398	-53936.225
7-30	78359.928	-53928.276
7-31	78361.755	-53924.167

街区面積	1,892.71 ^{m²}
画地集計	1,892.67 ^{m²}
差 引	, 0.04 ^{m²}


様
式
46

略 図

この図面は、換地処分時の画地を示すものに過ぎず、
現地の境界を証明するものではありません。
福岡市住宅都市みどり局地域まちづくり推進部地域計画課

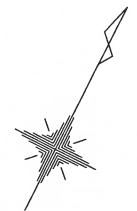

S=1/250

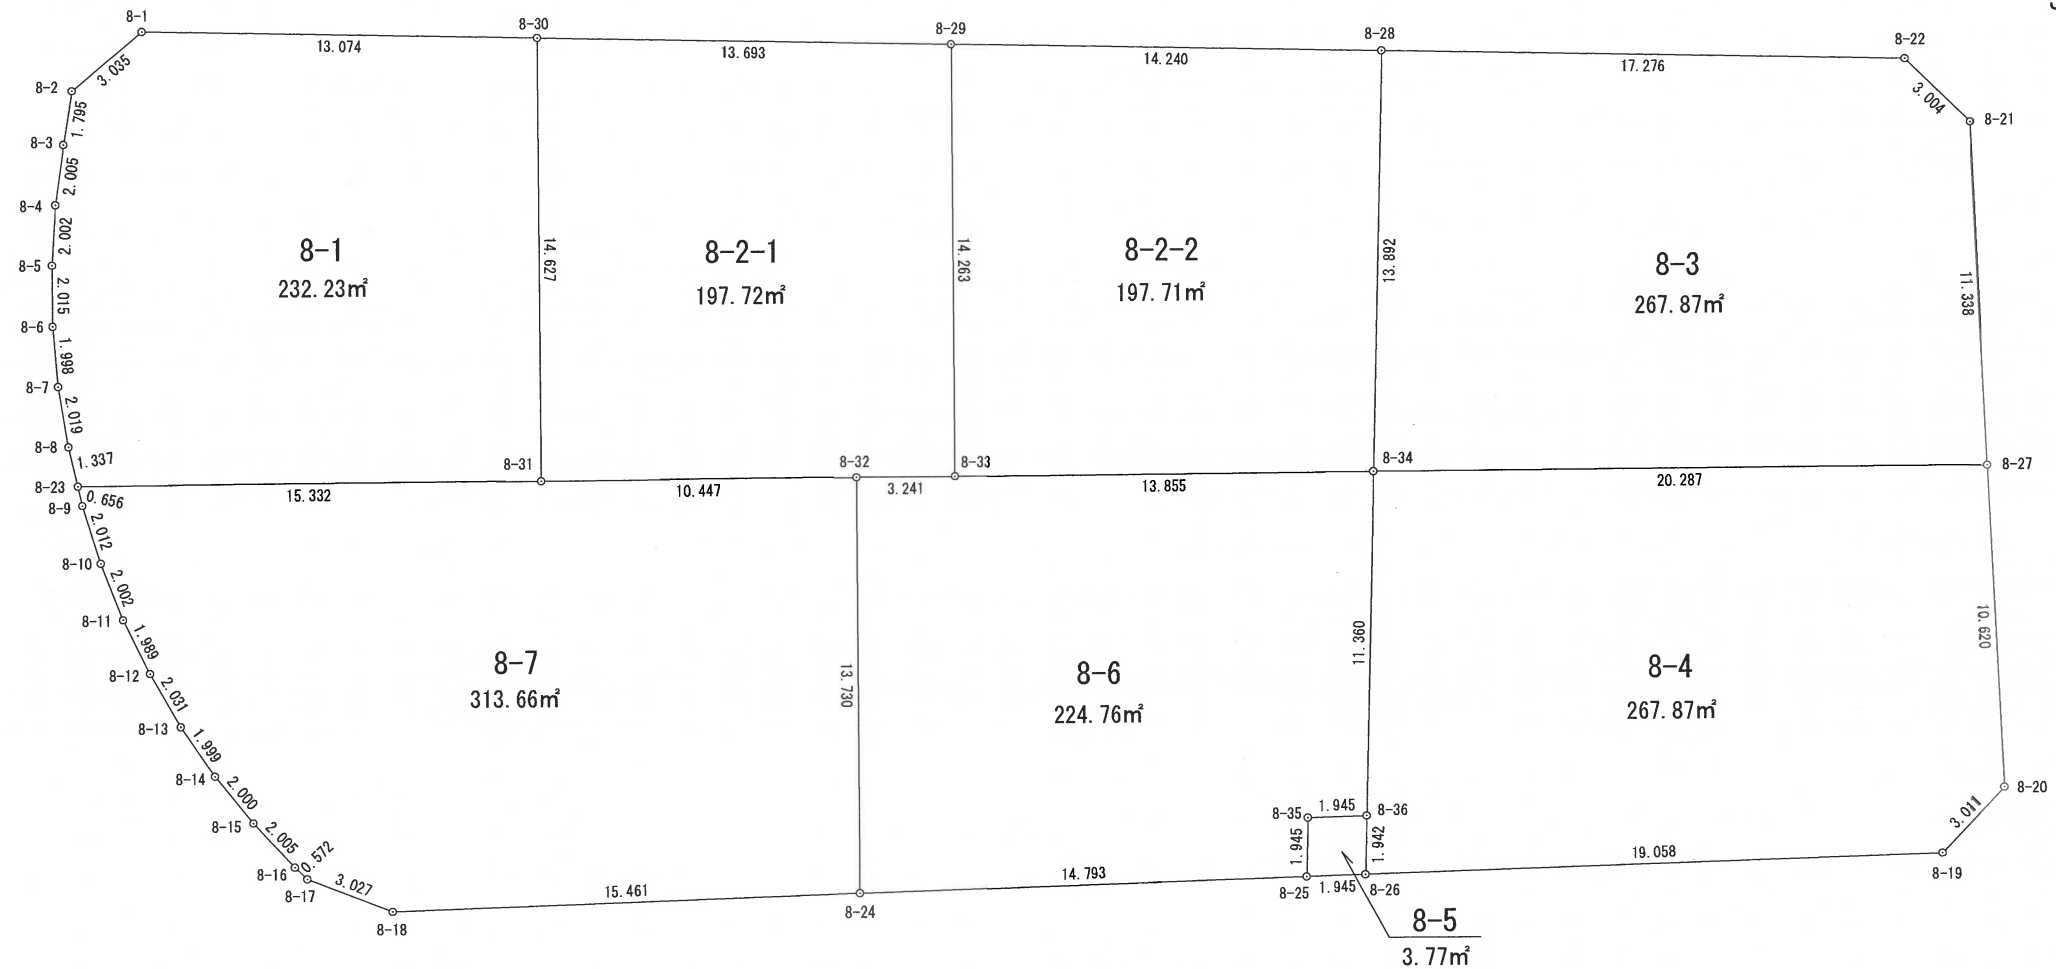

座 標 一 覧 表

測 点 名	X 座 標	Y 座 標
8-1	78325.005	-53955.526
8-2	78322.215	-53956.720
8-3	78320.508	-53956.165
8-4	78318.615	-53955.505
8-5	78316.782	-53954.701
8-6	78314.996	-53953.769
8-7	78313.300	-53952.713
8-8	78311.678	-53951.510
8-9	78310.156	-53950.224
8-10	78308.732	-53948.803
8-11	78307.400	-53947.309
8-12	78306.218	-53945.709
8-13	78305.113	-53944.005
8-14	78304.164	-53942.246

座 標 一 覧 表

測 点 名	X 座 標	Y 座 標
8-15	78303.357	-53940.416
8-16	78302.676	-53938.530
8-17	78302.512	-53937.982
8-18	78302.831	-53934.972
8-19	78327.587	-53890.090
8-20	78330.480	-53889.254
8-21	78349.514	-53900.203
8-22	78350.408	-53903.071
8-23	78310.657	-53950.647
8-24	78310.313	-53921.442
8-25	78317.450	-53908.485
8-26	78318.390	-53906.782
8-27	78339.685	-53894.551
8-28	78342.873	-53918.617

座 標 一 覧 表

測 点 名	X 座 標	Y 座 標
8-29	78336.664	-53931.432
8-30	78330.695	-53943.755
8-31	78317.705	-53937.031
8-32	78322.507	-53927.753
8-33	78323.997	-53924.875
8-34	78330.366	-53912.571
8-35	78319.201	-53909.331
8-36	78320.138	-53907.627

街区面積	1,705.63 m²
画地集計	1,705.59 m²
差 引	, 0.04 m²

様式
46

略 図


座 標 一 覧 表

測 点 名	X 座 標	Y 座 標
9-1	78301.682	-53924.682
9-2	78298.691	-53924.339
9-3	78297.528	-53920.129
9-4	78297.164	-53918.149
9-5	78296.903	-53916.158
9-6	78296.779	-53914.168
9-7	78296.788	-53912.172
9-8	78296.880	-53910.163
9-9	78297.675	-53904.213
9-10	78297.923	-53902.182
9-11	78297.918	-53900.171
9-12	78297.715	-53898.155
9-13	78297.215	-53896.142
9-14	78296.547	-53894.237
9-15	78295.635	-53892.420
9-16	78294.327	-53890.386
9-17	78288.009	-53882.730
9-18	78266.525	-53862.705


座 標 一 覧 表

測 点 名	X 座 標	Y 座 標
9-19	78266.702	-53859.702
9-20	78289.405	-53842.417
9-21	78292.380	-53842.855
9-22	78322.830	-53882.910
9-23	78323.050	-53885.904
9-24	78296.784	-53913.129
9-25	78288.089	-53882.831
9-26	78276.169	-53871.687
9-27	78279.596	-53849.886
9-28	78303.405	-53857.364
9-29	78311.845	-53868.463
9-30	78319.481	-53878.513
9-31	78313.621	-53902.993
9-32	78287.156	-53859.900
9-33	78291.906	-53866.145
9-34	78296.966	-53873.641
9-35	78299.406	-53877.921
9-36	78305.696	-53888.995

この図面は、換地処分時の画地を示すものに過ぎず、
現地の境界を証明するものではありません。
福岡市住宅都市みどり局地域まちづくり推進部地域計画課

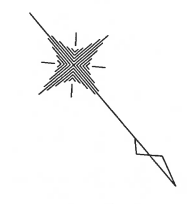


S=1/250

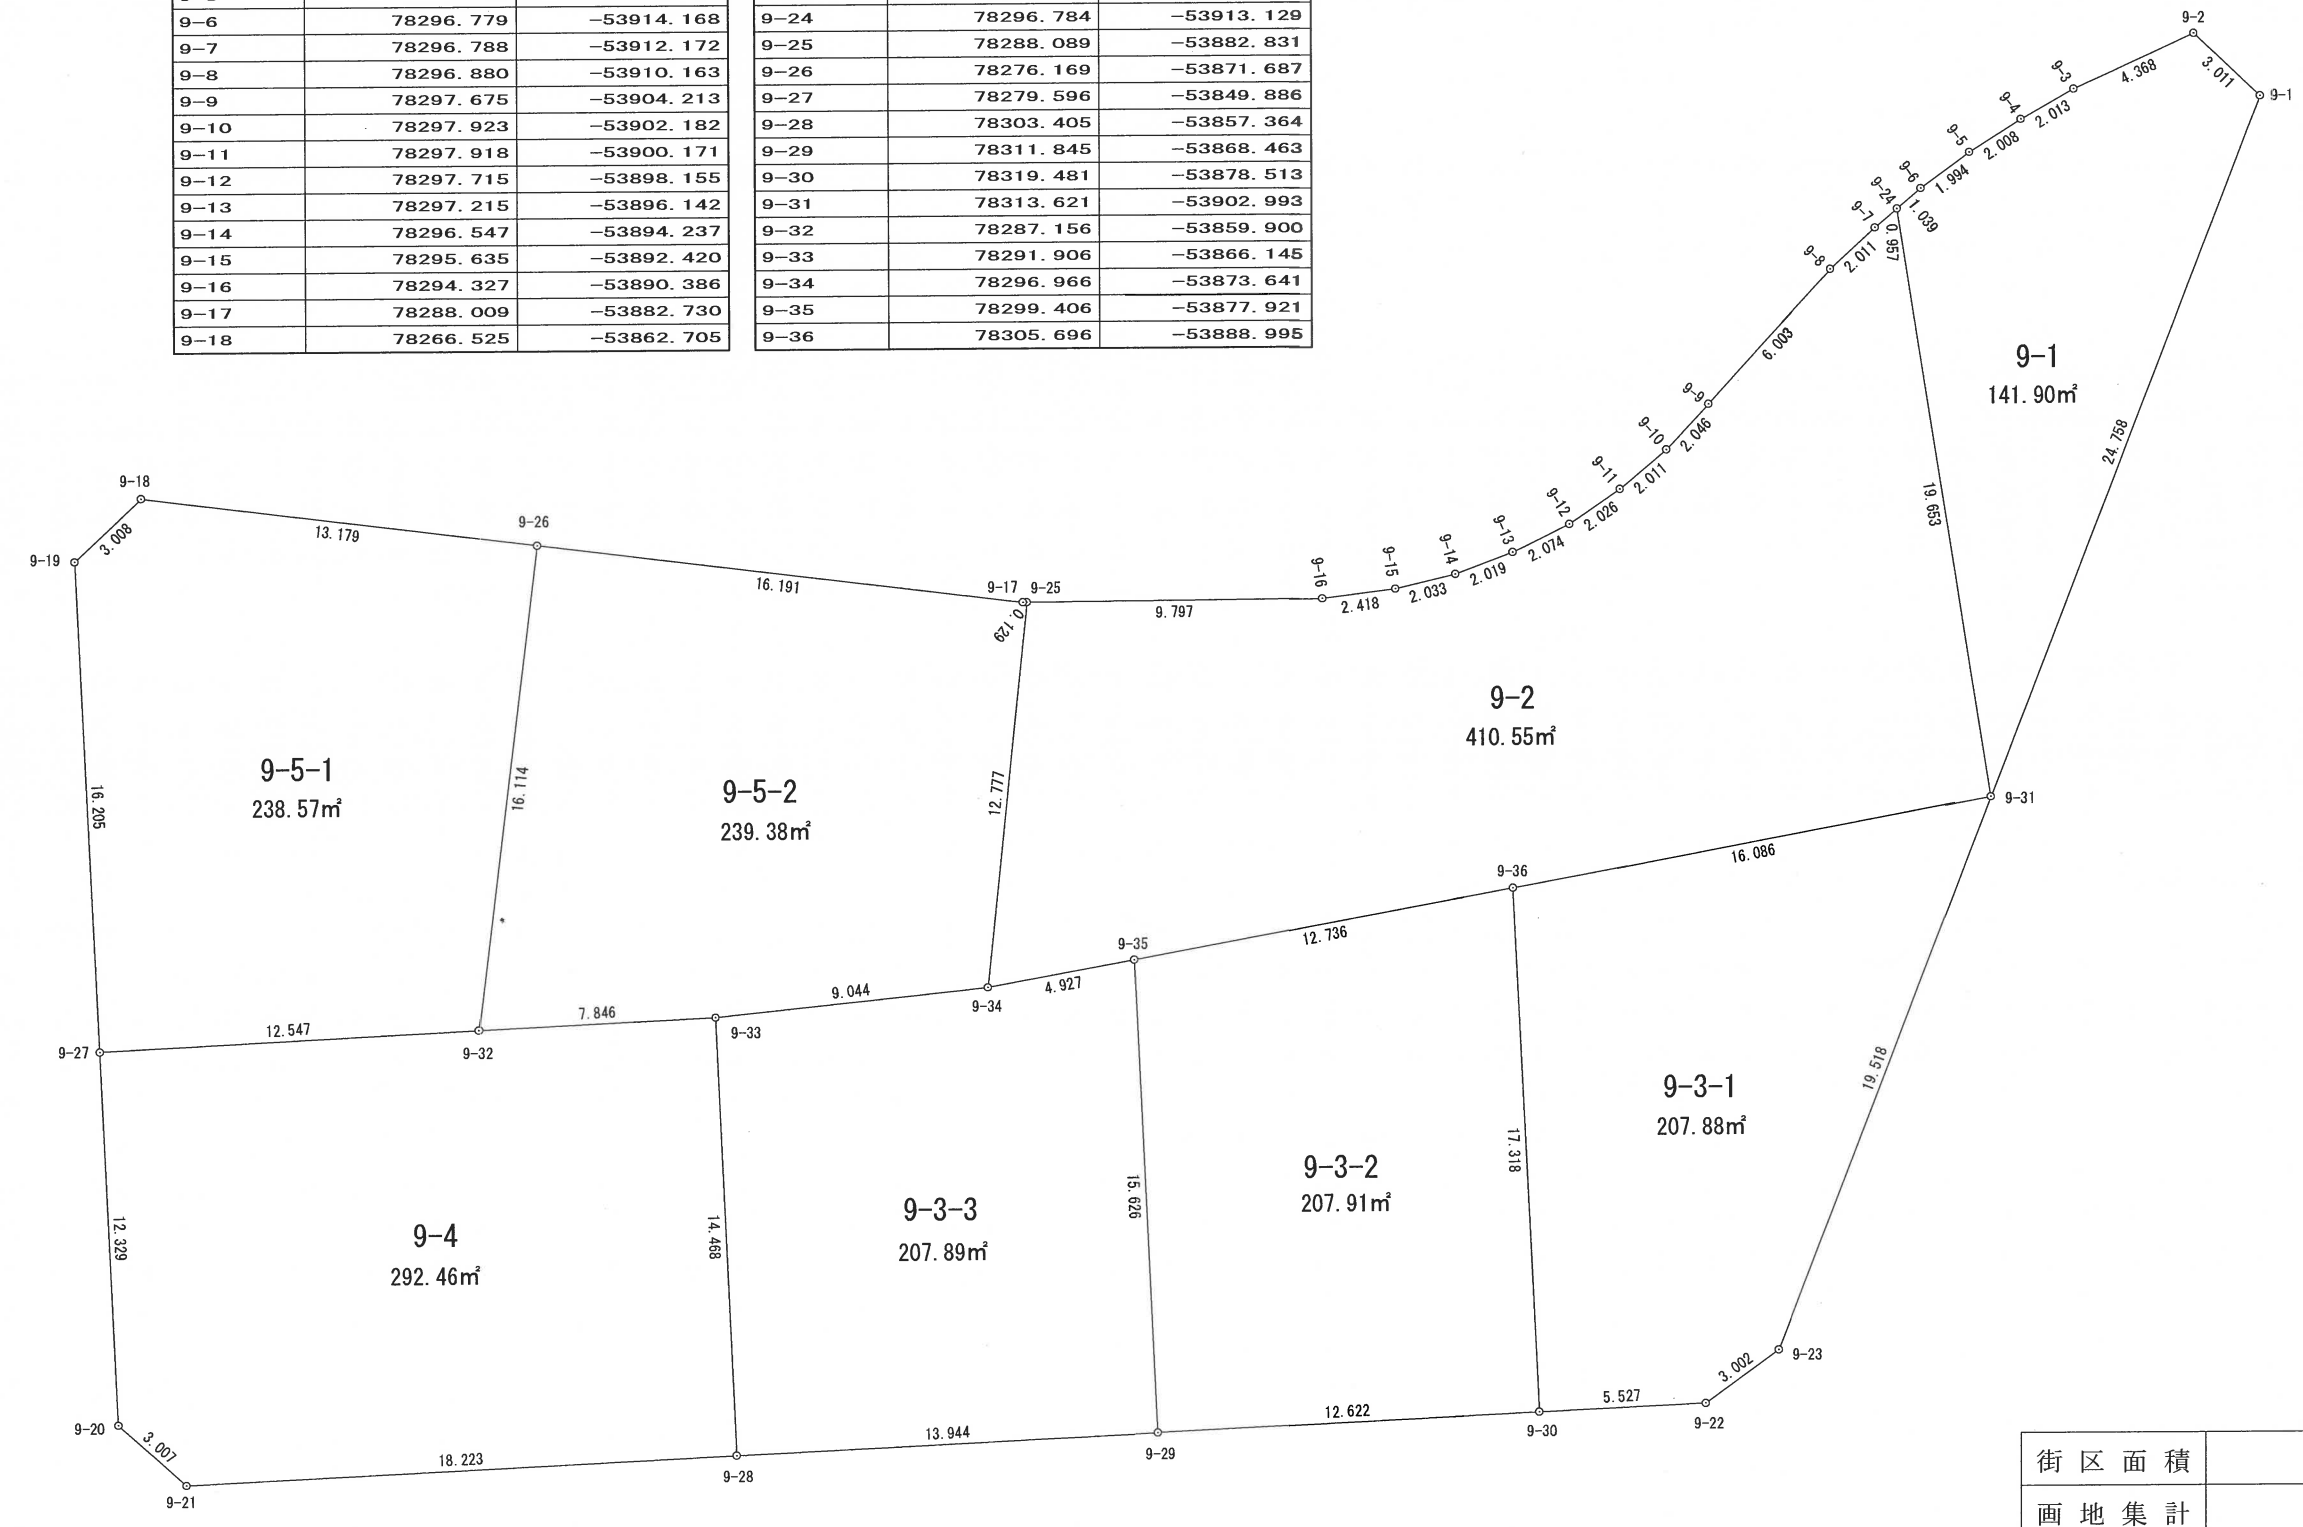

街区面積	1,946.57 m²
画地集計	1,946.54 m²
差 引	, 0.03 m²

様式
46
略図

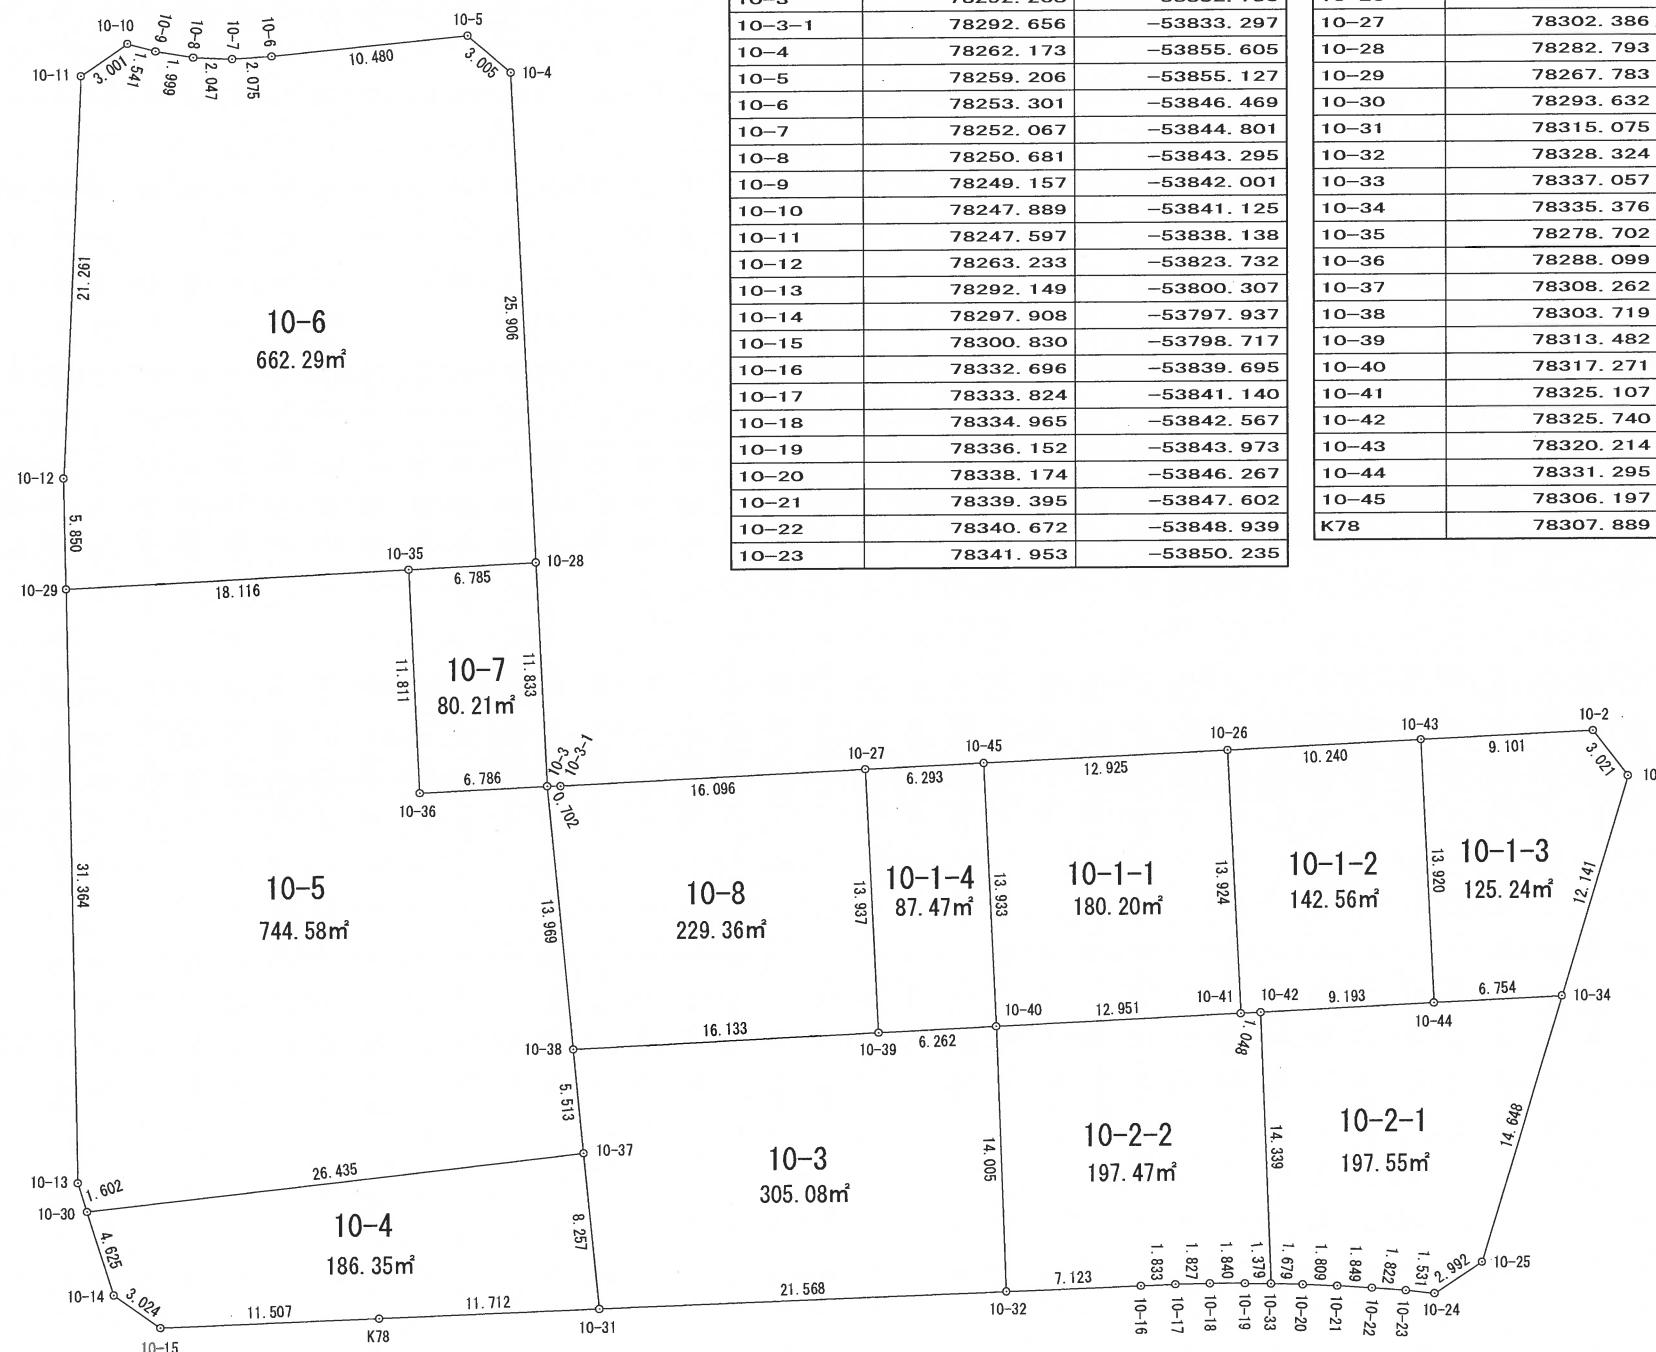


この図面は、換地処分時の画地を示すものに過ぎず、
現地の境界を証明するものではありません。
福岡市住宅都市みどり局地域まちづくり推進部地域計画課

街区面積	3,138.43 [㎡]
画地集計	3,138.36 [㎡]
差引	0.07 [㎡]

様
式
46

略 図

この図面は、換地処分時の画地を示すものに過ぎず、
現地の境界を証明するものではありません。
福岡市住宅都市みどり局地域まちづくり推進部地域計画課

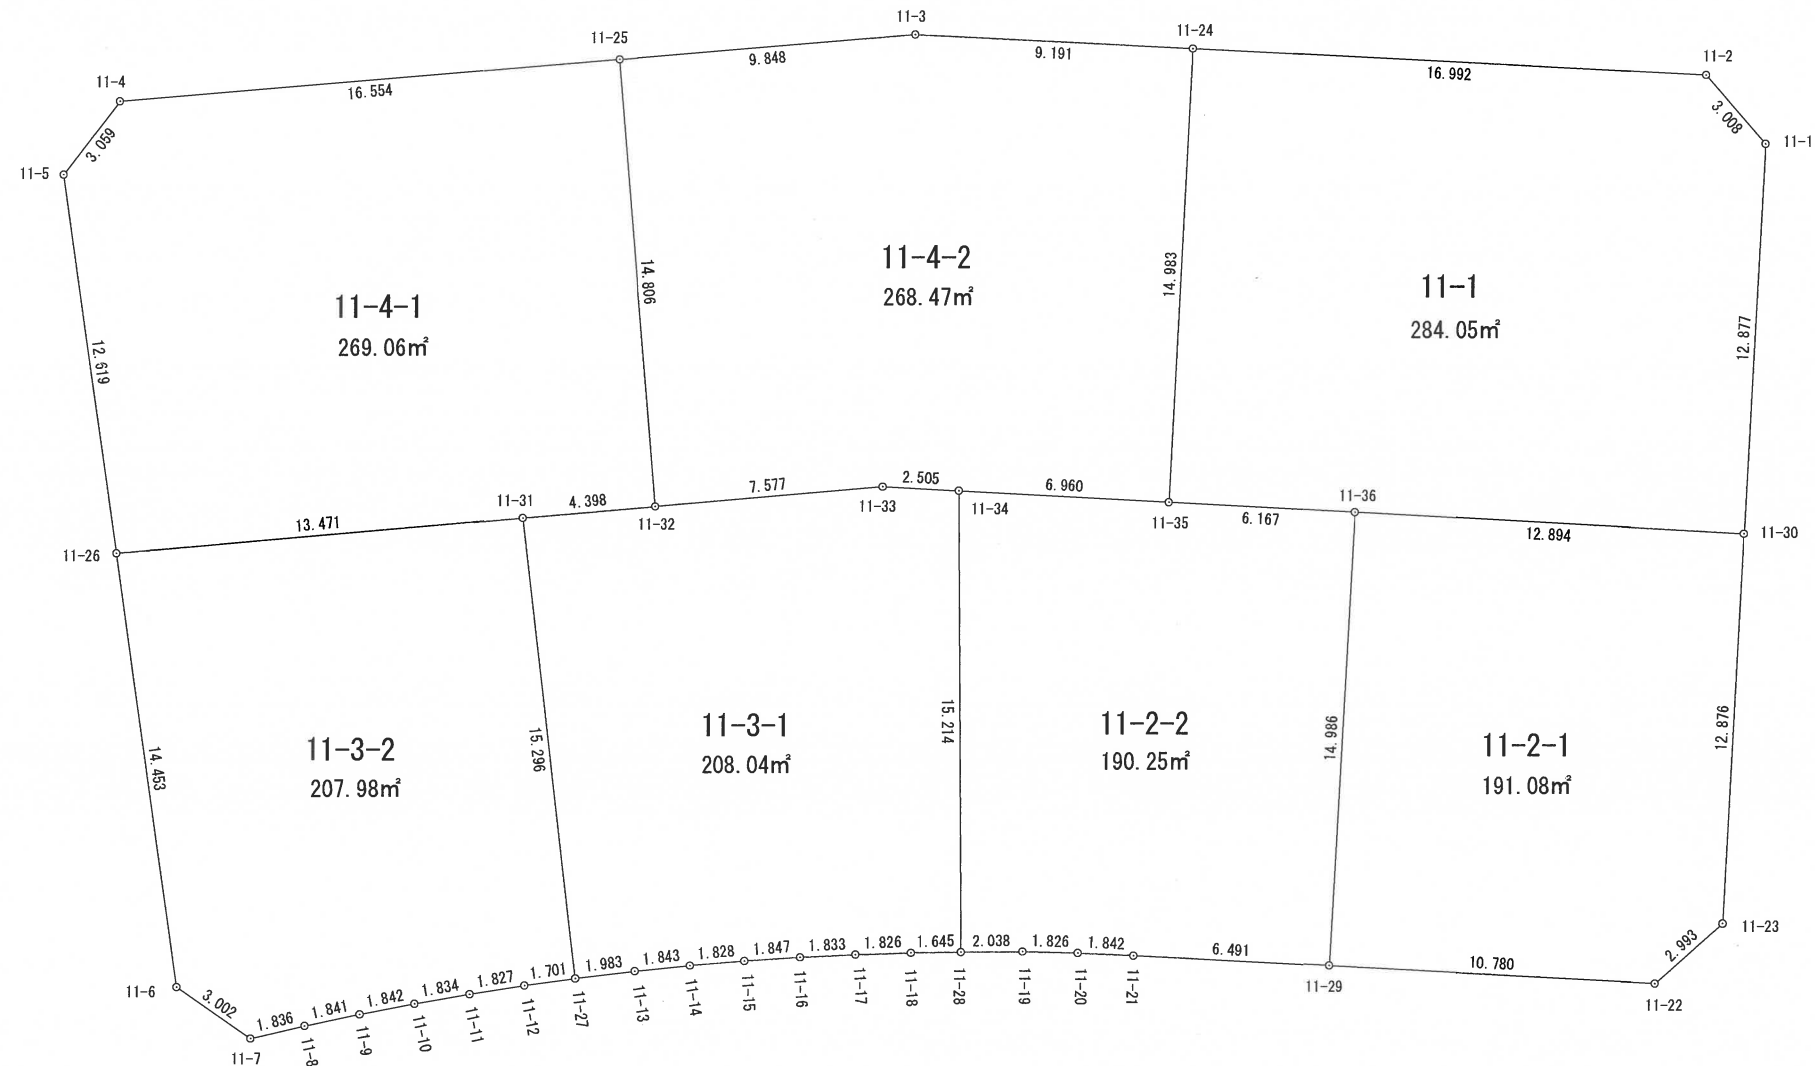

座 標 一 覧 表

測 点 名	X 座 標	Y 座 標
11-1	78383.553	-53905.917
11-2	78380.806	-53907.143
11-3	78356.550	-53897.286
11-4	78333.639	-53884.165
11-5	78332.972	-53881.180
11-6	78347.782	-53858.519
11-7	78350.743	-53858.024
11-8	78352.188	-53859.157
11-9	78353.658	-53860.265
11-10	78355.150	-53861.346
11-11	78356.654	-53862.396
11-12	78358.168	-53863.418
11-13	78361.278	-53865.392
11-14	78362.860	-53866.337
11-15	78364.445	-53867.247

座 標 一 覧 表

測 点 名	X 座 標	Y 座 標
11-16	78366.065	-53868.135
11-17	78367.687	-53868.989
11-18	78369.315	-53869.815
11-19	78372.636	-53871.407
11-20	78374.310	-53872.137
11-21	78376.013	-53872.840
11-22	78392.030	-53879.301
11-23	78393.221	-53882.047
11-24	78365.064	-53900.747
11-25	78348.002	-53892.396
11-26	78339.881	-53870.621
11-27	78359.596	-53864.342
11-28	78370.794	-53870.534
11-29	78382.032	-53875.271
11-30	78388.388	-53893.982

座 標 一 覧 表


測 点 名	X 座 標	Y 座 標
11-31	78351.550	-53877.351
11-32	78355.360	-53879.548
11-33	78361.924	-53883.333
11-34	78364.248	-53884.268
11-35	78370.705	-53886.866
11-36	78376.426	-53889.169

街区面積	1,618.96 ^{m²}
画地集計	1,618.93 ^{m²}
差 引	, 0.03 ^{m²}


様式
46

略 図

この図面は、換地処分時の画地を示すものに過ぎず、
現地の境界を証明するものではありません。
福岡市住宅都市みどり局地域まちづくり推進部地域計画課

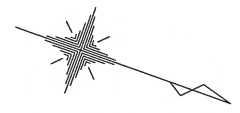

S=1/400

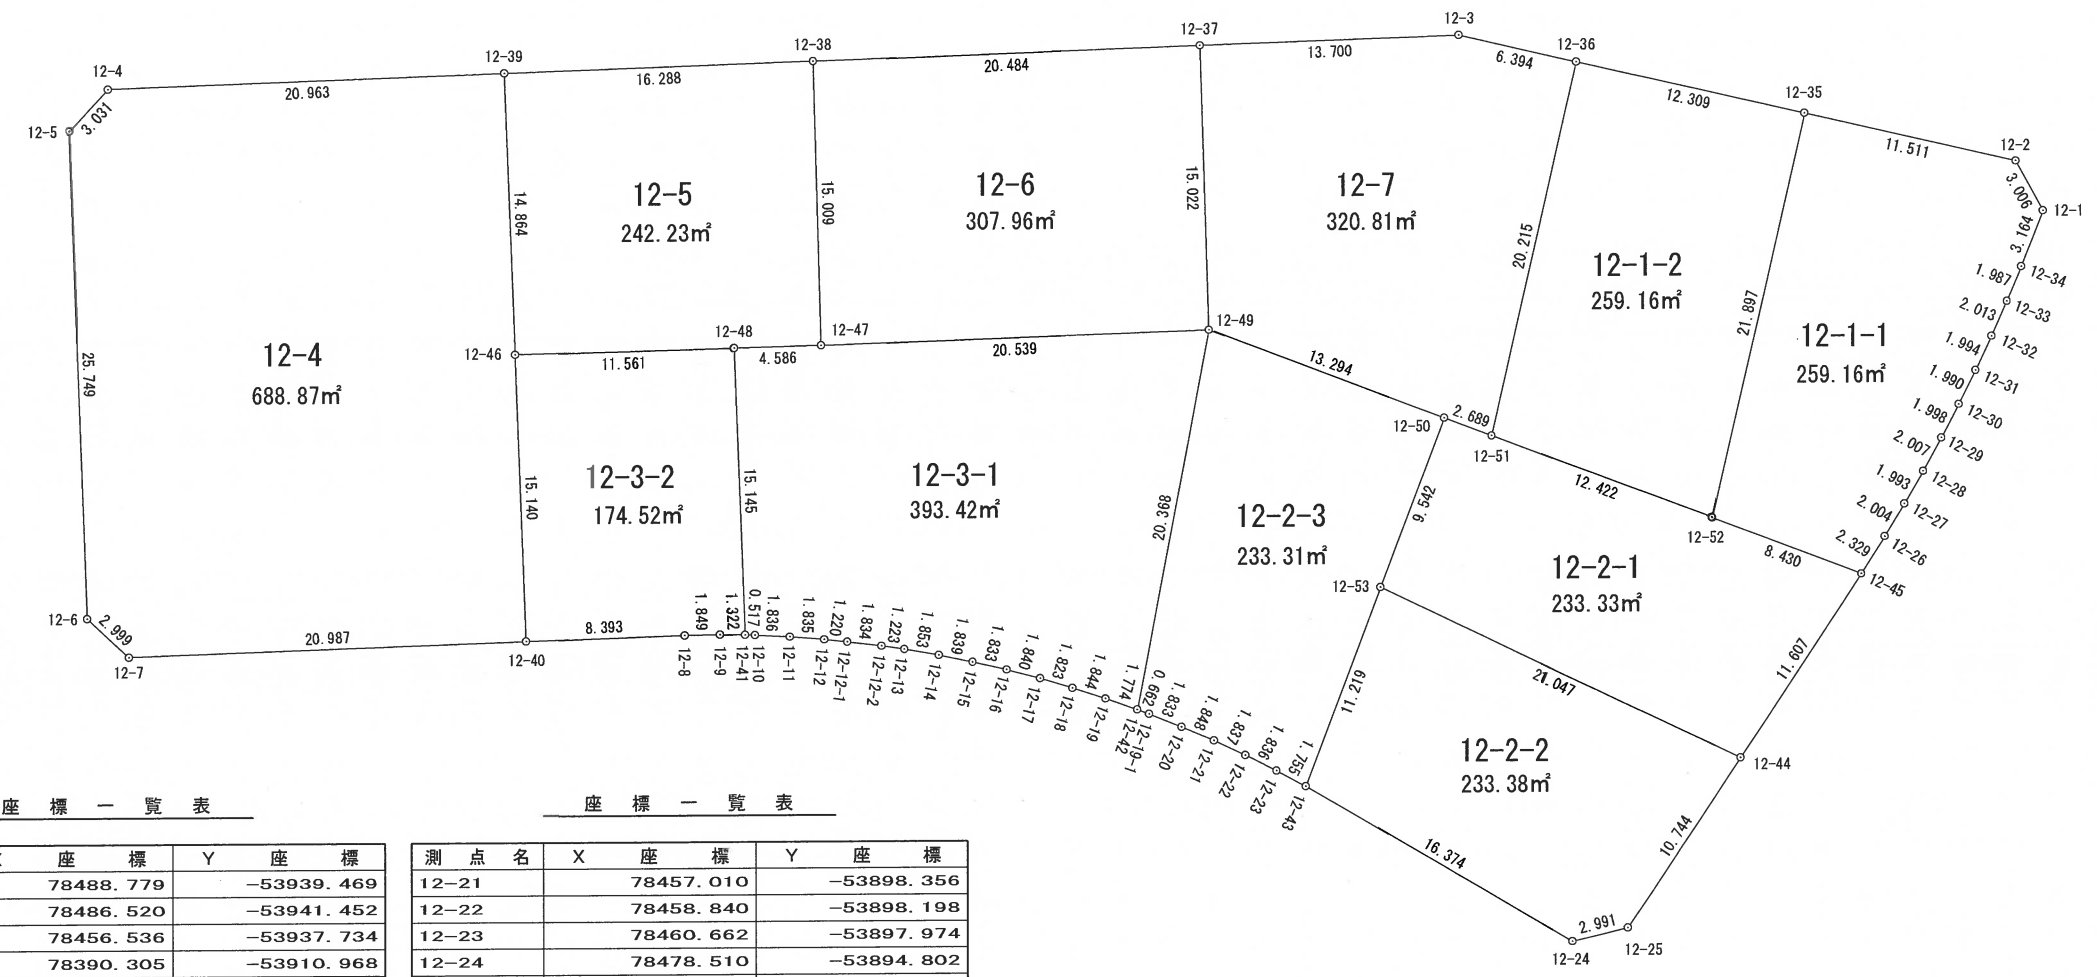

座 標 一 覧 表

測 点 名	X 座 標	Y 座 標
12-1	78488.779	-53939.469
12-2	78486.520	-53941.452
12-3	78456.536	-53937.734
12-4	78390.305	-53910.968
12-5	78389.116	-53908.180
12-6	78398.771	-53884.310
12-7	78401.534	-53883.144
12-8	78428.771	-53894.158
12-9	78430.500	-53894.814
12-10	78432.244	-53895.398
12-11	78433.999	-53895.938
12-12	78435.768	-53896.424
12-12-1	78436.953	-53896.713
12-12-2	78438.741	-53897.122
12-13	78439.939	-53897.368
12-14	78441.763	-53897.692
12-15	78443.583	-53897.955
12-16	78445.402	-53898.179
12-17	78447.234	-53898.346
12-18	78449.054	-53898.454
12-19	78450.897	-53898.524
12-19-1	78453.333	-53898.529
12-20	78455.165	-53898.458

座 標 一 覧 表

測 点 名	X 座 標	Y 座 標
12-21	78457.010	-53898.356
12-22	78458.840	-53898.198
12-23	78460.662	-53897.974
12-24	78478.510	-53894.802
12-25	78481.003	-53896.454
12-26	78486.727	-53920.461
12-27	78487.116	-53922.427
12-28	78487.460	-53924.390
12-29	78487.776	-53926.372
12-30	78488.051	-53928.351
12-31	78488.276	-53930.328
12-32	78488.455	-53932.314
12-33	78488.600	-53934.322
12-34	78488.707	-53936.306
12-35	78475.098	-53940.024
12-36	78462.882	-53938.512
12-37	78443.835	-53932.598
12-38	78424.844	-53924.922
12-39	78409.740	-53918.825
12-40	78420.991	-53891.010
12-41	78431.752	-53895.238
12-42	78452.671	-53898.538
12-43	78462.398	-53897.719


座 標 一 覧 表

測 点 名	X 座 標	Y 座 標
12-44	78483.503	-53906.903
12-45	78486.219	-53918.188
12-46	78415.313	-53905.045
12-47	78430.340	-53910.956
12-48	78426.072	-53909.277
12-49	78449.387	-53918.640
12-50	78462.680	-53918.478
12-51	78465.369	-53918.451
12-52	78477.790	-53918.293
12-53	78462.555	-53908.937


街区面積	3,346.18 m ²
画地集計	3,346.15 m ²
差 引	, 0.03 m ²

様式 46
略図

この図面は、換地処分時の画地を示すものに過ぎず、
現地の境界を証明するものではありません。
福岡市住宅都市みどり局地域まちづくり推進部地域計画課

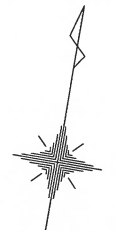

S=1/400

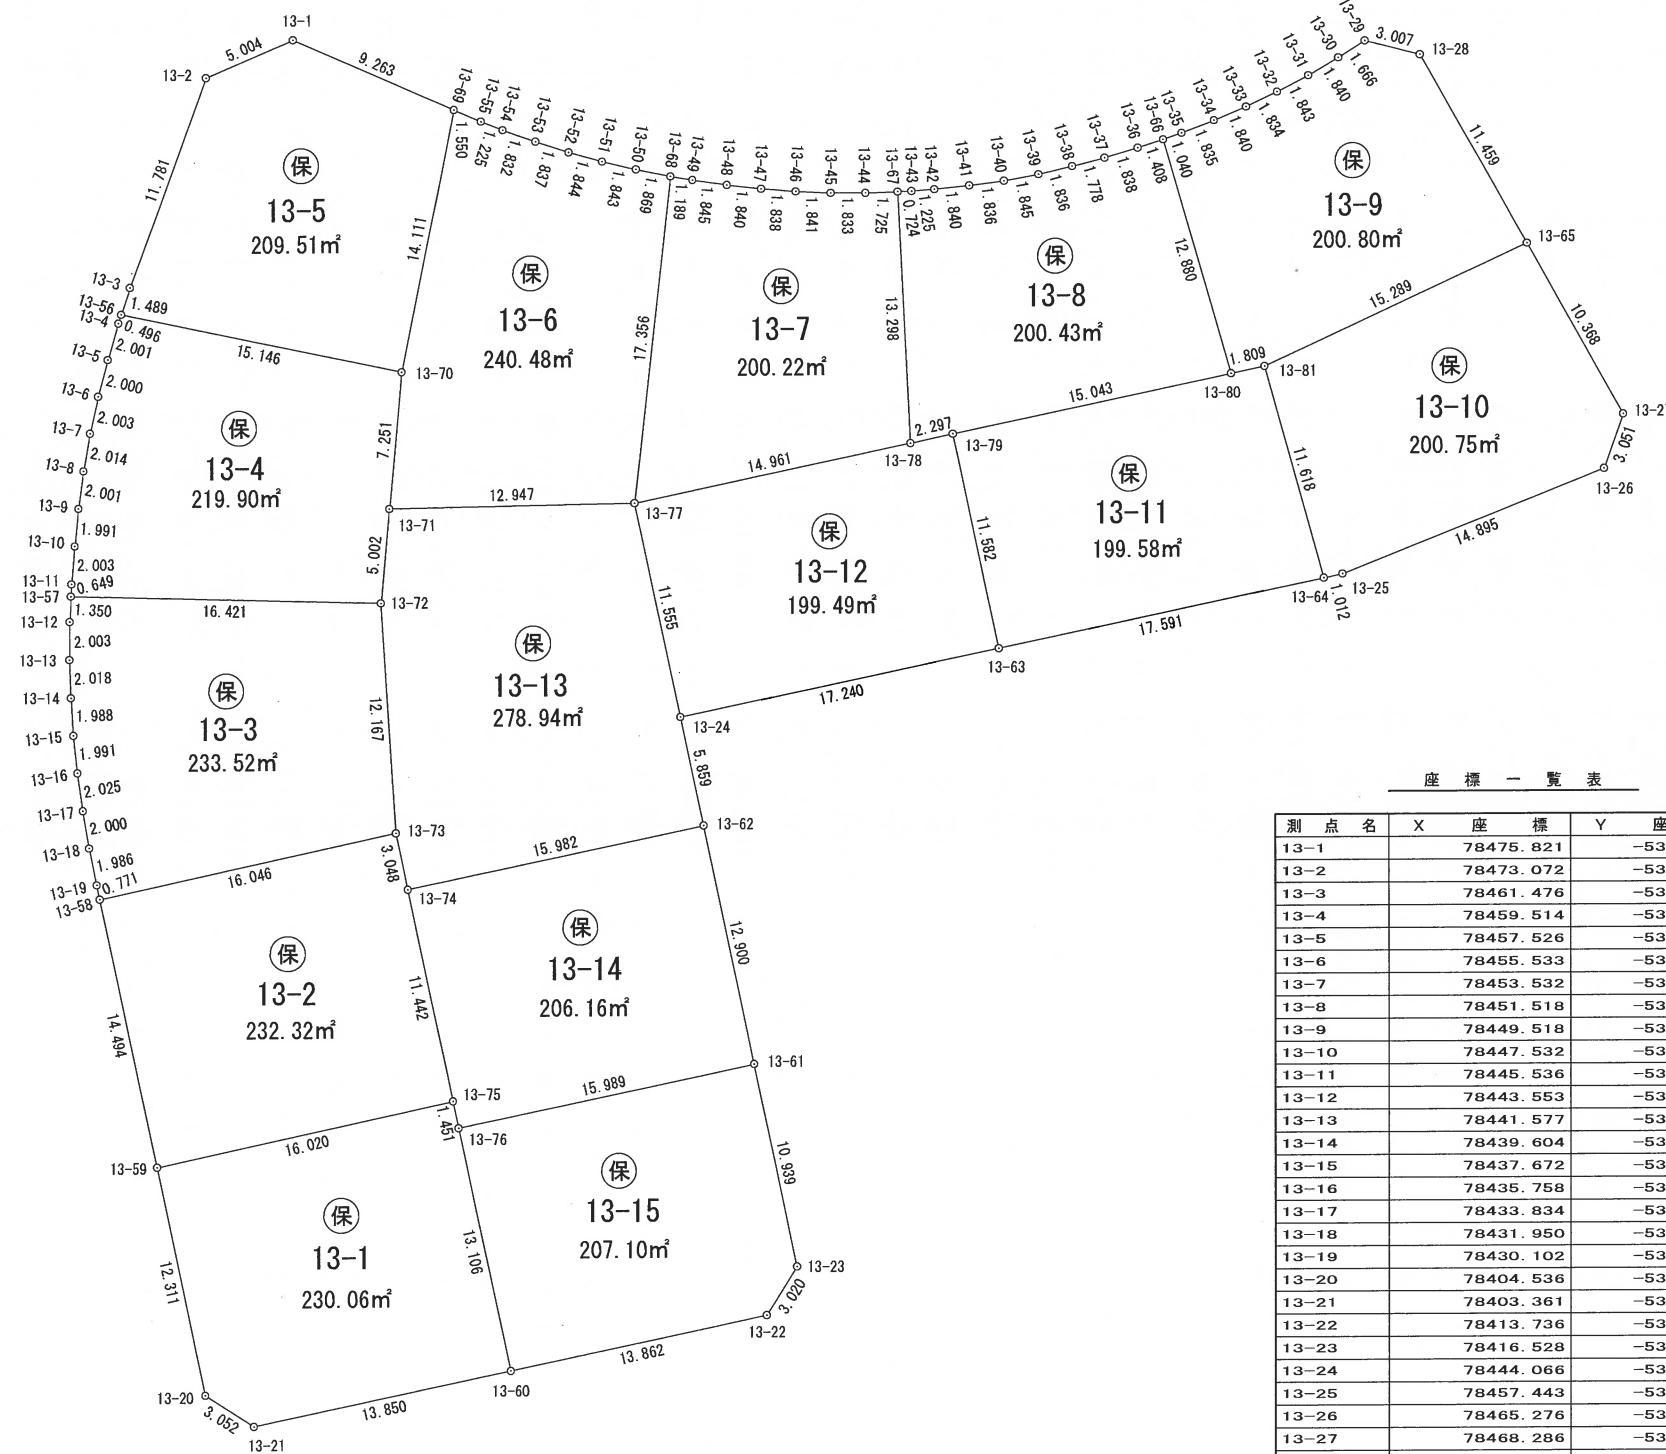

座標一覧表

測点名	X 座標	Y 座標
13-1	78475.821	-53883.472
13-2	78473.072	-53887.653
13-3	78461.476	-53889.735
13-4	78459.514	-53890.036
13-5	78457.526	-53890.262
13-6	78455.533	-53890.429
13-7	78453.532	-53890.516
13-8	78451.518	-53890.518
13-9	78449.518	-53890.445
13-10	78447.532	-53890.304
13-11	78445.536	-53890.131
13-12	78443.553	-53889.876
13-13	78441.577	-53889.549
13-14	78439.604	-53889.123
13-15	78437.672	-53888.653
13-16	78435.758	-53888.104
13-17	78433.834	-53887.473
13-18	78431.950	-53886.801
13-19	78430.102	-53886.074
13-20	78404.536	-53875.736
13-21	78403.361	-53872.919
13-22	78413.736	-53847.222
13-23	78416.528	-53846.070
13-24	78444.066	-53857.190
13-25	78457.443	-53823.937
13-26	78465.276	-53811.268
13-27	78468.286	-53810.769
13-28	78485.155	-53824.620
13-29	78485.379	-53827.619
13-30	78484.259	-53828.853
13-31	78483.066	-53830.254
13-32	78481.938	-53831.711
13-33	78480.879	-53833.208
13-34	78479.883	-53834.755

座標一覧表


測点名	X 座標	Y 座標
13-35	78478.936	-53836.327
13-36	78477.776	-53838.482
13-37	78476.953	-53840.125
13-38	78476.225	-53841.747
13-39	78475.501	-53843.434
13-40	78474.860	-53845.164
13-41	78474.305	-53846.914
13-42	78473.802	-53848.684
13-43	78473.498	-53849.871
13-44	78472.991	-53852.267
13-45	78472.676	-53854.073
13-46	78472.440	-53855.899
13-47	78472.275	-53857.730
13-48	78472.163	-53859.567
13-49	78472.109	-53861.411
13-50	78472.155	-53864.468
13-51	78472.253	-53866.308
13-52	78472.444	-53868.142
13-53	78472.702	-53869.961
13-54	78473.014	-53871.766
13-55	78473.267	-53872.965
13-56	78460.004	-53889.961
13-57	78444.892	-53890.048
13-58	78429.386	-53885.787
13-59	78415.950	-53880.350
13-60	78408.546	-53860.076
13-61	78426.674	-53850.160
13-62	78438.636	-53854.989
13-63	78450.494	-53841.193
13-64	78457.064	-53824.875
13-65	78476.300	-53817.347
13-66	78478.433	-53837.237
13-67	78473.344	-53850.578
13-68	78472.103	-53862.600
13-69	78473.627	-53874.473
13-70	78459.520	-53874.823
13-71	78452.294	-53874.221
13-72	78447.309	-53873.806
13-73	78435.483	-53870.944
13-74	78432.654	-53869.809
13-75	78422.041	-53865.533
13-76	78420.696	-53864.989
13-77	78454.781	-53861.515
13-78	78460.375	-53847.639
13-79	78461.241	-53845.511
13-80	78466.871	-53831.561
13-81	78467.547	-53829.883

街区面積	3,259.33
画地集計	3,259.26
差引	0.07

様式 46

略図

この図面は、換地処分時の画地を示すものに過ぎず、
現地の境界を証明するものではありません。
福岡市住宅都市みどり局地域まちづくり推進部地域計画課

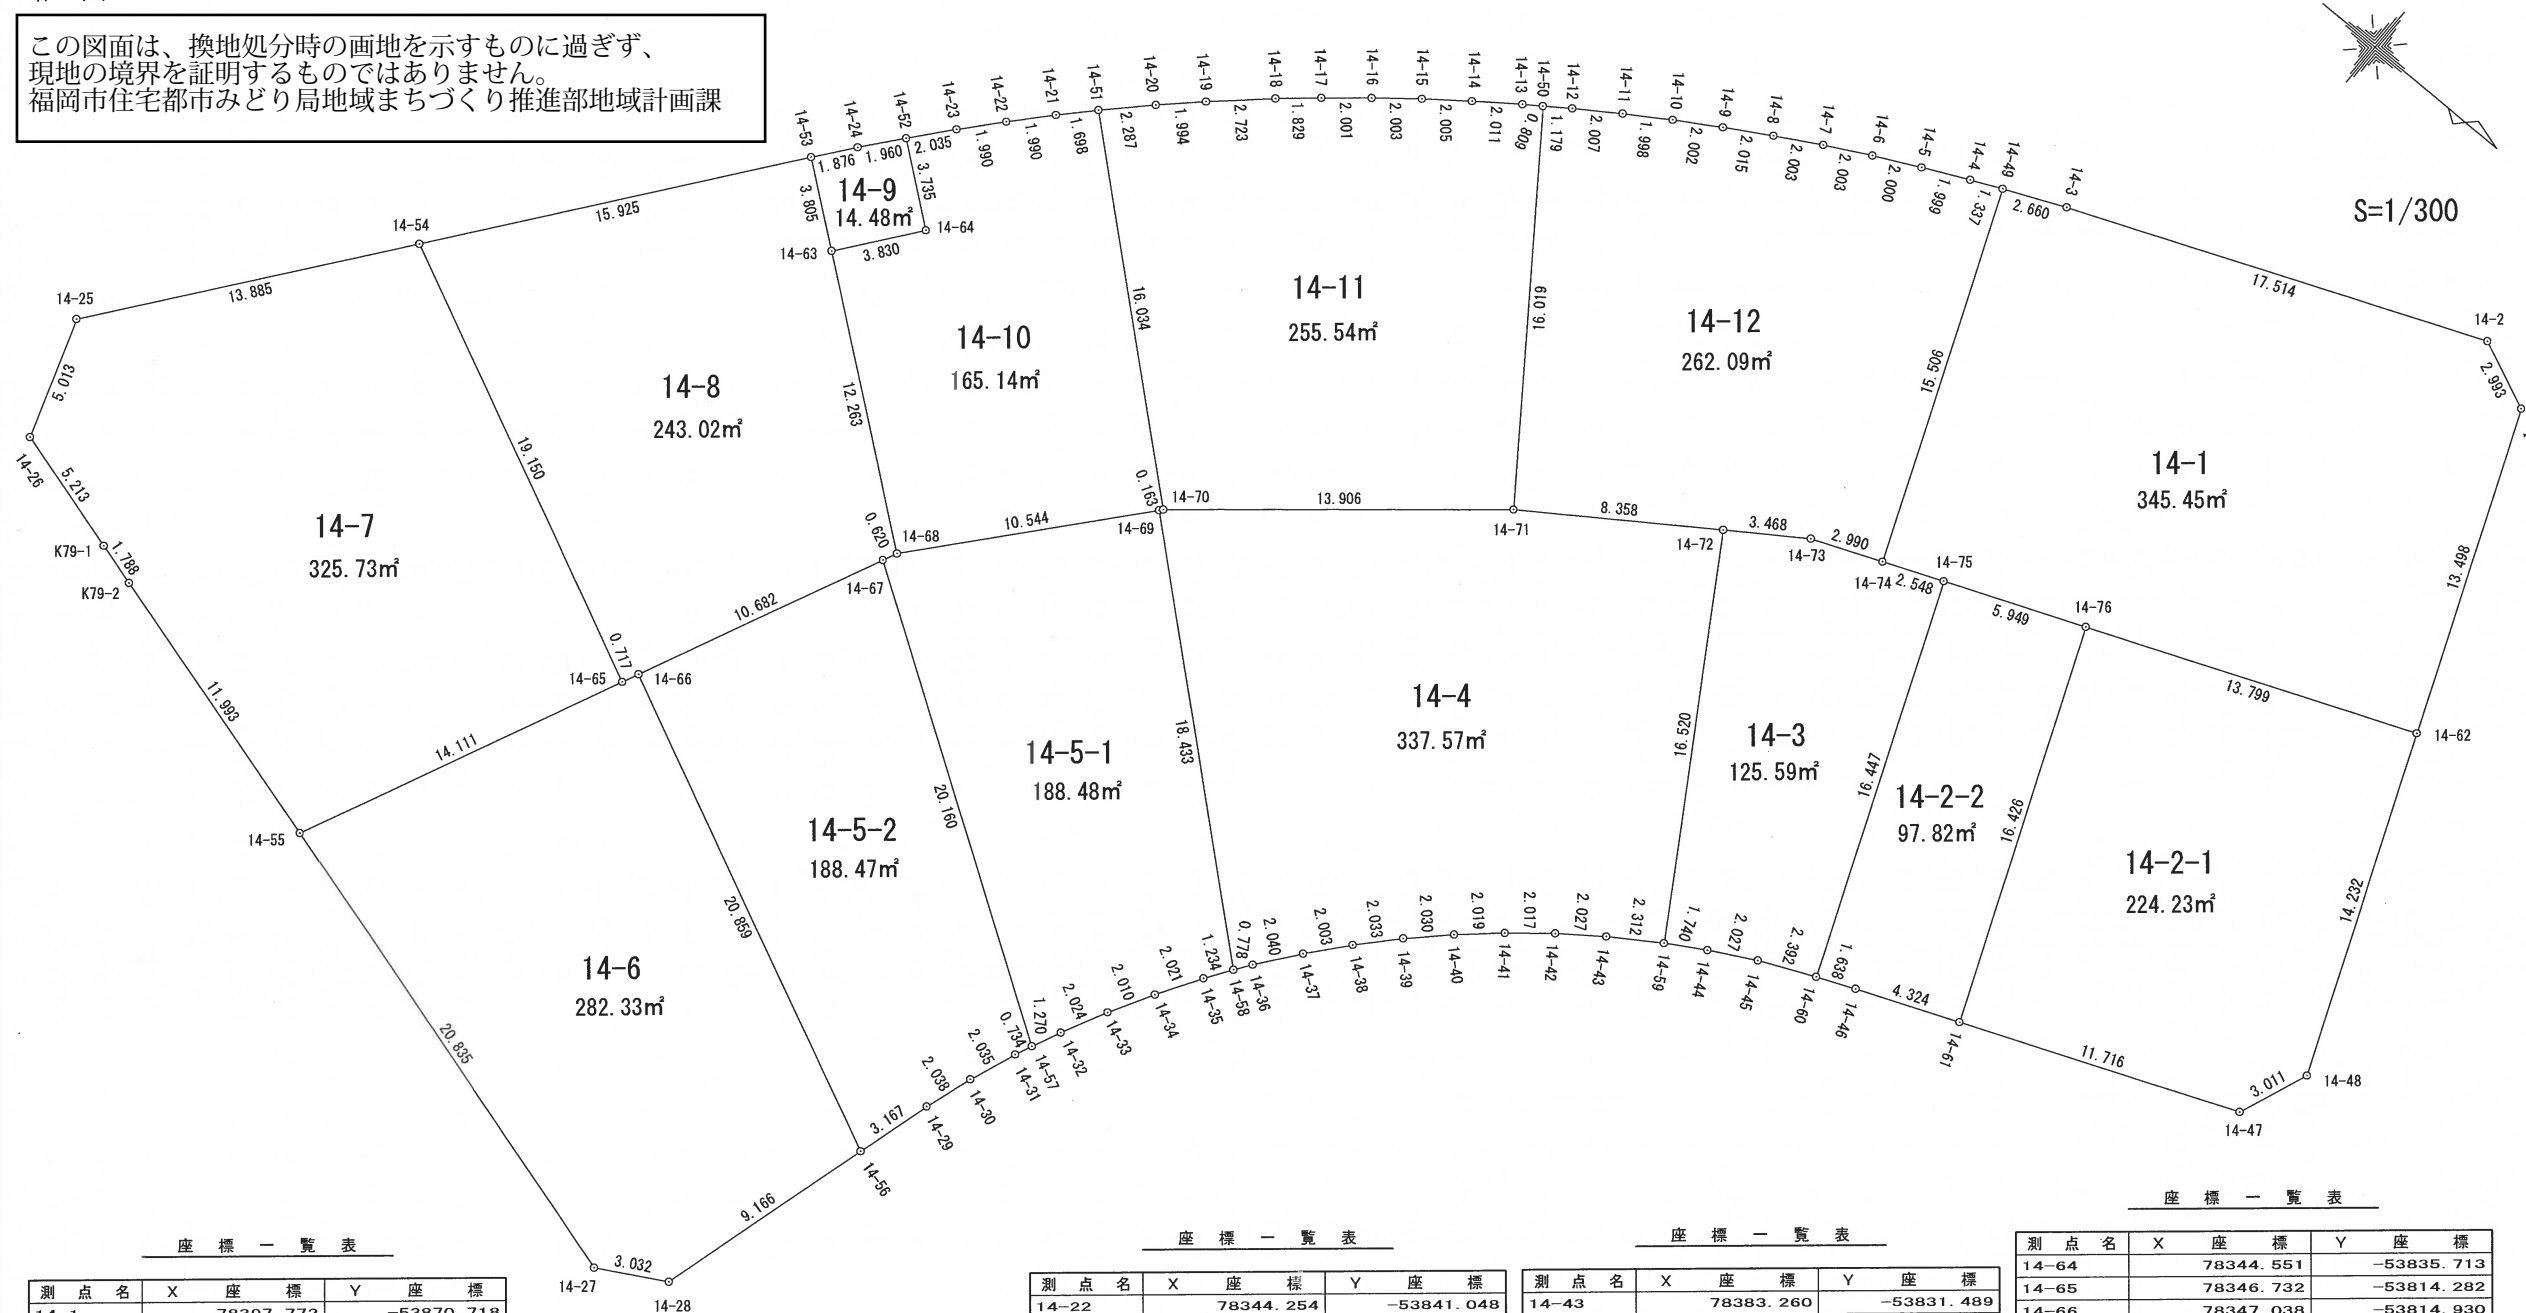

座標一覧表

測点名	X座標	Y座標
14-1	78397.772	-53870.718
14-2	78395.022	-53871.900
14-3	78378.793	-53865.314
14-4	78375.142	-53863.686
14-5	78373.334	-53862.833
14-6	78371.540	-53861.948
14-7	78369.766	-53861.019
14-8	78368.017	-53860.043
14-9	78366.275	-53859.031
14-10	78364.564	-53857.991
14-11	78362.881	-53856.915
14-12	78361.213	-53855.799
14-13	78359.582	-53854.663
14-14	78357.957	-53853.479
14-15	78356.360	-53852.267
14-16	78354.797	-53851.014
14-17	78353.256	-53849.737
14-18	78351.864	-53848.551
14-19	78349.848	-53846.721
14-20	78348.400	-53845.350
14-21	78345.603	-53842.511

座標一覧表

測点名	X座標	Y座標
14-22	78344.254	-53841.048
14-23	78342.932	-53839.560
14-24	78340.361	-53836.503
14-25	78320.881	-53811.512
14-26	78322.455	-53806.752
14-27	78360.735	-53795.753
14-28	78363.383	-53797.229
14-29	78366.800	-53809.079
14-30	78367.445	-53811.012
14-31	78368.188	-53812.906
14-32	78369.021	-53814.729
14-33	78369.942	-53816.531
14-34	78370.940	-53818.276
14-35	78372.003	-53819.995
14-36	78373.151	-53821.647
14-37	78374.407	-53823.254
14-38	78375.704	-53824.780
14-39	78377.091	-53826.266
14-40	78378.551	-53827.676
14-41	78380.064	-53829.013
14-42	78381.626	-53830.289

座標一覧表

測点名	X座標	Y座標
14-43	78383.260	-53831.489
14-44	78386.697	-53833.634
14-45	78388.486	-53834.586
14-46	78392.180	-53836.196
14-47	78407.050	-53842.210
14-48	78408.162	-53845.008
14-49	78376.359	-53864.240
14-50	78360.246	-53855.125
14-51	78346.779	-53843.736
14-52	78341.609	-53838.014
14-53	78339.195	-53835.034
14-54	78329.418	-53822.463
14-55	78340.714	-53801.519
14-56	78365.908	-53806.040
14-57	78368.486	-53813.577
14-58	78372.697	-53821.015
14-59	78385.198	-53832.750
14-60	78390.671	-53835.559
14-61	78396.190	-53837.814
14-62	78402.832	-53858.204
14-63	78342.195	-53832.693

座標一覧表



測点名	X座標	Y座標
14-64	78344.551	-53835.713
14-65	78346.732	-53814.282
14-66	78347.038	-53814.930
14-67	78351.599	-53824.589
14-68	78351.864	-53825.150
14-69	78358.784	-53833.106
14-70	78358.891	-53833.229
14-71	78369.589	-53842.113
14-72	78376.509	-53846.800
14-73	78379.386	-53848.737
14-74	78382.157	-53849.859
14-75	78384.520	-53850.812
14-76	78390.035	-53853.043
K79-1	78327.465	-53805.312
K79-2	78329.184	-53804.820

街区面積	3,056.00
画地集計	3,055.94
差引	0.06

様式
46

略 図

この図面は、換地処分時の画地を示すものに過ぎず、
現地の境界を証明するものではありません。
福岡市住宅都市みどり局地域まちづくり推進部地域計画課

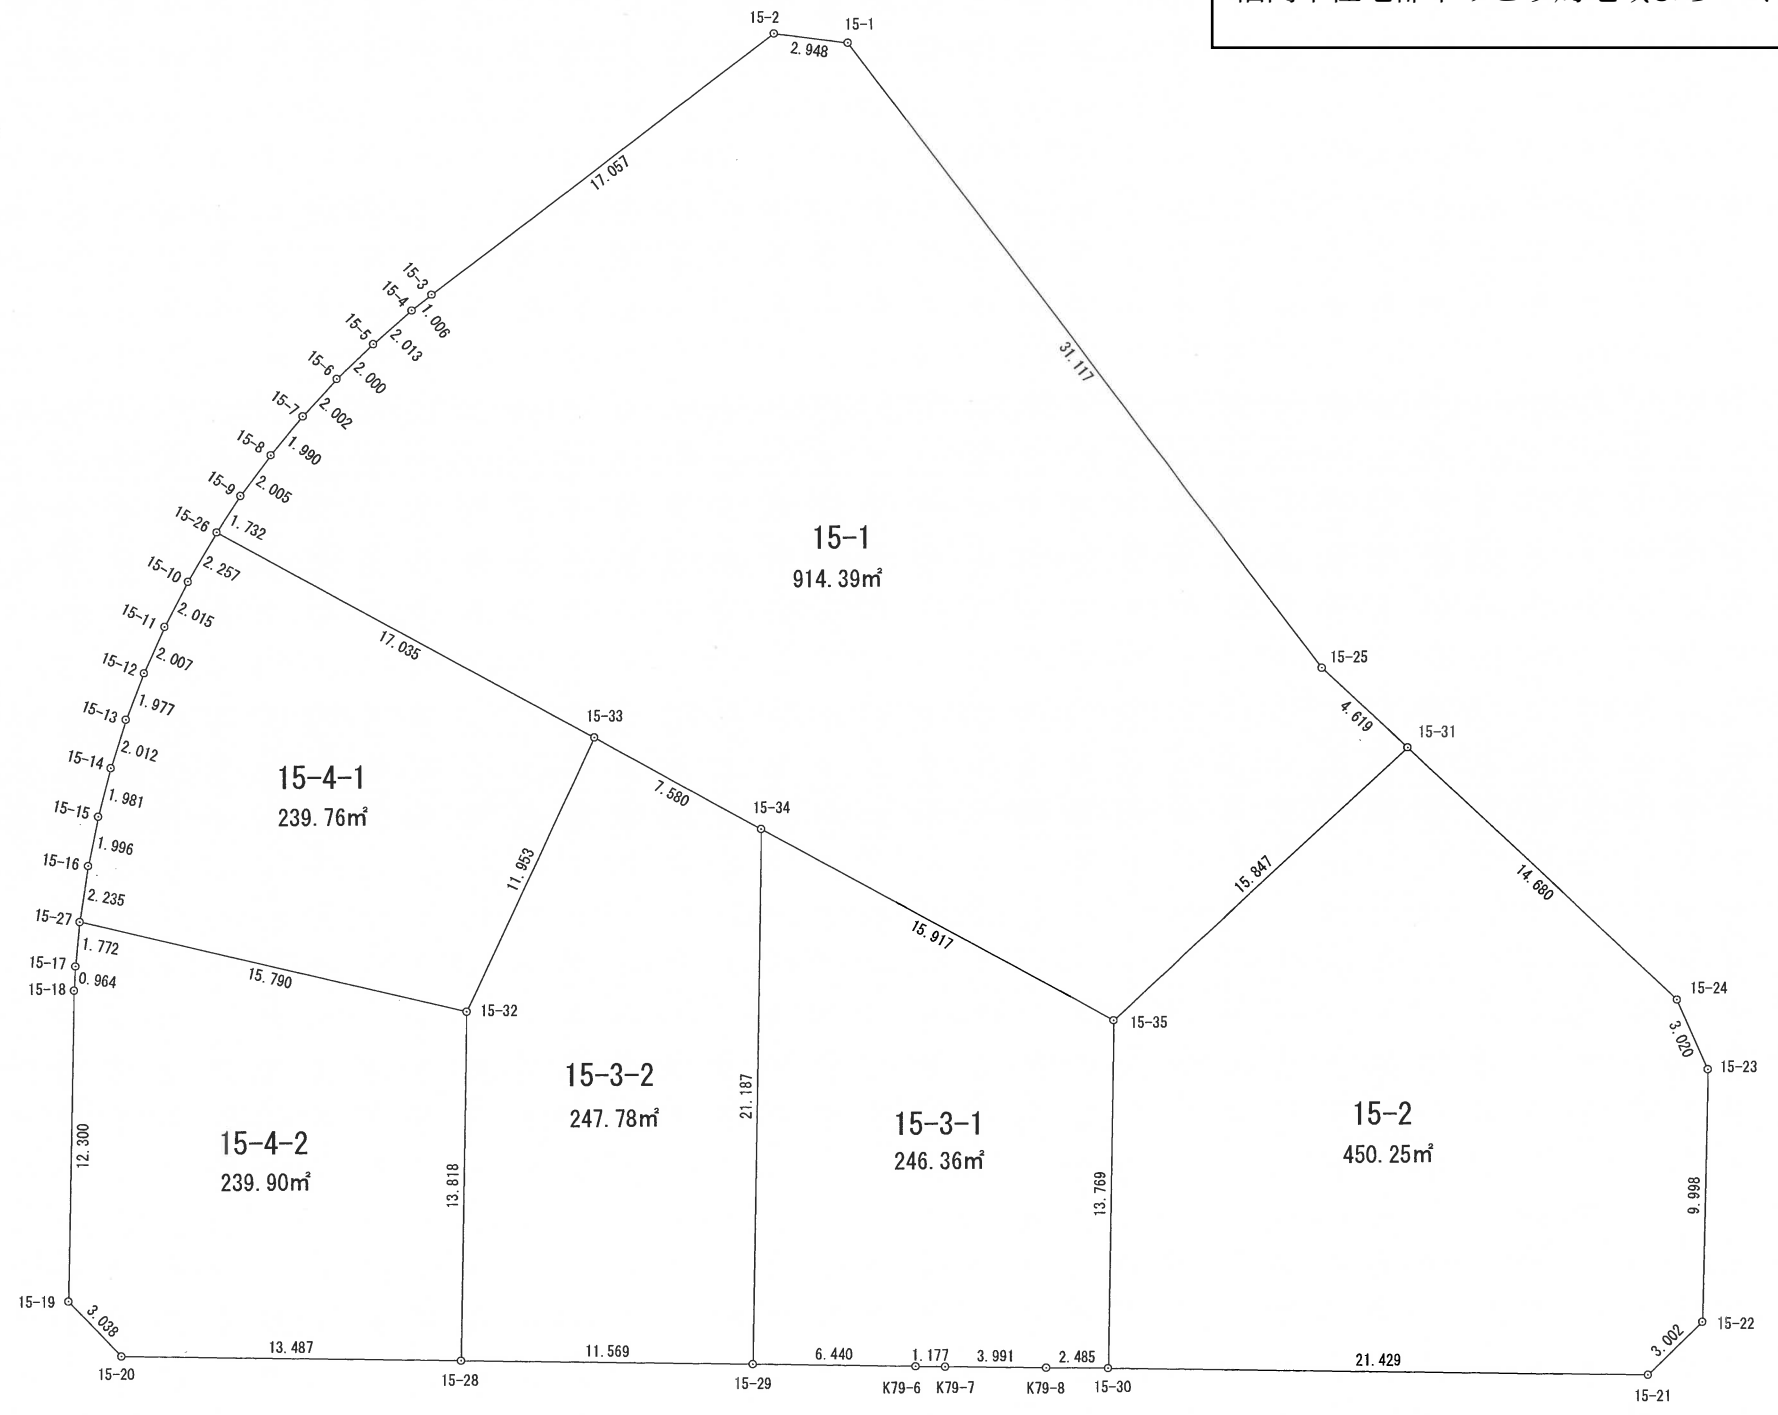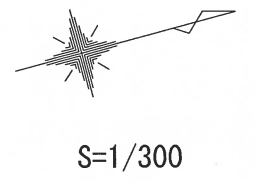

座 標 一 覧 表


測 点 名	X 座 標	Y 座 標
15-1	78411.998	-53835.519
15-2	78409.274	-53836.646
15-3	78393.459	-53830.256
15-4	78392.533	-53829.862
15-5	78390.727	-53828.973
15-6	78388.970	-53828.018
15-7	78387.279	-53826.947
15-8	78385.654	-53825.799
15-9	78384.074	-53824.564
15-10	78381.169	-53821.831
15-11	78379.801	-53820.351
15-12	78378.529	-53818.798
15-13	78377.354	-53817.208
15-14	78376.266	-53815.516
15-15	78375.279	-53813.798
15-16	78374.382	-53812.015
15-17	78372.862	-53808.309
15-18	78372.555	-53807.395
15-19	78369.150	-53795.576
15-20	78370.622	-53792.919
15-21	78428.855	-53776.231
15-22	78431.481	-53777.685
15-23	78434.287	-53787.281
15-24	78433.827	-53790.266
15-25	78423.664	-53806.672
15-26	78382.780	-53823.412
15-27	78373.484	-53809.968
15-28	78383.585	-53789.197
15-29	78394.707	-53786.013
15-30	78408.257	-53782.139
15-31	78426.085	-53802.738
15-32	78387.387	-53802.482
15-33	78395.082	-53811.628
15-34	78400.550	-53806.378
15-35	78412.052	-53795.375
K79-6	78400.896	-53784.234
K79-7	78402.028	-53783.911
K79-8	78405.866	-53782.815

街 区 面 積	2, 338 . 46 m ²
画 地 集 計	2, 338 . 44 m ²
差 引	, 0 . 02 m ²

略 図

様
式
46

この図面は、換地処分時の画地を示すものに過ぎず、
現地の境界を証明するものではありません。
福岡市住宅都市みどり局地域まちづくり推進部地域計画課

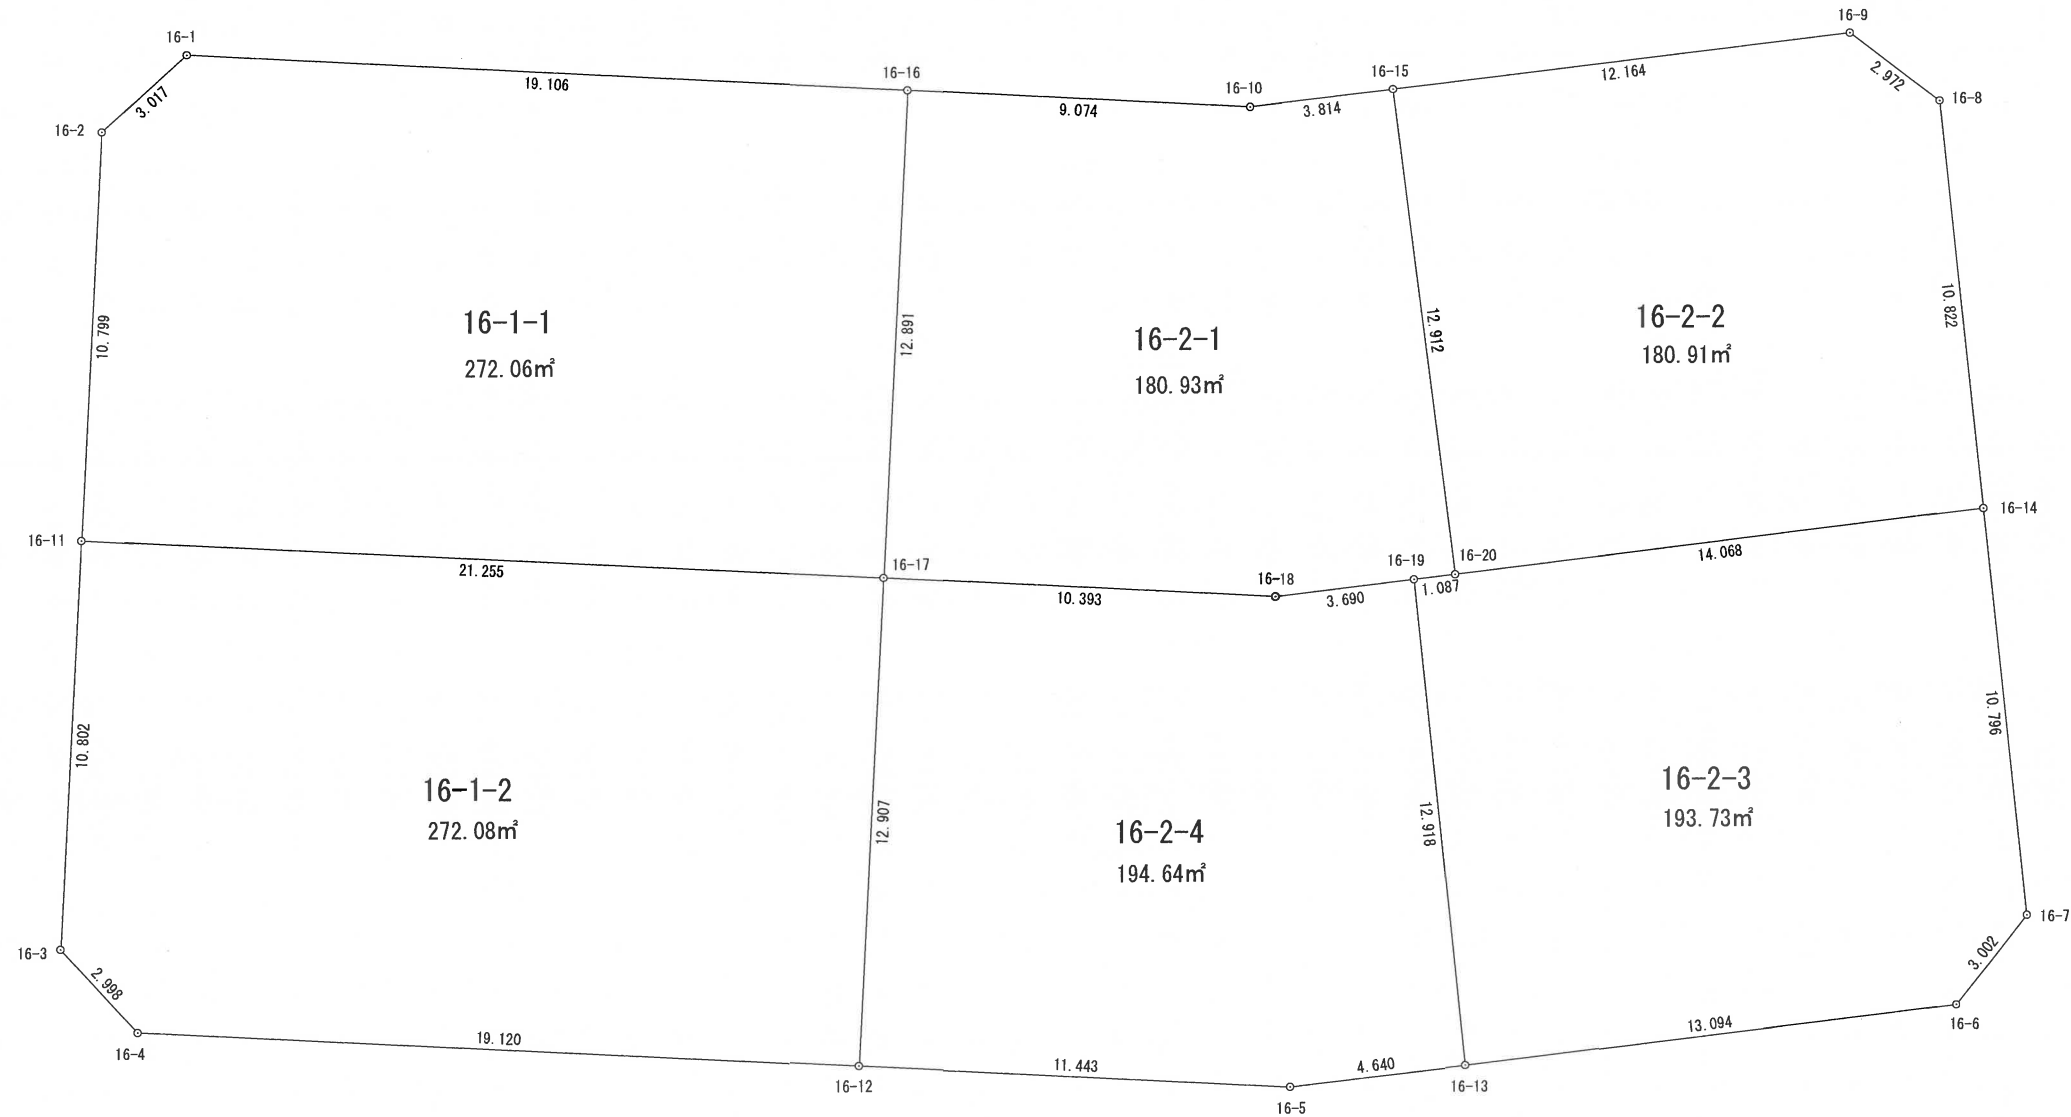

座 標 一 覧 表

測 点 名	X 座 標	Y 座 標
16-1	78441.539	-53847.381
16-2	78438.765	-53848.566
16-3	78418.731	-53840.489
16-4	78417.588	-53837.717
16-5	78429.041	-53809.381
16-6	78438.377	-53794.303
16-7	78441.299	-53793.614
16-8	78459.831	-53804.746
16-9	78460.466	-53807.649
16-10	78452.063	-53821.239


座 標 一 覧 表

測 点 名	X 座 標	Y 座 標
16-11	78428.750	-53844.527
16-12	78424.753	-53819.990
16-13	78431.469	-53805.427
16-14	78450.553	-53799.175
16-15	78454.067	-53817.994
16-16	78448.672	-53829.656
16-17	78436.721	-53824.823
16-18	78440.612	-53815.186
16-19	78442.559	-53812.051
16-20	78443.132	-53811.127

街区面積	1,294.36 m²
画地集計	1,294.35 m²
差 引	, 0.01 m²

様式
46
略図

この図面は、換地処分時の画地を示すものに過ぎず、
現地の境界を証明するものではありません。
福岡市住宅都市みどり局地域まちづくり推進部地域計画課

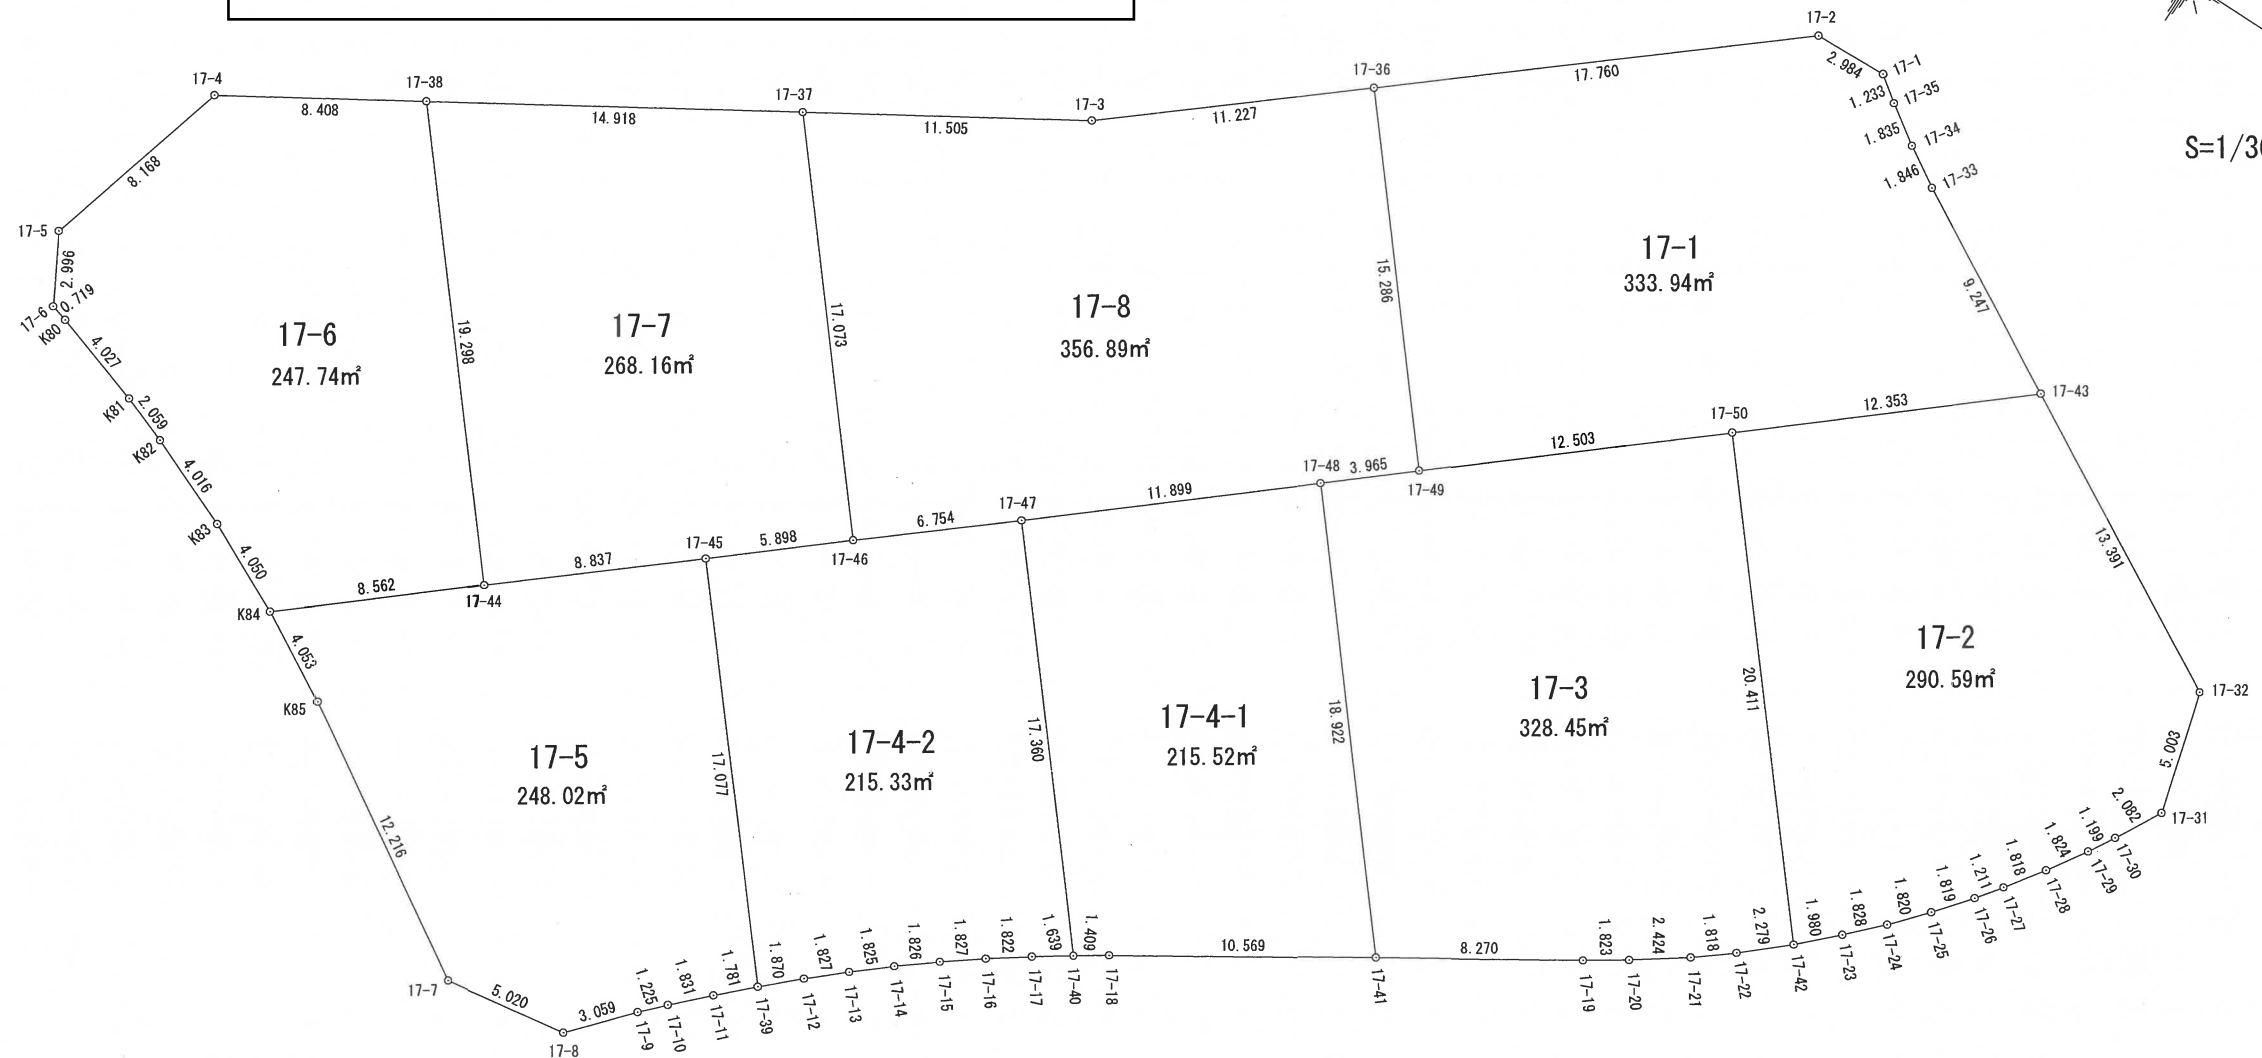

座 標 一 覧 表

測 点 名	X 座 標	Y 座 標
17-1	78492.875	-53820.843
17-2	78489.893	-53820.733
17-3	78467.477	-53802.355
17-4	78437.625	-53784.410
17-5	78435.344	-53776.567
17-6	78436.778	-53773.936
17-7	78464.441	-53759.940
17-8	78469.403	-53760.699
17-9	78471.444	-53762.978
17-10	78472.295	-53763.859
17-11	78473.596	-53765.148
17-12	78476.262	-53767.642
17-13	78477.641	-53768.840
17-14	78479.043	-53770.008
17-15	78480.478	-53771.137
17-16	78481.944	-53772.227
17-17	78483.435	-53773.274

座 標 一 覧 表

測 点 名	X 座 標	Y 座 標
17-18	78485.974	-53774.960
17-19	78501.936	-53784.965
17-20	78503.461	-53785.963
17-21	78505.443	-53787.358
17-22	78506.868	-53788.487
17-23	78510.015	-53791.355
17-24	78511.298	-53792.657
17-25	78512.506	-53794.018
17-26	78513.660	-53795.424
17-27	78514.382	-53796.396
17-28	78515.437	-53797.877
17-29	78516.437	-53799.402
17-30	78517.050	-53800.433
17-31	78518.054	-53802.257
17-32	78516.726	-53807.081
17-33	78496.960	-53818.115
17-34	78495.391	-53819.088

座 標 一 覧 表

測 点 名	X 座 標	Y 座 標
17-35	78493.869	-53820.113
17-36	78476.161	-53809.470
17-37	78457.616	-53796.429
17-38	78444.832	-53788.740
17-39	78474.883	-53766.379
17-40	78484.796	-53774.187
17-41	78494.927	-53780.576
17-42	78508.588	-53789.982
17-43	78505.030	-53813.601
17-44	78457.150	-53773.885
17-45	78463.965	-53779.510
17-46	78468.503	-53783.277
17-47	78473.726	-53787.559
17-48	78482.877	-53795.165
17-49	78485.921	-53797.705
17-50	78495.547	-53805.684
K80	78437.469	-53773.739


座 標 一 覧 表

測 点 名	X 座 標	Y 座 標
K81	78441.301	-53772.500
K82	78443.225	-53771.767
K83	78446.925	-53770.205
K84	78450.560	-53768.419
K85	78454.084	-53766.417


街区面積	2,504.69 ^{m²}
画地集計	2,504.64 ^{m²}
差 引	, 0.05 ^{m²}

略 図

この図面は、換地処分時の画地を示すものに過ぎず、
現地の境界を証明するものではありません。
福岡市住宅都市みどり局地域まちづくり推進部地域計画課

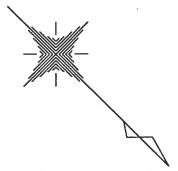

S=1/400

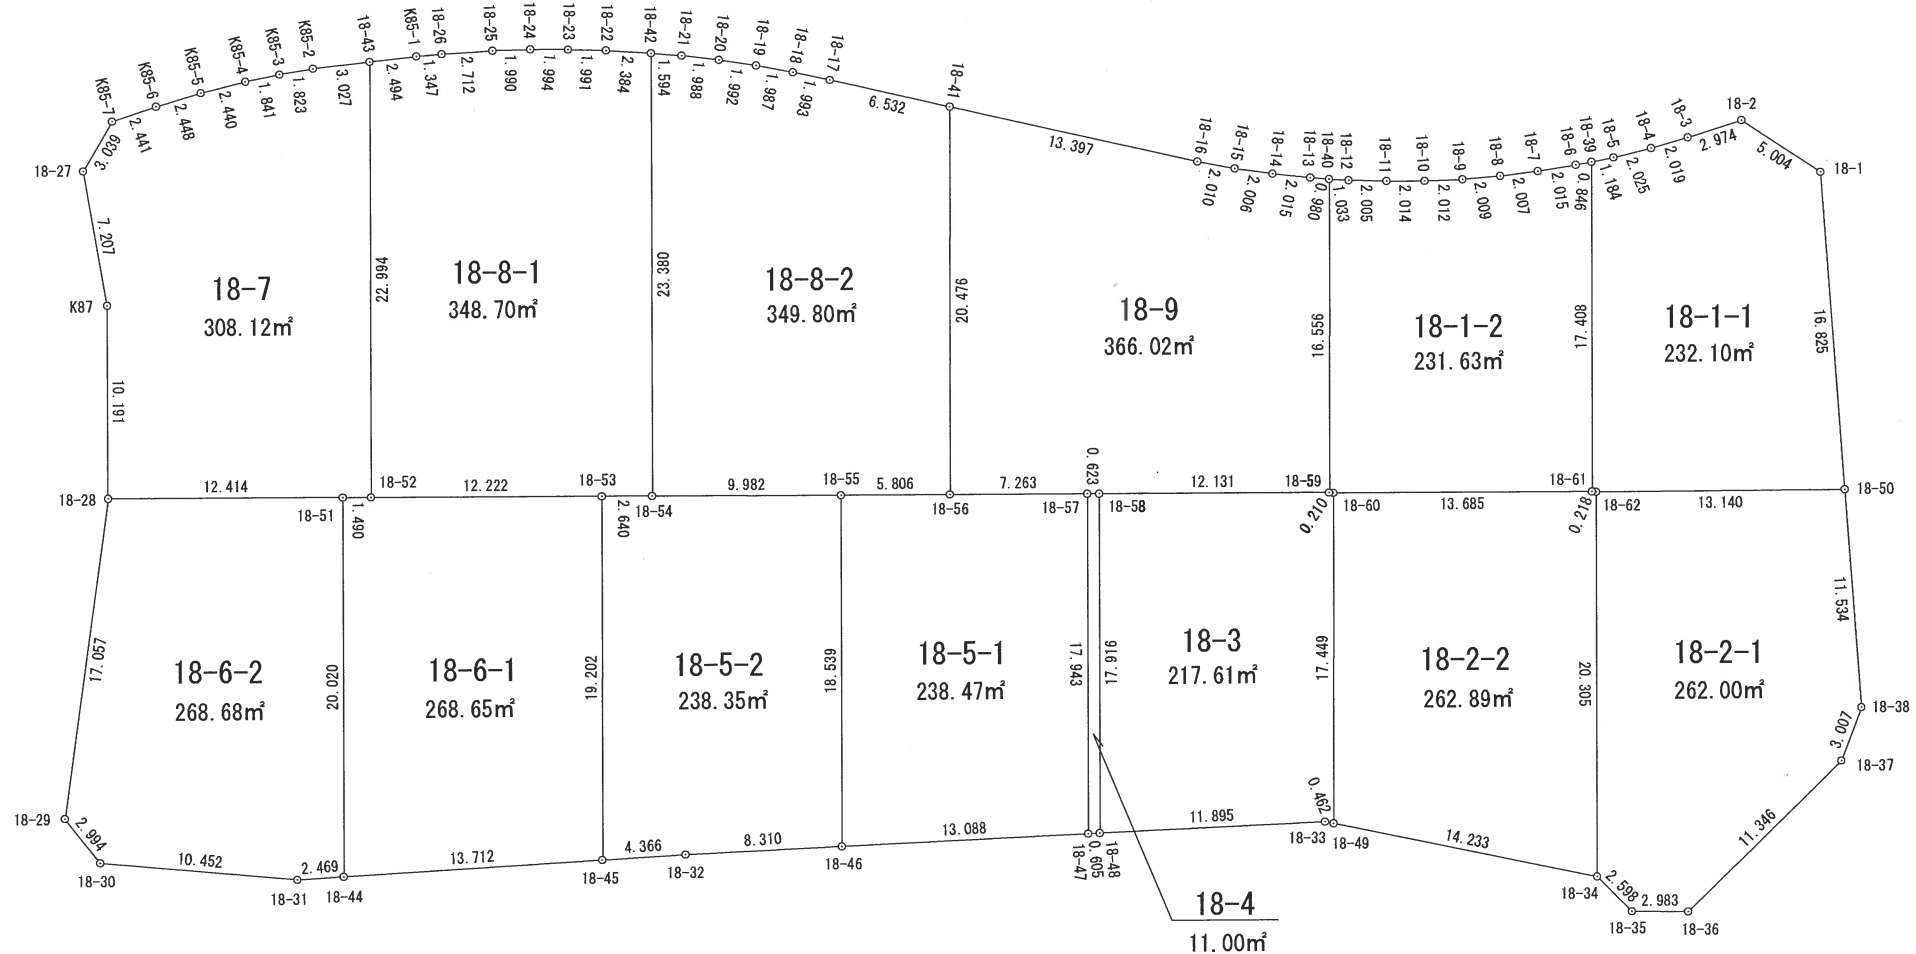

座 標 一 覧 表

測 点 名	X 座 標	Y 座 標
18-1	78531.186	-53801.754
18-2	78526.287	-53800.735
18-3	78524.913	-53798.097
18-4	78523.933	-53796.332
18-5	78522.885	-53794.599
18-6	78521.744	-53792.920
18-7	78520.562	-53791.288
18-8	78519.325	-53789.708
18-9	78518.029	-53788.173
18-10	78516.662	-53786.697
18-11	78515.232	-53785.279
18-12	78513.778	-53783.898
18-13	78512.252	-53782.584
18-14	78510.677	-53781.327
18-15	78509.070	-53780.126
18-16	78507.411	-53778.991
18-17	78490.539	-53768.384
18-18	78488.867	-53767.300
18-19	78487.224	-53766.182
18-20	78485.615	-53765.007

座 標 一 覧 表

測 点 名	X 座 標	Y 座 標
18-21	78484.051	-53763.780
18-22	78481.032	-53761.189
18-23	78479.583	-53759.824
18-24	78478.159	-53758.428
18-25	78476.796	-53756.978
18-26	78475.000	-53754.946
18-27	78465.863	-53737.218
18-28	78478.973	-53725.874
18-29	78489.265	-53712.272
18-30	78492.239	-53711.929
18-31	78500.263	-53718.626
18-32	78513.917	-53733.981
18-33	78536.776	-53759.013
18-34	78549.052	-53767.091
18-35	78551.650	-53767.070
18-36	78553.777	-53769.161
18-37	78553.909	-53780.506
18-38	78552.676	-53783.249
18-39	78522.223	-53793.617
18-40	78512.998	-53783.220

座 標 一 覧 表

測 点 名	X 座 標	Y 座 標
18-41	78496.070	-53771.859
18-42	78482.829	-53762.756
18-43	78472.573	-53751.969
18-44	78501.903	-53720.472
18-45	78511.016	-53730.718
18-46	78519.518	-53740.120
18-47	78528.338	-53749.790
18-48	78528.747	-53750.236
18-49	78537.160	-53759.270
18-50	78543.933	-53790.772
18-51	78487.761	-53734.642
18-52	78488.816	-53735.694
18-53	78497.468	-53744.326
18-54	78499.332	-53746.195
18-55	78506.412	-53753.232
18-56	78510.512	-53757.343
18-57	78515.650	-53762.477
18-58	78516.091	-53762.917
18-59	78524.678	-53771.486
18-60	78524.837	-53771.623

座 標 一 覧 表


測 点 名	X 座 標	Y 座 標
18-61	78534.519	-53781.295
18-62	78534.684	-53781.438
K85-1	78474.129	-53753.918
K85-2	78470.684	-53749.604
K85-3	78469.625	-53748.120
K85-4	78468.607	-53746.586
K85-5	78467.349	-53744.495
K85-6	78466.184	-53742.342
K85-7	78465.093	-53740.158
K87	78471.756	-53733.069

街区面積	3,604.08 m ²
画地集計	3,604.02 m ²
差 引	, 0.06 m ²


様式 46

略 図

この図面は、換地処分時の画地を示すものに過ぎず、
現地の境界を証明するものではありません。
福岡市住宅都市みどり局地域まちづくり推進部地域計画課

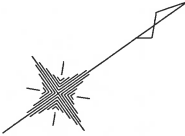

S=1/400

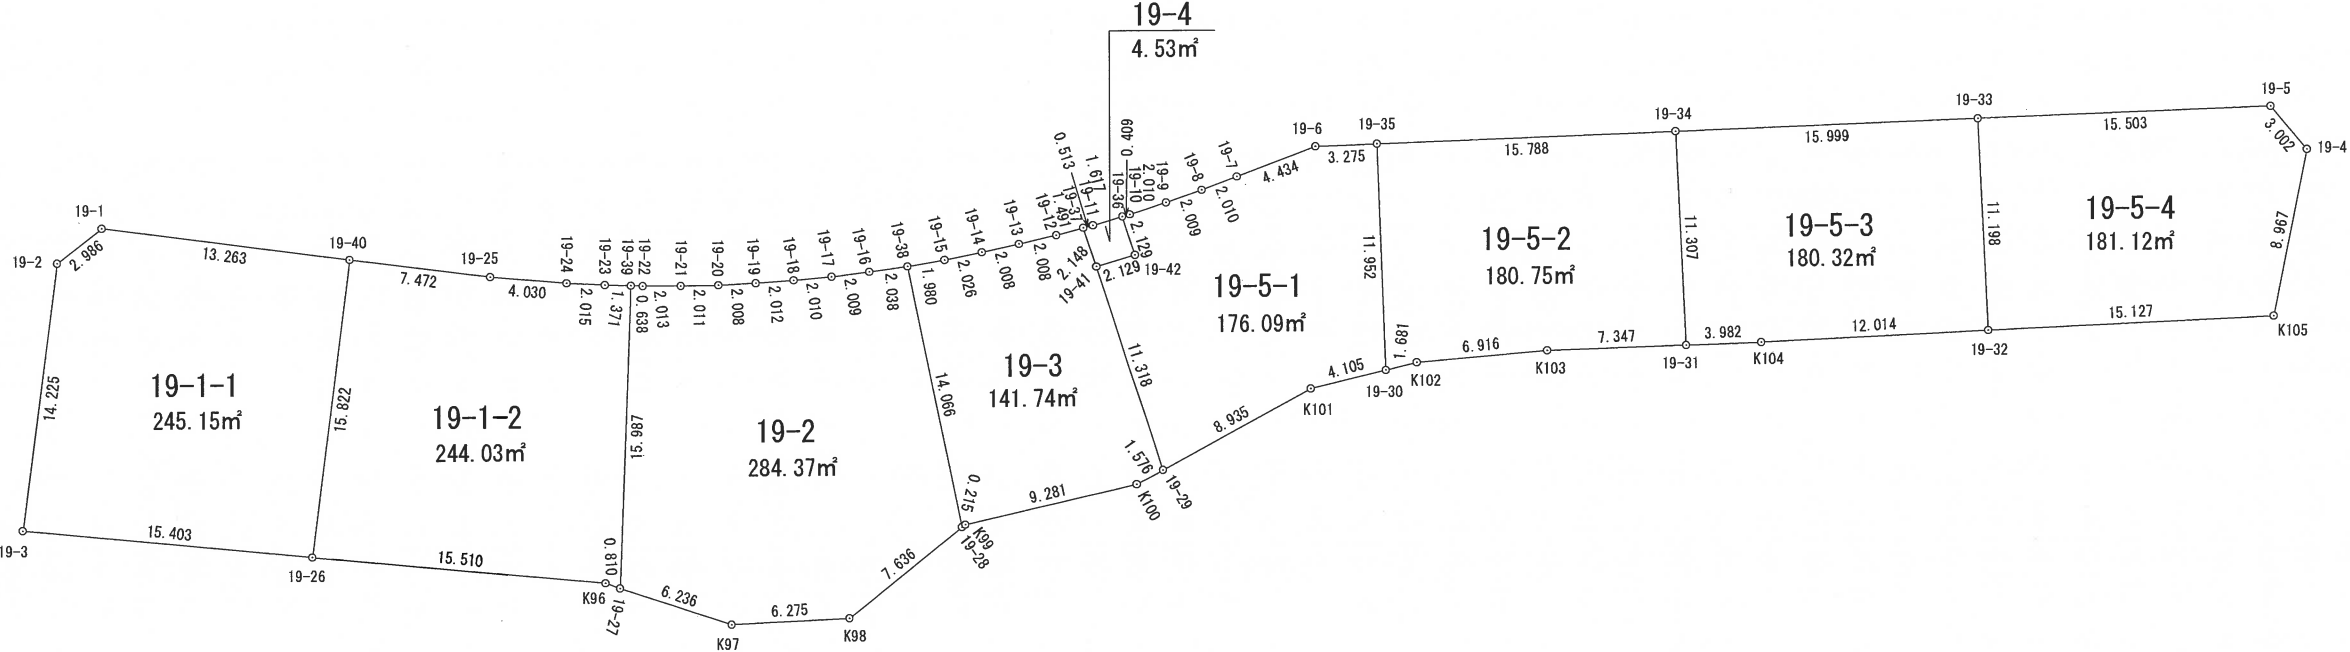

座 標 一 覧 表

測 点 名	X 座 標	Y 座 標
19-1	78530. 970	-53740. 646
19-2	78527. 988	-53740. 495
19-3	78518. 394	-53729. 993
19-4	78628. 598	-53676. 599
19-5	78628. 326	-53679. 589
19-6	78585. 862	-53707. 043
19-7	78581. 567	-53708. 143
19-8	78579. 624	-53708. 656
19-9	78577. 693	-53709. 211
19-10	78575. 772	-53709. 801
19-11	78573. 853	-53710. 449
19-12	78571. 975	-53711. 148
19-13	78570. 114	-53711. 903
19-14	78568. 263	-53712. 682
19-15	78566. 407	-53713. 494
19-16	78562. 807	-53715. 277
19-17	78561. 033	-53716. 219
19-18	78559. 293	-53717. 226
19-19	78557. 568	-53718. 262
19-20	78555. 869	-53719. 332

座 標 一 覧 表

測 点 名	X 座 標	Y 座 標
19-21	78554. 206	-53720. 463
19-22	78552. 561	-53721. 624
19-23	78550. 955	-53722. 831
19-24	78549. 368	-53724. 072
19-25	78546. 279	-53726. 661
19-26	78530. 105	-53719. 987
19-27	78542. 384	-53709. 275
19-28	78559. 046	-53701. 427
19-29	78569. 426	-53697. 753
19-30	78582. 121	-53695. 224
19-31	78595. 821	-53687. 128
19-32	78609. 316	-53678. 540
19-33	78615. 304	-53688. 002
19-34	78601. 865	-53696. 684
19-35	78588. 610	-53705. 261
19-36	78575. 385	-53709. 932
19-37	78573. 372	-53710. 628
19-38	78564. 618	-53714. 342
19-39	78552. 051	-53722. 008
19-40	78540. 753	-53731. 690

座 標 一 覧 表

測 点 名	X 座 標	Y 座 標
19-41	78572. 743	-53708. 574
19-42	78574. 761	-53707. 896
K96	78541. 921	-53709. 940
K97	78546. 116	-53704. 279
K98	78551. 426	-53700. 935
K99	78559. 261	-53701. 432
K100	78567. 862	-53697. 944
K101	78578. 303	-53696. 733
K102	78583. 689	-53694. 618
K103	78589. 669	-53691. 144
K104	78599. 159	-53684. 957
K105	78622. 087	-53670. 433


街 区 面 積	1, 638 . 14 m ²
画 地 集 計	1, 638 . 10 m ²
差 引	, 0 . 04 m ²

様式
46

略図


この図面は、換地処分時の画地を示すものに過ぎず、
現地の境界を証明するものではありません。
福岡市住宅都市みどり局地域まちづくり推進部地域計画課

S=1/300

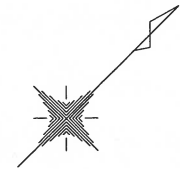

座標一覧表


測点名	X 座標	Y 座標
20-1	78586.135	-53763.008
20-2	78583.140	-53762.947
20-3	78576.916	-53756.379
20-4	78566.662	-53754.306
20-5	78558.948	-53760.983
20-6	78550.838	-53761.085
20-7	78540.711	-53754.426
20-8	78534.885	-53748.060
20-9	78535.026	-53745.062
20-10	78548.423	-53732.794
20-11	78549.928	-53731.454
20-12	78551.425	-53730.152
20-13	78552.963	-53728.873
20-14	78554.540	-53727.634
20-15	78556.135	-53726.440
20-16	78557.779	-53725.280
20-17	78559.432	-53724.174
20-18	78561.140	-53723.109
20-19	78562.843	-53722.083
20-20	78564.597	-53721.094
20-21	78566.362	-53720.174
20-22	78568.142	-53719.281
20-23	78569.963	-53718.476
20-24	78575.024	-53716.387
20-25	78576.921	-53715.730
20-26	78578.822	-53715.130
20-27	78580.741	-53714.558
20-28	78582.682	-53714.041
20-29	78588.259	-53712.616
20-30	78591.172	-53713.350
20-31	78608.331	-53729.400
20-32	78609.220	-53732.243
20-33	78607.167	-53741.779
20-34	78568.486	-53754.676
20-35	78551.152	-53730.390
20-36	78558.499	-53724.798
20-37	78573.848	-53716.862
20-38	78604.316	-53725.646
20-39	78598.694	-53750.338
20-40	78576.462	-53754.078
20-41	78589.256	-53741.016
20-42	78596.365	-53733.745
20-43	78568.728	-53753.759
20-44	78568.034	-53752.374
20-45	78567.339	-53739.152
20-46	78558.944	-53738.925
20-47	78563.715	-53734.869
20-48	78565.635	-53733.228
20-49	78579.349	-53721.509
K125	78572.634	-53755.506

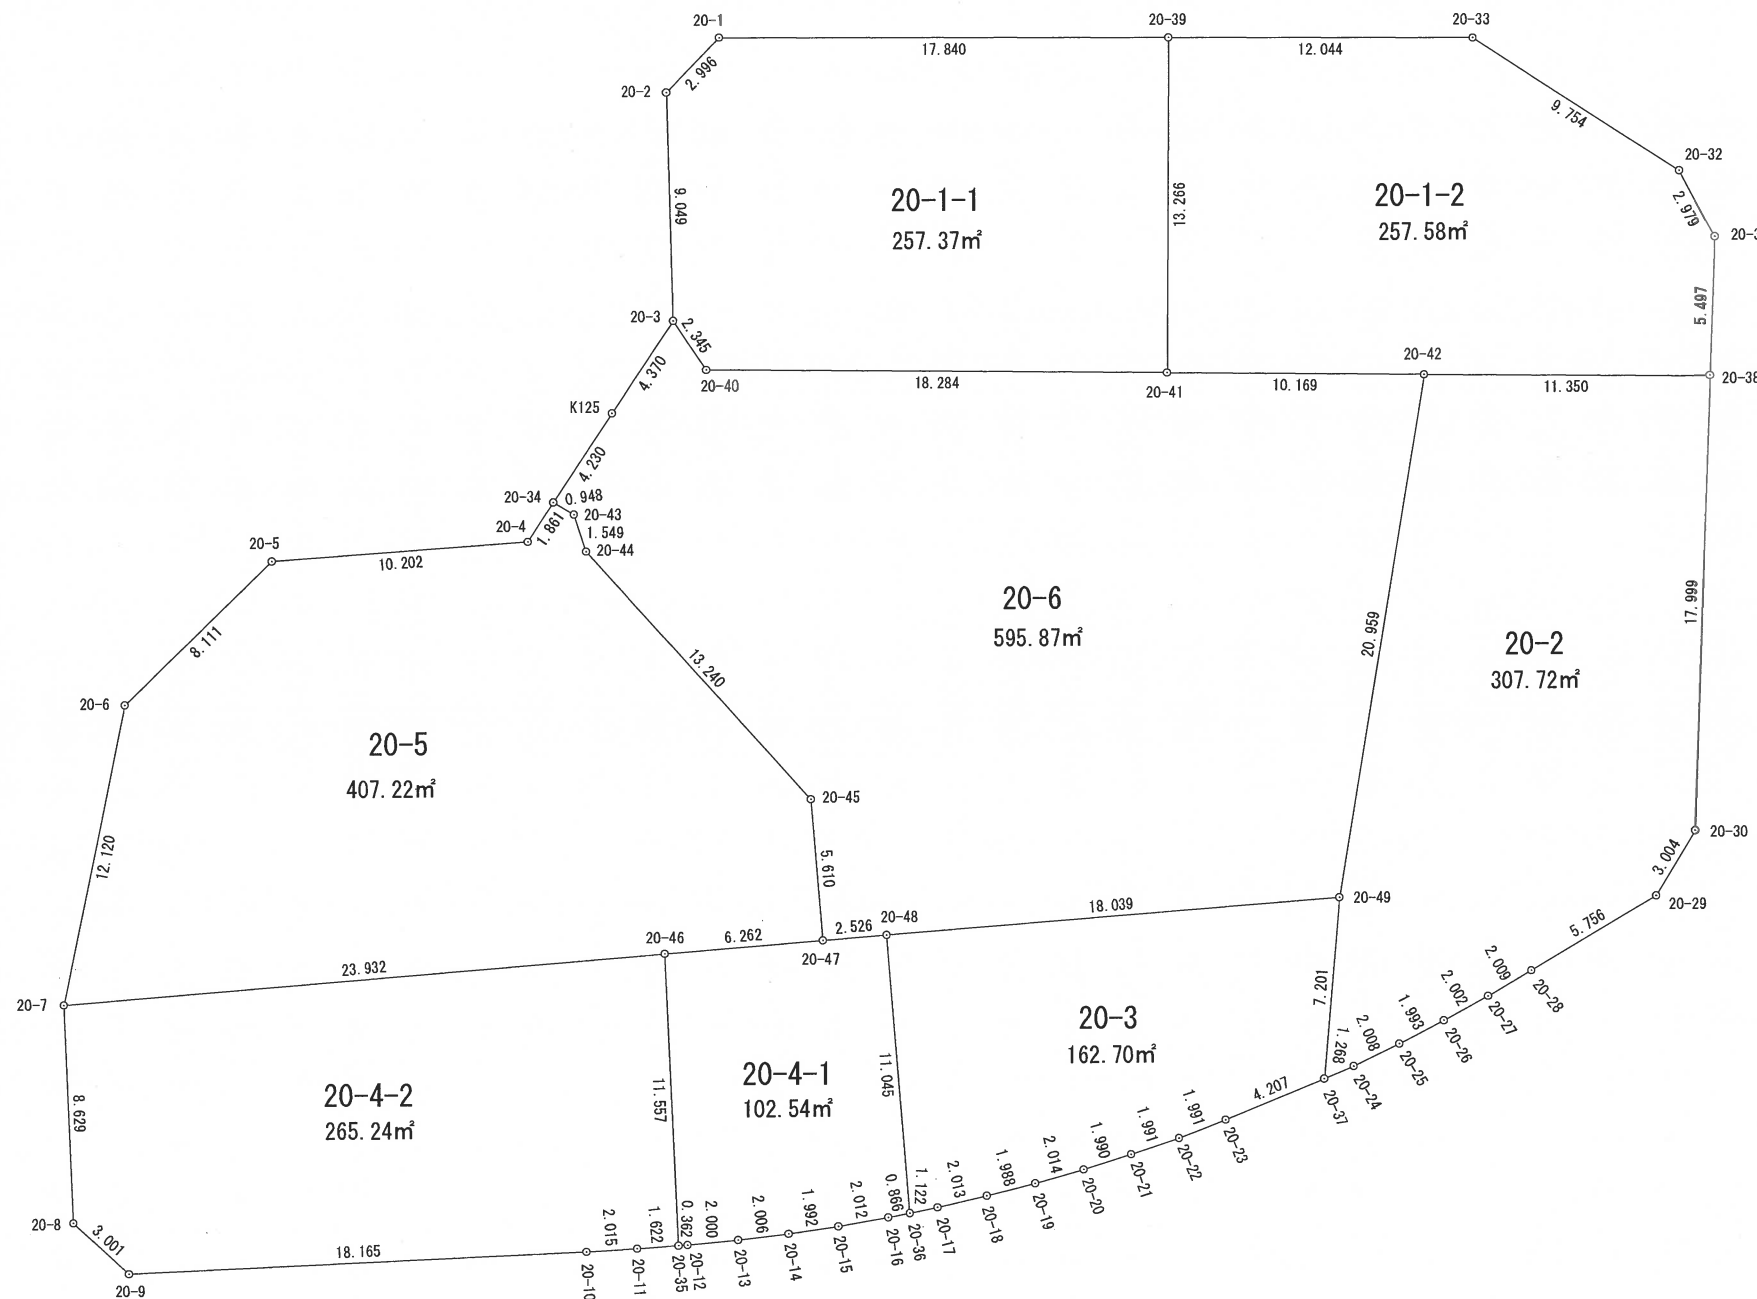

街区面積	2,356.28 ^{m²}
画地集計	2,356.24 ^{m²}
差引	, 0.04 ^{m²}

様
式
46

略 図

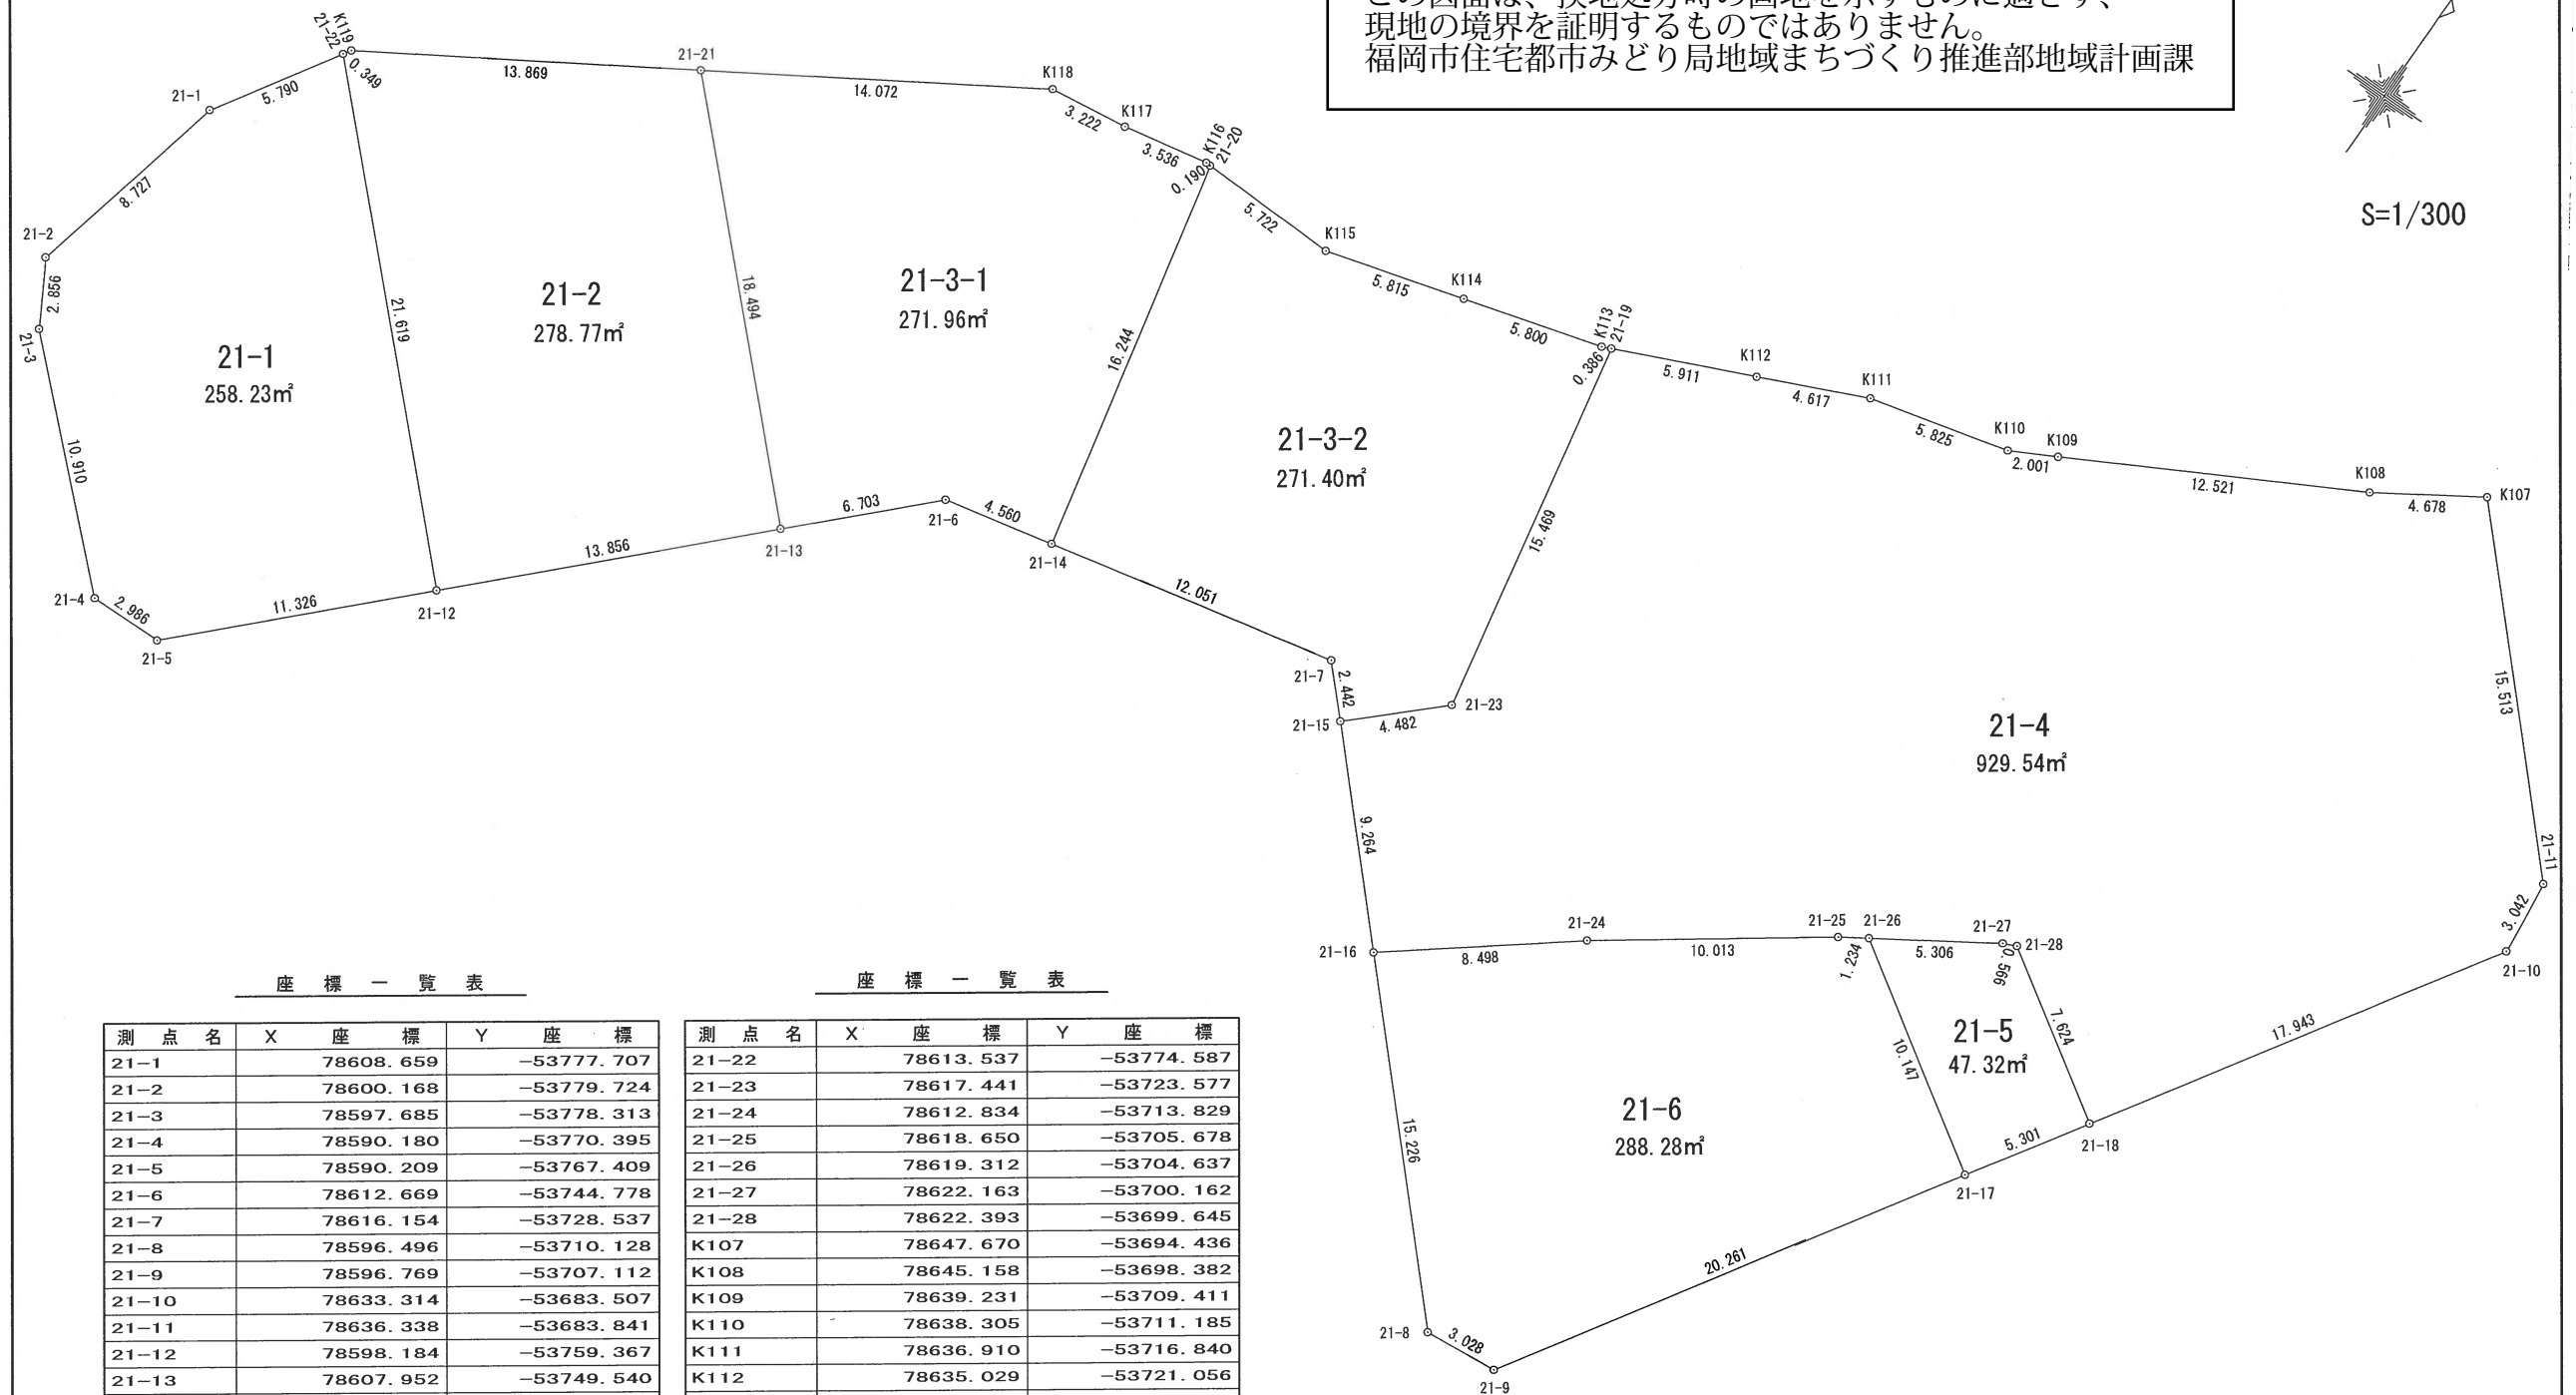

座 標 一 覧 表

測 点 名	X 座 標	Y 座 標
21-1	78608.659	-53777.707
21-2	78600.168	-53779.724
21-3	78597.685	-53778.313
21-4	78590.180	-53770.395
21-5	78590.209	-53767.409
21-6	78612.669	-53744.778
21-7	78616.154	-53728.537
21-8	78596.496	-53710.128
21-9	78596.769	-53707.112
21-10	78633.314	-53683.507
21-11	78636.338	-53683.841
21-12	78598.184	-53759.367
21-13	78607.952	-53749.540
21-14	78613.623	-53740.319
21-15	78614.384	-53726.855
21-16	78607.612	-53720.533
21-17	78613.791	-53696.123
21-18	78618.245	-53693.248
21-19	78632.639	-53726.462
21-20	78629.506	-53743.724
21-21	78621.076	-53762.570

座 標 一 覧 表



測 点 名	X 座 標	Y 座 標
21-22	78613.537	-53774.587
21-23	78617.441	-53723.577
21-24	78612.834	-53713.829
21-25	78618.650	-53705.678
21-26	78619.312	-53704.637
21-27	78622.163	-53700.162
21-28	78622.393	-53699.645
K107	78647.670	-53694.436
K108	78645.158	-53698.382
K109	78639.231	-53709.411
K110	78638.305	-53711.185
K111	78636.910	-53716.840
K112	78635.029	-53721.056
K113	78632.482	-53726.815
K114	78630.924	-53732.402
K115	78629.363	-53738.004
K116	78629.515	-53743.914
K117	78628.857	-53747.388
K118	78628.448	-53750.584
K119	78613.829	-53774.395

街区面積	2,345.53 m²
画地集計	2,345.50 m²
差 引	, 0.03 m²

様式
46

略 図

この図面は、換地処分時の画地を示すものに過ぎず、
現地の境界を証明するものではありません。
福岡市住宅都市みどり局地域まちづくり推進部地域計画課

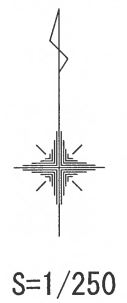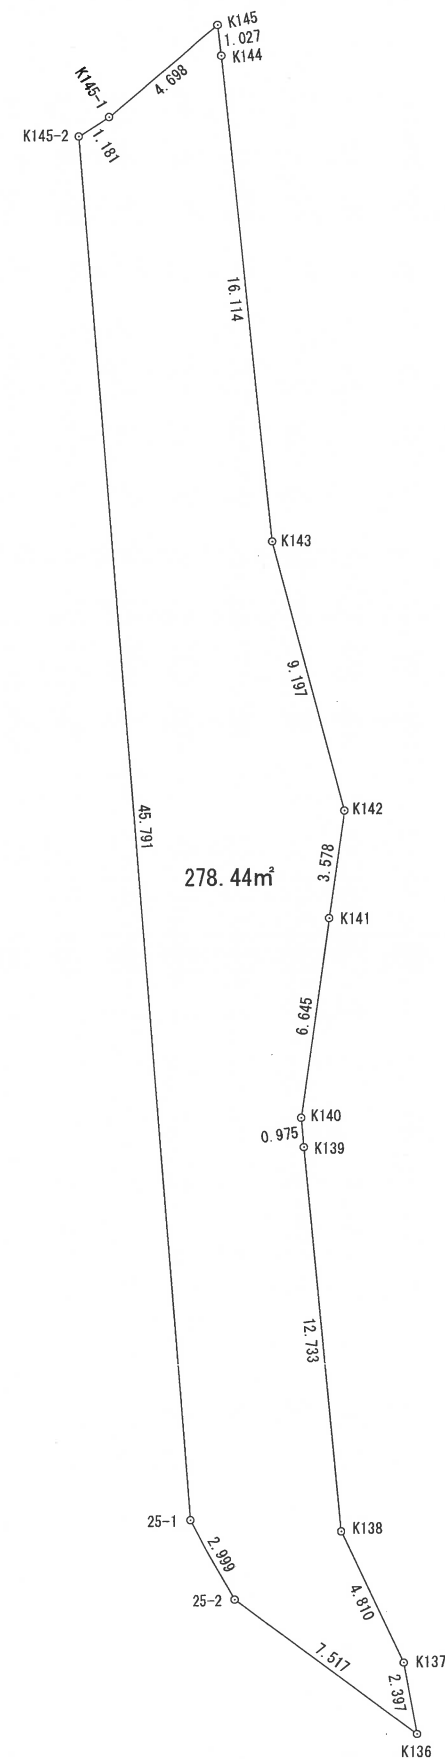


座 標 一 覧 表

測 点 名	X	座 標	Y	座 標
25-1	78632.518		-53832.562	
25-2	78629.899		-53831.100	
K136	78625.437		-53825.050	
K137	78627.793		-53825.493	
K138	78632.131		-53827.570	
K139	78644.804		-53828.803	
K140	78645.775		-53828.892	
K141	78652.354		-53827.961	
K142	78655.896		-53827.453	
K143	78664.781		-53829.828	
K144	78680.809		-53831.486	
K145	78681.830		-53831.598	
K145-1	78678.799		-53835.187	
K145-2	78678.166		-53836.184	

街 区 面 積	, 278 . 44 m ²
画 地 集 計	, 278 . 44 m ²
差 引	, 0 . 00 m ²

福岡市三苫浜土地区画整理事業

公共施設用地路線図（出来形）

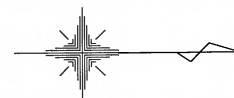

S=1/2000


この図面は、換地処分時の画地を示すものに過ぎず、
現地の境界を証明するものではありません。
福岡市住宅都市みどり局地域まちづくり推進部地域計画課



公共施設用地	
	区画道路
	特殊道路
	水路
	公園
	緑地

略 図


S=1:600

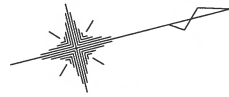

この図面は、換地処分時の画地を示すものに過ぎず、
現地の境界を証明するものではありません。
福岡市住宅都市みどり局地域まちづくり推進部地域計画課

世界測地系

水 路 面 積	m ²
道 路 面 積	3, 1 4 0 . m ² 4 0

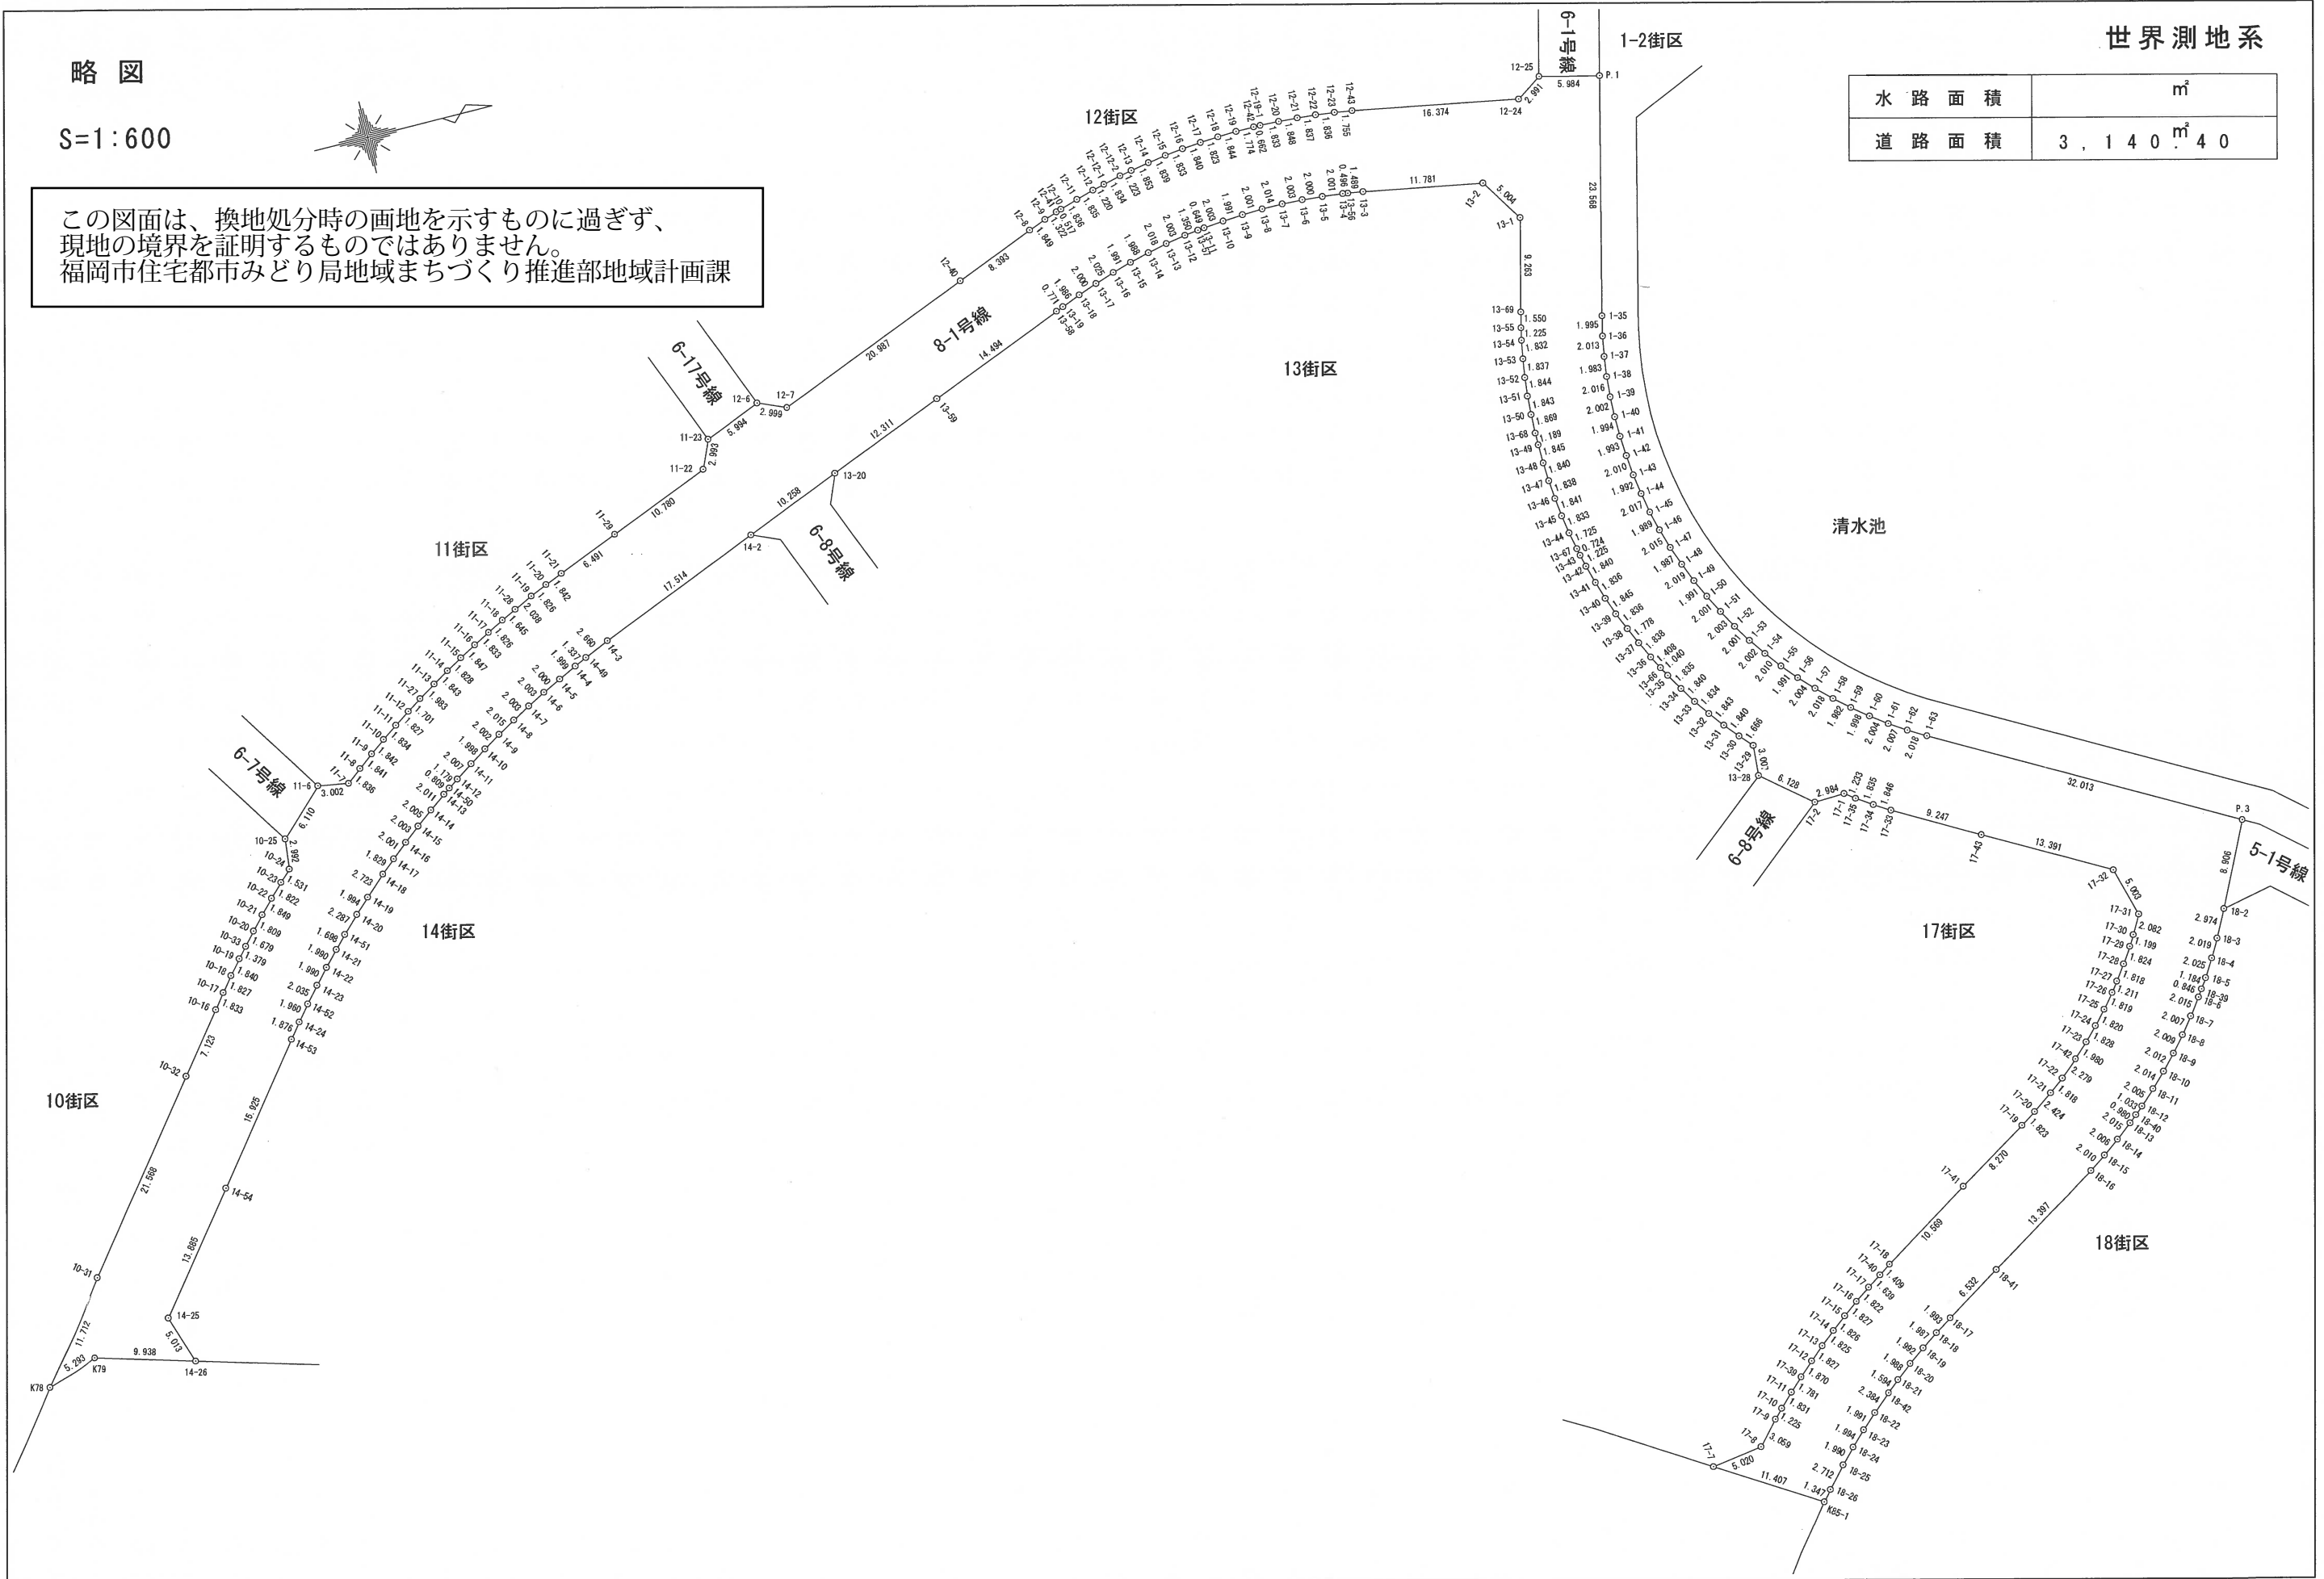

世界測地系


水 路 面 積	m ²

略 図





この図面は、換地処分時の画地を示すものに過ぎず、
現地の境界を証明するものではありません。
福岡市住宅都市みどり局地域まちづくり推進部地域計画課

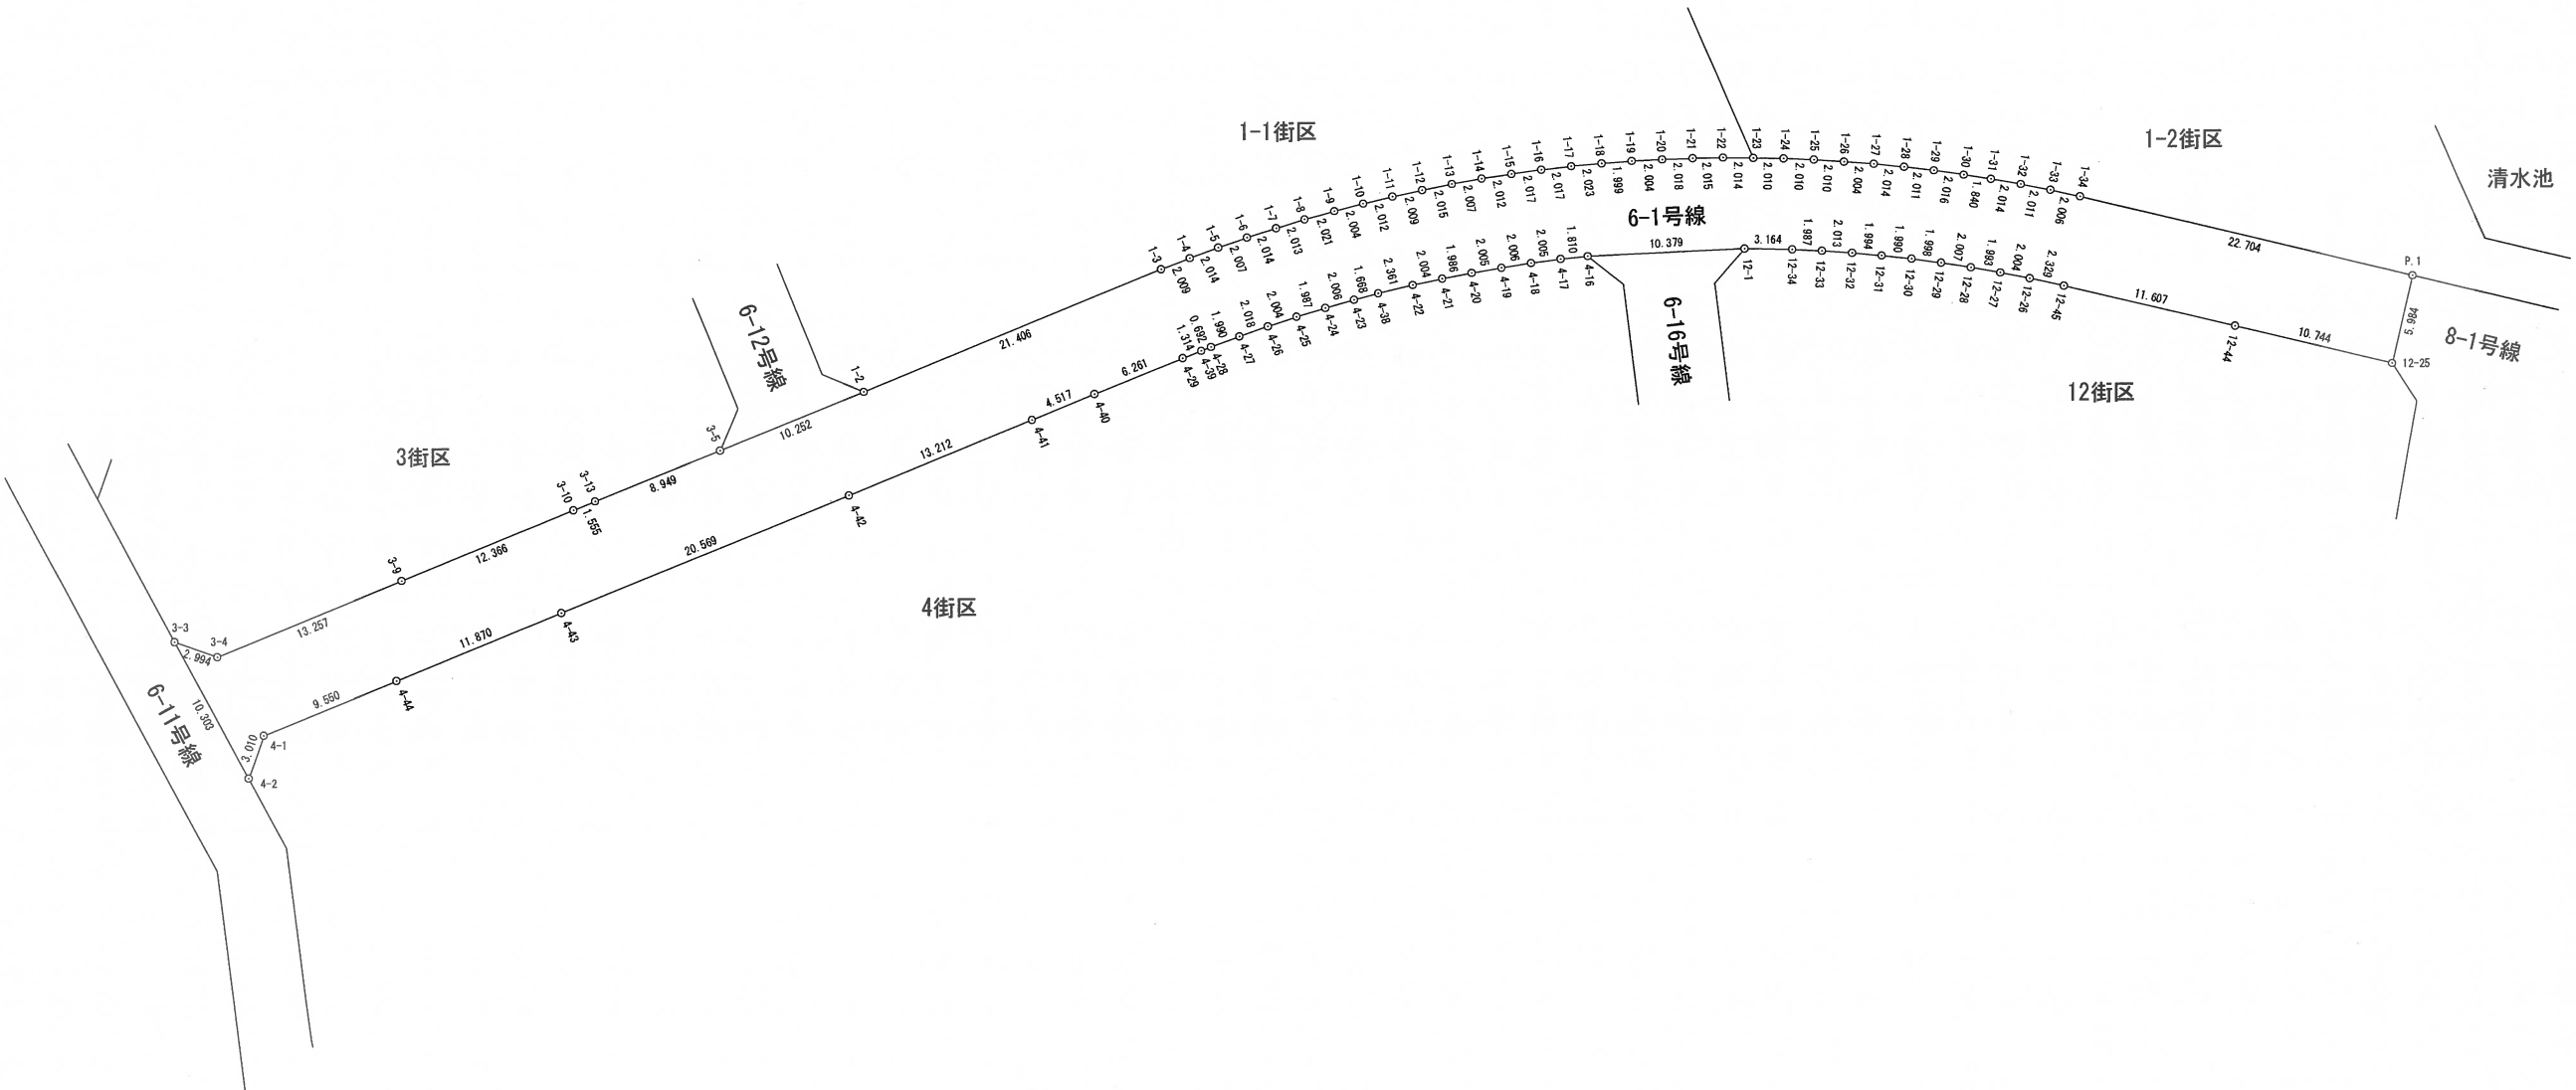

世界測地系


略 図

S=1:400

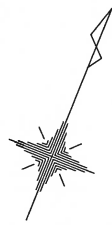

この図面は、換地処分時の画地を示すものに過ぎず、
現地の境界を証明するものではありません。
福岡市住宅都市みどり局地域まちづくり推進部地域計画課


水 路 面 積	m ²
道 路 面 積	5 7 2 m ² 1 5

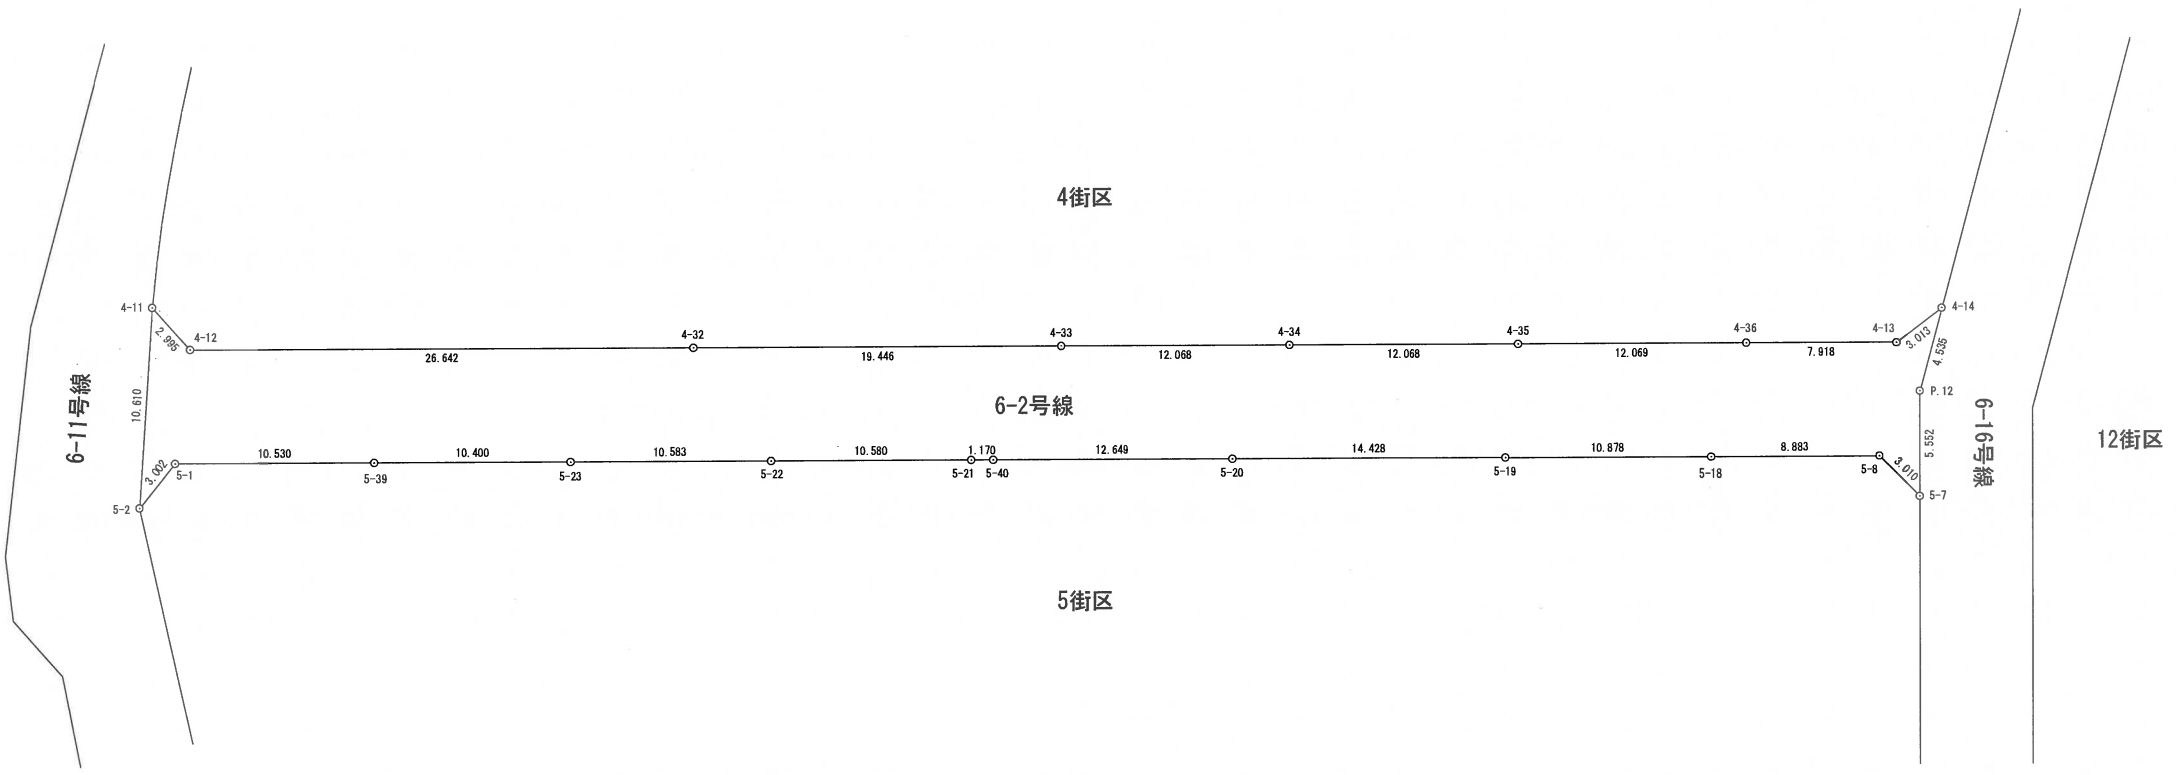

世界測地系


略 図

S=1:400

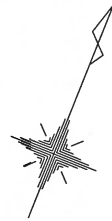

この図面は、換地処分時の画地を示すものに過ぎず、
現地の境界を証明するものではありません。
福岡市住宅都市みどり局地域まちづくり推進部地域計画課

水 路 面 積	m ²
道 路 面 積	5 2 6 m ² 3 6

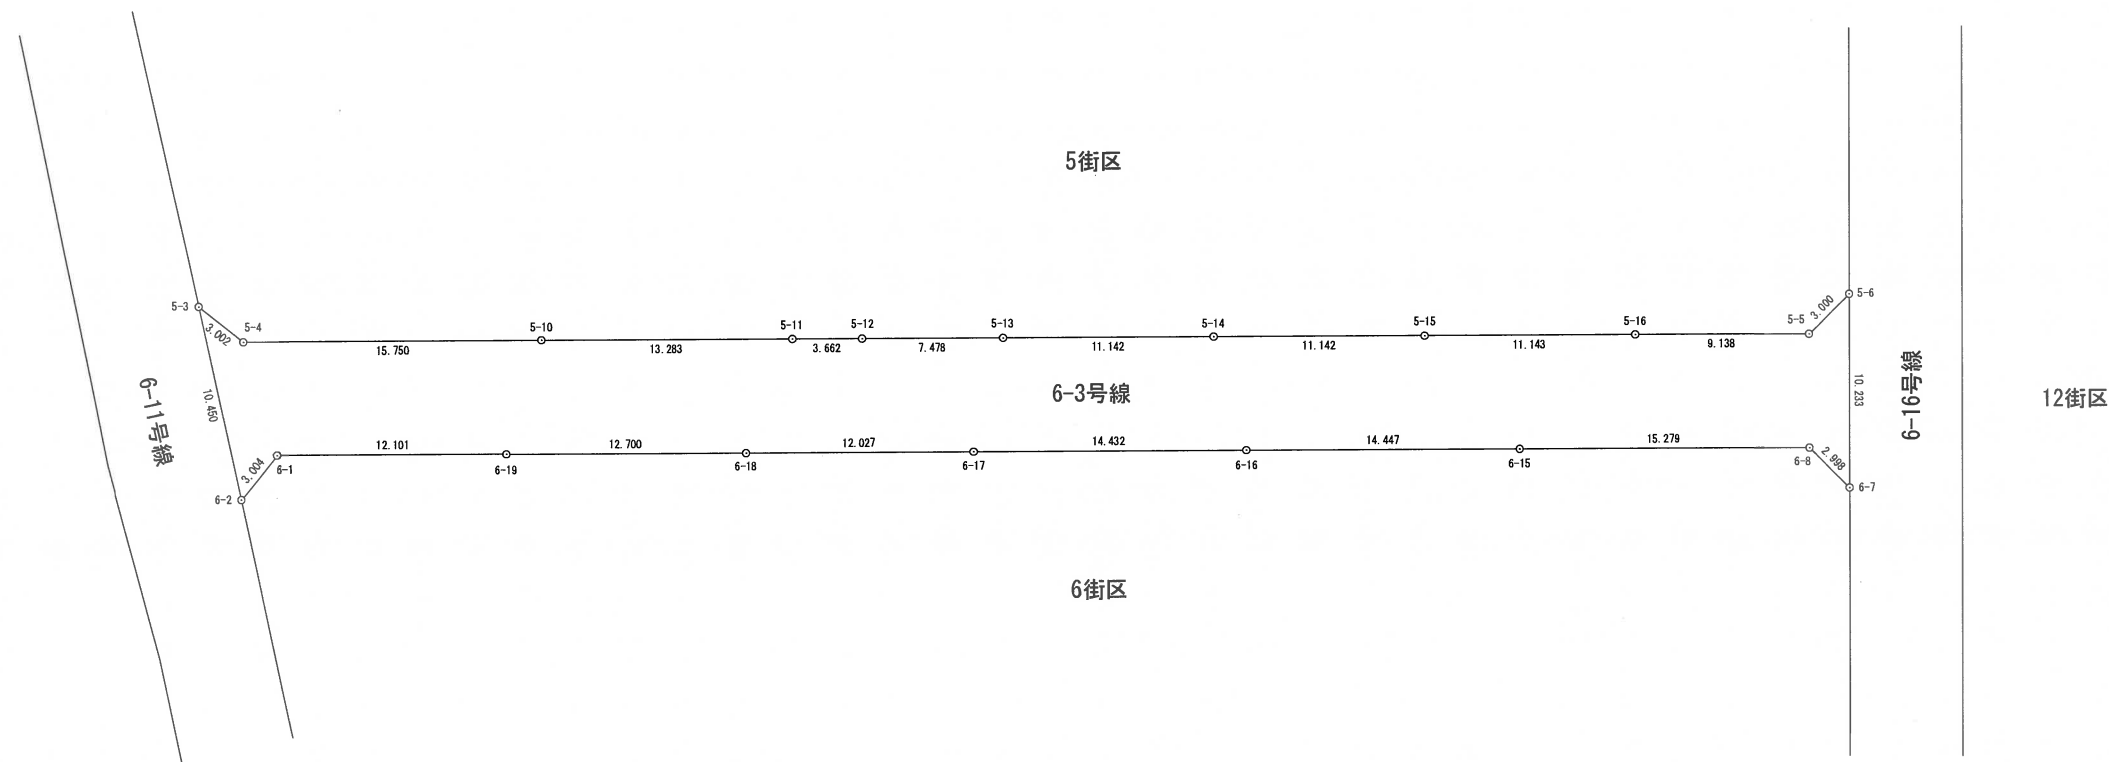

世界測地系


略 図

S=1:400



この図面は、換地処分時の画地を示すものに過ぎず、
現地の境界を証明するものではありません。
福岡市住宅都市みどり局地域まちづくり推進部地域計画課


水 路 面 積	m ²
道 路 面 積	4 7 5 m ² 2 1

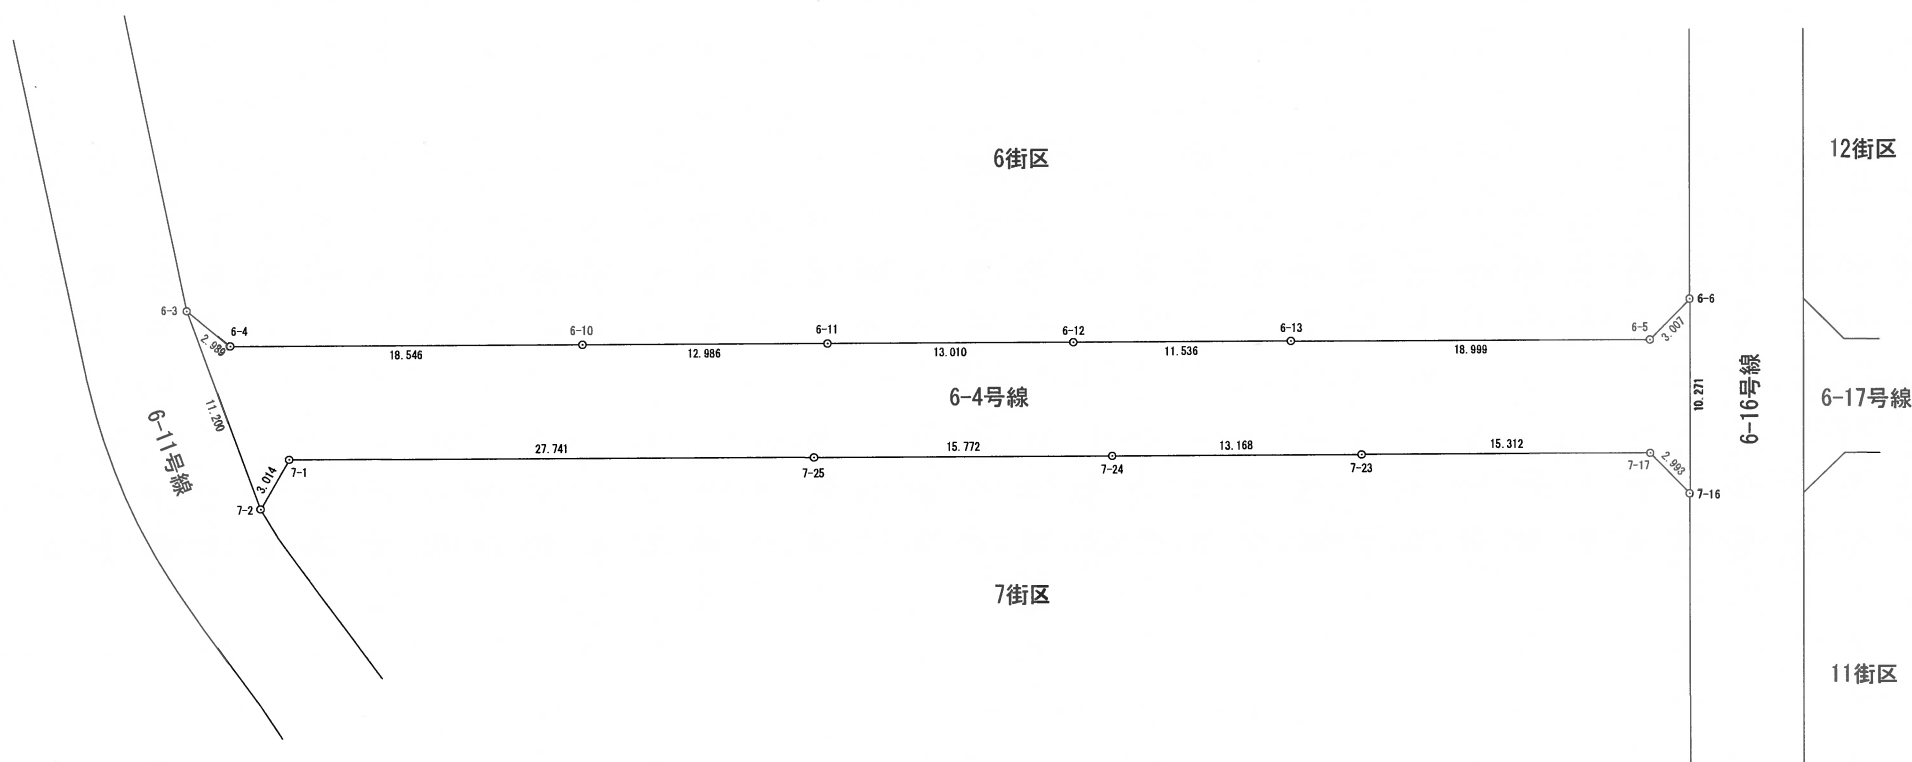

世界測地系


略 図

S=1:400

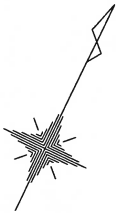


この図面は、換地処分時の画地を示すものに過ぎず、
現地の境界を証明するものではありません。
福岡市住宅都市みどり局地域まちづくり推進部地域計画課

水 路 面 積	m ²
道 路 面 積	3 8 2 m ² 8 3

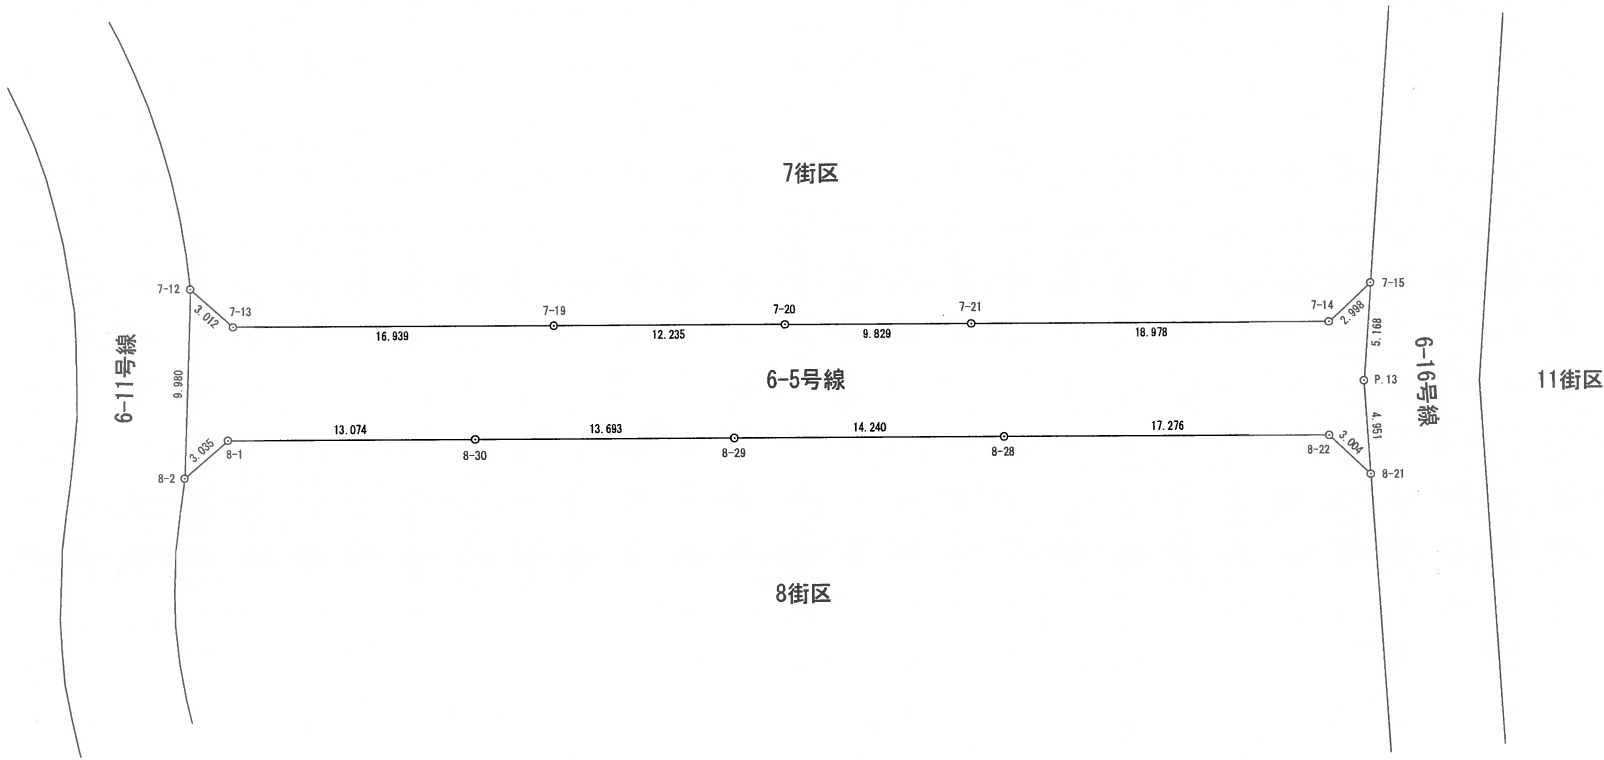

略 図


S=1:250

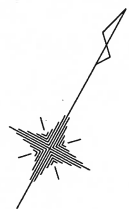

この図面は、換地処分時の画地を示すものに過ぎず、
現地の境界を証明するものではありません。
福岡市住宅都市みどり局地域まちづくり推進部地域計画課

世界測地系


水路面積	m ²
道路面積	3 2 3 m ² 4 5

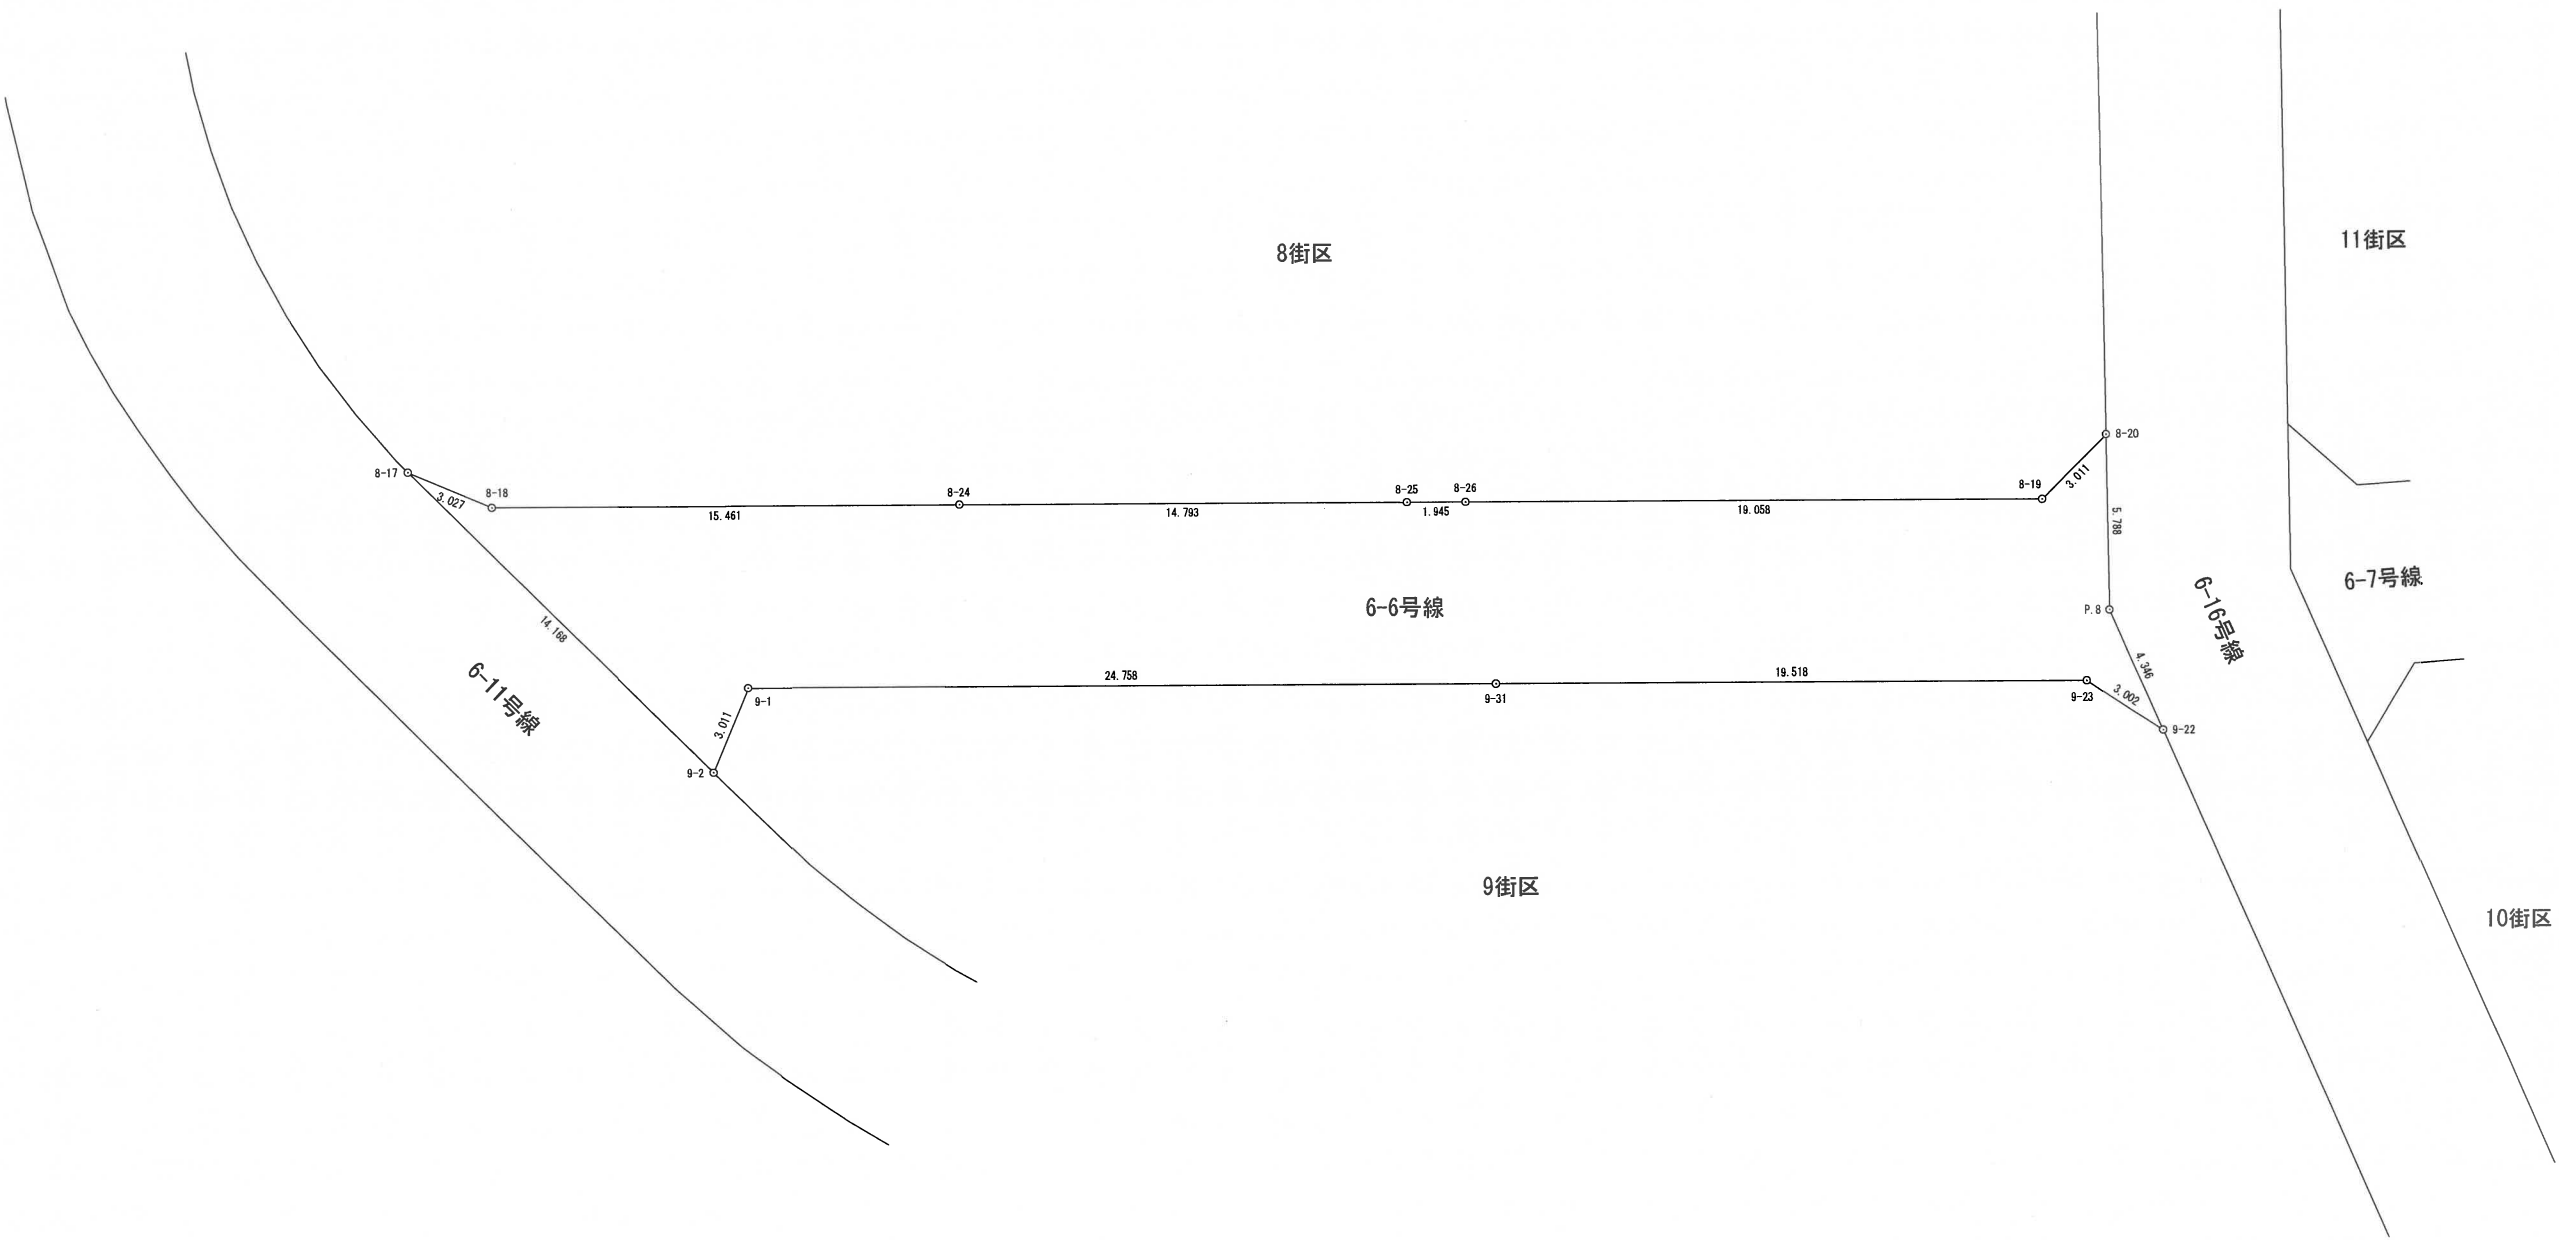

世界測地系


略 図

S=1:250

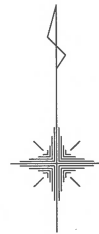

この図面は、換地処分時の画地を示すものに過ぎず、
現地の境界を証明するものではありません。
福岡市住宅都市みどり局地域まちづくり推進部地域計画課


水 路 面 積	m ²
道 路 面 積	1 8 4 m ² 0 1

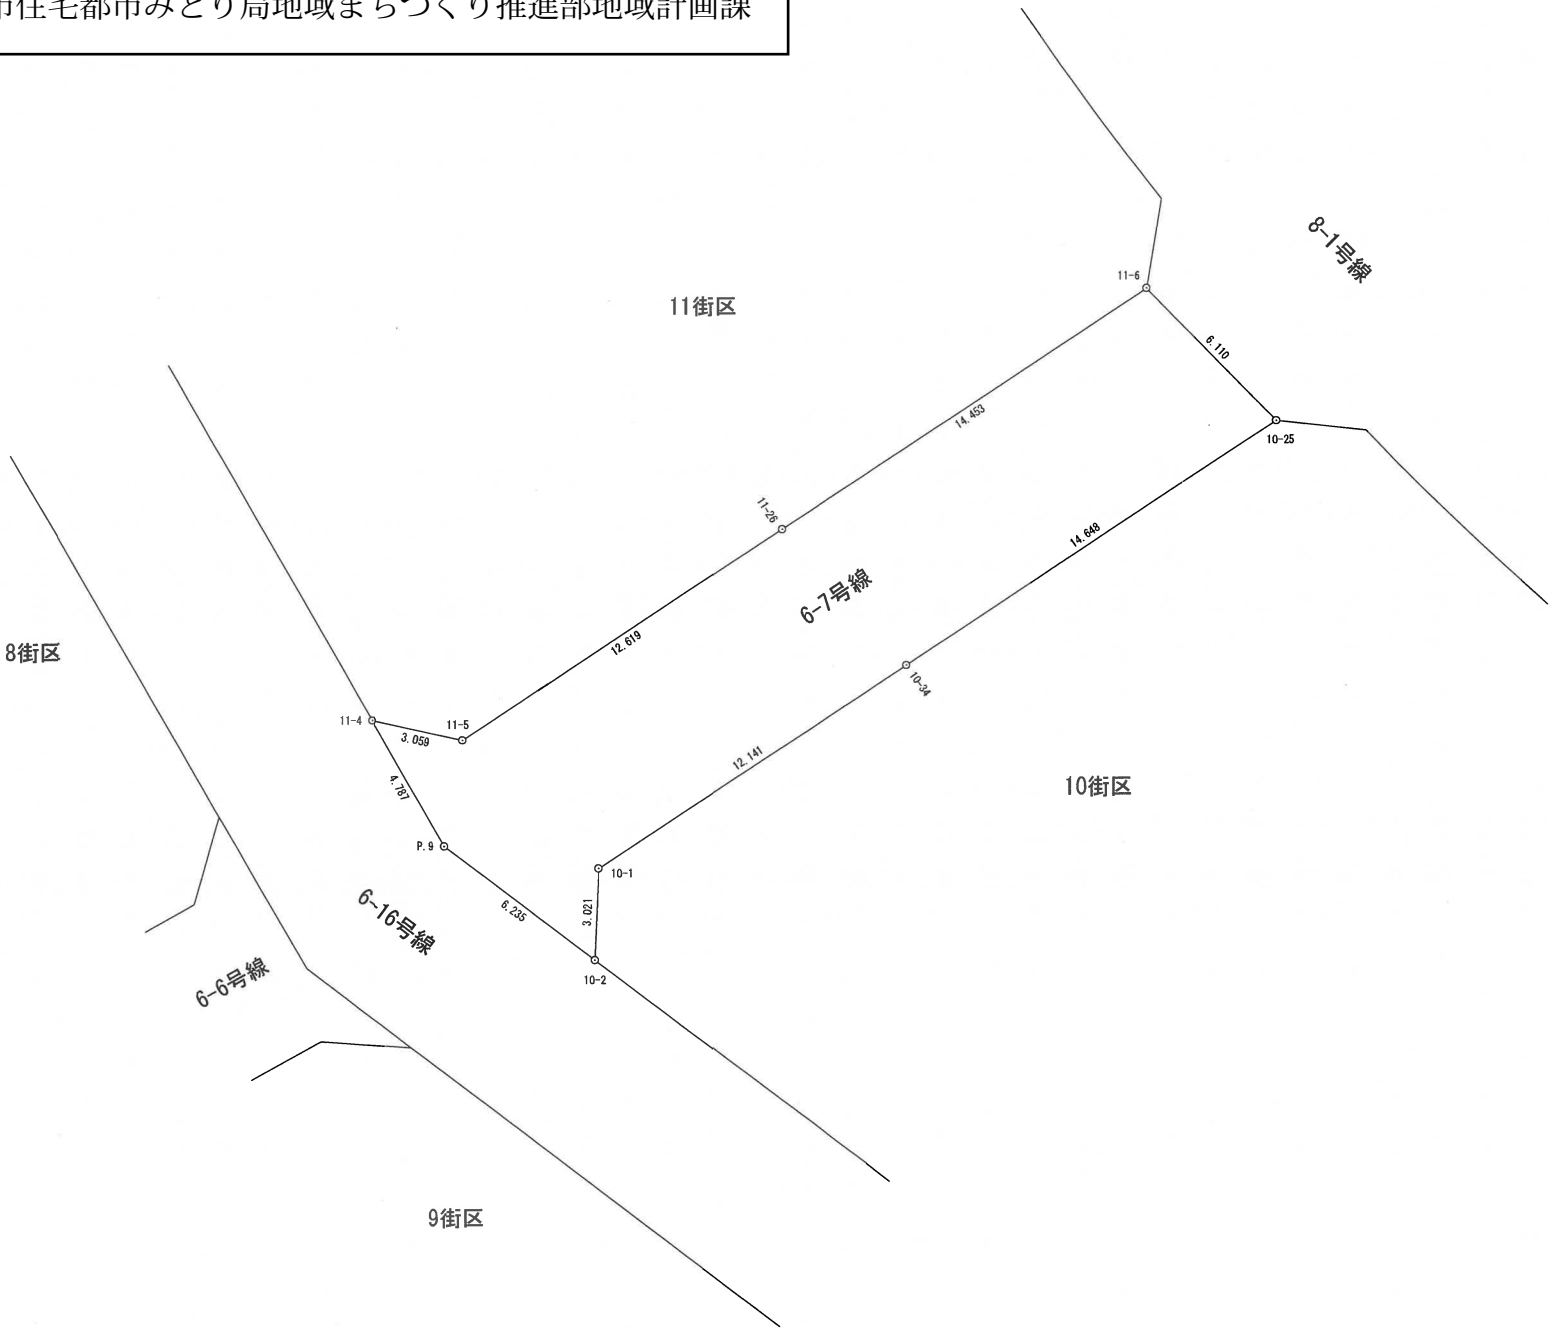

世界測地系


略 図

S=1:400

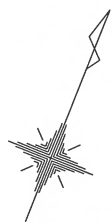

この図面は、換地処分時の画地を示すものに過ぎず、
現地の境界を証明するものではありません。
福岡市住宅都市みどり局地域まちづくり推進部地域計画課


水路面積	m ²
道路面積	9 2 9 m ² 9 7

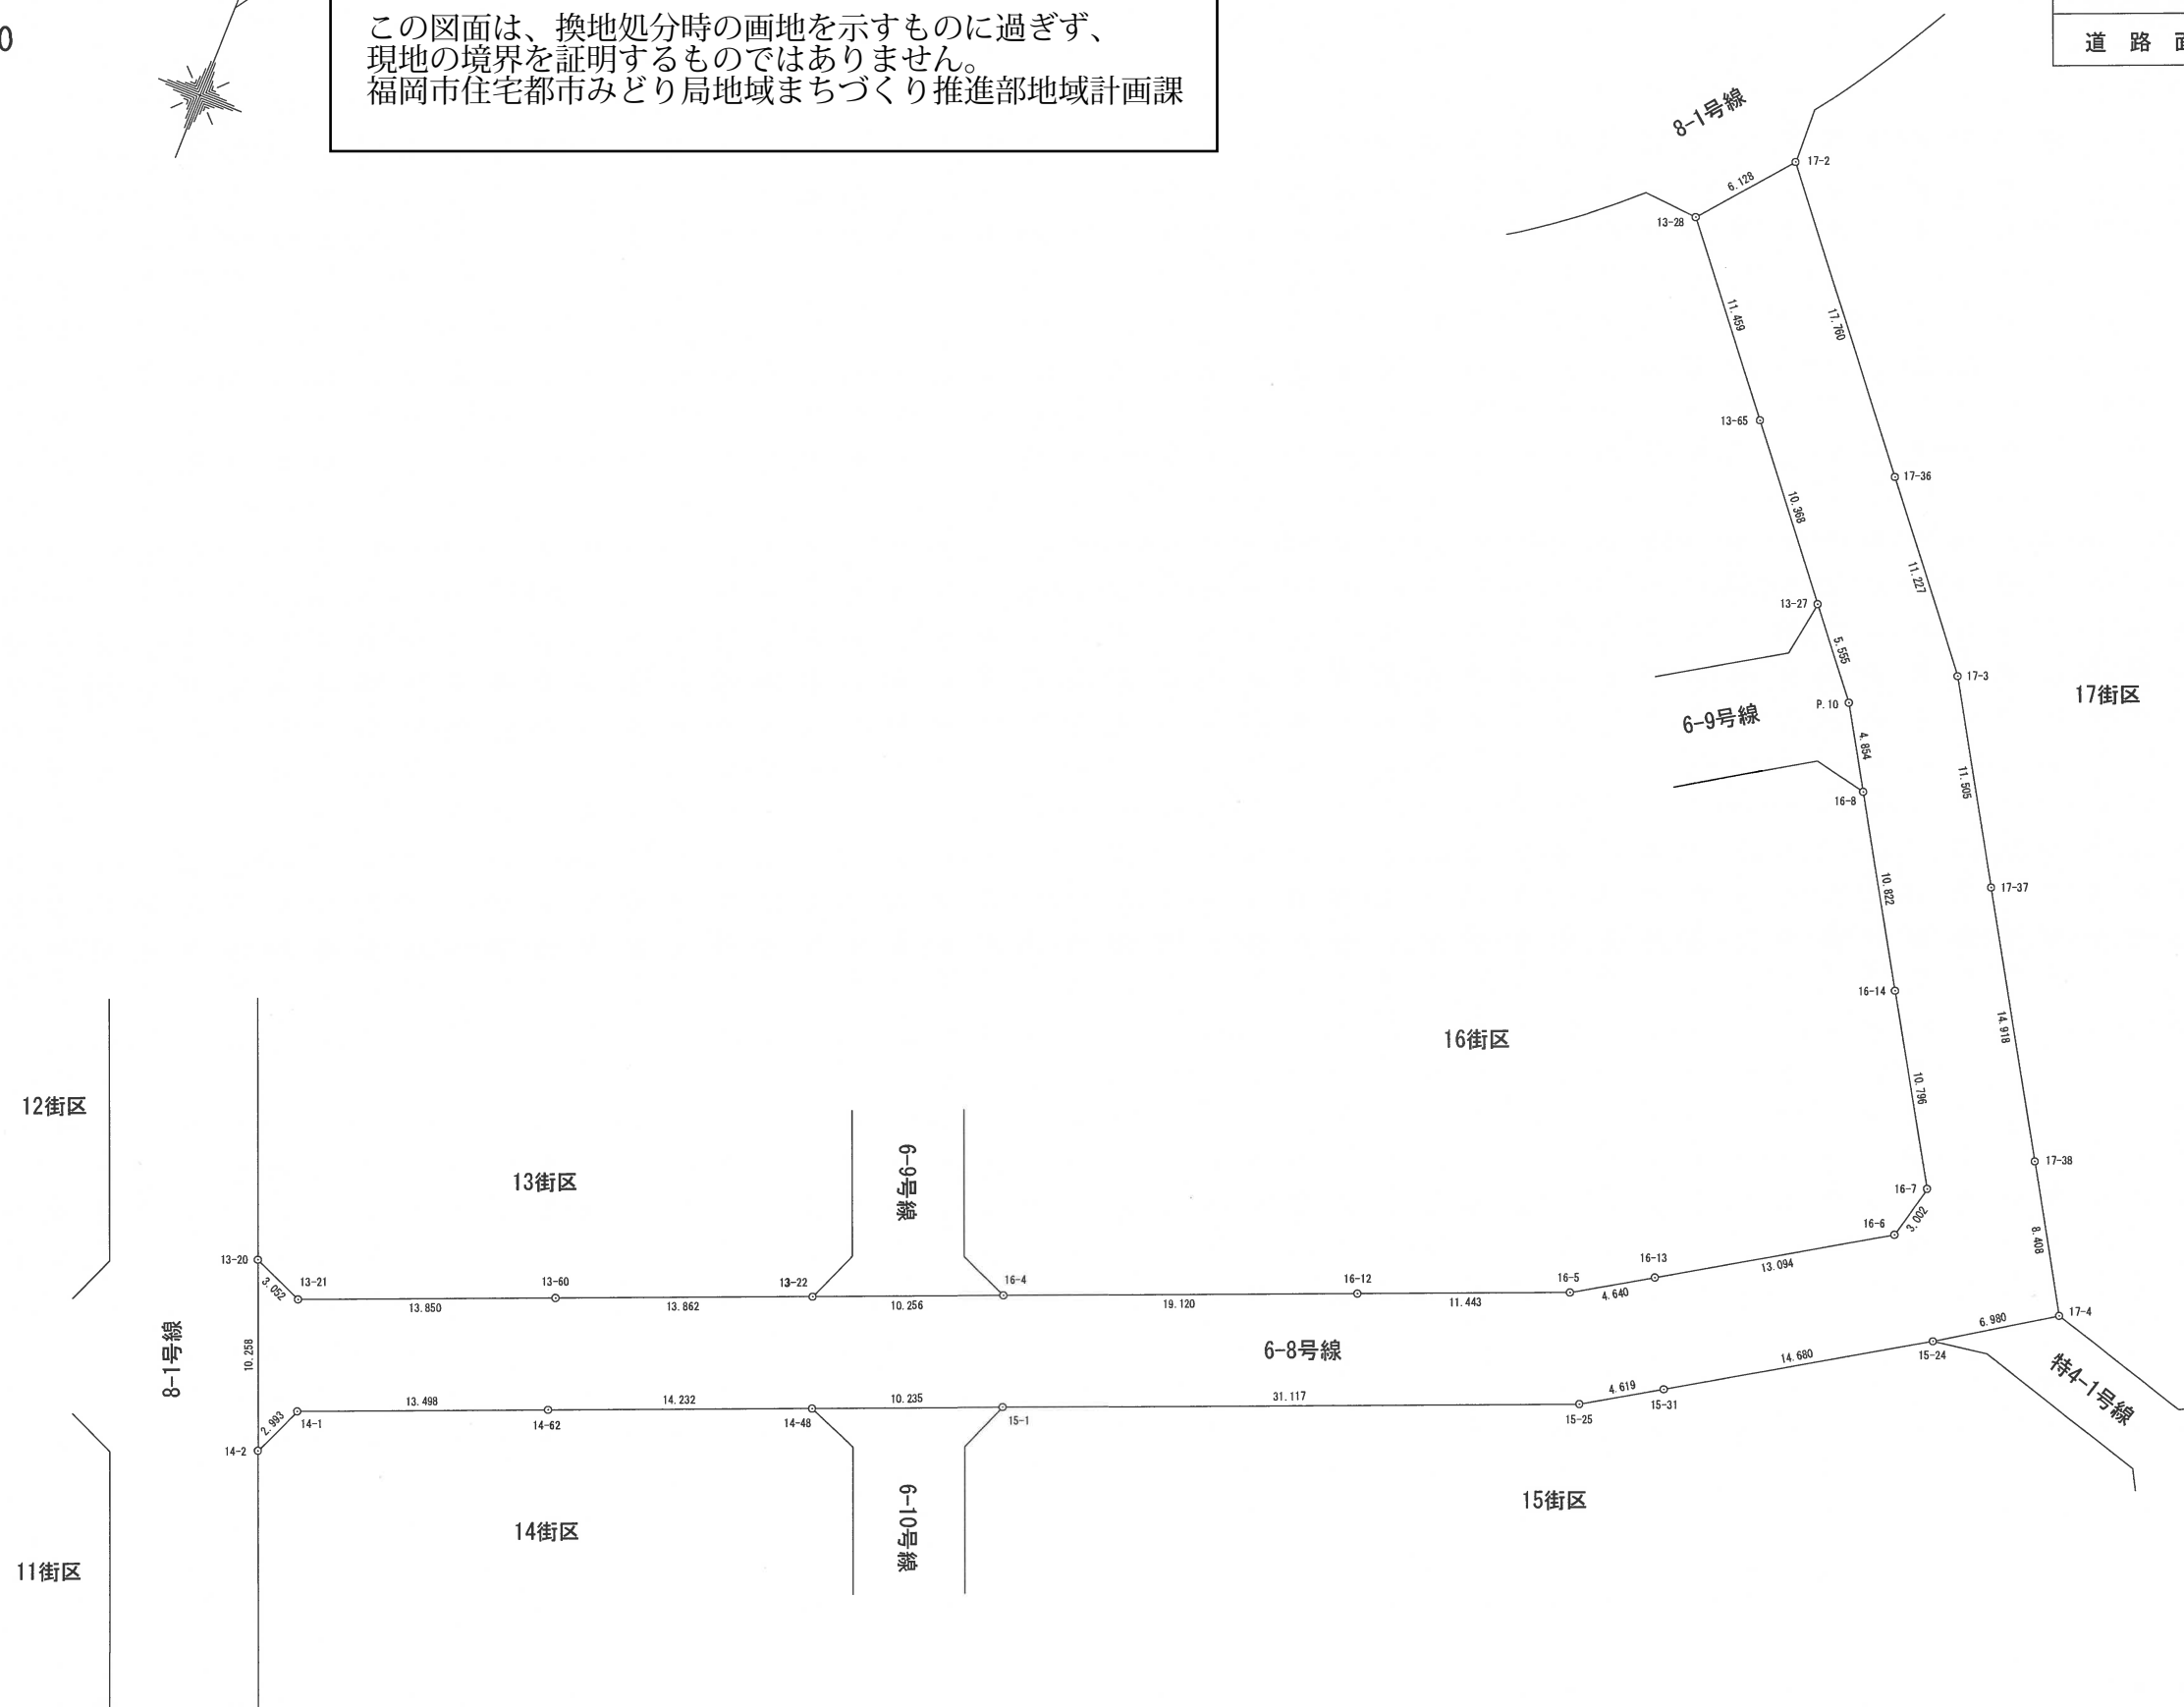

世界測地系


略 図

S=1:300

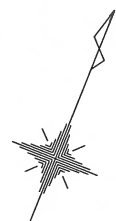

この図面は、換地処分時の画地を示すものに過ぎず、
現地の境界を証明するものではありません。
福岡市住宅都市みどり局地域まちづくり推進部地域計画課


水 路 面 積	m ²
道 路 面 積	4 8 9 m ² 8 9

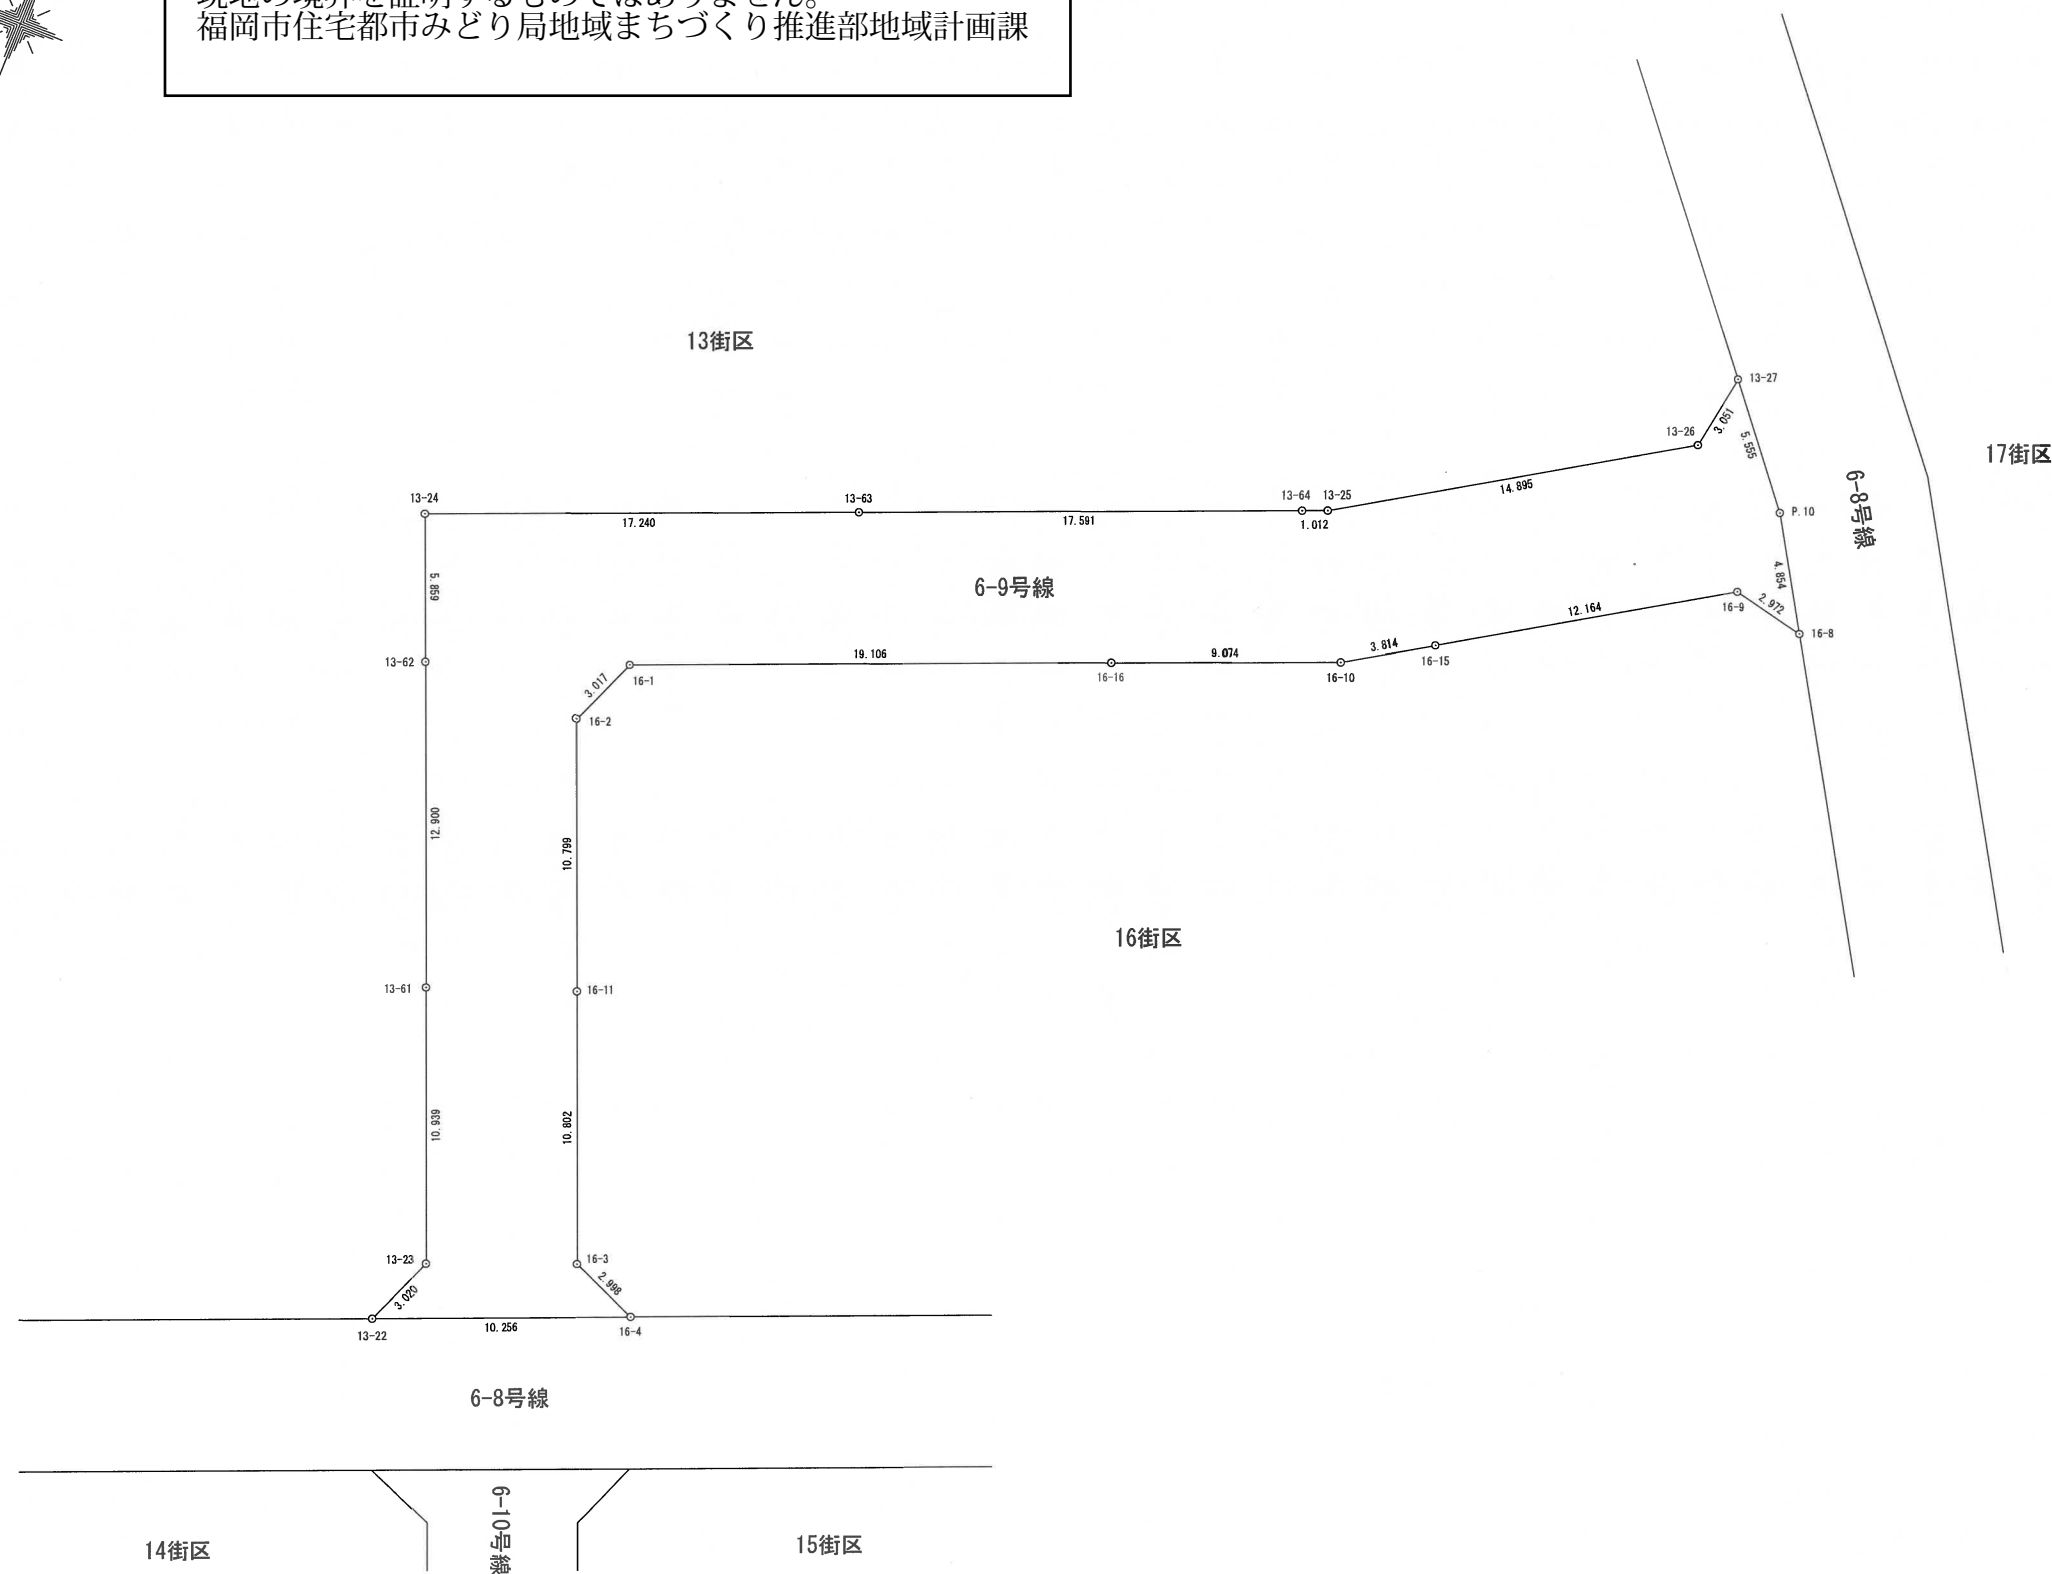

世界測地系


略 図

S=1:250

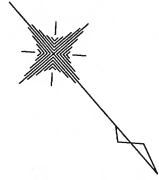

この図面は、換地処分時の画地を示すものに過ぎず、
現地の境界を証明するものではありません。
福岡市住宅都市みどり局地域まちづくり推進部地域計画課


水 路 面 積	m ²
道 路 面 積	4 1 8 m ² 7 2

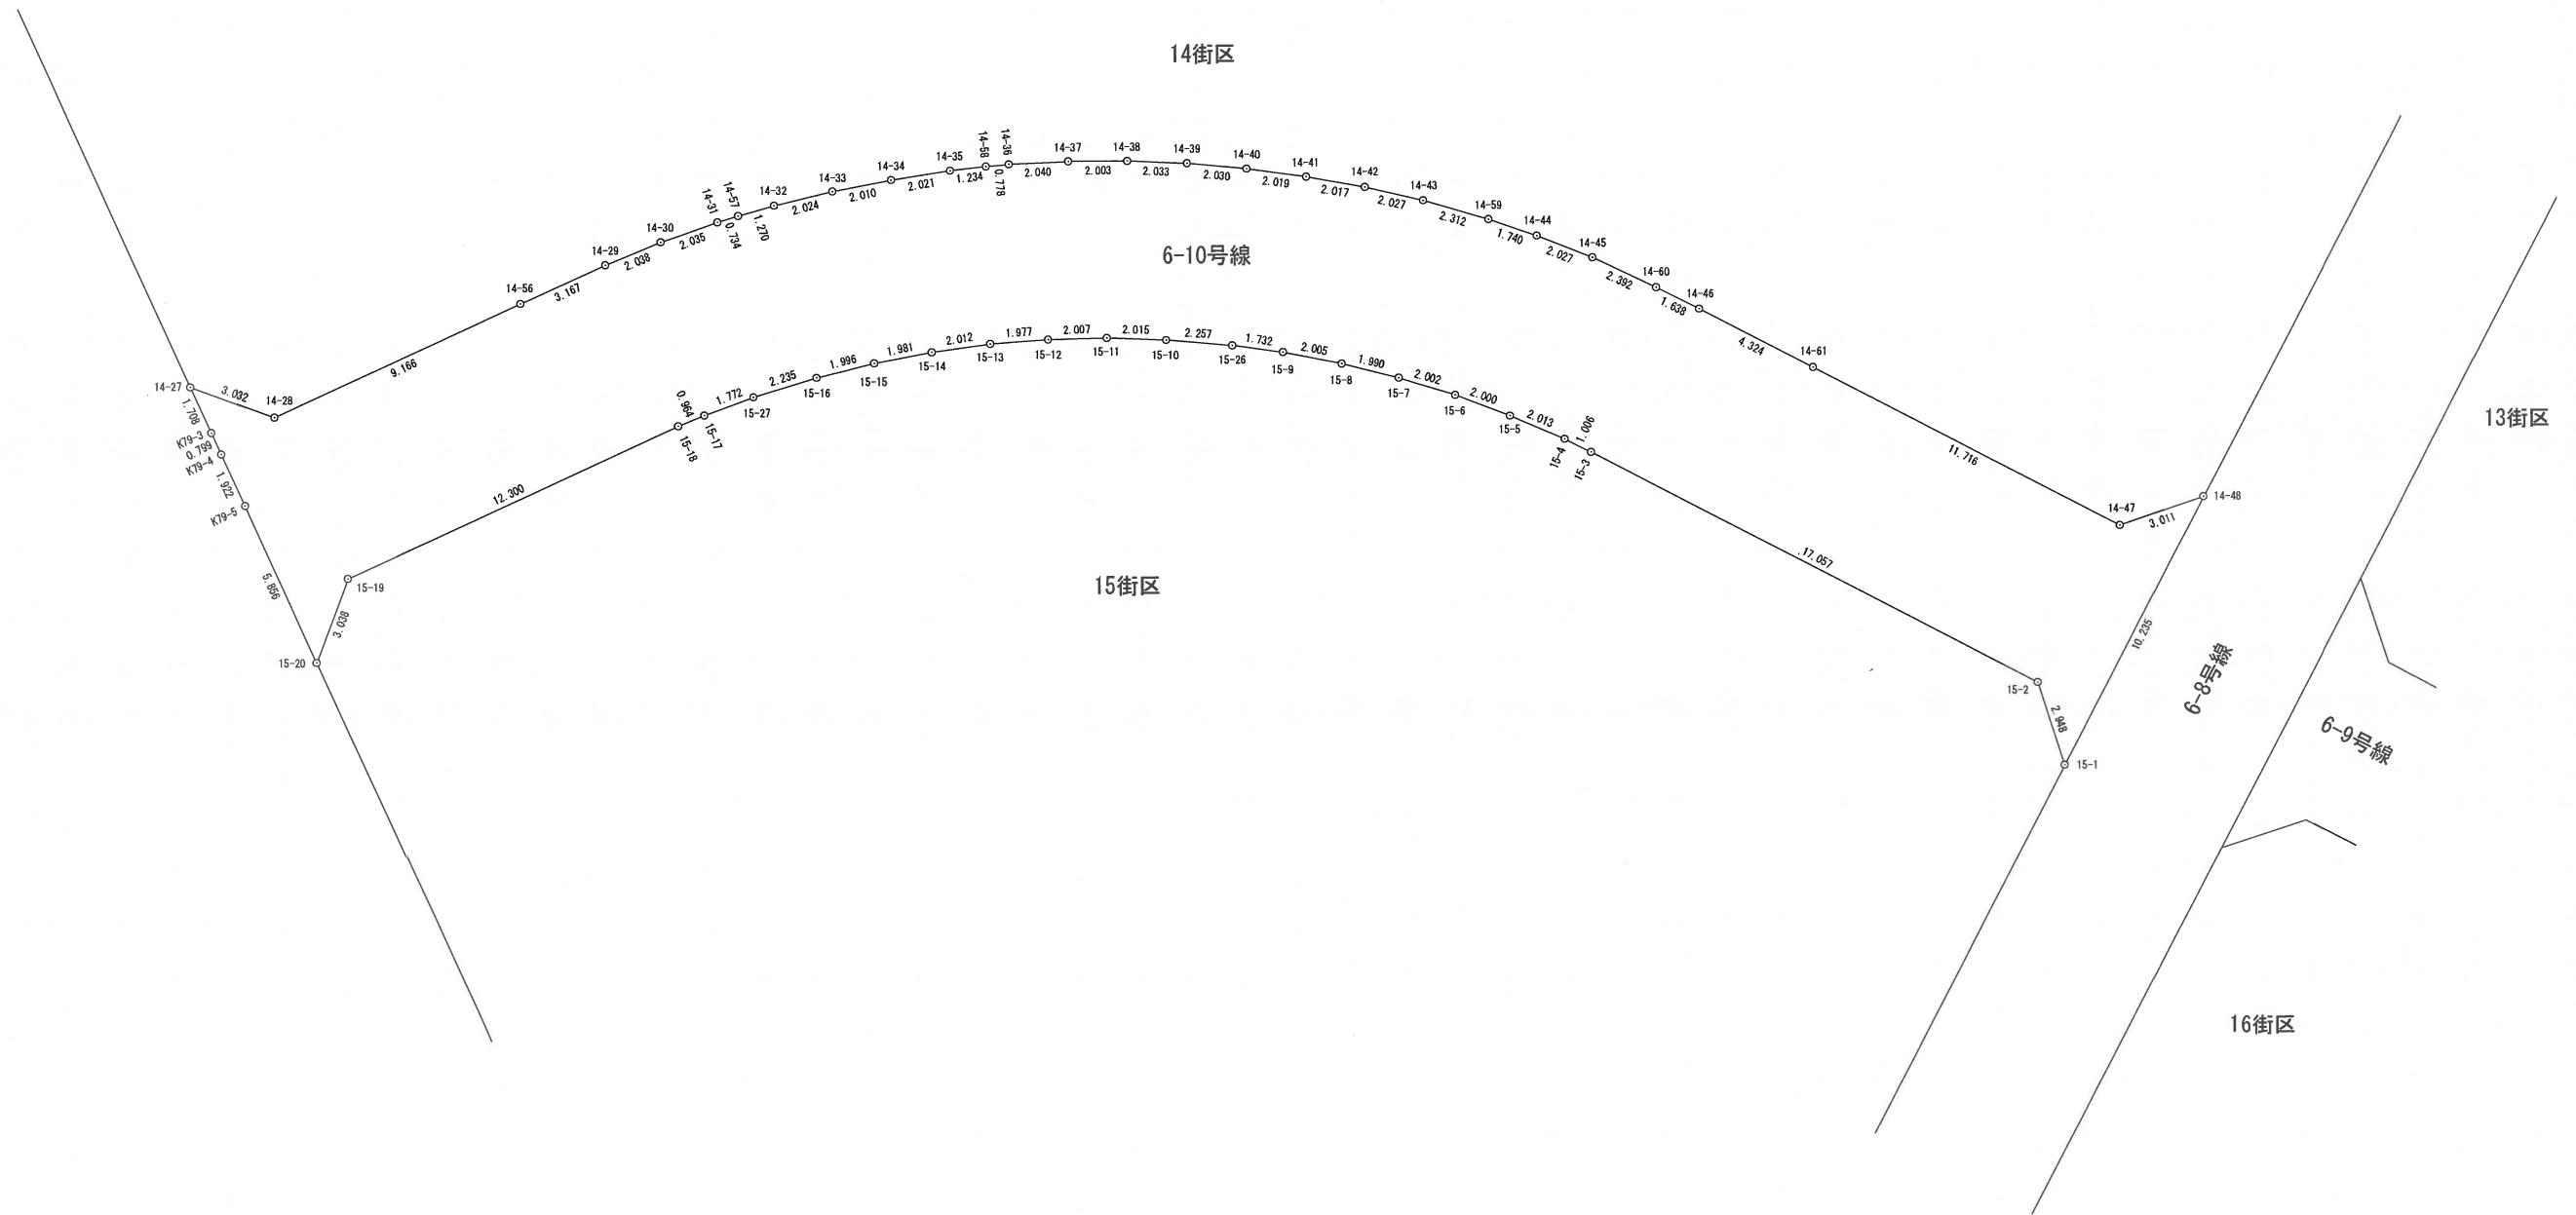

世界測地系


略 図

S=1:1000

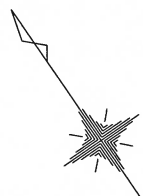

この図面は、換地処分時の画地を示すものに過ぎず、
現地の境界を証明するものではありません。
福岡市住宅都市みどり局地域まちづくり推進部地域計画課


水 路 面 積	m ²
道 路 面 積	2 , 0 6 5 m ² . 1 7

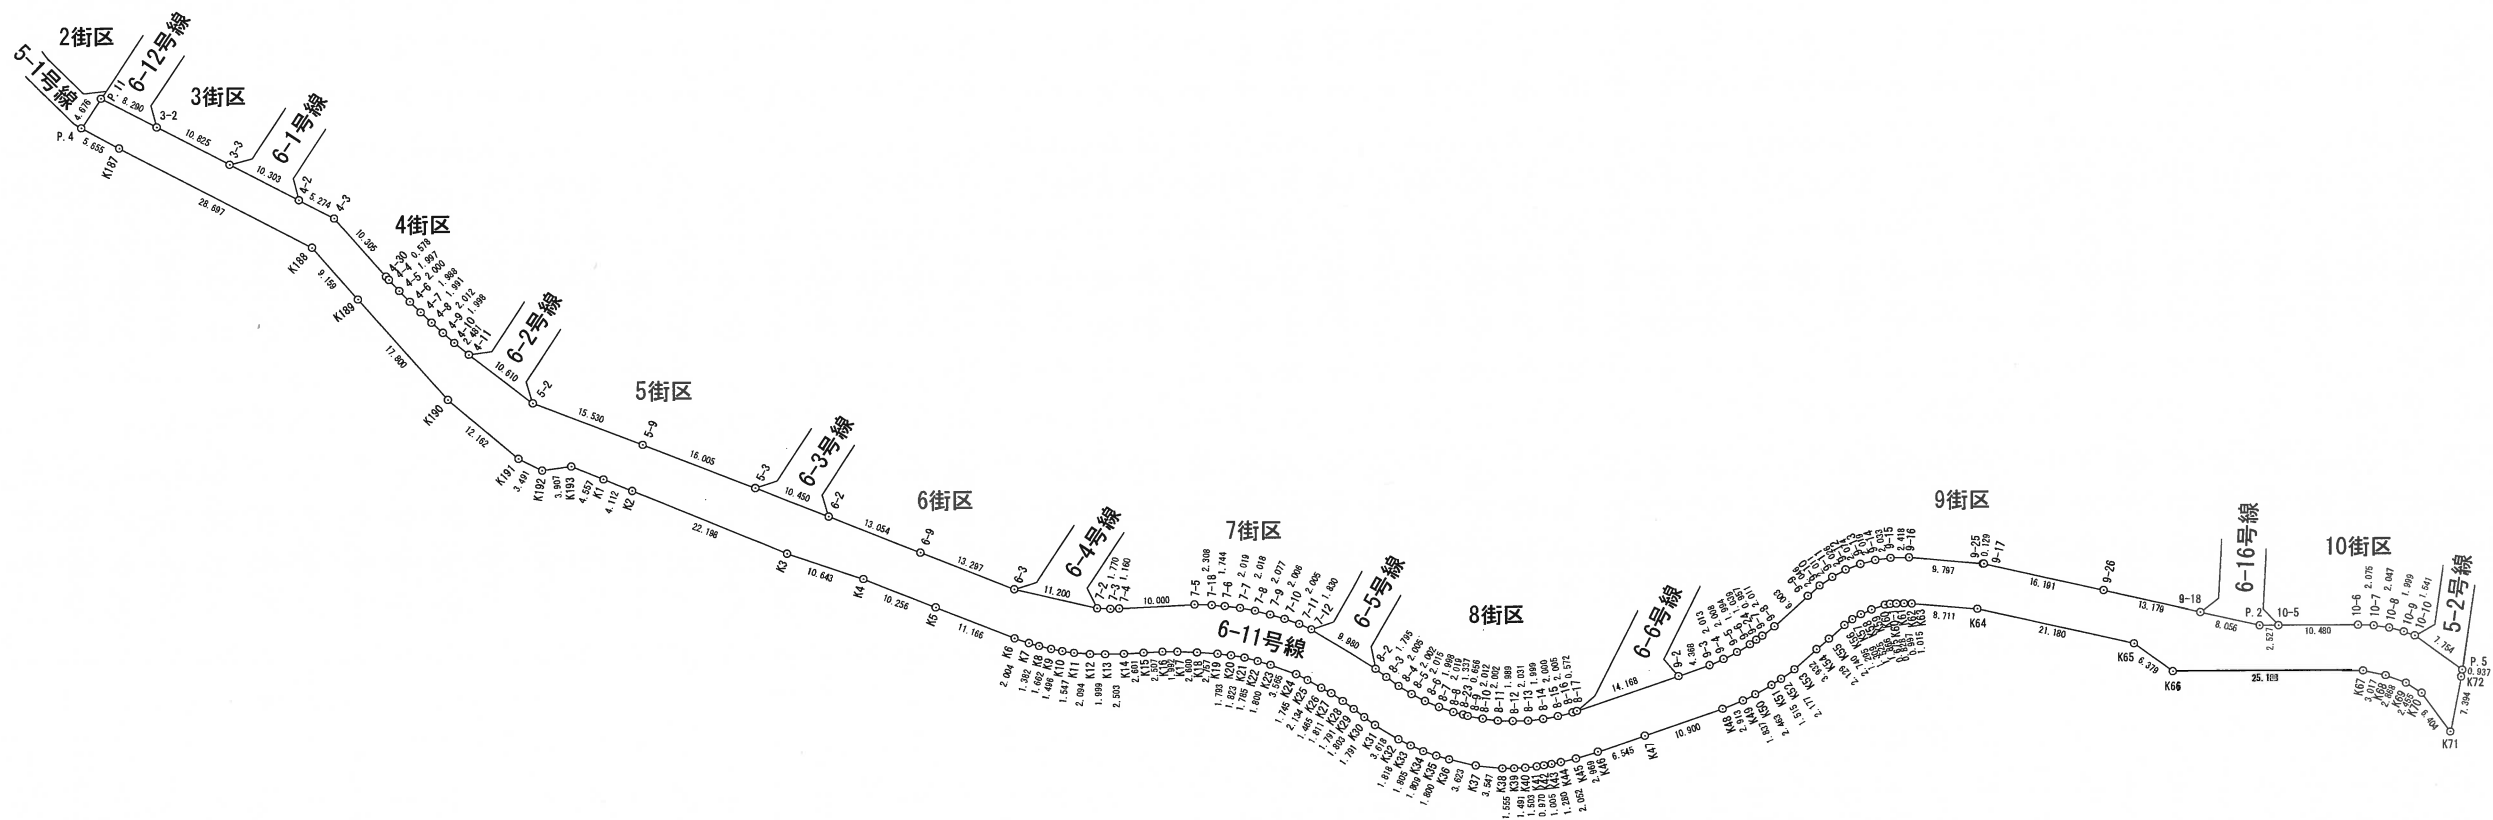

世界測地系


略 図

S=1:250

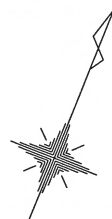


この図面は、換地処分時の画地を示すものに過ぎず、
現地の境界を証明するものではありません。
福岡市住宅都市みどり局地域まちづくり推進部地域計画課

水 路 面 積	m ²
道 路 面 積	3 8 8 m ² 5 8

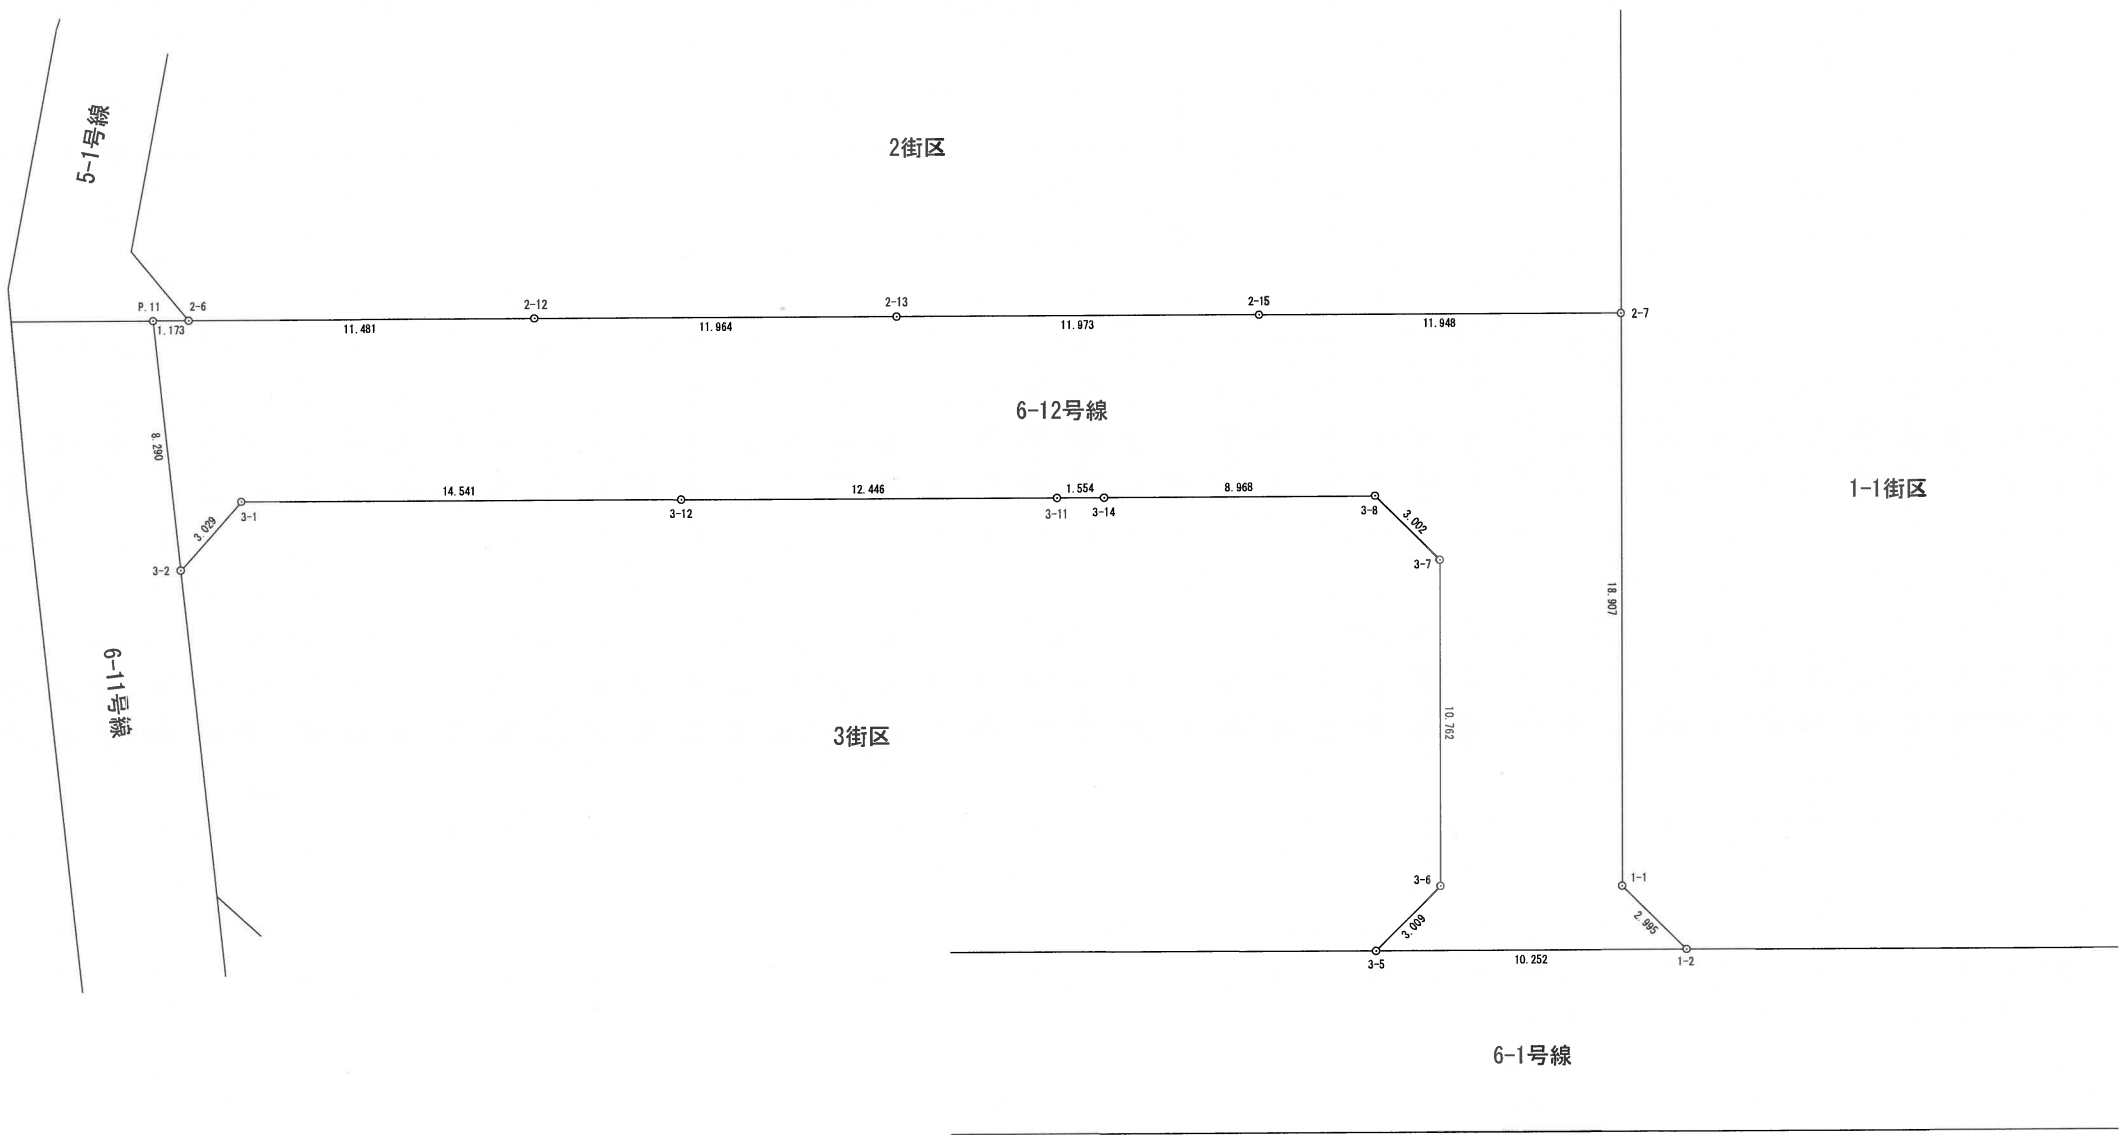


水 路 面 積	m ²
道 路 面 積	7 3 3 m ² . 1 1

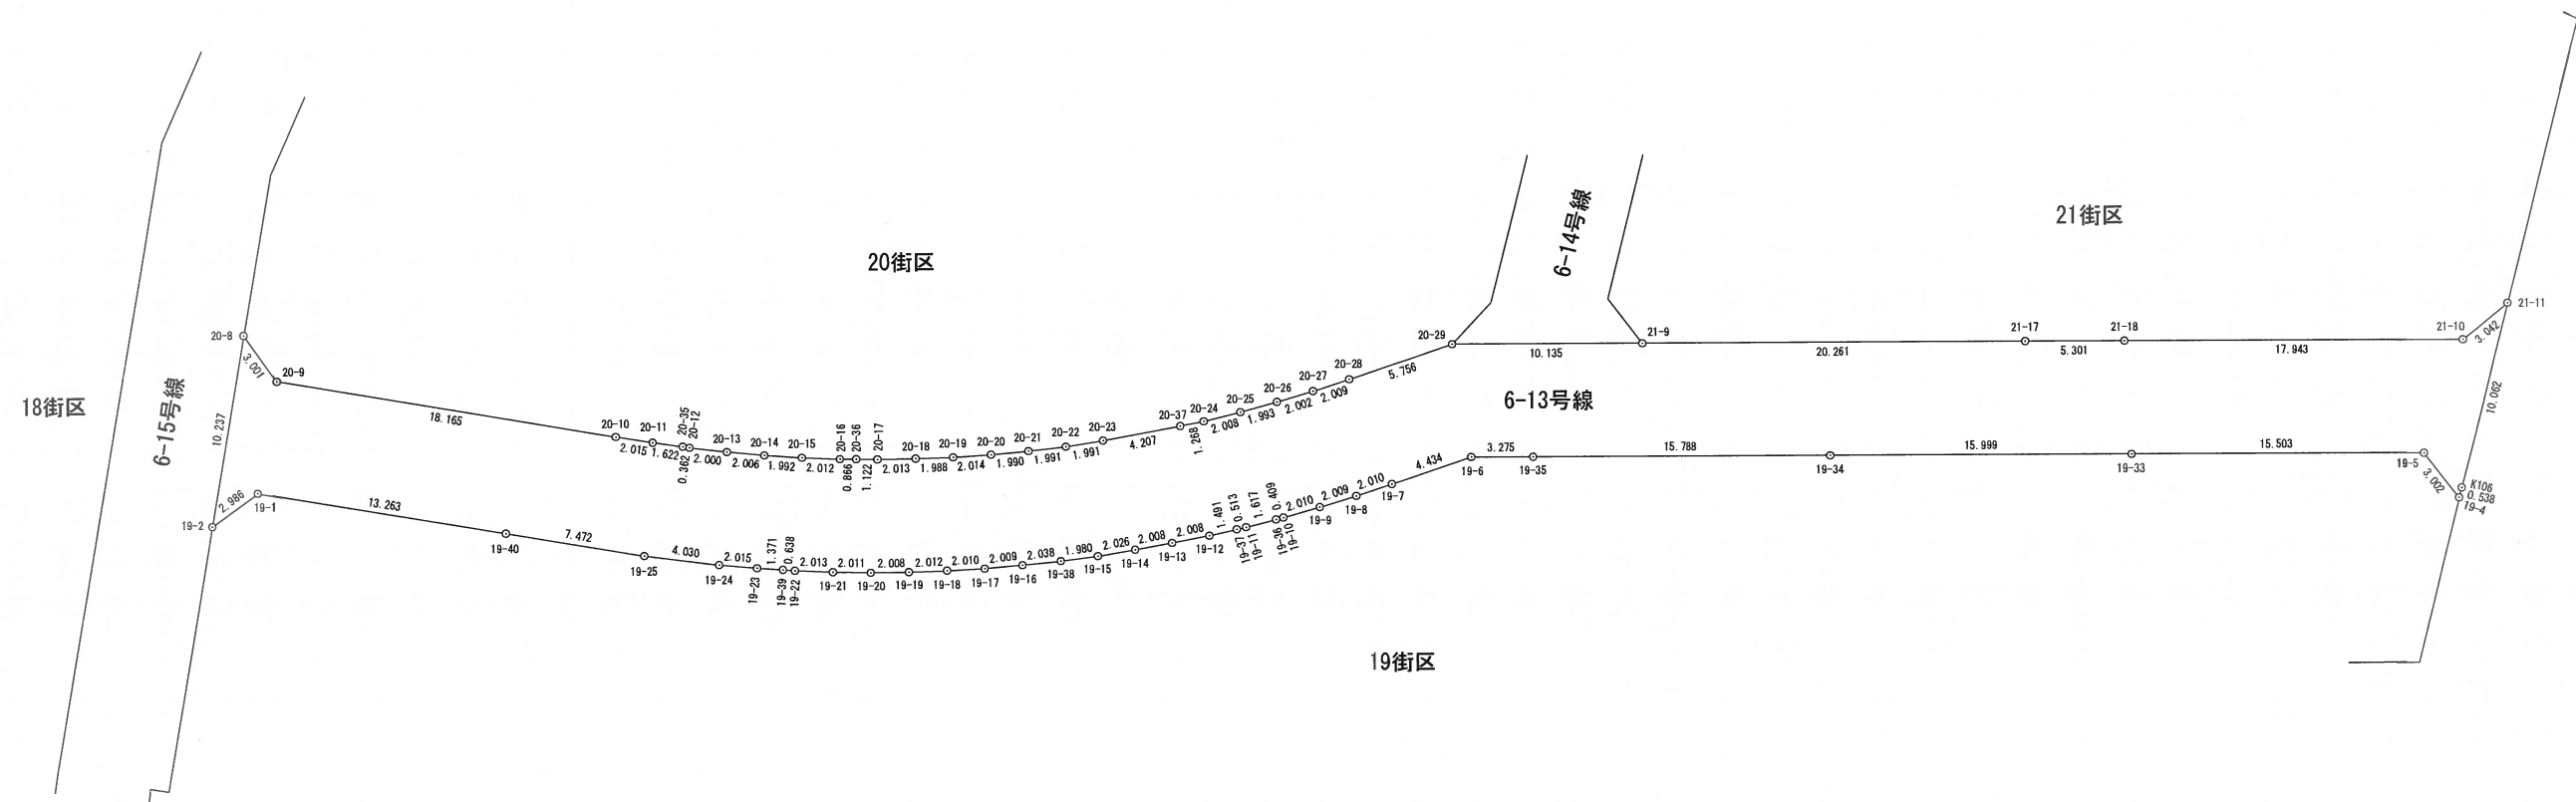

世界測地系


略 図

S=1:300

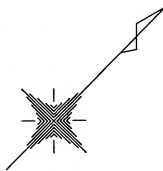


この図面は、換地処分時の画地を示すものに過ぎず、
現地の境界を証明するものではありません。
福岡市住宅都市みどり局地域まちづくり推進部地域計画課

水 路 面 積	m ²
道 路 面 積	4 6 2 m ² 8 7

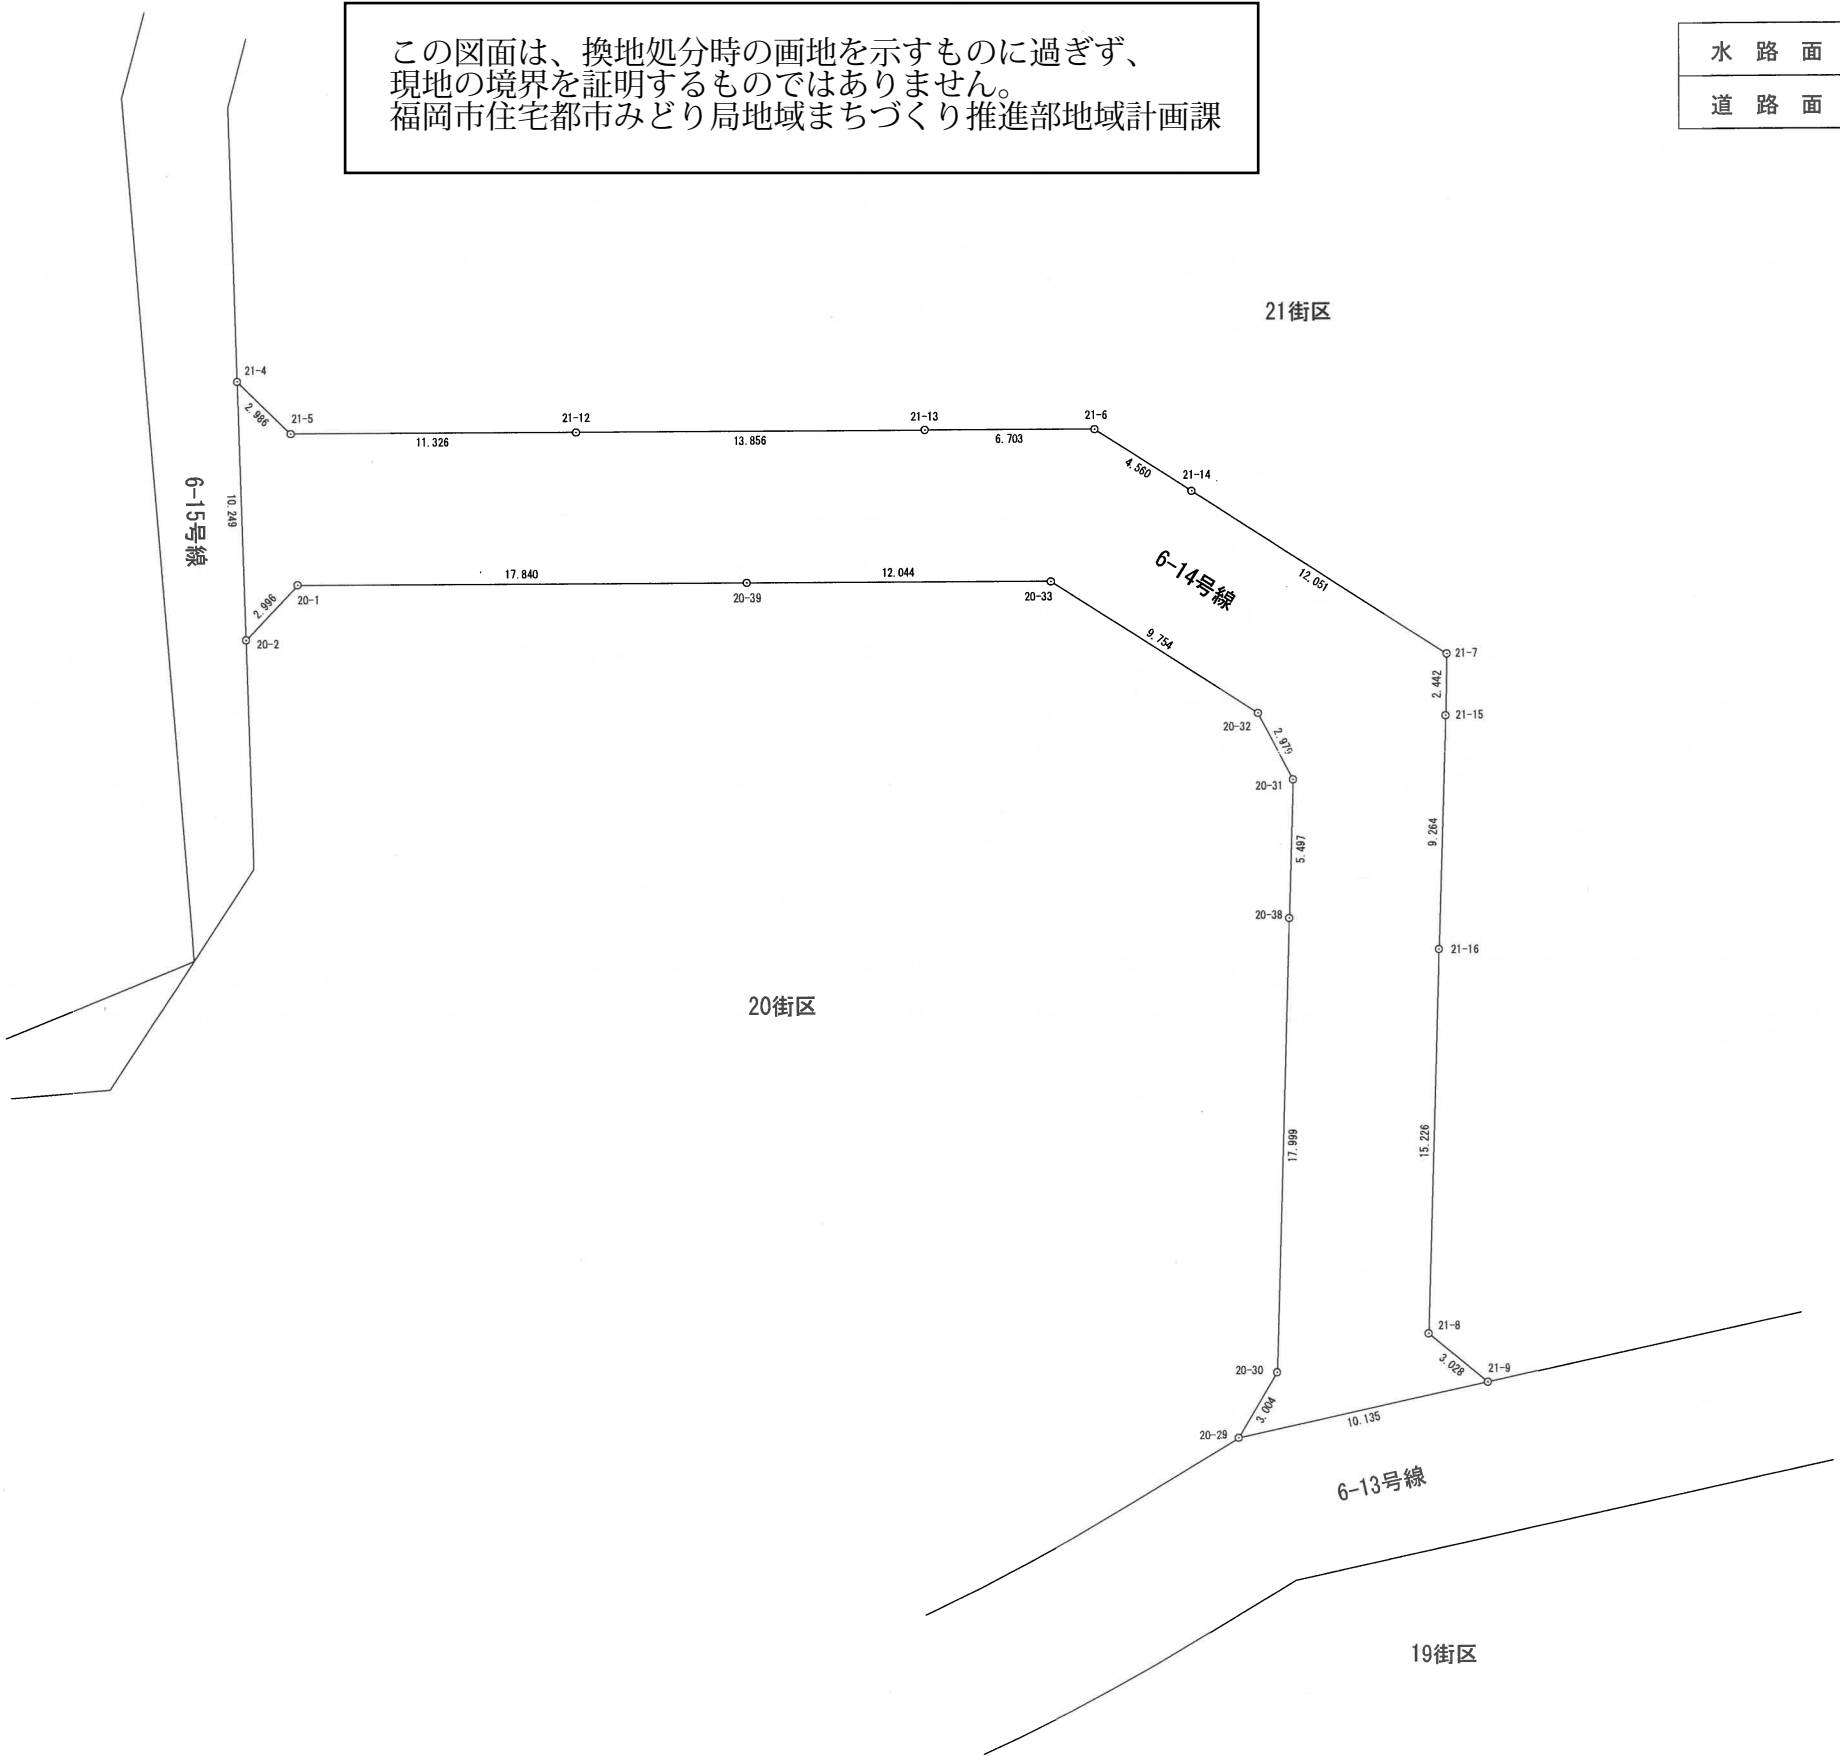

略 図


S=1:500

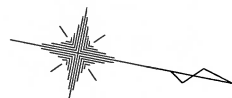

この図面は、換地処分時の画地を示すものに過ぎず、
現地の境界を証明するものではありません。
福岡市住宅都市みどり局地域まちづくり推進部地域計画課

世界測地系


水路面積	m ²
道路面積	6 7 9 m ² 3 3

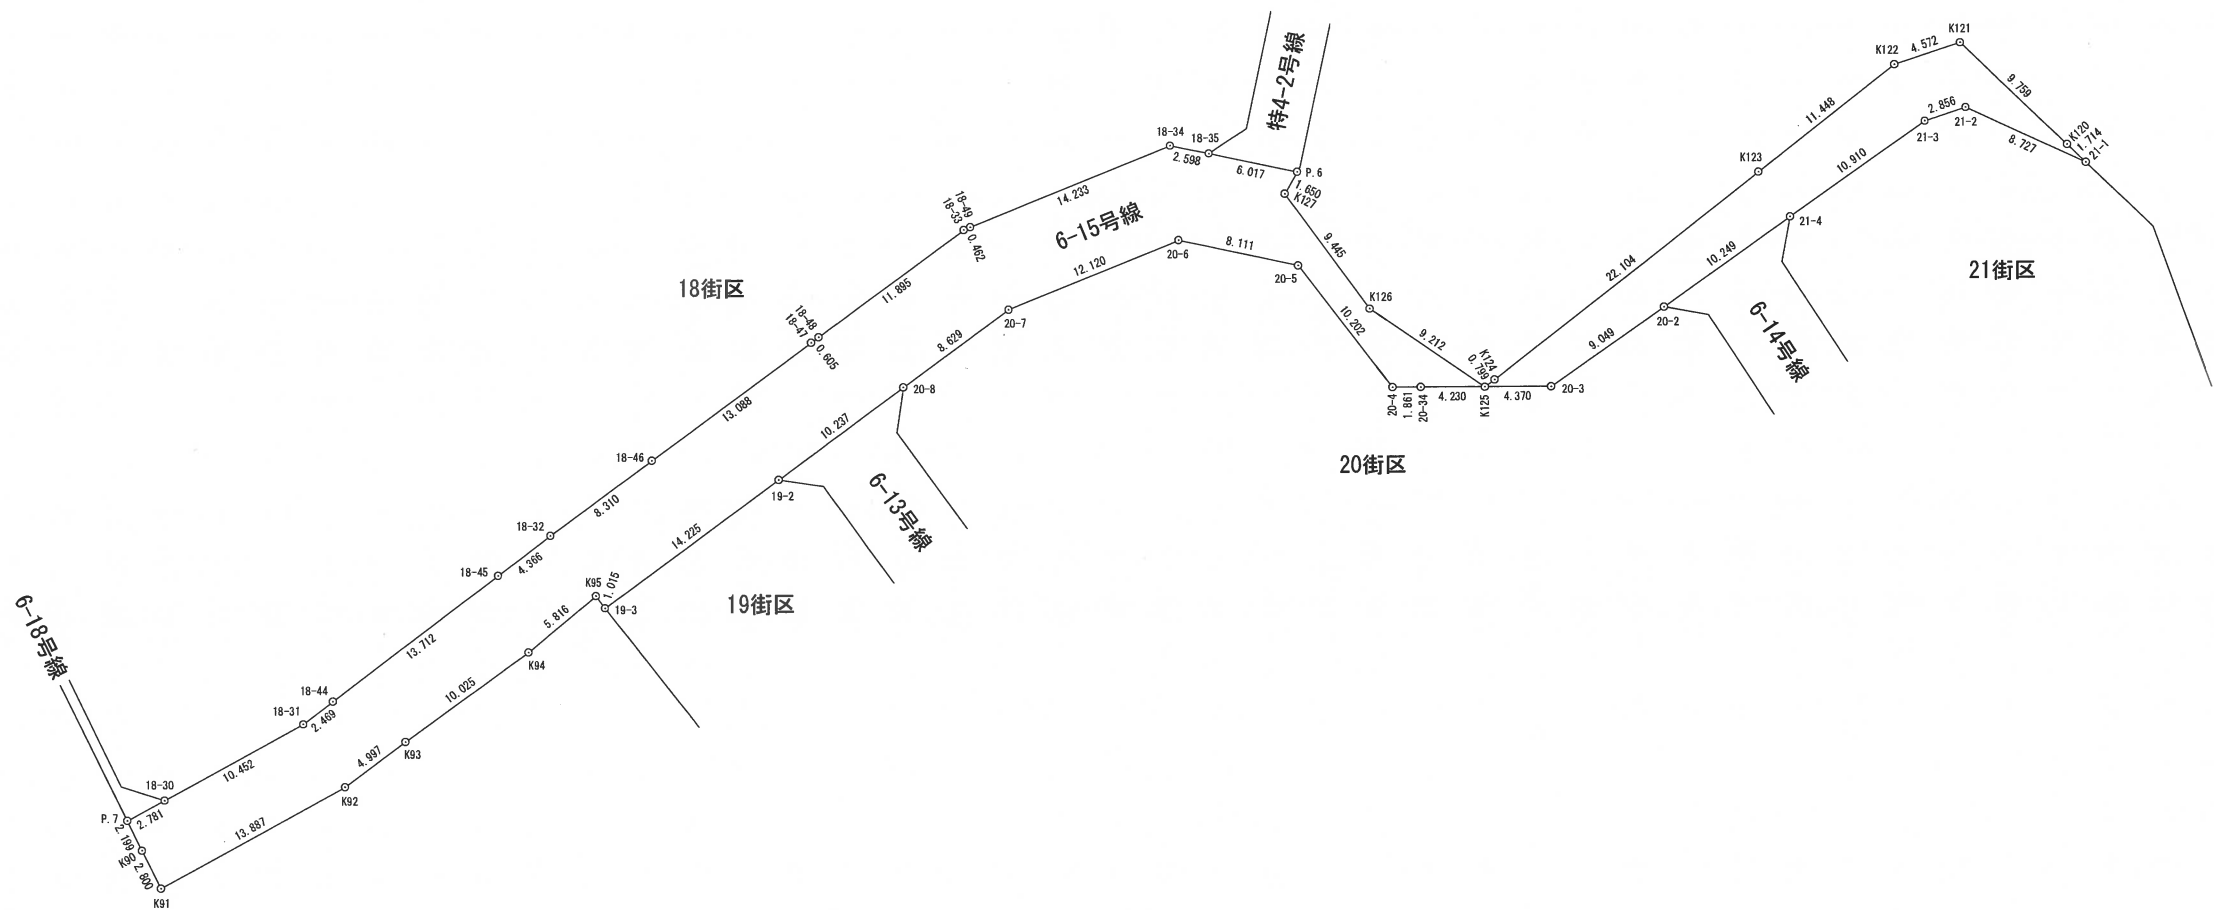

世界測地系


略 図

S=1:1000

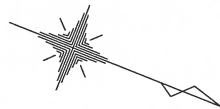


この図面は、換地処分時の画地を示すものに過ぎず、
現地の境界を証明するものではありません。
福岡市住宅都市みどり局地域まちづくり推進部地域計画課

水 路 面 積	m ²
道 路 面 積	1 , 6 2 7 m ² 1 5

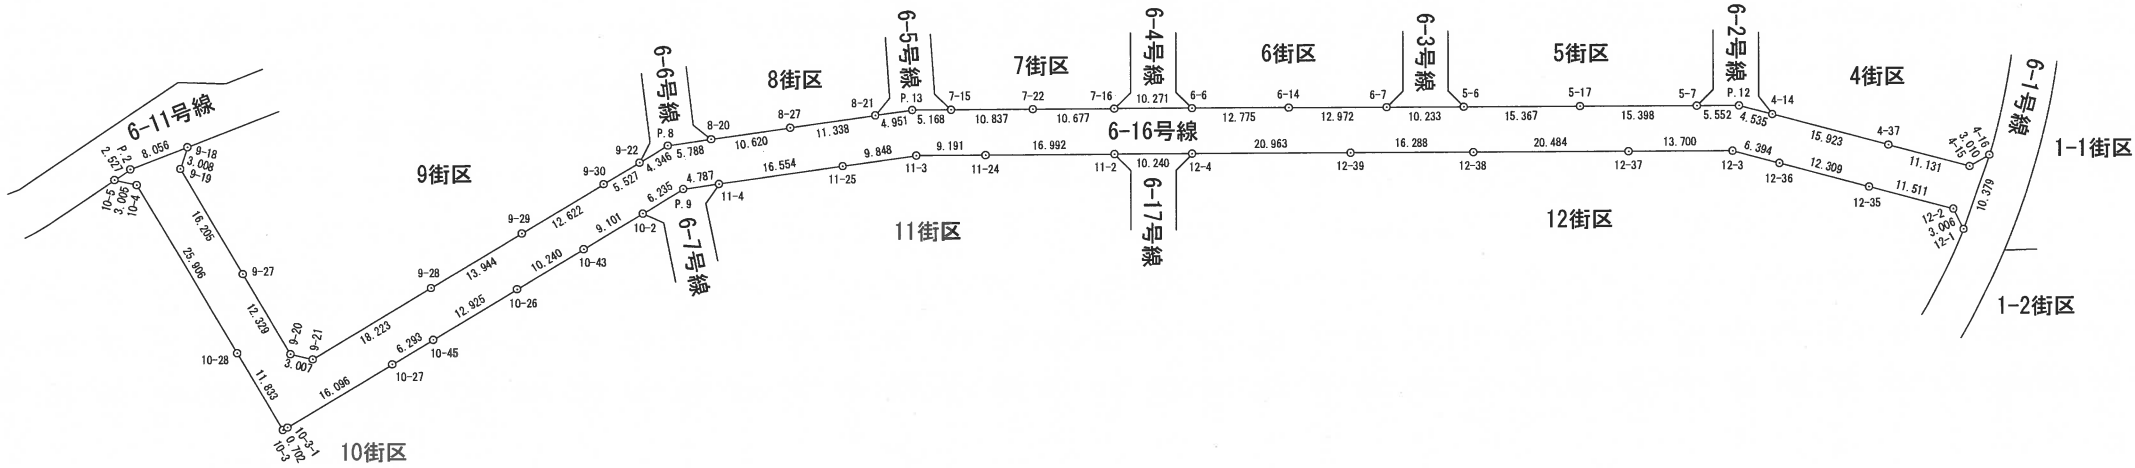

略 図


S=1:250

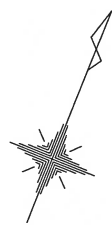

この図面は、換地処分時の画地を示すものに過ぎず、
現地の境界を証明するものではありません。
福岡市住宅都市みどり局地域まちづくり推進部地域計画課

世界測地系


水 路 面 積	m ²
道 路 面 積	1 7 1 m ² 9 7

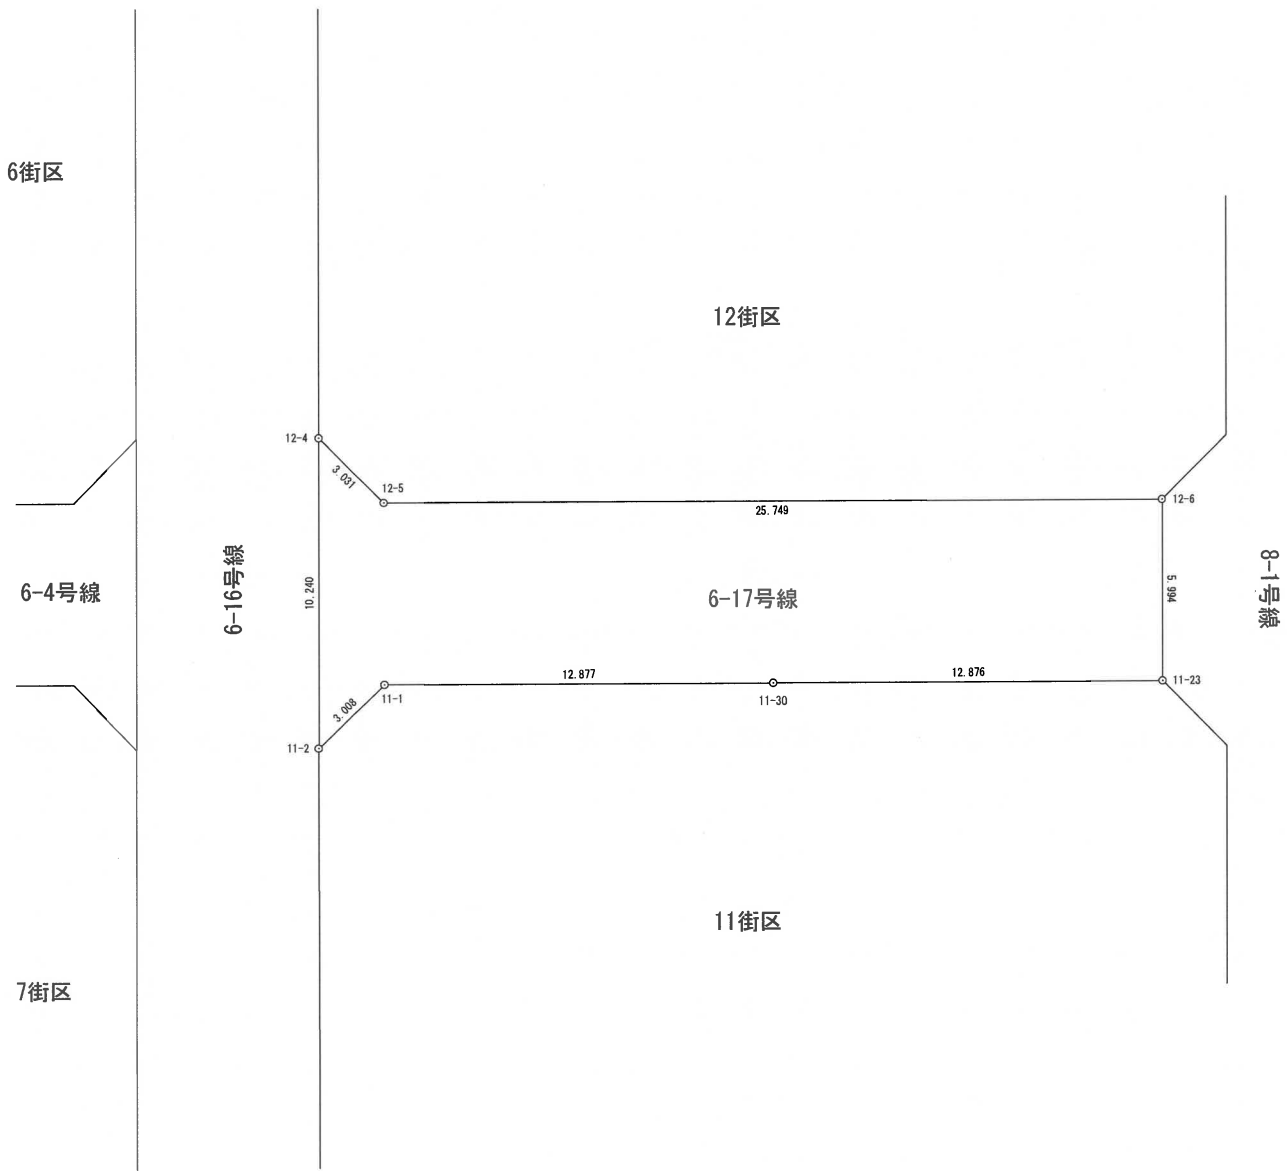

世界測地系


略 図

S=1:250

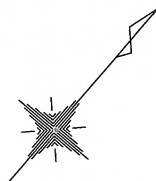

この図面は、換地処分時の画地を示すものに過ぎず、
現地の境界を証明するものではありません。
福岡市住宅都市みどり局地域まちづくり推進部地域計画課

水 路 面 積	m ²
道 路 面 積	3 6 m ² 8 7

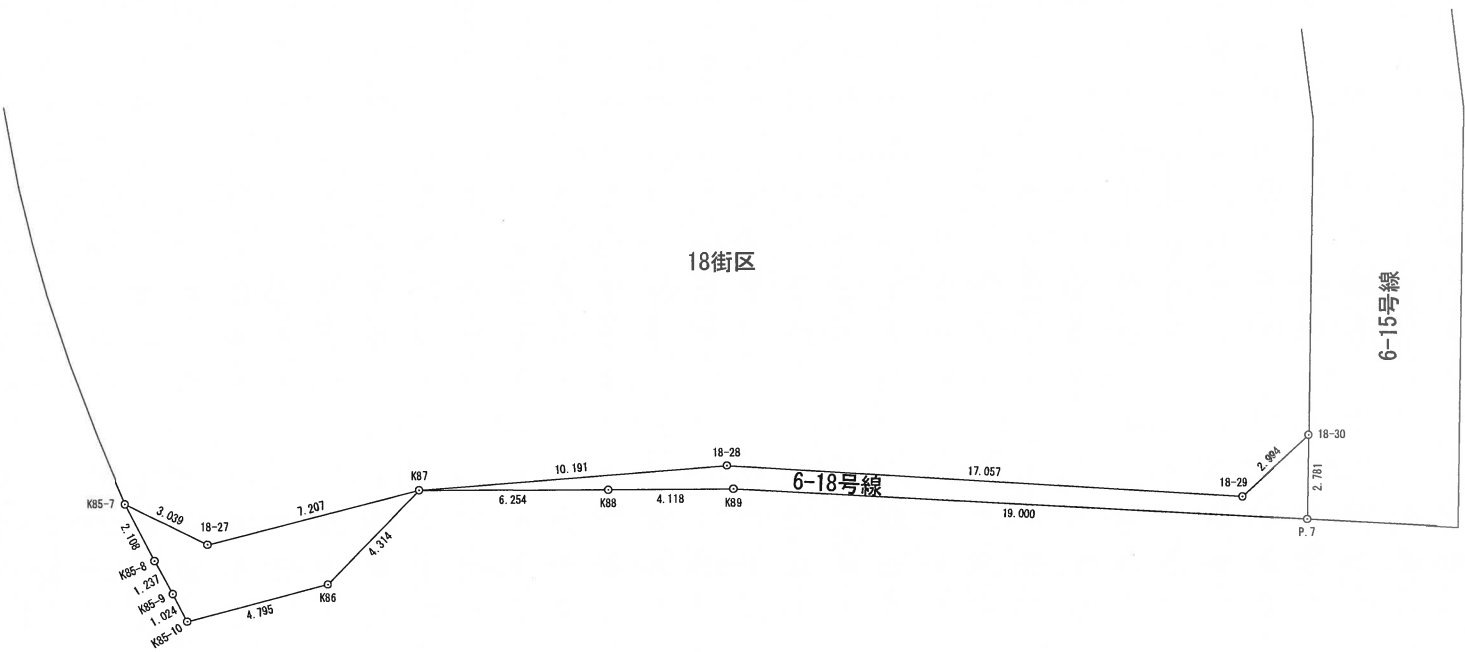


世界測地系

略 図

S=1:1000

水 路 面 積	m ²
道 路 面 積	2 , 5 8 0 m ² . 1 5

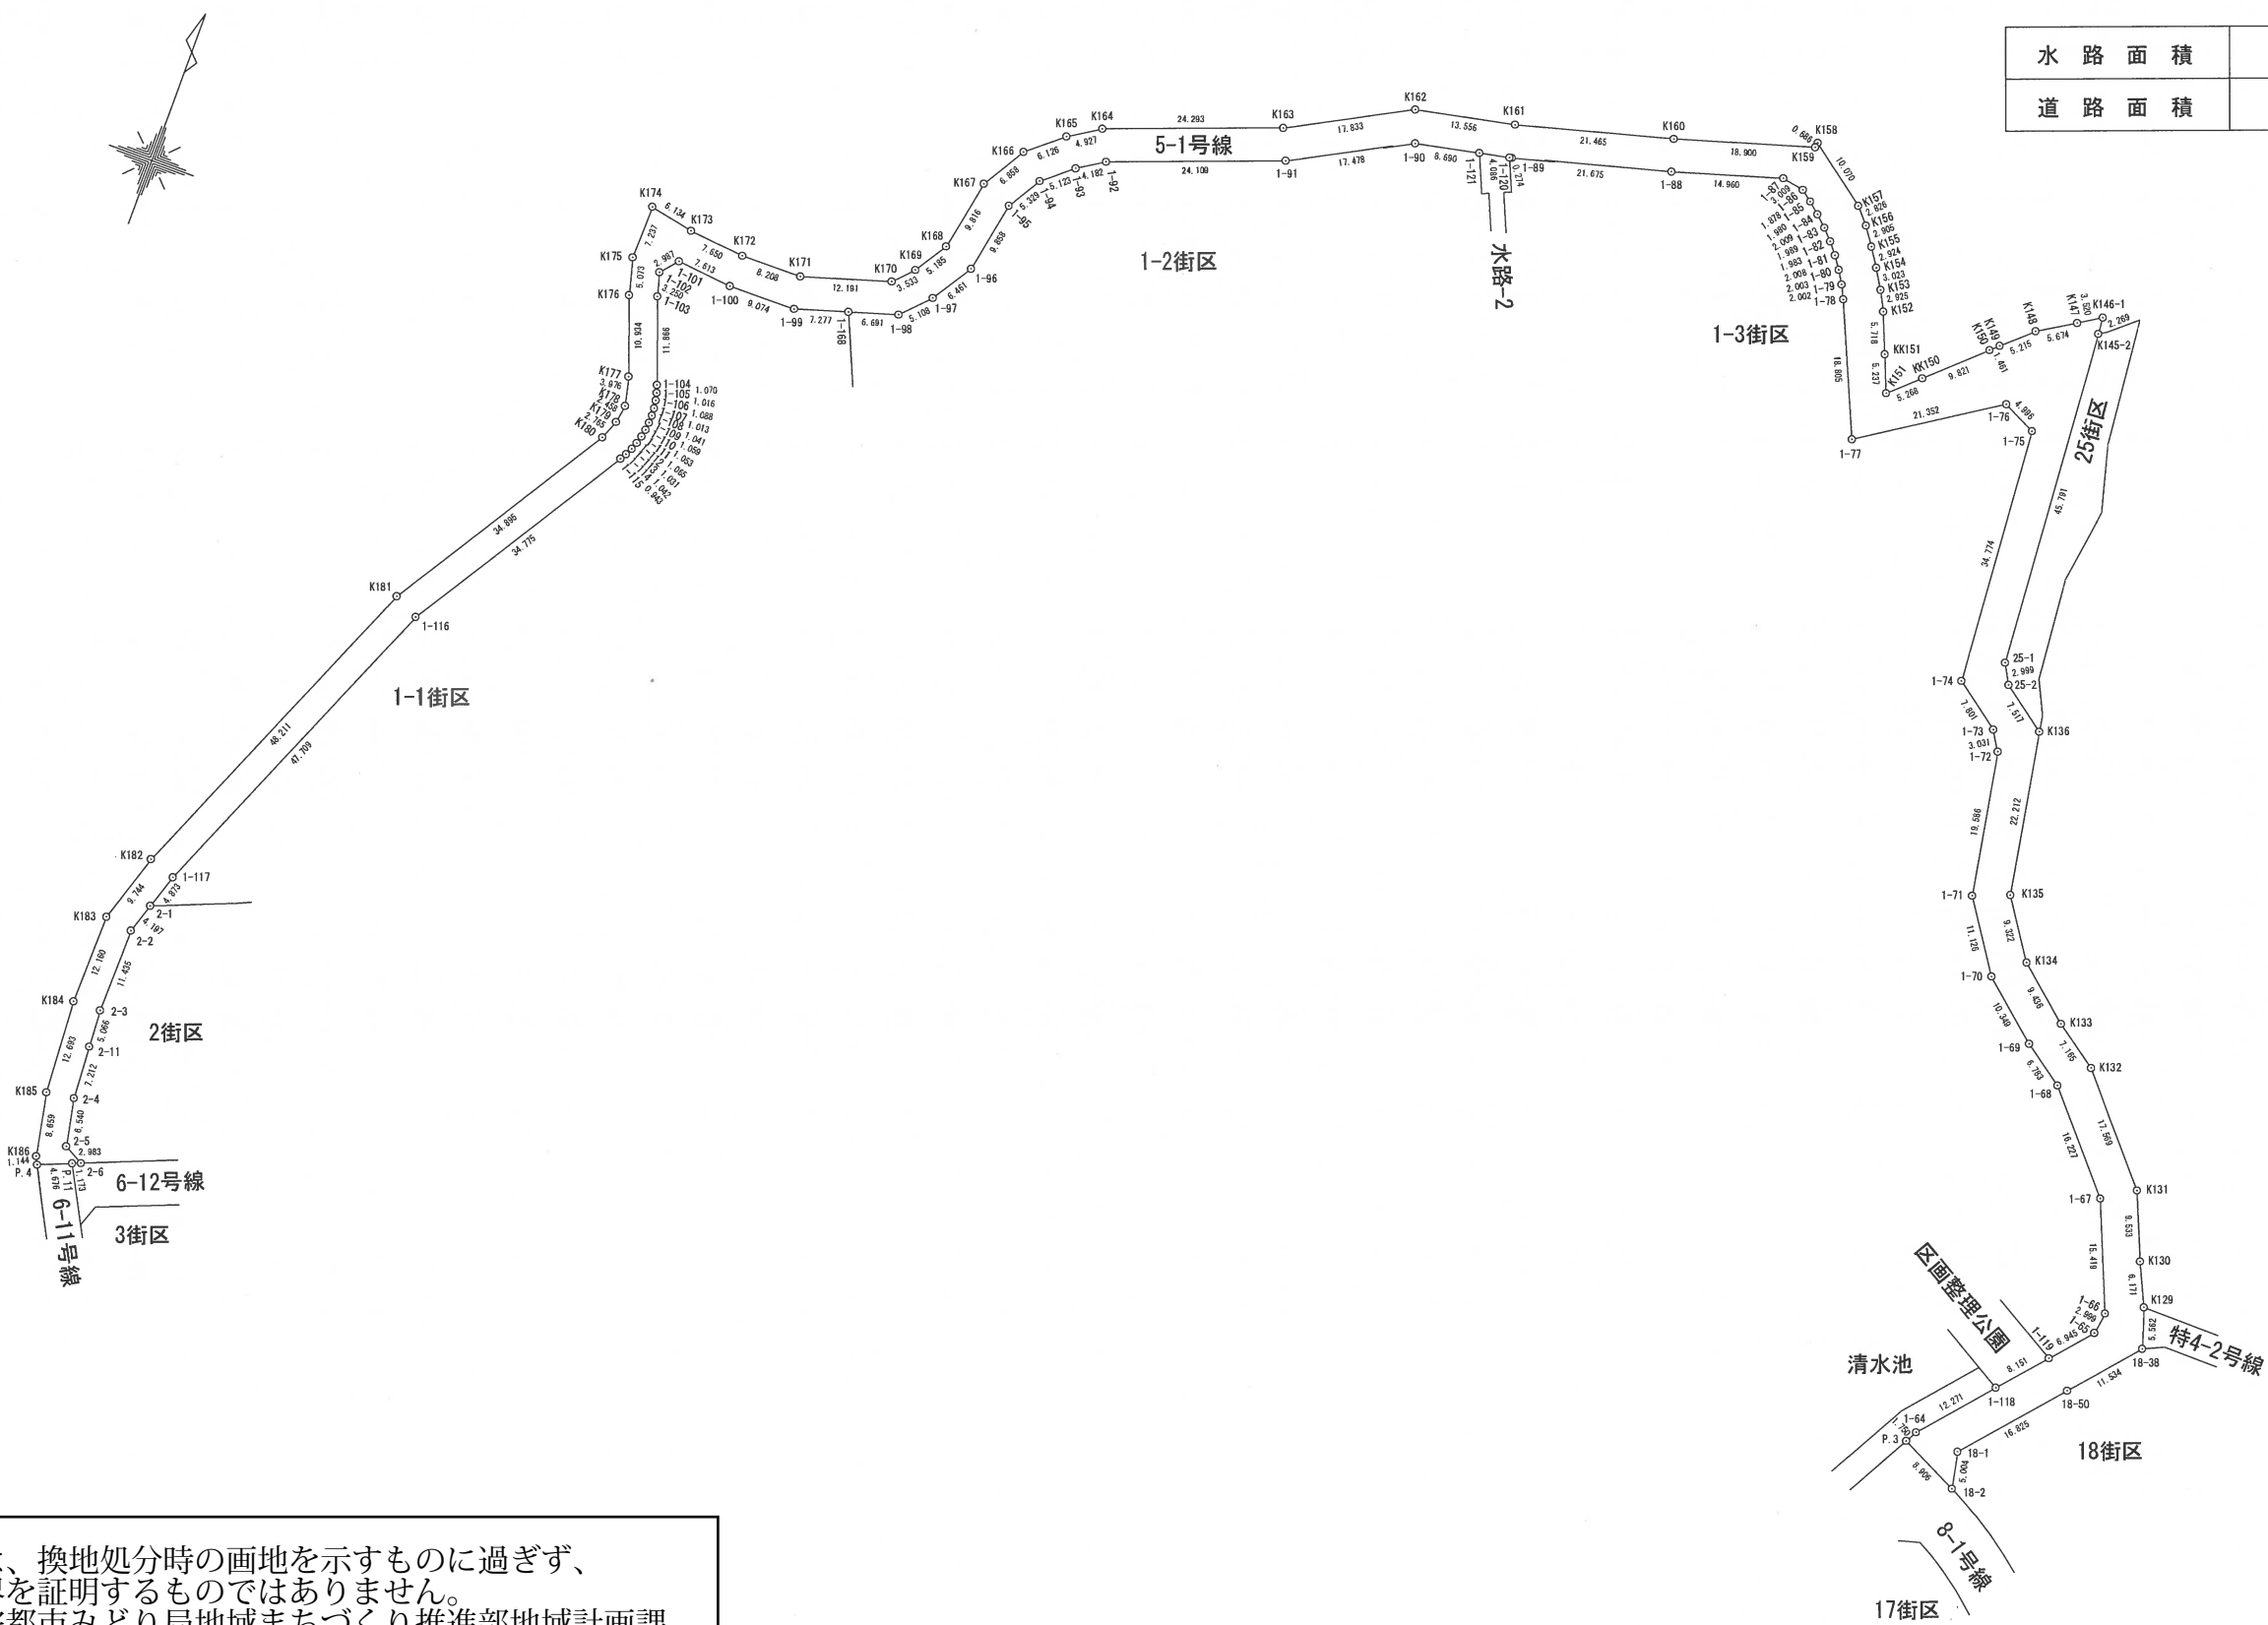


この図面は、換地処分時の画地を示すものに過ぎず、
現地の境界を証明するものではありません。
福岡市住宅都市みどり局地域まちづくり推進部地域計画課

世界測地系


略 図

S=1:250

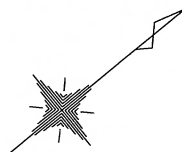

この図面は、換地処分時の画地を示すものに過ぎず、
現地の境界を証明するものではありません。
福岡市住宅都市みどり局地域まちづくり推進部地域計画課

水 路 面 積	m ²
道 路 面 積	2 6 7 m ² 8 6

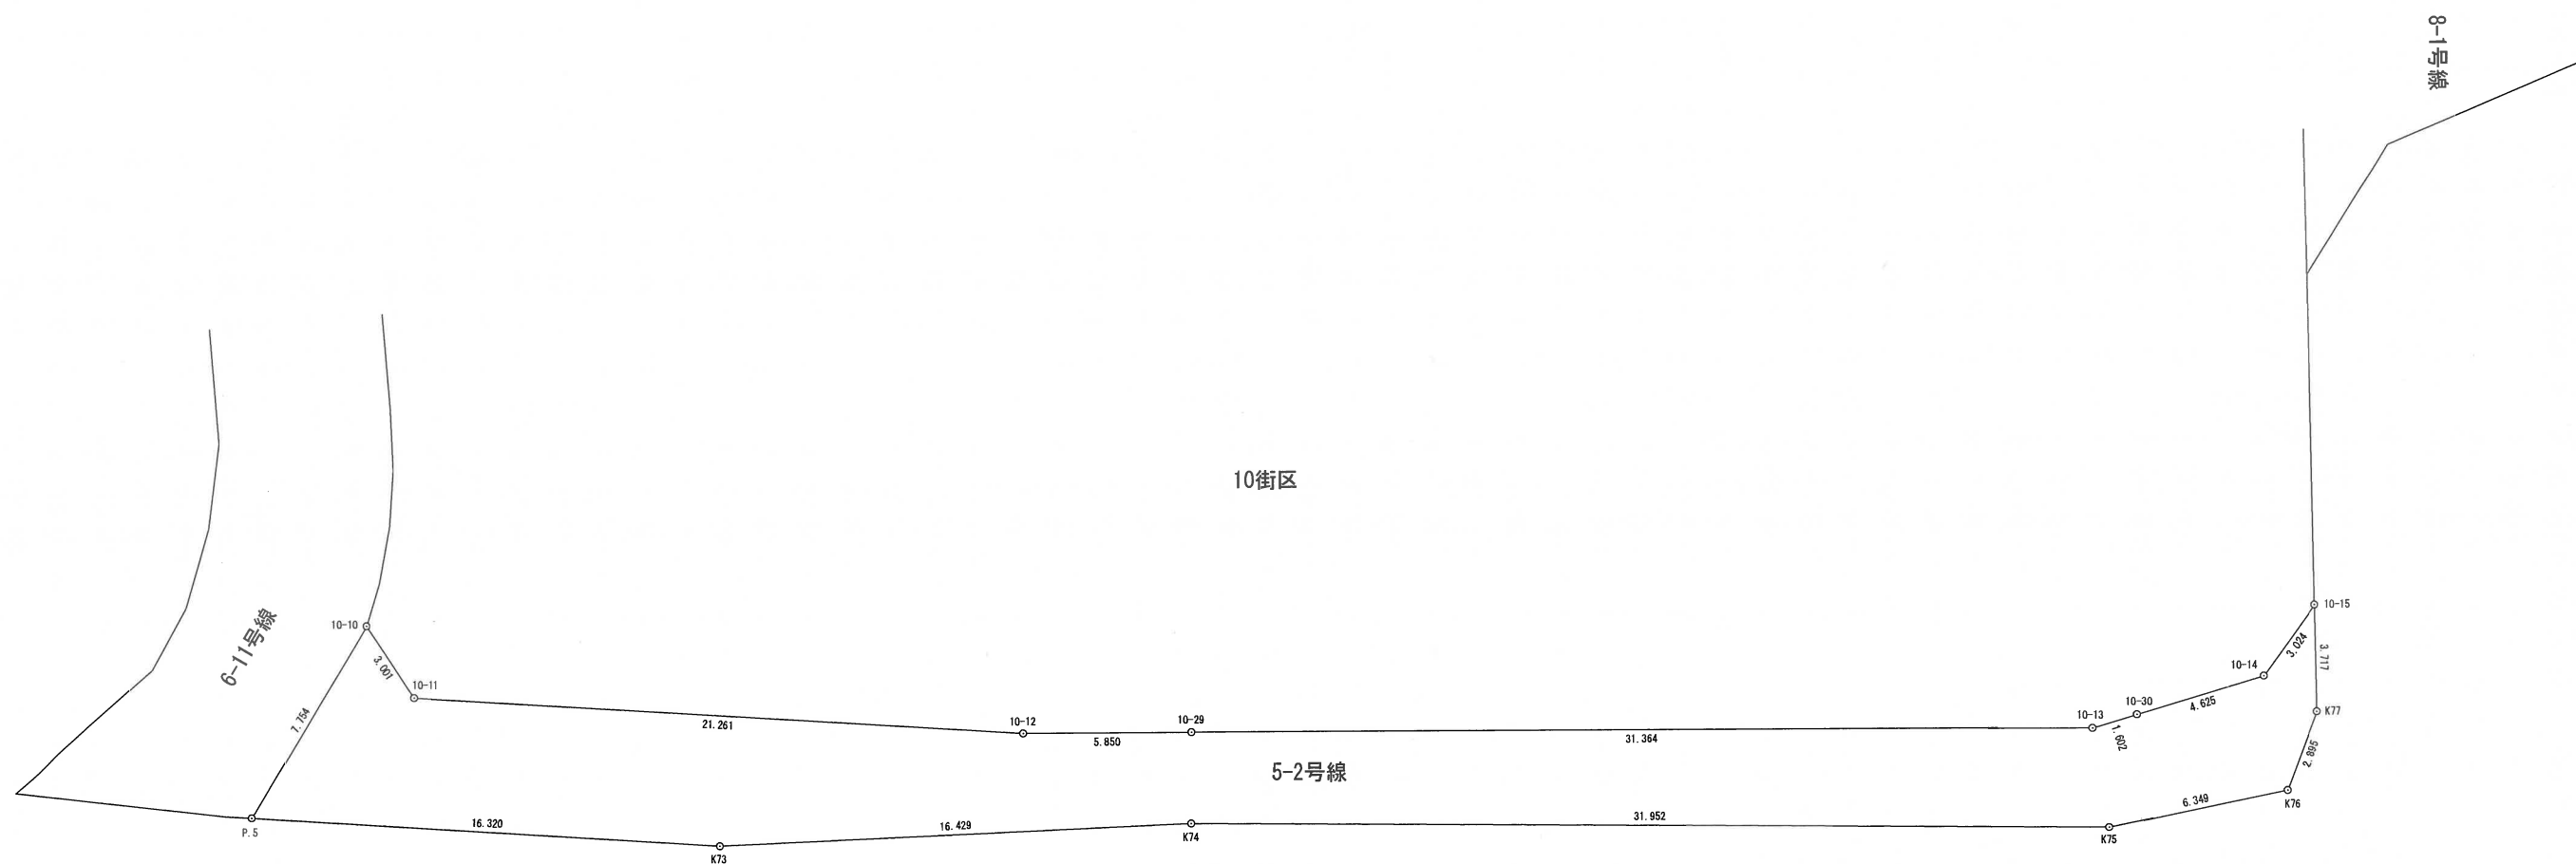


略 図

S=1:200



世界測地系

水 路 面 積	m ²
道 路 面 積	5 3 m ² 8 4

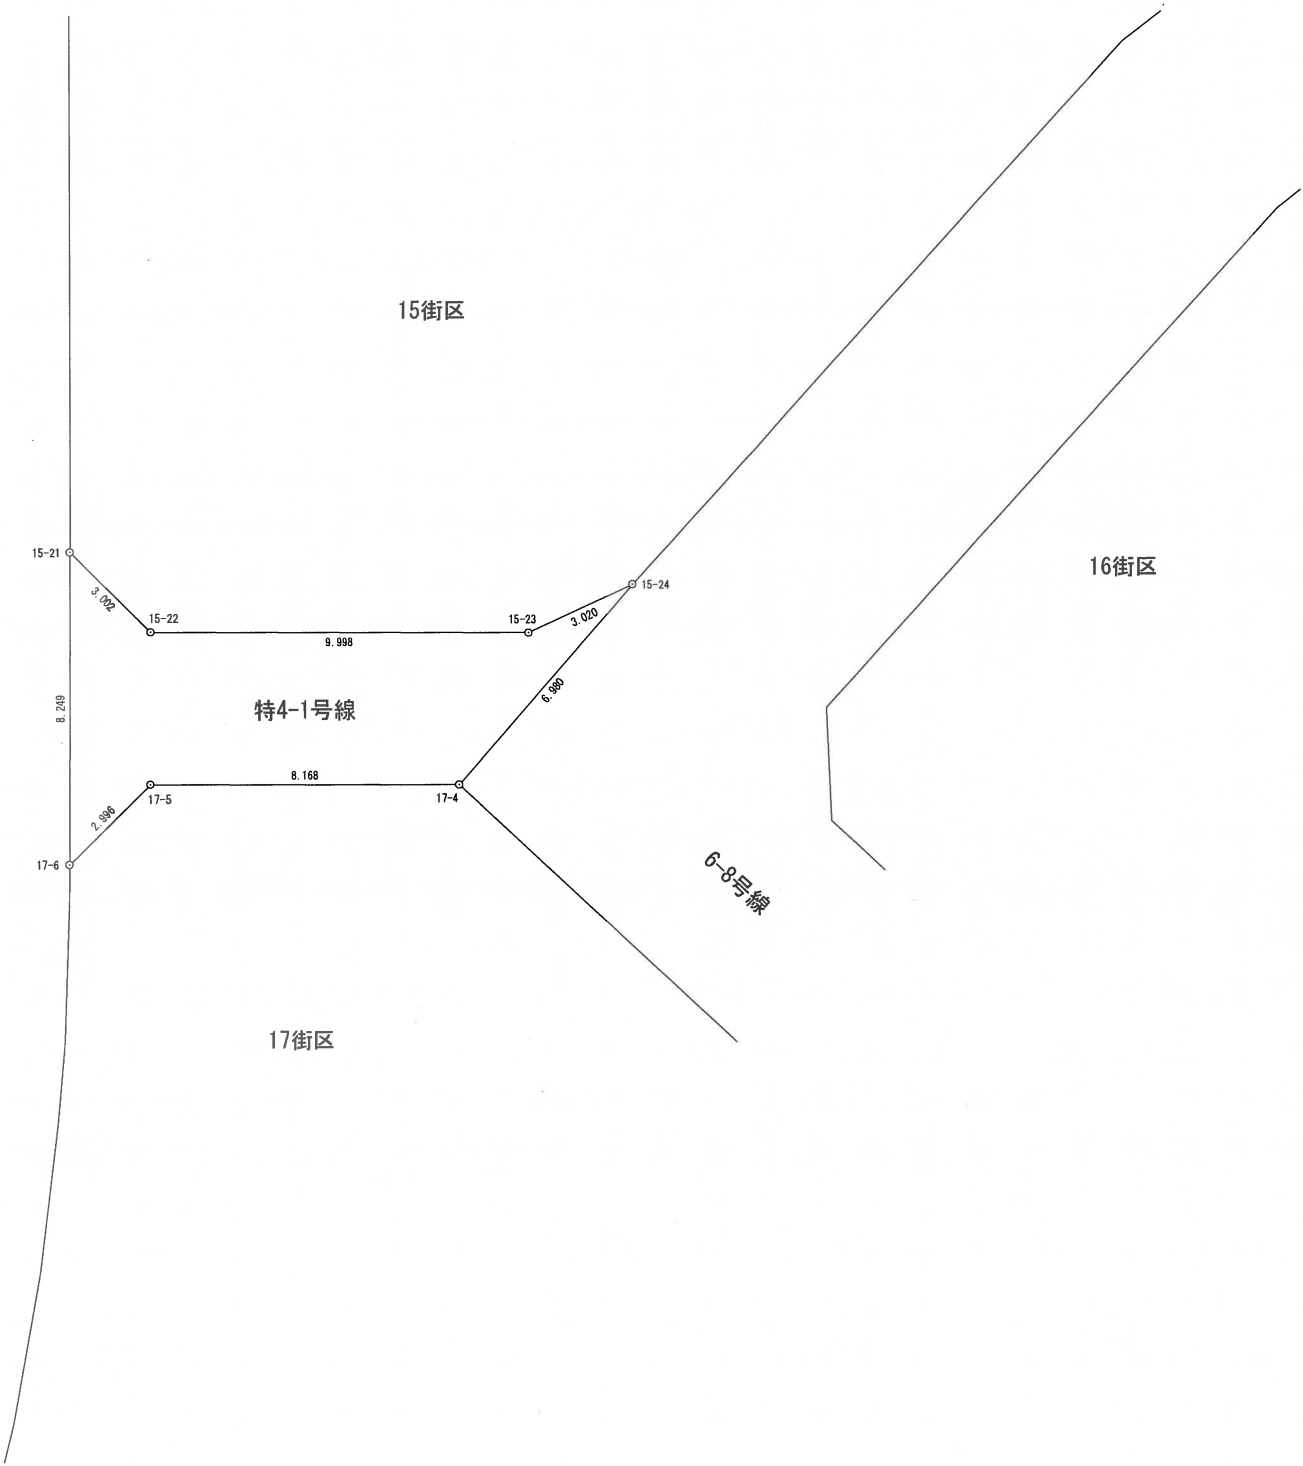


この図面は、換地処分時の画地を示すものに過ぎず、
現地の境界を証明するものではありません。
福岡市住宅都市みどり局地域まちづくり推進部地域計画課

世界測地系


略 図

S=1:200

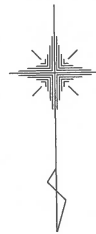


この図面は、換地処分時の画地を示すものに過ぎず、
現地の境界を証明するものではありません。
福岡市住宅都市みどり局地域まちづくり推進部地域計画課

水 路 面 積	m ²
道 路 面 積	7 3 ^{m²} 4 1

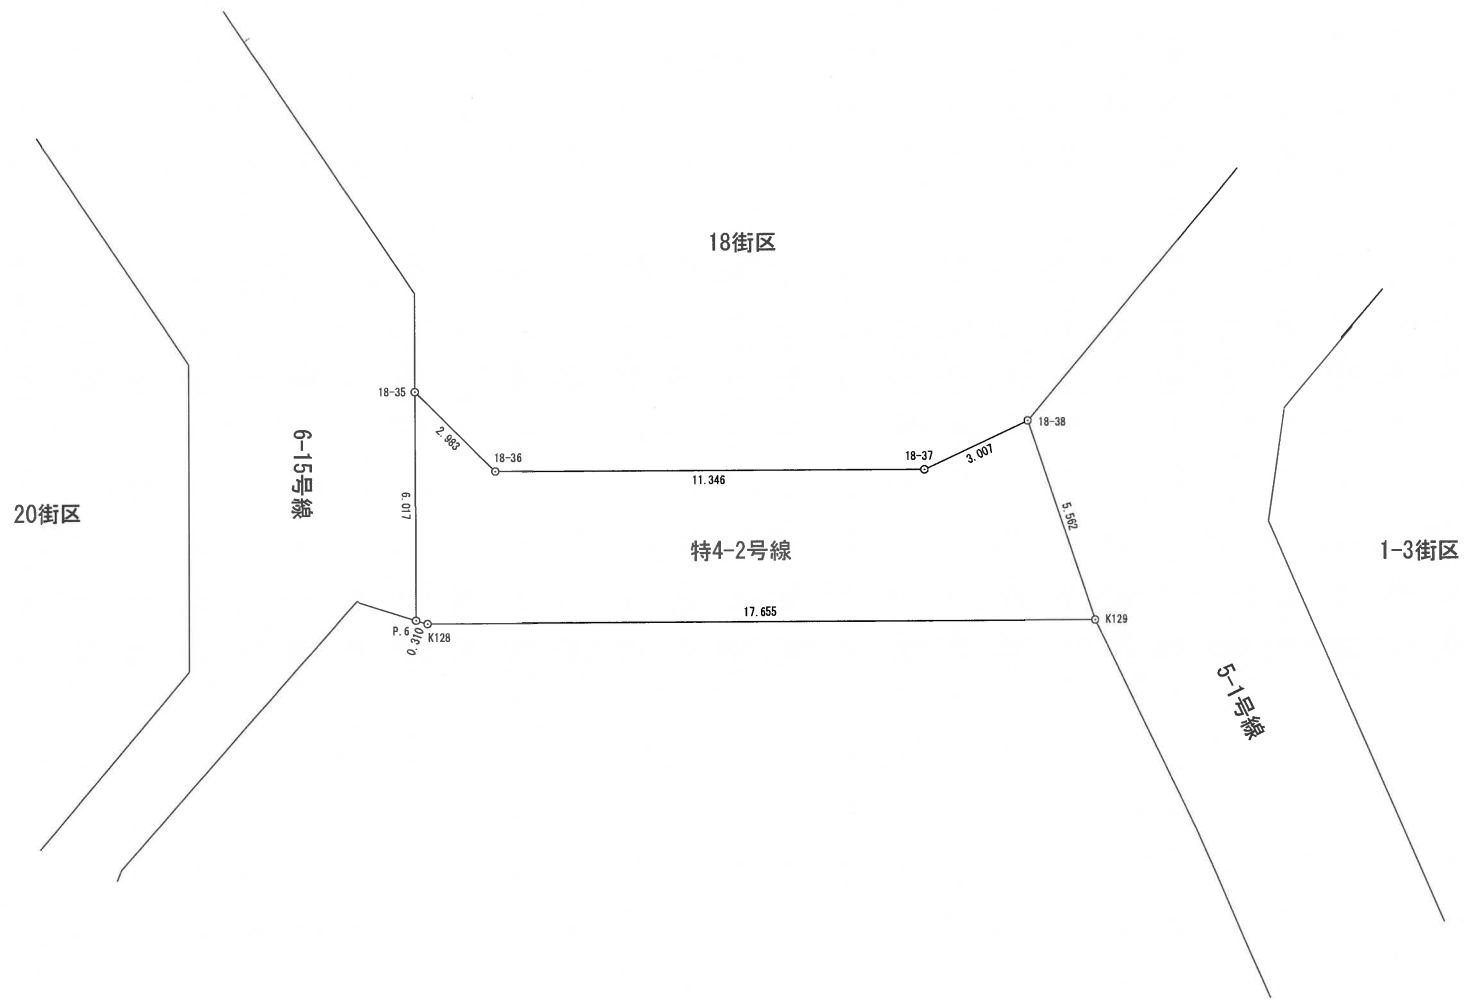

略図


S=1:250

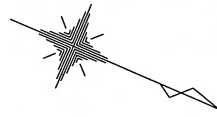

この図面は、換地処分時の画地を示すものに過ぎず、
現地の境界を証明するものではありません。
福岡市住宅都市みどり局地域まちづくり推進部地域計画課

世界測地系


水路面積	m ²
道路面積	1 6 1 m ² 7 0

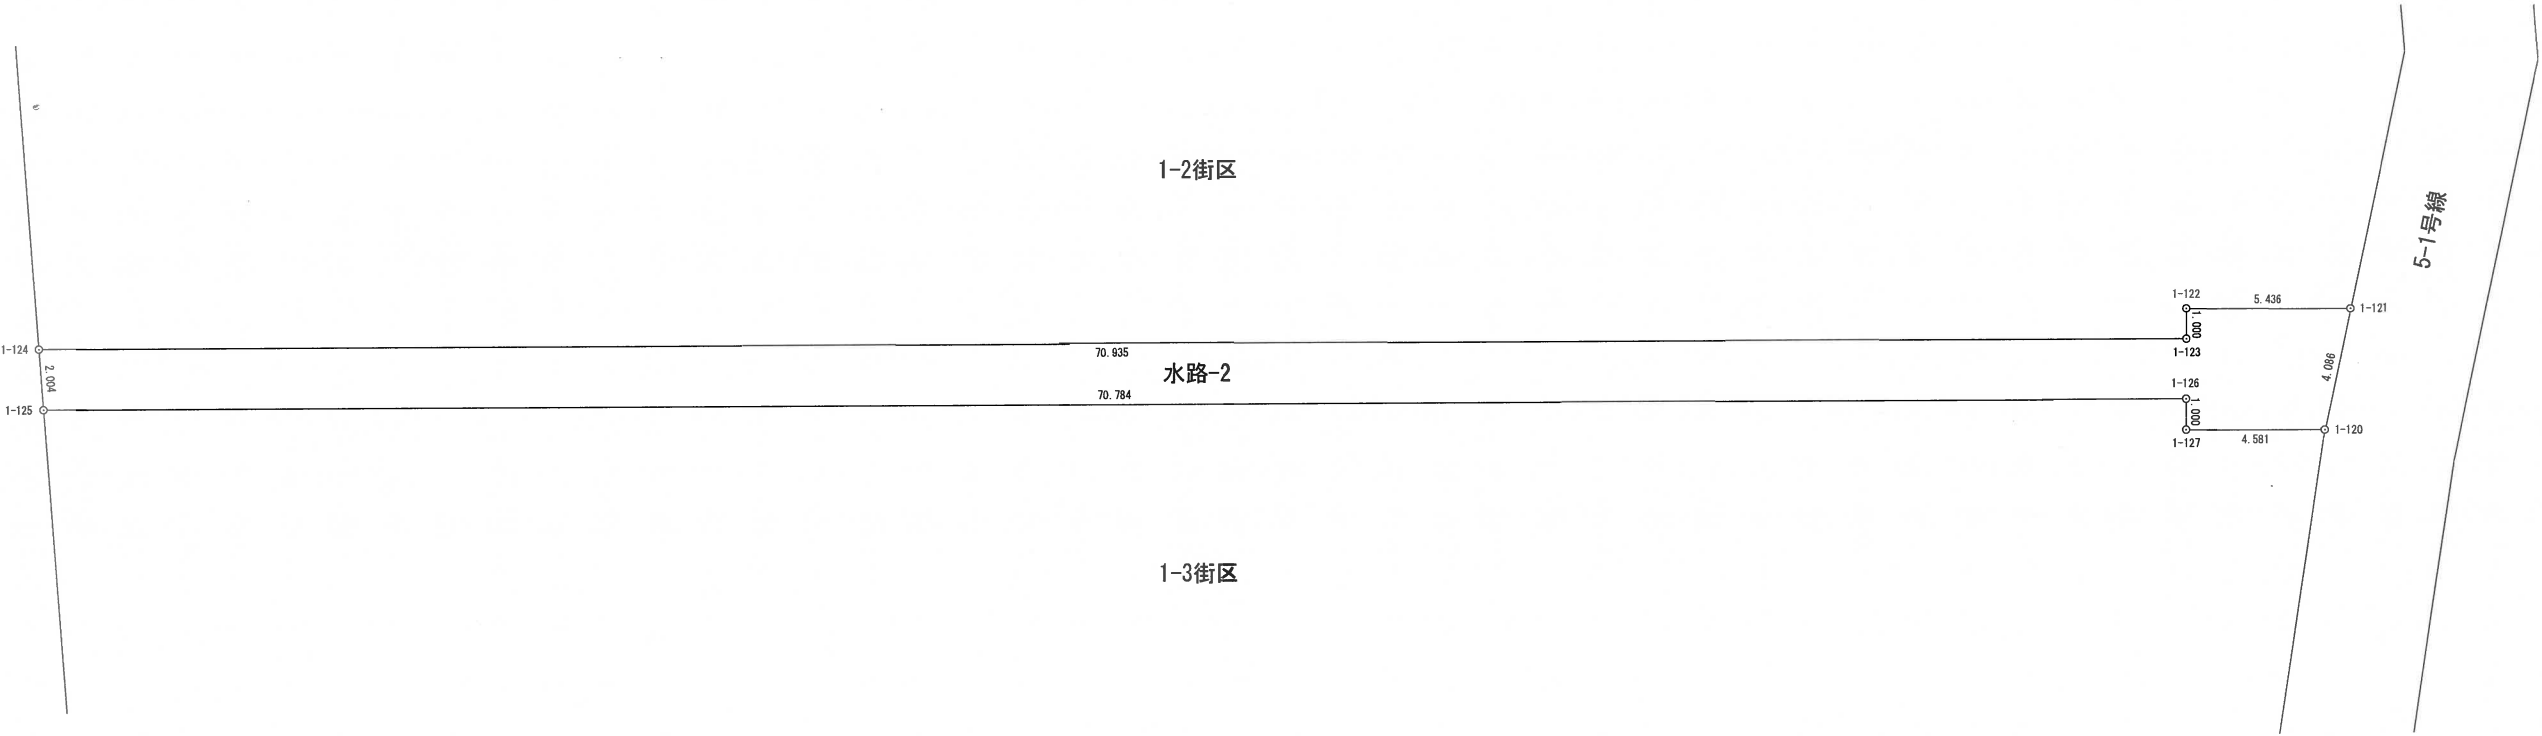

世界測地系

略 図

S=1:500

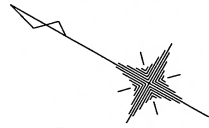

この図面は、換地処分時の画地を示すものに過ぎず、
現地の境界を証明するものではありません。
福岡市住宅都市みどり局地域まちづくり推進部地域計画課


