

換 地 図
(換地処分後の土地図)

(換地処分後の土地図)



(換地処分後の土地図)

N
S=1:2,000

この図面は、換地処分時の画地を示すものに過ぎず、
現地の境界を証明するものではありません。
福岡市住宅都市みどり局地域まちづくり推進部地域計画課


福岡市元岡土地区画整理事業	
図面番号	
図面名	換地図
縮尺	1:2,000
福岡市元岡土地区画整理組合	

この図面は、換地処分時の画地を示すものに過ぎず、
現地の境界を証明するものではありません。
福岡市住宅都市みどり局地域まちづくり推進部地域計画課

福岡市元岡土地区画整理事業	
図面番号	
図面名	換地 図
縮 尺	1:2,000
福岡市元岡土地区画整理組合	

福岡都市計画事業元岡土地区画整理事業	
図面番号	
図面名	出来形確認測量図
	(2-1)-1
縮尺	1:1,000
福岡市元岡土地区画整理組合	


この図面は、換地処分時の画地を示すものに過ぎず、
現地の境界を証明するものではありません。
福岡市住宅都市みどり局地域まちづくり推進部地域計画課

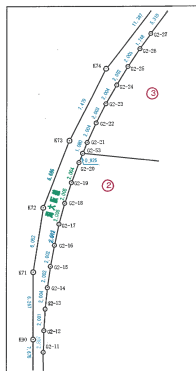

元岡字大久保

九大

元岡字石ヶ原

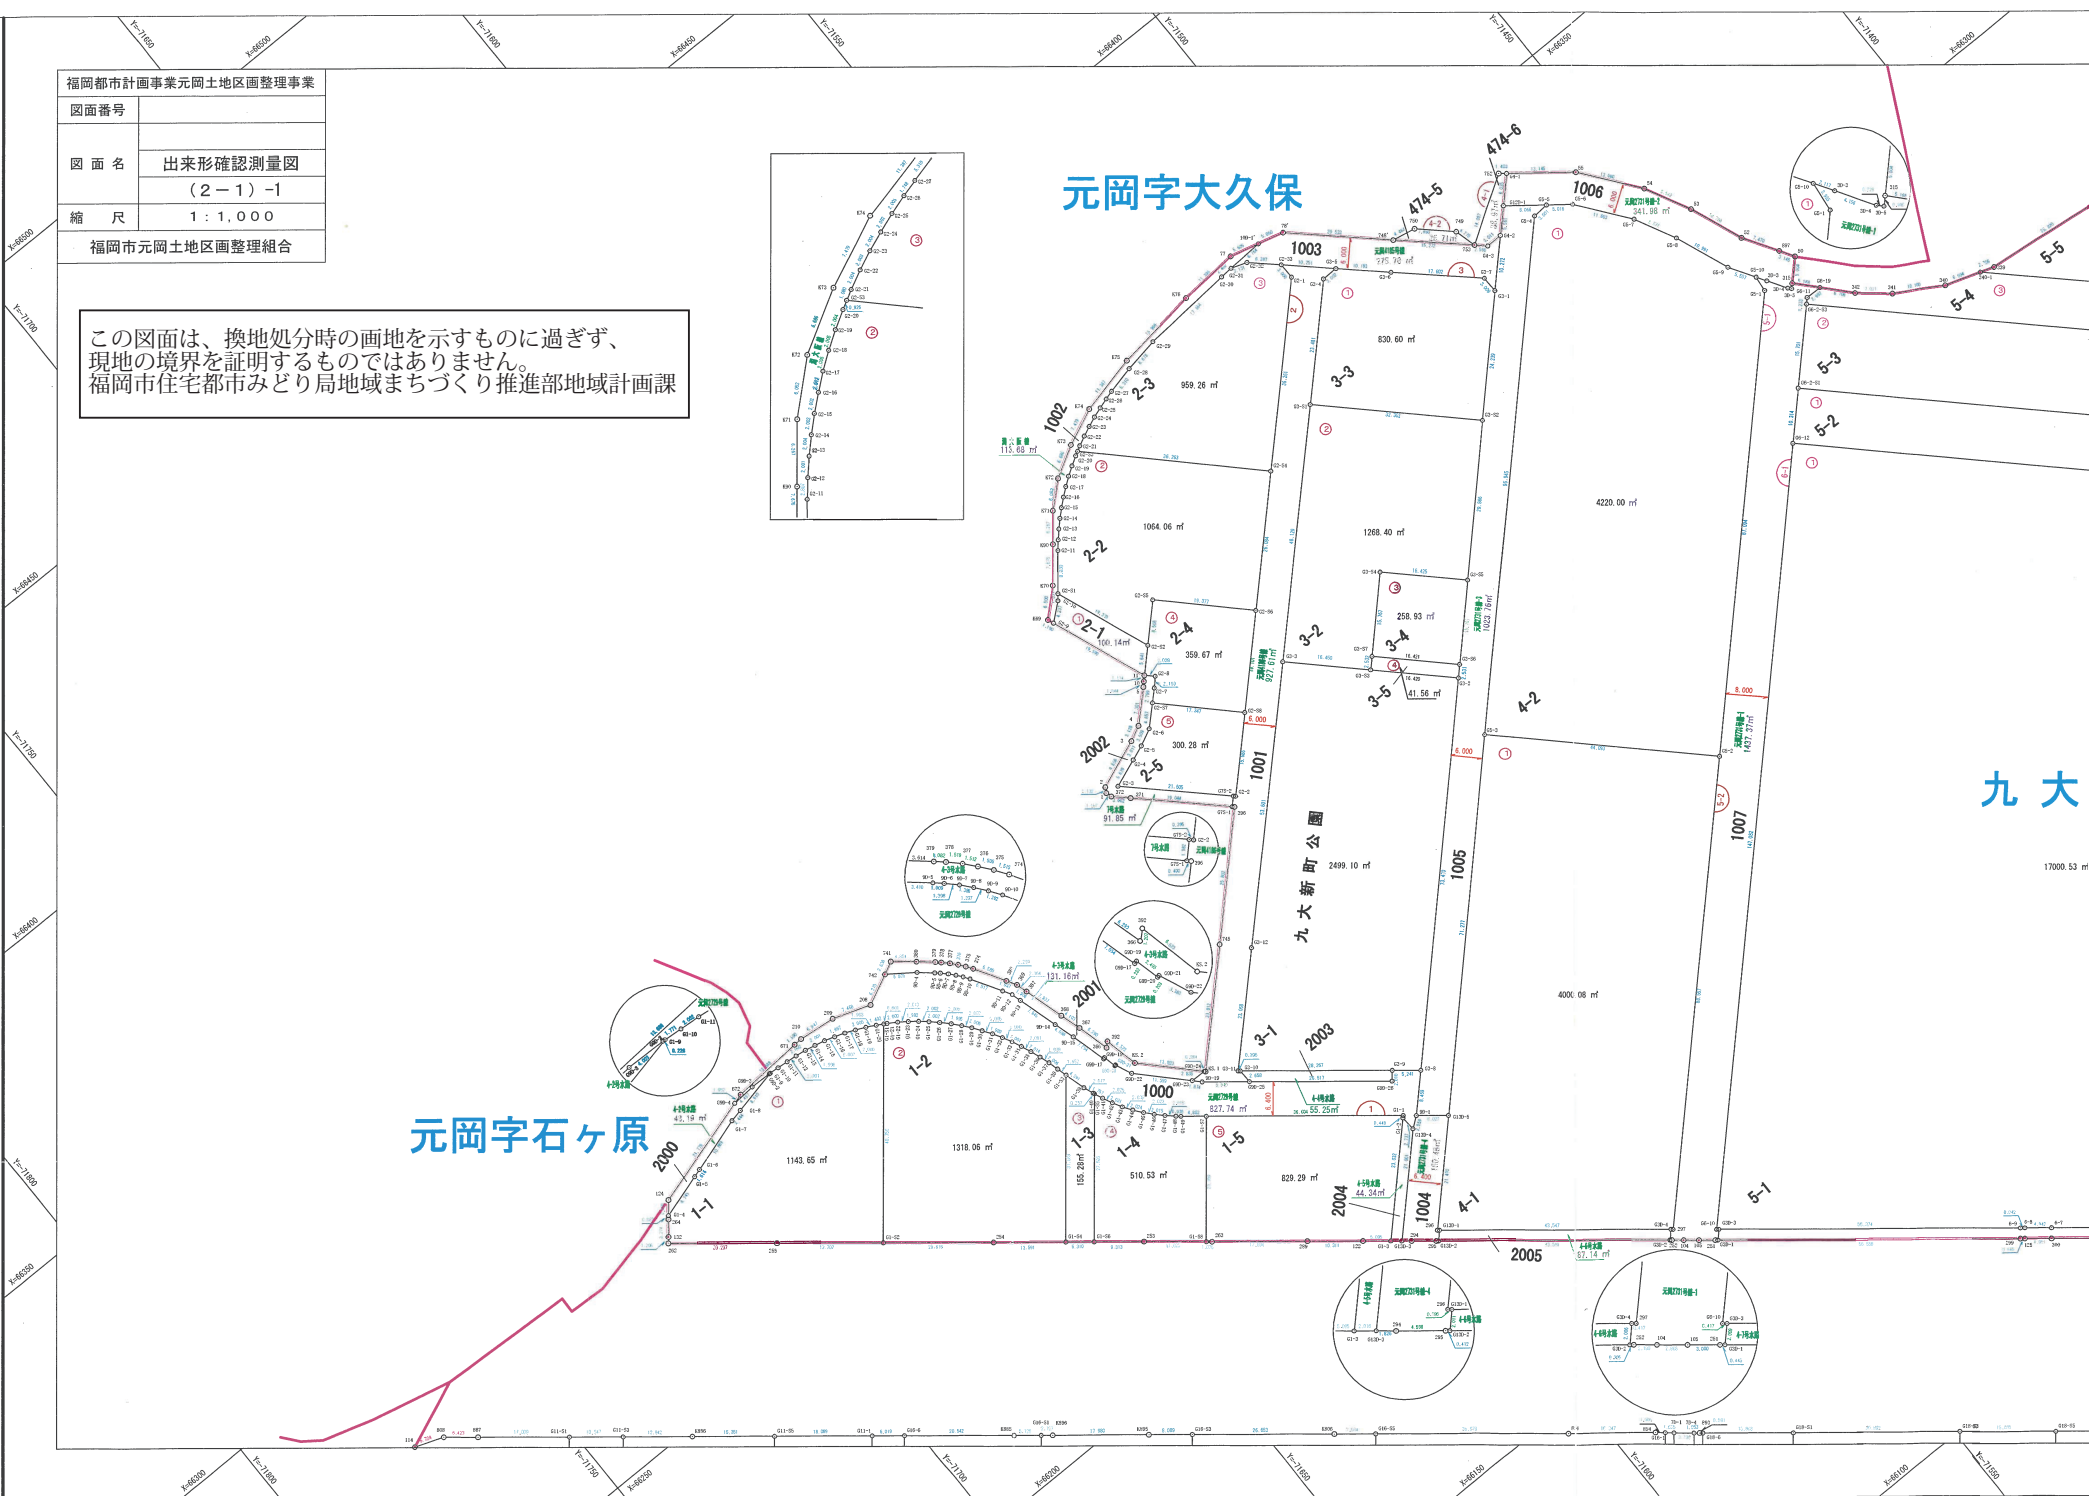

福岡都市計画事業元岡土地区画整理事業	
図面番号	
図面名	出来形確認測量図 (2-1)-2
縮尺	1:1,000
福岡市元岡土地区画整理組合	

認測量図 縮尺 1:500


全2葉の

元岡字古川


九大新町

太郎丸字浦開

一 覧 図

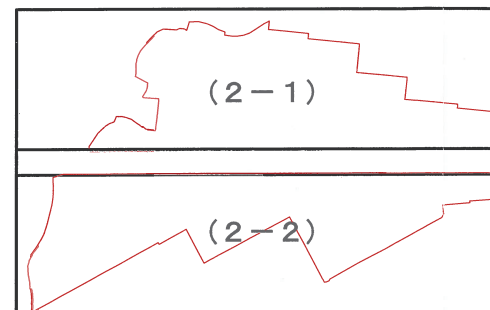

この図面は、換地処分時の画地を示すものに過ぎず、
現地の境界を証明するものではありません。
福岡市住宅都市みどり局地域まちづくり推進部地域計画課

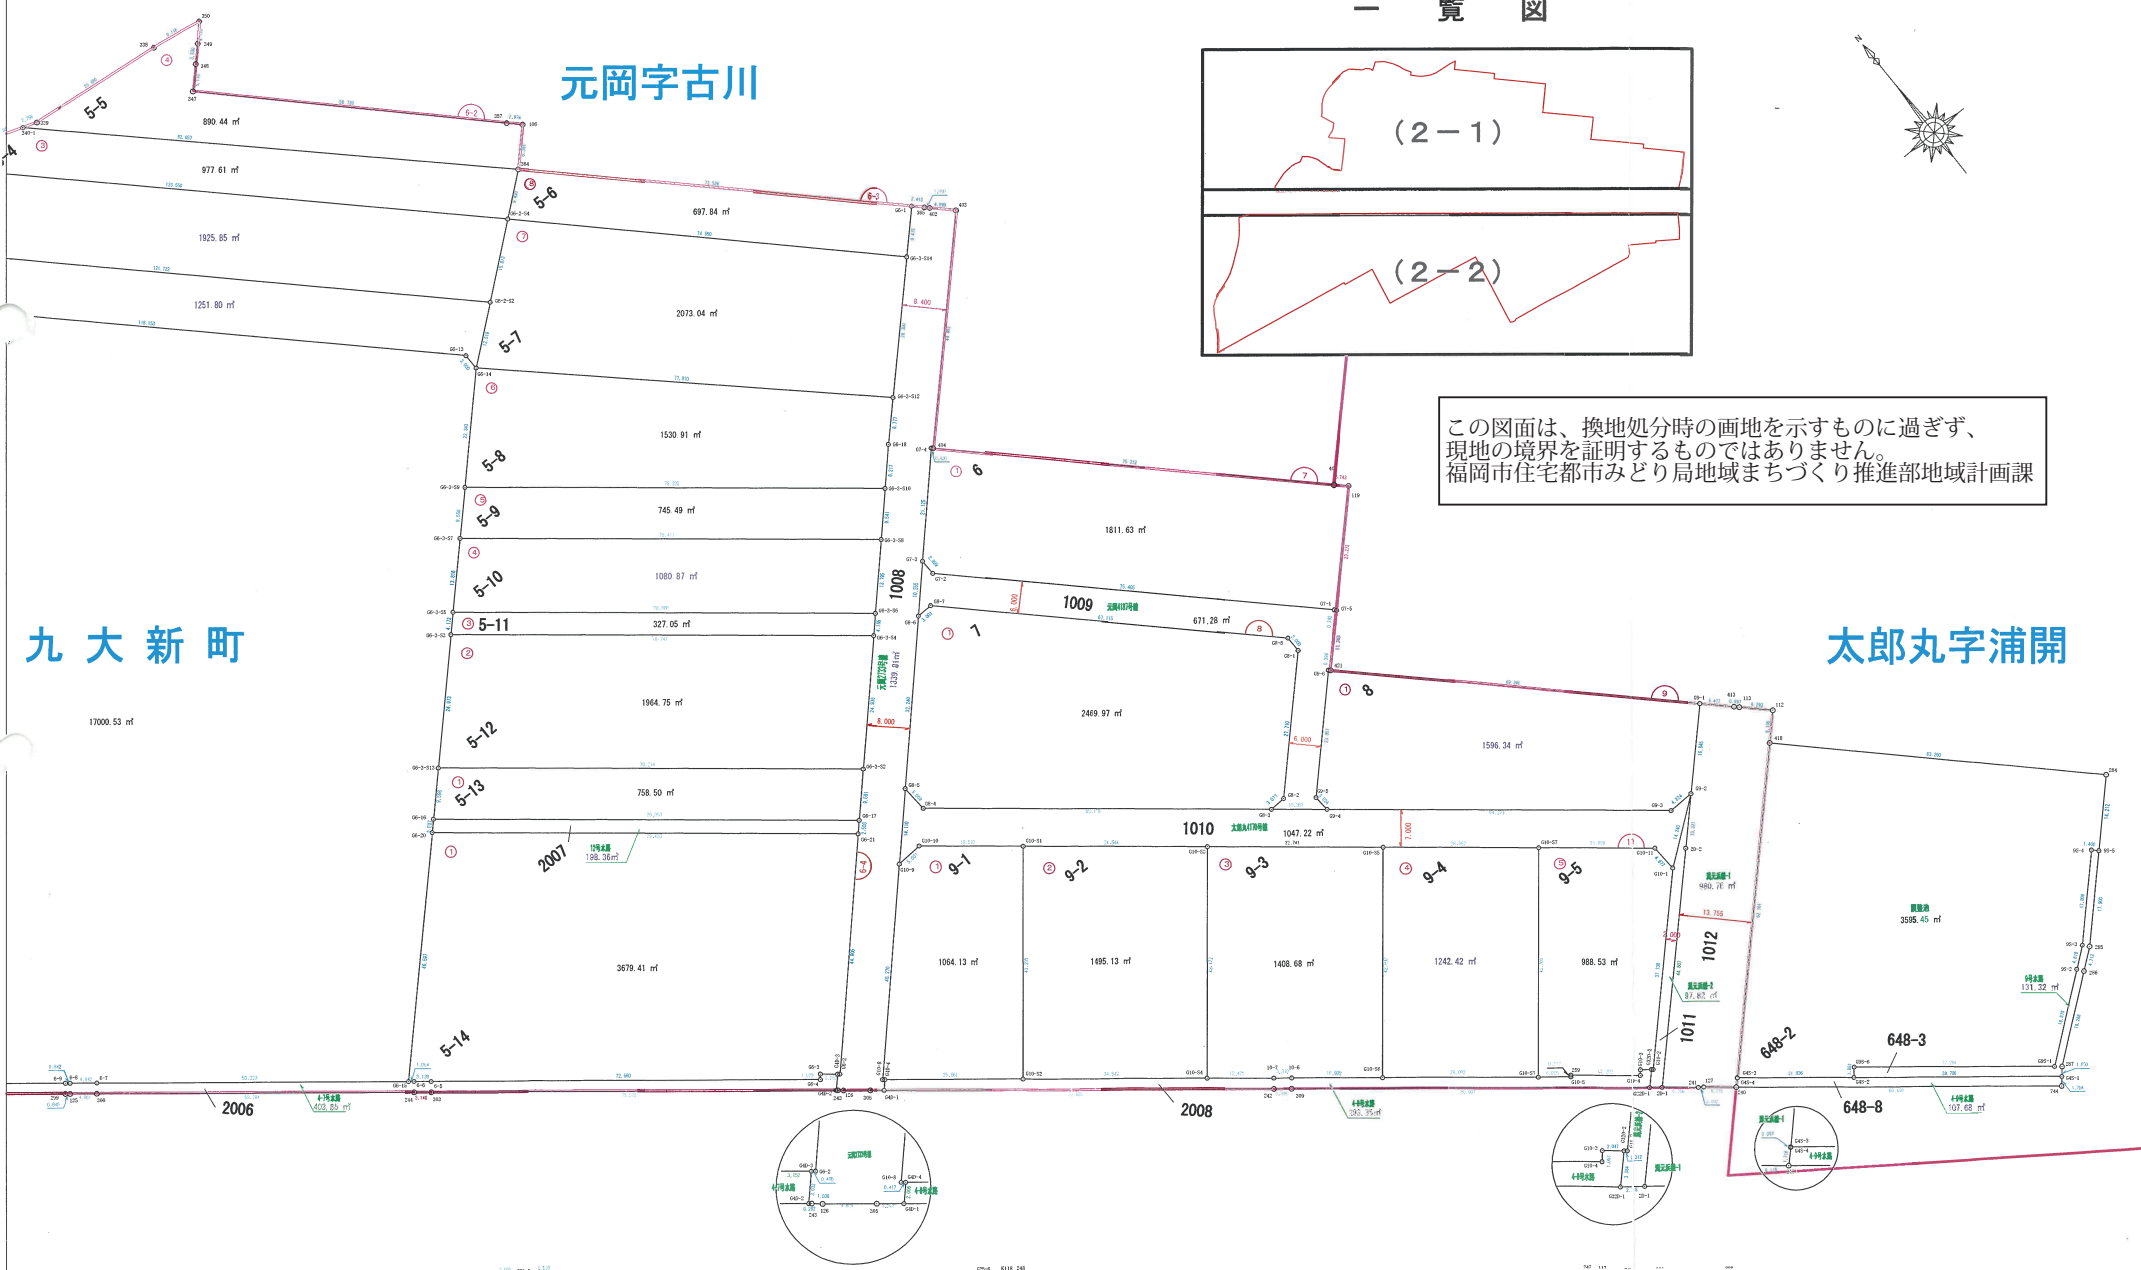


福岡都市計画事業元岡土地地区画整理事業

図面番号	
図 面 名	出来形確認測量図 (2-2)-1
縮 尺	1 : 1,000

元岡字石ヶ原



2005

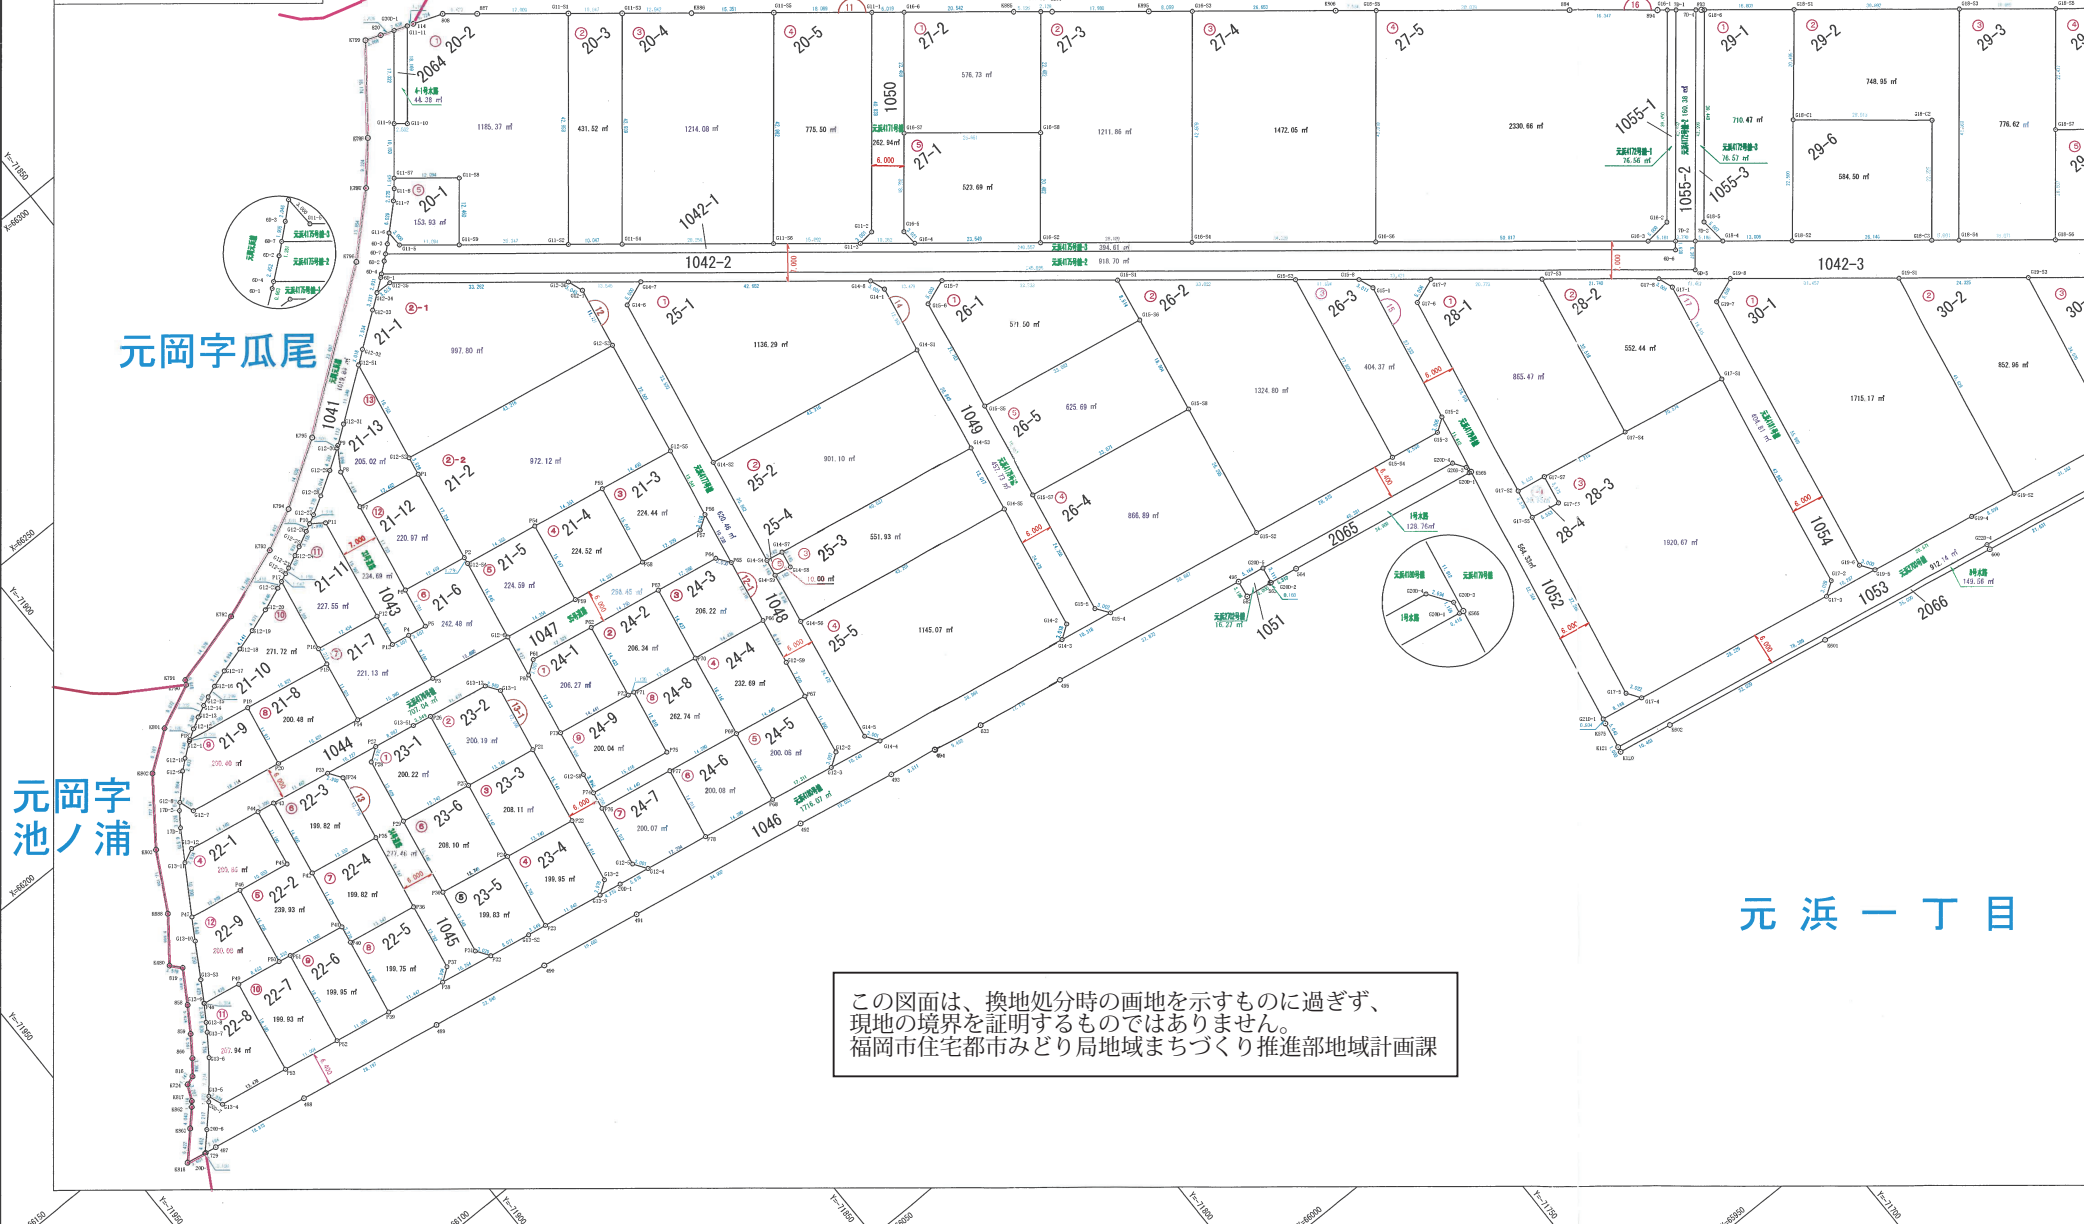

この図面は、換地処分時の画地を示すものに過ぎず、
 現地の境界を証明するものではありません。
 福岡市住宅都市みどり局地域まちづくり推進部地域計画課

元 浜 一 丁 目

