

福岡都市計画事業伊都土地区画整理事業


出来形確認測量図 $S=1:500$
単位 m



85街区

街区面積 2,718.66 m^2
画地面積 2,718.62 m^2

女原北

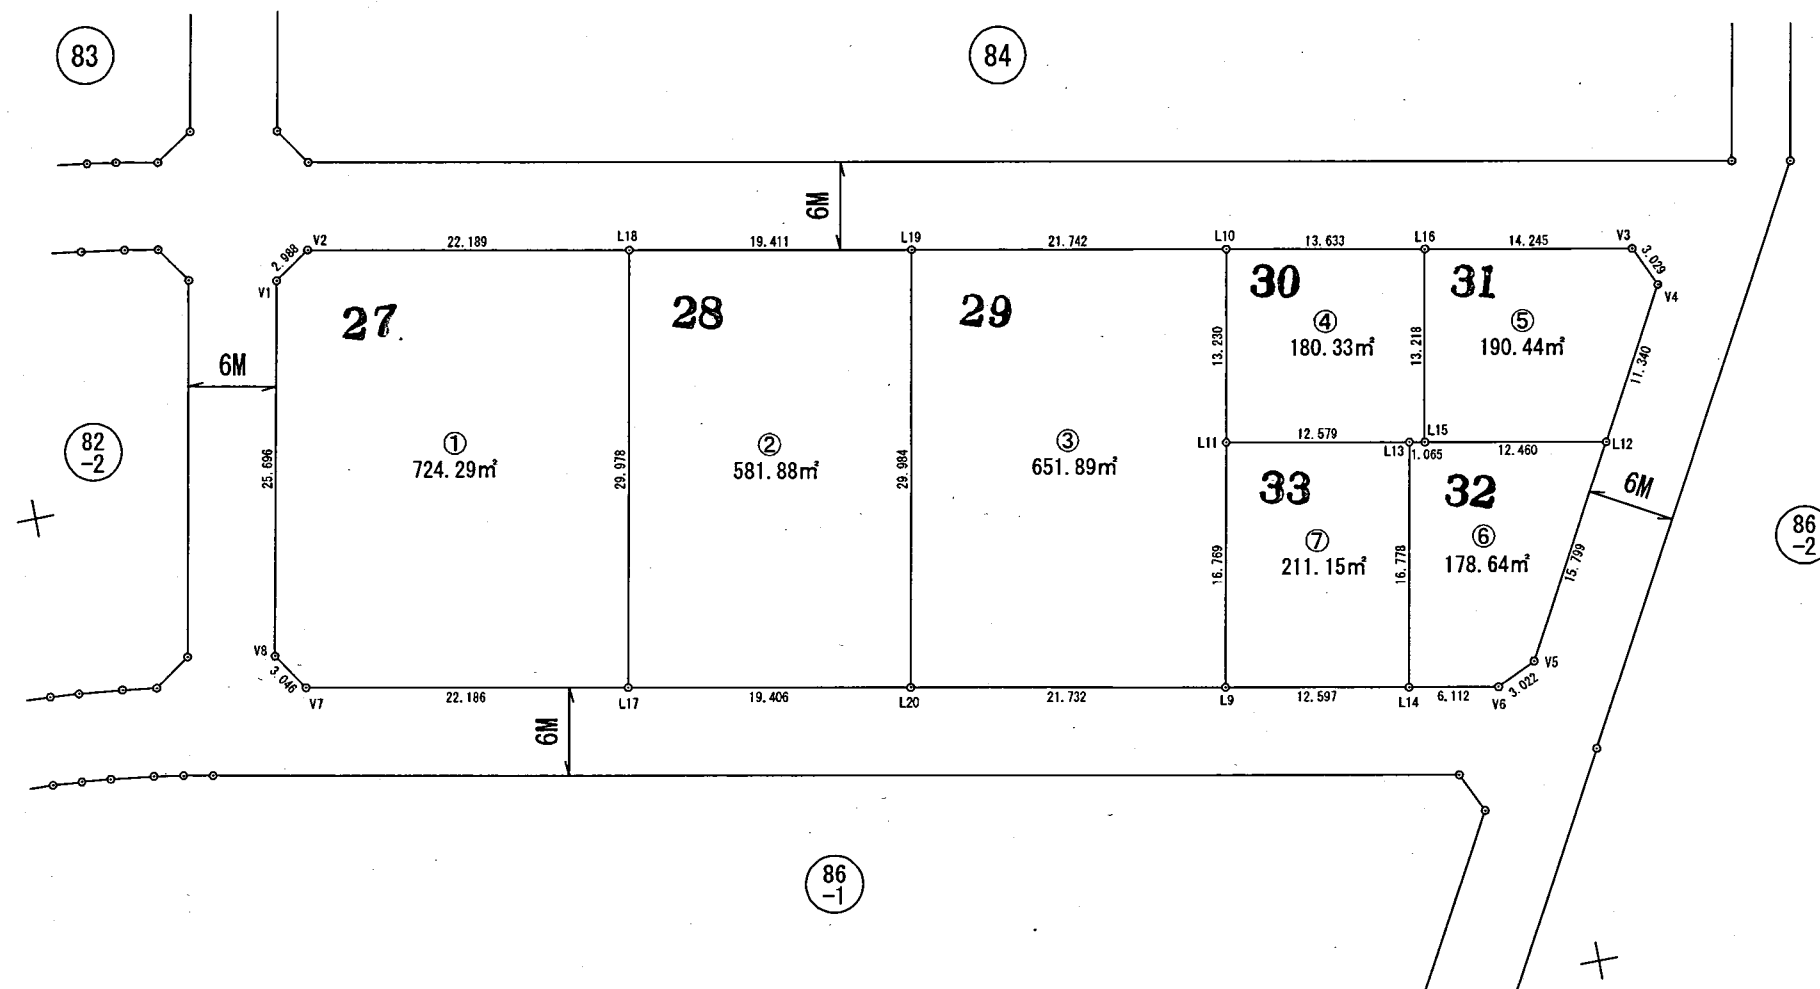

この図面は、換地処分時の画地を示すものに過ぎず、
現地の境界を証明するものではありません。
福岡市住宅都市局都市づくり推進部伊都区画整理事務所

世界測地系

平成24年3月