


福岡都市計画事業伊都土地区画整理事業
出来形確認測量図

S=1:500
単位 m

女原北

86-2街区

街区面積 5,438.88㎡
画地面積 5,438.85㎡

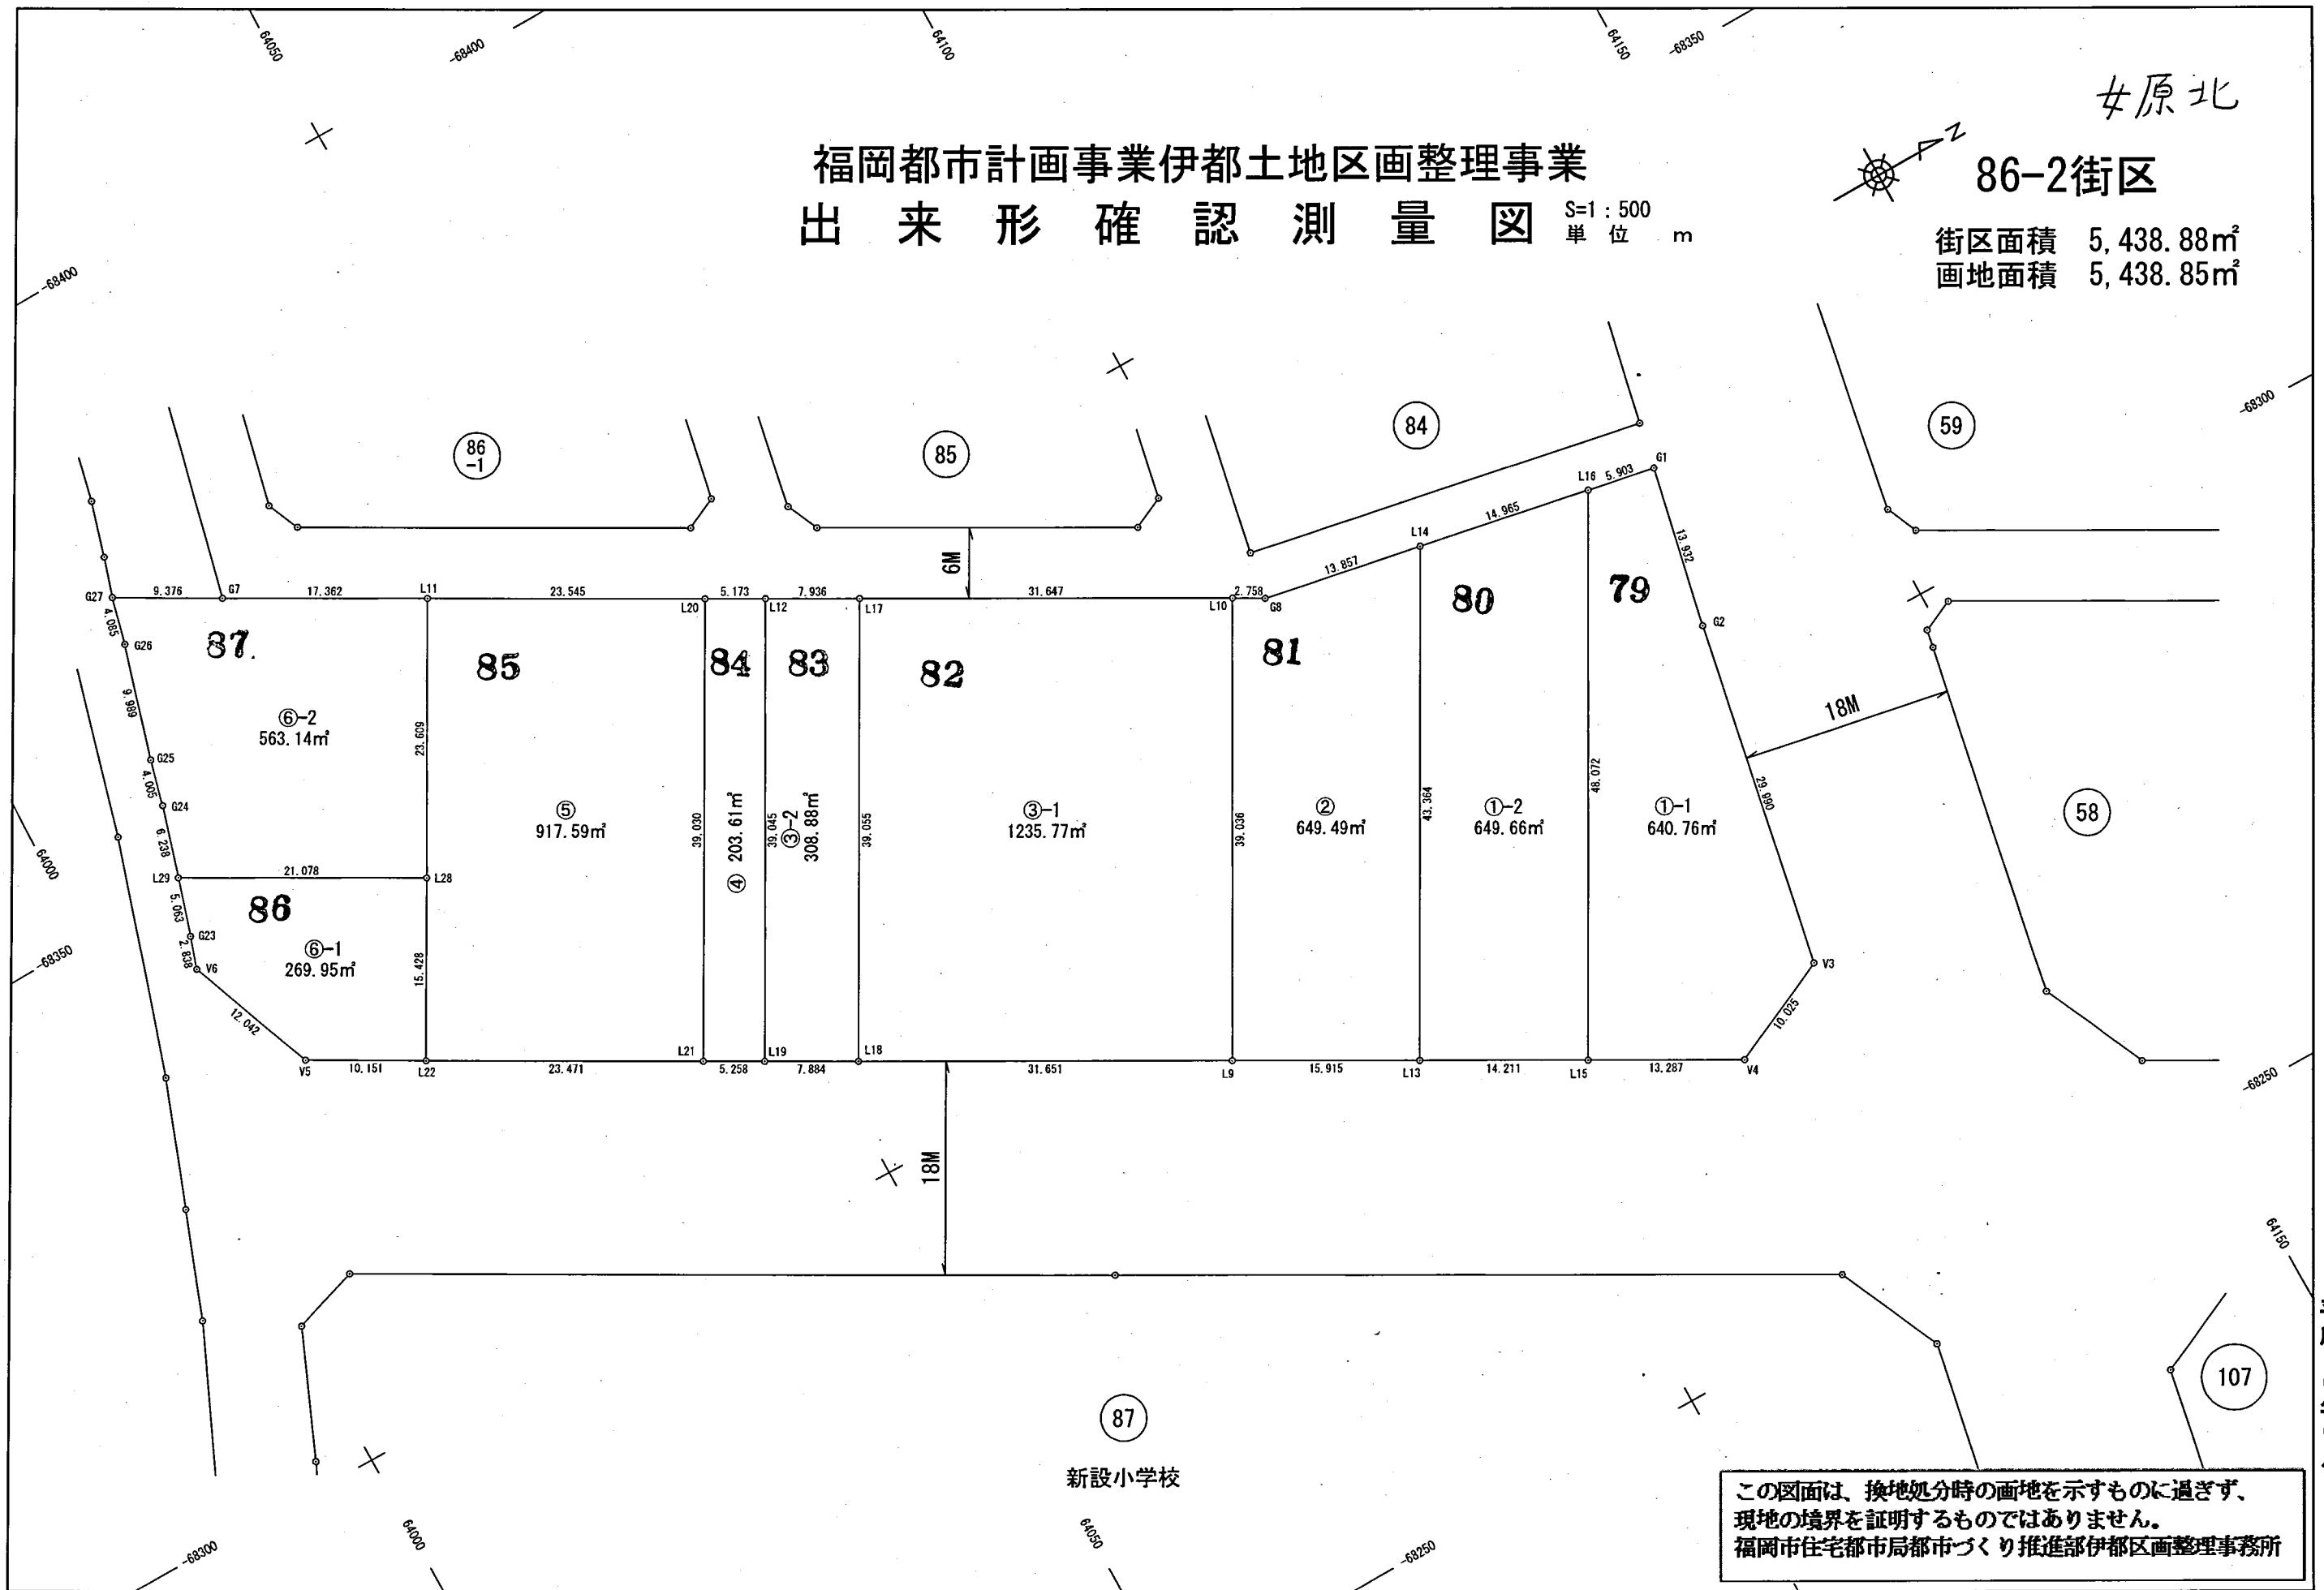

縮尺 1:500

世界測地系

平成26年6月