


# 福岡都市計画事業伊都土地区画整理事業 出来形確認測量図



S=1:500  
単位 m

93街区

街区面積 4,351.96㎡  
画地面積 4,351.83㎡

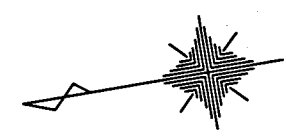

女原北

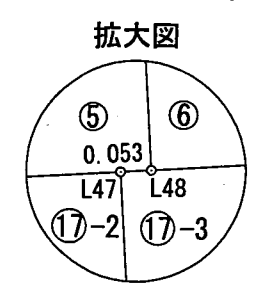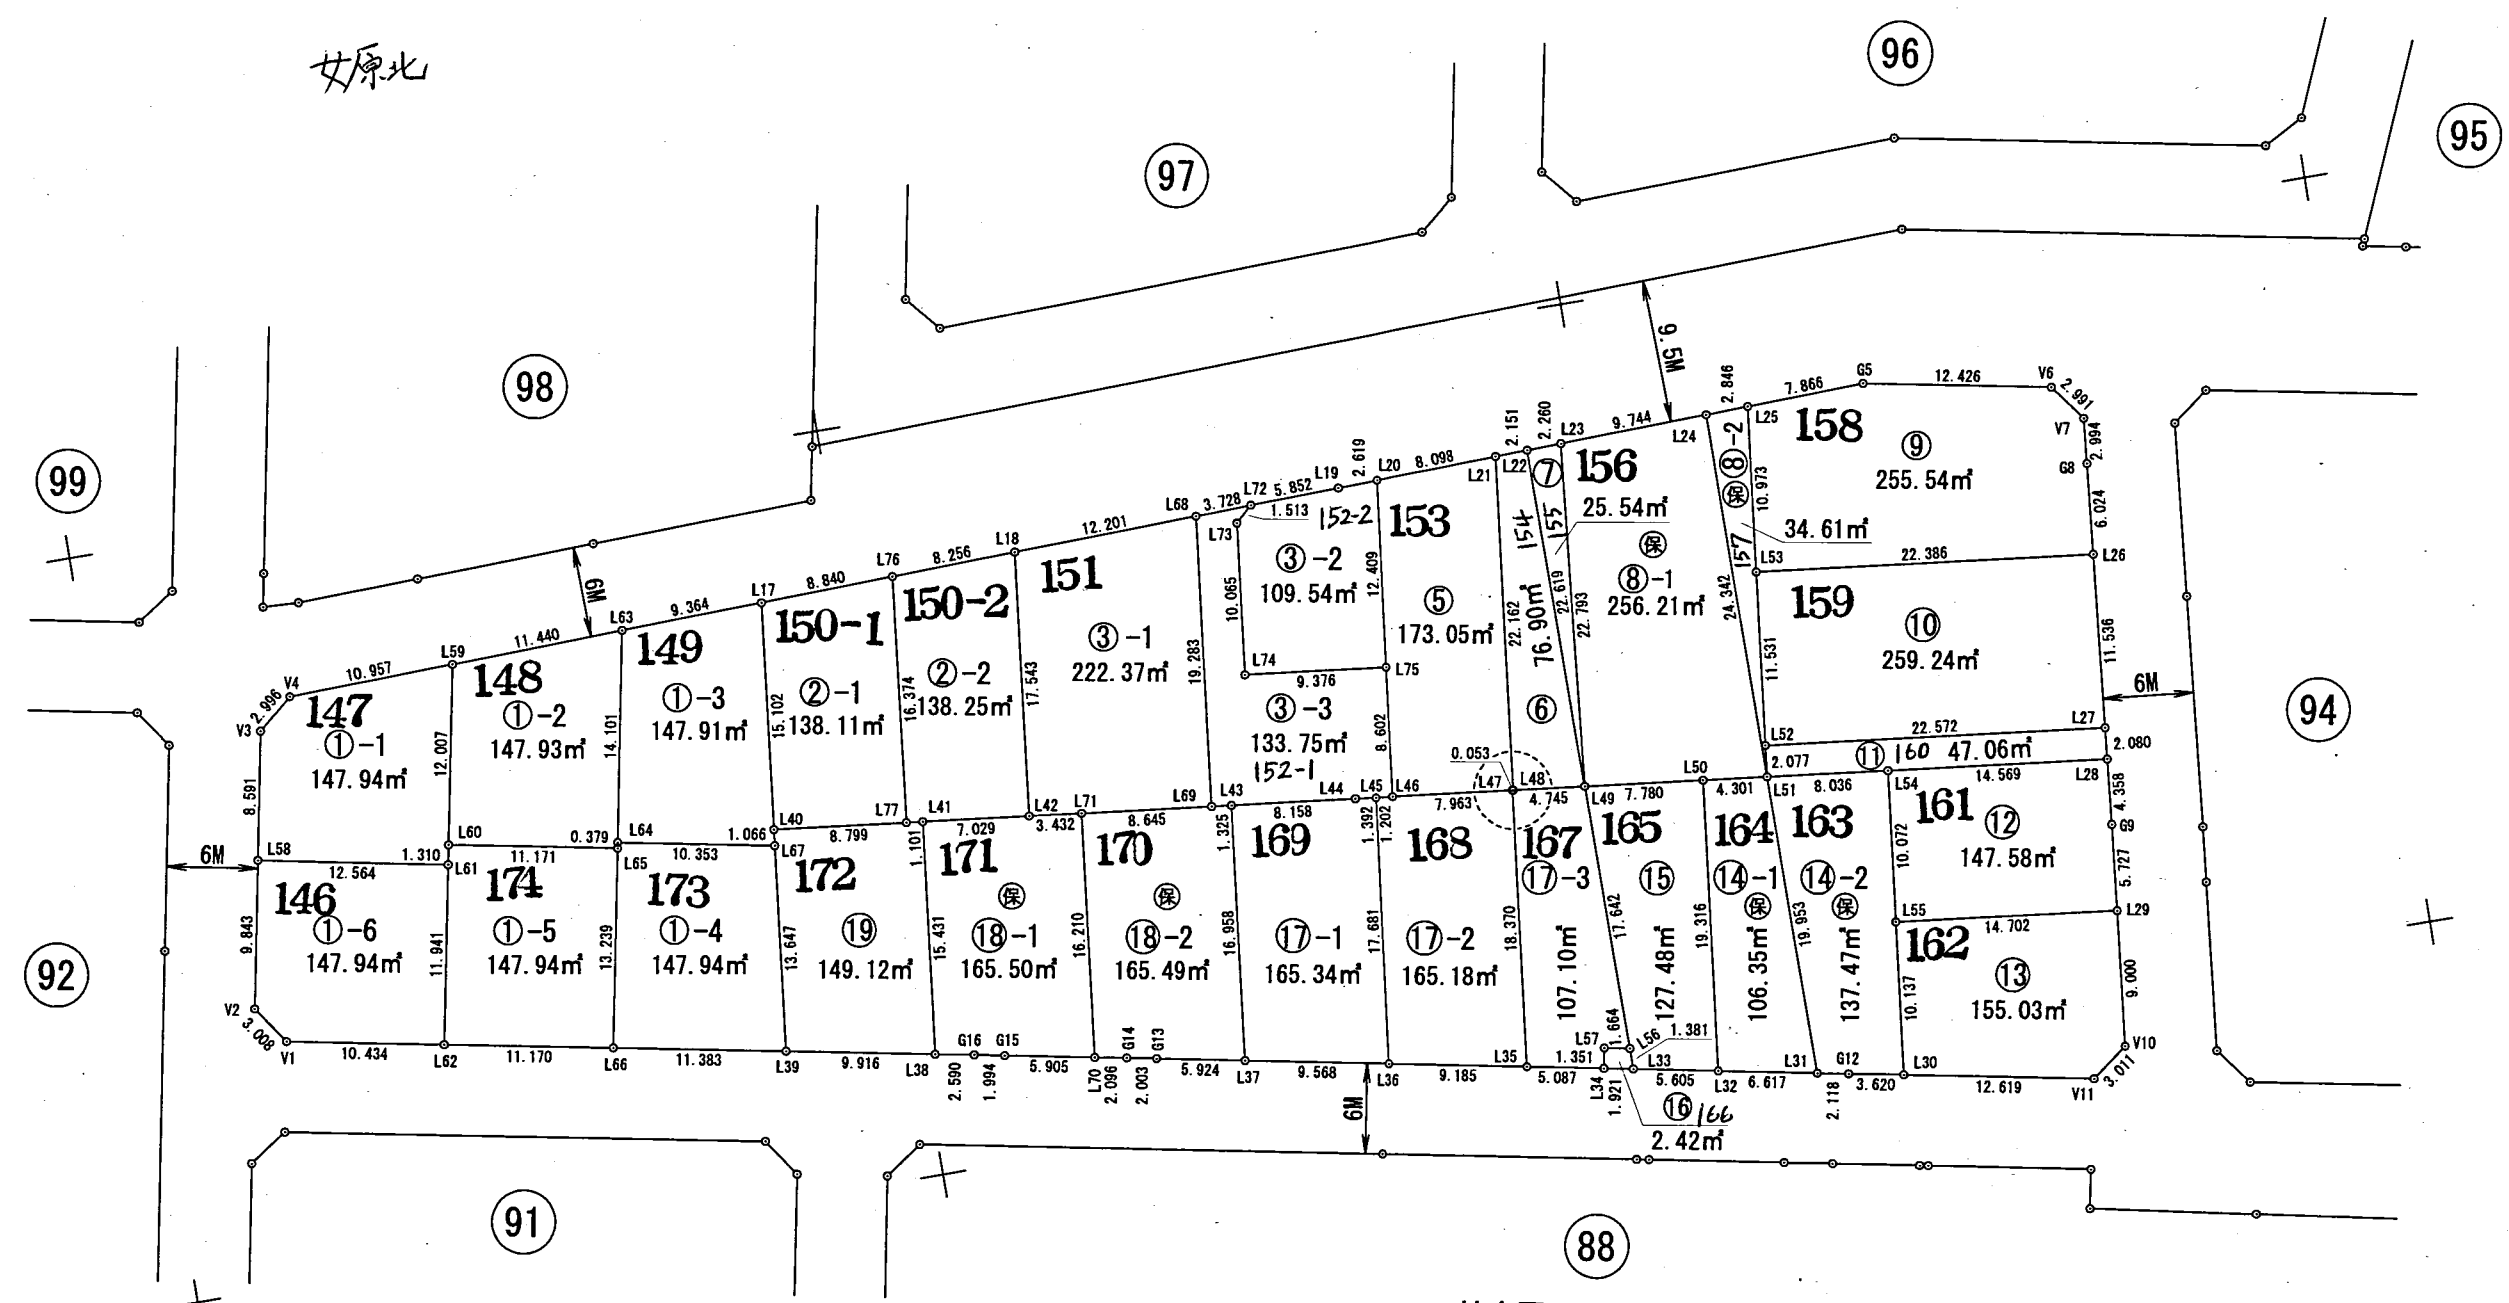

この図面は、換地処分時の画地を示すものに過ぎず、  
現地の境界を証明するものではありません。

住宅都市局地域計画課

平成27年2月

世界測地系