


# 福岡都市計画事業伊都土地区画整理事業 出来形確認測量図

S=1:500  
単位 m

91街区

街区面積 2,697.44㎡  
画地面積 2,697.39㎡

女原北

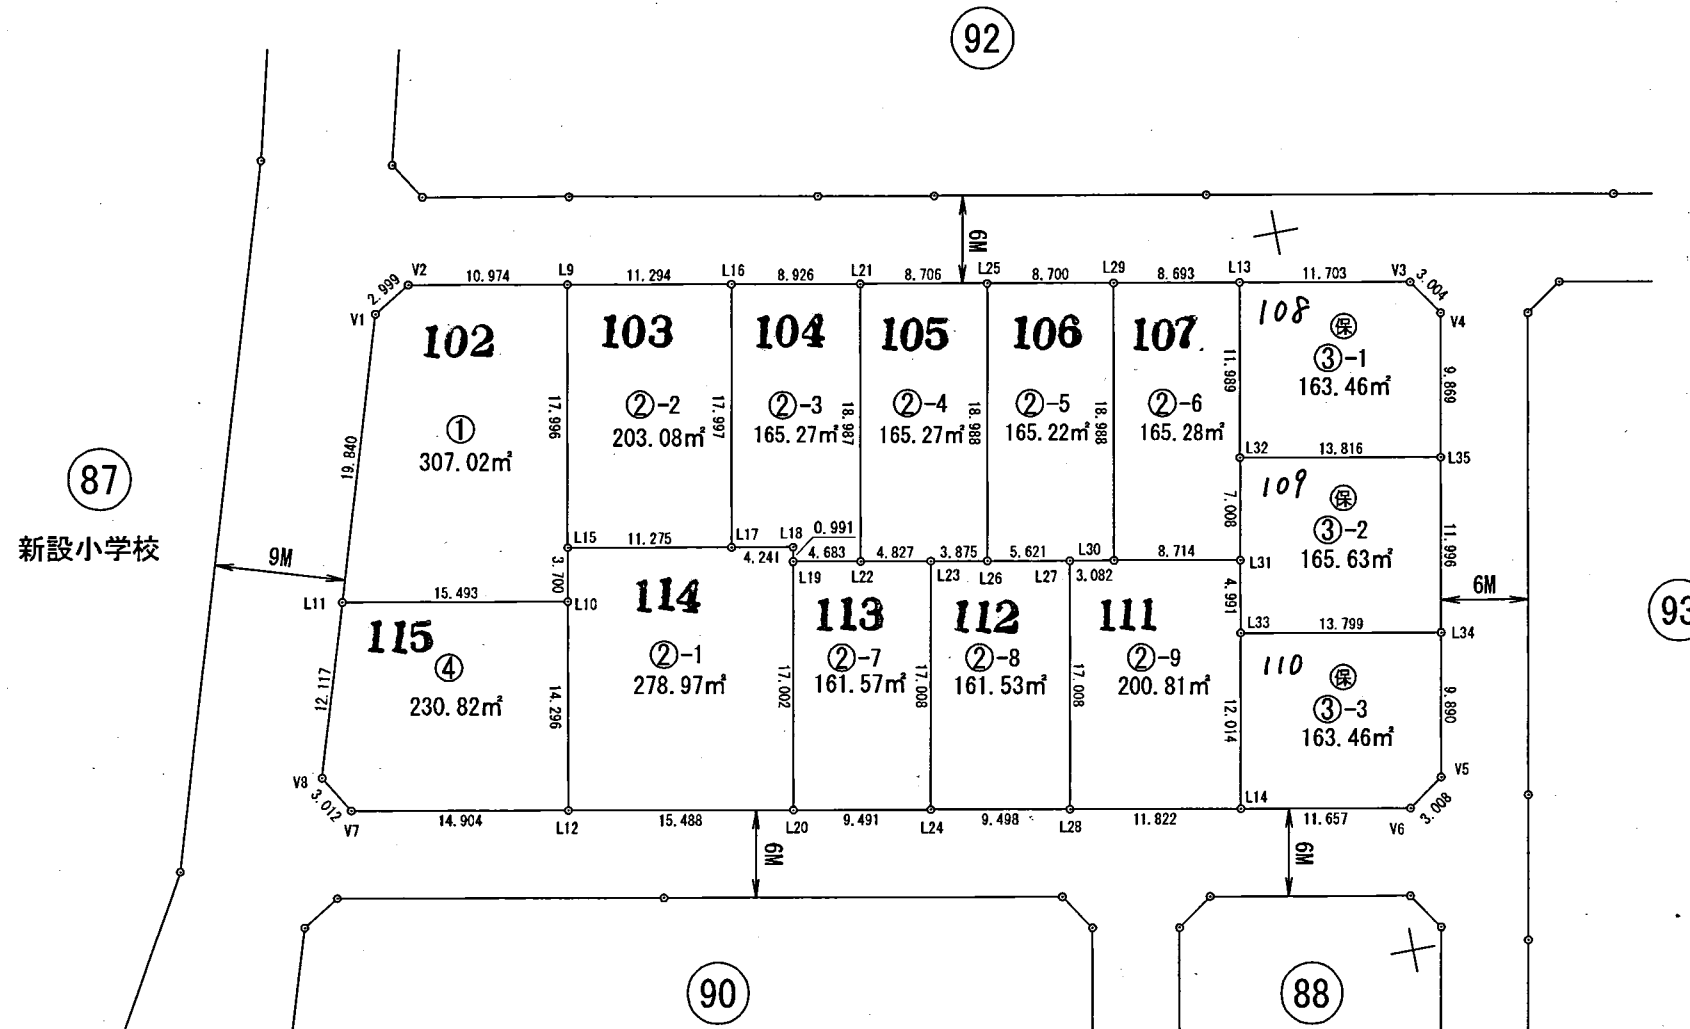

この図面は、換地処分時の画地を示すものに過ぎず、  
現地の境界を証明するものではありません。  
福岡市住宅都市局都市づくり推進部伊都区画整理事務所

平成25年 9月

世界測地系