



福岡都市計画事業伊都土地区画整理事業 出来形確認測量図

S=1:500
単位 m

女原北

82-1街区

街区面積 1,807.25㎡
画地面積 1,807.22㎡

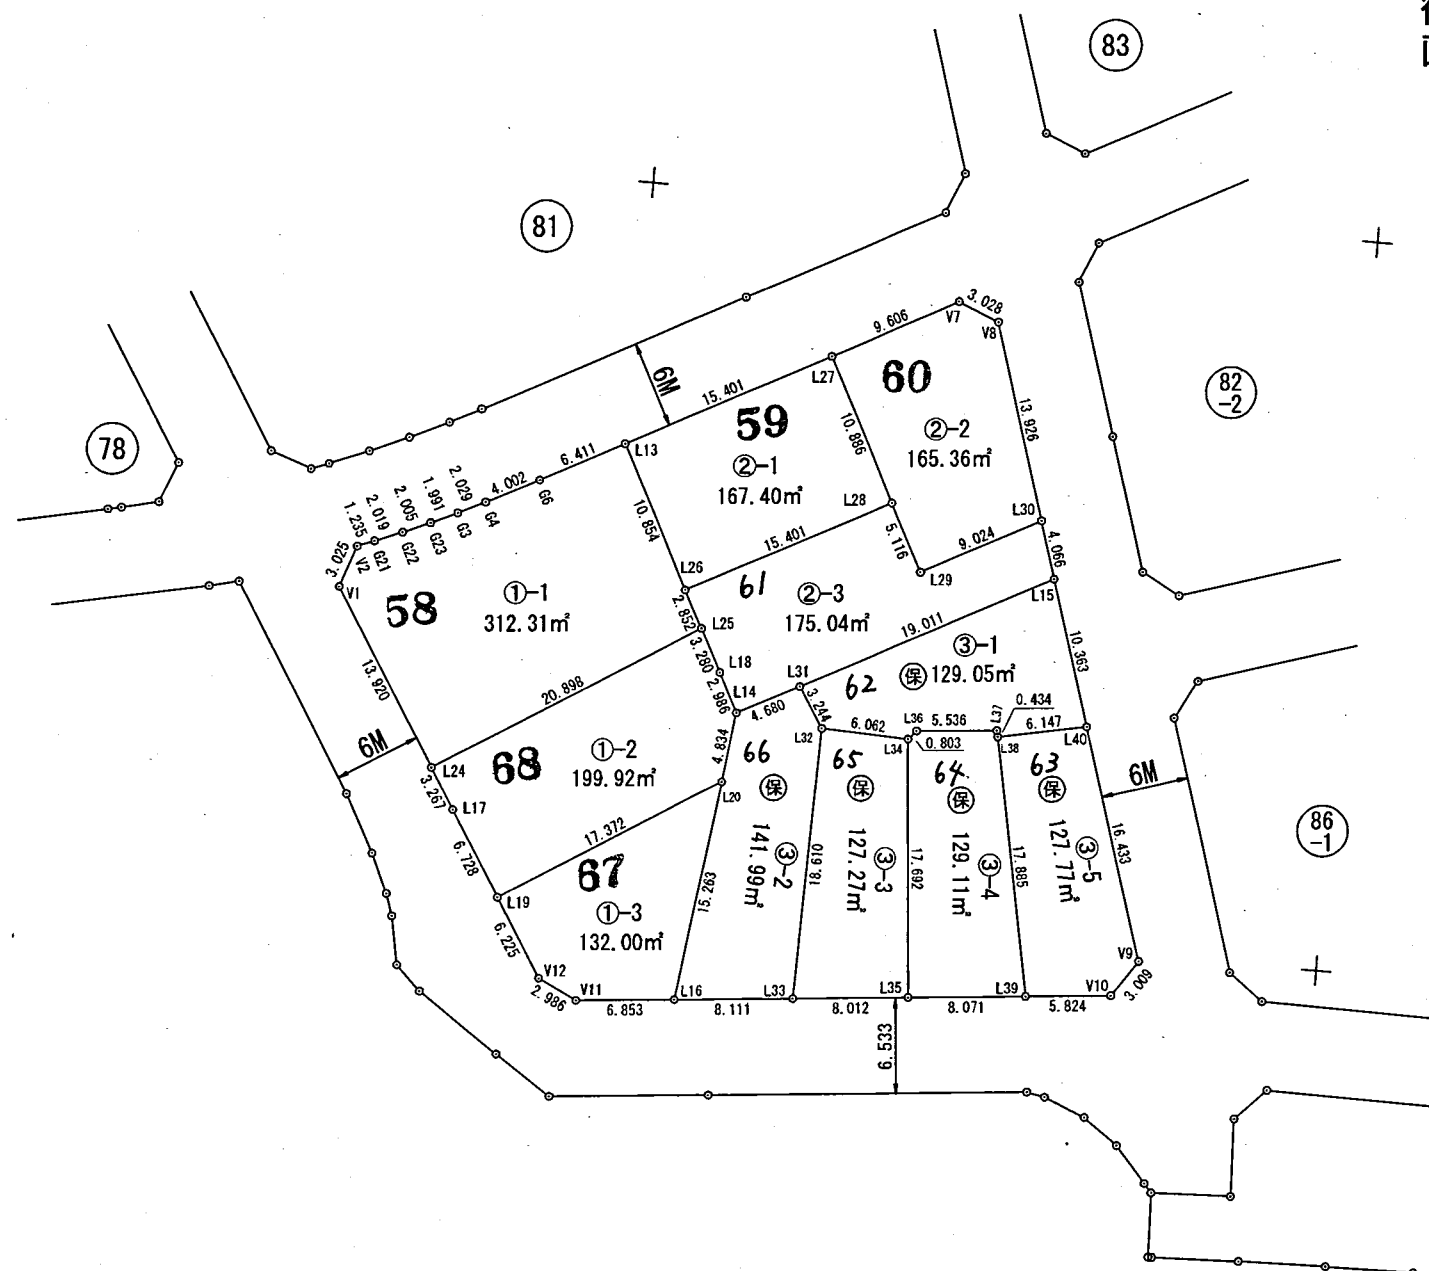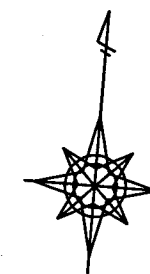

この図面は、換地処分時の画地を示すものに通ぎず、
現地の境界を証明するものではありません。
福岡市住宅都市局都市づくり推進部伊都区画整理事務所

平成25年9月

世界測地系