


# 福岡都市計画事業伊都土地区画整理事業 出来形確認測量図

S=1:500  
単位 m

84街区

街区面積 3,498.79m<sup>2</sup>  
画地面積 3,498.72m<sup>2</sup>

女原北

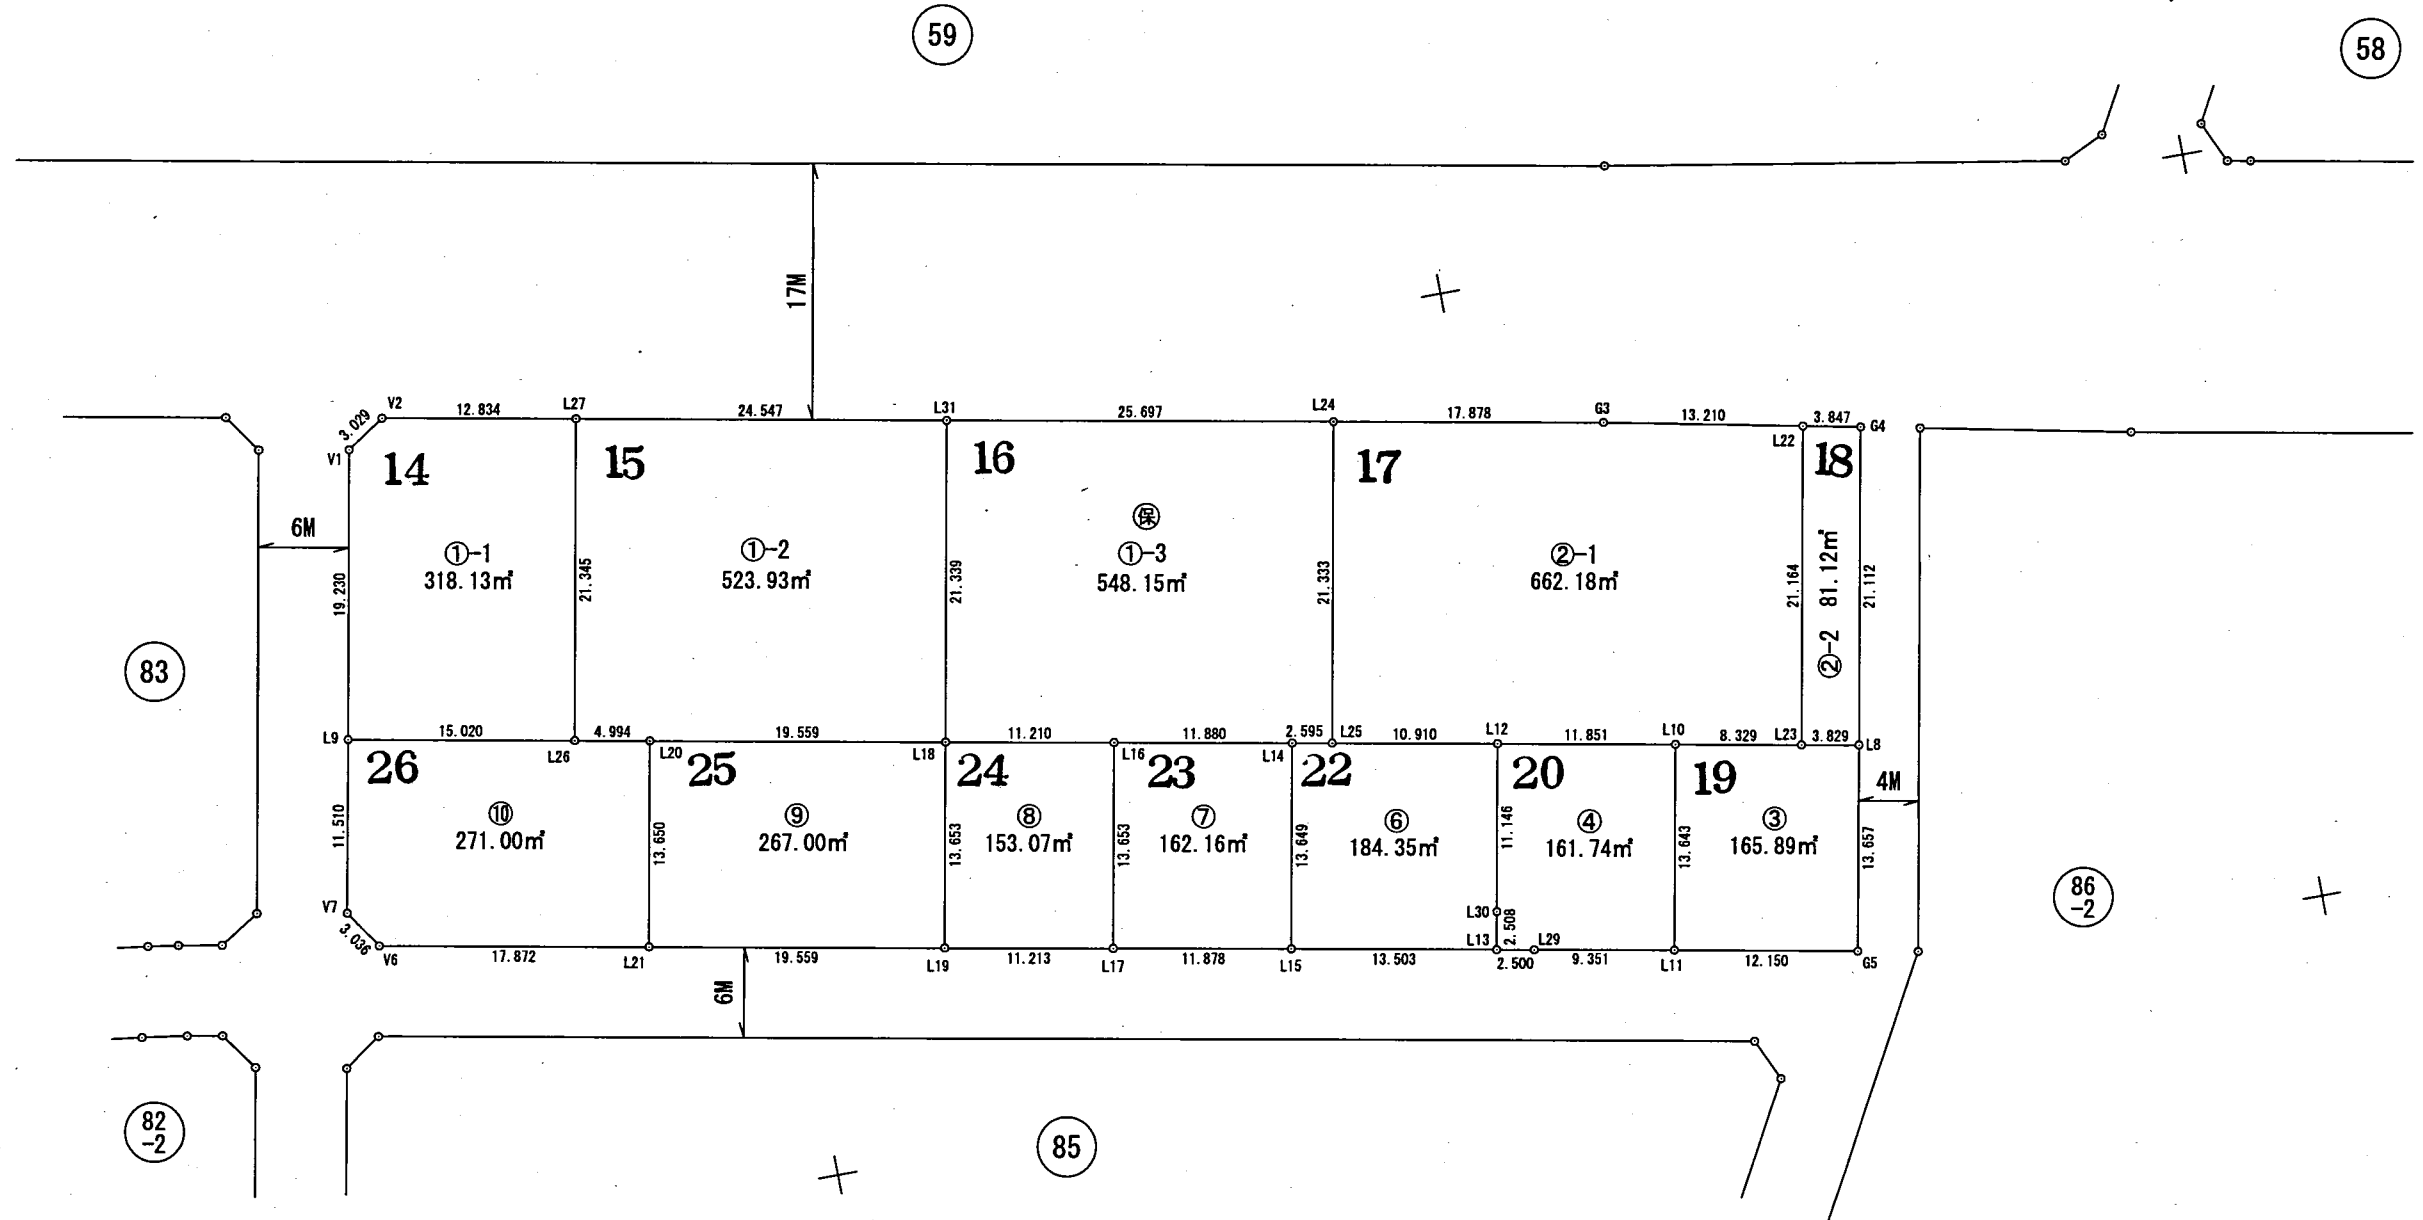

この図面は、換地処分時の画地を示すものに過ぎず、  
現地の境界を証明するものではありません。

住宅都市局地域計画課

平成26年10月