


福岡都市計画事業伊都土地区画整理事業

出来形確認測量図 S=1:500 単位 m

+ 103街区

街区面積 3,240.43m²
画地面積 3,240.32m²

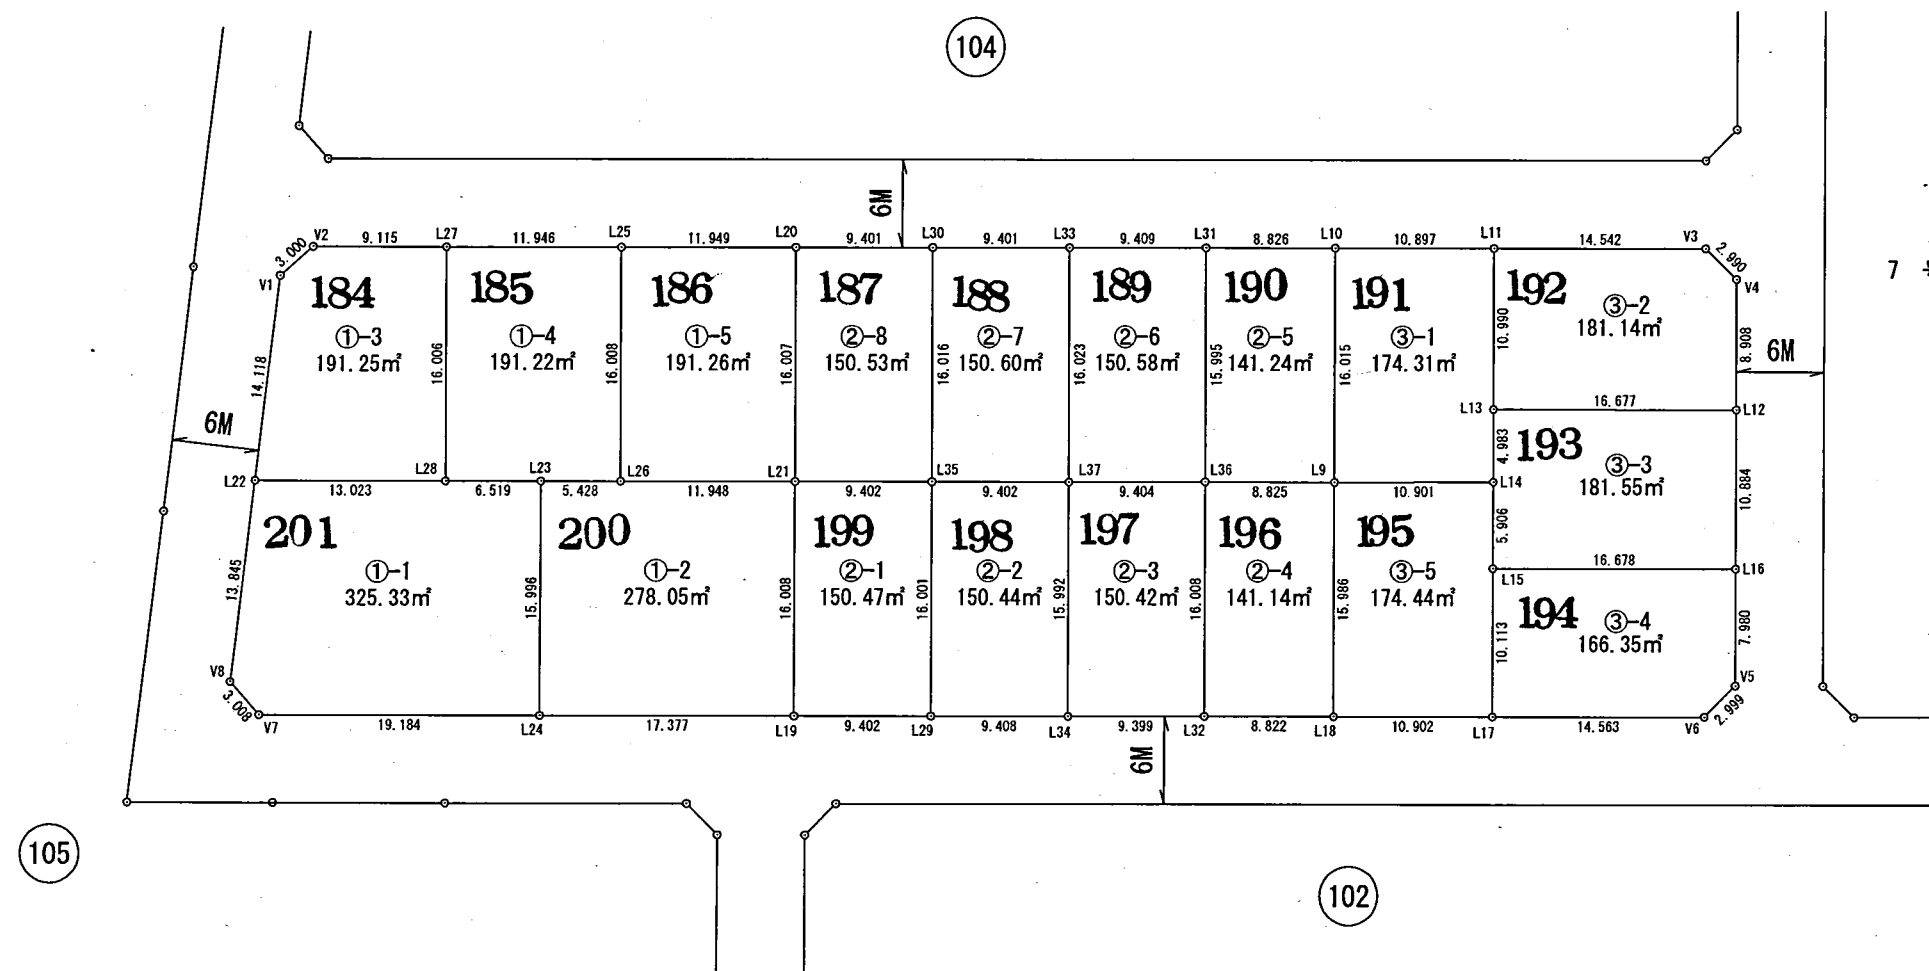

この図面は、換地処分時の画地を示すものに過ぎず、
現地の境界を証明するものではありません。
福岡市住宅都市局都市づくり推進部伊都区画整理事務所