

福岡都市計画事業伊都土地区画整理事業


出来形確認測量図

S=1 : 500
単位 m

113街区

街区面積 4,228.12㎡
画地面積 4,228.07㎡

西都二丁目

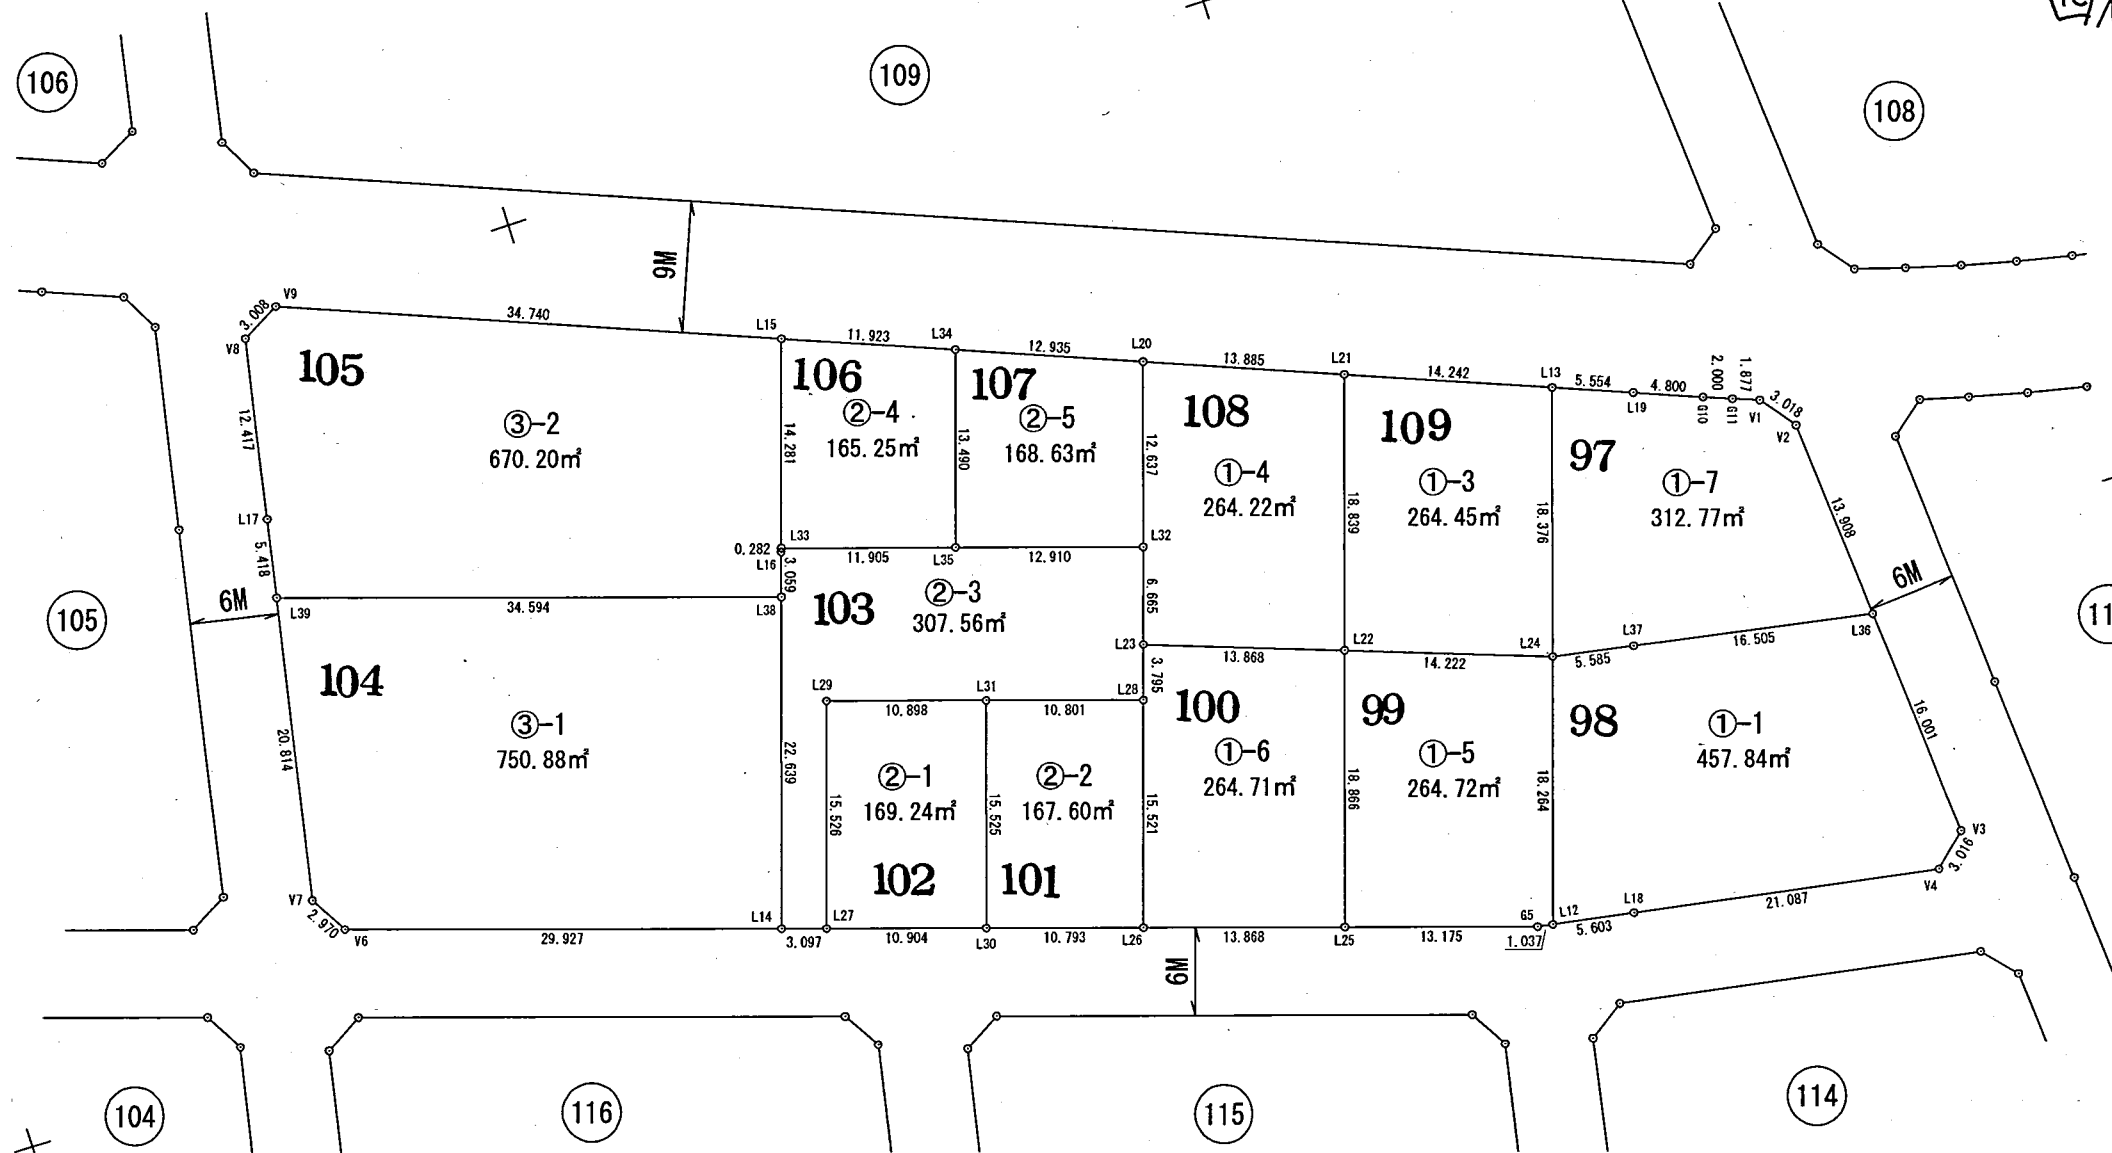

この図面は、換地処分時の画地を示すものに過ぎず、
現地の境界を証明するものではありません。
福岡市住宅都市局都市づくり推進部伊都区画整理事務所

世界測地系

平成26年6月