


福岡都市計画事業伊都土地区画整理事業
出来形確認測量図

S=1:500
単位 m

43街区

街区面積 3,983.74m²
画地面積 3,983.68m²
公園 1,670.01m²

西都一丁目

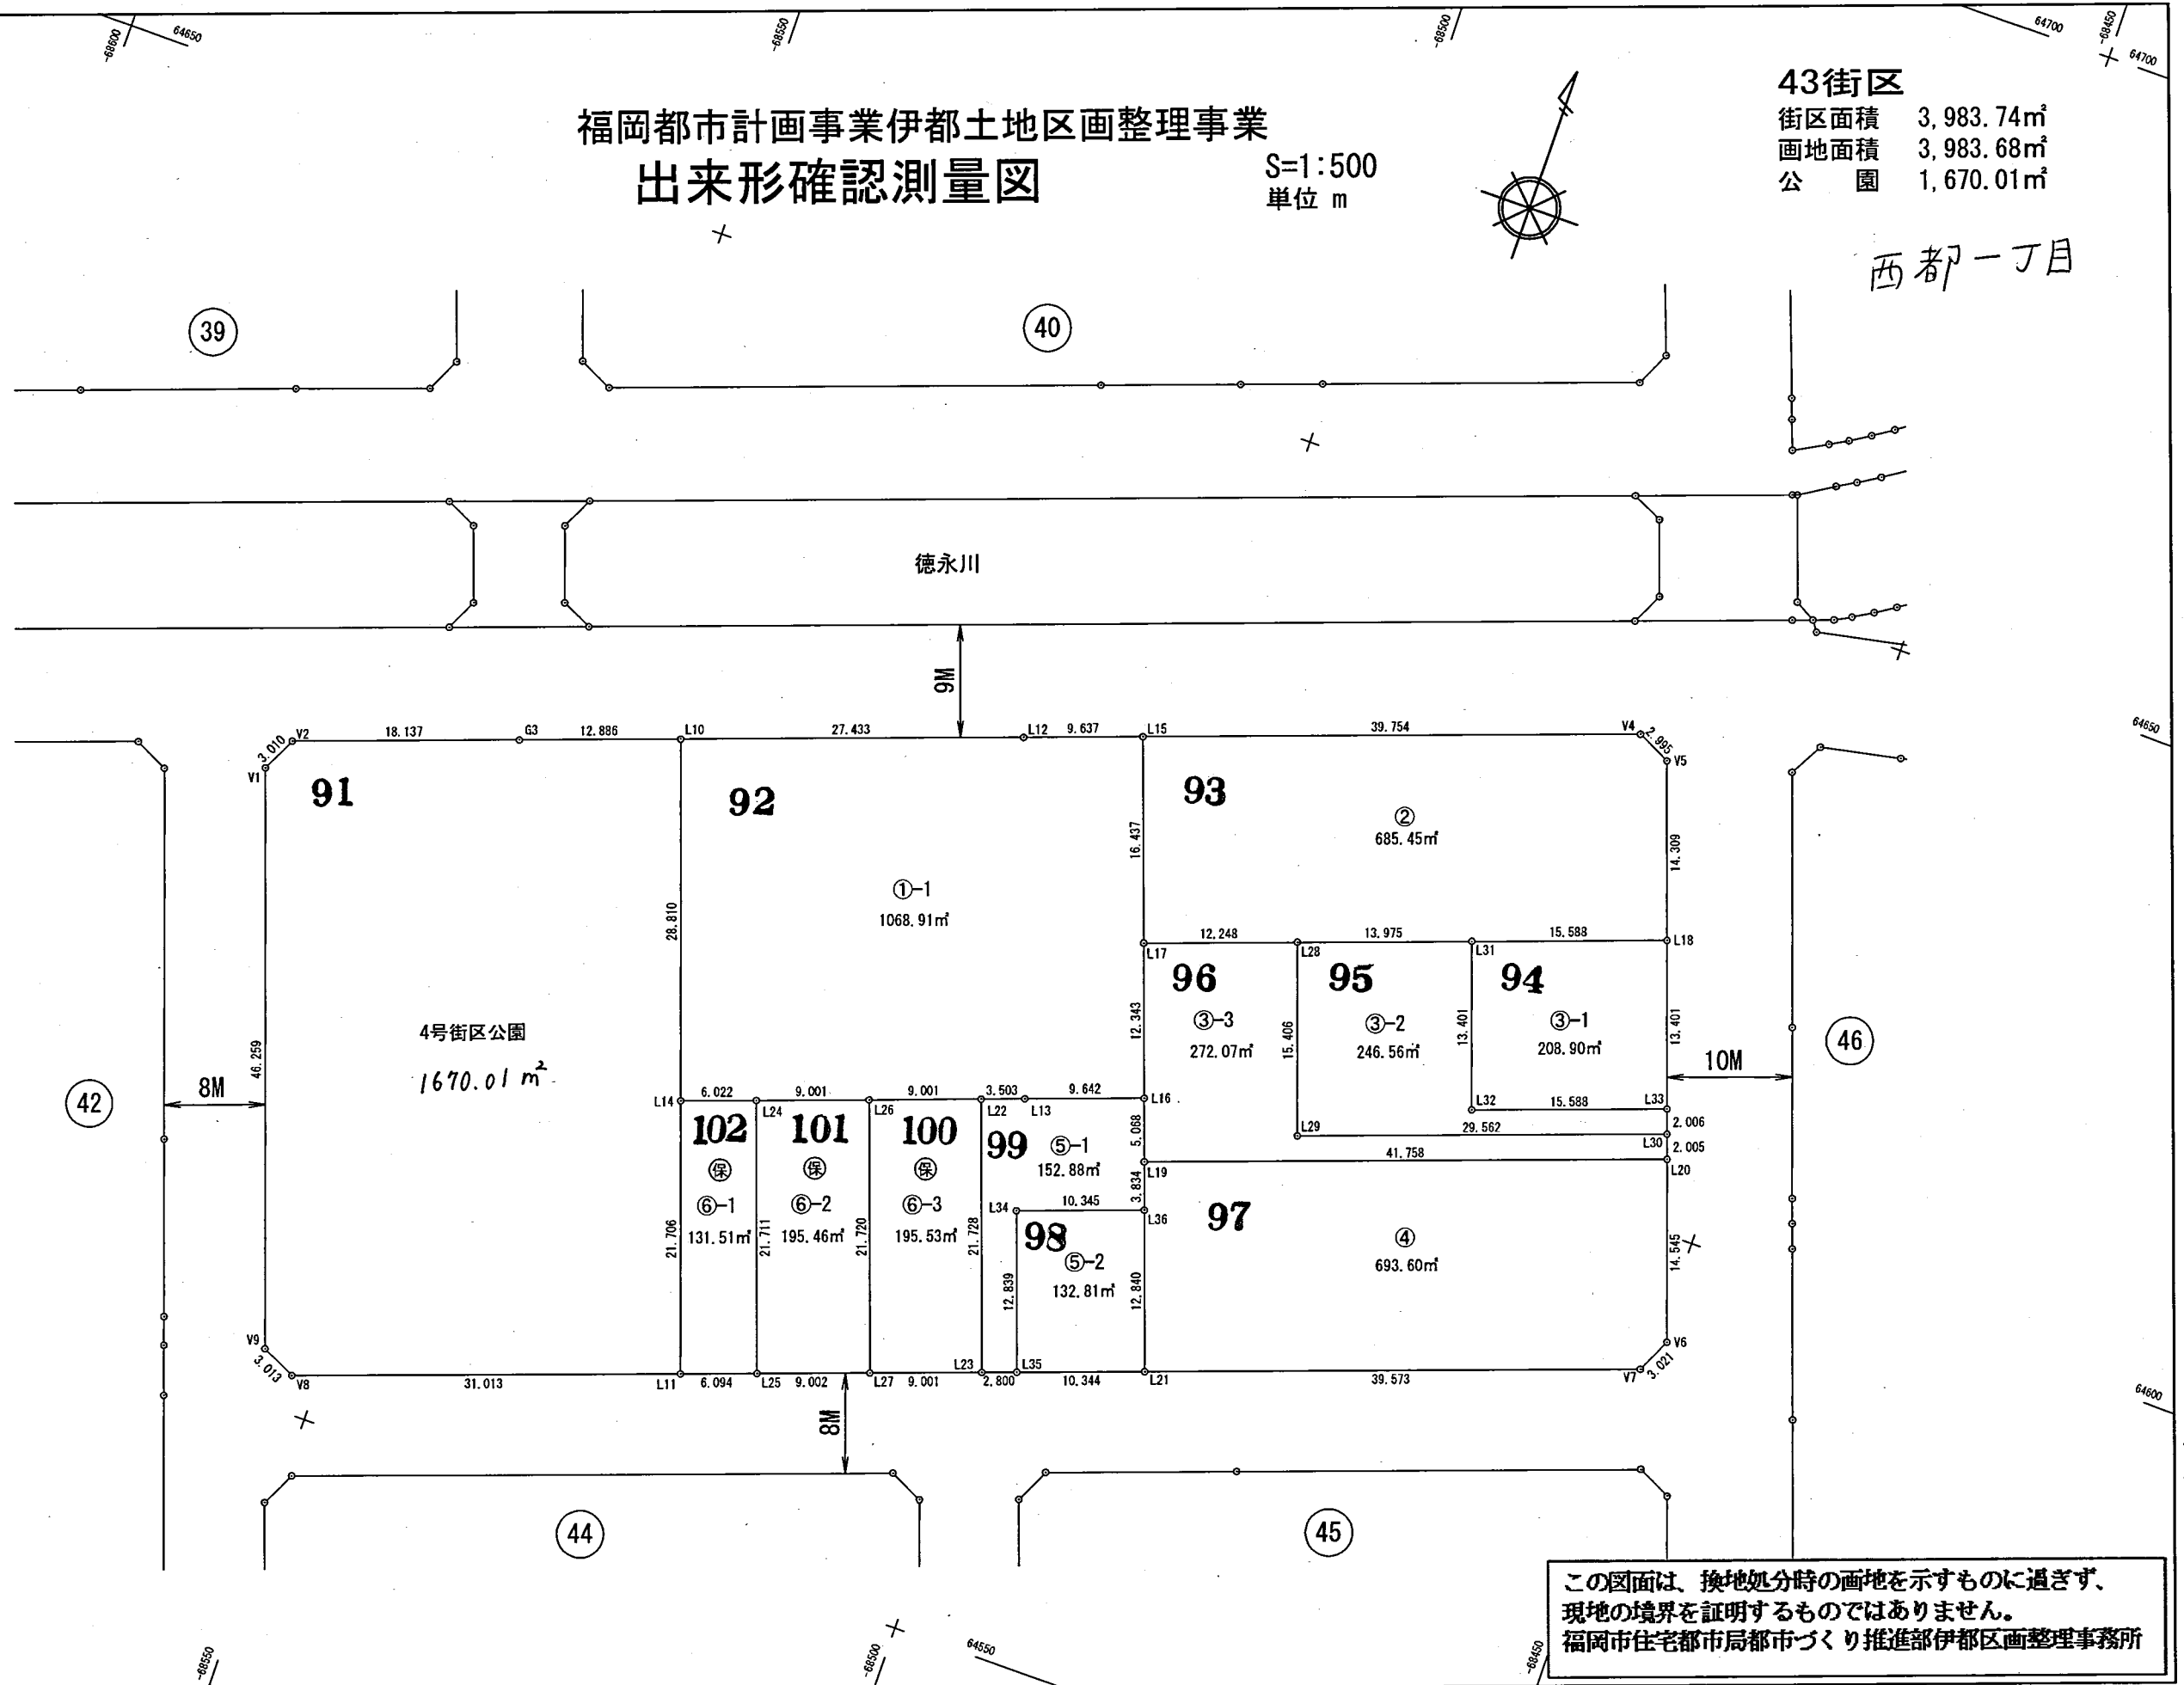

平成26年6月

世界測地系