

福岡都市計画事業伊都土地区画整理事業

出来形確認測量図



S=1:500
単位 m

30-2街区

街区面積 2,660.05㎡

画地面積 2,660.03㎡

西都一丁目

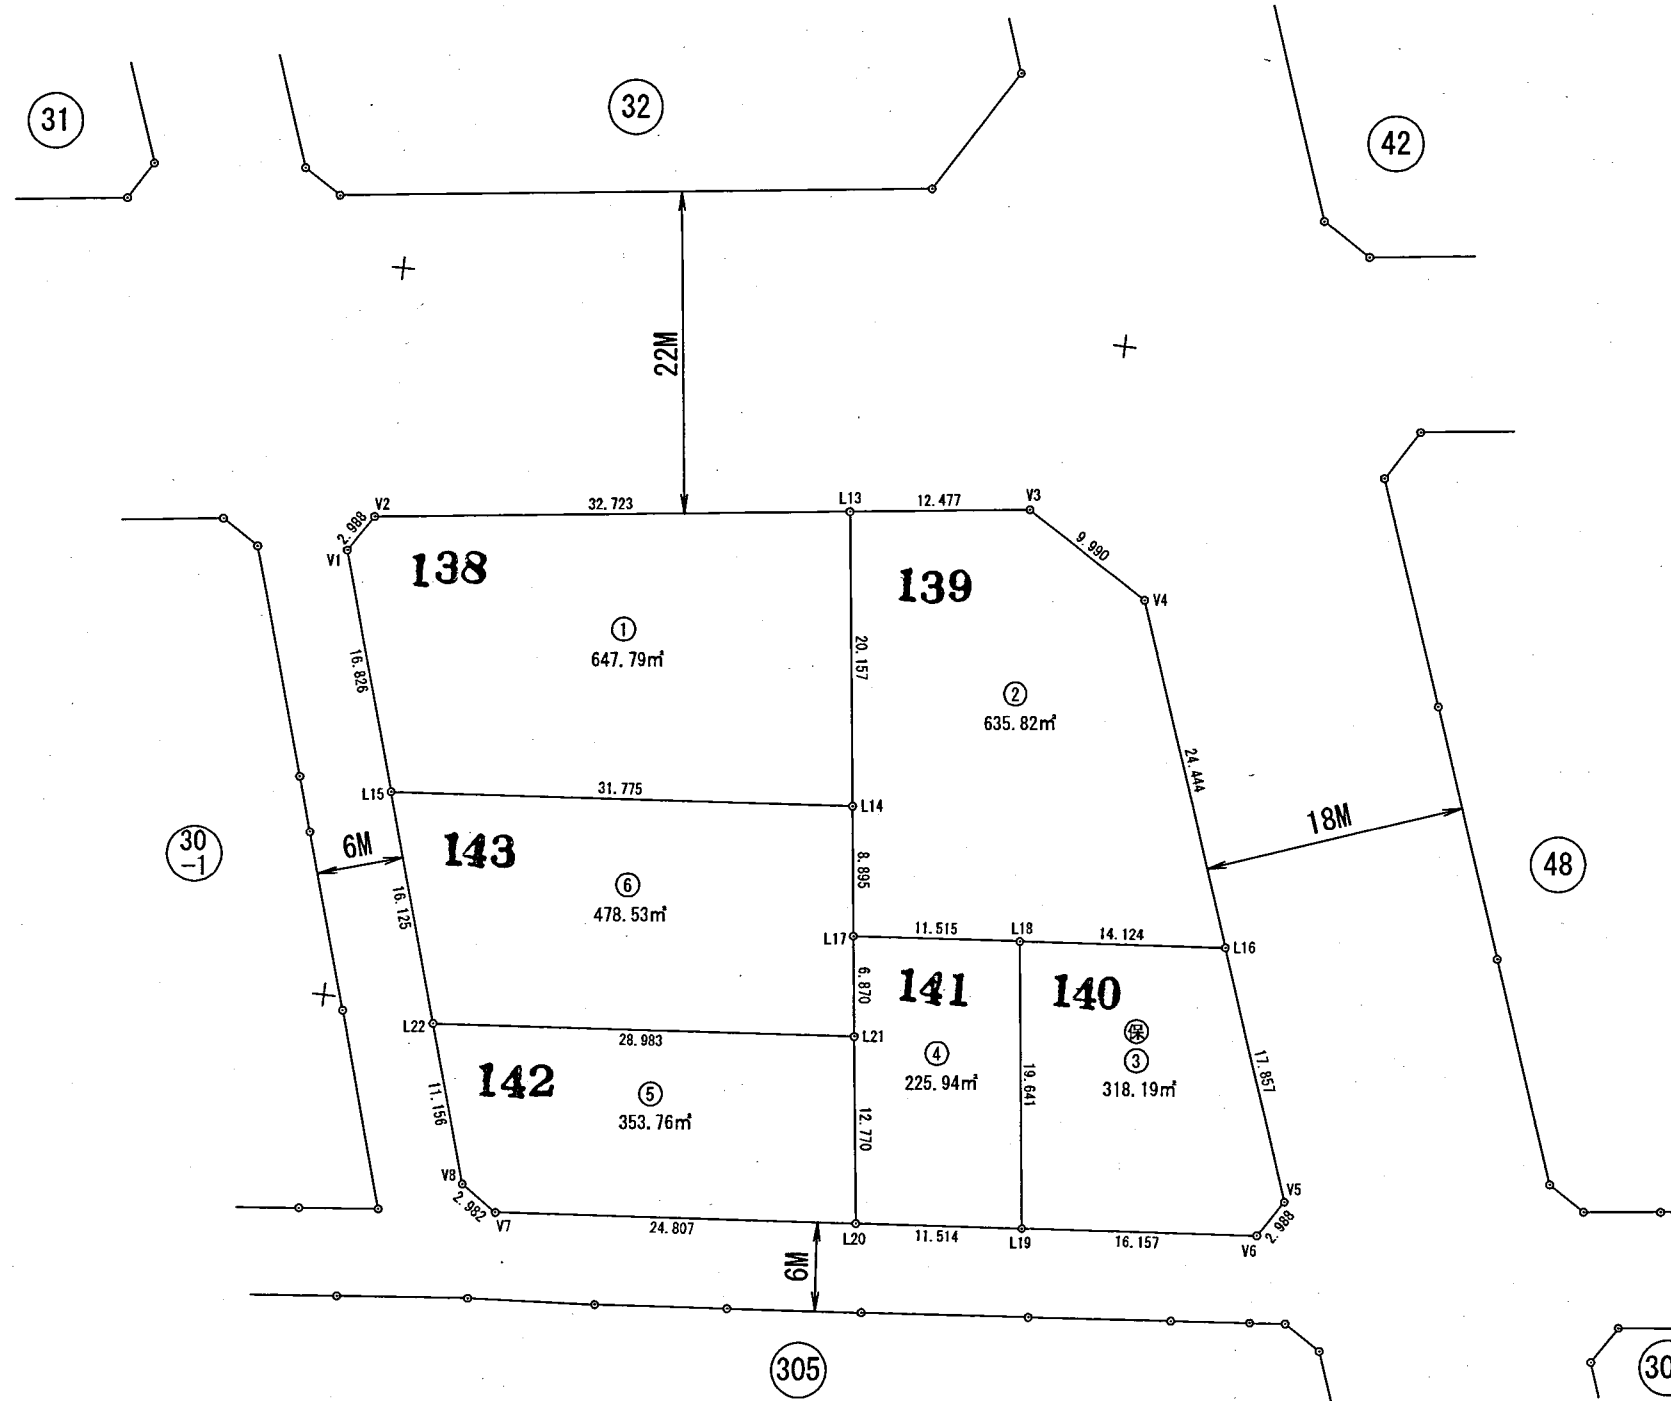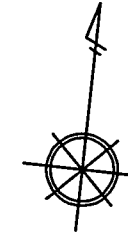

この図面は、換地処分時の画地を示すものに過ぎず、
現地の境界を証明するものではありません。
福岡市住宅都市局都市づくり推進部伊都区画整理事務所

平成24年3月